แบบเลขที่ AB-SNO-MS12-$^{05}_{09}$-E-18/22 แก้ไขครั้งที่

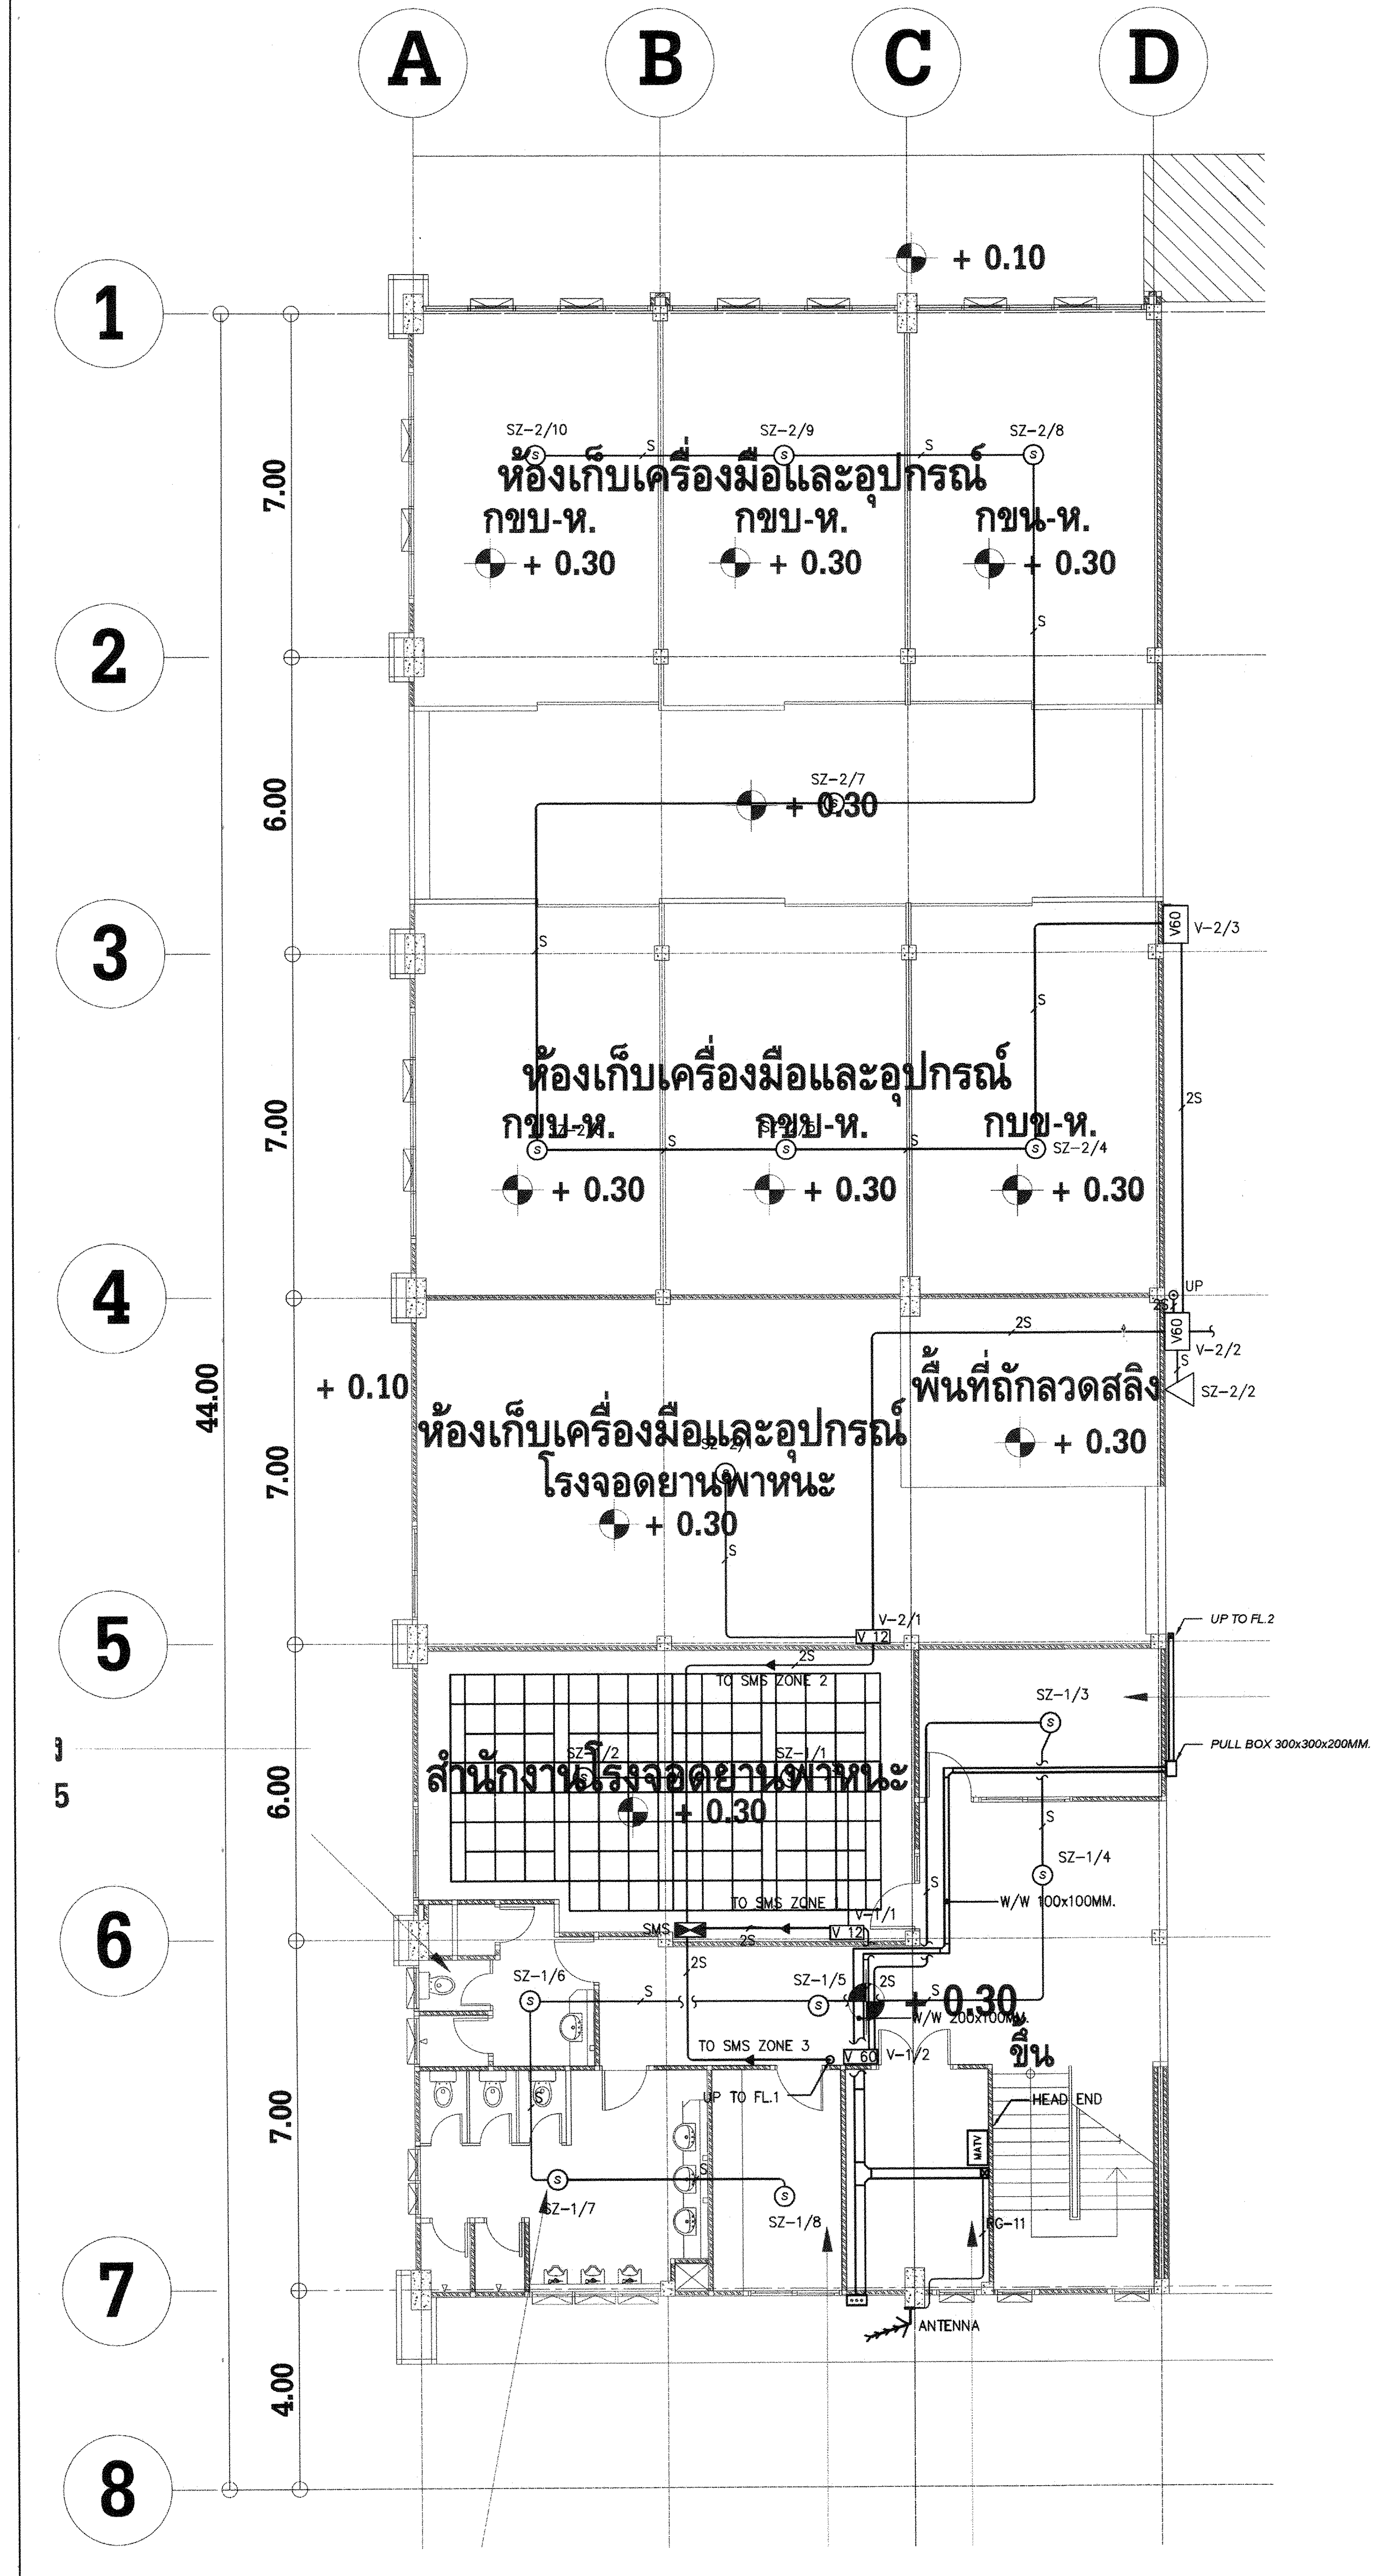
A
B
C
D
1
2
3
4
5
6
7
8
7.00
6.00
7.00
7.00
6.00
7.00
4.00
44.00
+ 0.10
SZ-2/10
SZ-2/9
SZ-2/8
ห้องเก็บเครื่องมือและอุปกรณ์
กขบ-ห.
กขบ-ห.
กขน-ห.
+ 0.30
SZ-2/7
V-2/3
ห้องเก็บเครื่องมือและอุปกรณ์
กขบ-ห.
กขบ-ห.
กบข-ห.
SZ-2/4
2S
UP
V-2/2
SZ-2/2
พื้นที่ถักลวดสลิง
ห้องเก็บเครื่องมือและอุปกรณ์
โรงจอดยานพาหนะ
V-2/1
UP TO FL.2
TO SMS ZONE 2
SZ-1/3
PULL BOX 300x300x200MM.
สำนักงานโรงจอดยานพาหนะ
SZ-1/4
W/W 100x100MM.
TO SMS ZONE
SMS
SZ-1/6
SZ-1/5
W/W 200x100MM.
ขึ้น
TO SMS ZONE 3
UP TO FL.1
V-1/2
HEAD END
SZ-1/7
SZ-1/8
RG-11
ANTENNA

SOUND PUBLIC ADDRESS AND MATV SYSTEM PLAN 1st FLOOR

SCALE 1 : 100

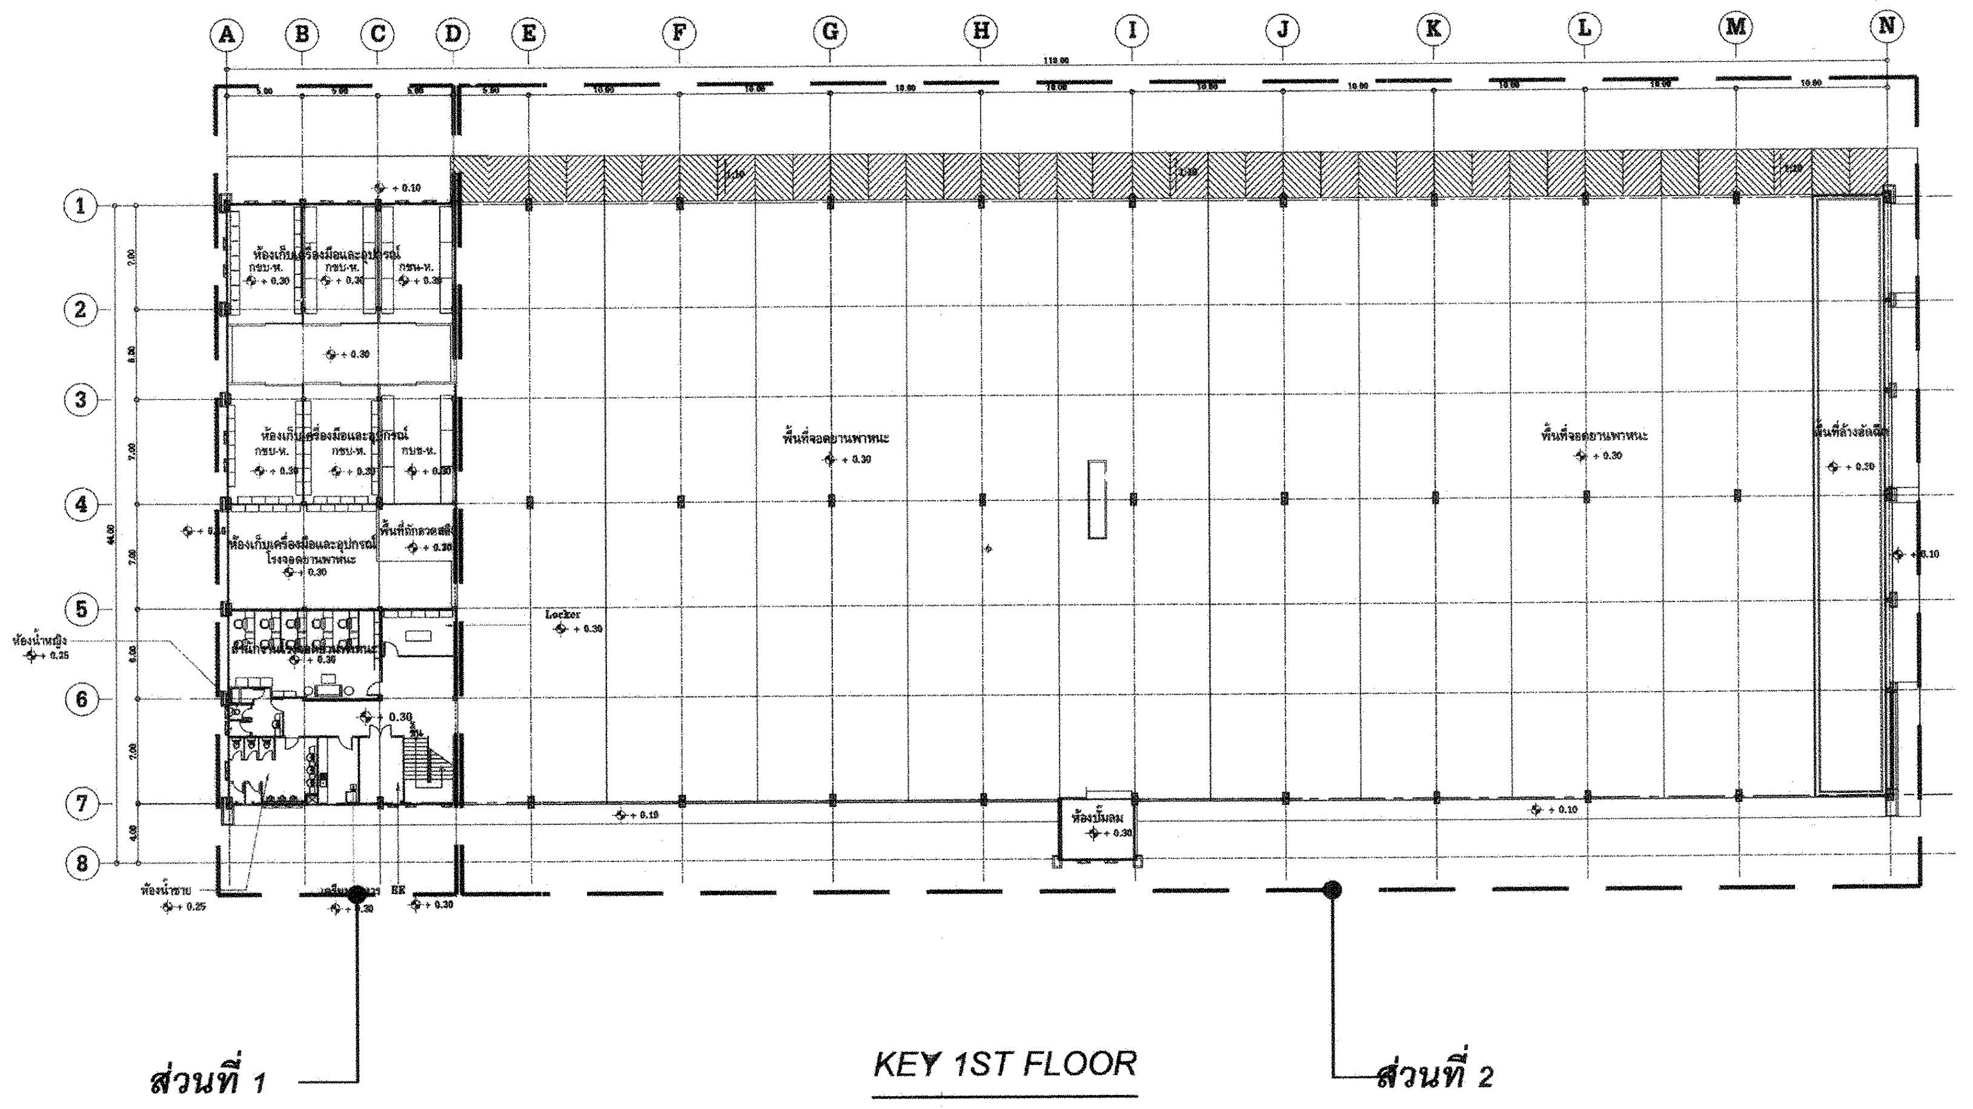
A
B
C
D
E
F
G
H
I
J
K
L
M
N
1
2
3
4
5
6
7
8
Locker
ส่วนที่ 1
ส่วนที่ 2

KEY 1ST FLOOR

SCALE 1 : 500

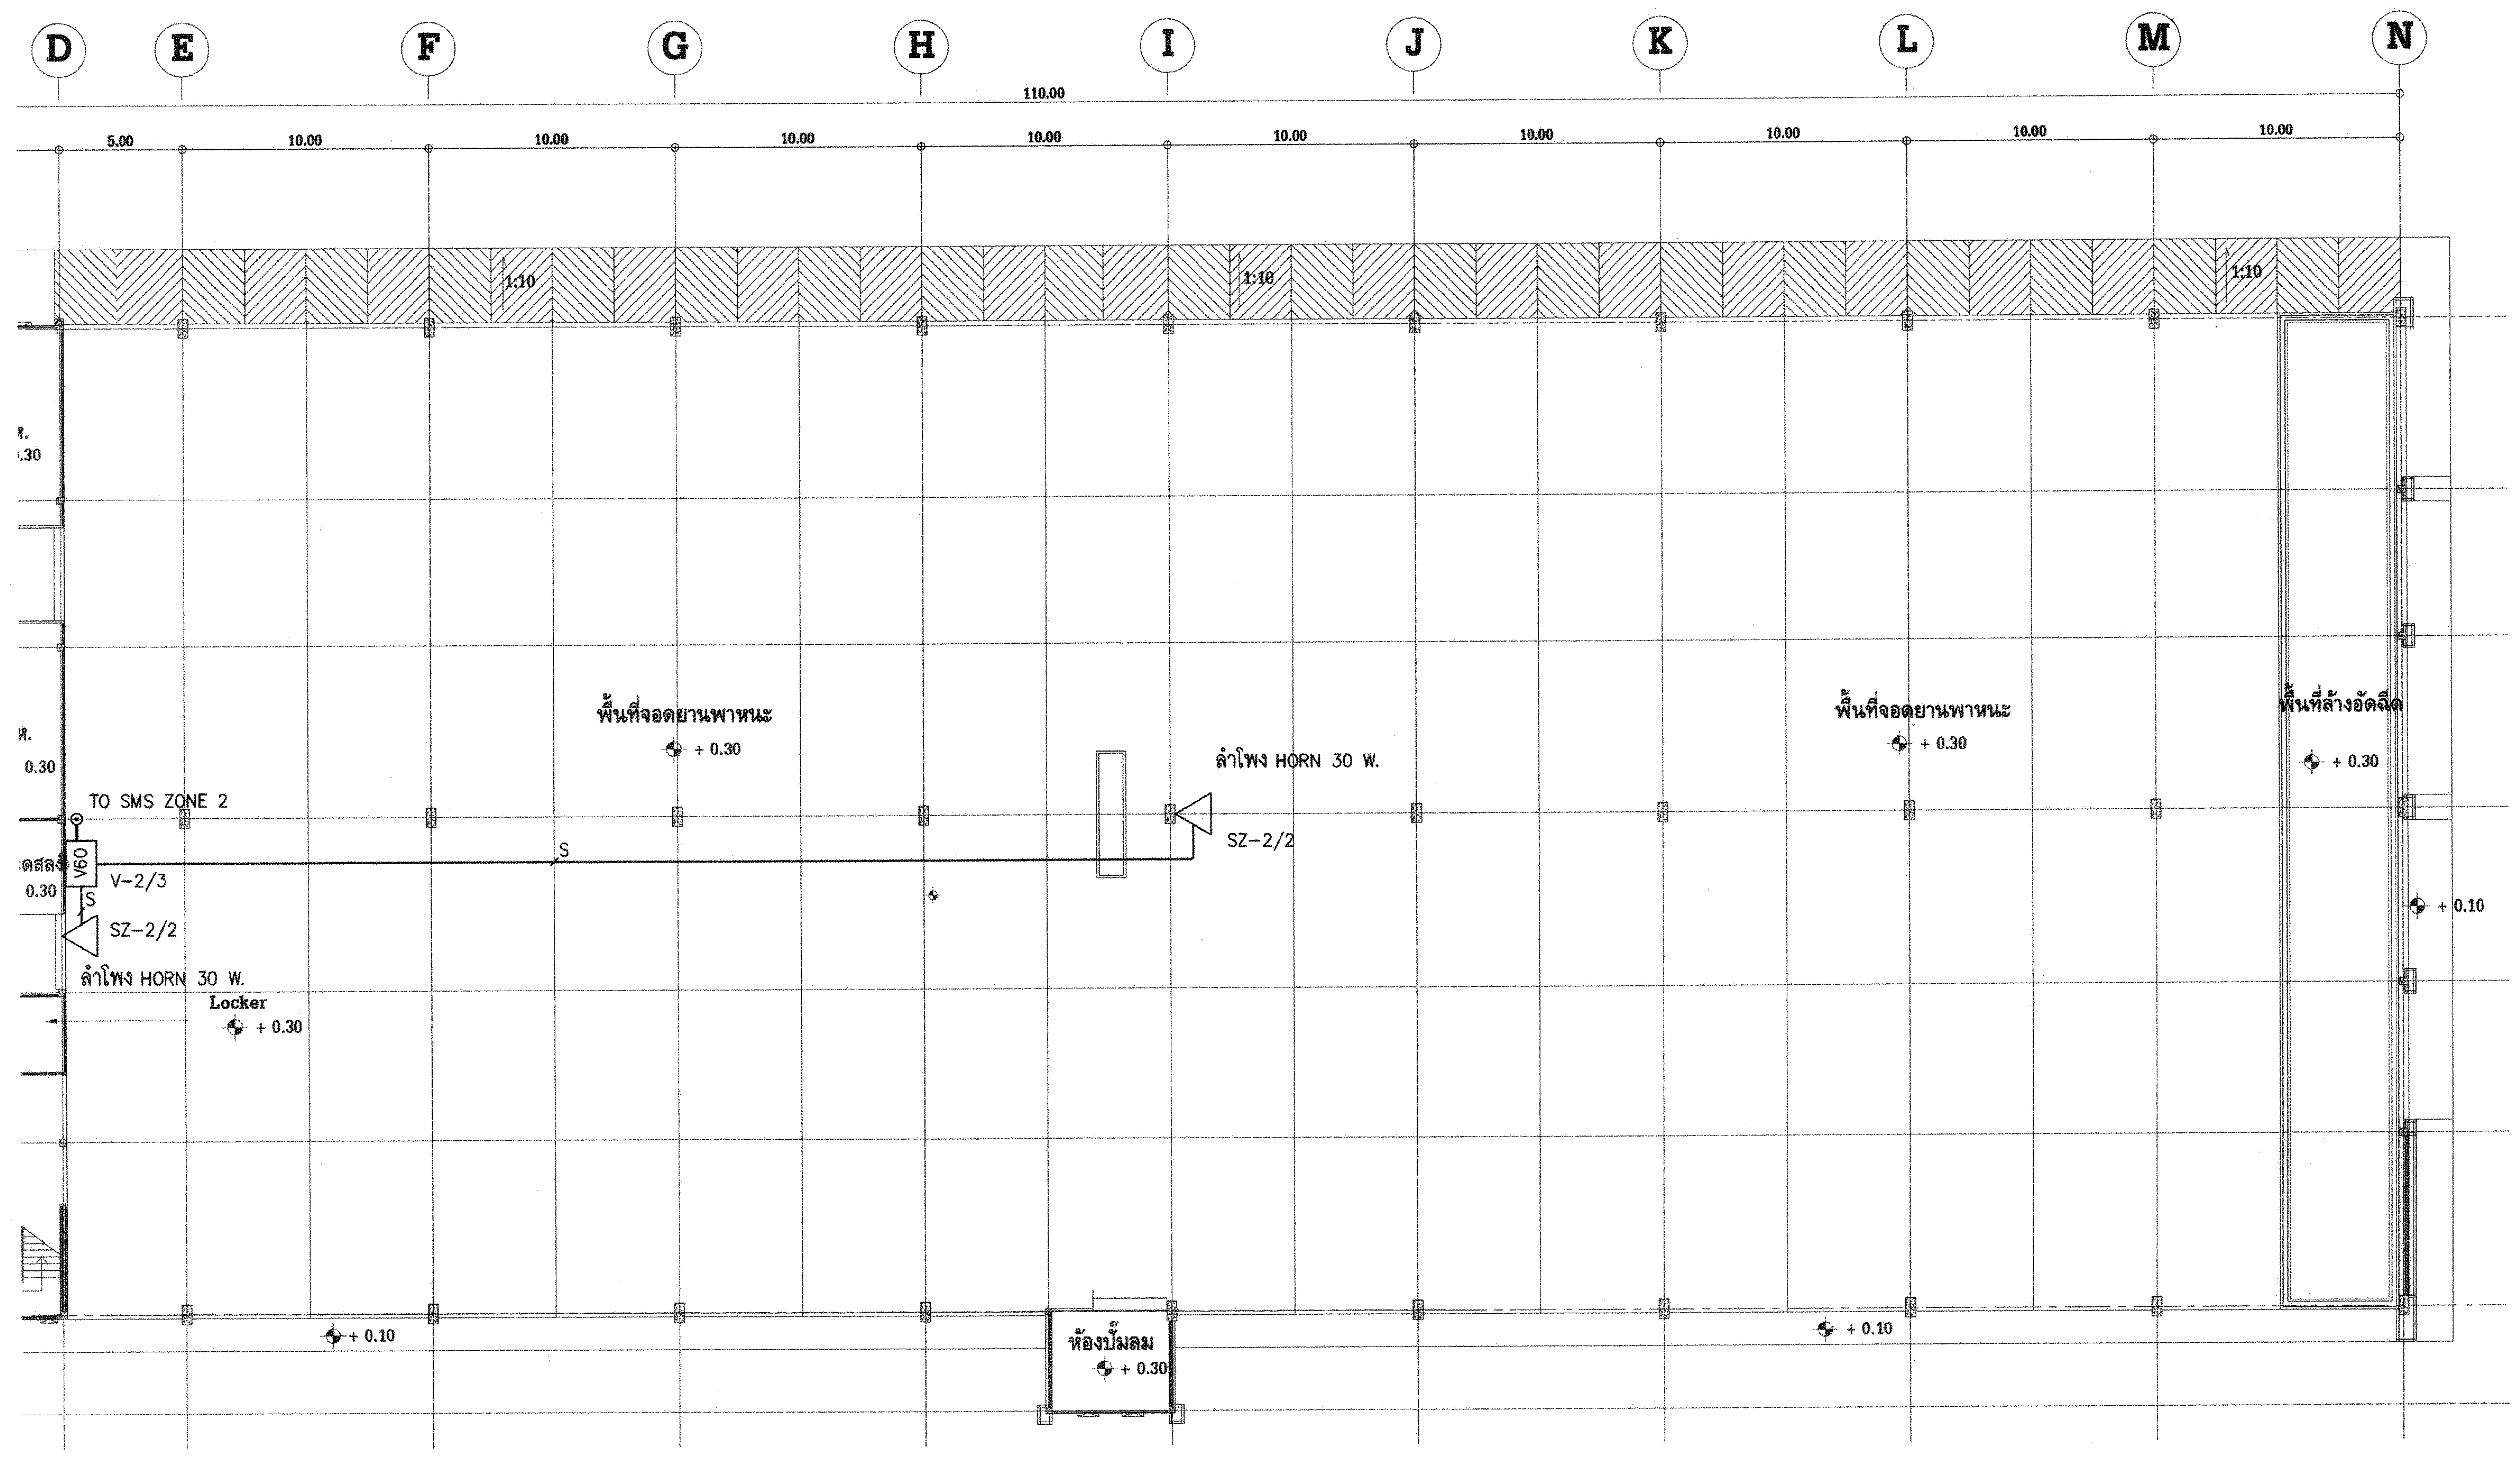
D
E
F
G
H
I
J
K
L
M
N
110.00
5.00
10.00
1:10
TO SMS ZONE 2
V-2/3
SZ-2/2
ลำโพง HORN 30 W.
Locker
+ 0.30
พื้นที่จอดยานพาหนะ
พื้นที่ล้างอัดฉีด
+ 0.10
ห้องปั๊มลม

SOUND PUBLIC ADDRESS AND MATV SYSTEM SYSTEM PLAN 1st FLOOR

SCALE 1 : 250

REMARK

RG11	1-1xRG11 IN ø 1/2 IMC.
TV	1-1xRG6 IN ø 1/2 EMT.
2TV	2-1xRG6 IN ø 3/4 EMT.
C	1-1xUTP CAT6 IN ø 1/2 EMT.
2C	2-1xUTP CAT6 IN ø 3/4 EMT.
3C	3-1xUTP CAT6 IN ø 3/4 EMT.
S	2-1x1.5 IEC01 IN ø 1/2 EMT.
2S	2(2-1x1.5 IEC01) IN ø 1/2 EMT.

การไฟฟ้าฝ่ายผลิตแห่งประเทศไทย

ฝ่ายออกแบบและบริหารงานก่อสร้าง
ได้รับการรับรอง ISO 9001:2008
53 หมู่ 2 ถนนจรัญสนิทวงศ์ บางกรวย นนทบุรี 11130 โทร436-1910-3

งานออกแบบ และ เอกสารประกอบแบบถือเป็นสมบัติของ ฝ่ายออกแบบและบริหารงานก่อสร้าง การไฟฟ้าฝ่ายผลิตแห่งประเทศไทย ห้ามผู้ใดนำไปใช้งาน ทำซ้ำ หรือ ดัดแปลง โดยไม่ได้รับอนุญาตเป็นลายลักษณ์อักษร จาก การไฟฟ้าฝ่ายผลิตแห่งประเทศไทย

ออกแบบ

สถาปนิก (นาย อดิศร ศรีสุพรรณ)
สถาปนิกภายใน (นางสาวศานติวร เอื้อประเสริฐ)
(นาย อภิสิทธิ์ ณัฐวรวโรดม์)
วิศวกรโครงสร้าง (นาย ทรงคุณ วิชินโรจน์จรัล)
(นาย กานต์เดช ปั้นเจริญ)
วิศวกรสุขาภิบาล (นาย วัชระ สมโรจน์รัตน์)
วิศวกรไฟฟ้า (นาย ประพัทธ์ ชื่นชุมศรี)
วิศวกรเครื่องกล (นาย อุกฤษฎ์ จำปาชนม์)

ตรวจสอบ

ผู้ควบคุมงาน กฟผ. บุญชัย ผดุงสมบัติถาวร
(นาย บุญชัย ผดุงสมบัติถาวร)
(นาย ดนุพงษ์ สรรพอุดม)
(นาย อภิศักดิ์ รำพึงกิจ)
(นาย นนทชัย สกุลรัศมีไพศาล)
หัวหน้าแผนกบริหารสัญญาก่อสร้างอาคาร (นาย ศรชัย อภิบาลพลธรรม)

เห็นชอบ

(นาย สาโรจน์ จีนโก๊ว)
หัวหน้ากองบริหารงานก่อสร้าง

ผู้รับจ้าง

CAN DO CONSTRUCTION CO.,LTD
222 ถนนเทศบาลรังรักษ์เหนือ แขวงลาดยาว
เขตจตุจักร กรุงเทพมหานคร 10900
TEL. 591-3972 , 591-4906 FAX. 954-3759

เขียนแบบ
(นาย สุธีรพันธ์ ภู่ไหม)

ตรวจสอบ
(นาย ทศพร จันทร์สน)

รับรอง
(นาย สำราญ เจริญวงศ์)
วิศวกรโครงการ

AS-BUILT DRAWING

งานอาคารโรงจอดยานพาหนะ (อขน.)

แบบแสดง
SOUND PUBLIC ADDRESS AND MATV
SYSTEM PLAN 1st FLOOR

อ้างอิงแบบ กฟผ. เลขที่	แบบเลขที่
SNO-MS12-$^{05}_{09}$-E-17/20	AB-SNO-MS12-$^{05}_{09}$-E-18/22
เลขที่งาน 257112-05 257112-09	จำนวนแผ่น 22