

แก้ไขครั้งที่	แบบเลขที่	แบบแสดง
1	AB-SNO-MS12-05/09-R-19/22	

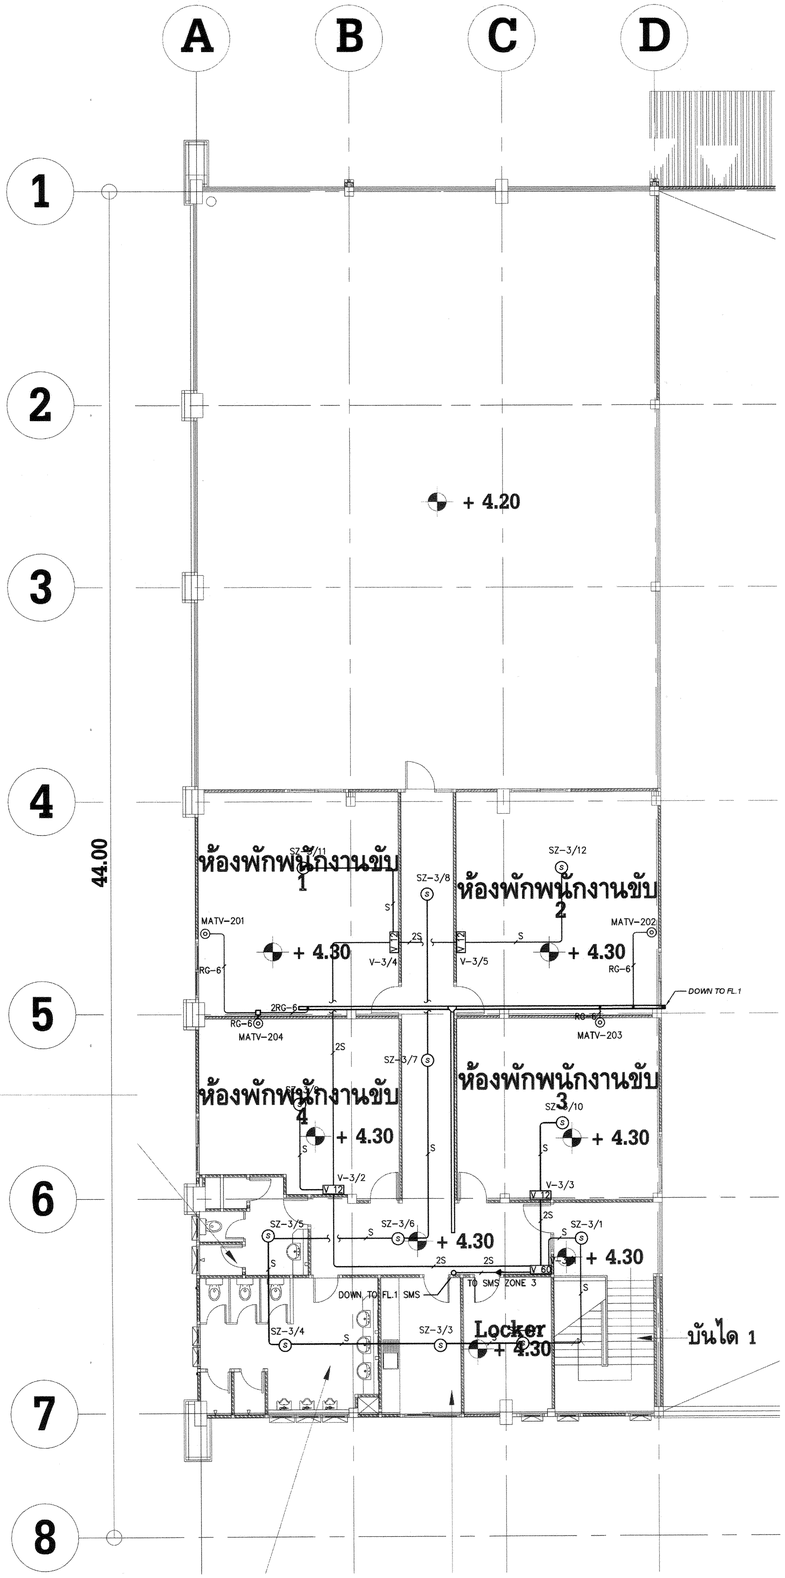


SOUND PUBLIC ADDRESS AND MATV SYSTEM PLAN 2nd FLOOR

SCALE 1 : 100

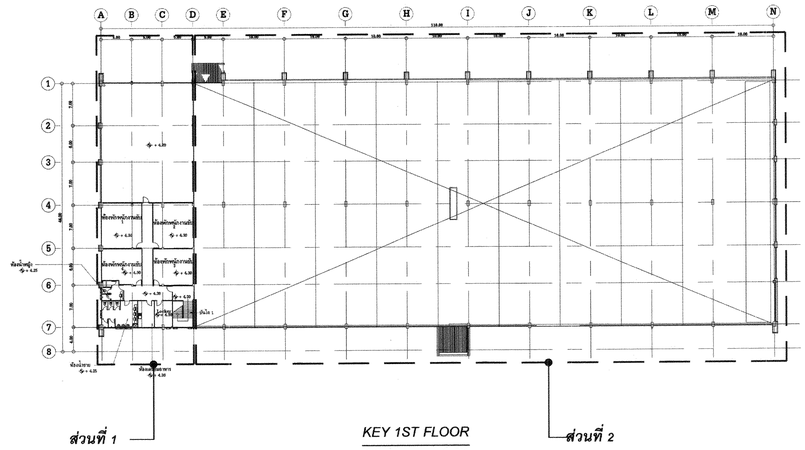

KEY 1ST FLOOR

SCALE 1 : 500

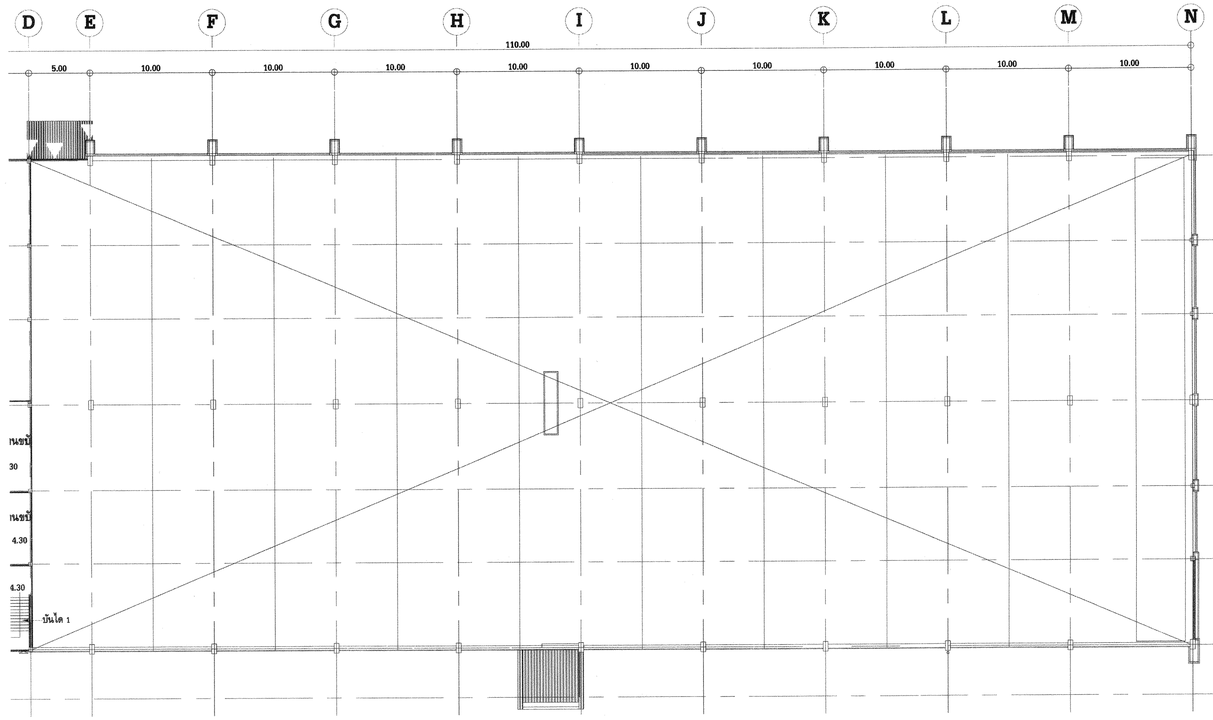

SOUND PUBLIC ADDRESS AND MATV SYSTEM SYSTEM PLAN 2nd FLOOR

SCALE 1 : 250

REMARK

RG11	1-1xRG11 IN ø 1/2 IMC.
TV	1-1xRG6 IN ø 1/2 EMT.
2TV	2-1xRG6 IN ø 3/4 EMT.
C	1-1xUTP CAT6 IN ø 1/2 EMT.
2C	2-1xUTP CAT6 IN ø 3/4 EMT.
3C	3-1xUTP CAT6 IN ø 3/4 EMT.
S	2-1x1.5 IEC01 IN ø 1/2 EMT.
2S	2(2-1x1.5 IEC01) IN ø 1/2 EMT.

การไฟฟ้าฝ่ายผลิตแห่งประเทศไทย

ฝ่ายออกแบบและบริหารงานก่อสร้าง

ได้รับการรับรอง ISO 9001:2008

53 หมู่ 2 ถนนรัญสนิทวงศ์ บางกรวย นนทบุรี 11130 โทร436-1910-3

งานออกแบบ และ เอกสารประกอบแบบถือเป็นสมบัติของ ฝ่ายออกแบบและบริหารงานก่อสร้าง การไฟฟ้าฝ่ายผลิตแห่งประเทศไทย ห้ามผู้ใดนำไปใช้งาน ทำซ้ำ หรือ ดัดแปลง โดยไม่ได้รับอนุญาตเป็นลายลักษณ์อักษร จาก การไฟฟ้าฝ่ายผลิตแห่งประเทศไทย

ออกแบบ

สถาปนิก	(นาย อดิศร ศรีสุพรรณ)
สถาปนิกภายใน	(นางสาวศานติวร เสื้อประเสริฐ)
	(นาย อภิสิทธิ์ ณัฐรวรโรตม์)
วิศวกรโครงสร้าง	(นาย ทรงคุณ วิชินโรจน์รัช)
	(นาย กานต์เดช บันเจริญ)
วิศวกรสุขาภิบาล	(นาย วัชระ สมโรจน์รัตน์)
วิศวกรไฟฟ้า	(นาย ประพัทธ์ ชื่นชุมศรี)
วิศวกรเครื่องกล	(นาย อุกฤษฎ์ จำปาชนม์)

ตรวจสอบ

ผู้ควบคุมงาน กฟผ.	(นาย บุญชัย ผดุงสมบัติถาวร)
	(นาย ดนุพงษ์ สรรพสุคม)
	(นาย อภิศักดิ์ รำพึงผึ้ง)
	(นาย นนทชัย สกุลรัตน์มีโพศาล)
หัวหน้าแผนกบริหารสัญญาก่อสร้างอาคาร	(นาย ศรชัย อภิบาลพลธรรม)

เห็นชอบ

(นาย สาโรจน์ จีนโก้ว)

หัวหน้ากองบริหารงานก่อสร้าง

ผู้รับจ้าง

CAN DO CONSTRUCTION CO.,LTD

222 ถนนเทศบาลสงเคราะห์เหนือ แขวงลาดยาว

เขตจตุจักร กรุงเทพมหานคร 10900

TEL. 591-3972 , 591-4906 FAX. 954-3759

เขียนแบบ

(นาย สุธีรพันธ์ ภูไหม)

ตรวจสอบ

(นาย ทศพร จันทรัตนา)

รับรอง

(นาย สำราญ เจริญวงศ์)

วิศวกรโครงการ

AS-BUILT DRAWING

งานอาคารโรงจอดยานพาหนะ (อยน.)

แบบแสดง	
SOUND PUBLIC ADDRESS AND MATV SYSTEM PLAN 2nd FLOOR	
อ้างอิงแบบ กฟผ. เลขที่ SNO-MS12-05/09-E-18/20	แบบเลขที่ AB-SNO-MS12-05/09-E-19/22
เลขที่งาน 257112-05 257112-09	จำนวนแผ่น 22