

แผ่นที่	AB-SNO-MS12-$\frac{05}{09}$-E-21/22	แบบแสดง

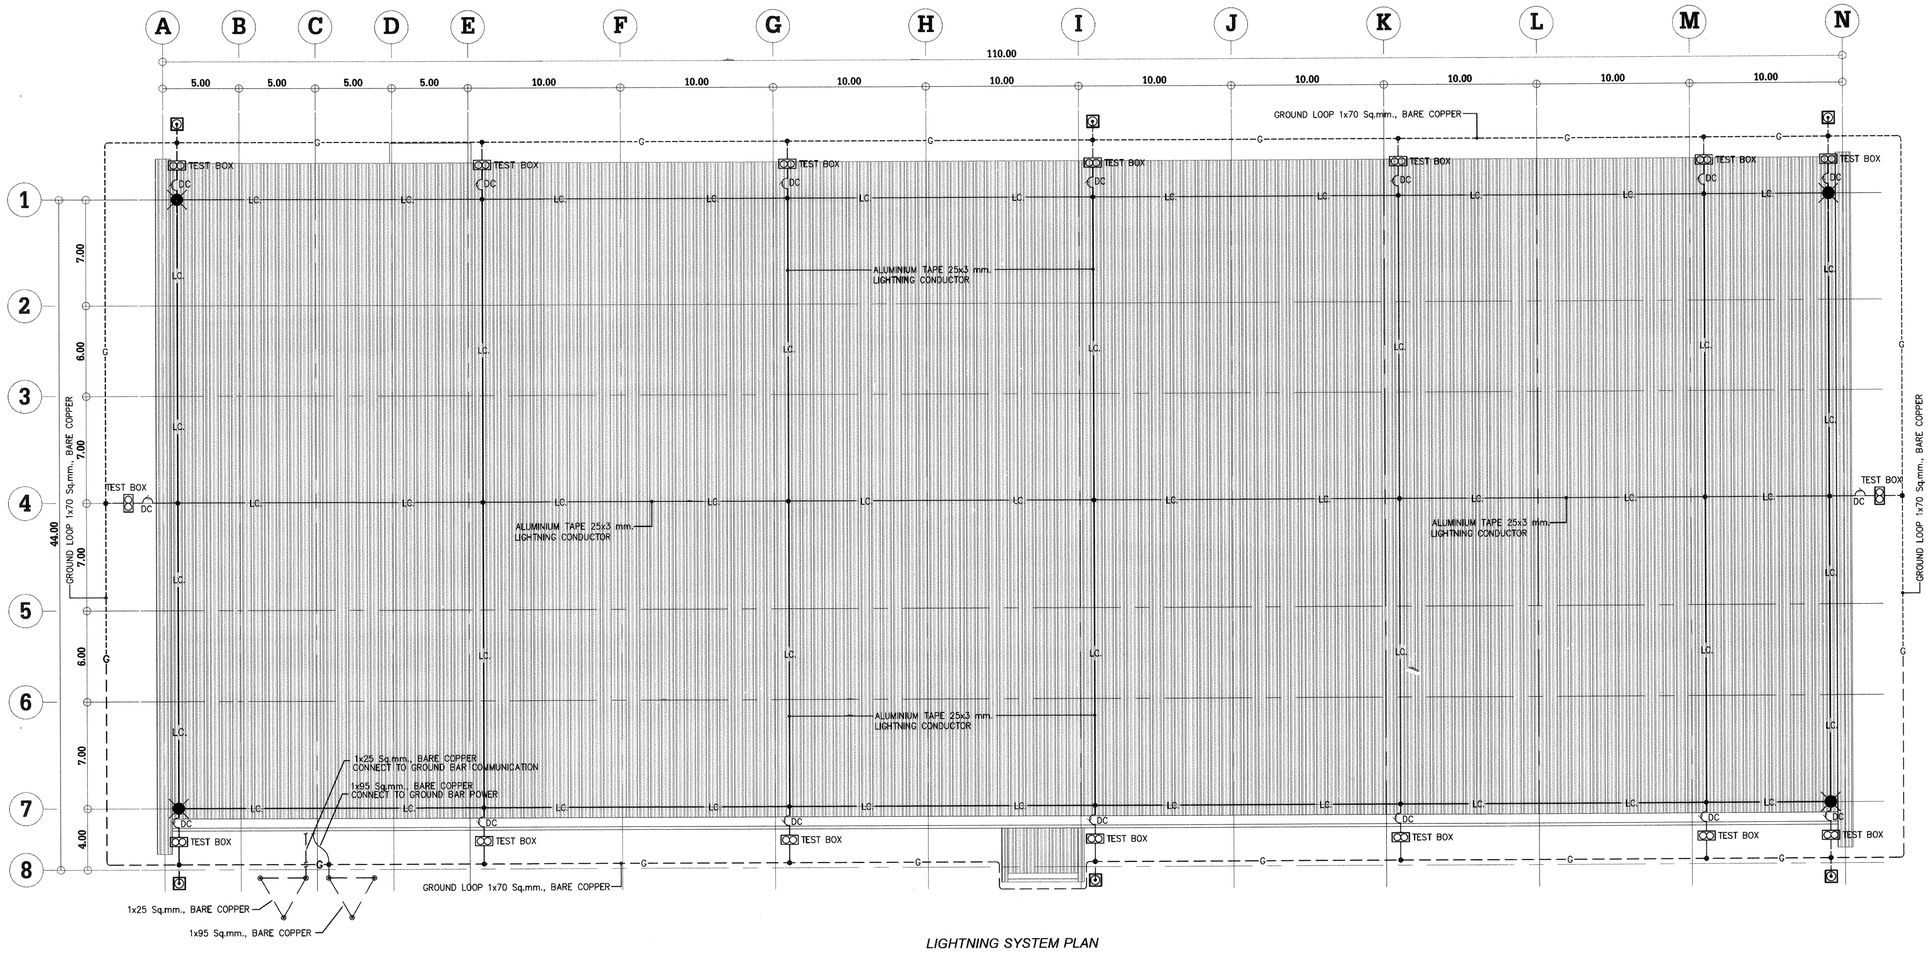


LIGHTNING SYSTEM PLAN

SCALE 1 : 200

LEGEND	
SYMBOL	DESCRIPTION
⊙	COPPER GROUND ROD ø 5/8" 10' LONG
▣	EARTH PIT (SEE DETAIL)
✳	ALUMINIUM AIR TERMINAL MULTIPOINT ???? DIA. ø 20 mm. HEIGHT 1.00 m
DC	DOWN CONDUCTOR ALUMINIUM TAPE 3x25 mm. ติดตั้งยึดติดกับสาโครงสร้าง ยึดด้วยแคลมป์ทุกระยะ 1.0 m.
TEST BOX	LIGHTNING TEST BOX WITH ALUMINIUM – COPPER CONNECTION ติดตั้งยึดติดกับสาโครงสร้างสูงจากพื้น 1.50 m.
G	GROUNDING CONDUCTOR 70 Sq.mm. BARE COPPER RUN CONCEALED IN WALL, FLOOR, SLAB OR BURRIED UNDERGROUND
LC	LIGHTNING ALUMINIUM TAPE 3x25 mm. ติดตั้งยกสูงจากพื้นหลังคา 0.1 m. ด้วยฐานรับจนวนยึดด้วยแคลมป์ทุกระยะ 1.00 m. (ให้ผู้รับจ้างเสนอ SHOP วิธีการติดตั้งให้ผู้ออกแบบพิจารณาก่อนการติดตั้ง)
DC	DOWN CONDUCTOR ALUMINIUM TAPE 3x25 mm.
⊕	CONDUCTOR BONDING BY THERMO WELD

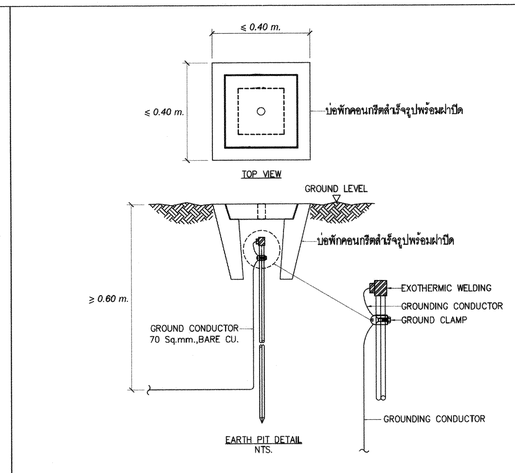

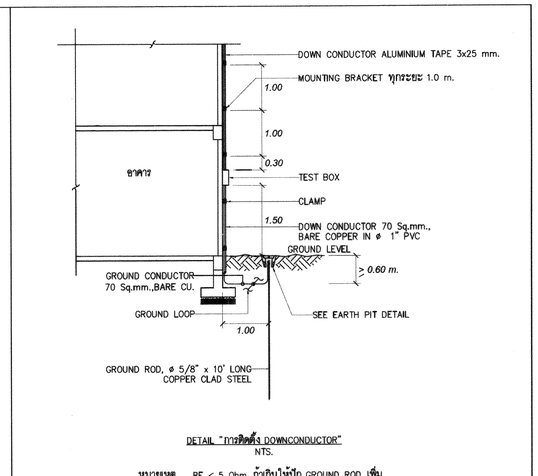

DETAIL "การติดตั้ง DOWNCONDUCTOR"
NTS.

หมายเหตุ RE ≤ 5 Ohm ถ้าเกินให้ปัก GROUND ROD เพิ่ม

การไฟฟ้าฝ่ายผลิตแห่งประเทศไทย

ฝ่ายออกแบบและบริหารงานก่อสร้าง

ได้รับการรับรอง ISO 9001:2008

53 หมู่ 2 ถนนรัฐบูรณะทิพวงศ์ บางกรวย นนทบุรี 11130 โทร436-1910-3

งานออกแบบ และ เอกสารประกอบแบบถือเป็นสมบัติของ ฝ่ายออกแบบและบริหารงานก่อสร้าง การไฟฟ้าฝ่ายผลิตแห่งประเทศไทย ห้ามผู้ใดนำไปใช้งาน ทำซ้ำ หรือ ดัดแปลง โดยไม่ได้รับอนุญาตเป็นลายลักษณ์อักษร จาก การไฟฟ้าฝ่ายผลิตแห่งประเทศไทย

ออกแบบ

สถาปนิก	(นาย อดิศร ศรีสุพรรณ)
สถาปนิกภายใน	(นางสาวศรานติวร เอื้อประเสริฐ)
	(นาย อภิสิทธิ์ ณัฐวรวโรตม์)
วิศวกรโครงสร้าง	(นาย ทรงคุณ วิชินโรจน์เรือ)
	(นาย กานต์เดช บันเจริญ)
วิศวกรสุขาภิบาล	(นาย วีระชะ สมโรจน์รัตน์)
วิศวกรไฟฟ้า	(นาย ประพันธ์ ชื่นสุมศรี)
วิศวกรเครื่องกล	(นาย อุกฤษฎ์ จำปาชนม์)

ตรวจสอบ

ผู้ควบคุมงาน กฟผ. (นาย บุญชัย ผดุงสมมิตถาวร)

(นาย ดนุพงษ์ สรรพสุดม)

(นาย อภิศักดิ์ ร่ำสุรา)

(นาย นนทชัย สกุลรัตน์ไพศาล)

หัวหน้าแผนกบริหารสัญญาก่อสร้างอาคาร (นาย ศรชัย อภิบาลพลธรรม)

เห็นชอบ

(นาย สาโรจน์ จีนโก้ว)
หัวหน้ากองบริหารงานก่อสร้าง

ผู้รับจ้าง

CAN DO CONSTRUCTION CO.,LTD
222 ถนนพหลโยธินเหนือ แขวงลาดยาว
เขตจตุจักร กรุงเทพมหานคร 10900
TEL. 591-3972 , 591-4906 FAX. 954-3759

เขียนแบบ (นาย สุธีรพันธ์ ภู่ไหม)

ตรวจสอบ (นาย ทศพร จันทร์สน)

รับรอง (นาย สำราญ เจริญวงศ์)
วิศวกรโครงการ

AS-BUILT DRAWING

งานอาคารโรงจอดยานพาหนะ (อชน.)

แบบแสดง
LIGHTNING SYSTEM

อ้างอิงแบบ กฟผ. เลขที่	แบบเลขที่
SNO-MS12-$\frac{05}{09}$-E-20/20	AB-SNO-MS12-$\frac{05}{09}$-E-21/22
เลขที่งาน 257112-05 257112-09	จำนวนแผ่น 22