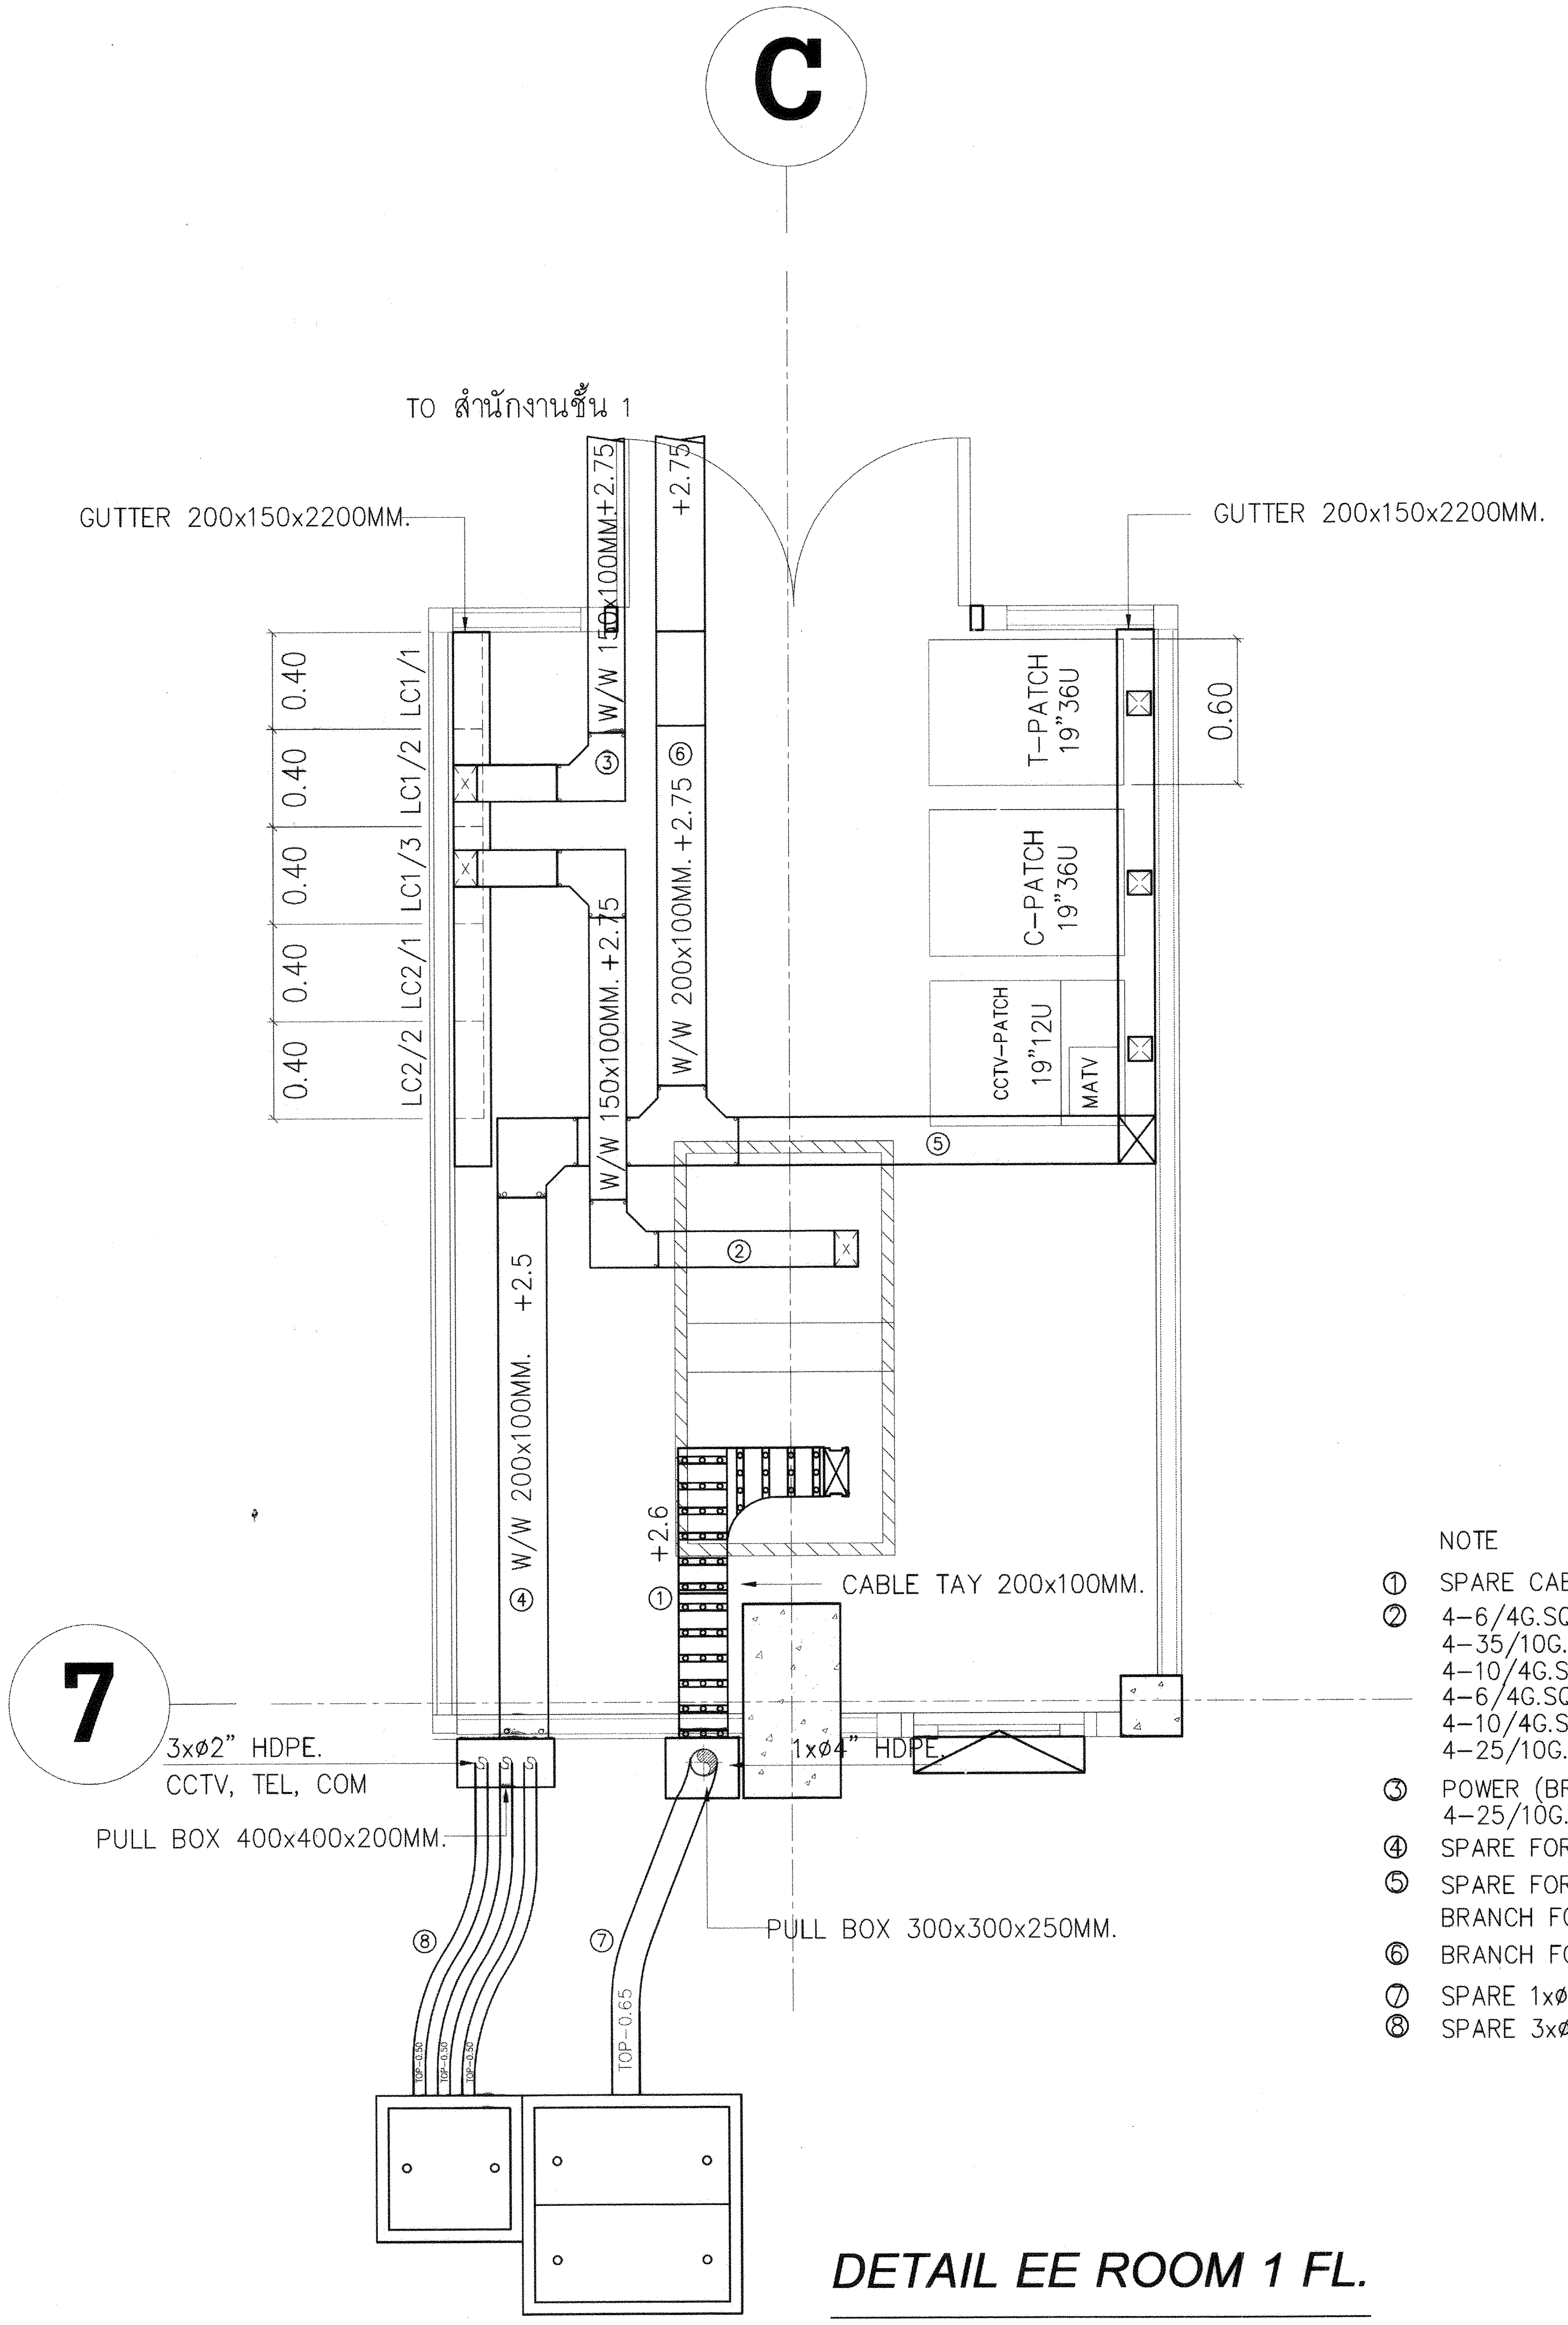
C
7
TO สำนักงานชั้น 1
GUTTER 200x150x2200MM.
GUTTER 200x150x2200MM.
0.40 LC1/1
0.40 LC1/2
0.40 LC1/3
0.40 LC2/1
0.40 LC2/2
W/W 150x100MM.+2.75
+2.75
W/W 200x100MM. +2.75
W/W 150x100MM. +2.75
W/W 200x100MM. +2.5
T-PATCH 19"36U
C-PATCH 19"36U
CCTV-PATCH 19"12U
MATV
0.60
①
②
③
④
⑤
⑥
⑦
⑧
+2.6
CABLE TAY 200x100MM.
3xø2" HDPE.
CCTV, TEL, COM
1xø4" HDPE.
PULL BOX 400x400x200MM.
PULL BOX 300x300x250MM.
TOP-0.65

DETAIL EE ROOM 1 FL.

SCALE 1:20

NOTE

① SPARE CABLE TRAY200x100MM. BY OTHERS FOR MAIN MDB

② 4-6/4G.SQ.MM.IEC01.FROM MDB TO LC1/1
4-35/10G.SQ.MM.IEC01.FROM MDB TO LC1/2
4-10/4G.SQ.MM.IEC01.FROM MDB TO LC1/3
4-6/4G.SQ.MM.IEC01.FROM MDB TO LC2/1
4-10/4G.SQ.MM.IEC01.FROM MDB TO LC2/2
} IN WIRE WAY 150x100MM.
4-25/10G.SQ.MM.IEC01.FROM MDB TO LCB

③ POWER (BRANCH) IN FL.1,2
4-25/10G.SQ.MM.IEC01.FROM MDB TO LCB } IN WIRE WAY 150x100MM.

④ SPARE FOR MAIN CCTV, COMPUTER, TELEPHONE BY OTHERS IN WIRE WAY 200x100MM.

⑤ SPARE FOR MAIN CCTV, COMPUTER, TELEPHONE BY OTHERS
BRANCH FOR CCTV, COMPUTER, TELEPHONE } IN WIRE WAY 200x100MM.

⑥ BRANCH FOR CCTV, COMPUTER, TELEPHONE IN WIRE WAY 200x100MM.

⑦ SPARE 1xø4" IMC. CONDUIT BY OTHERS FOR MAIN MDB

⑧ SPARE 3xø2" IMC. CONDUIT BY OTHERS FOR CCTV, COMPUTER, TELEPHONE

การไฟฟ้าฝ่ายผลิตแห่งประเทศไทย
ฝ่ายออกแบบและบริหารงานก่อสร้าง
ได้รับการรับรอง ISO 9001:2008
53 หมู่ 2 ถนนจรัญสนิทวงศ์ บางกรวย นนทบุรี 11130 โทร436-1910-3

งานออกแบบ และ เอกสารประกอบแบบถือเป็นสมบัติของ ฝ่ายออกแบบและบริหารงานก่อสร้าง การไฟฟ้าฝ่ายผลิตแห่งประเทศไทย ห้ามผู้ใดนำไปใช้งาน ทำซ้ำ หรือ ดัดแปลง โดยไม่ได้รับอนุญาตเป็นลายลักษณ์อักษร จาก การไฟฟ้าฝ่ายผลิตแห่งประเทศไทย

ออกแบบ
สถาปนิก (นาย อดิศร ศรีสุพรรณ)
สถาปนิกภายใน (นางสาวศานติวร เอื้อประเสริฐ)
(นาย อภิสิทธิ์ ณัฐวรวโรตม์)
วิศวกรโครงสร้าง (นาย ทรงคุณ วิชินโรจน์จรัล)
(นาย กานต์เดช ปั่นเจริญ)
วิศวกรสุขาภิบาล (นาย วัชระ สมโรจน์รัตน์)
วิศวกรไฟฟ้า (นาย ประพัทธ์ ชื่นชุมศรี)
วิศวกรเครื่องกล (นาย อุกฤษฎ์ จำปาชนม์)

ตรวจสอบ
ผู้ควบคุมงาน กฟผ. บุญชัย ผดุงสมบัติถาวร
(นาย บุญชัย ผดุงสมบัติถาวร)
(นาย ดนุพงษ์ สรรพอุดม)
(นาย อภิศักดิ์ รำพึงจิต)
(นาย นนทชัย สกุลรัศมีไพศาล)
หัวหน้าแผนกบริหารสัญญาก่อสร้างอาคาร (นาย ศรชัย อภิบาลพลธรรม)

เห็นชอบ
(นาย สาโรจน์ จีนโก๊ว)
หัวหน้ากองบริหารงานก่อสร้าง

ผู้รับจ้าง

CAN DO CONSTRUCTION CO.,LTD
222 ถนนเทศบาลรังรักษ์เหนือ แขวงลาดยาว
เขตจตุจักร กรุงเทพมหานคร 10900
TEL. 591-3972 , 591-4906 FAX. 954-3759

เขียนแบบ
(นาย สุธีรพันธ์ ภู่ไหม)

ตรวจสอบ
(นาย ทศพร จันทร์สน)

รับรอง
(นาย สำราญ เจริญวงค์)
วิศวกรโครงการ

AS-BUILT DRAWING

งานอาคารโรงจอดยานพาหนะ (อขน.)

แบบแสดง
ELECTRICAL ROOM 1st FLOOR

อ้างอิงแบบ กฟผ. เลขที่ -	แบบเลขที่ AB-SNO-MS12-$^{05}_{09}$-E-22/22
เลขที่งาน 257112-05 257112-09	จำนวนแผ่น 22