

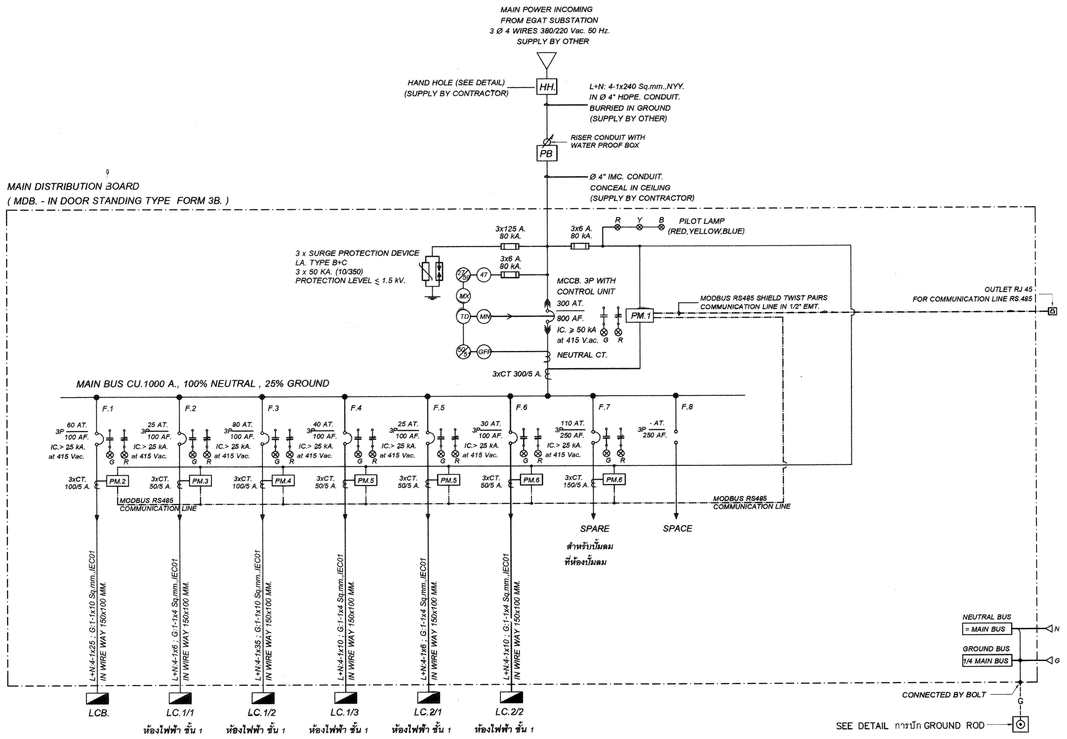


MDB.SINGLE LINE DIAGRAM

OUTGOING INCOMING

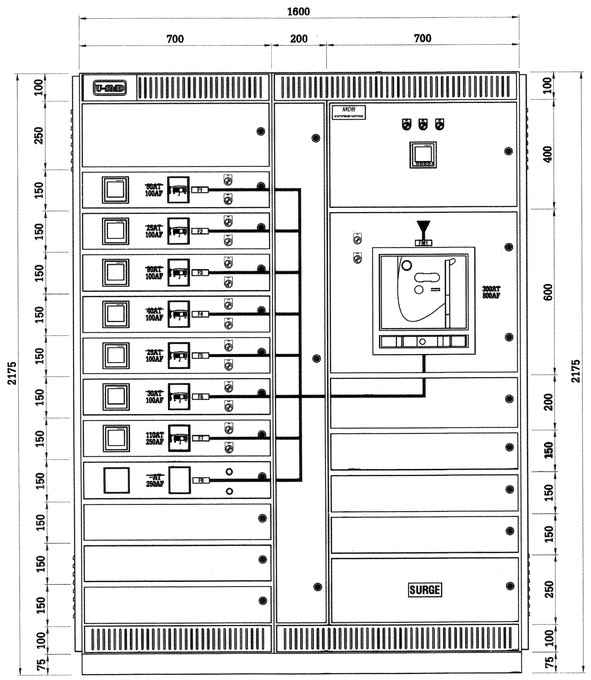

MDB.2 LAYOUT (FRONT VIEW)

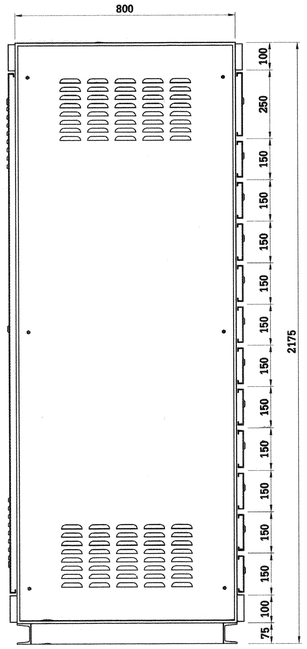

MDB.2 LAYOUT (SIDE VIEW)

FEEDER SCHEDULE

FEEDER	FROM	TO	CONNECTED LOAD (VA.) PHASE A	PHASE B	PHASE C	TOTAL	CIRCUIT BREAKER	WIRE SIZE	WIRE TYPE	RACE WAY SIZE	RACE WAY TYPE	REMARK
1	MDB.	LCB.	8,200	8,400	8,400	25,000	MCCB.3P 60 AT./100 AF.	L+N : 4-1x25 G : 1-1x10	IEC 01	150x100	WW.	
2	MDB.	LC.1/1	1,715	2,400	2,400	6,515	MCCB.3P 25 AT./100 AF.	L+N : 4-1x6 G : 1-1x4	IEC 01	150x100	WW.	
3	MDB.	LC.1/2	6,370	8,040	7,970	22,380	MCCB.3P 80 AT./100 AF.	L+N : 4-1x35 G : 1-1x10	IEC 01	150x100	WW.	
4	MDB.	LC.1/3	6,580	6,720	6,140	19,440	MCCB.3P 40 AT./100 AF.	L+N : 4-1x10 G : 1-1x4	IEC 01	150x100	WW.	
5	MDB.	LC.2/1	2,135	1,840	1,840	5,815	MCCB.3P 25 AT./100 AF.	L+N : 4-1x6 G : 1-1x4	IEC 01	150x100	WW.	
6	MDB.	LC.2/2	2,880	3,880	3,340	10,100	MCCB.3P 30 AT./100 AF.	L+N : 4-1x10 G : 1-1x4	IEC 01	150x100	WW.	
7	MDB.	SPARE สำหรับปั๊มลม	15,200	15,200	15,200	45,600	MCCB.3P 110 AT./250 AF.	–	–	–	–	
8	MDB.	SPACE	–	–	–	–		–	–	–	–	
TOTAL CONNECTED LOAD (VA.)			43,080	46,480	45,290	134,850	MCCB.3P 300 AT/800 AF.	L+N: 4-1x240	NYY.	4"	HDPE.	
TOTAL CONNECTED LOAD (A.)			195.81	211.27	205.86	204.88						
COINCIDENCE FACTOR			0.80									

CIRCUIT BREAKER (CB. BOX) SCHEDULE

NUMBER	TYPE	RATED POLE	AT. (A.)	AF. (A.)	V / PH / Hz	IC. (kA.)	LOAD	REMARKS
CB.1	3R	2	30	100	220 / 1 / 50	> 30 kA., 415 Vac.	CDU.2-01	
CB.2	3R	2	30	100	220 / 1 / 50	> 30 kA., 415 Vac.	CDU.2-02	
CB.3	3R	2	30	100	220 / 1 / 50	> 30 kA., 415 Vac.	CDU.1-01	
CB.4	3R	2	30	100	220 / 1 / 50	> 30 kA., 415 Vac.	CDU.1-02	
CB.5	3R	2	40	100	220 / 1 / 50	> 30 kA., 415 Vac.	CDU.2-06	
CB.6	3R	2	40	100	220 / 1 / 50	> 30 kA., 415 Vac.	CDU.2-05	
CB.7	3R	2	30	100	220 / 1 / 50	> 30 kA., 415 Vac.	CDU.2-04	
CB.8	3R	2	30	100	220 / 1 / 50	> 30 kA., 415 Vac.	CDU.2-03	

การไฟฟ้าฝ่ายผลิตแห่งประเทศไทย

ฝ่ายออกแบบและบริหารงานก่อสร้าง

ได้รับการรับรอง ISO 9001:2008

53 หมู่ 2 ถนนรัฐนิคมรังสิต บางกรวย นนทบุรี 11130 โทร.436-1910-3

งานออกแบบ และ เอกสารประกอบแบบถือเป็นสมบัติของ ฝ่ายออกแบบและบริหารงานก่อสร้าง การไฟฟ้าฝ่ายผลิตแห่งประเทศไทย ห้ามผู้ใดนำไปใช้งาน ทำซ้ำ หรือ ดัดแปลง โดยไม่ได้รับอนุญาตเป็นลายลักษณ์อักษร จาก การไฟฟ้าฝ่ายผลิตแห่งประเทศไทย

ออกแบบ

สถาปนิก (นาย อดิศร ศรีสุทธรรณ)

สถาปนิกภายใน (นางสาวศานติวร เอื้อประเสริฐ)

(นาย อภิสิทธิ์ ณัฐวรวโรตม์)

วิศวกรโครงสร้าง (นาย ทรงคุณ วิชินโรจน์จร)

(นาย กานต์เดช บั้นเจริญ)

วิศวกรสุขาภิบาล (นาย วัชระ สมโรจน์รัตน์)

วิศวกรไฟฟ้า (นาย ประพัทธ์ ชื่นชุมศรี)

วิศวกรเครื่องกล (นาย อุกฤษฎ์ จำปาชนม์)

ตรวจสอบ

ผู้ควบคุมงาน กฟผ. (นาย บุญชัย ผดุงสมมิตถาวร)

(นาย ดนุพงษ์ สรรพอุดม)

(นาย อภิศักดิ์ รำพึงกิจ)

(นาย นนทชัย สกุลรัตน์มีโพศาล)

หัวหน้าแผนกบริหารสัญญาก่อสร้างอาคาร (นาย ศรชัย อภิบาลพลธรรม)

เห็นชอบ

(นาย สาโรจน์ จีนโก้ว)
หัวหน้ากองบริหารงานก่อสร้าง

ผู้รับจ้าง

CAN DO CONSTRUCTION CO.,LTD
222 ถนนเทศบาลสงัดเหนือ แขวงลาดยาว
เขตจตุจักร กรุงเทพมหานคร 10900
TEL. 591-3972 , 591-4906 FAX. 954-3759

เขียนแบบ (นาย สุธีรพันธ์ ภู่ไหม)

ตรวจสอบ (นาย ทิตพร จันสกล)

รับรอง (นาย สำราญ เจริญวงศ์)
วิศวกรโครงการ

AS-BUILT DRAWING

งานอาคารโรงจอดยานพาหนะ (อขน.)

แบบแสดง
MDB. SINGLE LINE DIAGRAM , MDB. LAY OUT ,
FEEDER SCHEDULE, CIRCUIT BREAKER SCHEDULE

อ้างอิงแบบ กฟผ. เลขที่	แบบเลขที่
SNO-MS12-05/09-E-3/20	AB-SNO-MS12-05/09-E-4/22
เลขที่งาน 25712-05 25712-09	จำนวนแผ่น 22