
แผ่นที่	AB-SNO-MSI2-05/09-E-6/22	แผ่นขนาด

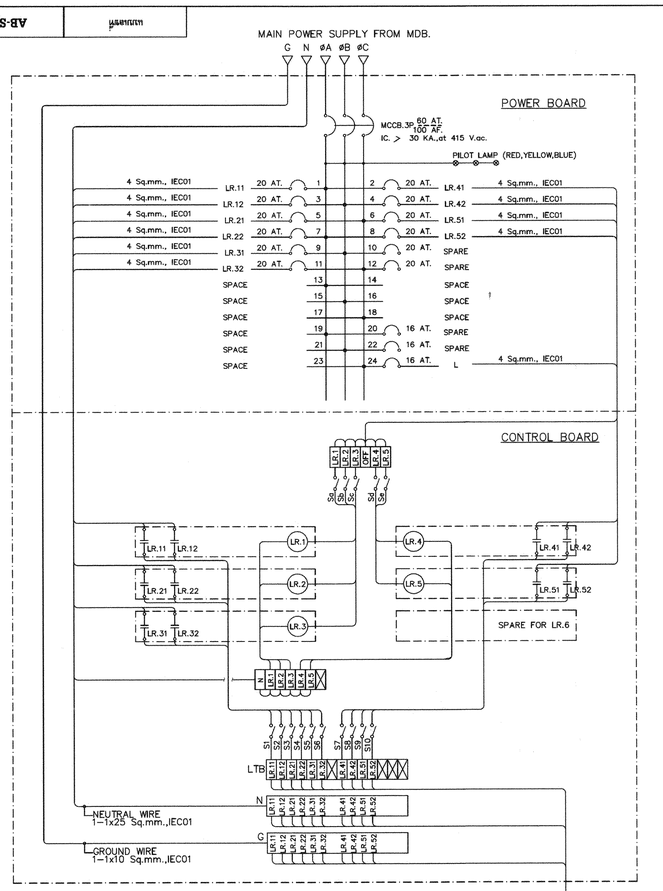

LIGHTING CONTROL BOX – LCB.


PROJECT : กฟผ.ไทรน้อย อาคารจอดรถ

STANDARD PANEL BOARD SCHEDULE

Panel No. : LCB Capacity: 30 CCT Location : EE ROOM

ELECTRICAL SYSTEM : 220/380V 3 PHASE 4 WIRE Busbar:100A MAIN BREAKER

CCT. No.	Connected Load (VA)			Circuit Breaker			Conductor		Raceway		Description
	R	S	T	Pole	AT	IC	No. x size	Type	Dia	Type	
1R	1800			1	20		2x4/2.5G.	IEC01	1/2"	EMT	LIGHTING LR11
3S		1800		1	20		2x4/2.5G.	IEC01	1/2"	EMT	LIGHTING LR12
5T			1800	1	20		2x4/2.5G.	IEC01	1/2"	EMT	LIGHTING LR13
7R	1800			1	20		2x4/2.5G.	IEC01	1/2"	EMT	LIGHTING LR21
9S		1800		1	20		2x4/2.5G.	IEC01	1/2"	EMT	LIGHTING LR22
11T			1800	1	20		2x4/2.5G.	IEC01	1/2"	EMT	LIGHTING LR23
13R				1							SPACE
15S				1							SPACE
17T				1							SPACE
19R				1							SPACE
21S				1							SPACE
23T				1							SPACE
2R	1800			1	20		2x4/2.5G.	IEC01	1/2"	EMT	LIGHTING LR41
4S		1800		1	20		2x4/2.5G.	IEC01	1/2"	EMT	LIGHTING LR42
6T			1800	1	20		2x4/2.5G.	IEC01	1/2"	EMT	LIGHTING LR51
8R	1800			1	20		2x4/2.5G.	IEC01	1/2"	EMT	LIGHTING LR52
10S		2000		1	20						SPARE
12T			2000	1	20						SPARE
14R				1							SPACE
16S				1							SPACE
18T				1							SPACE
20R	1000			1	16						SPARE
22S		1000		1	16						SPARE
24T			1000	1	16		2x2.5/2.5G.	IEC01	1/2"	EMT	L
	8200	8400	8400								
Total	25000			CB : MCCB 3P 60AT/100AF			FEEDER : 4-25/10G. IEC01		WIREWAY : 100x100 mm. WW		CONNECTED : MDB 10/9/2562

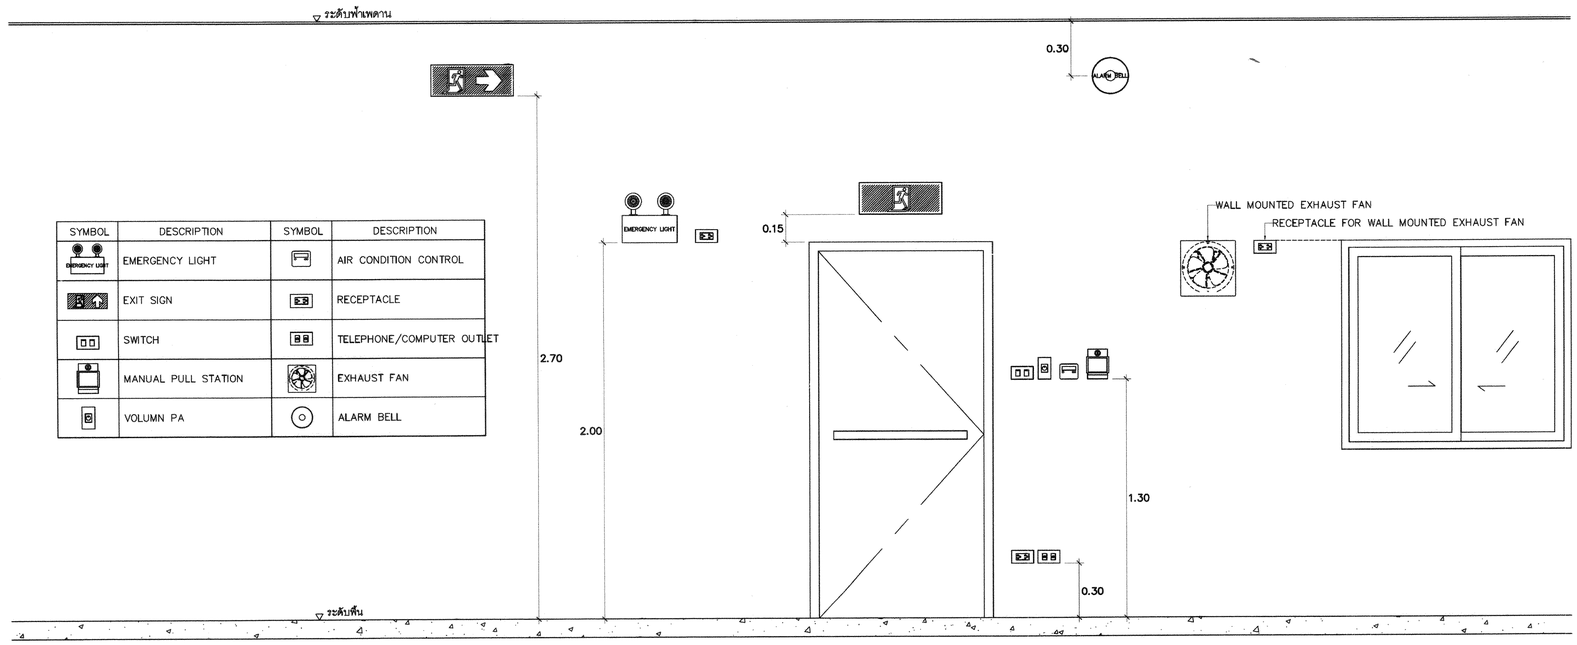

SYMBOL	DESCRIPTION	SYMBOL	DESCRIPTION
EMERGENCY LIGHT	EMERGENCY LIGHT		AIR CONDITION CONTROL
	EXIT SIGN		RECEPTACLE
	SWITCH		TELEPHONE/COMPUTER OUTLET
	MANUAL PULL STATION		EXHAUST FAN
	VOLUMN PA		ALARM BELL

รูปแสดงตำแหน่งติดตั้งอุปกรณ์ไฟฟ้า

SCALE NTS.

การไฟฟ้าฝ่ายผลิตแห่งประเทศไทย

ฝ่ายออกแบบและบริหารงานก่อสร้าง

ได้รับการรับรอง ISO 9001:2008

53 หมู่ 2 ถนนรัตนาธิเบศร์ บางกรวย นนทบุรี 11130 โทร436-1910-3

งานออกแบบ และ เอกสารประกอบแบบถือเป็นสมบัติของ ฝ่ายออกแบบและบริหารงานก่อสร้าง การไฟฟ้าฝ่ายผลิตแห่งประเทศไทย ห้ามผู้ใดนำไปใช้งาน ทำซ้ำ หรือ ดัดแปลง โดยไม่ได้รับอนุญาตเป็นลายลักษณ์อักษร จาก การไฟฟ้าฝ่ายผลิตแห่งประเทศไทย

ออกแบบ

สถาปนิก (นาย อดิศร ศรีสุพรรณ)

สถาปนิกภายใน (นางสาวศานติวร เอื้อประเสริฐ)

(นาย อภิสิทธิ์ ณัฐรวรโรหม์)

วิศวกรโครงสร้าง (นาย ทรงคุณ วิชินโรจน์เจริล)

(นาย กานต์เดช ปั้นเจริญ)

วิศวกรสุขาภิบาล (นาย วัชระ สมโรจน์รัตน์)

วิศวกรไฟฟ้า (นาย ประพิทย์ ชื่นชุมศรี)

วิศวกรเครื่องกล (นาย อุกฤษฎ์ จำปาธนม์)

ตรวจสอบ

ผู้ควบคุมงาน กฟผ. (นาย บุญชัย ผลงามธัญกร)

(นาย ดนุพงษ์ สรรพอุดม)

(นาย อภิศักดิ์ รำพึงจิตร)

(นาย นนทพัช สกุลรัตน์ไพศาล)

หัวหน้าแผนกบริหารสัญญาก่อสร้างอาคาร (นาย ศรชัย อภิบาลพลธรรม)

เห็นชอบ

(นาย สาโรจน์ จีนโก้ว)

หัวหน้ากองบริหารงานก่อสร้าง

ผู้รับจ้าง

CAN DO CONSTRUCTION CO.,LTD

222 ถนนเทศบาลสังวรักษ์เหนือ แขวงลาดยาว

เขตจตุจักร กรุงเทพมหานคร 10900

TEL. 591-3972 , 591-4906 FAX. 954-3759

เขียนแบบ (นาย สุธีรพันธ์ ภู่ไหม)

ตรวจสอบ (นาย ทศพร จันทร์สอน)

รับรอง (นาย สำราญ เจริญวงศ์)

วิศวกรโครงการ

AS-BUILT DRAWING

งานอาคารโรงจอดยานพาหนะ (อยน.)

แบบแสดง

LIGHTING CONTROL BOX - LCB. รูปแสดงตำแหน่งติดตั้งอุปกรณ์ไฟฟ้า

อ้างอิงแบบ กฟผ. เลขที่	แบบเลขที่
SNO-MSI2-05/09-E-5/20	AB-SNO-MSI2-05/09-E-6/22
เลขที่งาน 257112-05 257112-09	จำนวนแผ่น 22