

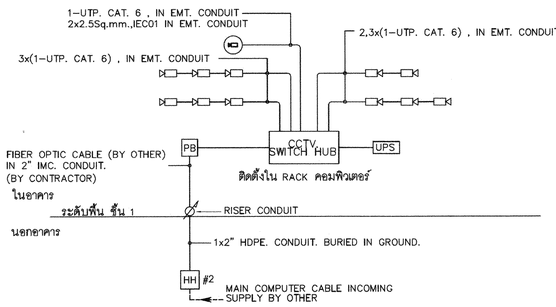


CCTV. RISER DIAGRAM

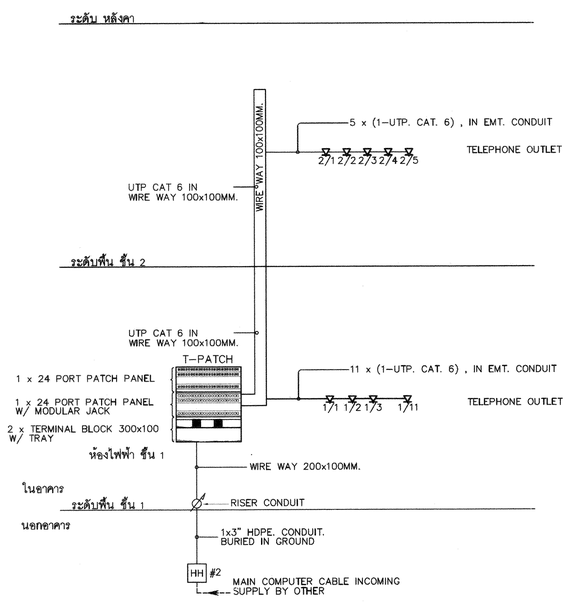


TELEPHONE RISER DIAGRAM

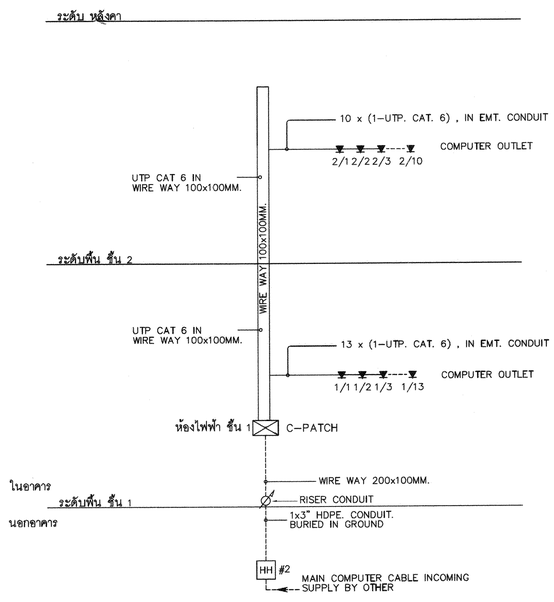


COMPUTER RISER DIAGRAM


หมายเหตุ – พื้นที่ช่อง SHAFT , ช่องเปิดทั้งในแนวดิ่งและแนวราบทั้งหมด เมื่อเดินสายและอุปกรณ์เดินสายเสร็จแล้วจะต้องทำการอุดด้วยวัสดุกันไฟตามมาตรฐานทุกจุด

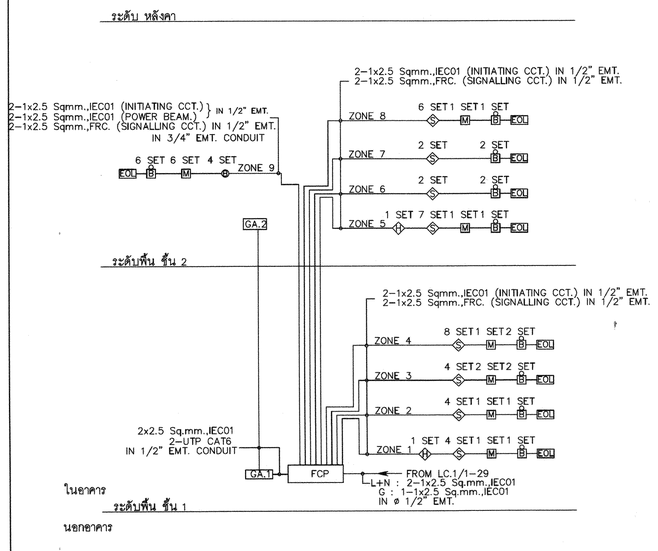

FIRE ALARM RISER DIAGRAM

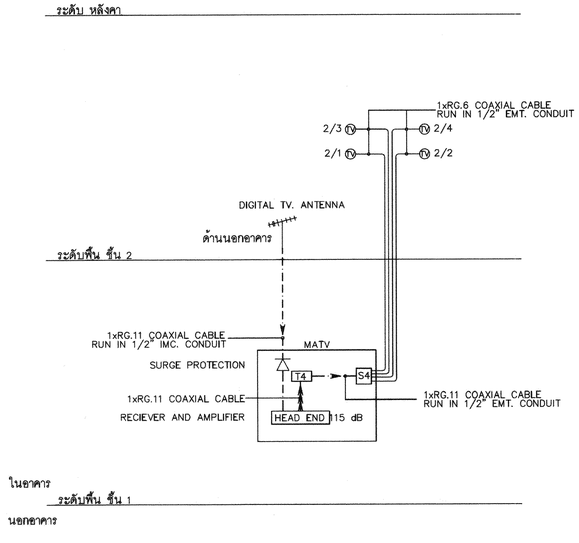

MATV. RISER DIAGRAM

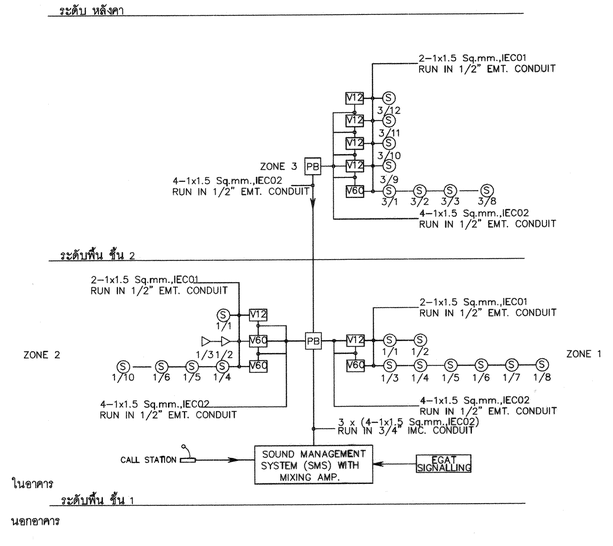

SOUND PUBLIC ADDRESS RISER DIAGRAM

การไฟฟ้าฝ่ายผลิตแห่งประเทศไทย

ฝ่ายออกแบบและบริหารงานก่อสร้าง
ได้รับการรับรอง ISO 9001:2008

53 หมู่ 2 ถนนเจริญสนิทวงศ์ บางกรวย นนทบุรี 11130 โทร5436-1910-3

งานออกแบบ และ เอกสารประกอบแบบถือเป็นสมบัติของ
ฝ่ายออกแบบและบริหารงานก่อสร้าง การไฟฟ้าฝ่ายผลิตแห่งประเทศไทย
ห้ามผู้ใดนำไปใช้งาน ทำซ้ำ หรือ ดัดแปลง โดยไม่ได้รับอนุญาตเป็น
ลายลักษณ์อักษร จาก การไฟฟ้าฝ่ายผลิตแห่งประเทศไทย

ออกแบบ

สถาปนิก	(นาย อดิศร ศรีสุพรรณ)
สถาปนิกภายใน	(นางสาวศานดิวร เลื้อประเสริฐ)
	(นาย อภิสิทธิ์ ณัฐวรวโรหม์)
วิศวกรโครงสร้าง	(นาย ทรงคุณ วิชินโรจน์จรัล)
	(นาย กานต์เดช ปั้นเจริญ)
วิศวกรสุขาภิบาล	(นาย วัชระ สมโรจน์รัตน์)
วิศวกรไฟฟ้า	(นาย ประพิทร์ ชื่นสุมศรี)
วิศวกรเครื่องกล	(นาย ลุกฤษฎ์ จำปาชนม์)

ตรวจสอบ

ผู้ควบคุมงาน กฟผ.	(นาย มุญชัย ผดุงสมบัติถาวร)
	(นาย ดนุพงษ์ สรรพอุดม)
	(นาย อภิศักดิ์ ร่าชื่นชิด)
	(นาย นนทชัย สกุลรัตน์ไพศาล)
หัวหน้าแผนกบริหารสัญญาก่อสร้างอาคาร	(นาย ศรชัย อภิบาลพลธรรม)

เห็นชอบ

(นาย สโรจน์ จันโก้ว)
หัวหน้ากองบริหารงานก่อสร้าง

ผู้รับจ้าง

CAN DO CONSTRUCTION CO.,LTD
222 ถนนเทศบาลรังสิตเหนือ แขวงลาดยาว
เขตจตุจักร กรุงเทพมหานคร 10900
TEL. 591-3972 , 591-4906 FAX. 954-3759

เขียนแบบ (นาย สุธีรพันธ์ ภูไหม)

ตรวจสอบ -(นาย ทศพร จันทร์สัน)

รับรอง (นาย สำราญ เสริญวงศ์)
วิศวกรโครงการ

AS-BUILT DRAWING

งานอาคารโรงจอดยานพาหนะ (อขน.)

แบบแสดง
RISER DIAGRAM

อ้างอิงแบบ กฟผ. เลขที่ SNO-MS12-05/09-E-6/20	แบบเลขที่ AB-SNO-MS12-05/09-E-7/22
เลขที่งาน 257112-05 257112-09	จำนวนแผ่น 22