

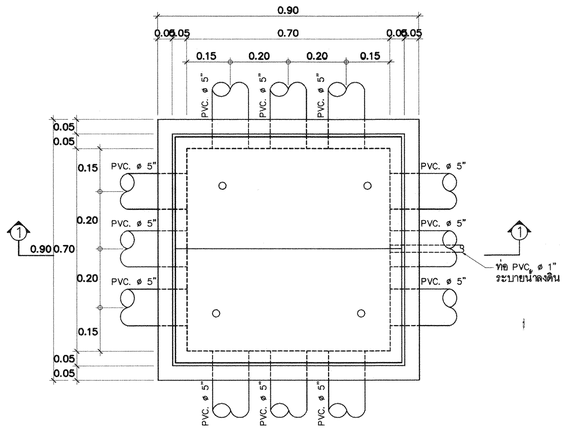


HAND HOLE #1

SCALE 1 : 10

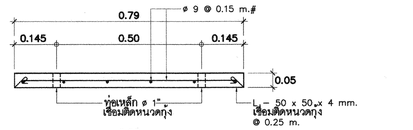


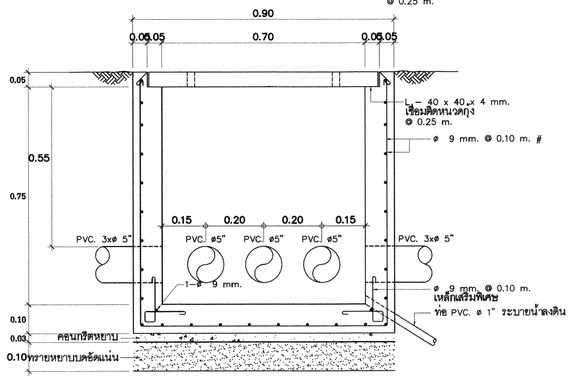

รูปตัด 1


SCALE 1 : 10


หมายเหตุ – ท่อโหนที่ยังไม่ได้ใช้ให้ทำปลั๊กอุดไว้

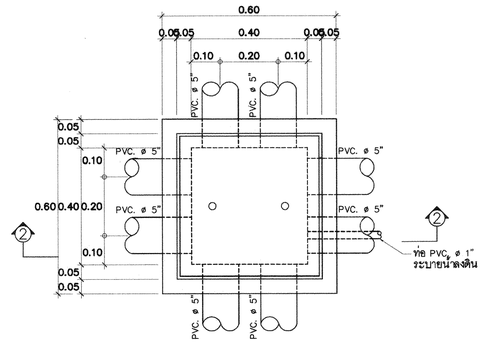

HAND HOLE #2

SCALE 1 : 10

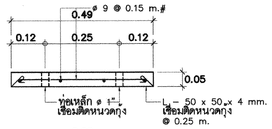


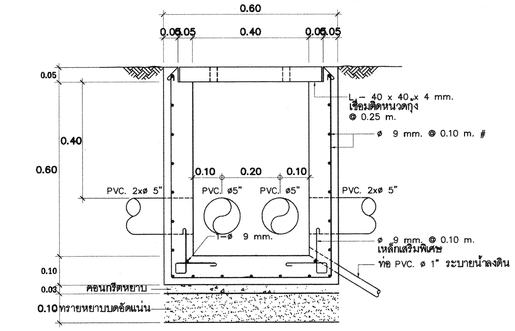


รูปตัด 2

SCALE 1 : 10


หมายเหตุ – ท่อโหนที่ยังไม่ได้ใช้ให้ทำปลั๊กอุดไว้

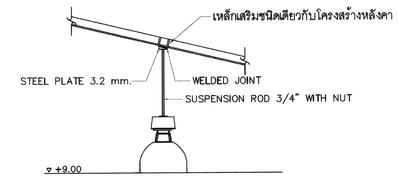

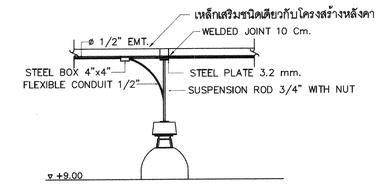


รายละเอียดการติดตั้งดวงโคม TYPE "H1"

NTS.

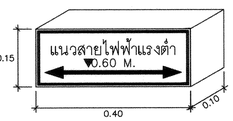


- แผ่นป้ายปูนเสริมเหล็ก ขนาด 15 x 40 x 10 cm.
- ตัวอักษรทาสีแดง สูง 3 cm. ลึก 5 mm. WARNING SIGN
- ติดตั้งทุกระยะไม่เกิน 15 เมตร NOT TO SCALE

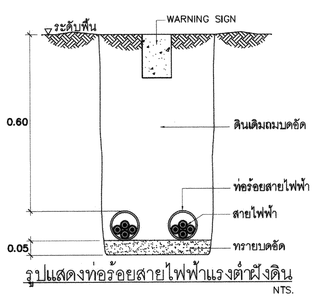


รูปแสดงท่อร้อยสายไฟฟ้าแรงต่ำฝังดิน

NTS.

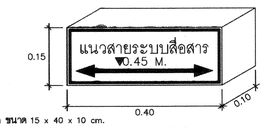


NOTE :

- แผ่นป้ายปูนเสริมเหล็ก ขนาด 15 x 40 x 10 cm.
- ตัวอักษรทาสีแดง สูง 3 cm. ลึก 5 mm. WARNING SIGN
- ติดตั้งทุกระยะไม่เกิน 15 เมตร NOT TO SCALE

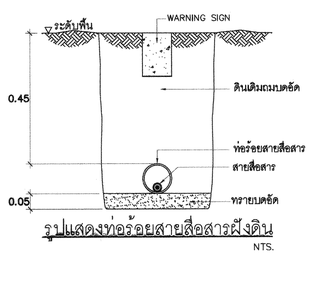

รูปแสดงท่อร้อยสายสื่อสารฝังดิน


NTS.

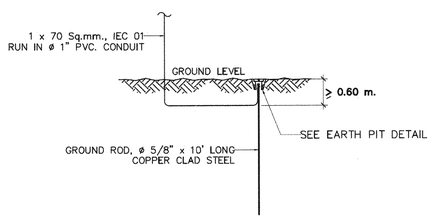

รูปแสดง DETAIL การปัก GROUND ROD ตู้ MDB.

NTS.

หมายเหตุ RE ≤ 5 Ohm ถ้าเกินให้ปัก GROUND ROD เพิ่ม

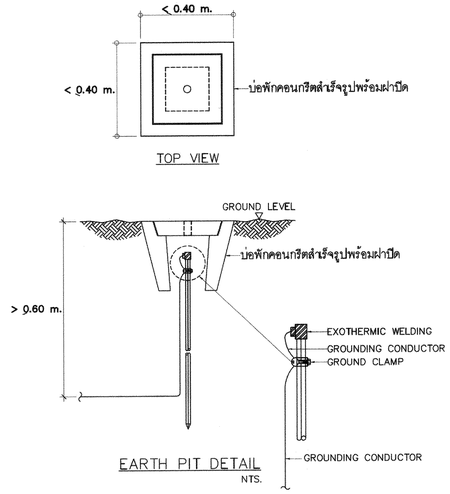

EARTH PIT DETAIL

NTS.

กฟน.

การไฟฟ้าฝ่ายผลิตแห่งประเทศไทย

ฝ่ายออกแบบและบริหารงานก่อสร้าง

ได้รับการรับรอง ISO 9001:2008

53 หมู่ 2 ถนนเจริญสถิตวงศ์ บางกรวย นนทบุรี 11130 โทร436-1910-3

งานออกแบบ และ เอกสารประกอบแบบถือเป็นสมบัติของ
ฝ่ายออกแบบและบริหารงานก่อสร้าง การไฟฟ้าฝ่ายผลิตแห่งประเทศไทย
ห้ามผู้ใดนำไปใช้งาน ทำซ้ำ หรือ ดัดแปลง โดยไม่ได้รับอนุญาตเป็น
ลายลักษณ์อักษร จาก การไฟฟ้าฝ่ายผลิตแห่งประเทศไทย

ออกแบบ

สถาปนิก	(นาย อดิศร ศรีสุพรรณ)
สถาปนิกภายใน	(นางสาวศานติวร เอื้อประเสริฐ)
	(นาย อภิสิทธิ์ ณัฐวรวโรหน์)
วิศวกรโครงสร้าง	(นาย ทรงคุณ วิชินโรจน์เจริล)
	(นาย กานต์เดช บันเจริญ)
วิศวกรสุขาภิบาล	(นาย วัชระ สมโรจน์รัตน์)
วิศวกรไฟฟ้า	(นาย ประพิทย์ ชื่นชุมศรี)
วิศวกรเครื่องกล	(นาย อุกฤษฎ์ จำปาชนม์)

ตรวจสอบ

ผู้ควบคุมงาน กฟผ. (นาย บุญชัย ผดุงสมบัติถาวร)

(นาย ดนุพงษ์ สรรพอุดม)

(นาย อภิศักดิ์ รำพึงกิจ)

(นาย นนทชัย สกุลรัตน์ไพศาล)

หัวหน้าแผนกบริหารสัญญาก่อสร้างอาคาร (นาย ศรชัย อภิบาลพลธรรม)

เห็นชอบ

(นาย สาโรจน์ จีนโก้ว)
หัวหน้ากองบริหารงานก่อสร้าง

ผู้รับจ้าง

CAN DO CONSTRUCTION CO.,LTD
222 ถนนเทศบาลรังสักษ์เหนือ แขวงลาดยาว
เขตจตุจักร กรุงเทพมหานคร 10900
TEL. 591-3972 , 591-4906 FAX. 954-3759

เขียนแบบ (นาย สุรัชพันธ์ ภูไหม)

ตรวจสอบ (นาย ทศพร จันทร์สัน)

รับรอง (นาย สำราญ เจริญวงศ์)
วิศวกรโครงการ

AS-BUILT DRAWING

งานอาคารโรงจอดยานพาหนะ (อขน.)

แบบแสดง
TYPICAL DETAIL

อ้างอิงแบบ กฟน. เลขที่	แบบเลขที่
SNO-MS12-05/09-E-7/20	AB-SNO-MS12-05/09-E-8/22
เลขที่งาน 257112-05 257112-09	จำนวนแผ่น 22