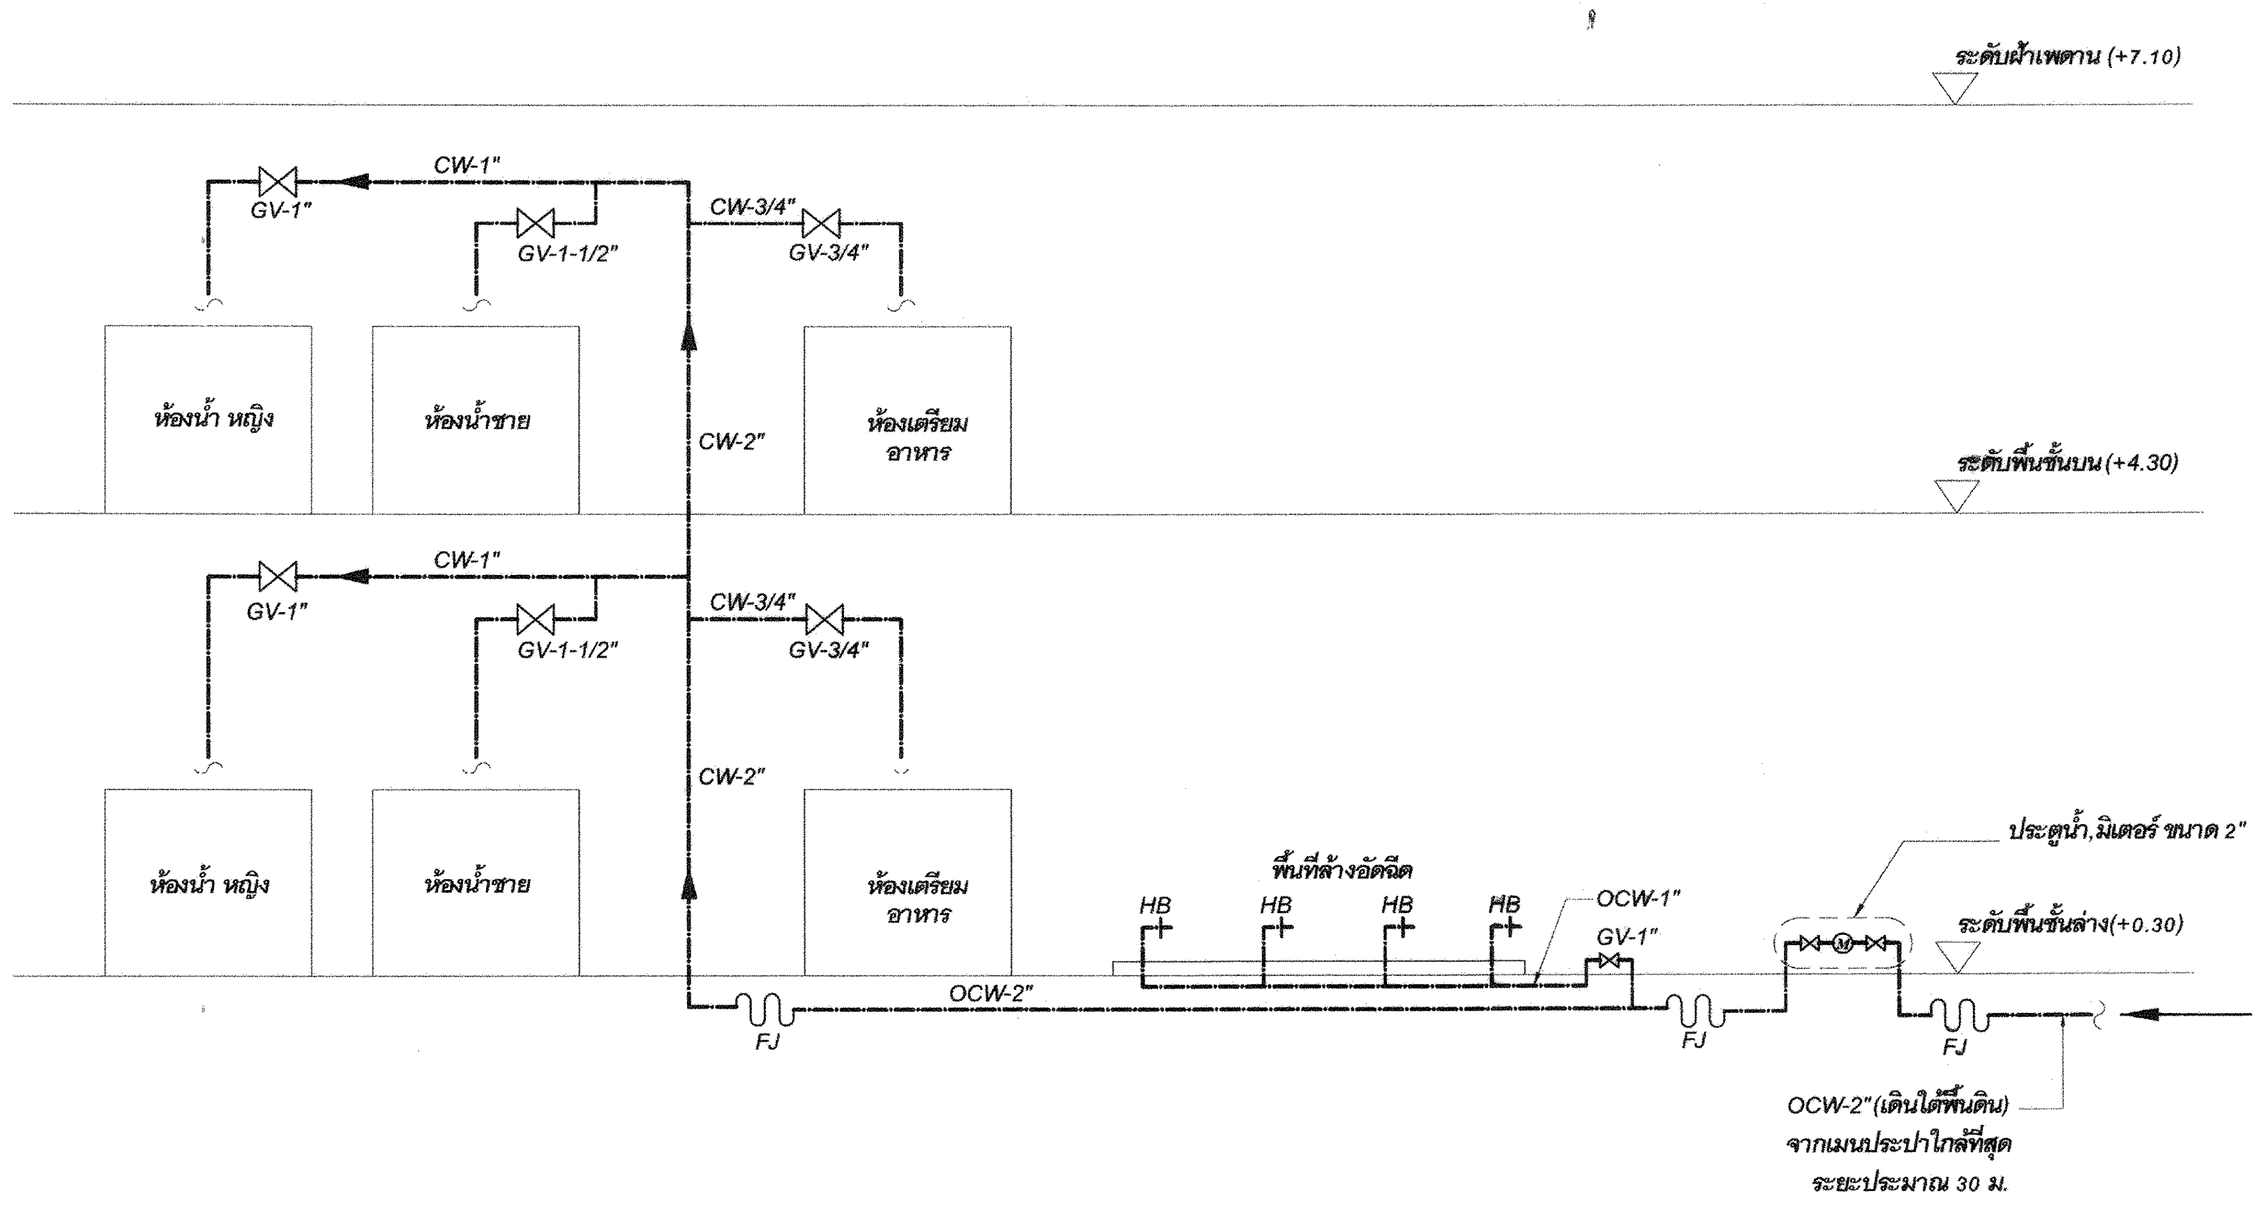
ระดับฝ้าเพดาน (+7.10)
CW-1"
GV-1"
GV-1-1/2"
CW-3/4"
GV-3/4"
ห้องน้ำ หญิง
ห้องน้ำชาย
CW-2"
ห้องเตรียม อาหาร
ระดับพื้นชั้นบน(+4.30)
CW-1"
GV-1"
GV-1-1/2"
CW-3/4"
GV-3/4"
CW-2"
ห้องน้ำ หญิง
ห้องน้ำชาย
ห้องเตรียม อาหาร
พื้นที่ล้างอัดฉีด
HB
HB
HB
HB
OCW-1"
GV-1"
ประตูน้ำ,มิเตอร์ ขนาด 2"
ระดับพื้นชั้นล่าง(+0.30)
OCW-2"
FJ
FJ
FJ
OCW-2"(เดินใต้พื้นดิน)
จากเมนประปาใกล้ที่สุด
ระยะประมาณ 30 ม.

ไดอะแกรมการเดินท่อประปา CW

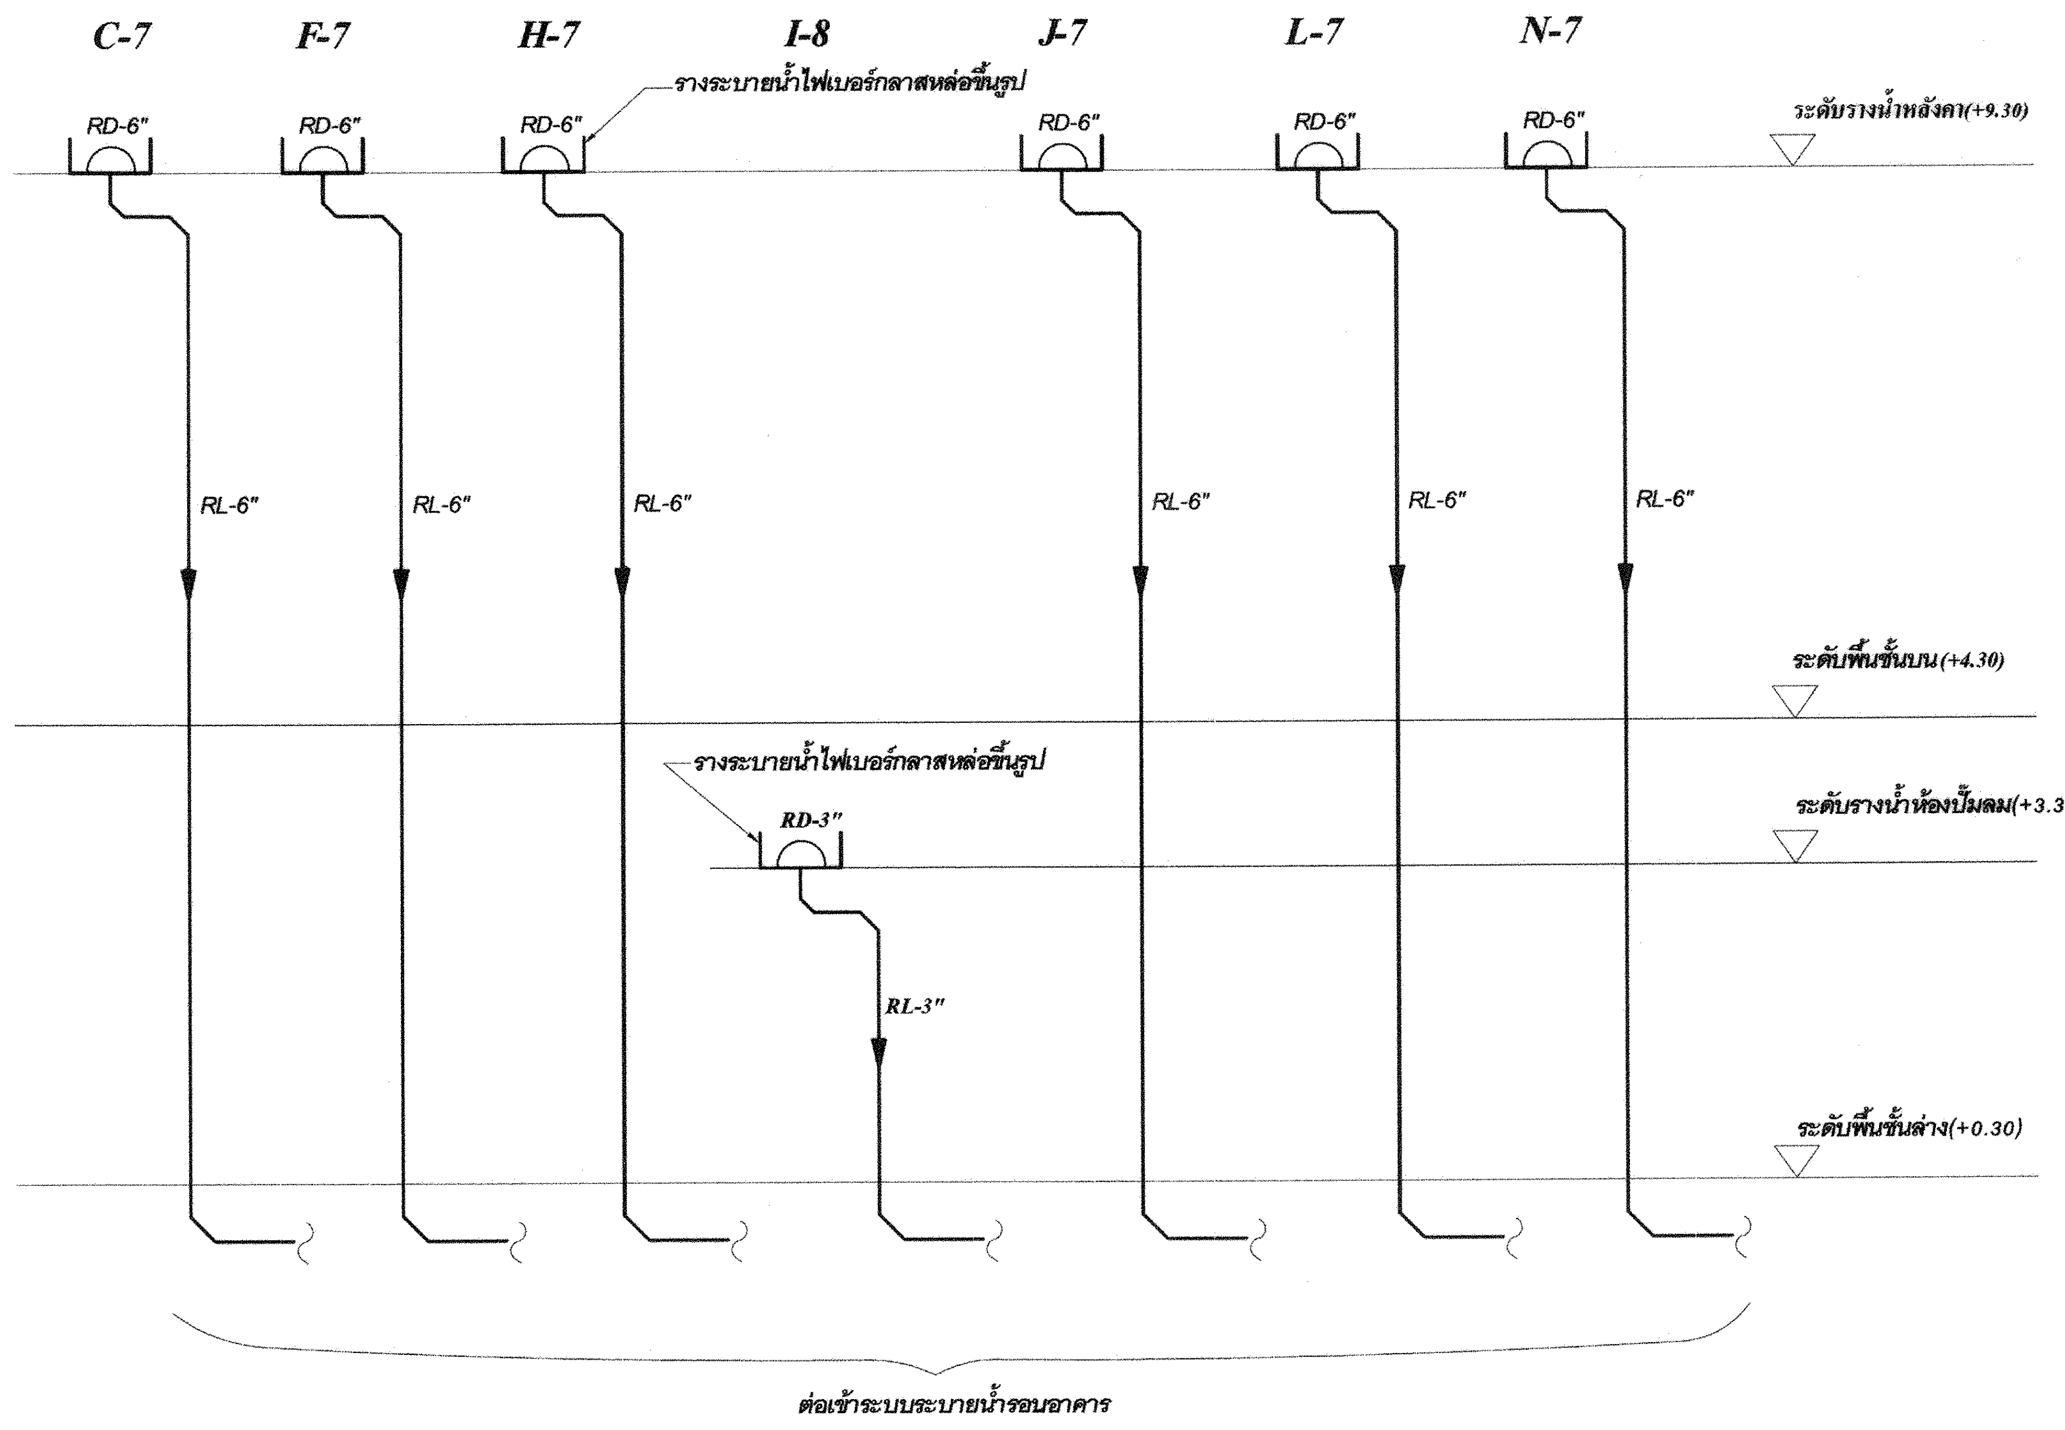
C-7
F-7
H-7
I-8
J-7
L-7
N-7
รางระบายน้ำไฟเบอร์กลาสหล่อขึ้นรูป
RD-6"
RD-6"
RD-6"
RD-6"
RD-6"
RD-6"
ระดับรางน้ำหลังคา(+9.30)
RL-6"
RL-6"
RL-6"
RL-6"
RL-6"
RL-6"
ระดับพื้นชั้นบน(+4.30)
รางระบายน้ำไฟเบอร์กลาสหล่อขึ้นรูป
RD-3"
ระดับรางน้ำห้องปั๊มลม(+3.30)
RL-3"
ระดับพื้นชั้นล่าง(+0.30)
ต่อเข้าระบบระบายน้ำรอบอาคาร

ไดอะแกรมการเดินท่อ RL

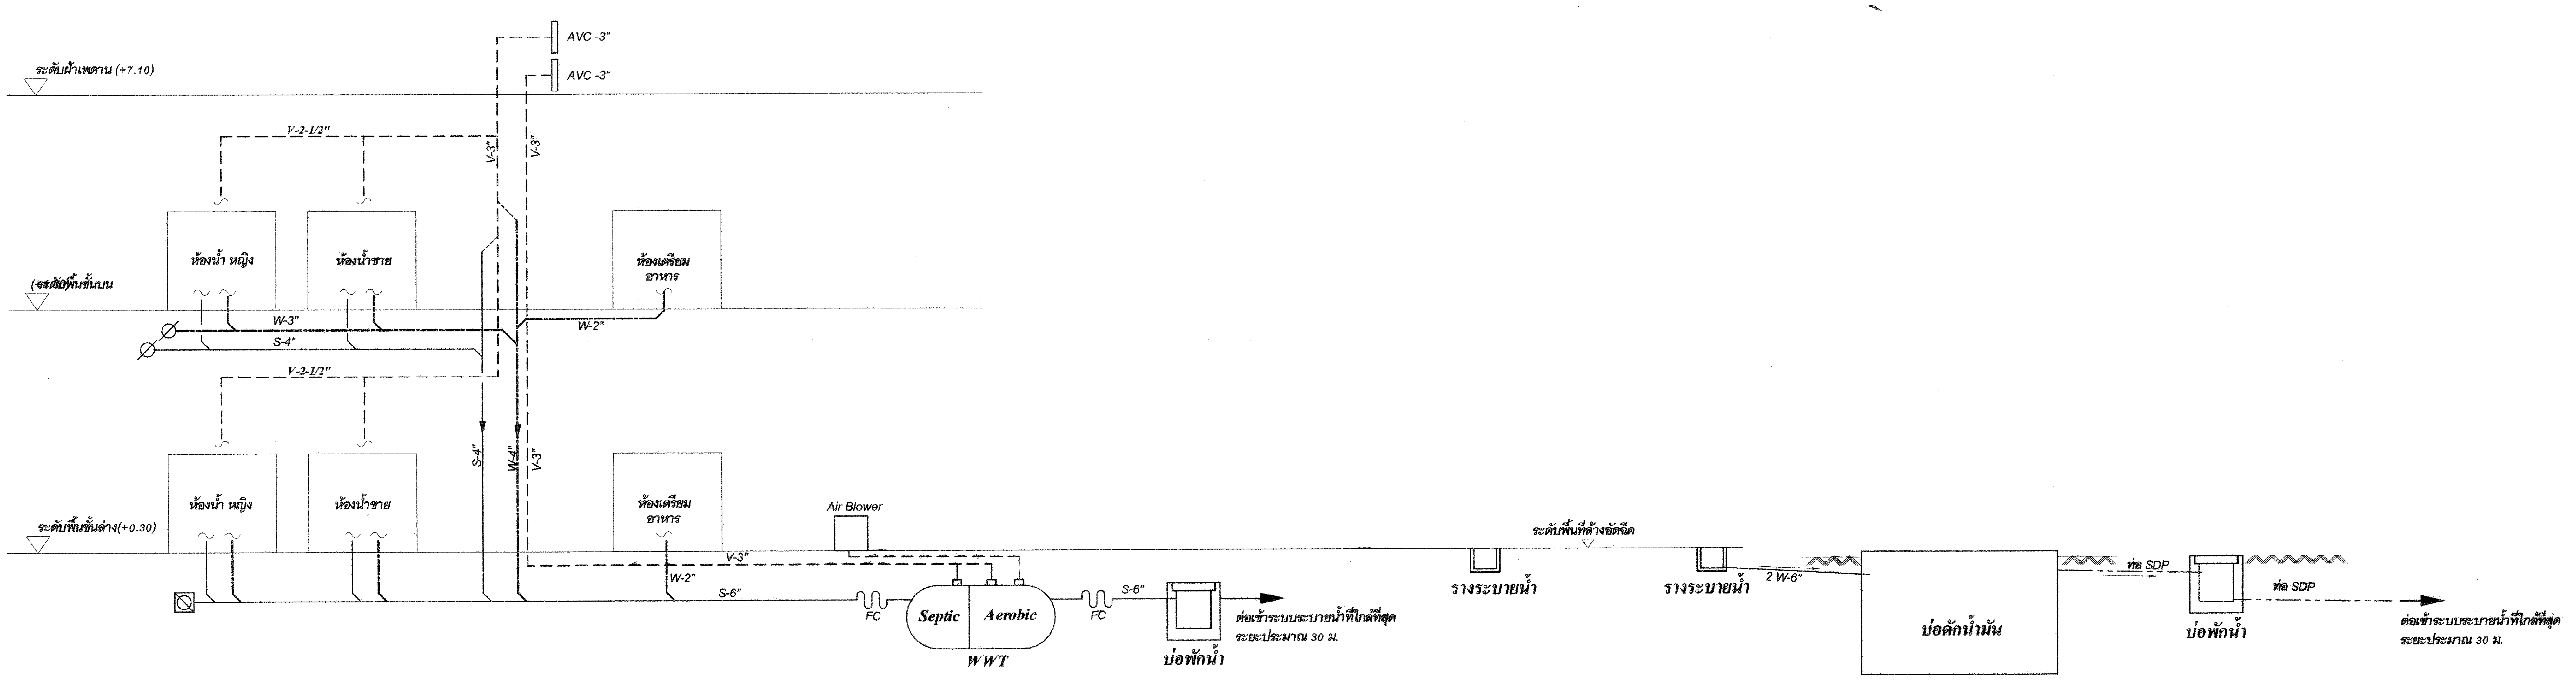
AVC -3"
AVC -3"
ระดับฝ้าเพดาน (+7.10)
V-2-1/2"
V-3"
V-3"
ห้องน้ำ หญิง
ห้องน้ำชาย
ห้องเตรียม อาหาร
ระดับพื้นชั้นบน
W-3"
S-4"
W-2"
V-2-1/2"
S-4"
W-4"
V-3"
ห้องน้ำ หญิง
ห้องน้ำชาย
ห้องเตรียม อาหาร
ระดับพื้นชั้นล่าง(+0.30)
Air Blower
V-3"
W-2"
S-6"
FC
Septic
Aerobic
WWT
FC
S-6"
บ่อพักน้ำ
ต่อเข้าระบบระบายน้ำที่ใกล้ที่สุด
ระยะประมาณ 30 ม.
ระดับพื้นที่ล้างอัดฉีด
รางระบายน้ำ
รางระบายน้ำ
2 W-6"
บ่อดักน้ำมัน
ท่อ SDP
ท่อ SDP
บ่อพักน้ำ
ต่อเข้าระบบระบายน้ำที่ใกล้ที่สุด
ระยะประมาณ 30 ม.

ไดอะแกรมการเดินท่อ S , W , V และ พื้นที่ล้างอัดฉีด

SCALE NTS.

การไฟฟ้าฝ่ายผลิตแห่งประเทศไทย
ฝ่ายออกแบบและบริหารงานก่อสร้าง
ได้รับการรับรอง ISO 9001:2008
53 หมู่ 2 ถนนจรัญสนิทวงศ์ บางกรวย นนทบุรี 11130 โทร436-1910-3

งานออกแบบ และ เอกสารประกอบแบบถือเป็นสมบัติของ ฝ่ายออกแบบและบริหารงานก่อสร้าง การไฟฟ้าฝ่ายผลิตแห่งประเทศไทย ห้ามผู้ใดนำไปใช้งาน ทำซ้ำ หรือ ดัดแปลง โดยไม่ได้รับอนุญาตเป็นลายลักษณ์อักษร จาก การไฟฟ้าฝ่ายผลิตแห่งประเทศไทย

ออกแบบ
สถาปนิก (นาย อดิศร ศรีสุพรรณ)
สถาปนิกภายใน (นางสาวศานติวร เอื้อประเสริฐ)
(นาย อภิสิทธิ์ ณัฐวรวโรตม์)
วิศวกรโครงสร้าง (นาย ทรงคุณ วิชินโรจน์จรัล)
(นาย กานต์เดช ปั่นเจริญ)
วิศวกรสุขาภิบาล (นาย วัชระ สมโรจน์รัตน์)
วิศวกรไฟฟ้า (นาย ประพัทธ์ ชื่นชุมศรี)
วิศวกรเครื่องกล (นาย อุกฤษฏ์ จำปาชนม์)

ตรวจสอบ
ผู้ควบคุมงาน กฟผ. บุญชัย ผดุงสมบัติถาวร
(นาย บุญชัย ผดุงสมบัติถาวร)
(นาย ดนุพงษ์ สรรพอุดม)
อภิศักดิ์
(นาย อภิศักดิ์ รำพึงกล)
(นาย นนทชัย สกุลรัศมีไพศาล)
หัวหน้าแผนกบริหารสัญญาก่อสร้างอาคาร
(นาย ศรชัย อภิบาลพลธรรม)

เห็นชอบ
(นาย สาโรจน์ จีนโก๊ว)
หัวหน้ากองบริหารงานก่อสร้าง

ผู้รับจ้าง

CAN DO CONSTRUCTION CO.,LTD
222 ถนนเทศบาลรังรักษ์เหนือ แขวงลาดยาว
เขตจตุจักร กรุงเทพมหานคร 10900
TEL. 591-3972 , 591-4906 FAX. 954-3759

เขียนแบบ
(นาย สุธีรพันธ์ ภู่ไหม)

ตรวจสอบ
(นาย ศุภชัย เมฆทันต์)

รับรอง
(นาย สำราญ เจริญวงค์)
วิศวกรโครงการ

AS-BUILT DRAWING

งานอาคารโรงจอดยานพาหนะ (อขน.)

แบบแสดง
ไดอะแกรมการเดินท่อ CW , S , W , V , RL
และ พื้นที่ล้างอัดฉีด

อ้างอิงแบบ กฟผ. เลขที่ SNO-MS12-$^{05}_{09}$-SN-2/8	แบบเลขที่ AB-SNO-MS12-$^{05}_{09}$-SN-2/8
เลขที่งาน 257112-05 257112-09	จำนวนแผ่น 8