AB-SNO-MS12-$^{05}_{09}$-SN-3/8

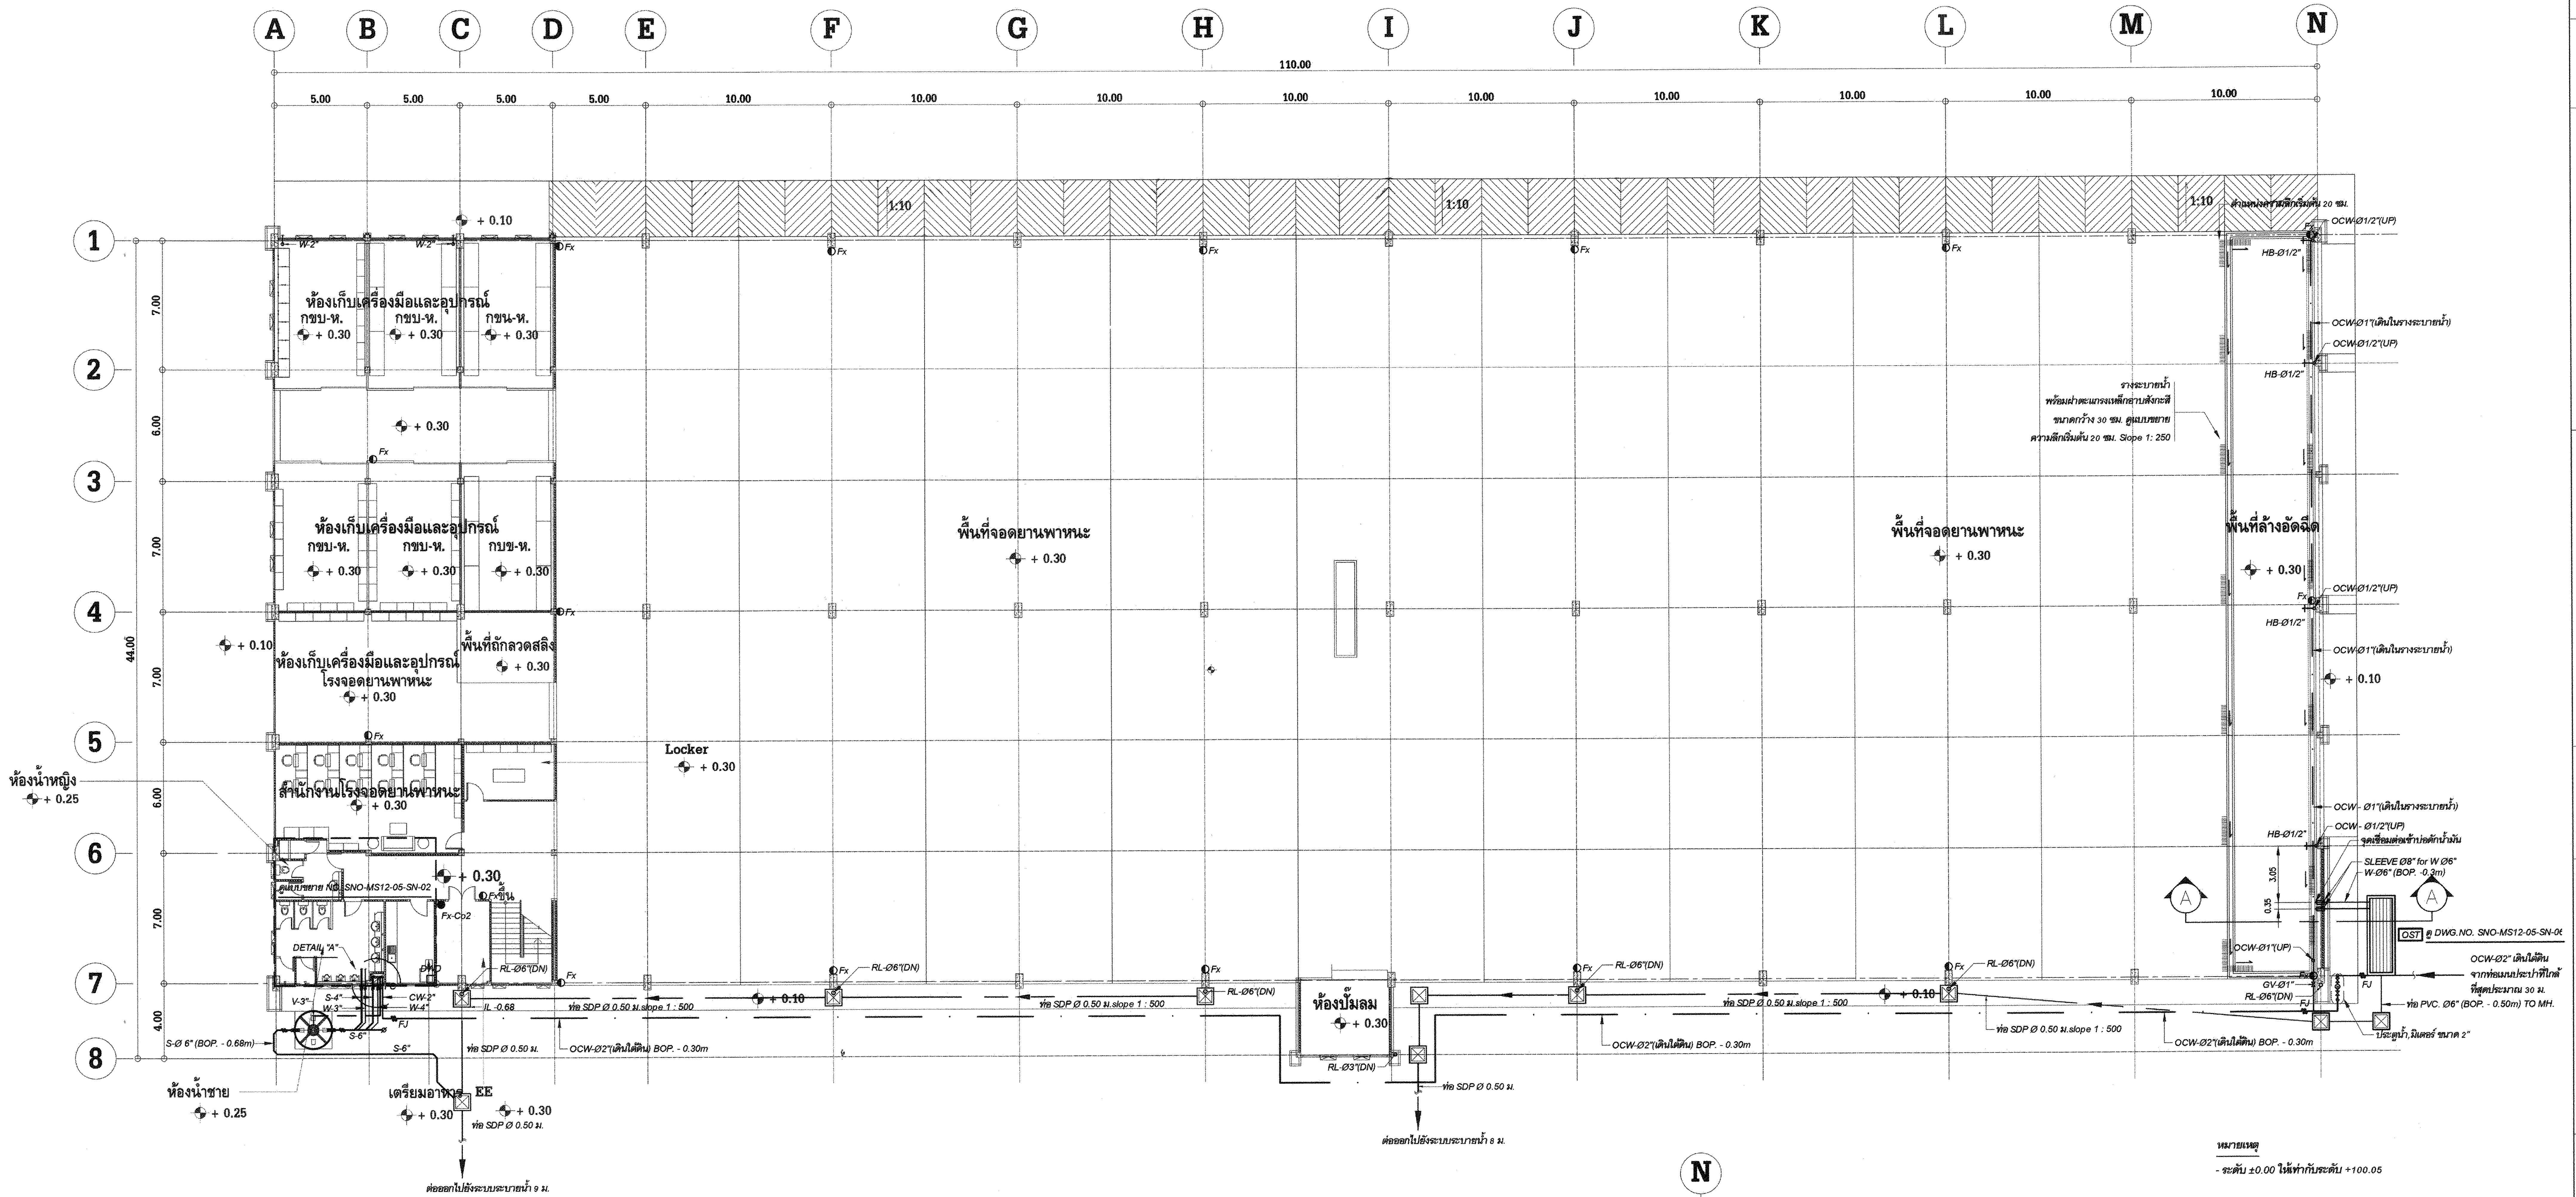
A B C D E F G H I J K L M N
110.00
5.00 5.00 5.00 5.00 10.00 10.00 10.00 10.00 10.00 10.00 10.00 10.00
1 2 3 4 5 6 7 8
7.00 6.00 7.00 7.00 6.00 7.00 4.00 44.00
1:10
ห้องเก็บเครื่องมือและอุปกรณ์
กขบ-ห. กขบ-ห. กขน-ห.
ห้องเก็บเครื่องมือและอุปกรณ์
กขบ-ห. กขบ-ห. กบข-ห.
ห้องเก็บเครื่องมือและอุปกรณ์ โรงจอดยานพาหนะ
พื้นที่ถักลวดสลิง
สำนักงานโรงจอดยานพาหนะ
Locker
ห้องน้ำหญิง + 0.25
ห้องน้ำชาย + 0.25
เตรียมอาหาร
EE
+ 0.10
+ 0.30
W-2" W-2"
Fx
Fx-Co2
Fxขึ้น
ดูแบบขยาย NO. SNO-MS12-05-SN-02
DETAIL "A"
V-3" S-4" W-3" CW-2" W-4" S-6" FJ
S-Ø 6" (BOP. - 0.68m)
S-6"
IL -0.68
RL-Ø6"(DN)
ท่อ SDP Ø 0.50 ม.slope 1 : 500
ท่อ SDP Ø 0.50 ม.
OCW-Ø2"(เดินใต้ดิน) BOP. - 0.30m
ต่อออกไปยังระบบระบายน้ำ 9 ม.
พื้นที่จอดยานพาหนะ
ห้องปั๊มลม
RL-Ø3"(DN)
ต่อออกไปยังระบบระบายน้ำ 8 ม.
ตำแหน่งความลึกเริ่มต้น 20 ซม.
พื้นที่ล้างอัดฉีด
OCW-Ø1/2"(UP)
HB-Ø1/2"
OCW-Ø1"(เดินในรางระบายน้ำ)
รางระบายน้ำ
พร้อมฝาตะแกรงเหล็กอาบสังกะสี
ขนาดกว้าง 30 ซม. ดูแบบขยาย
ความลึกเริ่มต้น 20 ซม. Slope 1: 250
จุดเชื่อมต่อเข้าบ่อดักน้ำมัน
SLEEVE Ø8" for W Ø6"
W-Ø6" (BOP. -0.3m)
3.05 0.35
A A
OST ดู DWG.NO. SNO-MS12-05-SN-06
OCW-Ø1"(UP)
GV-Ø1"
RL-Ø6"(DN)
FJ
OCW-Ø2" เดินใต้ดิน
จากท่อเมนประปาที่ใกล้
ที่สุดประมาณ 30 ม.
ท่อ PVC. Ø6" (BOP. - 0.50m) TO MH.
ประตูน้ำ,มิเตอร์ ขนาด 2"

**หมายเหตุ**

- ระดับ ±0.00 ให้เท่ากับระดับ +100.05

**แปลนระบบสุขาภิบาล ชั้นล่าง แสดงการเดินท่อ CW , S , W , V & RL**

SCALE 1 : 200

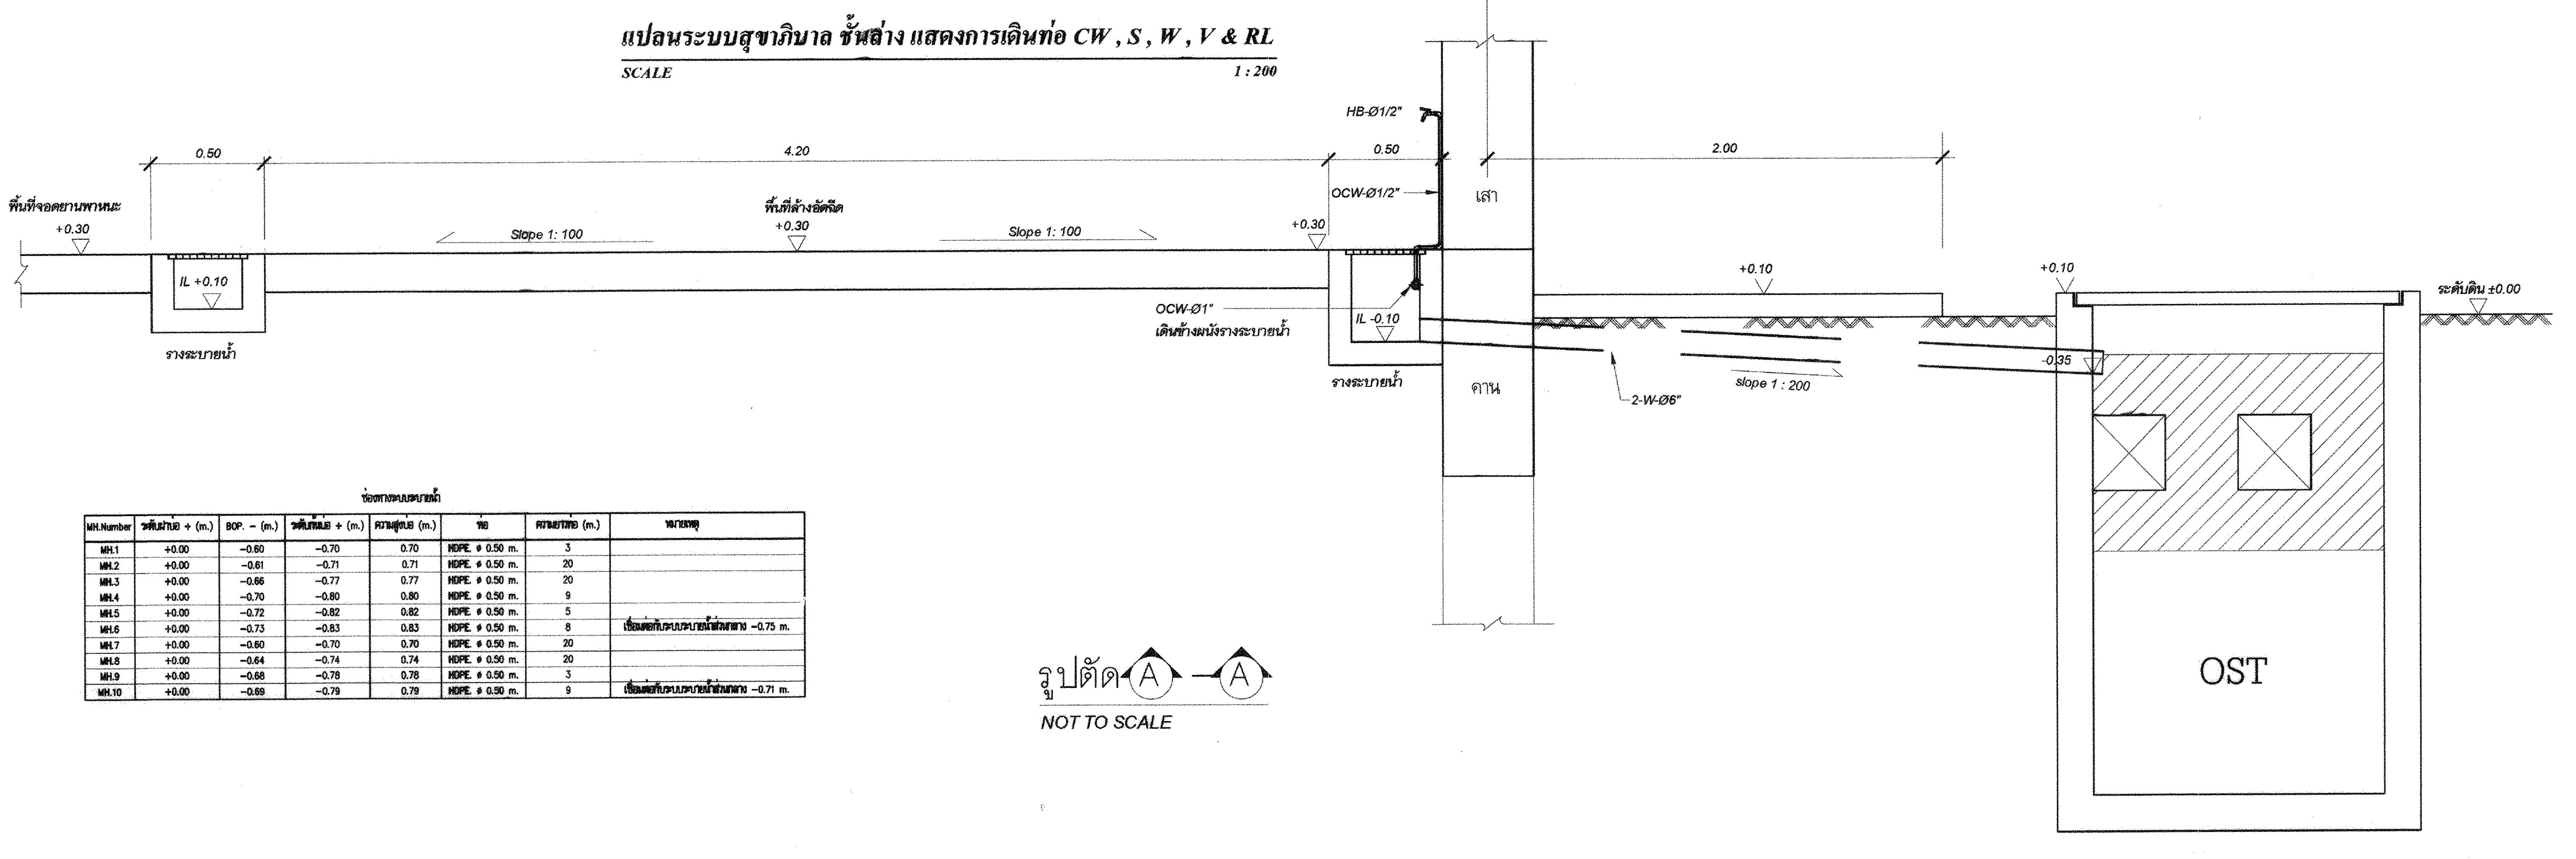
N
HB-Ø1/2"
0.50 4.20 0.50 2.00
พื้นที่จอดยานพาหนะ
+0.30
พื้นที่ล้างอัดฉีด
+0.30
Slope 1: 100
Slope 1: 100
IL +0.10
รางระบายน้ำ
OCW-Ø1/2"
OCW-Ø1"
เดินข้างผนังรางระบายน้ำ
IL -0.10
รางระบายน้ำ
เสา
คาน
+0.10
+0.10
ระดับดิน ±0.00
-0.35
2-W-Ø6"
slope 1 : 200
OST

บ่อพักระบบระบายน้ำ

| MH.Number | ระดับฝาบ่อ + (m.) | BOP. − (m.) | ระดับก้นบ่อ + (m.) | ความลึกบ่อ (m.) | ท่อ | ความยาวท่อ (m.) | หมายเหตุ |
|---|---|---|---|---|---|---|---|
| MH.1 | +0.00 | −0.60 | −0.70 | 0.70 | HDPE. ø 0.50 m. | 3 | |
| MH.2 | +0.00 | −0.61 | −0.71 | 0.71 | HDPE. ø 0.50 m. | 20 | |
| MH.3 | +0.00 | −0.66 | −0.77 | 0.77 | HDPE. ø 0.50 m. | 20 | |
| MH.4 | +0.00 | −0.70 | −0.80 | 0.80 | HDPE. ø 0.50 m. | 9 | |
| MH.5 | +0.00 | −0.72 | −0.82 | 0.82 | HDPE. ø 0.50 m. | 5 | |
| MH.6 | +0.00 | −0.73 | −0.83 | 0.83 | HDPE. ø 0.50 m. | 8 | เชื่อมต่อกับระบบระบายน้ำส่วนกลาง −0.75 m. |
| MH.7 | +0.00 | −0.60 | −0.70 | 0.70 | HDPE. ø 0.50 m. | 20 | |
| MH.8 | +0.00 | −0.64 | −0.74 | 0.74 | HDPE. ø 0.50 m. | 20 | |
| MH.9 | +0.00 | −0.68 | −0.78 | 0.78 | HDPE. ø 0.50 m. | 3 | |
| MH.10 | +0.00 | −0.69 | −0.79 | 0.79 | HDPE. ø 0.50 m. | 9 | เชื่อมต่อกับระบบระบายน้ำส่วนกลาง −0.71 m. |

**รูปตัด A - A**

NOT TO SCALE

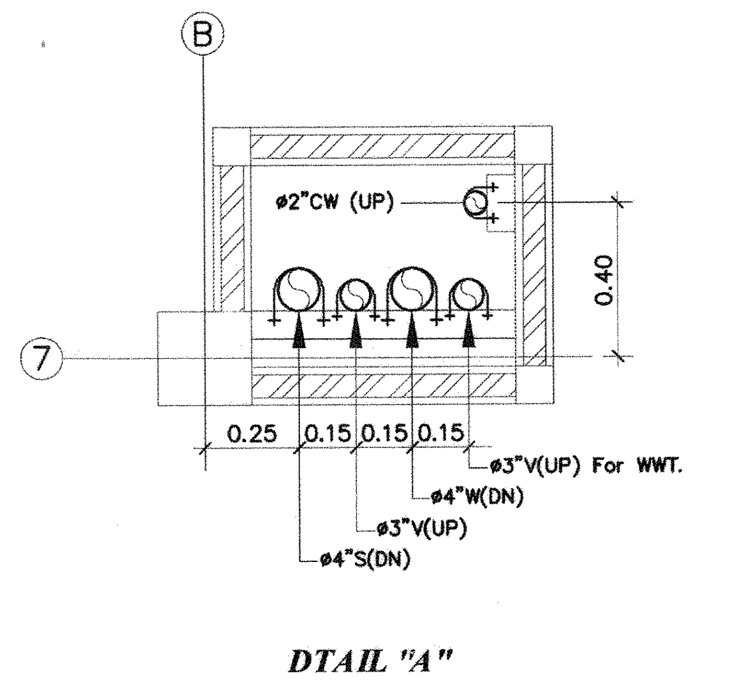
B
7
ø2"CW (UP)
0.40
0.25 0.15 0.15 0.15
ø3"V(UP) For WWT.
ø4"W(DN)
ø3"V(UP)
ø4"S(DN)

**DTAIL "A"**

SCALE 1:20

# การไฟฟ้าฝ่ายผลิตแห่งประเทศไทย

**ฝ่ายออกแบบและบริหารงานก่อสร้าง**

**ได้รับการรับรอง ISO 9001:2008**

53 หมู่ 2 ถนนจรัญสนิทวงศ์ บางกรวย นนทบุรี 11130 โทร436-1910-3

งานออกแบบ และ เอกสารประกอบแบบถือเป็นสมบัติของ ฝ่ายออกแบบและบริหารงานก่อสร้าง การไฟฟ้าฝ่ายผลิตแห่งประเทศไทย ห้ามผู้ใดนำไปใช้งาน ทำซ้ำ หรือ ดัดแปลง โดยไม่ได้รับอนุญาตเป็นลายลักษณ์อักษร จาก การไฟฟ้าฝ่ายผลิตแห่งประเทศไทย

ออกแบบ

สถาปนิก ( นาย อดิศร ศรีสุพรรณ )
สถาปนิกภายใน ( นางสาวศานติวร เอื้อประเสริฐ )
( นาย อภิสิทธิ์ ณัฐวรวโรตม์ )
วิศวกรโครงสร้าง ( นาย ทรงคุณ วิชินโรจน์จรัล )
( นาย กานต์เดช ปั่นเจริญ )
วิศวกรสุขาภิบาล ( นาย วัชระ สมโรจน์รัตน์ )
วิศวกรไฟฟ้า ( นาย ประพัทธ์ ชื่นชุมศรี )
วิศวกรเครื่องกล ( นาย อุกฤษฎ์ จำปาชนม์ )

ตรวจสอบ

ผู้ควบคุมงาน กฟผ. บุญชัย ผดุงสมบัติถาวร
( นาย บุญชัย ผดุงสมบัติถาวร )
( นาย ดนุพงษ์ สรรพอุดม )
( นาย อภิศักดิ์ รำพึงกุล )
( นาย นนทชัย สกุลรัศมีไพศาล )
หัวหน้าแผนกบริหารสัญญาก่อสร้างอาคาร ( นาย ศรชัย อภิบาลพลธรรม )

เห็นชอบ

( นาย สาโรจน์ จีนโก๊ว )
หัวหน้ากองบริหารงานก่อสร้าง

## ผู้รับจ้าง

**CAN DO CONSTRUCTION CO.,LTD**
222 ถนนเทศบาลสงเคราะห์เหนือ แขวงลาดยาว
เขตจตุจักร กรุงเทพมหานคร 10900
TEL. 591-3972 , 591-4906 FAX. 954-3759

เขียนแบบ ( นาย สุธีรพันธ์ ภู่ไหม )

ตรวจสอบ ( นาย ศุภชัย เมฆทันต์ )

รับรอง ( นาย สำราญ เจริญวงค์ )
วิศวกรโครงการ

# AS-BUILT DRAWING

## งานอาคารโรงจอดยานพาหนะ (อขน.)

แบบแสดง
แปลนระบบสุขาภิบาล ชั้นล่าง
แสดงการเดินท่อ CW , S , W , V & RL

| | |
|---|---|
| อ้างอิงแบบ กฟผ. เลขที่<br>SNO-MS12-$^{05}_{09}$-SN-3/8 | แบบเลขที่<br>AB-SNO-MS12-$^{05}_{09}$-SN-3/8 |
| เลขที่งาน<br>257112-05<br>257112-09 | จำนวนแผ่น<br>8 |