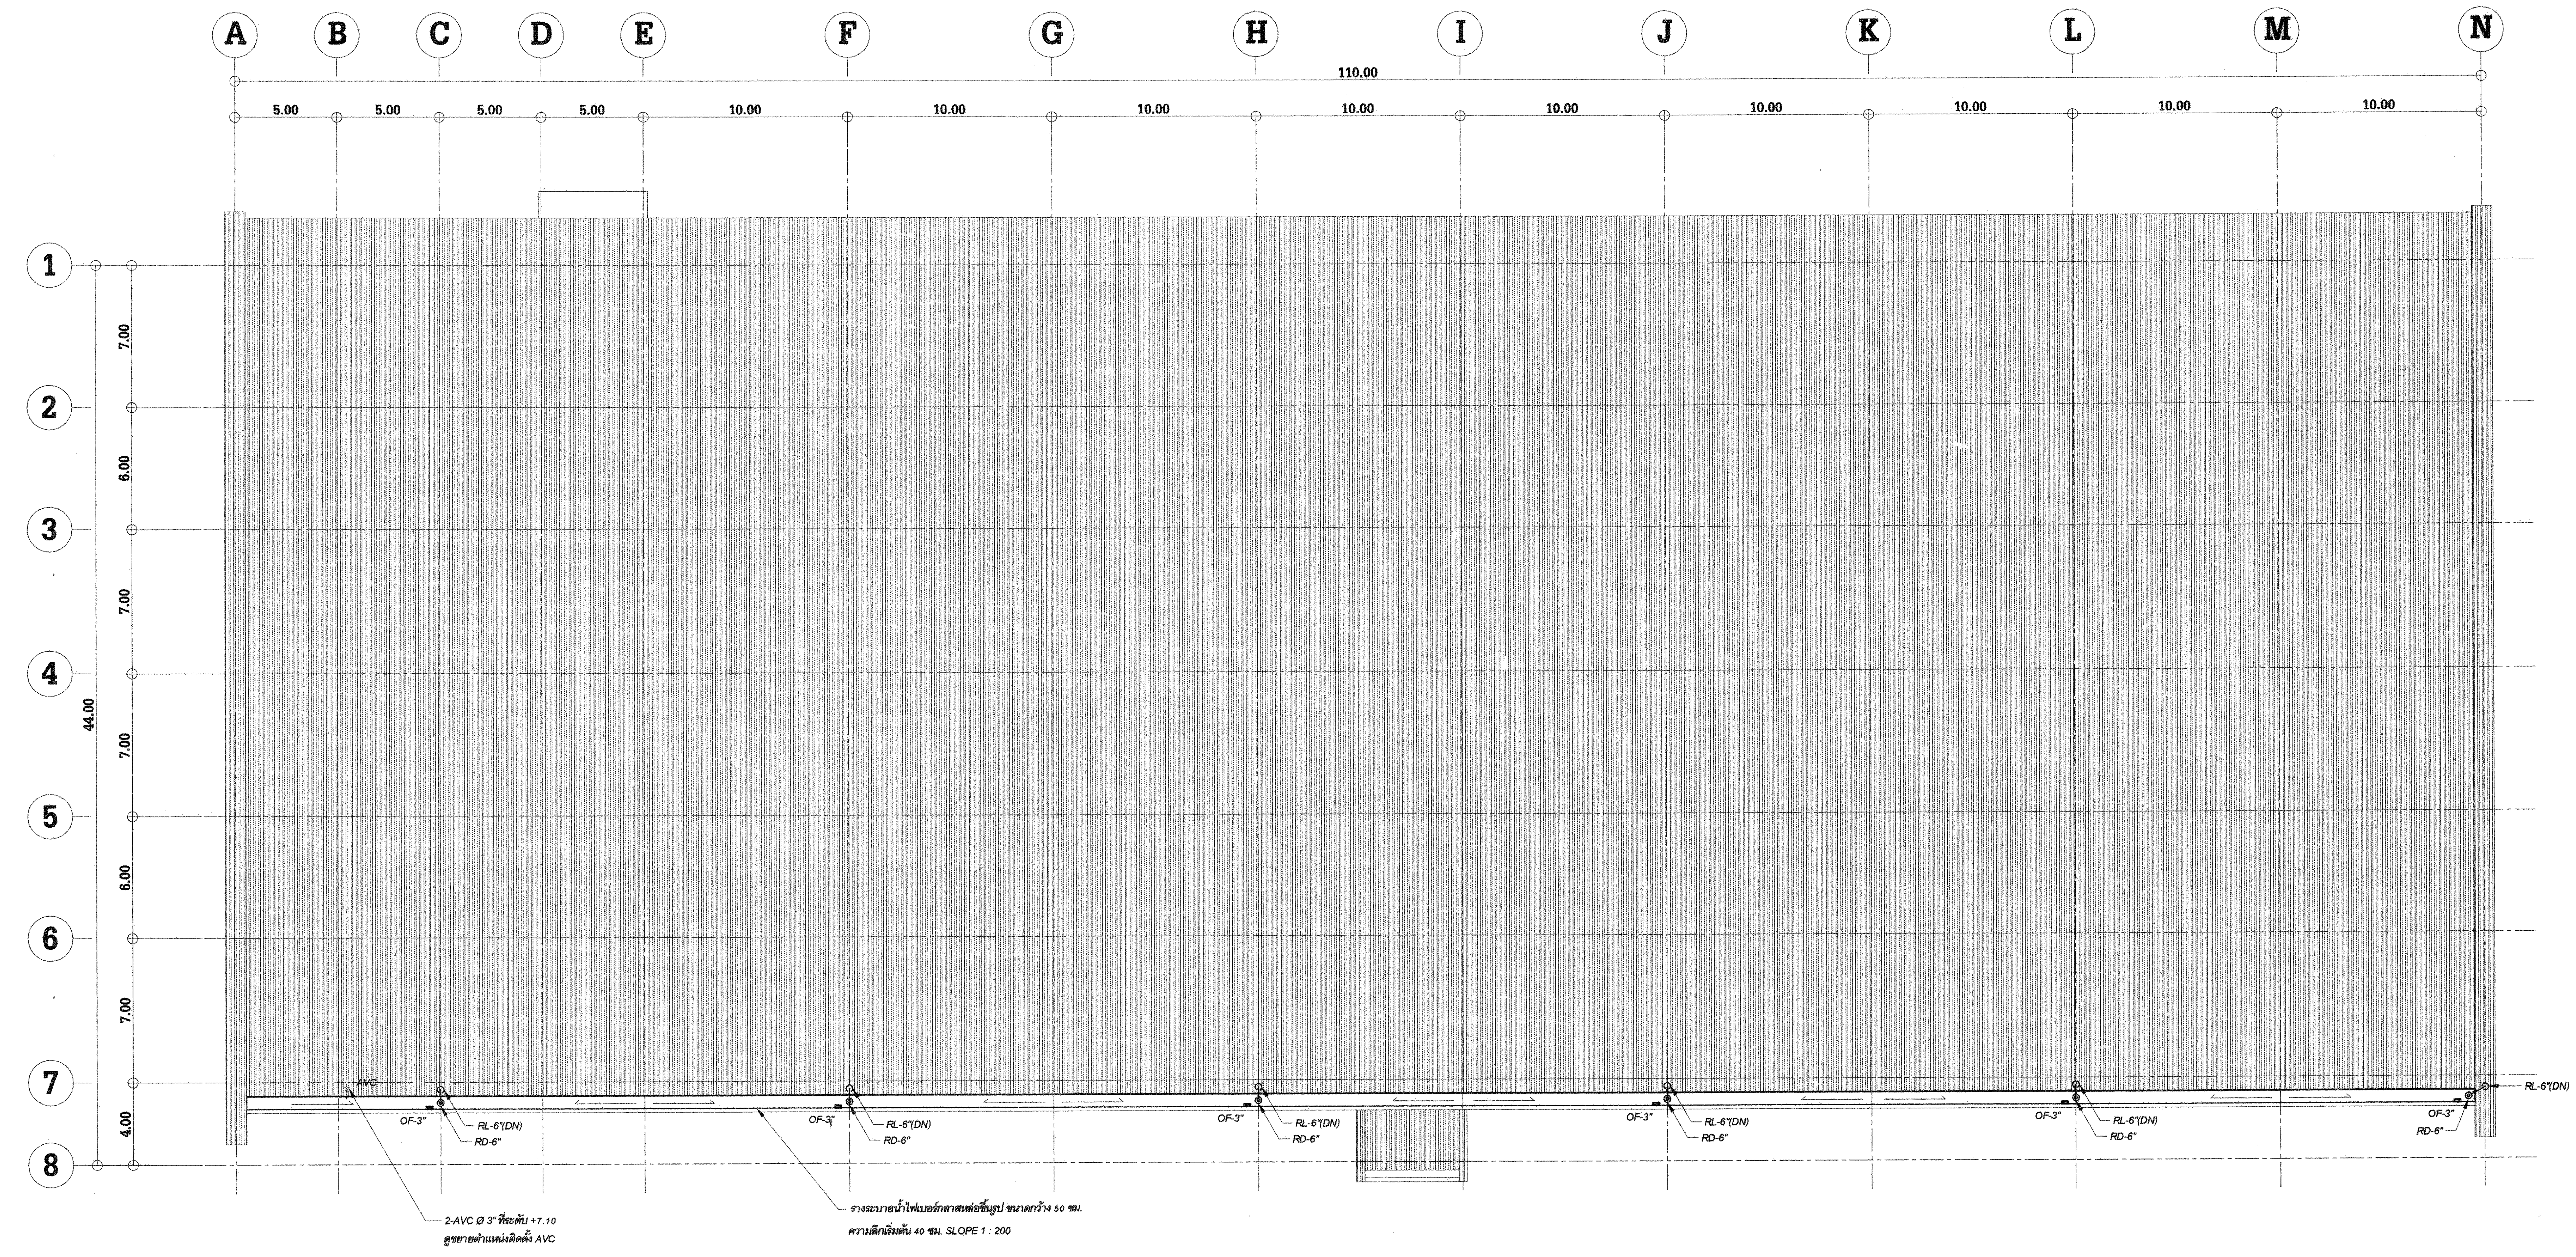
A
B
C
D
E
F
G
H
I
J
K
L
M
N
110.00
5.00
5.00
5.00
5.00
10.00
10.00
10.00
10.00
10.00
10.00
10.00
10.00
10.00
1
2
3
4
5
6
7
8
7.00
6.00
7.00
7.00
6.00
7.00
4.00
44.00
AVC
OF-3"
RL-6"(DN)
RD-6"
2-AVC Ø 3" ที่ระดับ +7.10
ดูขยายตำแหน่งติดตั้ง AVC
รางระบายน้ำไฟเบอร์กลาสหล่อขึ้นรูป ขนาดกว้าง 50 ซม.
ความลึกเริ่มต้น 40 ซม. SLOPE 1 : 200

แปลนระบบสุขาภิบาล ชั้นหลังคา แสดงการเดินท่อ V & RL

SCALE 1 : 200

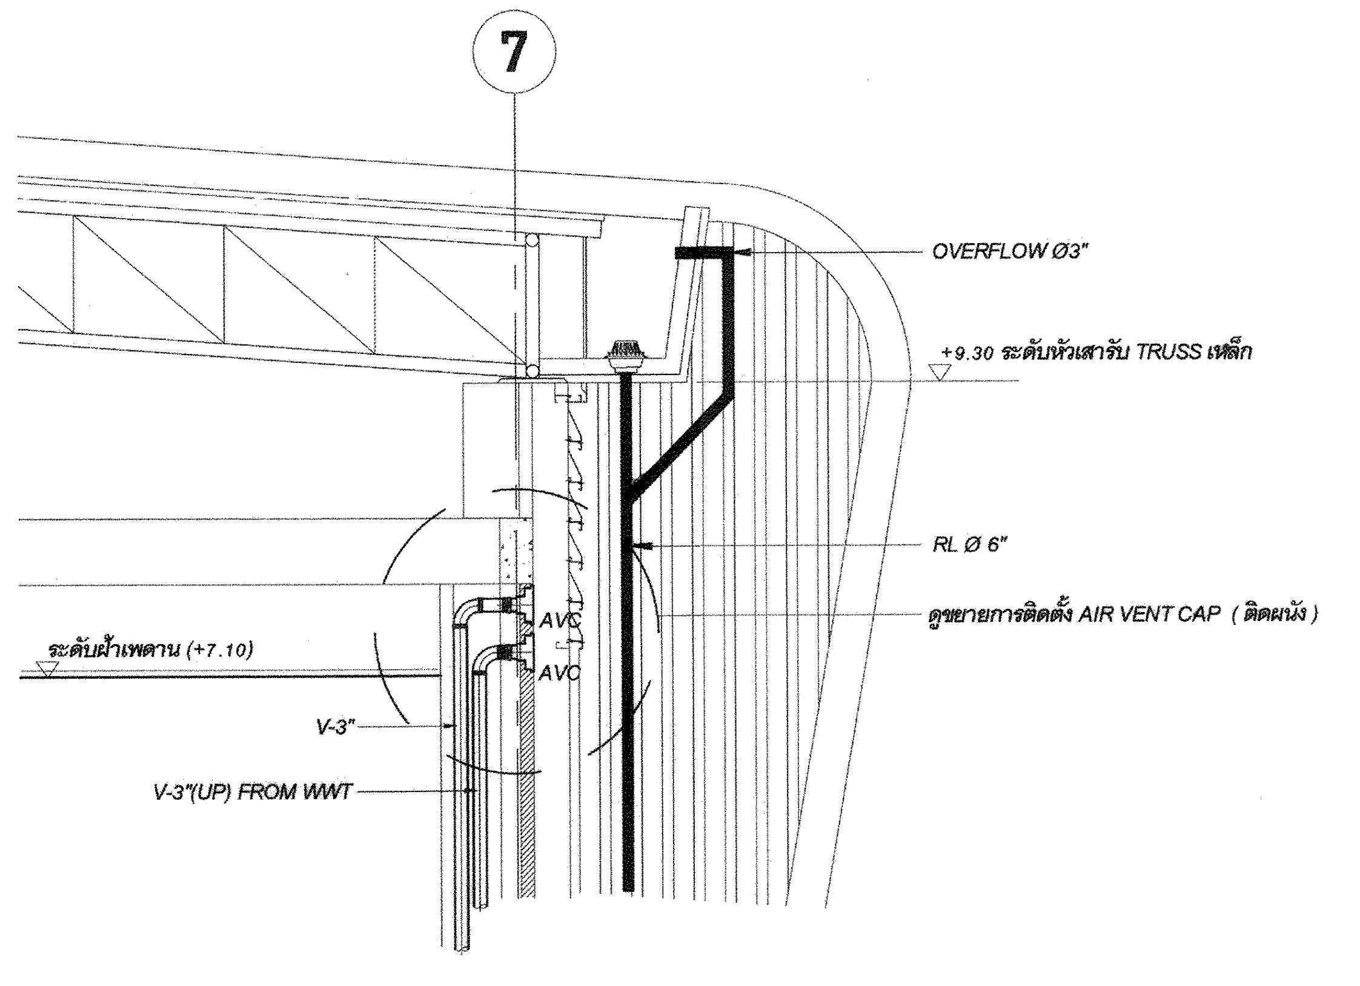
7
OVERFLOW Ø3"
+9.30 ระดับหัวเสารับ TRUSS เหล็ก
RL Ø 6"
ดูขยายการติดตั้ง AIR VENT CAP (ติดผนัง)
ระดับฝ้าเพดาน (+7.10)
AVC
AVC
V-3"
V-3"(UP) FROM WWT

ขยายตำแหน่งติดตั้ง AVC

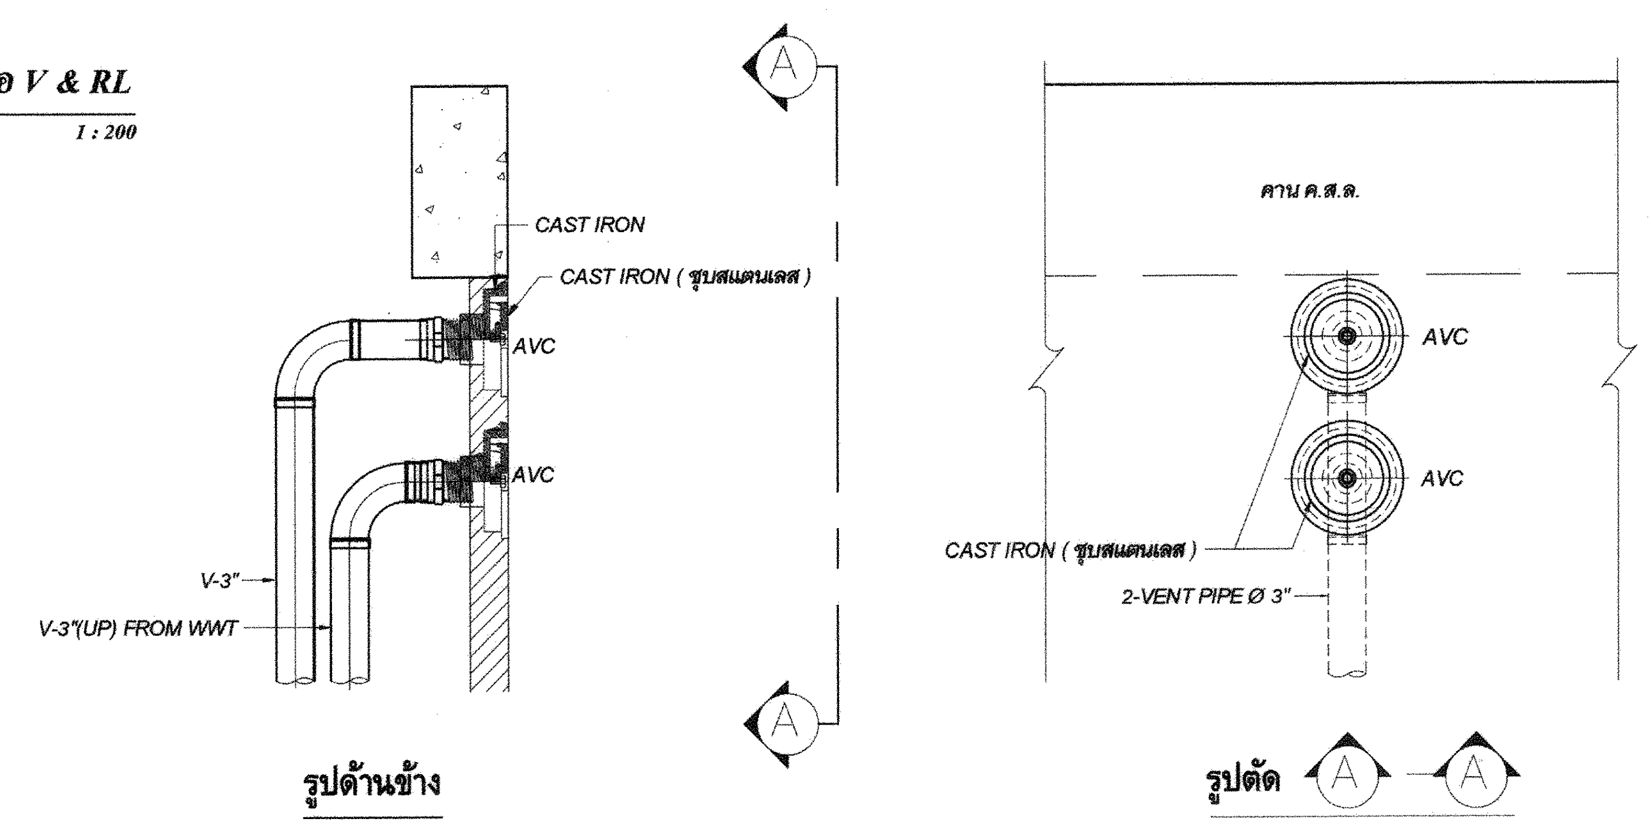
CAST IRON
CAST IRON (ชุบสแตนเลส)
AVC
AVC
V-3"
V-3"(UP) FROM WWT
A
A
คาน ค.ส.ล.
AVC
AVC
CAST IRON (ชุบสแตนเลส)
2-VENT PIPE Ø 3"

รูปด้านข้าง

รูปตัด A - A

ขยายการติดตั้ง AIR VENT CAP (ติดผนัง)

การไฟฟ้าฝ่ายผลิตแห่งประเทศไทย
ฝ่ายออกแบบและบริหารงานก่อสร้าง
ได้รับการรับรอง ISO 9001:2008

53 หมู่ 2 ถนนจรัญสนิทวงศ์ บางกรวย นนทบุรี 11130 โทร436-1910-3

งานออกแบบ และ เอกสารประกอบแบบถือเป็นสมบัติของ ฝ่ายออกแบบและบริหารงานก่อสร้าง การไฟฟ้าฝ่ายผลิตแห่งประเทศไทย ห้ามผู้ใดนำไปใช้งาน ทำซ้ำ หรือ ดัดแปลง โดยไม่ได้รับอนุญาตเป็นลายลักษณ์อักษร จาก การไฟฟ้าฝ่ายผลิตแห่งประเทศไทย

ออกแบบ

สถาปนิก	(นาย อดิศร ศรีสุพรรณ)
สถาปนิกภายใน	(นางสาวศานติวร เอื้อประเสริฐ)
	(นาย อภิสิทธิ์ ณัฐวรวโรดม์)
วิศวกรโครงสร้าง	(นาย ทรงคุณ วิชินโรจน์จรัล)
	(นาย กานต์เดช ปั่นเจริญ)
วิศวกรสุขาภิบาล	(นาย วัชระ สมโรจน์รัตน์)
วิศวกรไฟฟ้า	(นาย ประพัทธ์ ชื่นชุมศรี)
วิศวกรเครื่องกล	(นาย อุกฤษฎ์ จำปาชนม์)

ตรวจสอบ

ผู้ควบคุมงาน กฟผ.

บุญชัย ผดุงสมบัติถาวร

(นาย บุญชัย ผดุงสมบัติถาวร)

(นาย ดนุพงษ์ สรรพอุดม)

(นาย อภิศักดิ์ รำพึงกิจ)

(นาย นนทชัย สกุลรัศมีไพศาล)

หัวหน้าแผนกบริหารสัญญาก่อสร้างอาคาร

(นาย ศรชัย อภิบาลพลธรรม)

เห็นชอบ

(นาย สาโรจน์ จีนโก๊ว)

หัวหน้ากองบริหารงานก่อสร้าง

ผู้รับจ้าง

CAN DO CONSTRUCTION CO.,LTD

222 ถนนเทศบาลรังรักษ์เหนือ แขวงลาดยาว
เขตจตุจักร กรุงเทพมหานคร 10900
TEL. 591-3972 , 591-4906 FAX. 954-3759

เขียนแบบ

(นาย สุธีรพันธ์ ภู่ไหม)

ตรวจสอบ

(นาย ศุภชัย เมฆทันต์)

รับรอง

(นาย สำราญ เจริญวงศ์)

วิศวกรโครงการ

AS-BUILT DRAWING

งานอาคารโรงจอดยานพาหนะ (อขน.)

แบบแสดง

แปลนระบบสุขาภิบาล ชั้นหลังคา
แสดงการเดินท่อ V & RL

อ้างอิงแบบ กฟผ. เลขที่	แบบเลขที่
SNO-MS12-$^{05}_{09}$-SN-5/8	AB-SNO-MS12-$^{05}_{09}$-SN-5/8
เลขที่งาน	**จำนวนแผ่น**
257112-05 257112-09	8