AB-SNO-MS12-$^{05}_{09}$-SN-6/8

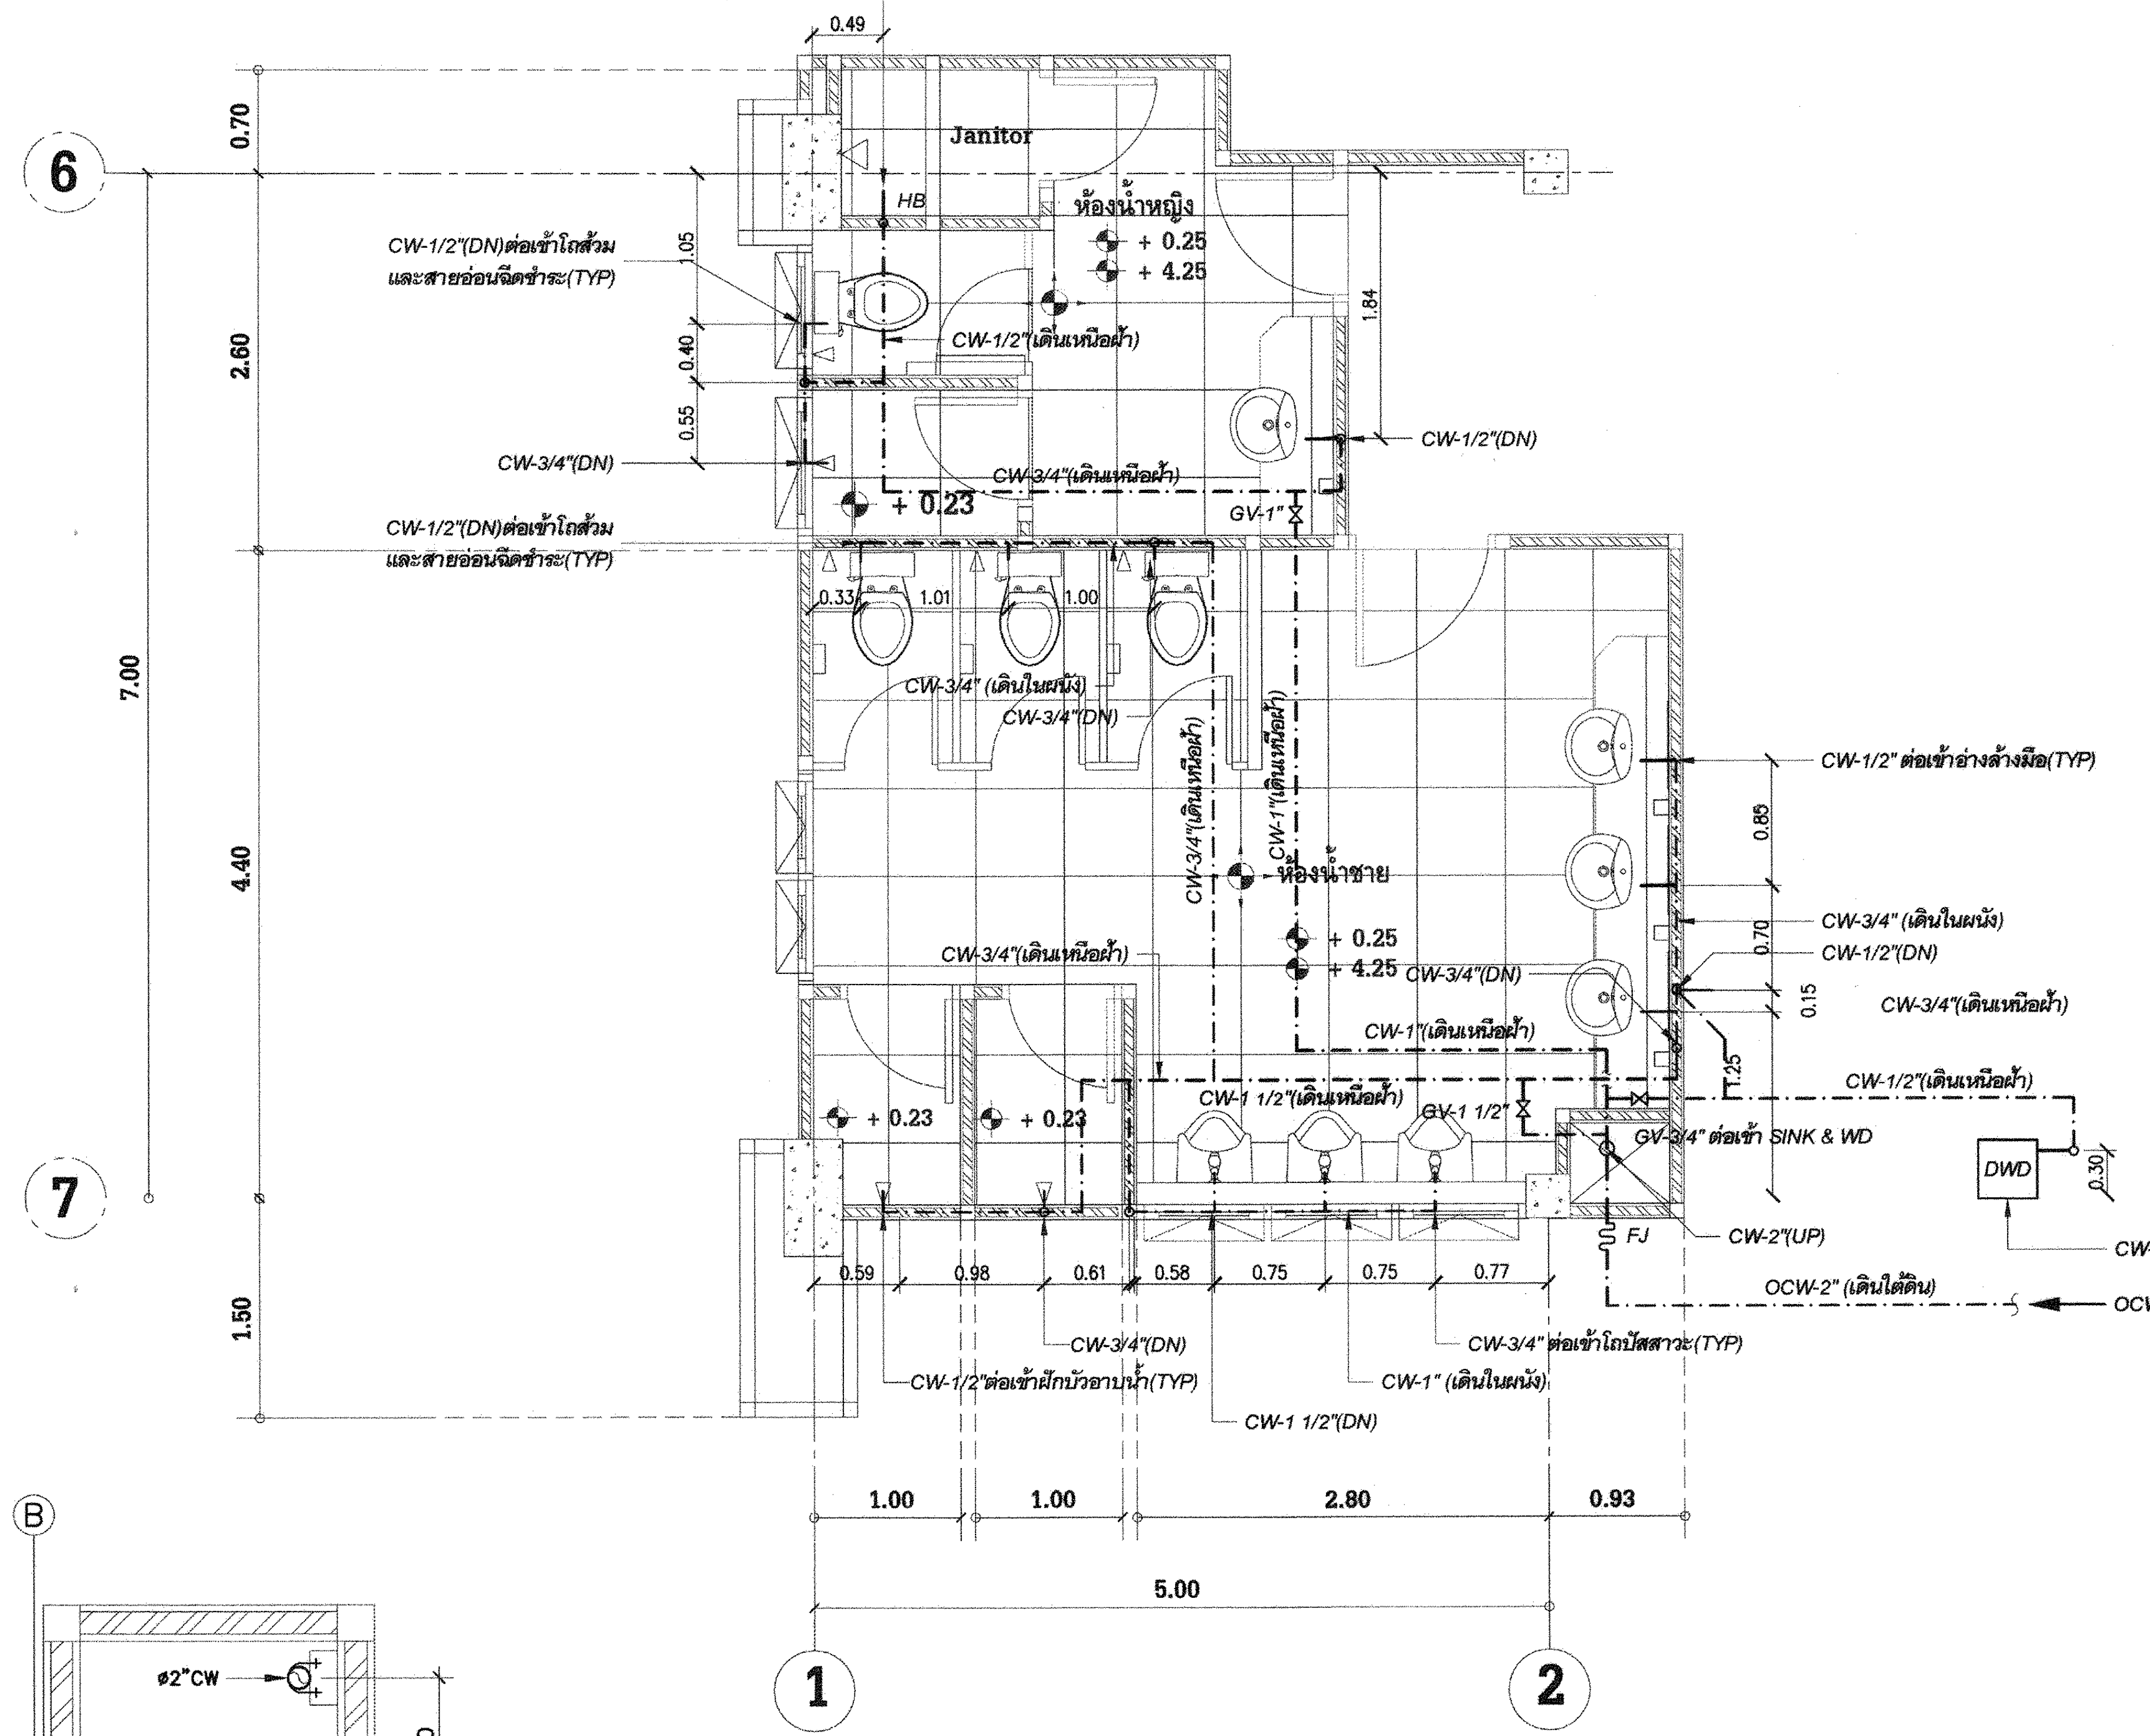
CW-1/2"(DN)ต่อเข้ากับ HB
0.49
Janitor
HB
ห้องน้ำหญิง
+ 0.25
+ 4.25
CW-1/2"(DN)ต่อเข้าโถส้วม
และสายอ่อนฉีดชำระ(TYP)
CW-1/2"(เดินเหนือฝ้า)
CW-1/2"(DN)
CW-3/4"(DN)
CW-3/4"(เดินเหนือฝ้า)
GV-1"
+ 0.23
CW-1/2"(DN)ต่อเข้าโถส้วม
และสายอ่อนฉีดชำระ(TYP)
0.33
1.01
1.00
CW-3/4" (เดินในผนัง)
CW-3/4"(DN)
CW-3/4"(เดินเหนือฝ้า)
CW-1"(เดินเหนือฝ้า)
ห้องน้ำชาย
CW-1/2" ต่อเข้าอ่างล้างมือ(TYP)
CW-3/4" (เดินในผนัง)
CW-1/2"(DN)
CW-3/4"(เดินเหนือฝ้า)
CW-3/4"(DN)
CW-1"(เดินเหนือฝ้า)
CW-1/2"(เดินเหนือฝ้า)
CW-1 1/2"(เดินเหนือฝ้า)
GV-1 1/2"
GV-3/4" ต่อเข้า SINK & WD
DWD
FJ
CW-2"(UP)
CW-1/2"(DN)
OCW-2" (เดินใต้ดิน)
OCW-2" จากแนวประปา
CW-3/4"(DN)
CW-3/4" ต่อเข้าโถปัสสาวะ(TYP)
CW-1/2"ต่อเข้าฝักบัวอาบน้ำ(TYP)
CW-1" (เดินในผนัง)
CW-1 1/2"(DN)
0.59
0.98
0.61
0.58
0.75
0.75
0.77
0.85
0.70
0.15
1.25
0.30
1.05
0.40
0.55
1.84
0.70
2.60
7.00
4.40
1.50
1.00
1.00
2.80
0.93
5.00
6
7
1
2

ขยายห้องน้ำชั้นล่าง แสดงการเดินท่อ CW

มาตราส่วน 1 : 50

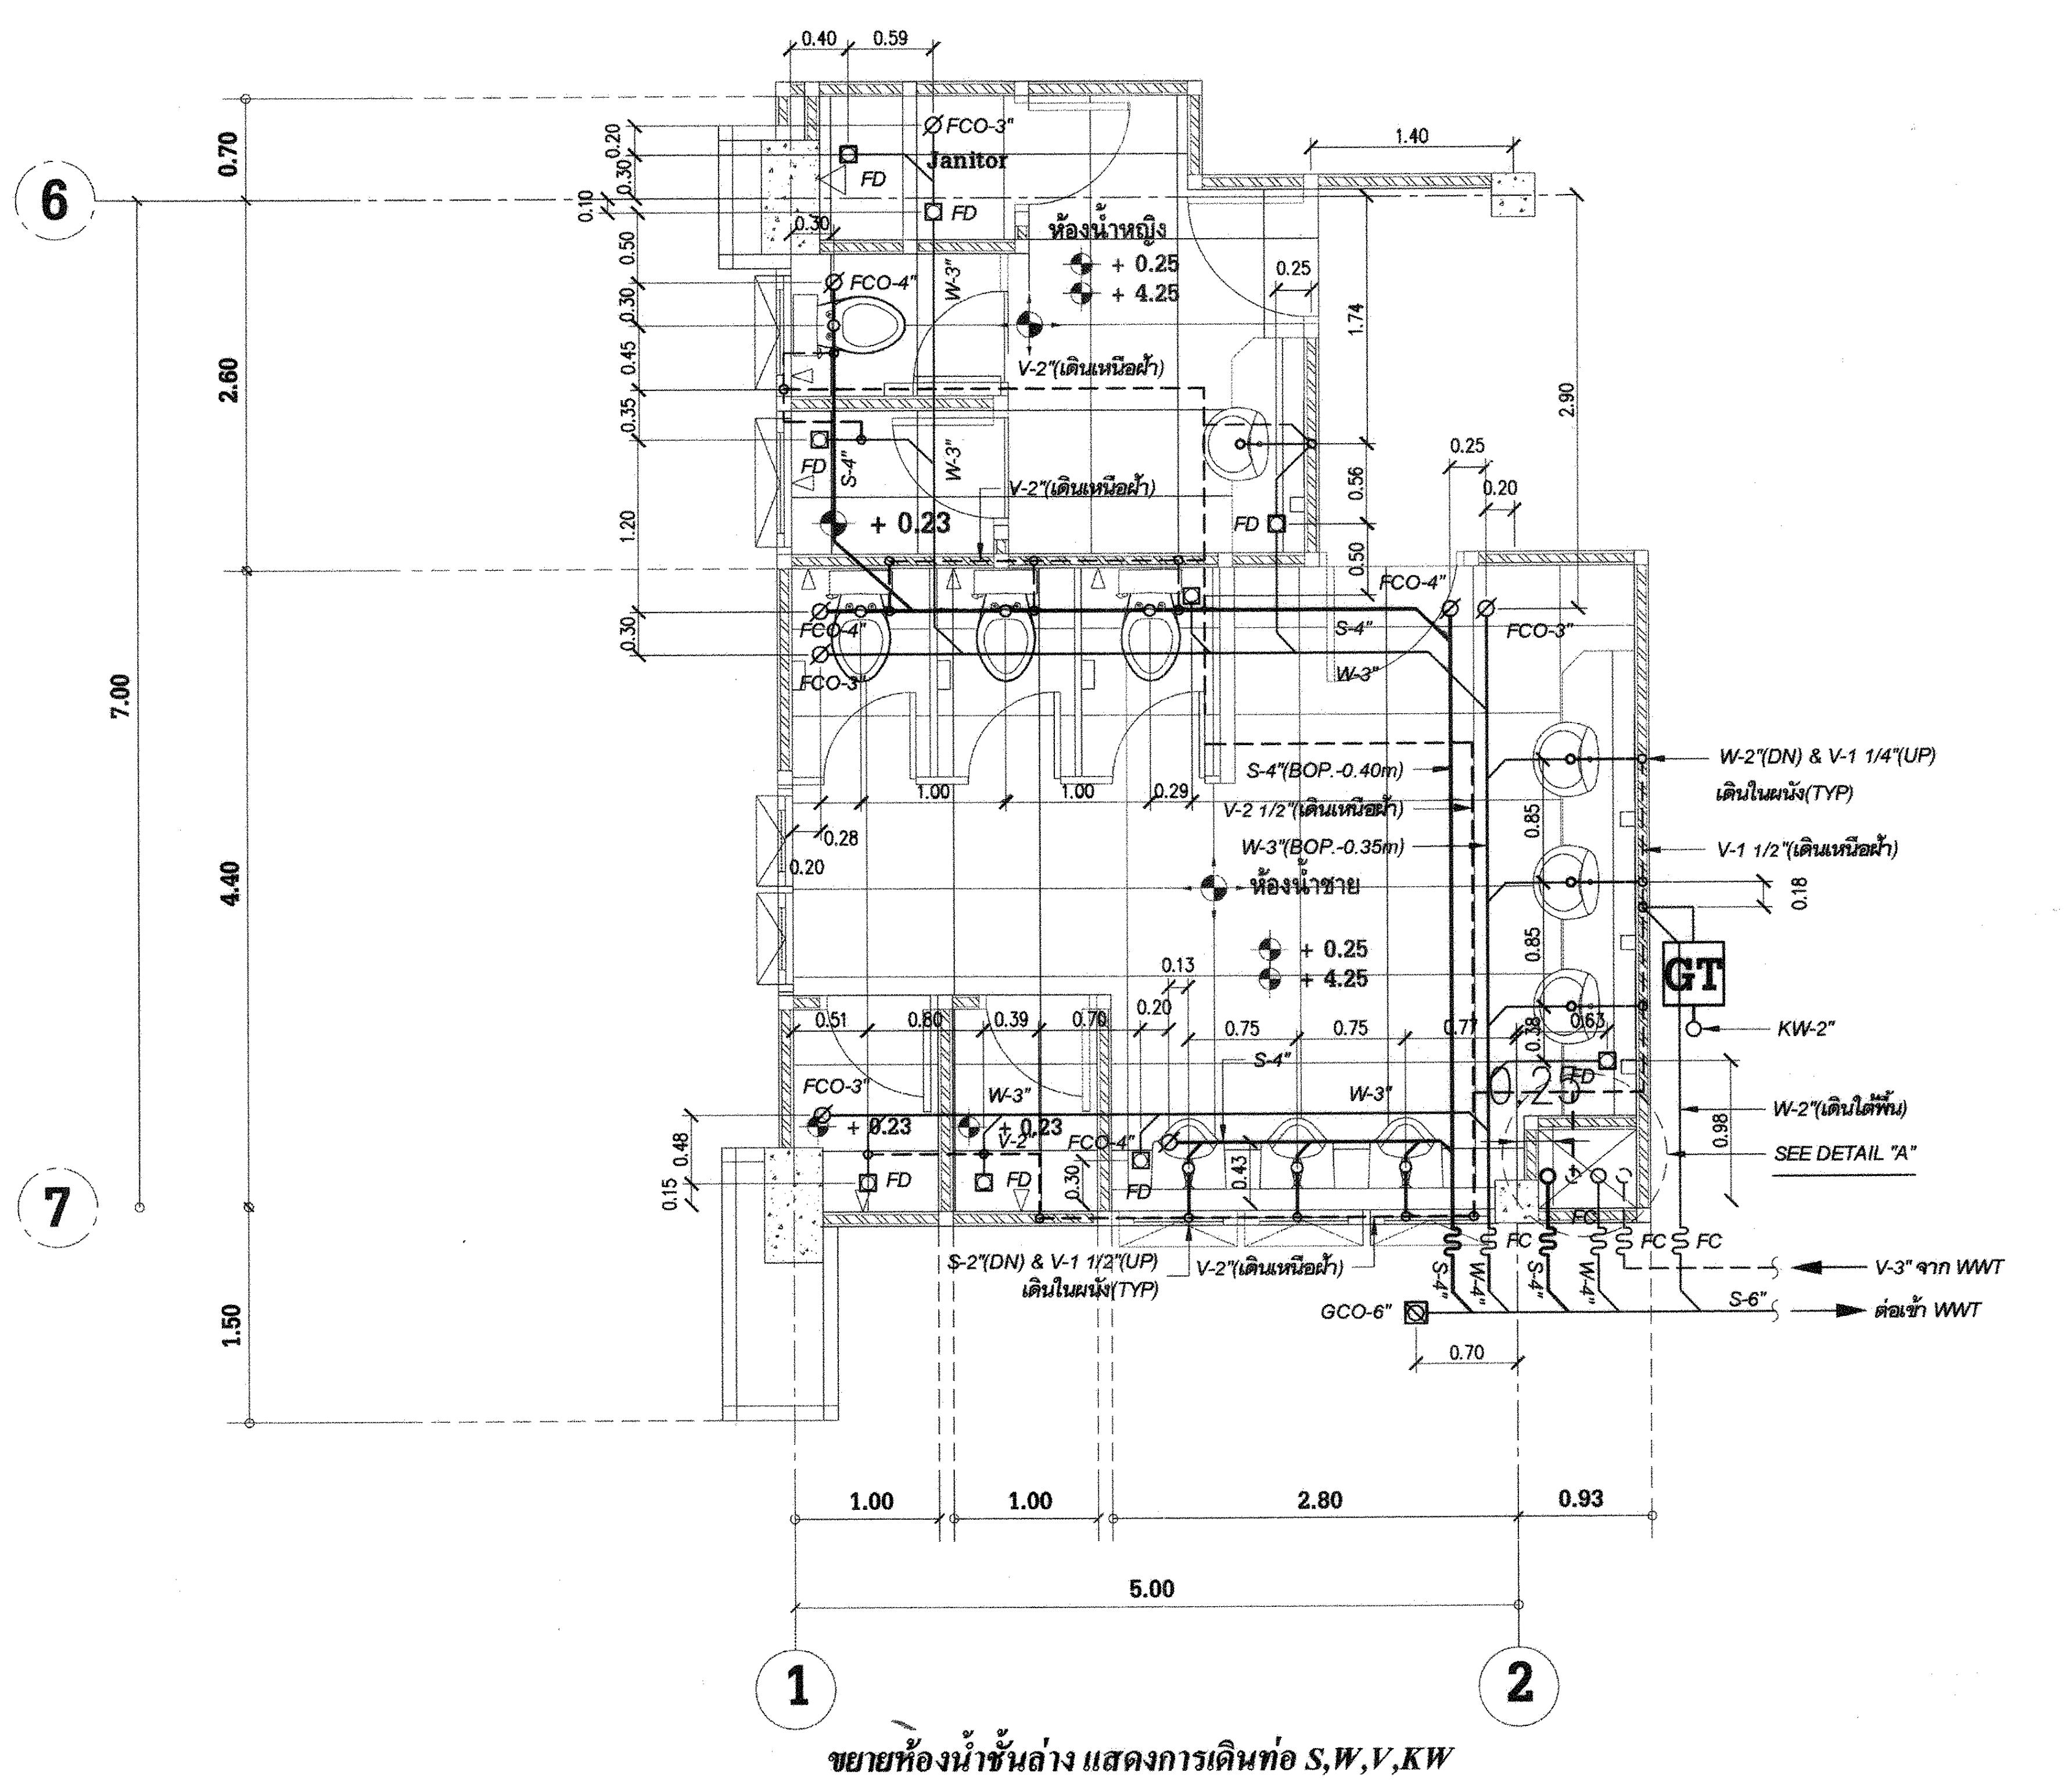
0.40
0.59
ØFCO-3"
Janitor
FD
ห้องน้ำหญิง
+ 0.25
+ 4.25
ØFCO-4"
W-3"
V-2"(เดินเหนือฝ้า)
S-4"
+ 0.23
1.40
0.25
1.74
2.90
0.56
0.50
0.20
FCO-4"
FCO-3"
S-4"
W-3"
S-4"(BOP.-0.40m)
V-2 1/2"(เดินเหนือฝ้า)
W-3"(BOP.-0.35m)
ห้องน้ำชาย
W-2"(DN) & V-1 1/4"(UP)
เดินในผนัง(TYP)
V-1 1/2"(เดินเหนือฝ้า)
0.18
GT
KW-2"
W-2"(เดินใต้พื้น)
SEE DETAIL "A"
0.98
0.85
0.63
0.38
0.13
0.20
0.28
0.51
0.80
0.39
0.70
0.75
0.75
0.77
0.43
0.30
0.48
0.15
FCO-3"
FCO-4"
FD
FC
S-2"(DN) & V-1 1/2"(UP)
เดินในผนัง(TYP)
V-2"(เดินเหนือฝ้า)
S-4"
W-4"
V-3" จาก WWT
S-6"
ต่อเข้า WWT
GCO-6"
0.70
1.00
1.00
2.80
0.93
5.00
6
7
1
2

ขยายห้องน้ำชั้นล่าง แสดงการเดินท่อ S,W,V,KW

มาตราส่วน 1 : 50

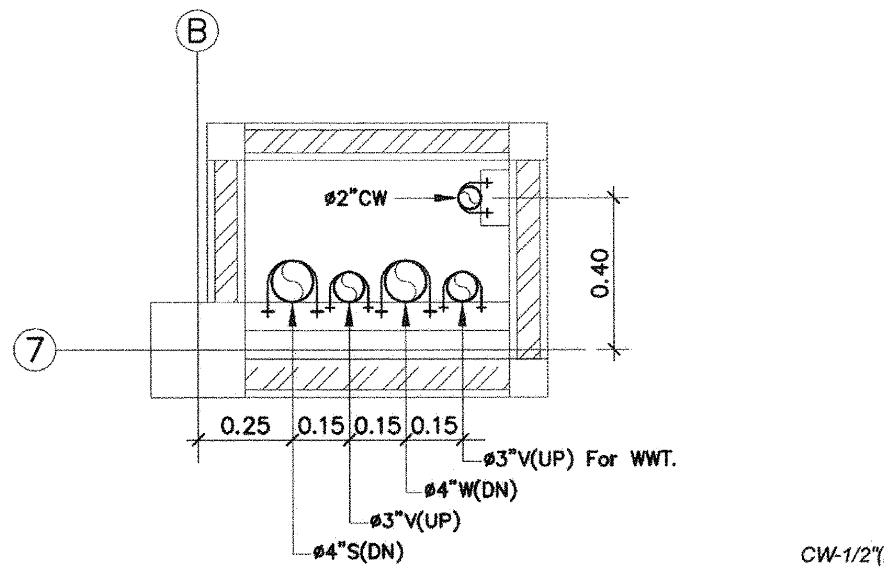
B
7
ø2"CW
0.40
0.25
0.15
0.15
0.15
ø3"V(UP) For WWT.
ø4"W(DN)
ø3"V(UP)
ø4"S(DN)

DETAIL "A"

SCALE 1:20

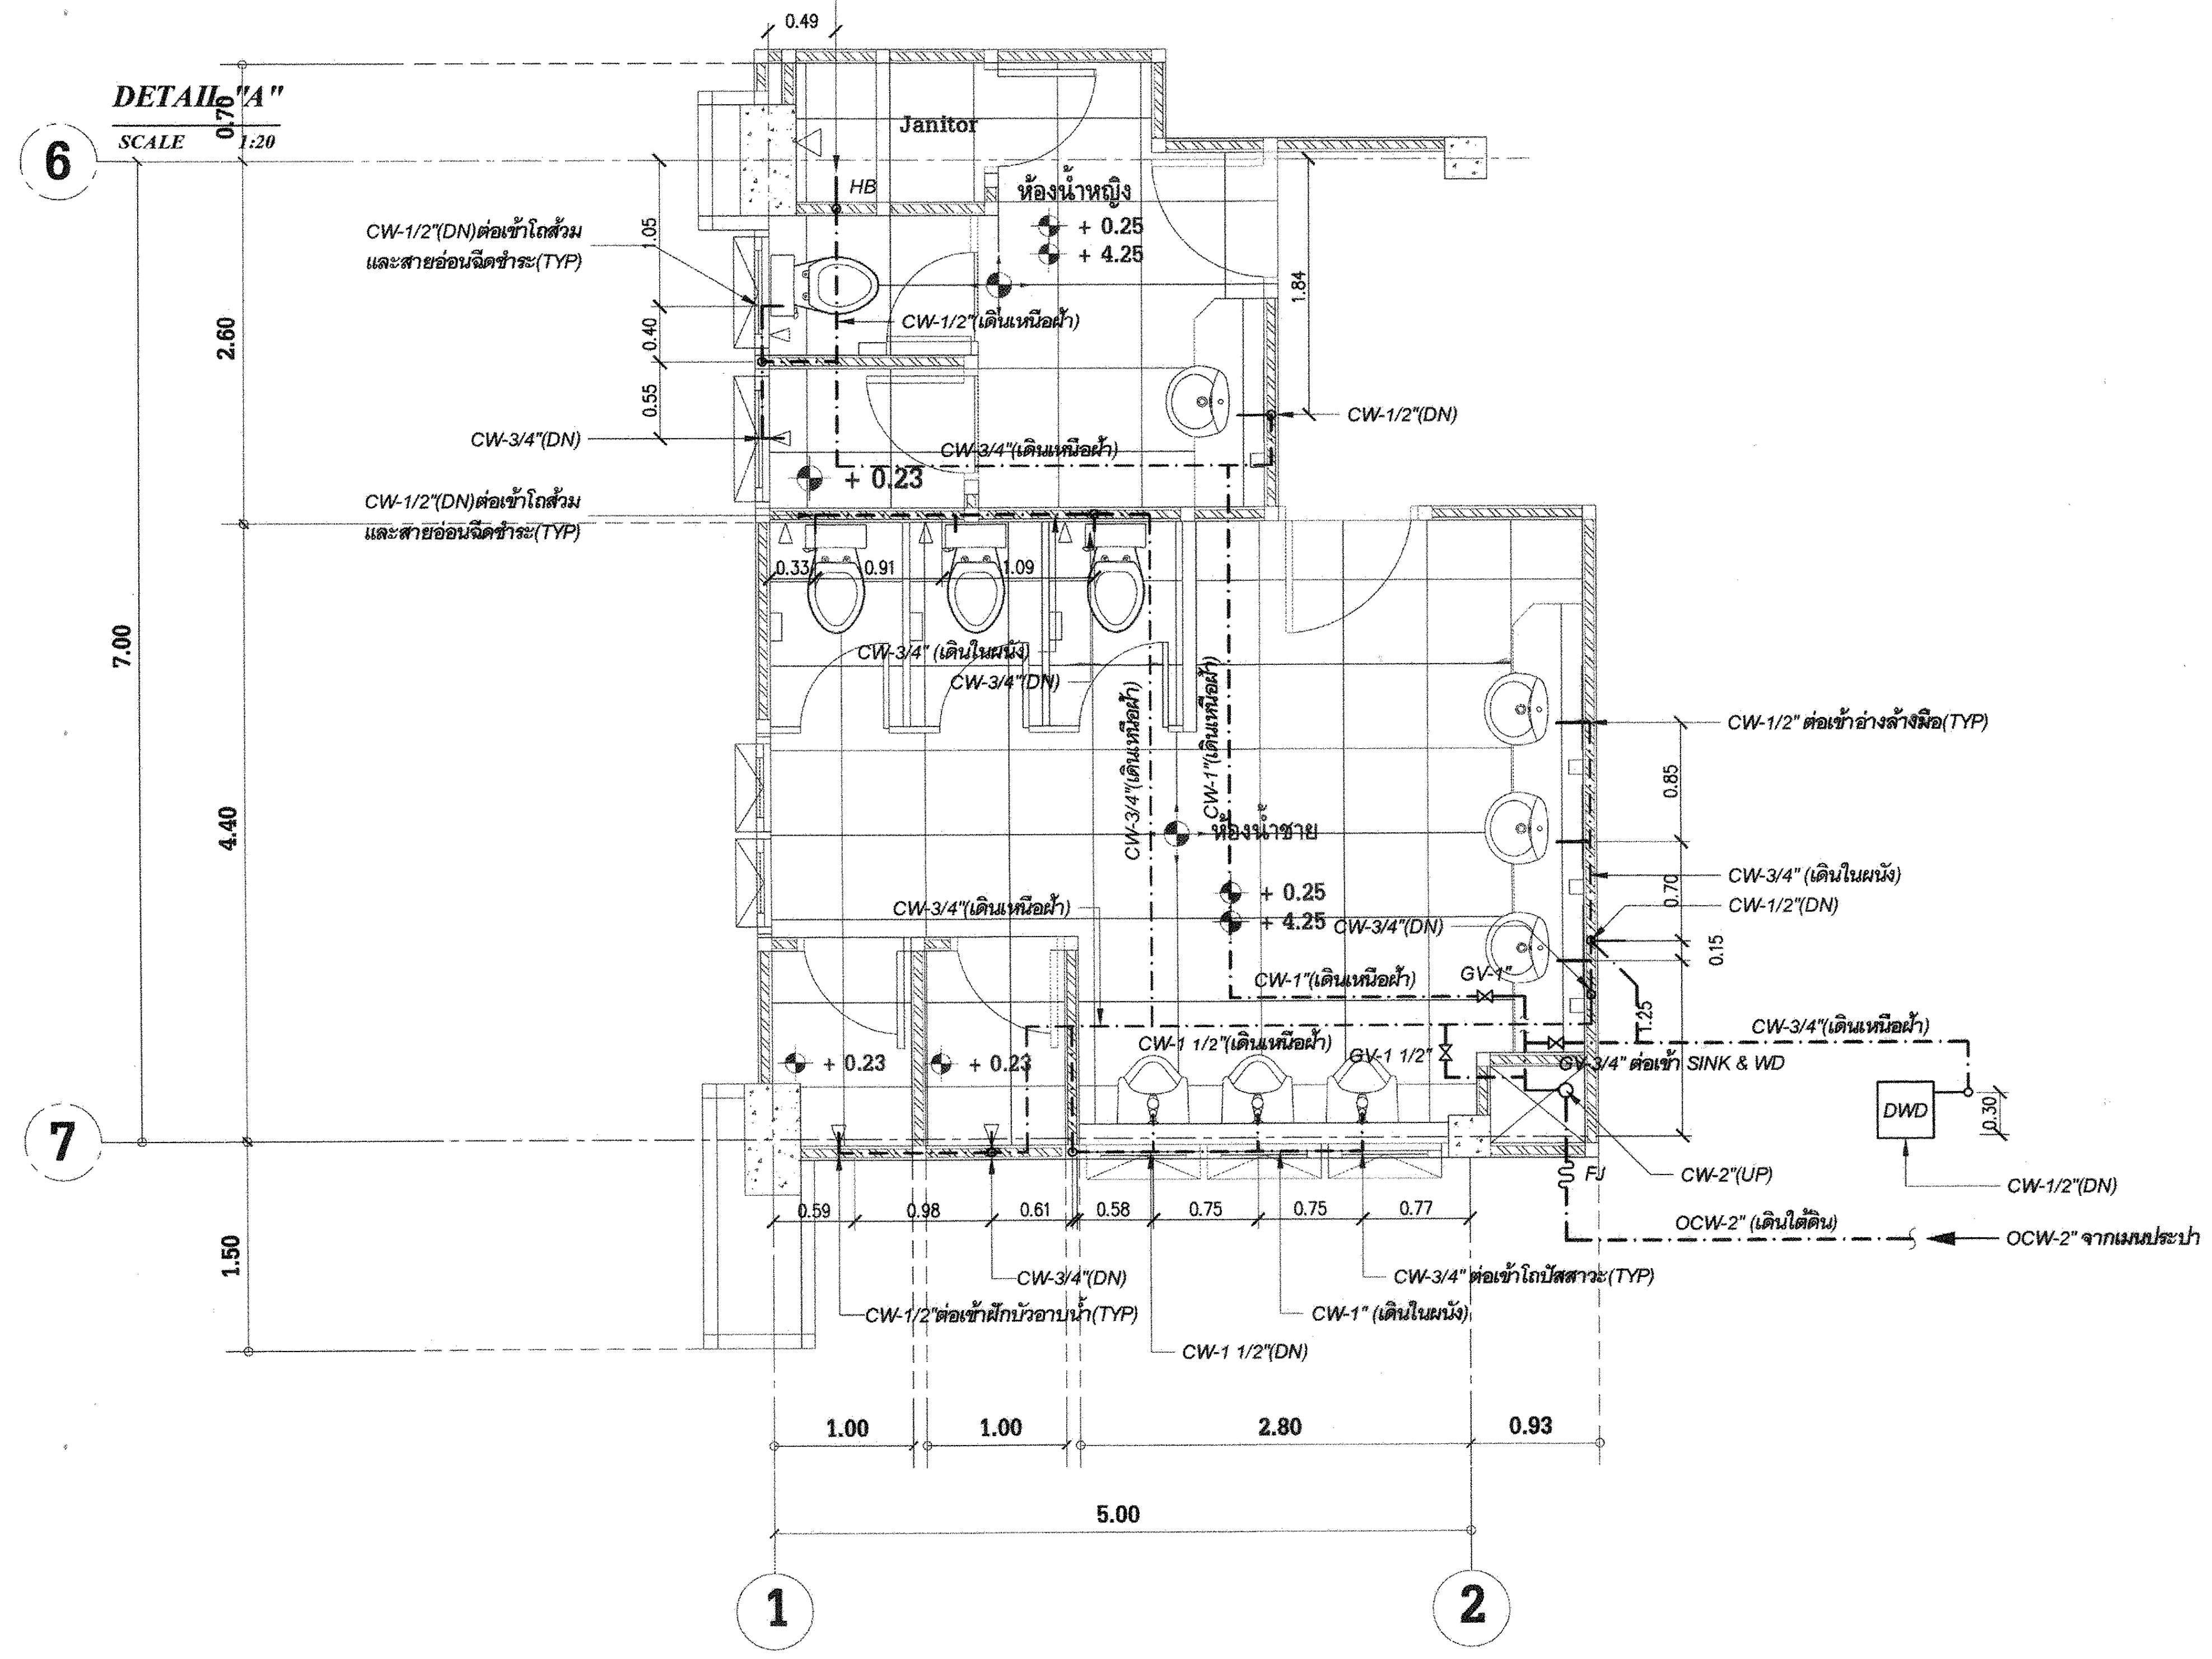
CW-1/2"(DN)ต่อเข้ากับ HB
0.49
Janitor
HB
ห้องน้ำหญิง
+ 0.25
+ 4.25
CW-1/2"(DN)ต่อเข้าโถส้วม
และสายอ่อนฉีดชำระ(TYP)
CW-1/2"(เดินเหนือฝ้า)
CW-1/2"(DN)
CW-3/4"(DN)
CW-3/4"(เดินเหนือฝ้า)
+ 0.23
CW-1/2"(DN)ต่อเข้าโถส้วม
และสายอ่อนฉีดชำระ(TYP)
0.33
0.91
1.09
CW-3/4" (เดินในผนัง)
CW-3/4"(DN)
CW-3/4"(เดินเหนือฝ้า)
CW-1"(เดินเหนือฝ้า)
ห้องน้ำชาย
CW-1/2" ต่อเข้าอ่างล้างมือ(TYP)
CW-3/4" (เดินในผนัง)
CW-1/2"(DN)
CW-3/4"(เดินเหนือฝ้า)
CW-1"(เดินเหนือฝ้า)
GV-1"
GV-1 1/2"
GV-3/4" ต่อเข้า SINK & WD
DWD
FJ
CW-2"(UP)
CW-1/2"(DN)
OCW-2" (เดินใต้ดิน)
OCW-2" จากแนวประปา
CW-3/4"(DN)
CW-3/4" ต่อเข้าโถปัสสาวะ(TYP)
CW-1/2"ต่อเข้าฝักบัวอาบน้ำ(TYP)
CW-1" (เดินในผนัง)
CW-1 1/2"(DN)
0.59
0.98
0.61
0.58
0.75
0.75
0.77
0.85
0.70
0.15
1.25
0.30
1.05
0.40
0.55
1.84
0.70
2.60
7.00
4.40
1.50
1.00
1.00
2.80
0.93
5.00
6
7
1
2

ขยายห้องน้ำชั้นบน แสดงการเดินท่อ CW

มาตราส่วน 1 : 50

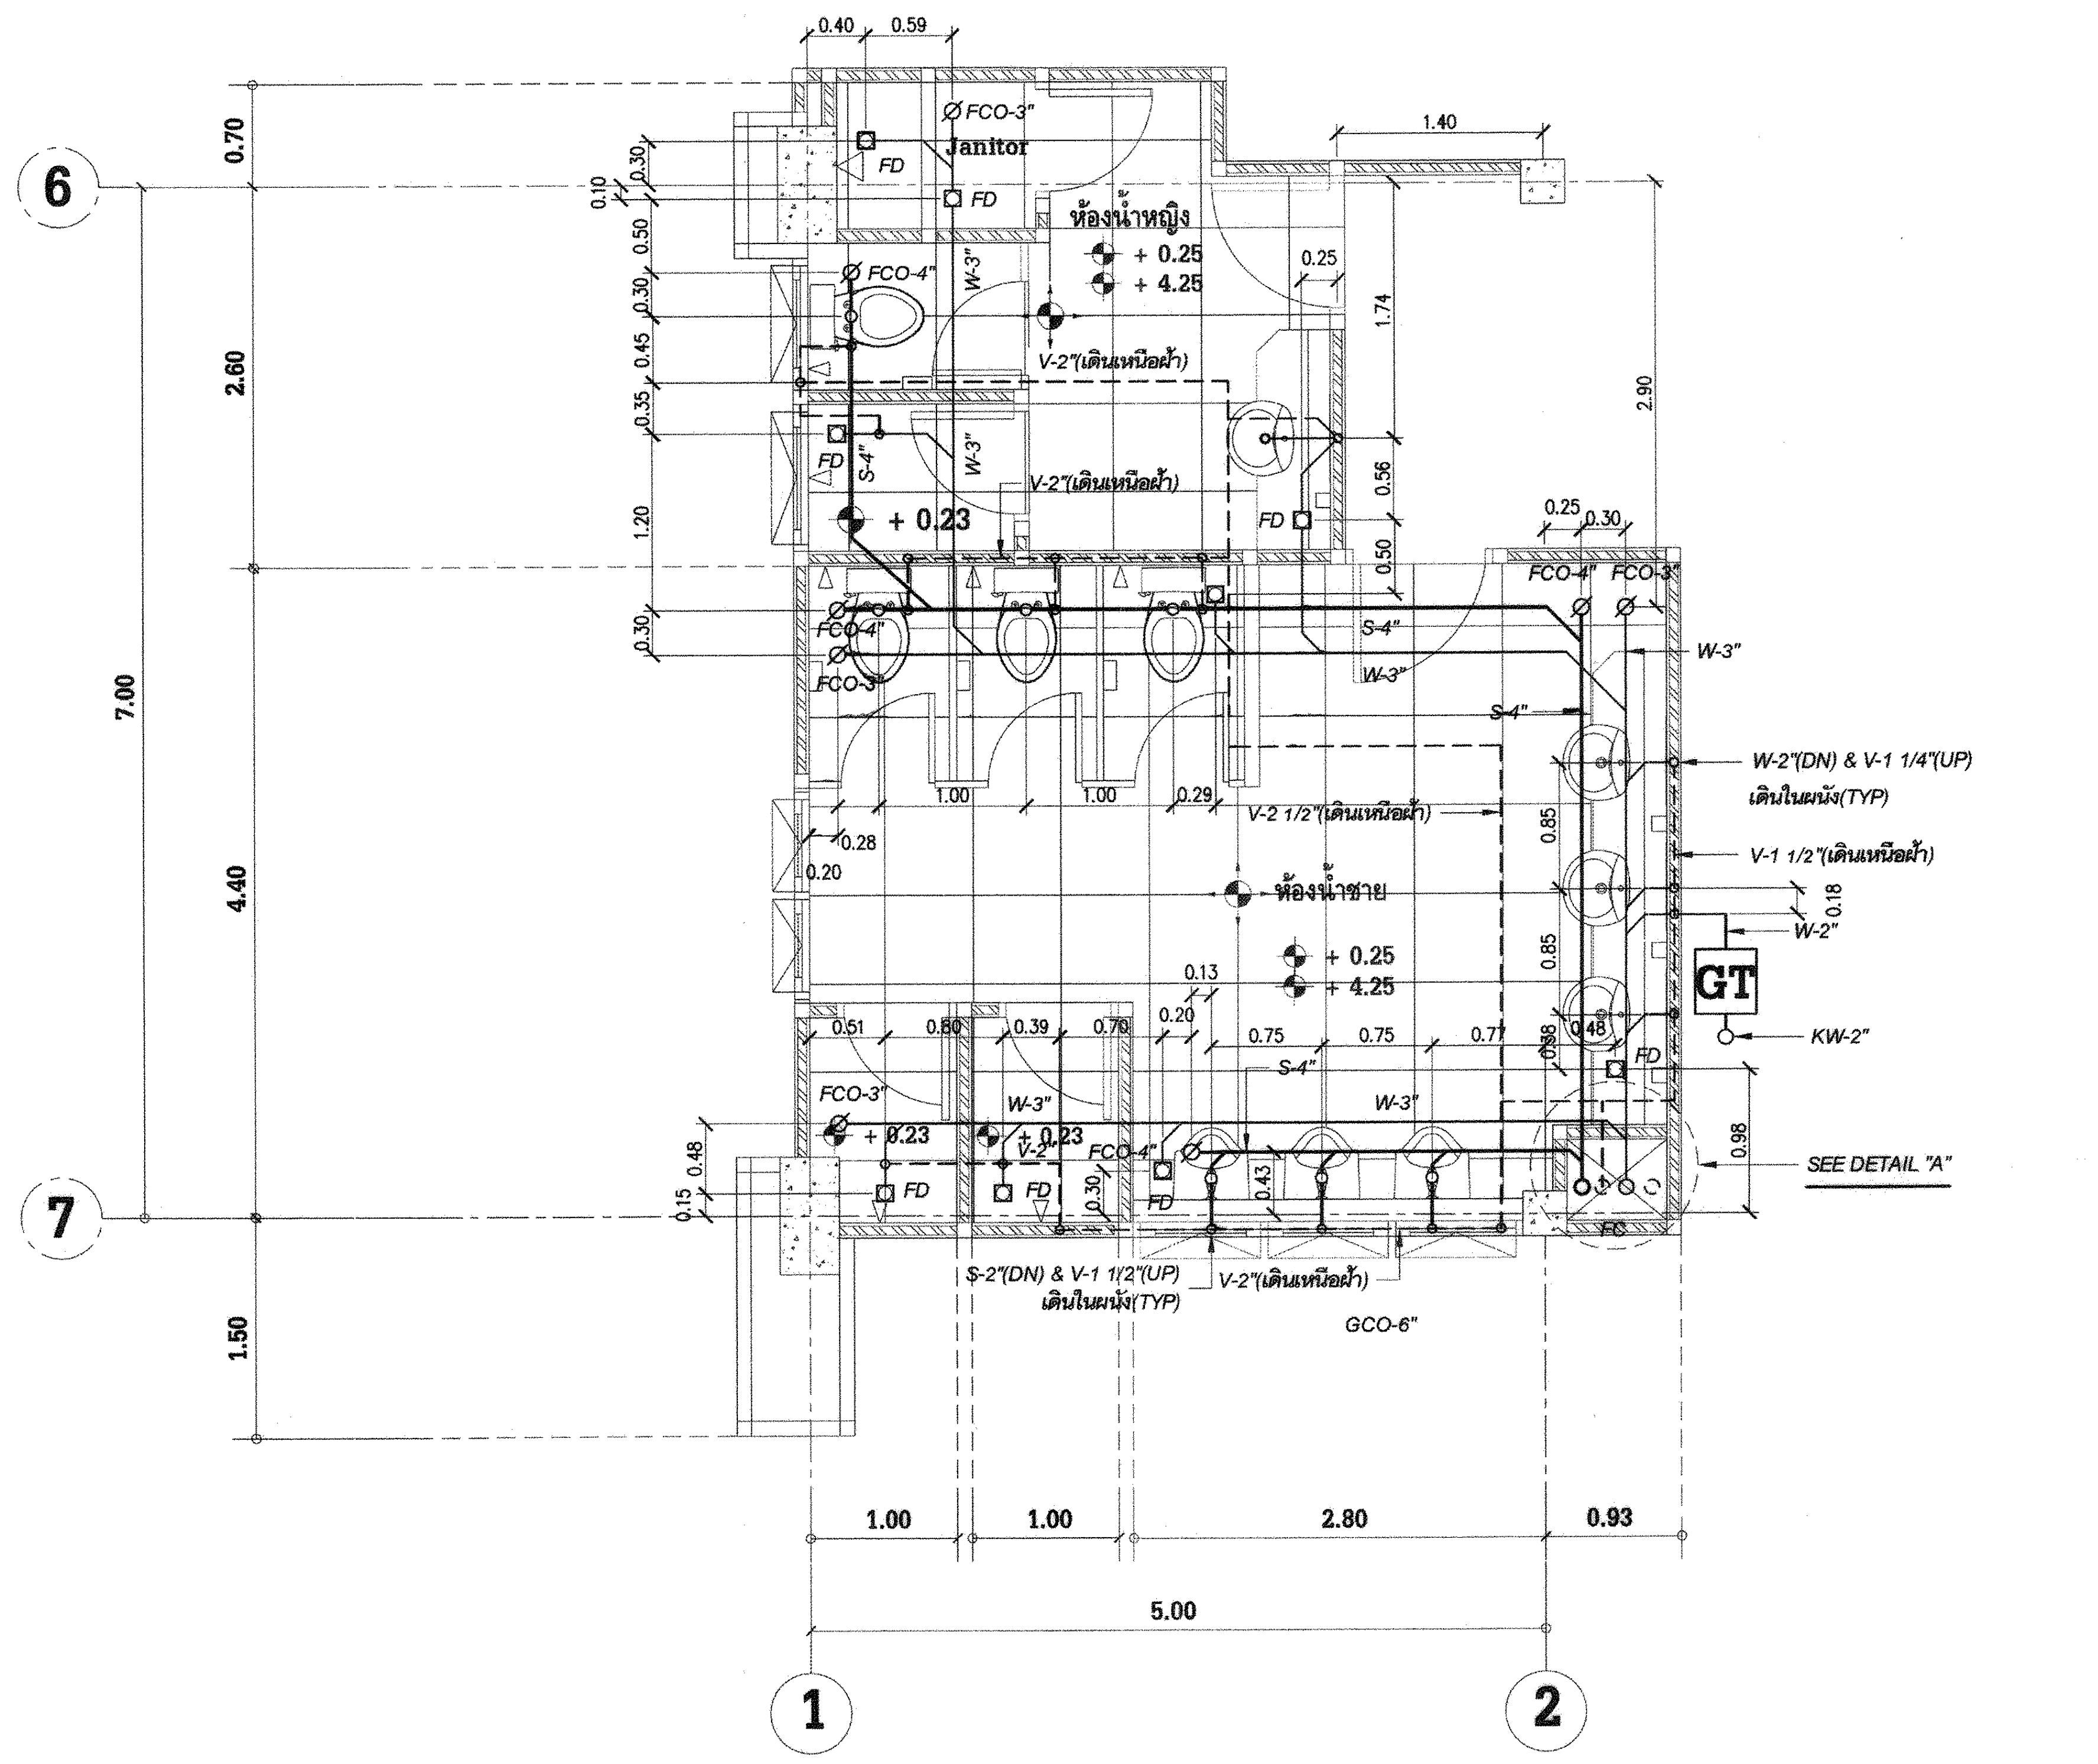
0.40
0.59
ØFCO-3"
Janitor
FD
ห้องน้ำหญิง
+ 0.25
+ 4.25
ØFCO-4"
W-3"
V-2"(เดินเหนือฝ้า)
S-4"
+ 0.23
1.40
0.25
0.30
1.74
2.90
0.56
0.50
FCO-4"
FCO-3"
S-4"
W-3"
V-2 1/2"(เดินเหนือฝ้า)
ห้องน้ำชาย
W-3"
W-2"(DN) & V-1 1/4"(UP)
เดินในผนัง(TYP)
V-1 1/2"(เดินเหนือฝ้า)
W-2"
0.18
GT
KW-2"
SEE DETAIL "A"
0.98
0.48
0.13
0.20
0.28
0.51
0.80
0.39
0.70
0.75
0.75
0.77
0.43
0.30
0.48
0.15
FCO-3"
FCO-4"
FD
S-2"(DN) & V-1 1/2"(UP)
เดินในผนัง(TYP)
V-2"(เดินเหนือฝ้า)
GCO-6"
1.00
1.00
2.80
0.93
5.00
6
7
1
2

ขยายห้องน้ำชั้นบน แสดงการเดินท่อ S,W,V,KW

มาตราส่วน 1 : 50

การไฟฟ้าฝ่ายผลิตแห่งประเทศไทย

ฝ่ายออกแบบและบริหารงานก่อสร้าง

ได้รับการรับรอง ISO 9001:2008

53 หมู่ 2 ถนนจรัญสนิทวงศ์ บางกรวย นนทบุรี 11130 โทร436-1910-3

งานออกแบบ และ เอกสารประกอบแบบถือเป็นสมบัติของ
ฝ่ายออกแบบและบริหารงานก่อสร้าง การไฟฟ้าฝ่ายผลิตแห่งประเทศไทย
ห้ามผู้ใดนำไปใช้งาน ทำซ้ำ หรือ ดัดแปลง โดยไม่ได้รับอนุญาตเป็น
ลายลักษณ์อักษร จาก การไฟฟ้าฝ่ายผลิตแห่งประเทศไทย

ออกแบบ

สถาปนิก	(นาย อดิศร ศรีสุพรรณ)
สถาปนิกภายใน	(นางสาวศานติวร เอื้อประเสริฐ)
	(นาย อภิสิทธิ์ ณัฐวรวโรตม์)
วิศวกรโครงสร้าง	(นาย ทรงคุณ วิชินโรจน์จรัล)
	(นาย กานต์เดช ปั่นเจริญ)
วิศวกรสุขาภิบาล	(นาย วัชระ สมโรจน์รัตน์)
วิศวกรไฟฟ้า	(นาย ประพัทธ์ ชื่นชุมศรี)
วิศวกรเครื่องกล	(นาย อุกฤษฏ์ จำปาชนม์)

ตรวจสอบ

ผู้ควบคุมงาน กฟผ. บุญชัย ผดุงสมบัติถาวร

(นาย บุญชัย ผดุงสมบัติถาวร)

(นาย ดนุพงษ์ สรรพอุดม)

(นาย อภิศักดิ์ รำพึงจิต)

(นาย นนทชัย สกุลรัศมีไพศาล)

หัวหน้าแผนกบริหารสัญญาก่อสร้างอาคาร

(นาย ศรชัย อภิบาลพลธรรม)

เห็นชอบ

(นาย สาโรจน์ จีนโก๊ว)
หัวหน้ากองบริหารงานก่อสร้าง

ผู้รับจ้าง

CAN DO CONSTRUCTION CO.,LTD

222 ถนนเทศบาลรังรักษ์เหนือ แขวงลาดยาว
เขตจตุจักร กรุงเทพมหานคร 10900
TEL. 591-3972 , 591-4906 FAX. 954-3759

เขียนแบบ

(นาย สุธีรพันธ์ ภู่ไหม)

ตรวจสอบ

(นาย ศุภชัย เมฆทันต์)

รับรอง

(นาย สำราญ เจริญวงค์)
วิศวกรโครงการ

AS-BUILT DRAWING

งานอาคารโรงจอดยานพาหนะ (อขน.)

แบบแสดง

แบบขยายห้องน้ำระบบสุขาภิบาล ชั้นล่างและชั้นบน
แสดงการเดินท่อ V & RL

อ้างอิงแบบ กฟผ. เลขที่ SNO-MS12-$^{05}_{09}$-SN-6/8	แบบเลขที่ AB-SNO-MS12-$^{05}_{09}$-SN-6/8
เลขที่งาน 257112-05 257112-09	จำนวนแผ่น 8