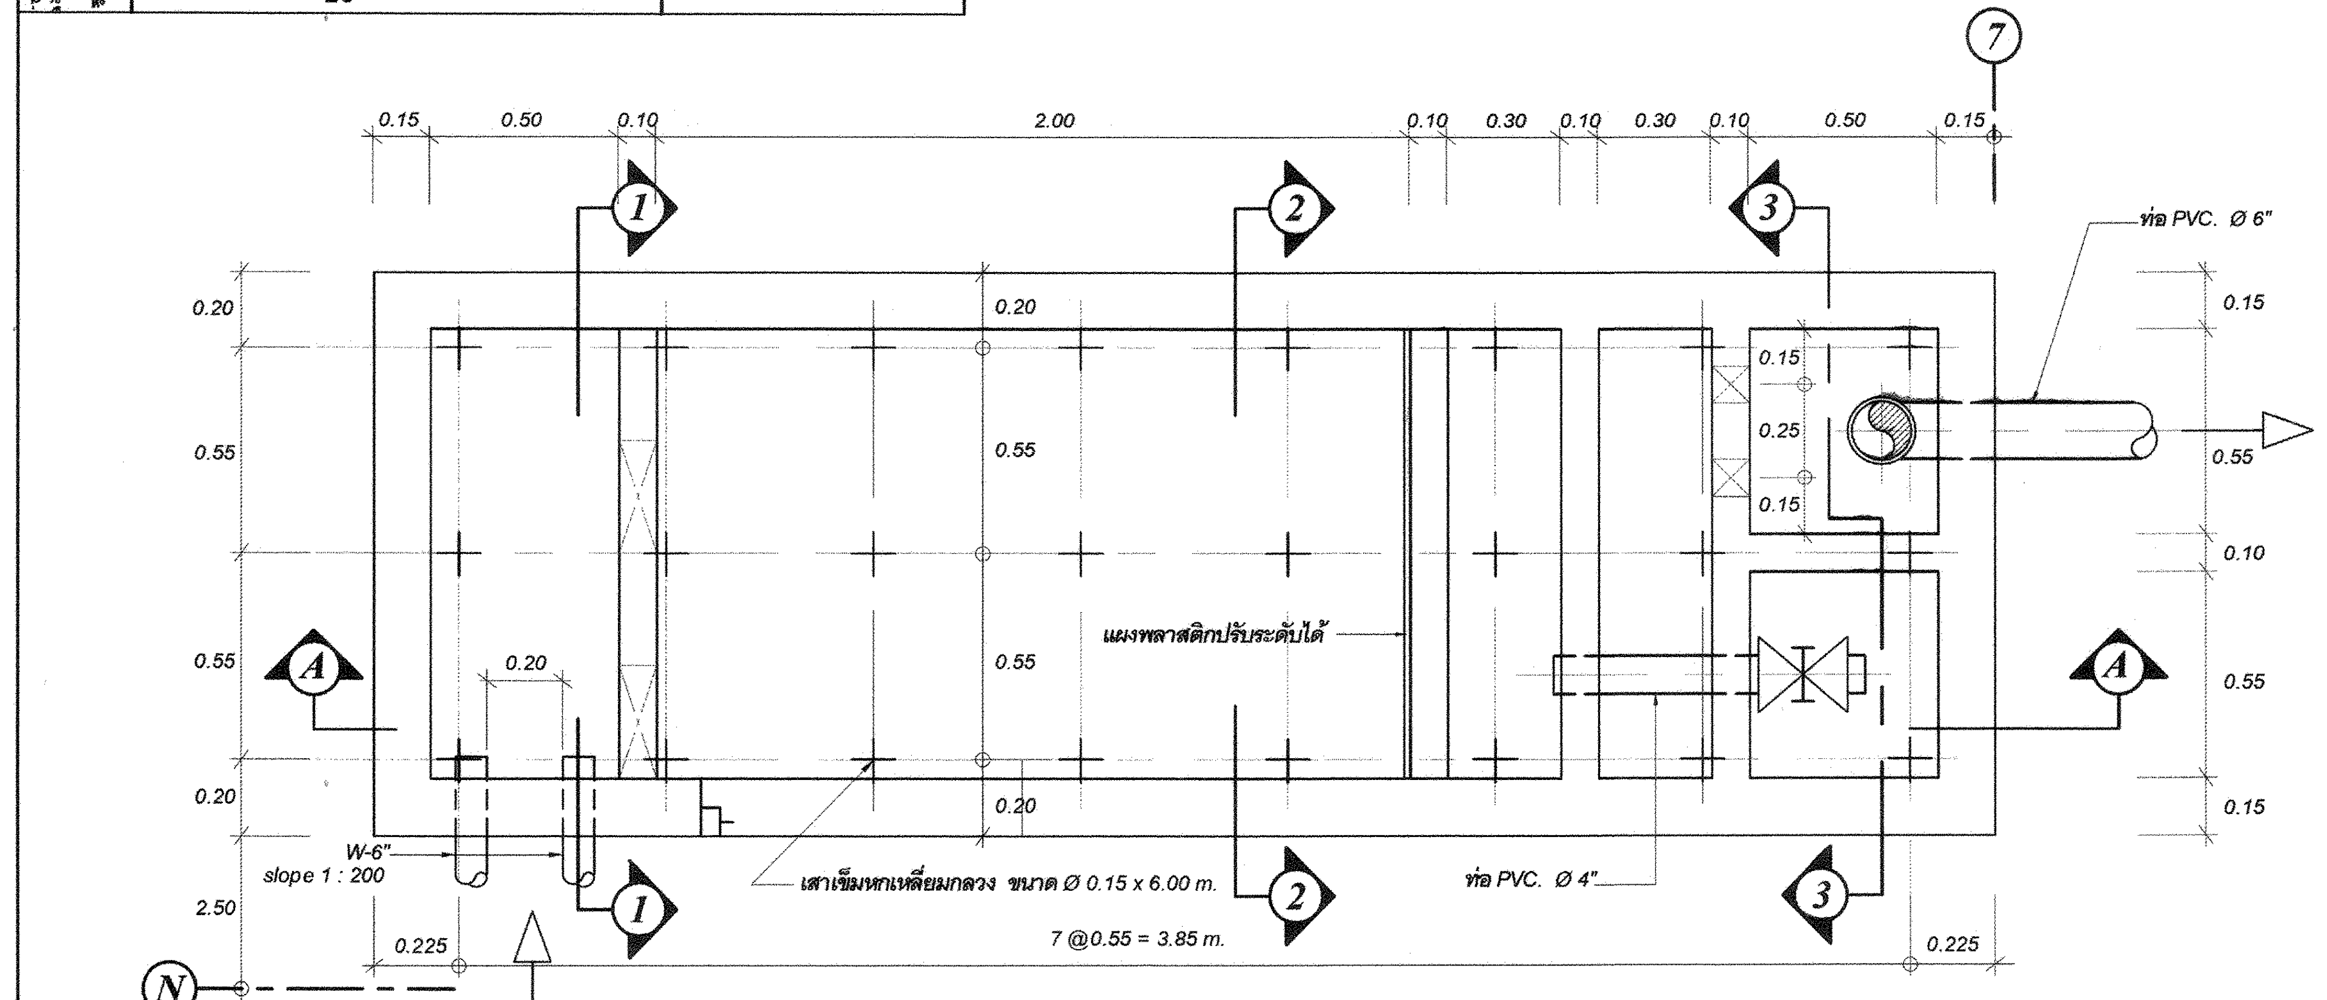

แปลนบ่อดักน้ำมันจากพื้นที่ล้างอัดฉีด

มาตราส่วน 1 : 20

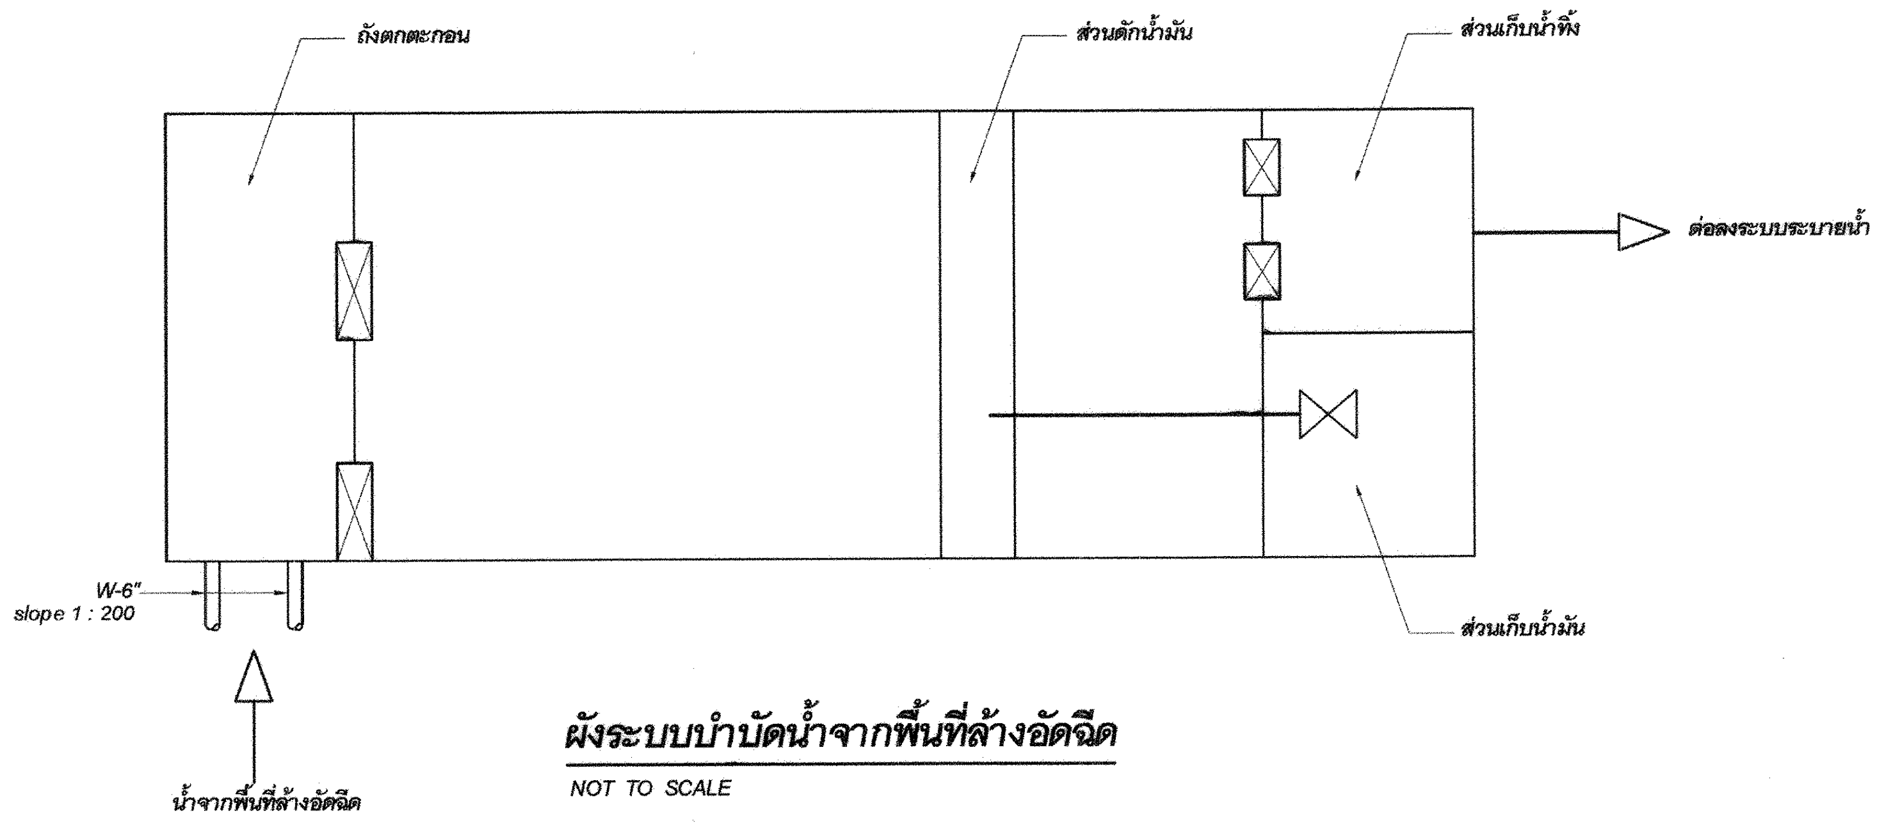

ผังระบบบำบัดน้ำจากพื้นที่ล้างอัดฉีด

NOT TO SCALE

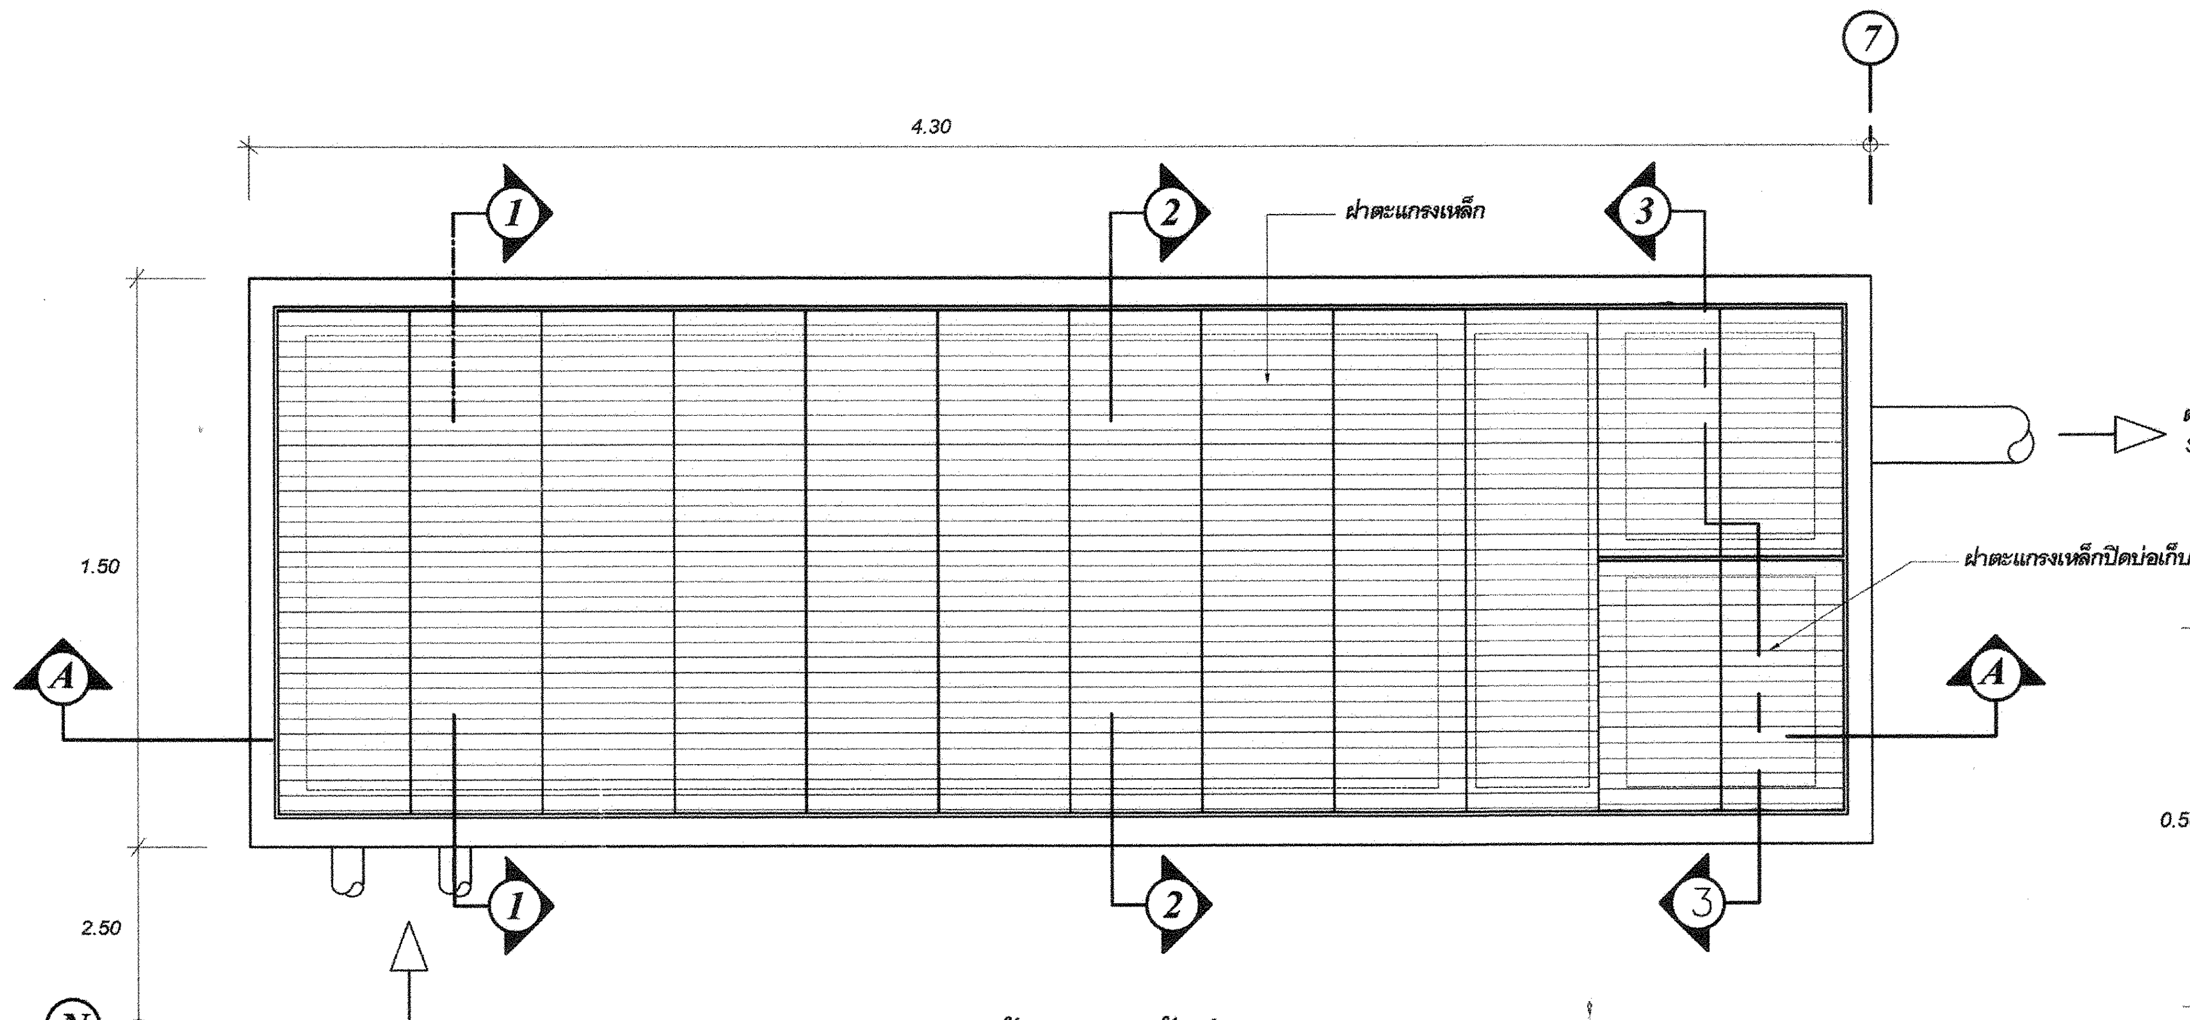

แปลนฝาบ่อดักน้ำมันจากพื้นที่ล้างอัดฉีด

มาตราส่วน 1 : 20

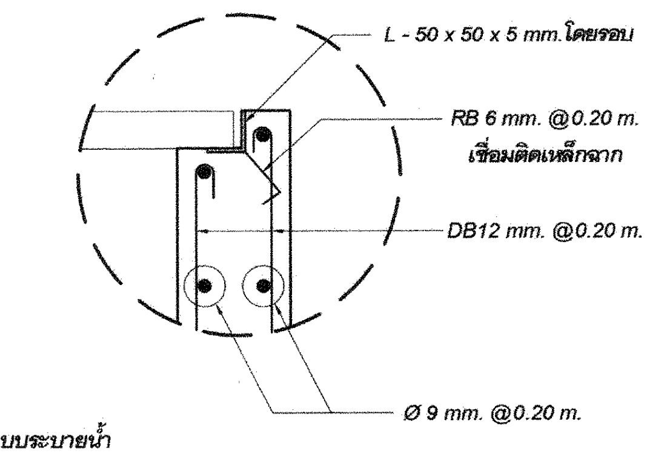

แบบขยาย "X"

มาตราส่วน 1 : 10

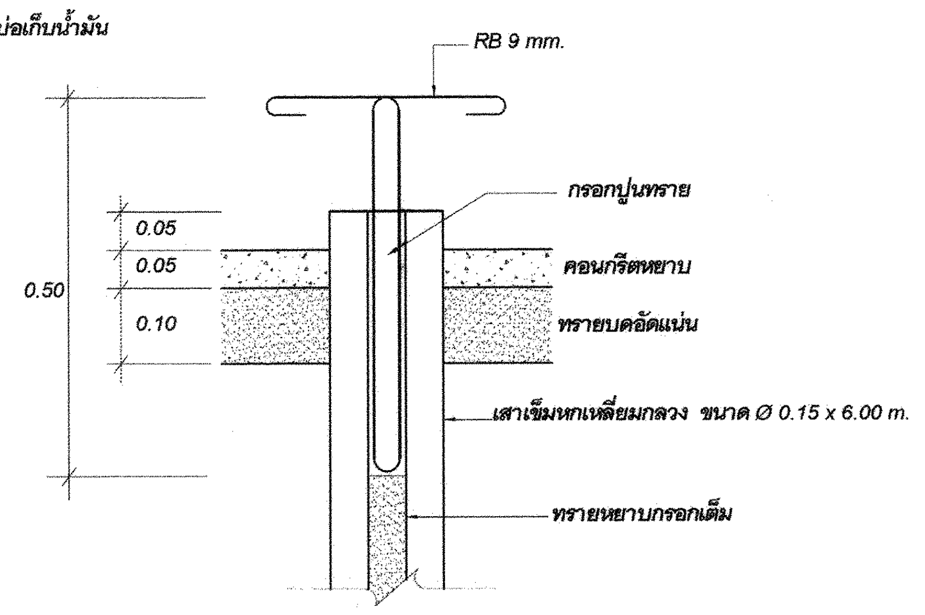

แบบขยายหัวเสาเข็ม คอร.

มาตราส่วน 1 : 10

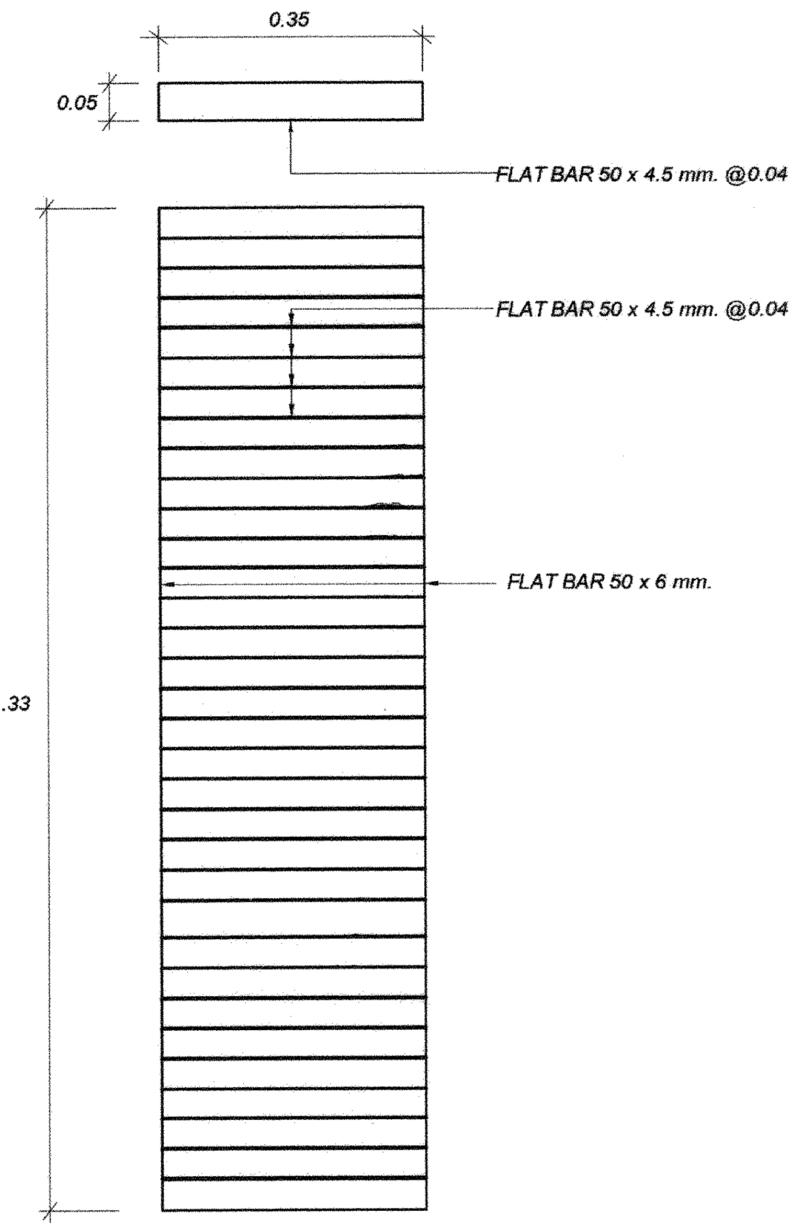
0.35
0.05
FLAT BAR 50 x 4.5 mm. @0.04 m.
FLAT BAR 50 x 4.5 mm. @0.04 m.
FLAT BAR 50 x 6 mm.
1.33

ฝาตะแกรงเหล็กปิดบ่อดักน้ำมัน

มาตราส่วน 1 : 10

ฝาตะแกรงเหล็ก สำหรับบ่อดักน้ำมัน

- ฝาตะแกรงเหล็กให้ทาสีรองพื้นกันสนิม 2 ครั้ง และทาสีน้ำมันเคลือบทับหน้า 2 ครั้ง
- ในตำแหน่งหลังจากการตัด เจาะ และการเชื่อม จะต้องทำความสะอาดผิวให้เรียบ ปราศจากสิ่งสกปรก แล้วทาสีรองพื้นกันสนิมทันที 2 ครั้ง และทาสีน้ำมันเคลือบทับหน้า 2 ครั้ง
- สีรองพื้น ใช้สีชนิดซิงก์ฟอสเฟต มีส่วนผสม Alkyd Resin สามารถยึดเกาะเหล็กได้ดี และป้องกันสนิมได้เป็นอย่างดี มีมาตรฐานอุตสาหกรรมรับรอง จาก อเมริกา,ยุโรป หรือ (มอก. 2386-2555 แก้ไขล่าสุด) อย่างใดอย่างหนึ่ง
- สีทับหน้า ใช้สีบรอนซ์ เป็นระบบสีเคลือบ Alkyd Resin มีส่วนผสมของผงสีอลูมิเนียมในเนื้อสี มีมาตรฐานอุตสาหกรรมรับรอง จาก อเมริกา,ยุโรป หรือ มอก. 2386-2555 แก้ไขล่าสุด อย่างใดอย่างหนึ่ง

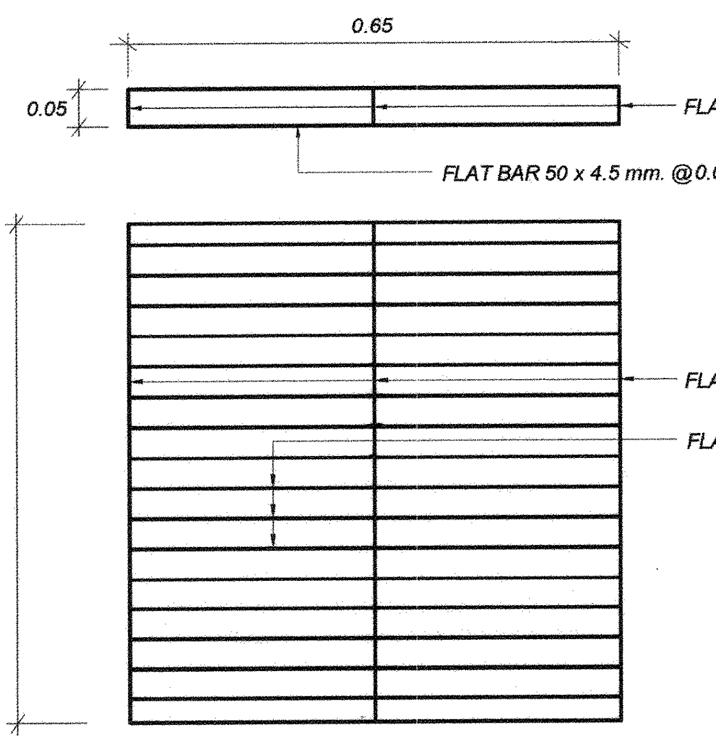
0.65
0.05
FLAT BAR 50 x 4.5 mm.
FLAT BAR 50 x 4.5 mm. @0.04 m.
FLAT BAR 50 x 4.5 mm.
FLAT BAR 50 x 4.5 mm. @0.04 m.
0.66

ฝาตะแกรงเหล็กปิดบ่อนำออกจากระบบ

มาตราส่วน 1 : 10

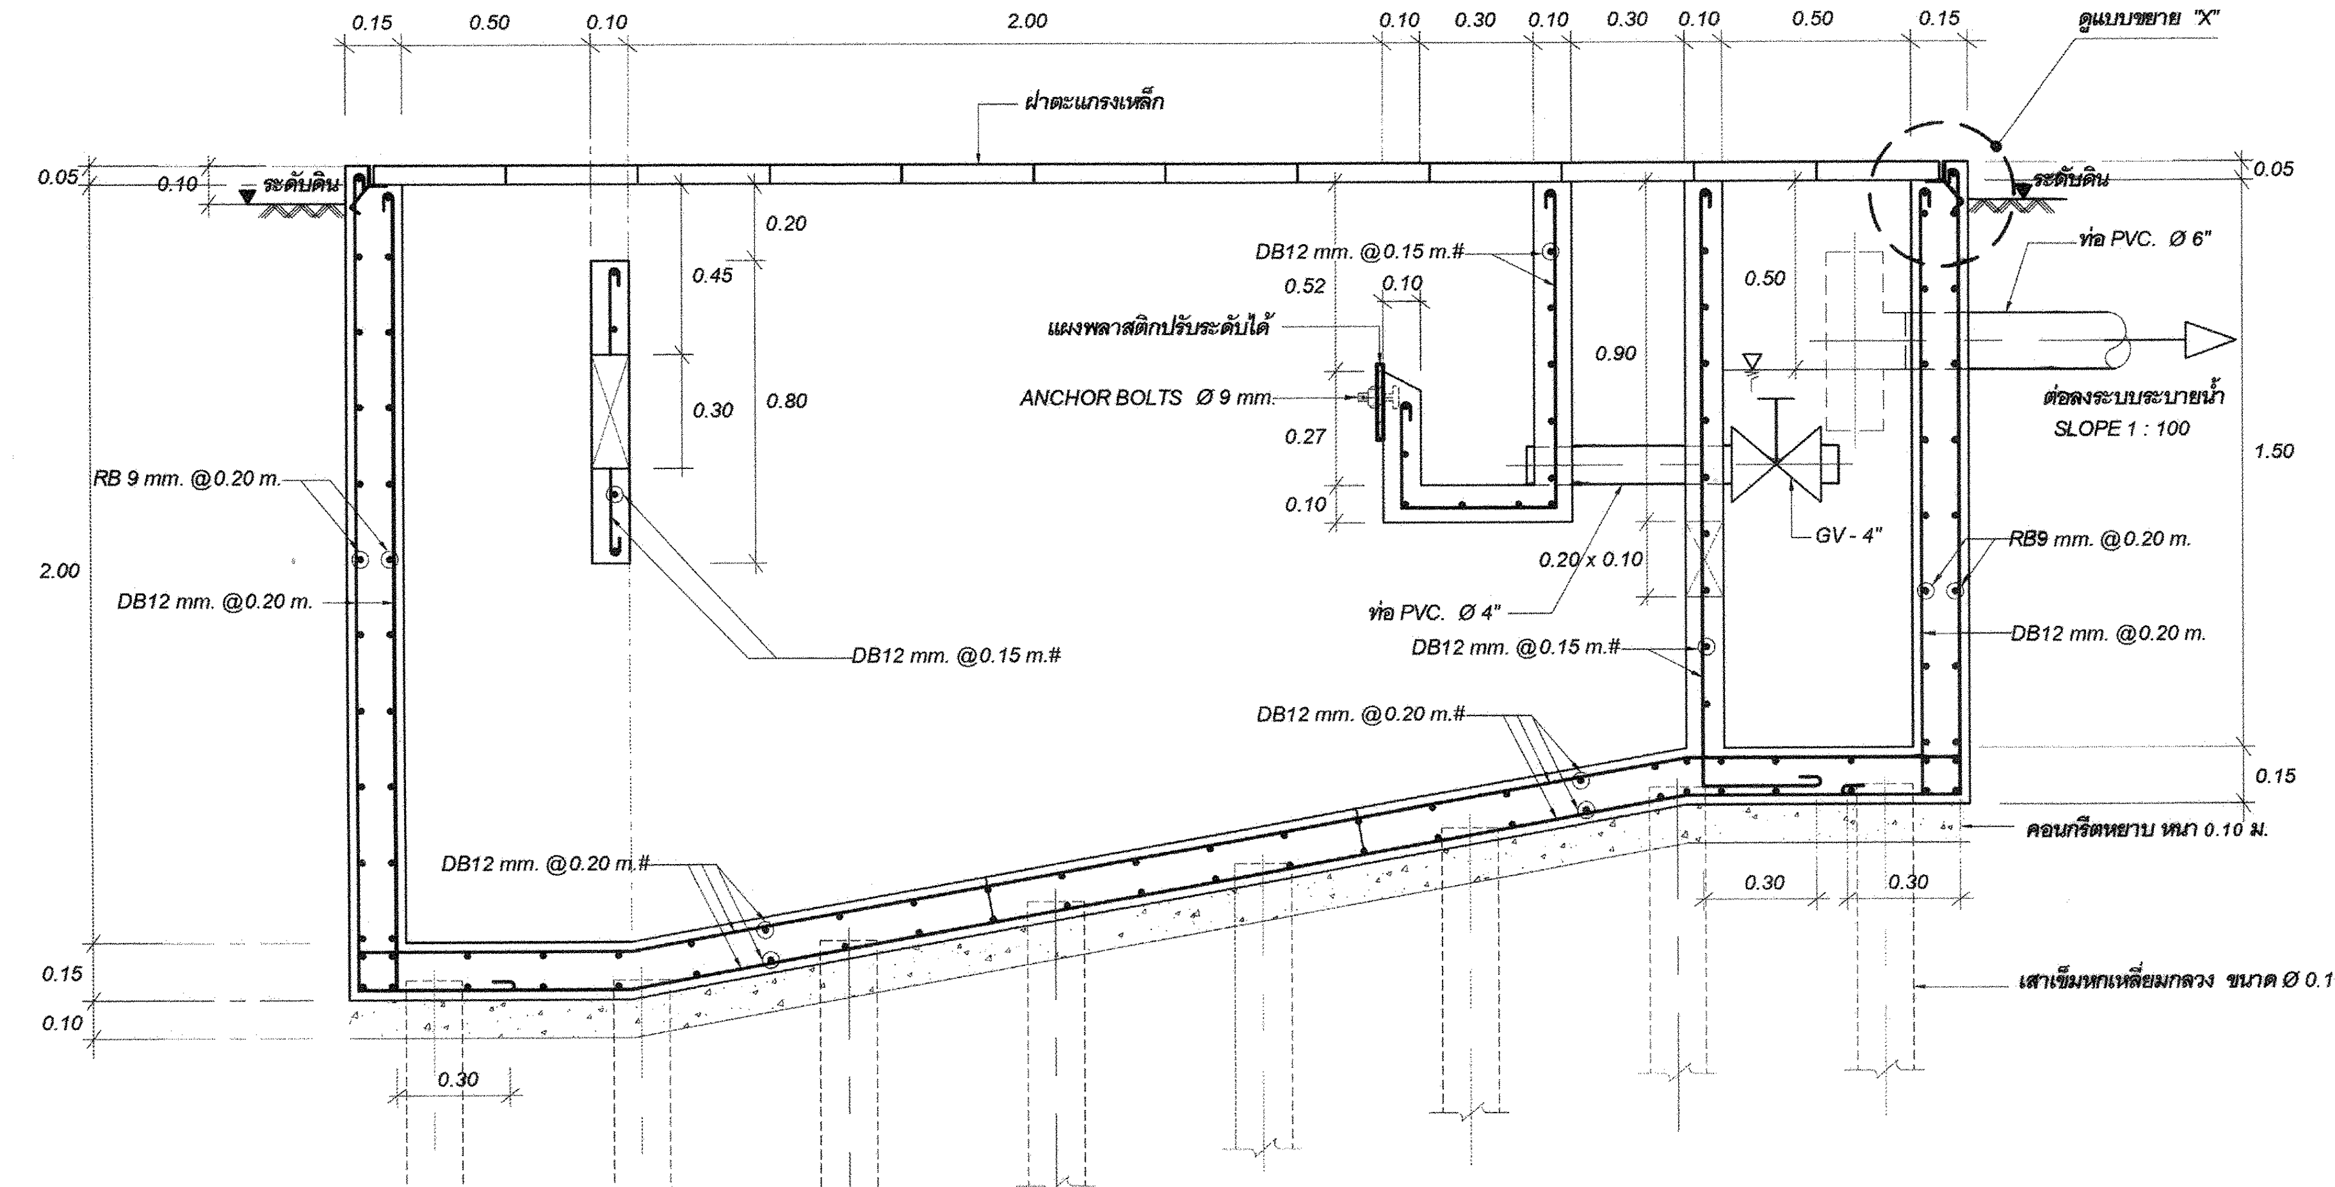

รูปตัด A - A

มาตราส่วน 1 : 20

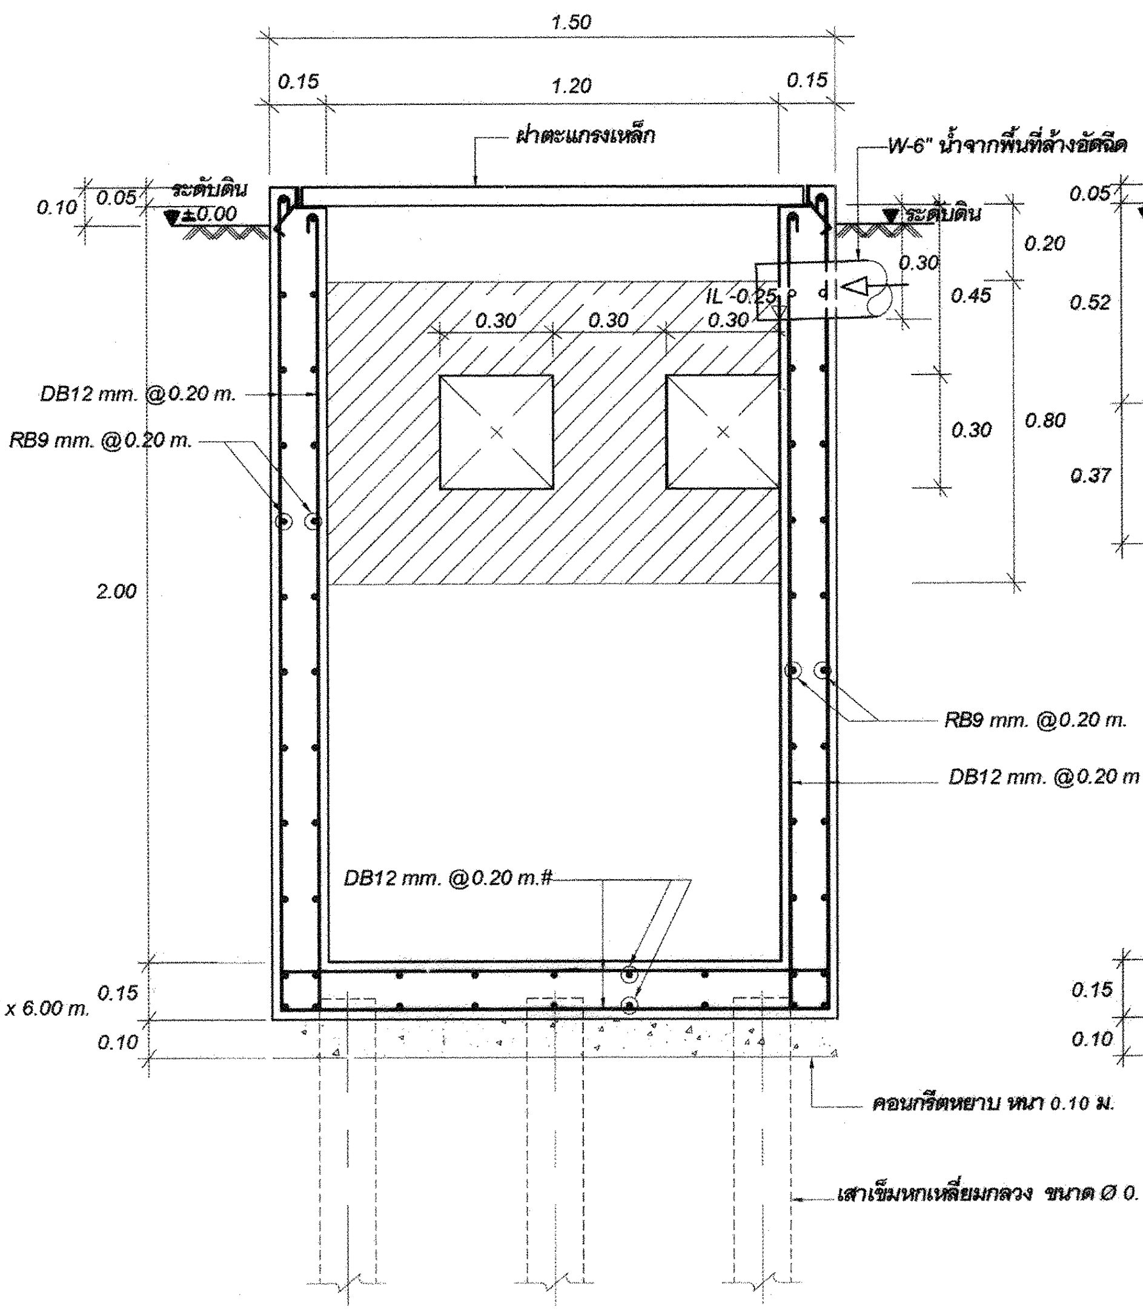

รูปตัด 1 - 1

มาตราส่วน 1 : 20

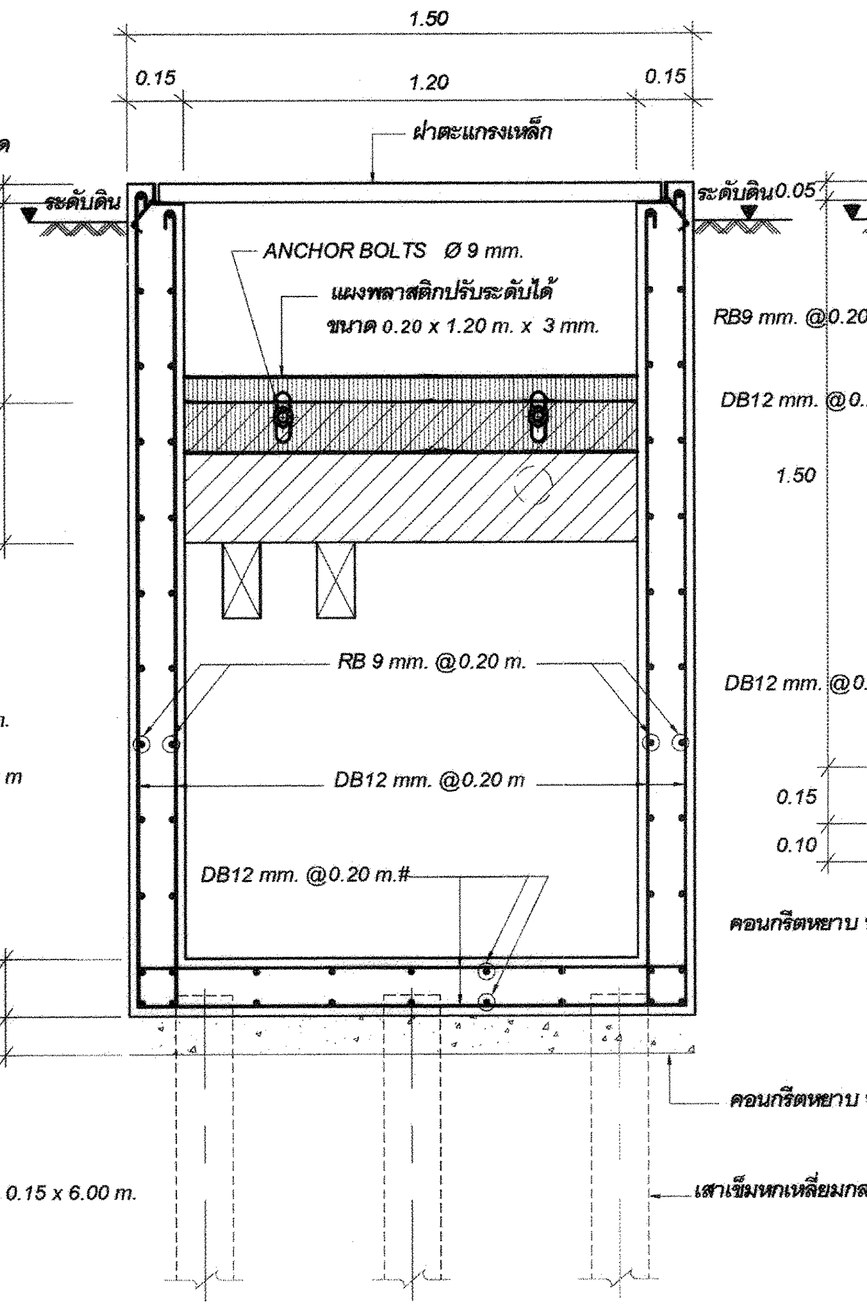

รูปตัด 2 - 2

มาตราส่วน 1 : 20

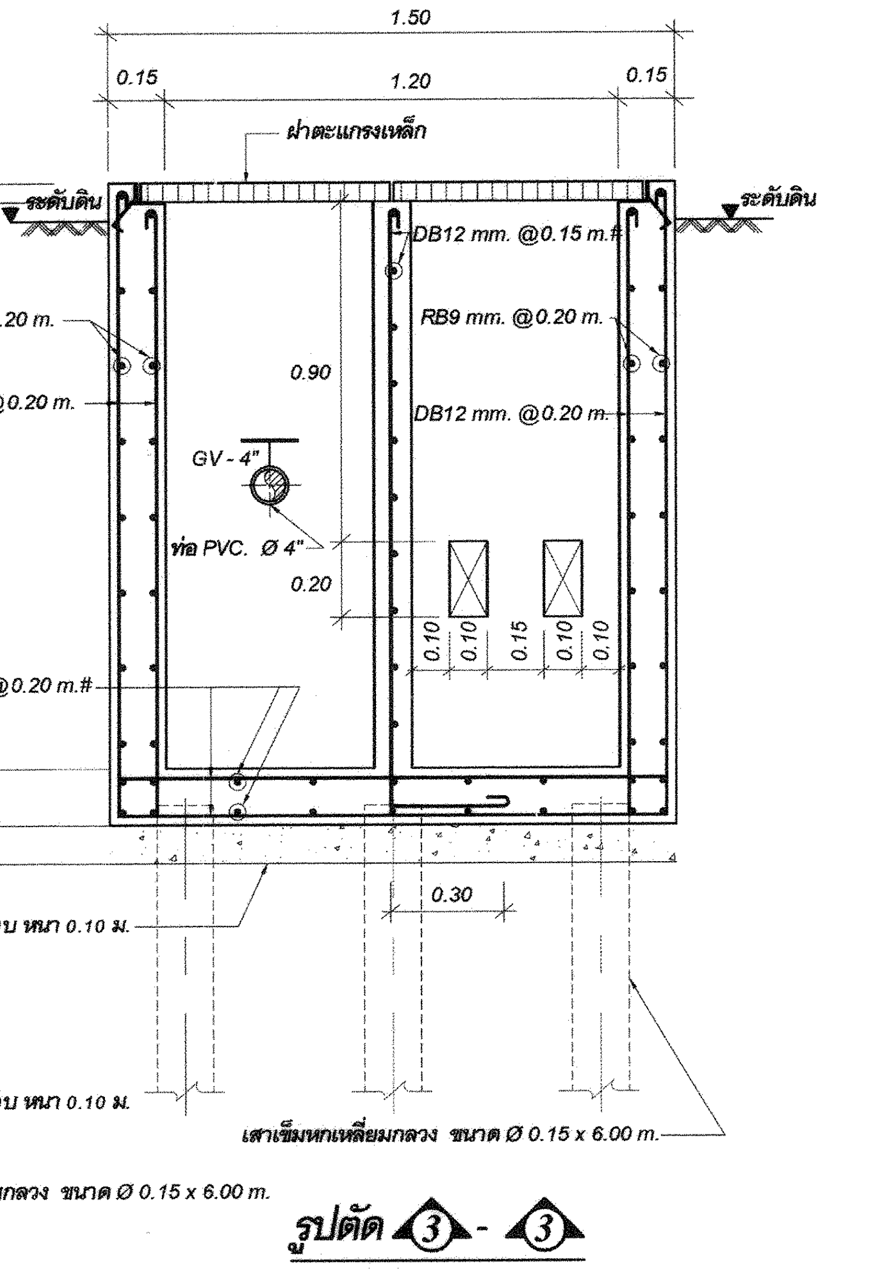

รูปตัด 3 - 3

มาตราส่วน 1 : 20

การไฟฟ้าฝ่ายผลิตแห่งประเทศไทย

ฝ่ายออกแบบและบริหารงานก่อสร้าง

ได้รับการรับรอง ISO 9001:2008

53 หมู่ 2 ถนนจรัญสนิทวงศ์ บางกรวย นนทบุรี 11130 โทร436-1910-3

งานออกแบบ และ เอกสารประกอบแบบถือเป็นสมบัติของ ฝ่ายออกแบบและบริหารงานก่อสร้าง การไฟฟ้าฝ่ายผลิตแห่งประเทศไทย ห้ามผู้ใดนำไปใช้งาน ทำซ้ำ หรือ ดัดแปลง โดยไม่ได้รับอนุญาตเป็นลายลักษณ์อักษร จาก การไฟฟ้าฝ่ายผลิตแห่งประเทศไทย

ออกแบบ

สถาปนิก (นาย อดิศร ศรีสุพรรณ)
สถาปนิกภายใน (นางสาวศานติวร เอื้อประเสริฐ)
(นาย อภิสิทธิ์ ณัฐวรวโรดม์)
วิศวกรโครงสร้าง (นาย ทรงคุณ วิชินโรจน์จรัล)
(นาย กานต์เดช ปั้นเจริญ)
วิศวกรสุขาภิบาล (นาย วัชระ สมโรจน์รัตน์)
วิศวกรไฟฟ้า (นาย ประพัทธ์ ชื่นชุมศรี)
วิศวกรเครื่องกล (นาย อุกฤษฏ์ จำปาชนม์)

ตรวจสอบ

ผู้ควบคุมงาน กฟผ. บุญชัย ผดุงสมบัติถาวร
(นาย บุญชัย ผดุงสมบัติถาวร)
(นาย ดนุพงษ์ สรรพอุดม)
(นาย อภิศักดิ์ รำพึงกิจ)
(นาย นนทชัย สกุลรัศมีไพศาล)
หัวหน้าแผนกบริหารสัญญาก่อสร้างอาคาร (นาย ศิรชัย อภิบาลพลธรรม)

เห็นชอบ

(นาย สาโรจน์ จีนโก๊ว)
หัวหน้ากองบริหารงานก่อสร้าง

ผู้รับจ้าง

CAN DO CONSTRUCTION CO.,LTD
222 ถนนเทศบาลรังรักษ์เหนือ แขวงลาดยาว
เขตจตุจักร กรุงเทพมหานคร 10900
TEL. 591-3972 , 591-4906 FAX. 954-3759

เขียนแบบ
(นาย สุธีรพันธ์ ภู่ไหม)

ตรวจสอบ
(นาย ศุภชัย เมฆทันต์)

รับรอง
(นาย สำราญ เจริญวงศ์)
วิศวกรโครงการ

AS-BUILT DRAWING

งานอาคารโรงจอดยานพาหนะ (อขน.)

แบบแสดง
แบบขยายบ่อดักน้ำมันจากพื้นที่ล้างอัดฉีด

อ้างอิงแบบ กฟผ. เลขที่ SNO-MS12-05/09-SN-7/8	แบบเลขที่ AB-SNO-MS12-05/09-SN-7/8
เลขที่งาน 257112-05 257112-09	จำนวนแผ่น 8