

แผ่นที่	AB-SNO-MS12-05 09-SN-8/8	แผ่นที่


URINAL

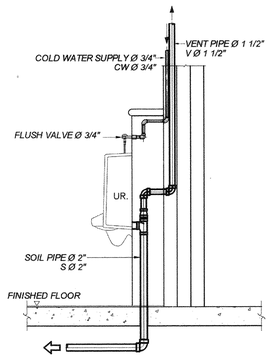

WATER CLOSET (FLUSH TANK) (DN.)

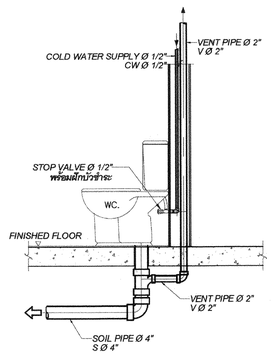


LAVATORY (DN.)

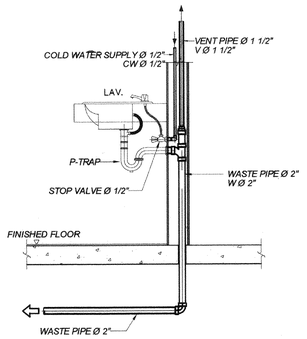

SUPPORT FOR VERTICAL PIPE


1. STEEL CHANNEL
2. NON CORROSIVE NUT W/WASHER
3. WELDED
4. STEEL STRAP
5. THREADED ROD
6. PIPE SIZE
7. EXPANSION BOLT

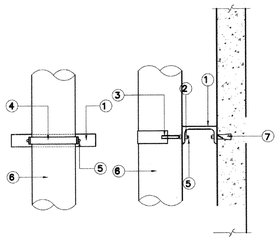

PIPE SIZE		THREADED ROD WITH NON CORROSIVE NUT & WASHER		STRAP SIZE	STEEL CHANNEL	EXPANSION BOLT
mm.	Inch.	mm.	Inch.	Inch.	mm.	mm.
15	1/2	6	1/4	1x1/8	75x40x5	6
20	3/4	6	1/4	1x1/8	75x40x5	6
25	1	6	1/4	1x1/8	75x40x5	6
32	11/4	9	3/8	1x1/8	75x40x5	9
40	11/2	9	3/8	1x1/8	75x40x5	9
50	2	9	3/8	1x1/8	75x40x5	9
65	21/2	12	1/2	1-1/4x3/16	100x50x5	12
80	3	12	1/2	1-1/4x3/16	100x50x5	12
100	4	12	1/2	1-1/4x3/16	100x50x5	12
125	5	12	1/2	1-1/4x3/16	100x50x5	12
150	6	15	5/8	1-1/2x3/16	100x50x5	16
200	8	15	5/8	1-1/2x3/16	100x50x5	16


NOTE
1. ALL STEEL PARTS SHALL BE PAINTED WITH 2 COATS OF ANTI-RUST PAINT AND 1 COAT OF FINISHED PAINT OR AS SPECIFIED.
2. A DIRT LEG AND BLOW-OFF VALVE SHALL BE PROVIDED ON EVERY RISERS
3. STEEL CHANNEL คุณภาพมาตรฐานผลิตภัณฑ์ อุตสาหกรรมที่ มอก 116-2529 FE 24

HANGER SUPPORT

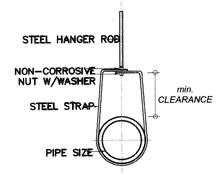


PIPE SIZE		HANGER ROD		STRAP SIZE		Min.CLEARANCE	
mm.	Inch.	mm.	Inch.	mm.	Inch.	mm.	Inch.
15	1/2	9	3/8	25x1.5	1x0.06	40	11/2
20	3/4	9	3/8	25x1.5	1x0.06	40	11/2
25	1	9	3/8	25x1.5	1x0.06	40	11/2
32	11/4	9	3/8	25x1.5	1x0.06	40	11/2
40	11/2	9	3/8	25x3	1x1/8	40	11/2
50	2	9	3/8	25x3	1x1/8	40	11/2
65	21/2	12	1/2	25x3	1x1/8	45	13/4
80	3	12	1/2	25x3	1x1/8	45	13/4


ROOF LINE TO MANHOLE (ø 3")

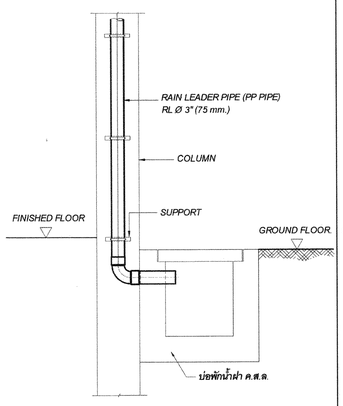


ROOF LINE TO MANHOLE (ø 6")

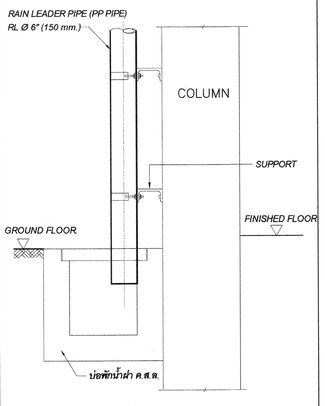


ROOF DRAIN (ของรางไฟเบอร์กลาสหล่อขึ้นรูป)

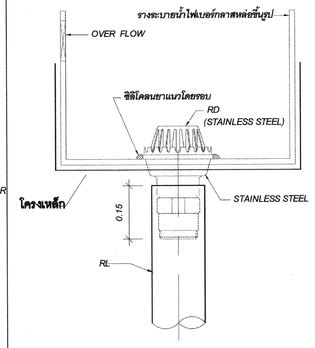


GROUND CLEANOUT (GCO.)

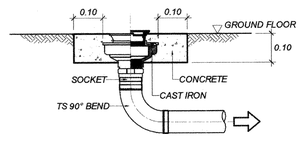


FLOOR CLEANOUT (FCO.)

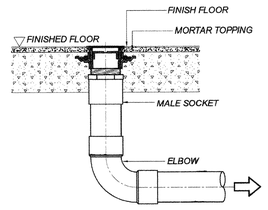


FLOOR DRAIN (FD.)

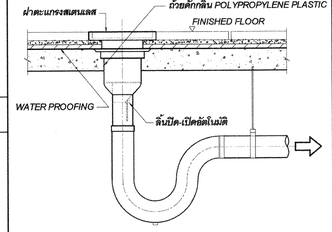


HOSE BIBB (HB.)

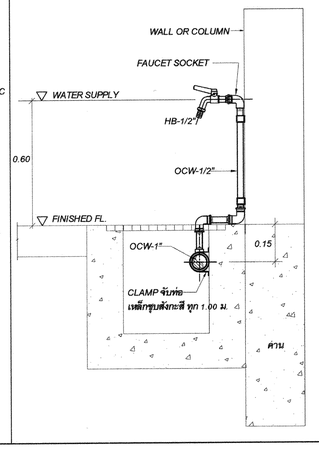

บ่อพักน้ำ (ฝา คสล)

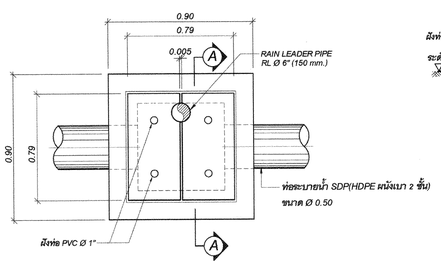

แปลนบ่อพักน้ำฝา คสล
NOT TO SCALE

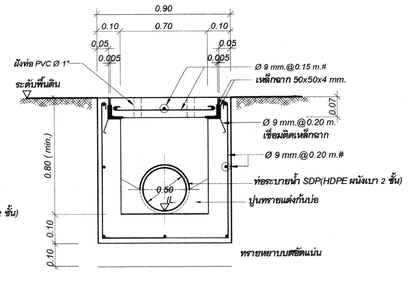


รูปตัด A-A
NOT TO SCALE

รางระบายน้ำ


ฝาตะแกรงเหล็ก สำหรับรางระบายน้ำ

วัสดุ : เหล็กกล้าคาร์บอนตามมาตรฐาน มอก. 1479 ชั้นคุณภาพ ss 400


ผิวเคลือบ : ชุบสังกะสีตามมาตรฐาน ASTM A123 หนาไม่น้อยกว่า 85 ไมครอน

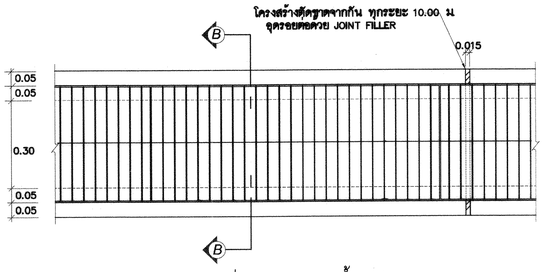

แปลนรางระบายน้ำ คสล
NOT TO SCALE

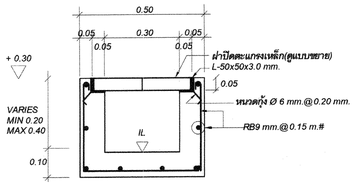

รูปตัด B-B
NOT TO SCALE

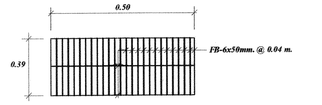

ฝาปิดตะแกรงเหล็กอาบสังกะสี
NOT TO SCALE

การไฟฟ้าฝ่ายผลิตแห่งประเทศไทย
ฝ่ายออกแบบและบริหารงานก่อสร้าง
ได้รับการรับรอง ISO 9001:2008
53 หมู่ 2 ถนนรัญญเดินทวงศ์ บางกรวย นนทบุรี 11130 โทร436-1910-3

งานออกแบบ และ เอกสารประกอบแบบถือเป็นลิขสิทธิ์ของ ฝ่ายออกแบบและบริหารงานก่อสร้าง การไฟฟ้าฝ่ายผลิตแห่งประเทศไทย ห้ามผู้ใดนำไปใช้งาน ทำซ้ำ หรือ ดัดแปลง โดยไม่ได้รับอนุญาตเป็นลายลักษณ์อักษร จาก การไฟฟ้าฝ่ายผลิตแห่งประเทศไทย

ออกแบบ
สถาปนิก (นาย อดิศร ศรีสุพรรณ)
สถาปนิกภายใน (นางสาวศานติวร เอื้อประเสริฐ)
(นาย อภิสิทธิ์ ณัฐวรวรโรณ์)
วิศวกรโครงสร้าง (นาย ทรงคุณ วิชินโรจน์เรือง)
(นาย กานต์เดช ปั้นเจริญ)
วิศวกรสุขาภิบาล (นาย วัชระ สมโรจน์รัตน์)
วิศวกรไฟฟ้า (นาย ประพัทธ์ ชื่นชูศรี)
วิศวกรเครื่องกล (นาย อุกฤษฎ์ จำปาชนม์)

ตรวจสอบ
ผู้ควบคุมงาน กฟผ. (นาย บุญชัย ผดุงสมปัตถาร)
(นาย คนุพงษ์ สรรพอุดม)
(นาย อภิศักดิ์ ร่าพึ่งตน)
(นาย นนทชัย ยกุลวัฒโนพาส)
หัวหน้าแผนกบริหารสัญญาก่อสร้างอาคาร (นาย ศรชัย อภิบาลพลธรรม)

เห็นชอบ
(นาย สาโรจน์ จีนโก้ว)
หัวหน้ากองบริหารงานก่อสร้าง

ผู้รับจ้าง
CAN DO CONSTRUCTION CO.,LTD
222 ถนนเทศบาลรังรักษ์เหนือ แขวงลาดยาว
เขตจตุจักร กรุงเทพมหานคร 10900
TEL. 591-3972 , 591-4906 FAX. 954-3759

เขียนแบบ (นาย สุธีรพันธ์ ภู่ไหม)
ตรวจสอบ (นาย ศุภชัย เมฆทันต์)
รับรอง (นาย สำราญ เจริญวงศ์)
วิศวกรโครงการ

AS-BUILT DRAWING

งานอาคารโรงจอดยานพาหนะ (อชน.)

แบบแสดง
มาตรฐานการติดตั้ง

อ้างอิงแบบ กฟผ. เลขที่	แบบเลขที่
SNO-MS12-05 09-SN-8/8	AB-SNO-MS12-05 09-SN-8/8
เลขที่งาน	จำนวนแผ่น
257112-05 257112-09	8