
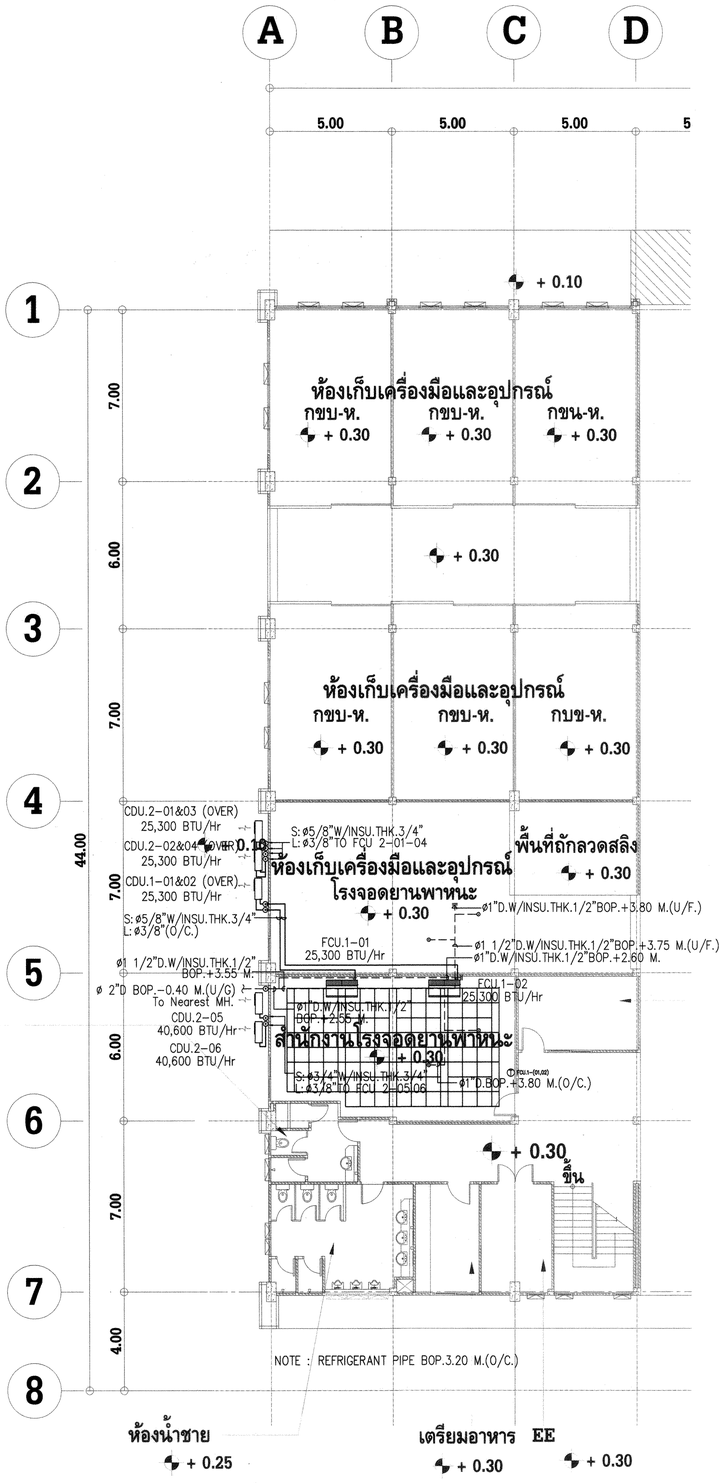


AIR CONDITIONING SYTEMS PLAN 1st FLOOR

SCALE 1 : 125

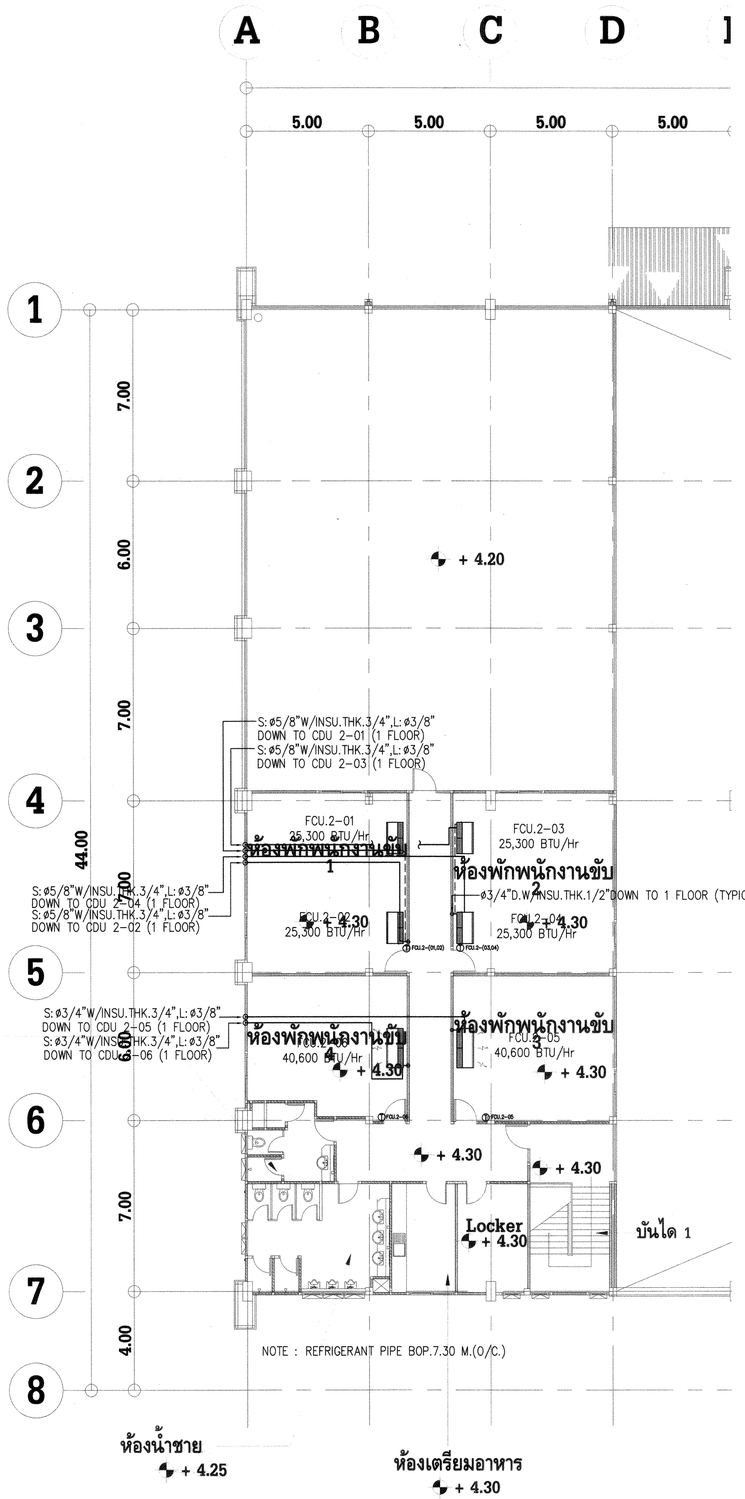

AIR CONDITIONING SYTEMS PLAN 2nd FLOOR

SCALE 1 : 125

REMARK : U/F. = เส้นท่อใต้พื้นชั้นล่าง (UNDER-FLOOR)
O/C. = เส้นท่อหุ้มฝ้าเพดาน (OVER-CEILING)
U/G. = เส้นท่อใต้ดิน (UNDER-GROUND)
BOP. = ระดับก้นเส้นท่อ (BOTTOM OF PIPE)
Ⓣ = วาล์วควบคุมเครื่องปรับอากาศชนิดมีสาย
DRAIN PIPE SLOPE 1:150

การไฟฟ้าฝ่ายผลิตแห่งประเทศไทย
ฝ่ายออกแบบและบริหารงานก่อสร้าง
ได้รับการรับรอง ISO 9001:2008
53 หมู่ 2 ถนนรัฐสีมาทวงศ์ บางกรวย นนทบุรี 11130 โทร436-1910-3

งานออกแบบ และ เอกสารประกอบแบบถือเป็นสมบัติของ
ฝ่ายออกแบบและบริหารงานก่อสร้าง การไฟฟ้าฝ่ายผลิตแห่งประเทศไทย
ห้ามผู้ใดนำไปใช้งาน ทำซ้ำ หรือ ดัดแปลง โดยไม่ได้รับอนุญาตเป็น
ลายลักษณ์อักษร จาก การไฟฟ้าฝ่ายผลิตแห่งประเทศไทย

ออกแบบ

สถาปนิก	(นาย อดิศร ศรีสุพรรณ)
สถาปนิกภายใน	(นางสาวศานติวร เอื้อประเสริฐ)
	(นาย อภิสิทธิ์ ณัฐวรวโรตม์)
วิศวกรโครงสร้าง	(นาย ทรงคุณ วิชินโรจน์เจริญ)
	(นาย กานต์เดช บันเจริญ)
วิศวกรสุขาภิบาล	(นาย วัชระ สมโรจน์รัตน์)
วิศวกรไฟฟ้า	(นาย ประพัทร์ ชื่นชุมศรี)
วิศวกรเครื่องกล	(นาย อุกฤษฎ์ จำปาชนม์)

ตรวจสอบ

ผู้ควบคุมงาน กฟผ. (นาย บุญชัย ผดุงสมมิตาวาร)
(นาย ดนุพงษ์ สรรพอุดม)
(นาย อภิศักดิ์ ร่าพึงกิจ)
(นาย นนทชัย สกุลรัตน์ไพศาล)

หัวหน้าแผนกบริหารสัญญาก่อสร้างอาคาร (นาย ศรชัย อภิบาลพลธรรม)

เห็นชอบ

(นาย สาโรจน์ จีนโก้ว)
หัวหน้ากองบริหารงานก่อสร้าง

ผู้รับจ้าง

CAN DO CONSTRUCTION CO.,LTD
222 ถนนเทศบาลสังฆักษ์เหนือ แขวงลาดยาว
เขตจตุจักร กรุงเทพมหานคร 10900
TEL. 591-3972 , 591-4906 FAX. 954-3759

เขียนแบบ (นาย สุธีรพันธ์ ฮู่ไหม)

ตรวจสอบ (นาย ศศิวัฒน์ ภวัตพงศ์ปณต)

รับรอง (นาย สำราญ เจริญวงศ์)
วิศวกรโครงการ

AS-BUILT DRAWING

งานอาคารโรงจอดยานพาหนะ (อขน.)

แบบแสดง
AIR CONDITIONING SYTEMS PLAN

อ้างอิงแบบ กฟผ. เลขที่	แบบเลขที่
SNO-MS12-05/09-M-3/5	AB-SNO-MS12-05/09-M-3/6
เลขที่งาน: 257112-05, 257112-09	จำนวนแผ่น: 6