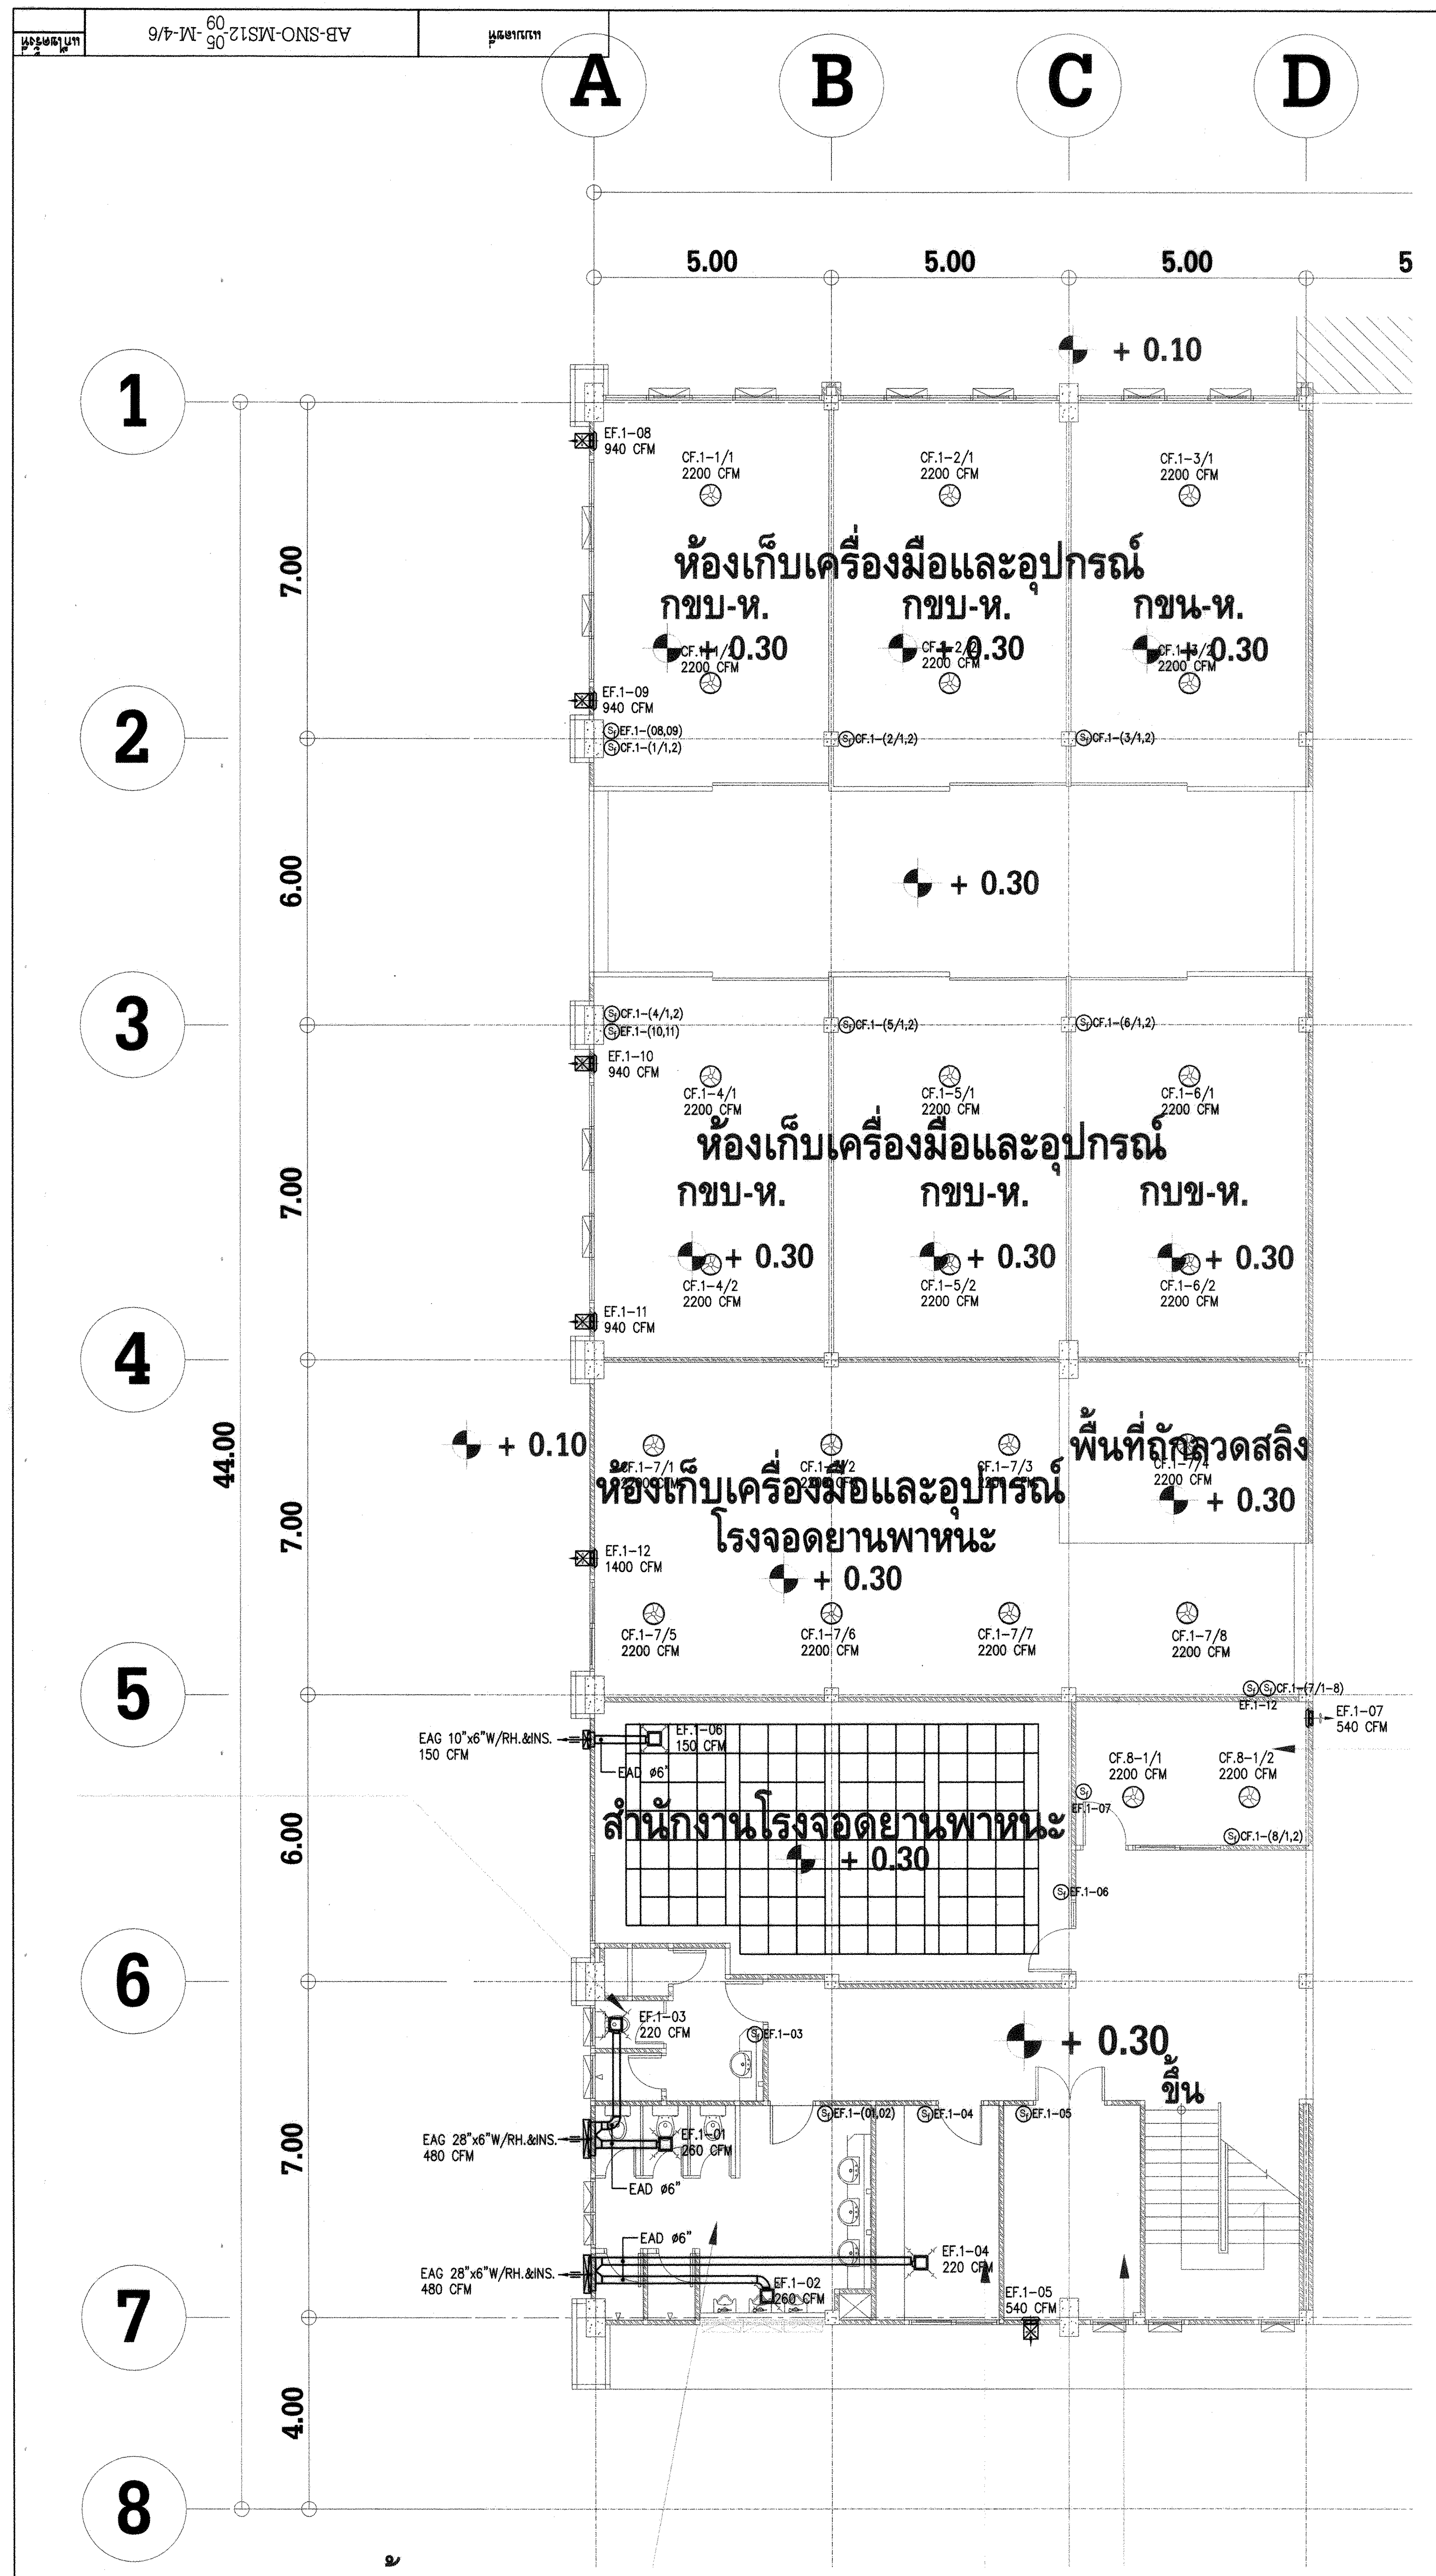
A
B
C
D
1
2
3
4
5
6
7
8
5.00
5.00
5.00
7.00
6.00
7.00
7.00
6.00
7.00
4.00
44.00
+ 0.10
EF.1-08 940 CFM
CF.1-1/1 2200 CFM
CF.1-2/1 2200 CFM
CF.1-3/1 2200 CFM
ห้องเก็บเครื่องมือและอุปกรณ์
กขบ-ห.
กขบ-ห.
กขน-ห.
+ 0.30
EF.1-09 940 CFM
EF.1-10 940 CFM
CF.1-4/1 2200 CFM
CF.1-5/1 2200 CFM
CF.1-6/1 2200 CFM
ห้องเก็บเครื่องมือและอุปกรณ์
กขบ-ห.
กขบ-ห.
กขข-ห.
CF.1-4/2 2200 CFM
CF.1-5/2 2200 CFM
CF.1-6/2 2200 CFM
EF.1-11 940 CFM
ห้องเก็บเครื่องมือและอุปกรณ์
โรงจอดยานพาหนะ
พื้นที่ถังลวดสลิง
EF.1-12 1400 CFM
CF.1-7/5 2200 CFM
CF.1-7/6 2200 CFM
CF.1-7/7 2200 CFM
CF.1-7/8 2200 CFM
EF.1-07 540 CFM
EAG 10"x6"W/RH.&INS. 150 CFM
EF.1-06 150 CFM
EAD ø6"
CF.8-1/1 2200 CFM
CF.8-1/2 2200 CFM
สำนักงานโรงจอดยานพาหนะ
EF.1-03 220 CFM
EAG 28"x6"W/RH.&INS. 480 CFM
EF.1-01 260 CFM
EF.1-02 260 CFM
EF.1-04 220 CFM
EF.1-05 540 CFM
ขึ้น

VENTILATING SYTEMS PLAN 1st FLOOR

SCALE 1 : 125


A
B
C
D
1
2
3
4
5
6
7
8
5.00
5.00
5.00
5.00
7.00
6.00
7.00
7.00
6.00
7.00
4.00
44.00
+ 4.20
EF.2-06 150 CFM (FREE BLOW ABOVE CEILING)
EF.2-07 150 CFM (FREE BLOW ABOVE CEILING)
ห้องพักพนักงานขับ 1
ห้องพักพนักงานขับ 2
+ 4.30
EF.2-09 150 CFM (FREE BLOW ABOVE CEILING)
EF.2-08 150 CFM (FREE BLOW ABOVE CEILING)
ห้องพักพนักงานขับ 4
ห้องพักพนักงานขับ 3
EF.2-03 220 CFM
EAG 28"x6"W/RH.&INS. 480 CFM
EF.2-01 260 CFM
EAD ø6"
EF.2-02 260 CFM
EF.2-04 220 CFM
CF.2-1/1 2200 CFM
Locker
CF.2-1/2 2200 CFM
EF.2-05 540 CFM
บันได 1

VENTILATING SYTEMS PLAN 2nd FLOOR

SCALE 1 : 125

การไฟฟ้าฝ่ายผลิตแห่งประเทศไทย

ฝ่ายออกแบบและบริหารงานก่อสร้าง

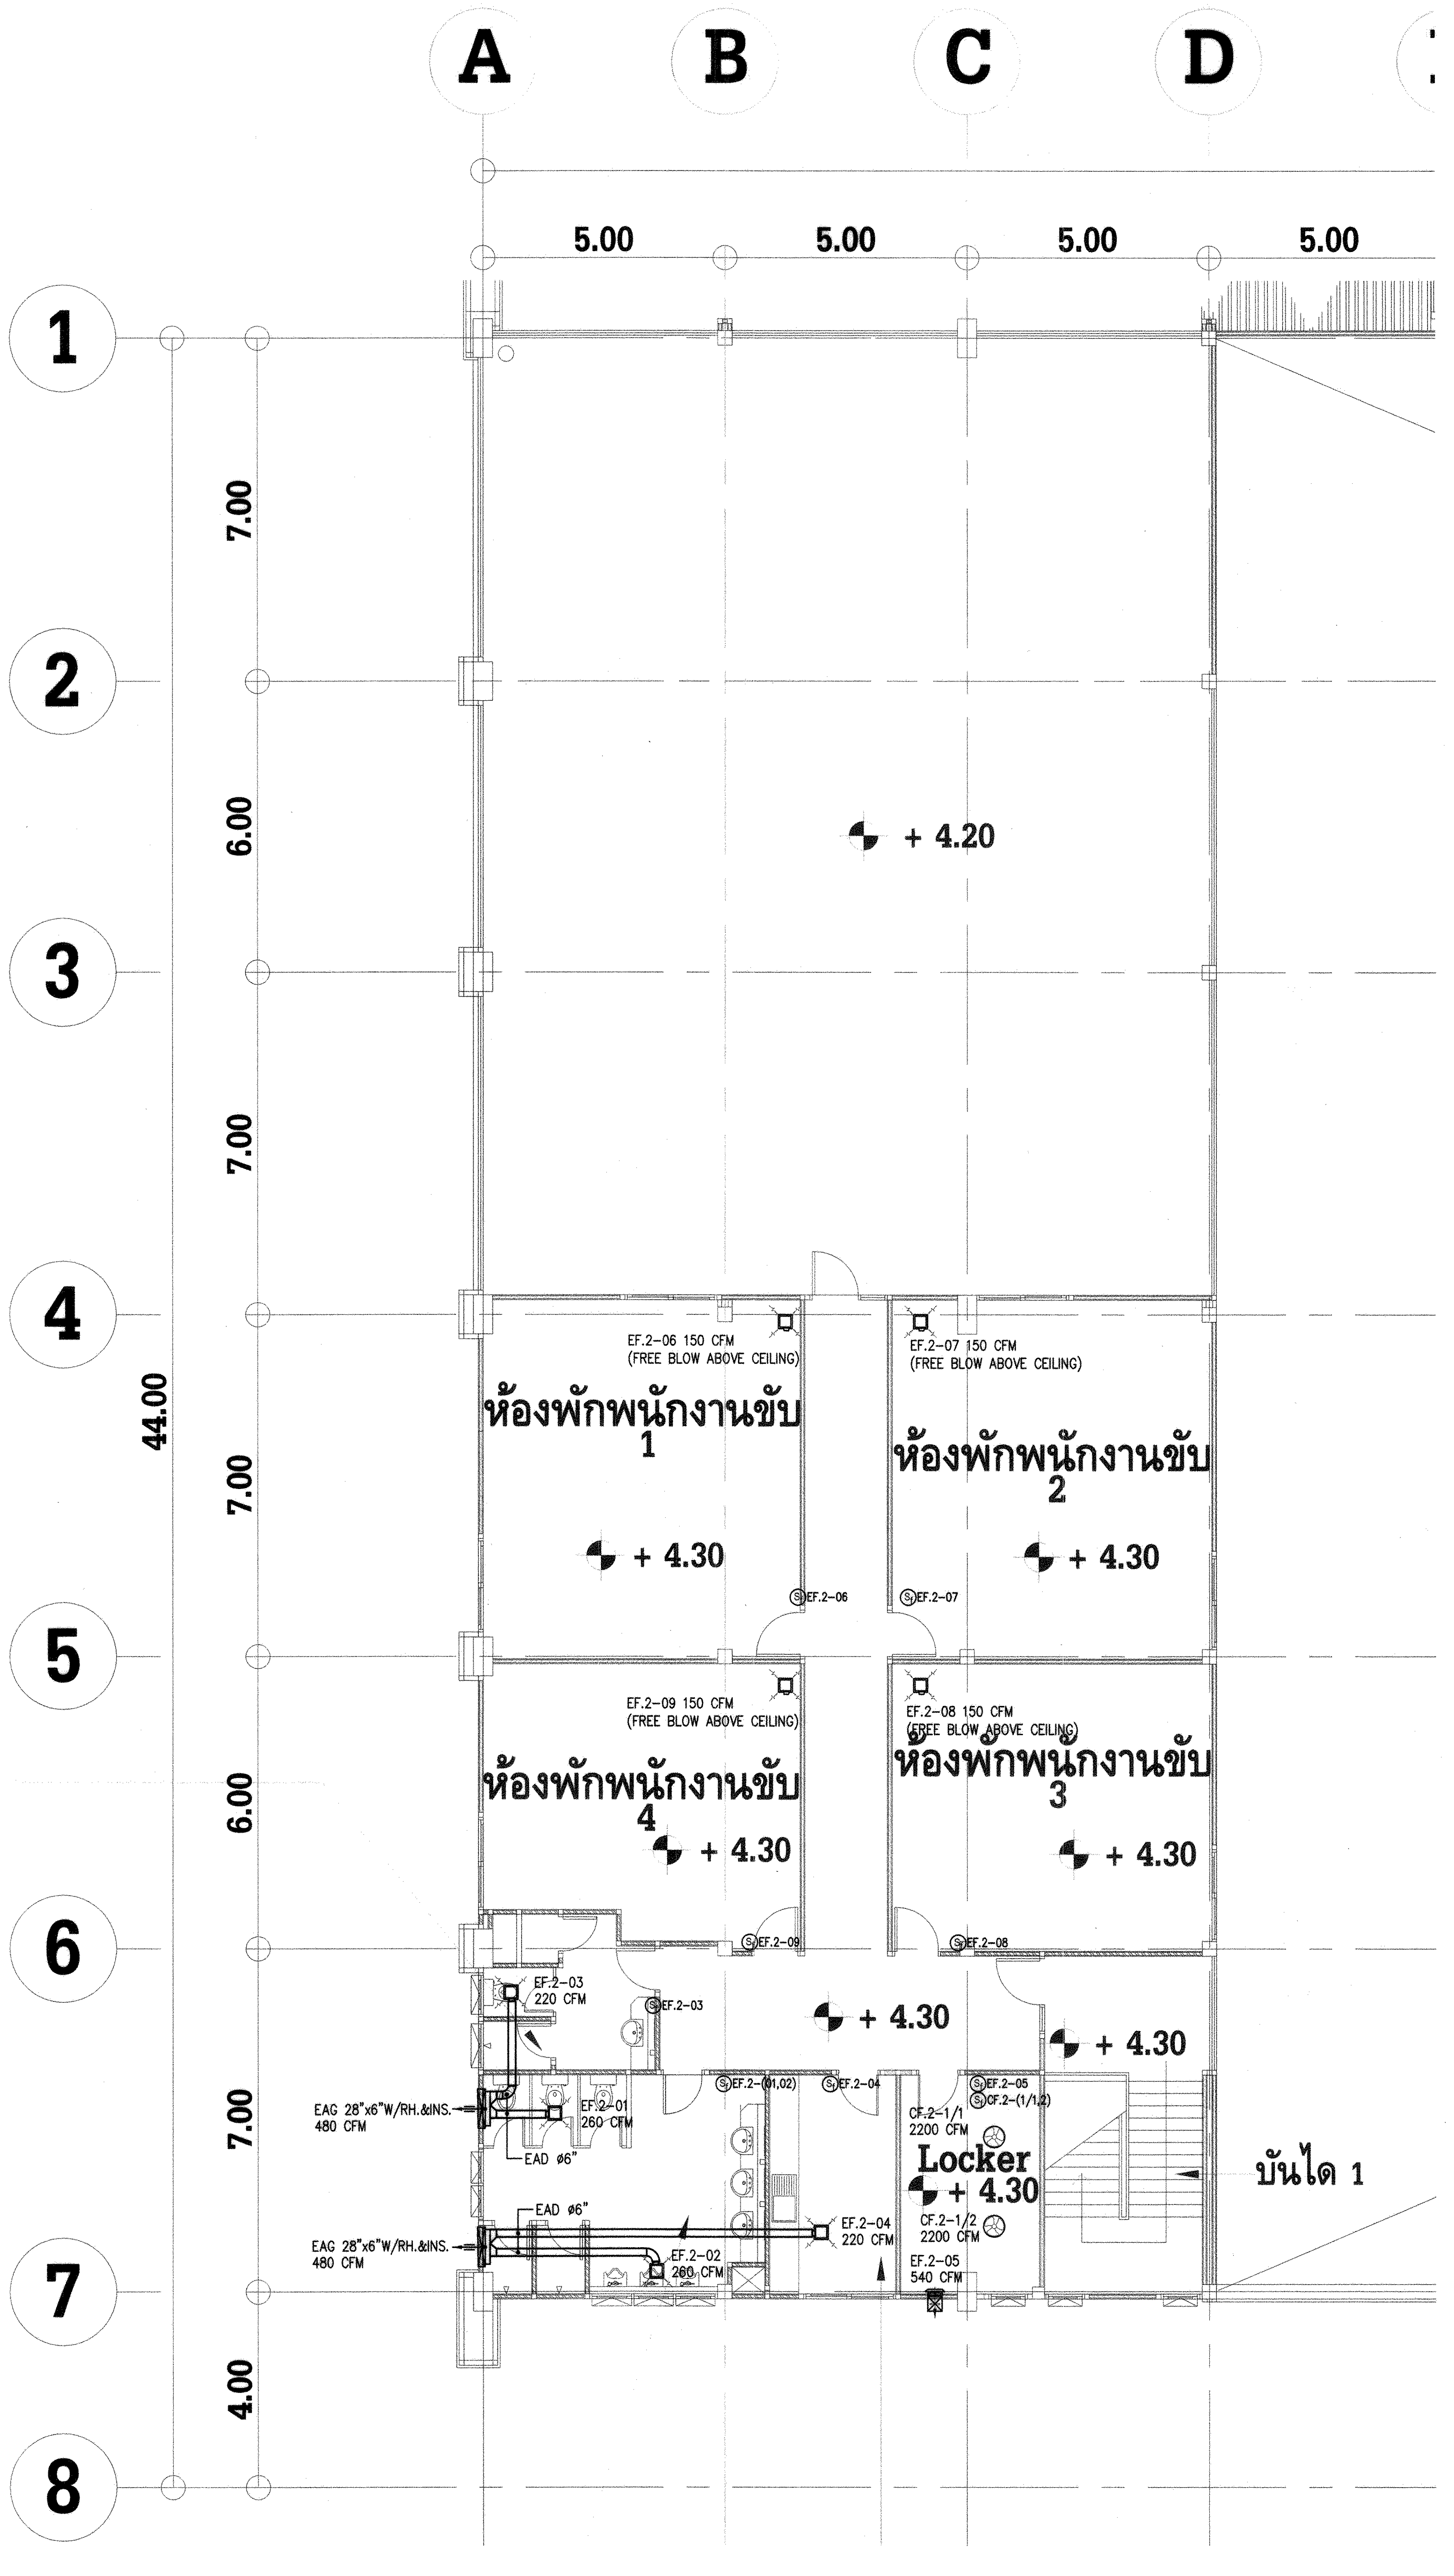ได้รับการรับรอง ISO 9001:2008

53 หมู่ 2 ถนนจรัญสนิทวงศ์ บางกรวย นนทบุรี 11130 โทร436-1910-3

งานออกแบบ และ เอกสารประกอบแบบถือเป็นสมบัติของ ฝ่ายออกแบบและบริหารงานก่อสร้าง การไฟฟ้าฝ่ายผลิตแห่งประเทศไทย ห้ามผู้ใดนำไปใช้งาน ทำซ้ำ หรือ ดัดแปลง โดยไม่ได้รับอนุญาตเป็นลายลักษณ์อักษร จาก การไฟฟ้าฝ่ายผลิตแห่งประเทศไทย

ออกแบบ

สถาปนิก (นาย อดิศร ศรีสุพรรณ)
สถาปนิกภายใน (นางสาวศานติวร เอื้อประเสริฐ)
(นาย อภิสิทธิ์ ณัฐวรวโรตม์)
วิศวกรโครงสร้าง (นาย ทรงคุณ วิชินโรจน์จรัล)
(นาย กานต์เดช ปั่นเจริญ)
วิศวกรสุขาภิบาล (นาย วัชระ สมโรจน์รัตน์)
วิศวกรไฟฟ้า (นาย ประพัทธ์ ชื่นชุมศรี)
วิศวกรเครื่องกล (นาย อุกฤษฎ์ จำปาชนม์)

ตรวจสอบ

ผู้ควบคุมงาน กฟผ. บุญชัย ผดุงสมบัติถาวร
(นาย บุญชัย ผดุงสมบัติถาวร)
(นาย ดนุพงษ์ สรรพอุดม)
(นาย อภิศักดิ์ รำพึงกิจ)
(นาย นนทชัย สกุลรัศมีไพศาล)
หัวหน้าแผนกบริหารสัญญาก่อสร้างอาคาร
(นาย ศรชัย อภิบาลพลธรรม)

เห็นชอบ

(นาย สาโรจน์ จีนโก๊ว)
หัวหน้ากองบริหารงานก่อสร้าง

ผู้รับจ้าง

CAN DO CONSTRUCTION CO.,LTD
222 ถนนเทศบาลรังรักษ์เหนือ แขวงลาดยาว
เขตจตุจักร กรุงเทพมหานคร 10900
TEL. 591-3972 , 591-4906 FAX. 954-3759

เขียนแบบ

(นาย สุธีรพันธ์ ภู่ไหม)

ตรวจสอบ

(นาย ศศิวัฒน์ ภวัตพงศ์ปณต)

รับรอง

(นาย สำราญ เจริญวงค์)
วิศวกรโครงการ

AS-BUILT DRAWING

งานอาคารโรงจอดยานพาหนะ (อขน.)

แบบแสดง

VENTILATING SYTEMS PLAN

อ้างอิงแบบ กฟผ. เลขที่	แบบเลขที่
SNO-MS12-$\frac{05}{09}$-M-4/5	AB-SNO-MS12-$\frac{05}{09}$-M-4/6

เลขที่งาน	จำนวนแผ่น
257112-05 257112-09	6