


REFRIGERANT PIPING INSTALLATION

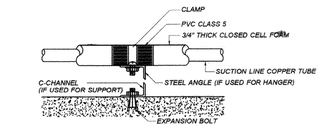

DETAIL PIPING SUPPORT & HANGER

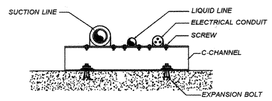


DETAIL PIPING SUPPORT

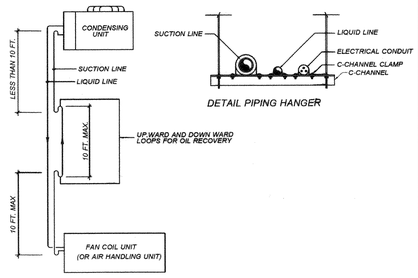

DETAIL PIPING HANGER


CONDENSING UNIT ABOVE FANCOIL UNIT (OR AIR HANDLING UNIT)

ELECTRICAL POWER WIRING SPLIT TYPE A/C UNIT

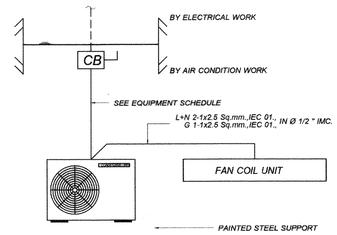


CONDENSING UNIT


CEILING MOUNTED EXHAUST FAN

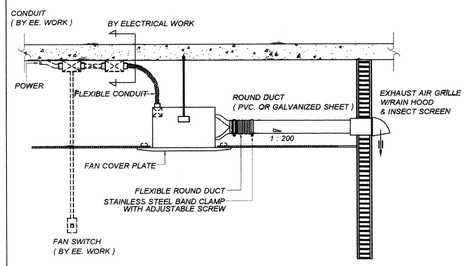


FAN COIL UNIT & CONDENSING UNIT INSTALLATION

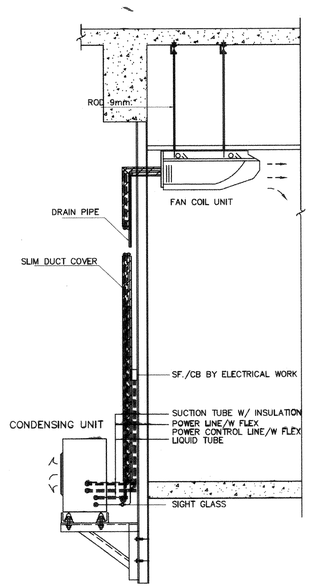



INDUSTRIAL WALL MOUNTED EXHAUST FAN

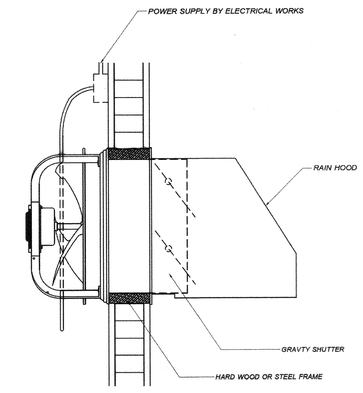

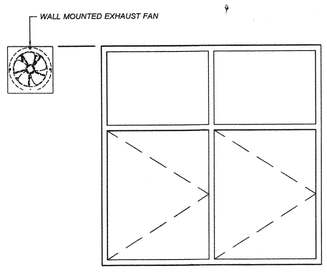


WALL MOUNTED EXHAUST FAN

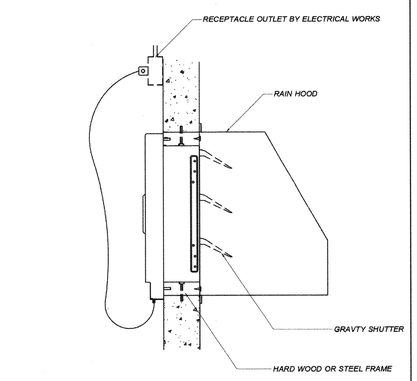

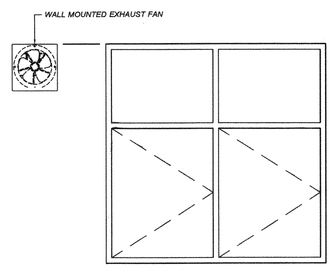

CYCLE CEILING FAN

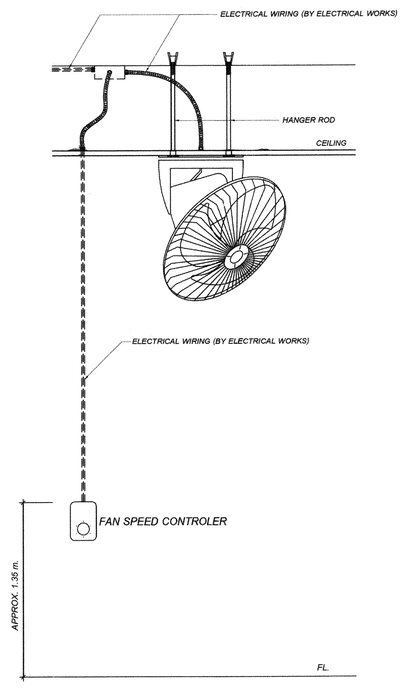

การไฟฟ้าฝ่ายผลิตแห่งประเทศไทย

ฝ่ายออกแบบและบริหารงานก่อสร้าง

ได้รับการรับรอง ISO 9001:2008

53 หมู่ 2 ถนนรัฐสีมาทวงศ์ บางกรวย นนทบุรี 11130 โทร436-1910-3

งานออกแบบ และ เอกสารประกอบแบบถือเป็นสมบัติของ ฝ่ายออกแบบและบริหารงานก่อสร้าง การไฟฟ้าฝ่ายผลิตแห่งประเทศไทย ห้ามผู้ใดนำไปใช้งาน ทำซ้ำ หรือ ดัดแปลง โดยไม่ได้รับอนุญาตเป็นลายลักษณ์อักษร จาก การไฟฟ้าฝ่ายผลิตแห่งประเทศไทย

ออกแบบ

สถาปนิก (นาย อดิศร ศรีสุพรรณ)

สถาปนิกภายใน (นางสาวศวนิวร เอื้อประเสริฐ)

(นาย อภิสิทธิ์ ณัฐวรวิรดน์)

วิศวกรโครงสร้าง (นาย ทรงคุณ วิชินโรจน์เจริล)

(นาย กานต์เดช ปันแจริญ)

วิศวกรสุขาภิบาล (นาย วัชระ สมโรจน์รัตน์)

วิศวกรไฟฟ้า (นาย ประพักร์ ชื่นสุมศรี)

วิศวกรเครื่องกล (นาย ลุกฤษฎ์ จำปาชนม์)

ตรวจสอบ

ผู้ควบคุมงาน กฟผ. (นาย บุญชัย ผลุงสมมิตาวร)

(นาย ดนุพงษ์ สรรพลุดม)

(นาย อภิศักดิ์ รัพพ์)

(นาย นนทชัย สกุลรัตน์ไพศาล)

หัวหน้าแผนกบริหารสัญญาก่อสร้างอาคาร (นาย ศรชัย อภิบาลพลธรรม)

เห็นชอบ

(นาย สาโรจน์ จีนโก้ว)

หัวหน้ากองบริหารงานก่อสร้าง

ผู้รับจ้าง

CAN DO CONSTRUCTION CO.,LTD

222 ถนนเทศบาลสังวรักษ์เหนือ แขวงลาดยาว

เขตจตุจักร กรุงเทพมหานคร 10900

TEL. 591-3972 , 591-4906 FAX. 954-3759

เขียนแบบ (นาย สุธีรพันธ์ ภูไหม)

ตรวจสอบ (นาย ศศิวัฒน์ ภวัตพงศ์ปณต)

รับรอง (นาย สำราญ เจริญวงศ์)

วิศวกรโครงการ

AS-BUILT DRAWING

งานอาคารโรงจอดยานพาหนะ (อขน.)

แบบแสดง

TYPICAL DETAIL

อ้างอิงแบบ กฟผ. เลขที่	แบบเลขที่
SNO-MS12-05-09-M-2/5	AB-SNO-MS12-05-09-M-6/6
เลขที่งาน 257112-05 257112-09	จำนวนแผ่น 6