แก้ไขครั้งที่	AB-SNO-MP12-01-L-1/9 AB-SNO-RF12-02-L-1/9	แบบเลขที่

งานอาคารของหน่วยงานบำรุงรักษาและขนส่ง (ฝ่ายขนส่ง)
งานกำแพงกันดินและรั้วโครงการ , งานอาคารสำนักงาน (อขน.)
งานอาคารปฏิบัติการ (อขน.) และอาคาโรงจอดยานพาหนะ (อขน.)

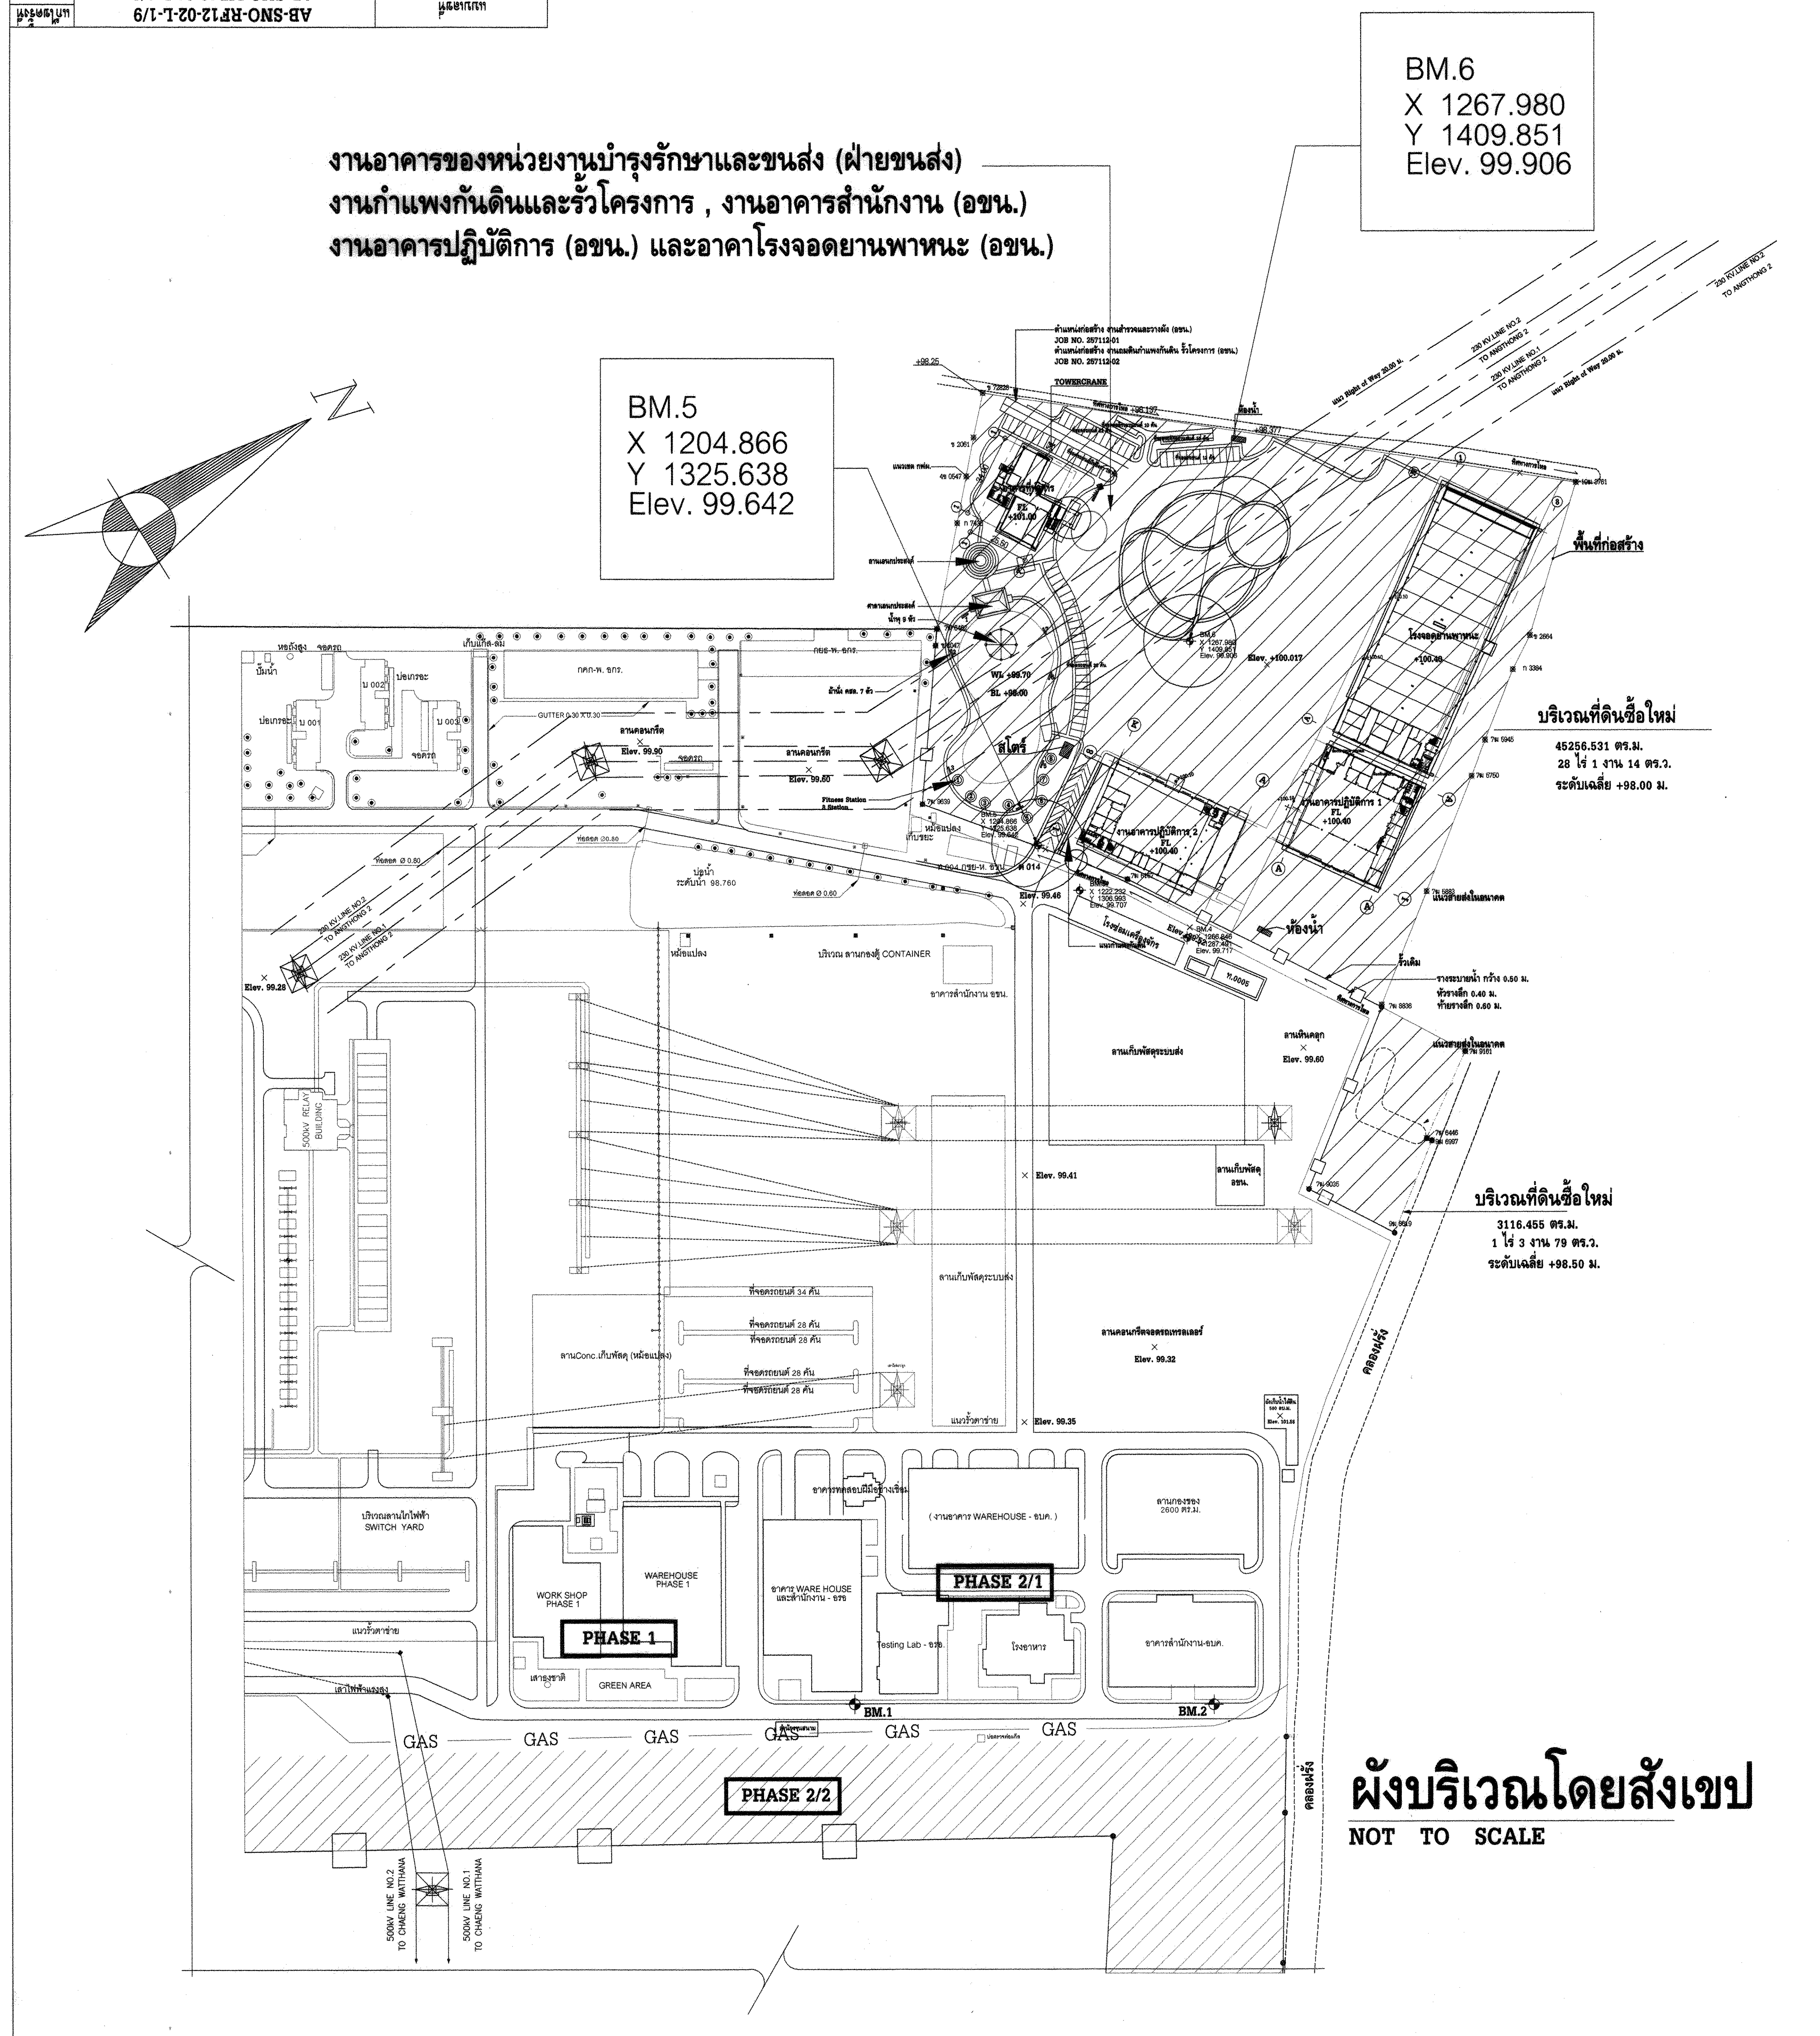

ผังบริเวณโดยสังเขป
NOT TO SCALE

หมุดอ้างอิง	หมายเหตุ
BM.1 X : 1128.370 Y : 973.536 Elev. : 99.986 BM.2 X : 1277.439	เป็นแบบต่อเติมจากแบบเดิม อ้างอิงแบบ MASTER PLAN จาก DWG NO. SNO-MP28-SV-01/01

รายละเอียดประกอบแบบ

เครื่องหมาย

☐	สิ่งก่อสร้างเดิม
▨	งานอาคารของหน่วยงานบำรุงรักษาและขนส่ง (ฝ่ายขนส่ง) งานสาธารณูปโภค และที่จอดรถ (อขน.) , งานภูมิสถาปัตยกรรม (อขน.)
———	สิ่งก่อสร้างในอนาคต

หมายเหตุ

1. ระดับอ้างอิง ให้ถือระดับ +99.986 ณ จุด BM.5 และ BM.6 เป็นหลัก X : 1128.370 , Y : 973.536
2. การปรับระดับและถมที่ ผู้รับจ้างเป็นผู้ดำเนินการ (เฉพาะที่เกี่ยวข้องกับกำแพงกันดินและรั้วโครงการ)
3. ระยะในแบบอาจเปลี่ยนแปลงได้ตามความเหมาะสม (ผังบริเวณ) ทั้งนี้ให้ปรึกษา กฟผ.
4. ระยะต่างๆ ให้ใช้มาตราเมตริก นอกจากระบุเป็นอย่างอื่น
5. ในกรณีที่ตัวเลข และ/หรือ เครื่องหมายซึ่งแสดงขนาด ระยะ หรือตำแหน่งขัดแย้ง คลุมเครือ ผู้รับจ้างจะต้องสอบถาม กฟผ.
   ดำเนินการก่อสร้างจริง มิเช่นนั้นหากมีความผิดพลาดเกิดขึ้น ผู้รับจ้างจะต้องเป็นผู้รับผิดชอบโดยสิ้นเชิง
6. ค่าระดับดินถม ให้ดูแบบวิศวกรรมเป็นหลัก

สารบัญแบบ

แผ่นที่	รายการ	แบบเลขที่	แก้ไขครั้งที่	หมายเหตุ
	แบบภูมิสถาปัตยกรรม			
1	ผังบริเวณโดยสังเขป , รายละเอียดประกอบแบบ , สารบัญแบบ	AB-SNO-RF12-6-L-1/9 AB-SNO-MP12-7-L-1/9		
2	ผังแสดงรั้วรอบบริเวณ	AB-SNO-RF12-6-C-2/9 AB-SNO-MP12-7-C-2/9		
3	ผังแสดงรั้วรอบบริเวณ (แบบขยาย 1)	AB-SNO-RF12-6-C-3/9 AB-SNO-MP12-7-C-3/9		
4	ผังแสดงรั้วรอบบริเวณ (แบบขยาย 2)	AB-SNO-RF12-6-C-4/9 AB-SNO-MP12-7-C-4/9		
5	ผังแสดงรั้วรอบบริเวณ (แบบขยาย 3)	AB-SNO-RF12-6-C-5/9 AB-SNO-MP12-7-C-5/9		
6	ผังแสดงรั้วรอบบริเวณ (แบบขยาย 4)	AB-SNO-RF12-6-C-6/9 AB-SNO-MP12-7-C-6/9		
7	รูปตัด Ⓐ - Ⓐ , รูปตัด Ⓑ - Ⓑ แบบขยาย , แผ่นกันดิน คอร. , แบบขยายคาน เสา และแบบขยาย เหล็ก DOWEL	AB-SNO-RF12-6-C-7/9 AB-SNO-MP12-7-C-7/9		
8	กำแพงกันดิน TYPE A	AB-SNO-RF12-6-C-8/9 AB-SNO-MP12-7-C-8/9		
9	แบบขยายรั้วคอนกรีตบล็อค และแบบขยายรั้วลวดหนาม	AB-SNO-RF12-6-C-9/9 AB-SNO-MP12-7-C-9/9		
	รวมแบบทั้งหมด จำนวน 9 แผ่น			

การไฟฟ้าฝ่ายผลิตแห่งประเทศไทย
ฝ่ายออกแบบและบริหารงานก่อสร้าง
ได้รับการรับรอง ISO 9001:2008
53 หมู่ 2 ถนนจรัญสนิทวงศ์ บางกรวย นนทบุรี 11130 โทร436-1910-3

งานออกแบบ และ เอกสารประกอบแบบถือเป็นสมบัติของ ฝ่ายออกแบบและบริหารงานก่อสร้าง การไฟฟ้าฝ่ายผลิตแห่งประเทศไทย ห้ามผู้ใดนำไปใช้งาน ทำซ้ำ หรือ ดัดแปลง โดยไม่ได้รับอนุญาตเป็นลายลักษณ์อักษร จาก การไฟฟ้าฝ่ายผลิตแห่งประเทศไทย

ออกแบบ

ภูมิสถาปนิก (นาง กันต์ธร บุญรอด)
วิศวกรโครงสร้าง (นาย ทรงคุณ วิชินโรจน์จรัล)
(นาย กฤษณะ ฤทธีตานนท์)
(นาย กฤษดา เลิศเพ็ญเมธา)

ตรวจสอบ

ผู้ควบคุมงาน กฟผ. บุญชัย ผดุงสมบัติถาวร
(นาย บุญชัย ผดุงสมบัติถาวร)
(นาย ดนุพงษ์ สรรพอุดม)
(นาย อภิศักดิ์ รำพึงกิจ)
(นาย นนทชัย สกุลรัศมีไพศาล)
หัวหน้าแผนกบริหารสัญญาก่อสร้างอาคาร
(นาย ศรชัย อภิบาลพลธรรม)

เห็นชอบ

(นาย สาโรจน์ จีนโก๊ว)
หัวหน้ากองบริหารงานก่อสร้าง

ผู้รับจ้าง

CAN DO CONSTRUCTION CO.,LTD
222 ถนนเทศบาลรังรักษ์เหนือ แขวงลาดยาว
เขตจตุจักร กรุงเทพมหานคร 10900
TEL. 591-3972 , 591-4906 FAX. 954-3759

เขียนแบบ
(นางสาว กัญญาพัชร แก้วทับทิม)

ตรวจสอบ
(นาย สำราญ เจริญวงศ์)

รับรอง
(นาย สำราญ เจริญวงศ์)
วิศวกรโครงการ

AS-BUILT DRAWING

งานกำแพงกันดินและรั้วโครงการ (อขน.)

แบบแสดง
ผังบริเวณโดยสังเขป , ผังขยายบริเวณ , สัญลักษณ์ในงานภูมิสถาปัตยกรรม , รายละเอียดประกอบแบบ , สารบัญแบบ

อ้างอิงแบบ กฟผ. เลขที่	แบบเลขที่
SNO-MP12-01-L-1/3 SNO-RF12-02-L-1/3	AB-SNO-MP12-01-L-1/9 AB-SNO-RF12-02-L-1/9
เลขที่งาน 257112-01 257112-02	จำนวนแผ่น 9