AB-SNO-RF12-02-C-2/9
AB-SNO-MP12-01-C-2/9

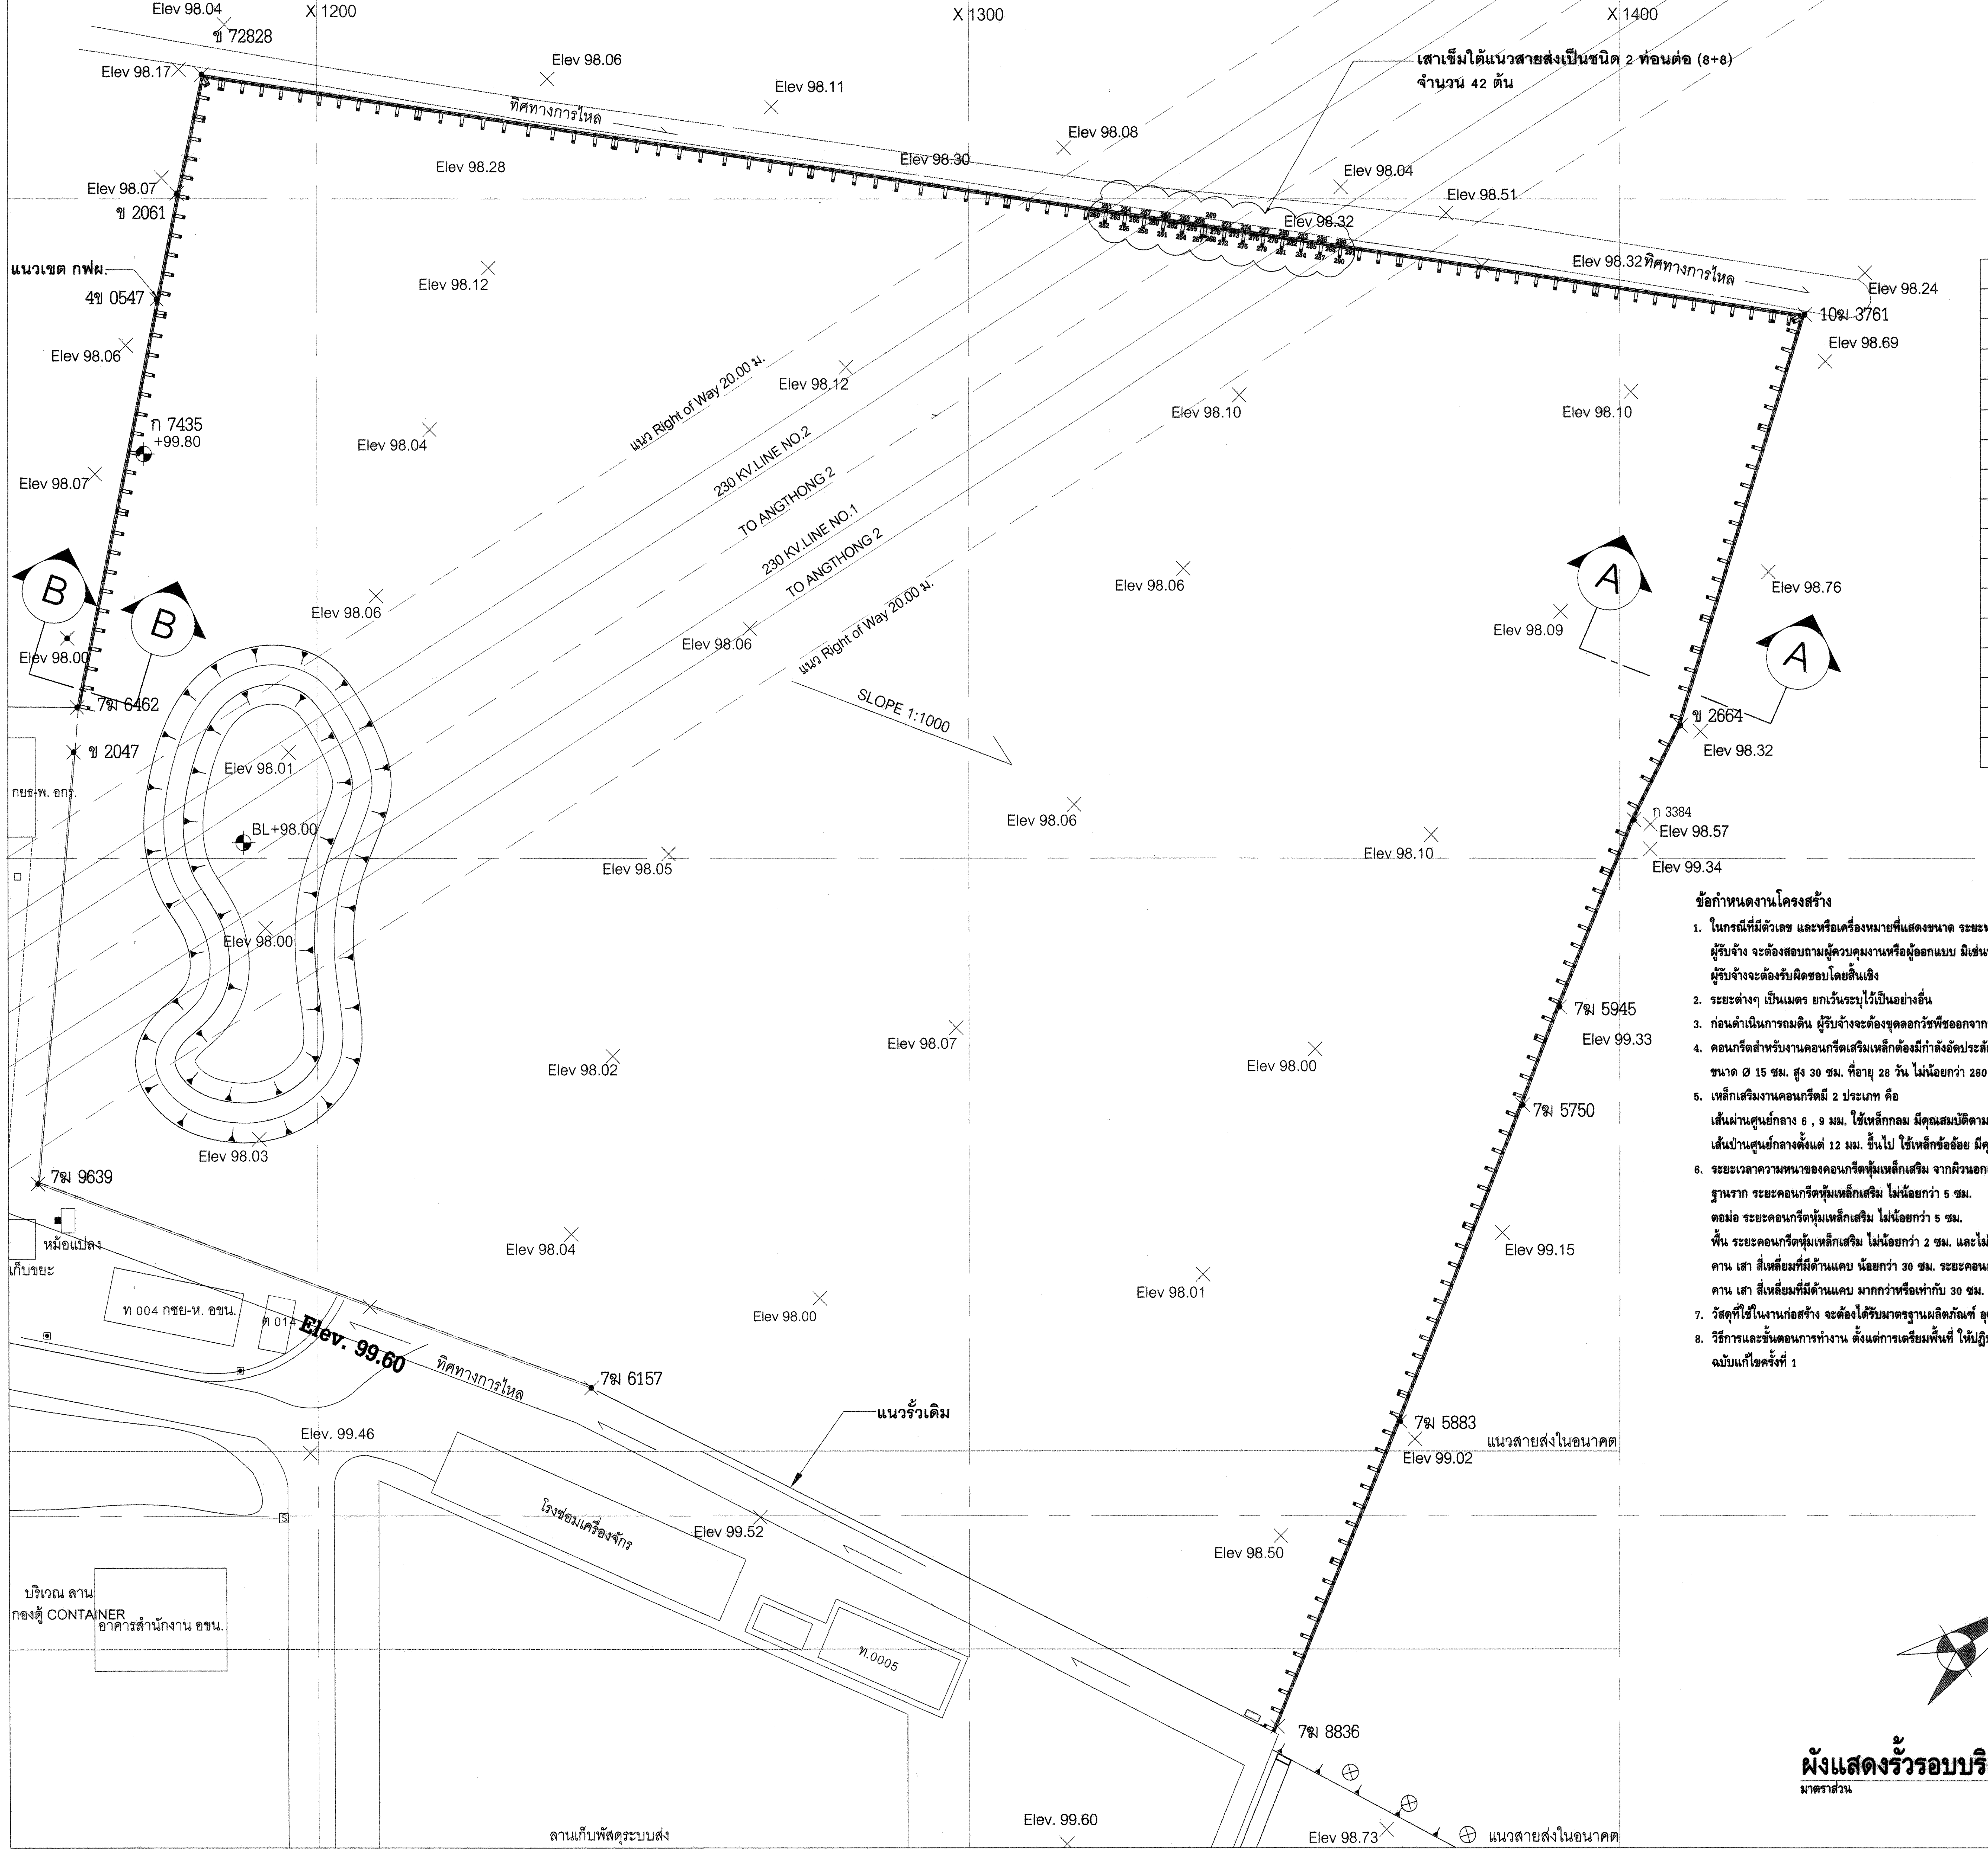
Elev 98.04
X 1200
ข 72828
Elev 98.17
X 1300
X 1400
X 1500
Elev 98.06
Elev 98.11
ทิศทางการไหล
Elev 98.08
Elev 98.30
Elev 98.28
Elev 98.04
Elev 98.51
Elev 98.32
Elev 98.32 ทิศทางการไหล
Elev 98.24
10ฆ 3761
Elev 98.69
Elev 98.07
ข 2061
แนวเขต กฟผ.
4ข 0547
Elev 98.12
Elev 98.06
Elev 98.12
Elev 98.10
Elev 98.10
ก 7435
+99.80
Elev 98.04
Elev 98.07
แนว Right of Way 20.00 ม.
230 KV.LINE NO.2
TO ANGTHONG 2
230 KV.LINE NO.1
TO ANGTHONG 2
แนว Right of Way 20.00 ม.
B
B
A
A
Elev 98.06
Elev 98.06
Elev 98.06
Elev 98.76
Elev 98.09
Elev 98.00
7ฆ 6462
ข 2047
SLOPE 1:1000
ข 2664
Elev 98.32
กยข-พ. อกร.
Elev 98.01
BL+98.00
Elev 98.06
ก 3384
Elev 98.57
Elev 98.05
Elev 98.10
Elev 99.34
Elev 98.00
7ฆ 5945
Elev 99.33
Elev 98.02
Elev 98.07
Elev 98.00
7ฆ 5750
Elev 98.03
7ฆ 9639
หม้อแปลง
เก็บขยะ
Elev 98.04
Elev 99.15
ท 004 กยข-ห. อขน.
ต 014
Elev. 99.60
Elev 98.00
Elev 98.01
ทิศทางการไหล
7ฆ 6157
แนวรั้วเดิม
Elev. 99.46
7ฆ 5883
Elev 99.02
แนวสายส่งในอนาคต
โรงซ่อมเครื่องจักร
Elev 99.52
Elev 98.50
บริเวณ ลาน
กองตู้ CONTAINER
อาคารสำนักงาน อขน.
ท.0005
N
7ฆ 8836
Elev. 99.60
ลานเก็บพัสดุระบบส่ง
Elev 98.73
แนวสายส่งในอนาคต
Y 1500
Y 1400
Y 1300

เสาเข็มใต้แนวสายส่งเป็นชนิด 2 ท่อนต่อ (8+8)
จำนวน 42 ต้น

พิกัดหมุดหลักเขตที่ดิน พื้นที่ อขน. ไทรน้อย		
ชื่อหมุด	ค่าพิกัด X	ค่าพิกัด Y
7ฆ6462	1163.134	1414.930
ก7435	1171.683	1458.065
4ข0547	1175.420	1477.168
ข2061	1178.465	1492.895
ข72828	1182.269	1511.079
10ฆ3761	1428.407	1474.544
ข2664	1409.292	1412.152
ก3384	1402.130	1397.917
7ฆ5945	1390.545	1369.100
7ฆ5750	1384.885	1354.139
7ฆ5883	1366.196	1306.512
7ฆ8836	1347.511	1259.985
ข2047	1148.91	1435.77
7ฆ9639	1144.71	1356.34
7ฆ6157	1232.29	1338.48

ข้อกำหนดงานโครงสร้าง

1. ในกรณีที่มีตัวเลข และหรือเครื่องหมายที่แสดงขนาด ระยะหรือตำแหน่งขัดแย้ง หรือคลุมเครือ ผู้รับจ้าง จะต้องสอบถามผู้ควบคุมงานหรือผู้ออกแบบ มิเช่นนั้นถ้ามีความผิดพลาดเกิดขึ้น ผู้รับจ้างจะต้องรับผิดชอบโดยสิ้นเชิง
2. ระยะต่างๆ เป็นเมตร ยกเว้นระบุไว้เป็นอย่างอื่น
3. ก่อนดำเนินการถมดิน ผู้รับจ้างจะต้องขุดลอกวัชพืชออกจากหน้าดิน และดำเนินการขนย้ายออกจากพื้นที่ก่อสร้าง
4. คอนกรีตสำหรับงานคอนกรีตเสริมเหล็กต้องมีกำลังอัดประลัย (fc') ของแต่ละแท่งคอนกรีตรูปกระบอก ขนาด ขนาด Ø 15 ซม. สูง 30 ซม. ที่อายุ 28 วัน ไม่น้อยกว่า 280 กก./ตร.ซม.
5. เหล็กเสริมงานคอนกรีตมี 2 ประเภท คือ
   เส้นผ่านศูนย์กลาง 6 , 9 มม. ใช้เหล็กกลม มีคุณสมบัติตาม มอก. 20-2543 ชั้นคุณภาพ SD-24
   เส้นป่านศูนย์กลางตั้งแต่ 12 มม. ขึ้นไป ใช้เหล็กข้ออ้อย มีคุณสมบัติตาม มอก.24-2536 ชั้นคุณภาพ SD-40
6. ระยะเวลาความหนาของคอนกรีตหุ้มเหล็กเสริม จากผิวนอกเหล็กถึงผิวคอนกรีต ให้ใช้ดังนี้
   ฐานราก ระยะคอนกรีตหุ้มเหล็กเสริม ไม่น้อยกว่า 5 ซม.
   ตอม่อ ระยะคอนกรีตหุ้มเหล็กเสริม ไม่น้อยกว่า 5 ซม.
   พื้น ระยะคอนกรีตหุ้มเหล็กเสริม ไม่น้อยกว่า 2 ซม. และไม่น้อยกว่า 4 ซม. สำหรับพื้นล่างที่สัมผัสดิน
   คาน เสา สี่เหลี่ยมที่มีด้านแคบ น้อยกว่า 30 ซม. ระยะคอนกรีตหุ้มเหล็กเสริม ไม่น้อยกว่า 3 ซม.
   คาน เสา สี่เหลี่ยมที่มีด้านแคบ มากกว่าหรือเท่ากับ 30 ซม. ระยะคอนกรีตหุ้มเหล็กเสริม ไม่น้อยกว่า 4 ซม.
7. วัสดุที่ใช้ในงานก่อสร้าง จะต้องได้รับมาตรฐานผลิตภัณฑ์ อุตสาหกรรม (มอก.) ตามประเภทของวัสดุนั้นๆ
8. วิธีการและขั้นตอนการทำงาน ตั้งแต่การเตรียมพื้นที่ ให้ปฏิบัติตามมาตรฐานรายการควบคุมการก่อสร้าง ของ กฟผ. ฉบับแก้ไขครั้งที่ 1

ผังแสดงรั้วรอบบริเวณ
มาตราส่วน 1 : 500

การไฟฟ้าฝ่ายผลิตแห่งประเทศไทย
ฝ่ายออกแบบและบริหารงานก่อสร้าง
ได้รับการรับรอง ISO 9001:2008
53 หมู่ 2 ถนนจรัญสนิทวงศ์ บางกรวย นนทบุรี 11130 โทร436-1910-3

งานออกแบบ และ เอกสารประกอบแบบถือเป็นสมบัติของ ฝ่ายออกแบบและบริหารงานก่อสร้าง การไฟฟ้าฝ่ายผลิตแห่งประเทศไทย ห้ามผู้ใดนำไปใช้งาน ทำซ้ำ หรือ ดัดแปลง โดยไม่ได้รับอนุญาตเป็นลายลักษณ์อักษร จาก การไฟฟ้าฝ่ายผลิตแห่งประเทศไทย

ออกแบบ
ภูมิสถาปนิก (นาง กันต์ธร บุญรอด)
วิศวกรโครงสร้าง (นาย ทรงคุณ วิชินโรจน์จรัล)
(นาย กฤษณะ ฤทธีตานนท์)
(นาย กฤษดา เลิศเพ็ญเมธา)

ตรวจสอบ
ผู้ควบคุมงาน กฟผ. บุญชัย ผดุงสมบัติถาวร
(นาย บุญชัย ผดุงสมบัติถาวร)
(นาย ดนุพงษ์ สรรพอุดม)
(นาย อภิศักดิ์ รำพึงจิต)
(นาย นนทชัย สกุลรัศมีไพศาล)
หัวหน้าแผนกบริหารสัญญาก่อสร้างอาคาร (นาย ศรชัย อภิบาลพลธรรม)

เห็นชอบ
(นาย สาโรจน์ จีนโก๊ว)
หัวหน้ากองบริหารงานก่อสร้าง

ผู้รับจ้าง
CAN DO CONSTRUCTION CO.,LTD
222 ถนนเทศบาลรังรักษ์เหนือ แขวงลาดยาว
เขตจตุจักร กรุงเทพมหานคร 10900
TEL. 591-3972 , 591-4906 FAX. 954-3759

เขียนแบบ
(นางสาว กัญญาพัชร แก้วทับทิม)

ตรวจสอบ
(นาย สำราญ เจริญวงศ์)

รับรอง
(นาย สำราญ เจริญวงศ์)
วิศวกรโครงการ

AS-BUILT DRAWING

งานกำแพงกันดินและรั้วโครงการ (อขน.)

แบบแสดง
ผังแสดงรั้วรอบบริเวณ

อ้างอิงแบบ กฟผ. เลขที่	แบบเลขที่
SNO-MP12-01-C-1/5 SNO-RF12-02-C-1/5	AB-SNO-MP12-01-C-2/9 AB-SNO-RF12-02-C-2/9
เลขที่งาน 257112-01 25711-02	**จำนวนแผ่น** 9