แก้ไขครั้งที่	แบบเลขที่
	AB-SNO-MP12-01-C-3/9
	AB-SNO-RF12-02-C-3/9

X 1200

Y 1500

Y 1400

Elev 98.04

Elev 98.17

ข 72828

101

Elev 98.06

ทิศทางการไหล

Elev 98.28

193

Elev 98.07

ข 2061

แนวเขต กฟผ.

4ข 0547

Elev 98.06

30.45

ก 7435

+99.80

Elev 98.07

Elev 98.12

Elev 98.04

แนว Right of Way 20.00 ม.

230 KV.LINE NO.2

TO ANGTHONG 2

230 KV.LINE NO.1

TO ANGTHONG 2

แนว Right of Way 20.00 ม.

Elev 98.06

B

B

30.45

Elev 98.00

7ฆ 6462


ข 2047

Elev 98.01

BL+98.00

Elev 98.05

กยธ-พ. อกร.

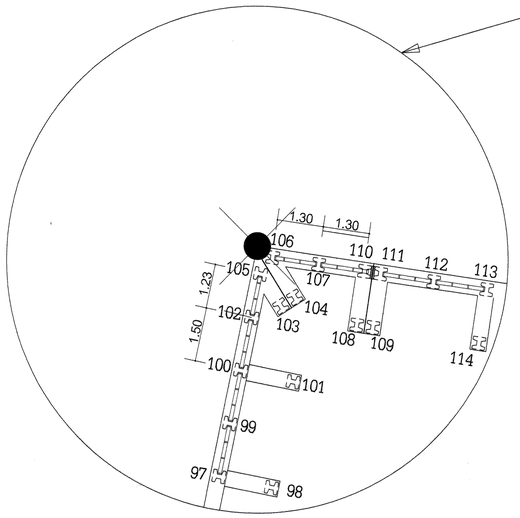

ผังแสดงรั้วรอบบริเวณ (แบบขยาย 1)

มาตราส่วน 1 : 250

การไฟฟ้าฝ่ายผลิตแห่งประเทศไทย

ฝ่ายออกแบบและบริหารงานก่อสร้าง

ได้รับการรับรอง ISO 9001:2008

53 หมู่ 2 ถนนจรัญสนิทวงศ์ บางกรวย นนทบุรี 11130 โทร436-1910-3

งานออกแบบ และ เอกสารประกอบแบบถือเป็นสมบัติของ ฝ่ายออกแบบและบริหารงานก่อสร้าง การไฟฟ้าฝ่ายผลิตแห่งประเทศไทย ห้ามผู้ใดนำไปใช้งาน ทำซ้ำ หรือ ดัดแปลง โดยไม่ได้รับอนุญาตเป็นลายลักษณ์อักษร จาก การไฟฟ้าฝ่ายผลิตแห่งประเทศไทย

ออกแบบ

ภูมิสถาปนิก (นาง กันต์ธร บุญรอด)

วิศวกรโครงสร้าง (นาย ทรงคุณ วิชินโรจน์จรัส)

(นาย กฤษณะ อุทธีตานนท์)

(นาย กฤษดา เลิศพิญเมธา)

ตรวจสอบ

ผู้ควบคุมงาน กฟผ. (นาย บุญชัย ผลุงสมบัติถาวร)

(นาย ดนุพงษ์ สรรพอุดม)

(นาย อภิศักดิ์ ว่าพิชัย)

(นาย นนทชัย สกุลรัตน์มีโพศาล)

หัวหน้าแผนกบริหารสัญญาก่อสร้างอาคาร (นาย ศราชัย อภิบาลพลธรรม)

เห็นชอบ

(นาย สาโรจน์ จันโก้ว)

หัวหน้ากองบริหารงานก่อสร้าง

ผู้รับจ้าง

CAN DO CONSTRUCTION CO.,LTD

222 ถนนเทศบาลสังหักษ์เหนือ แขวงลาดยาว

เขตจตุจักร กรุงเทพมหานคร 10900

TEL. 591-3972 , 591-4906 FAX. 954-3759

เขียนแบบ (นางสาว กัญญ์าพัชร แก้วทับทิม)

ตรวจสอบ (นาย สำราญ เจริญวงศ์)

รับรอง (นาย สำราญ เจริญวงศ์)

วิศวกรโครงการ

AS-BUILT DRAWING

งานกำแพงกันดินและรั้วโครงการ (อชน.)

แบบแสดง

ผังแสดงรั้วรอบบริเวณ (แบบขยาย 1)

อ้างอิงแบบ กฟผ. เลขที่	แบบเลขที่
SNO-MP12-01-C-1/5	AB-SNO-MP12-01-C-3/9
SNO-RF12-02-C-1/5	AB-SNO-RF12-02-C-3/9
เลขที่งาน 257112-01	จำนวนแผ่น 9
257112-02	