แบบเลขที่ AB-SNO-MP12-01-C-6/9
AB-SNO-RF12-02-C-6/9
แก้ไขครั้งที่

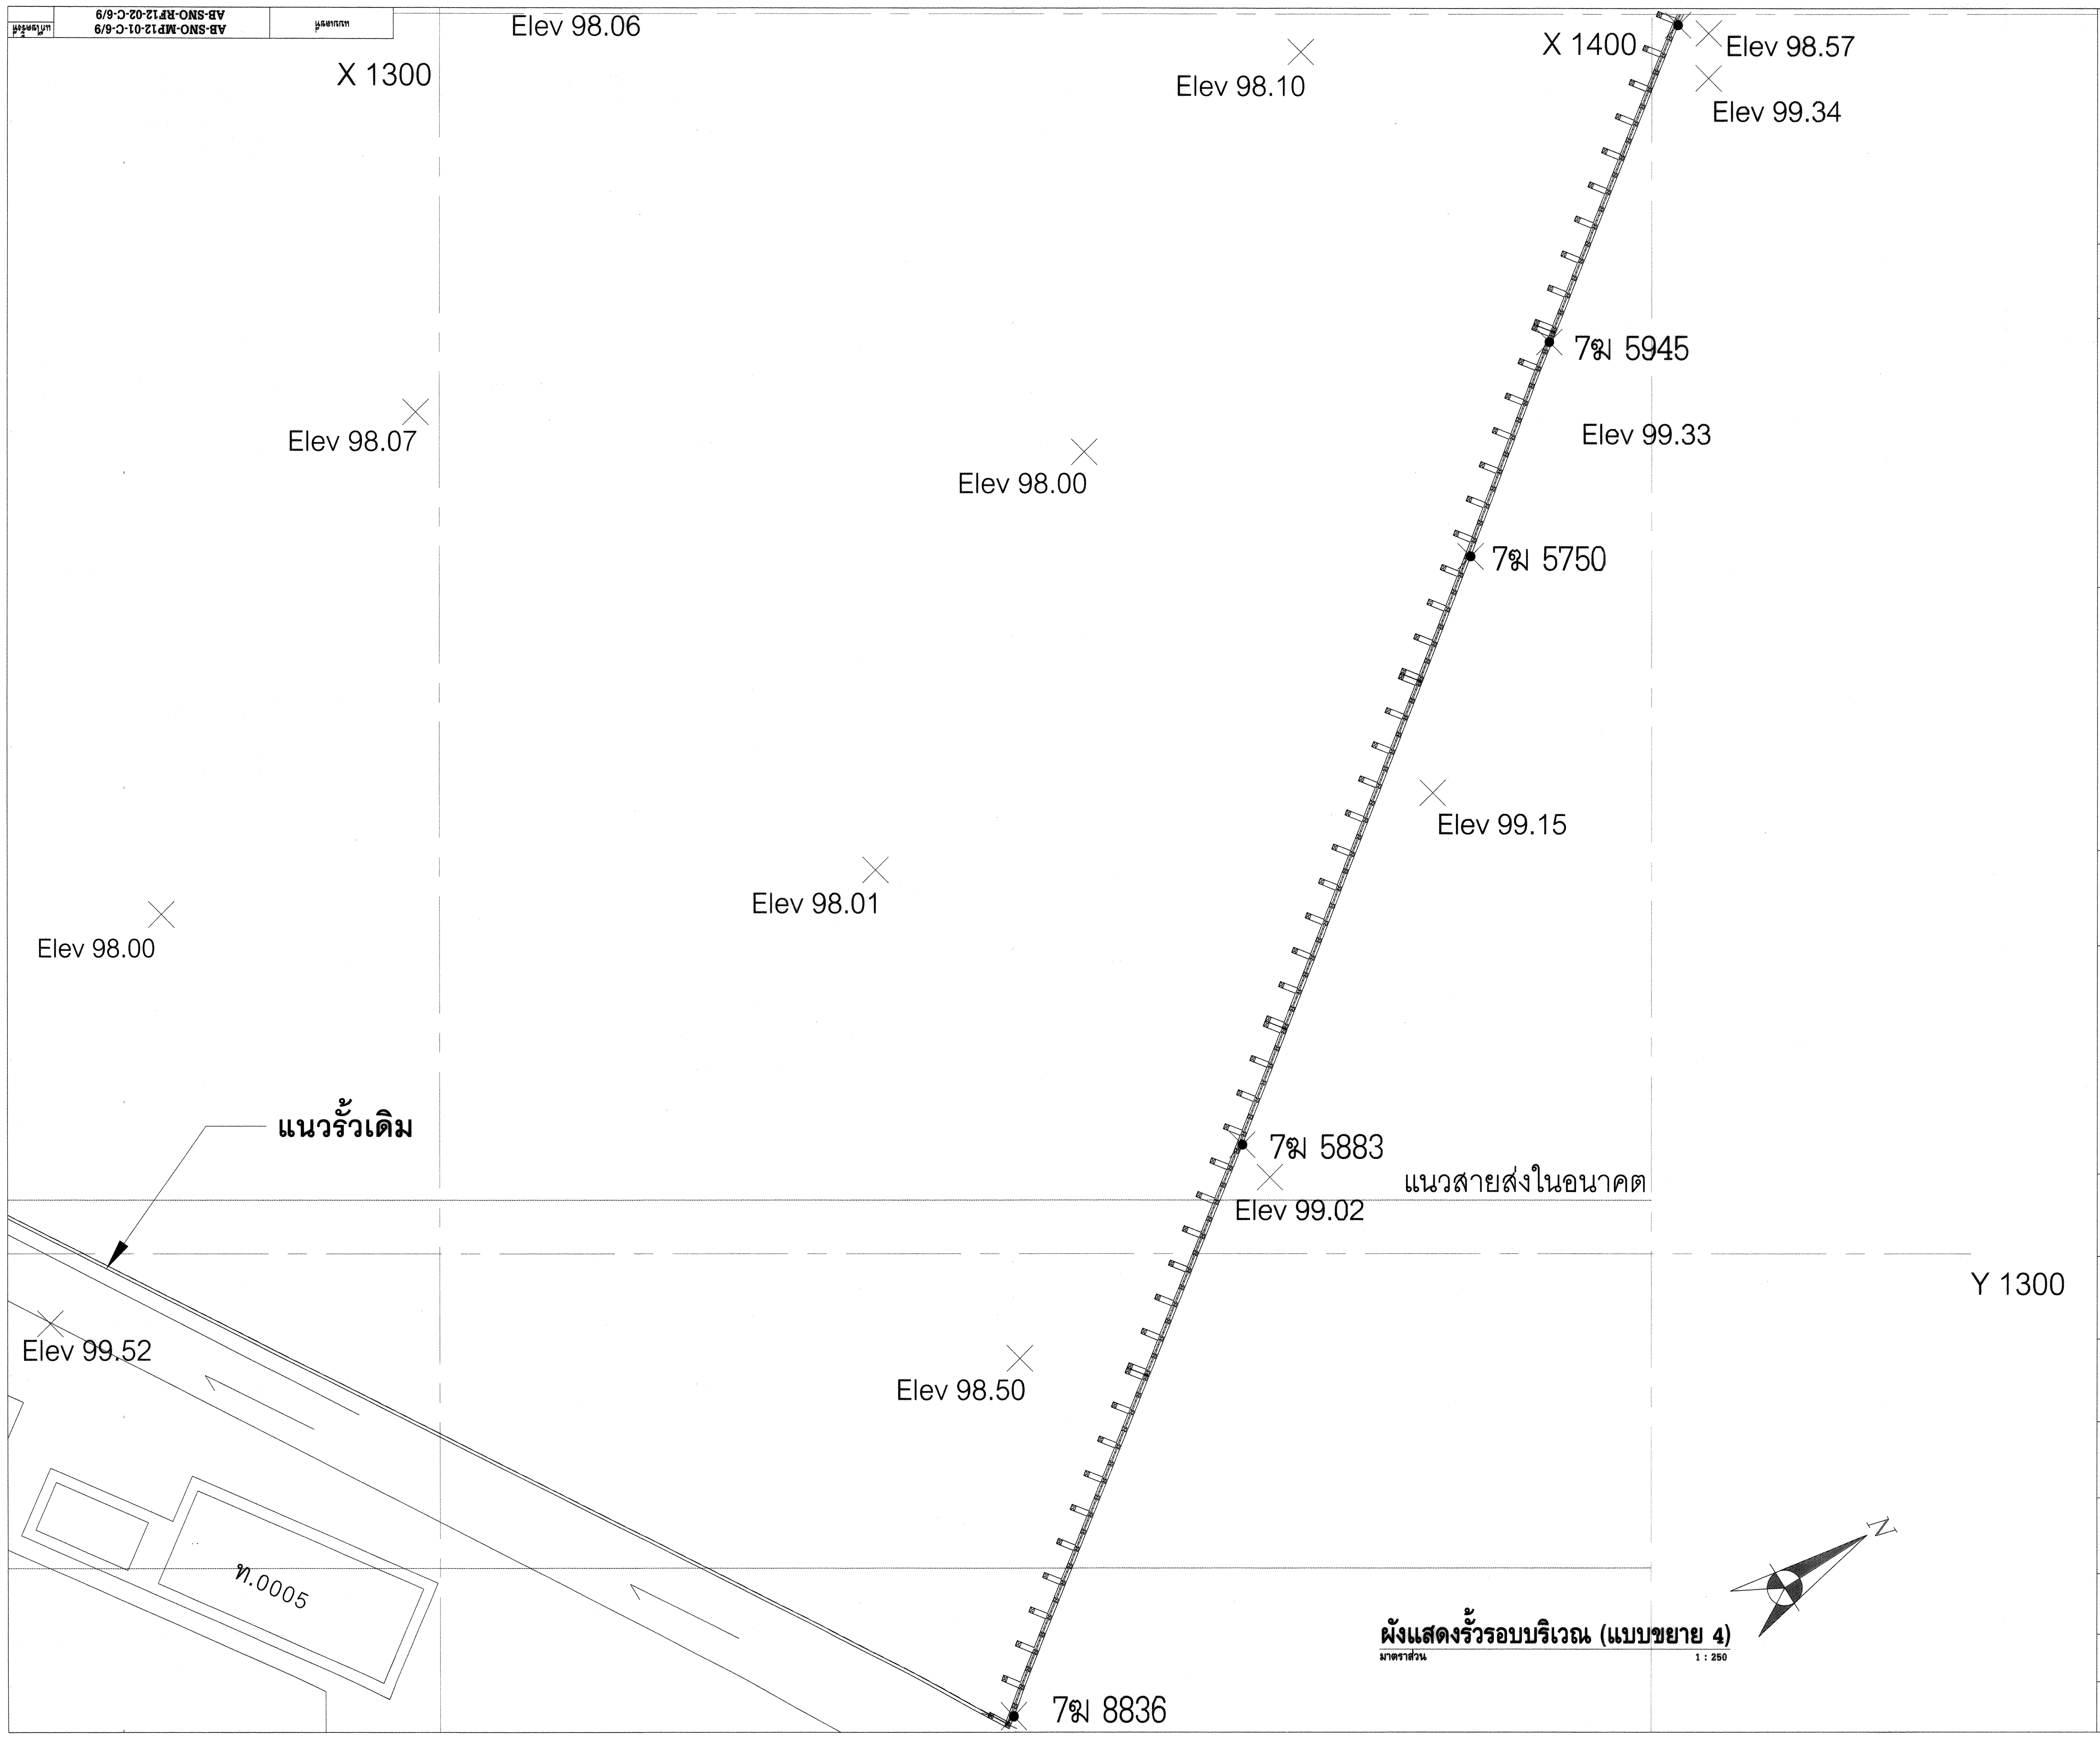
Elev 98.06
X 1300
Elev 98.10
X 1400
Elev 98.57
Elev 99.34
7ฆ 5945
Elev 99.33
Elev 98.07
Elev 98.00
7ฆ 5750
Elev 99.15
Elev 98.01
Elev 98.00
แนวรั้วเดิม
7ฆ 5883
Elev 99.02
แนวสายส่งในอนาคต
Y 1300
Elev 99.52
Elev 98.50
ท.0005
N
7ฆ 8836

ผังแสดงรั้วรอบบริเวณ (แบบขยาย 4)
มาตราส่วน 1 : 250

การไฟฟ้าฝ่ายผลิตแห่งประเทศไทย
ฝ่ายออกแบบและบริหารงานก่อสร้าง
ได้รับการรับรอง ISO 9001:2008
53 หมู่ 2 ถนนจรัญสนิทวงศ์ บางกรวย นนทบุรี 11130 โทร436-1910-3

งานออกแบบ และ เอกสารประกอบแบบถือเป็นสมบัติของ ฝ่ายออกแบบและบริหารงานก่อสร้าง การไฟฟ้าฝ่ายผลิตแห่งประเทศไทย ห้ามผู้ใดนำไปใช้งาน ทำซ้ำ หรือ ดัดแปลง โดยไม่ได้รับอนุญาตเป็นลายลักษณ์อักษร จาก การไฟฟ้าฝ่ายผลิตแห่งประเทศไทย

ออกแบบ
ภูมิสถาปนิก (นาง กันต์ธร บุญรอด)
วิศวกรโครงสร้าง (นาย ทรงคุณ วิชินโรจน์จรัล)
(นาย กฤษณะ ฤทธีตานนท์)
(นาย กฤษดา เลิศเพ็ญเมธา)

ตรวจสอบ
ผู้ควบคุมงาน กฟผ. บุญชัย ผดุงสมบัติถาวร
(นาย บุญชัย ผดุงสมบัติถาวร)
(นาย ดนุพงษ์ สรรพอุดม)
(นาย อภิศักดิ์ รำพึงกิจ)
(นาย นนทชัย สกุลรัศมีไพศาล)
หัวหน้าแผนกบริหารสัญญาก่อสร้างอาคาร
(นาย ศรชัย อภิบาลพลธรรม)

เห็นชอบ
(นาย สาโรจน์ จีนโก๊ว)
หัวหน้ากองบริหารงานก่อสร้าง

ผู้รับจ้าง

CAN DO CONSTRUCTION CO.,LTD
222 ถนนเทศบาลรังรักษ์เหนือ แขวงลาดยาว
เขตจตุจักร กรุงเทพมหานคร 10900
TEL. 591-3972 , 591-4906 FAX. 954-3759

เขียนแบบ
(นางสาว กัญญาพัชร แก้วทับทิม)

ตรวจสอบ
(นาย สำราญ เจริญวงค์)

รับรอง
(นาย สำราญ เจริญวงค์)
วิศวกรโครงการ

AS-BUILT DRAWING

งานกำแพงกันดินและรั้วโครงการ (อขน.)

แบบแสดง
ผังแสดงรั้วรอบบริเวณ (แบบขยาย 4)

อ้างอิงแบบ กฟผ. เลขที่	**แบบเลขที่**
SNO-MP12-01-C-1/5 SNO-RF12-02-C-1/5	AB-SNO-MP12-01-C-6/9 AB-SNO-RF12-02-C-6/9
เลขที่งาน 257112-01 257112-02	**จำนวนแผ่น** 9