แก้ไขครั้งที่	AB-SNO-MP12-01-C-7/9 AB-SNO-RF12-02-C-7/9	แบบเลขที่

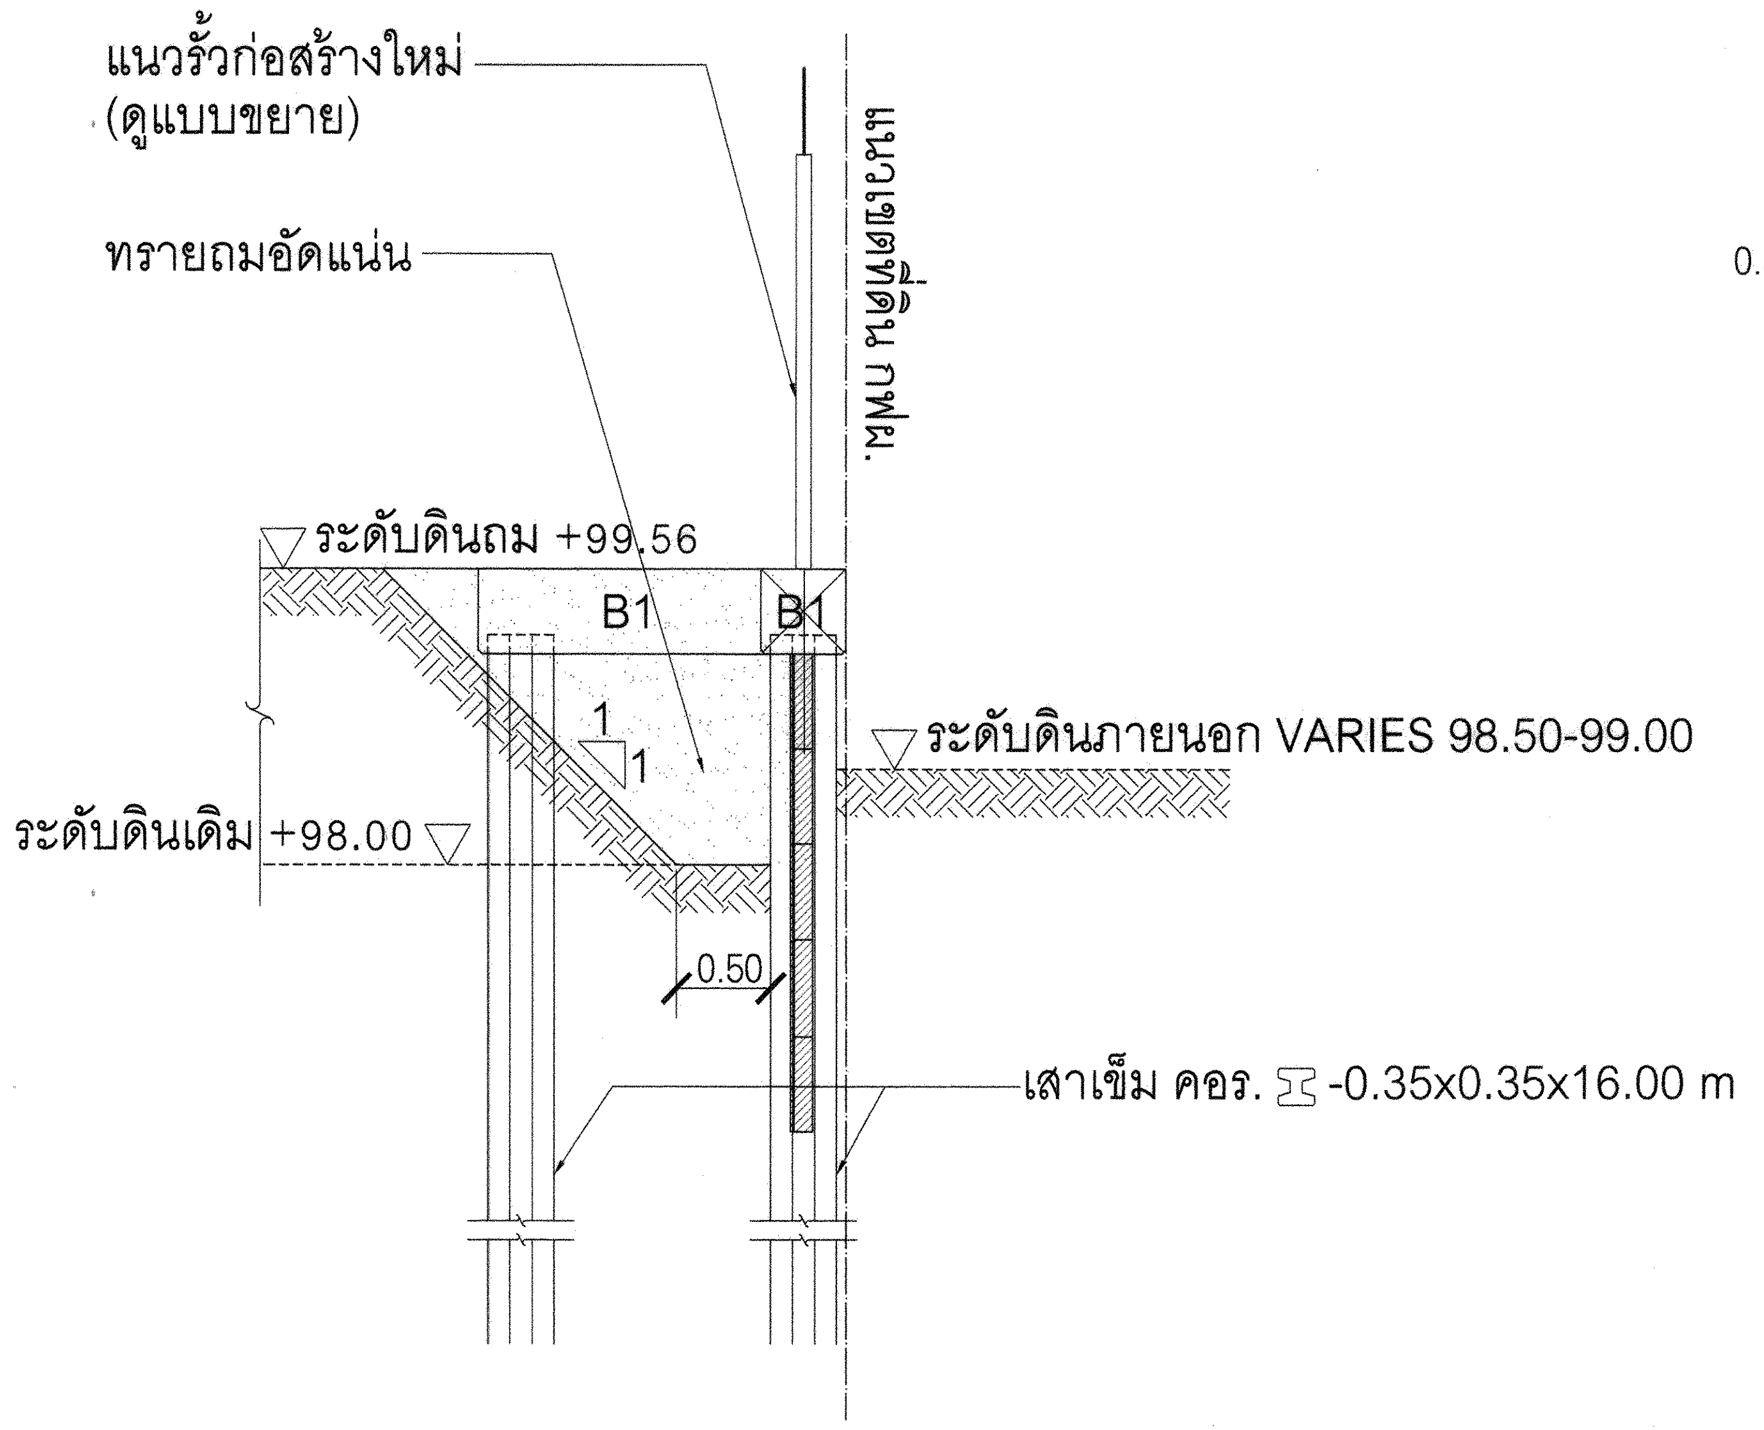
แนวรั้วก่อสร้างใหม่ (ดูแบบขยาย)
ทรายถมอัดแน่น
แนวเขตที่ดิน กฟผ.
ระดับดินถม +99.56
B1
B1
1
1
ระดับดินภายนอก VARIES 98.50-99.00
ระดับดินเดิม +98.00
0.50
เสาเข็ม คอร. I-0.35x0.35x16.00 m

รูปตัด Ⓐ - Ⓐ

มาตราส่วน 1:40

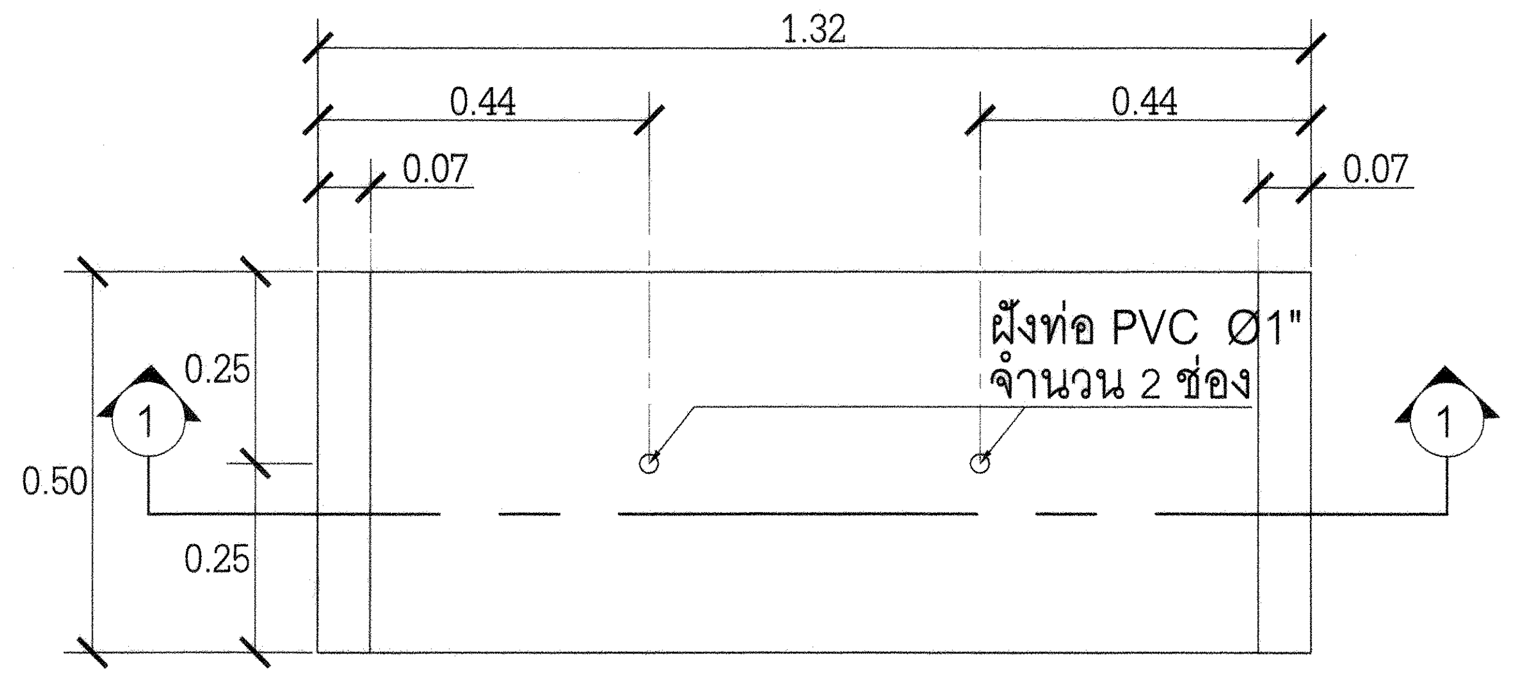
1.32
0.44
0.44
0.07
0.07
0.50
0.25
0.25
ฝังท่อ PVC Ø1"
จำนวน 2 ช่อง
1
1

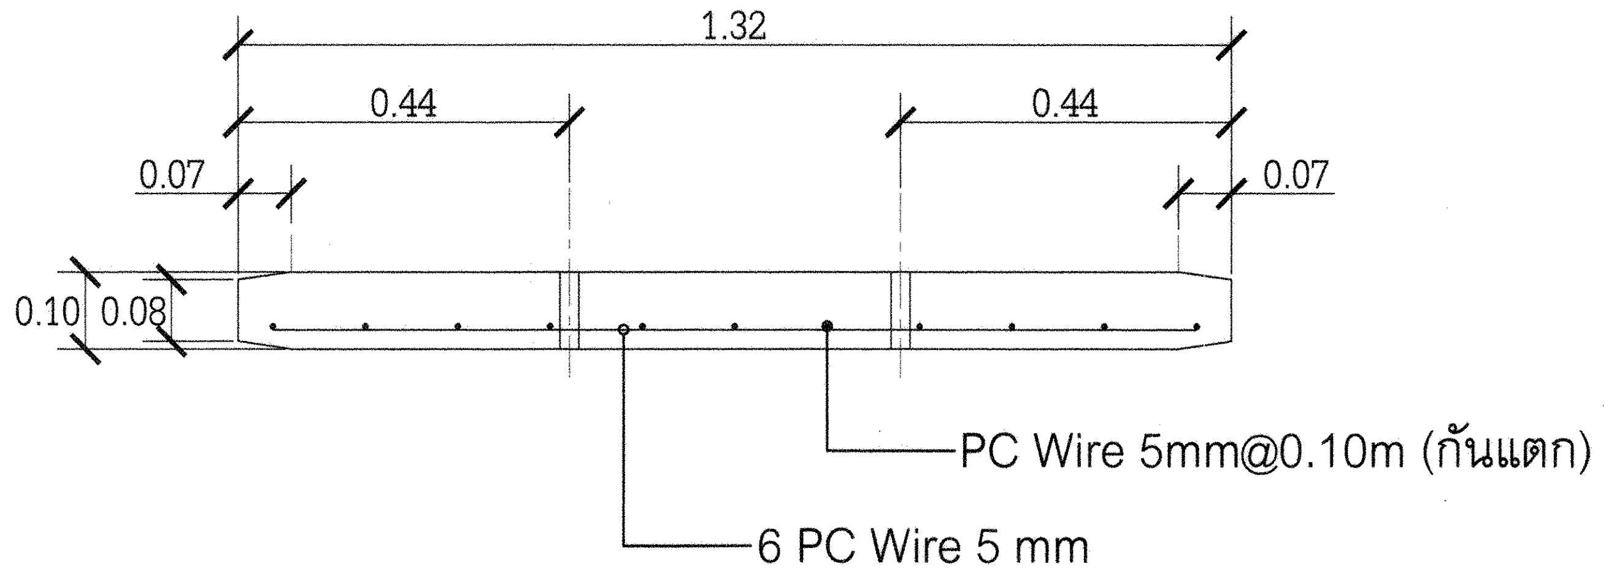
1.32
0.44
0.44
0.07
0.07
0.10
0.08
PC Wire 5mm@0.10m (กันแตก)
6 PC Wire 5 mm

รูปตัด ① - ①

มาตราส่วน 1 : 10

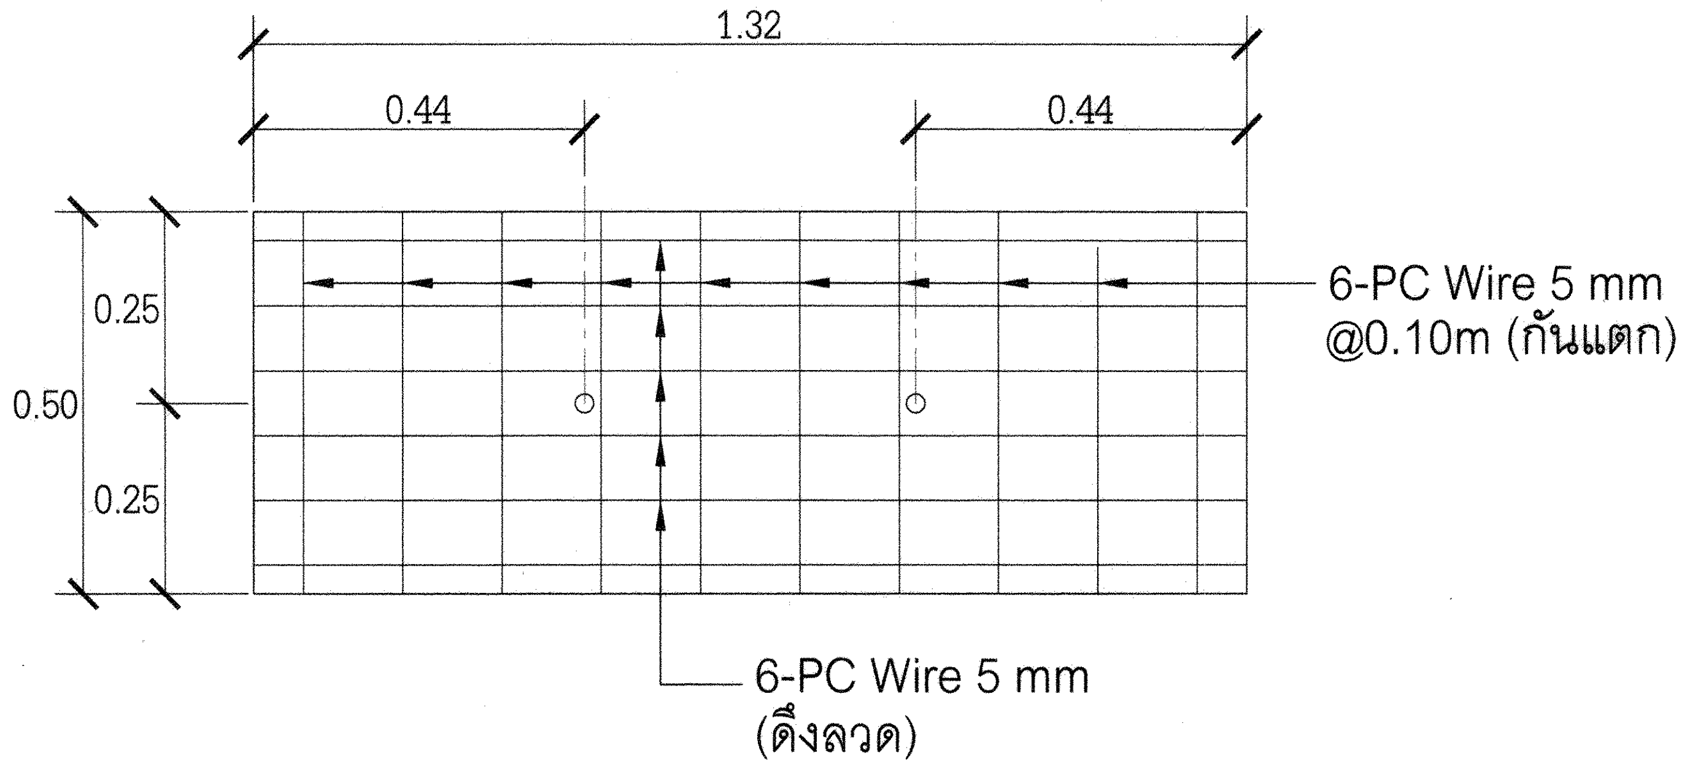
1.32
0.44
0.44
0.50
0.25
0.25
6-PC Wire 5 mm
@0.10m (กันแตก)
6-PC Wire 5 mm
(ดึงลวด)

แบบขยาย แผ่นกันดิน คอร.

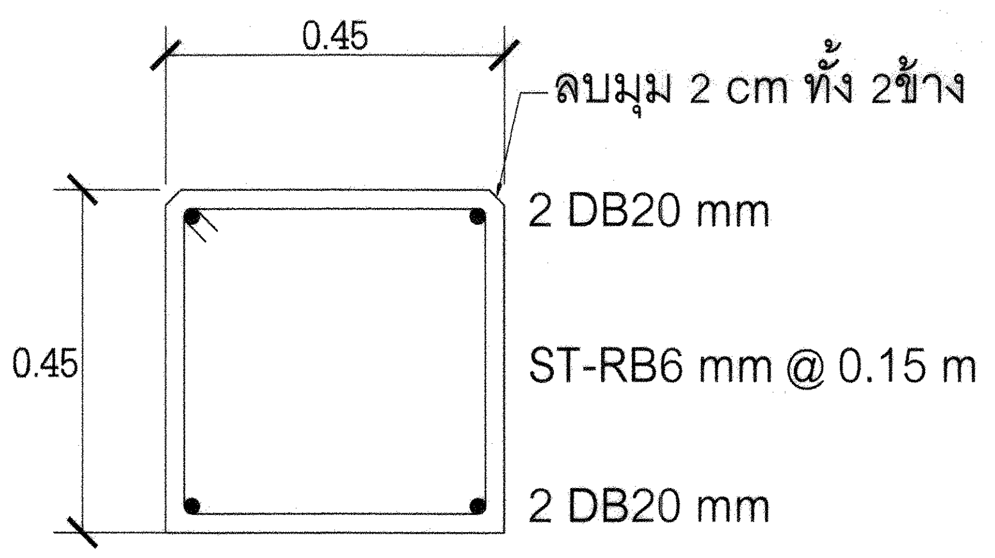
0.45
0.45
ลบมุม 2 cm ทั้ง 2ข้าง
2 DB20 mm
ST-RB6 mm @ 0.15 m
2 DB20 mm

คาน B1

SCALE 1:10

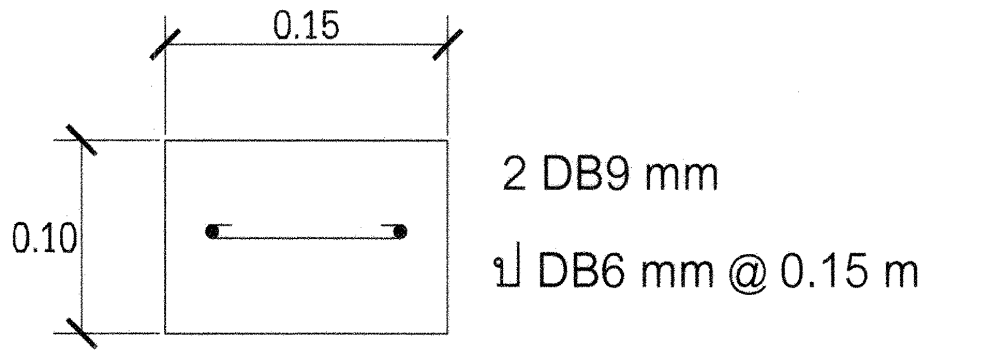
0.15
0.10
2 DB9 mm
ป DB6 mm @ 0.15 m

คาน B2

SCALE 1:4

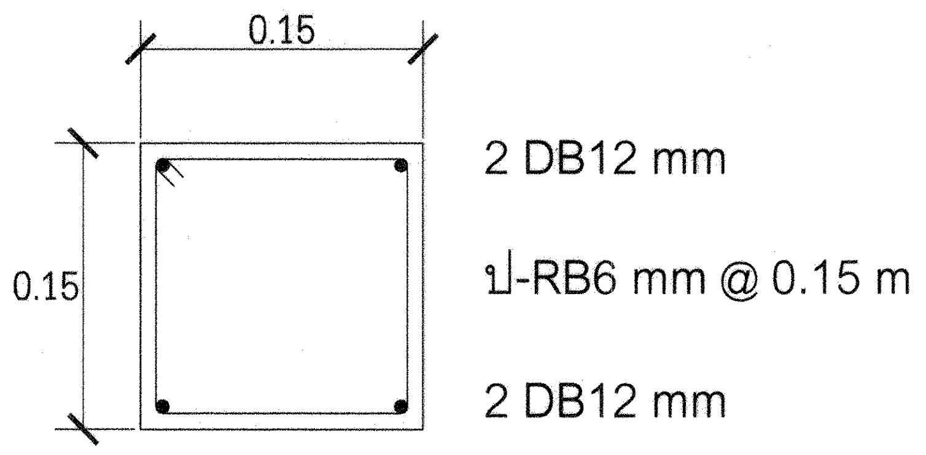
0.15
0.15
2 DB12 mm
ป-RB6 mm @ 0.15 m
2 DB12 mm

เสา C

SCALE 1:4

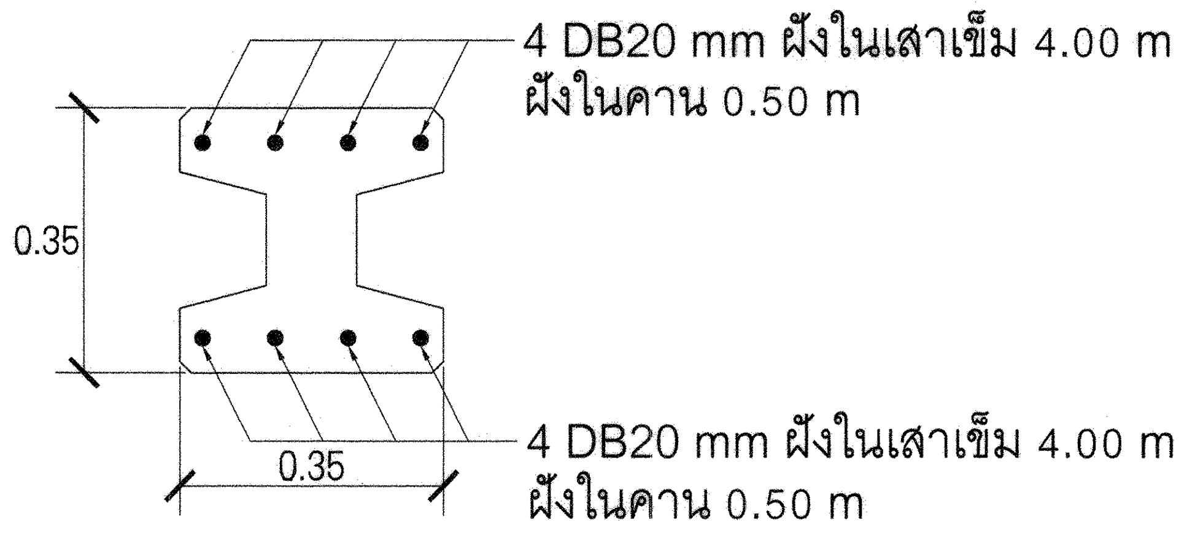
4 DB20 mm ฝังในเสาเข็ม 4.00 m
ฝังในคาน 0.50 m
0.35
0.35
4 DB20 mm ฝังในเสาเข็ม 4.00 m
ฝังในคาน 0.50 m

แบบขยายเหล็ก DOWEL เสาเข็ม I-0.35x0.35

SCALE 1:10

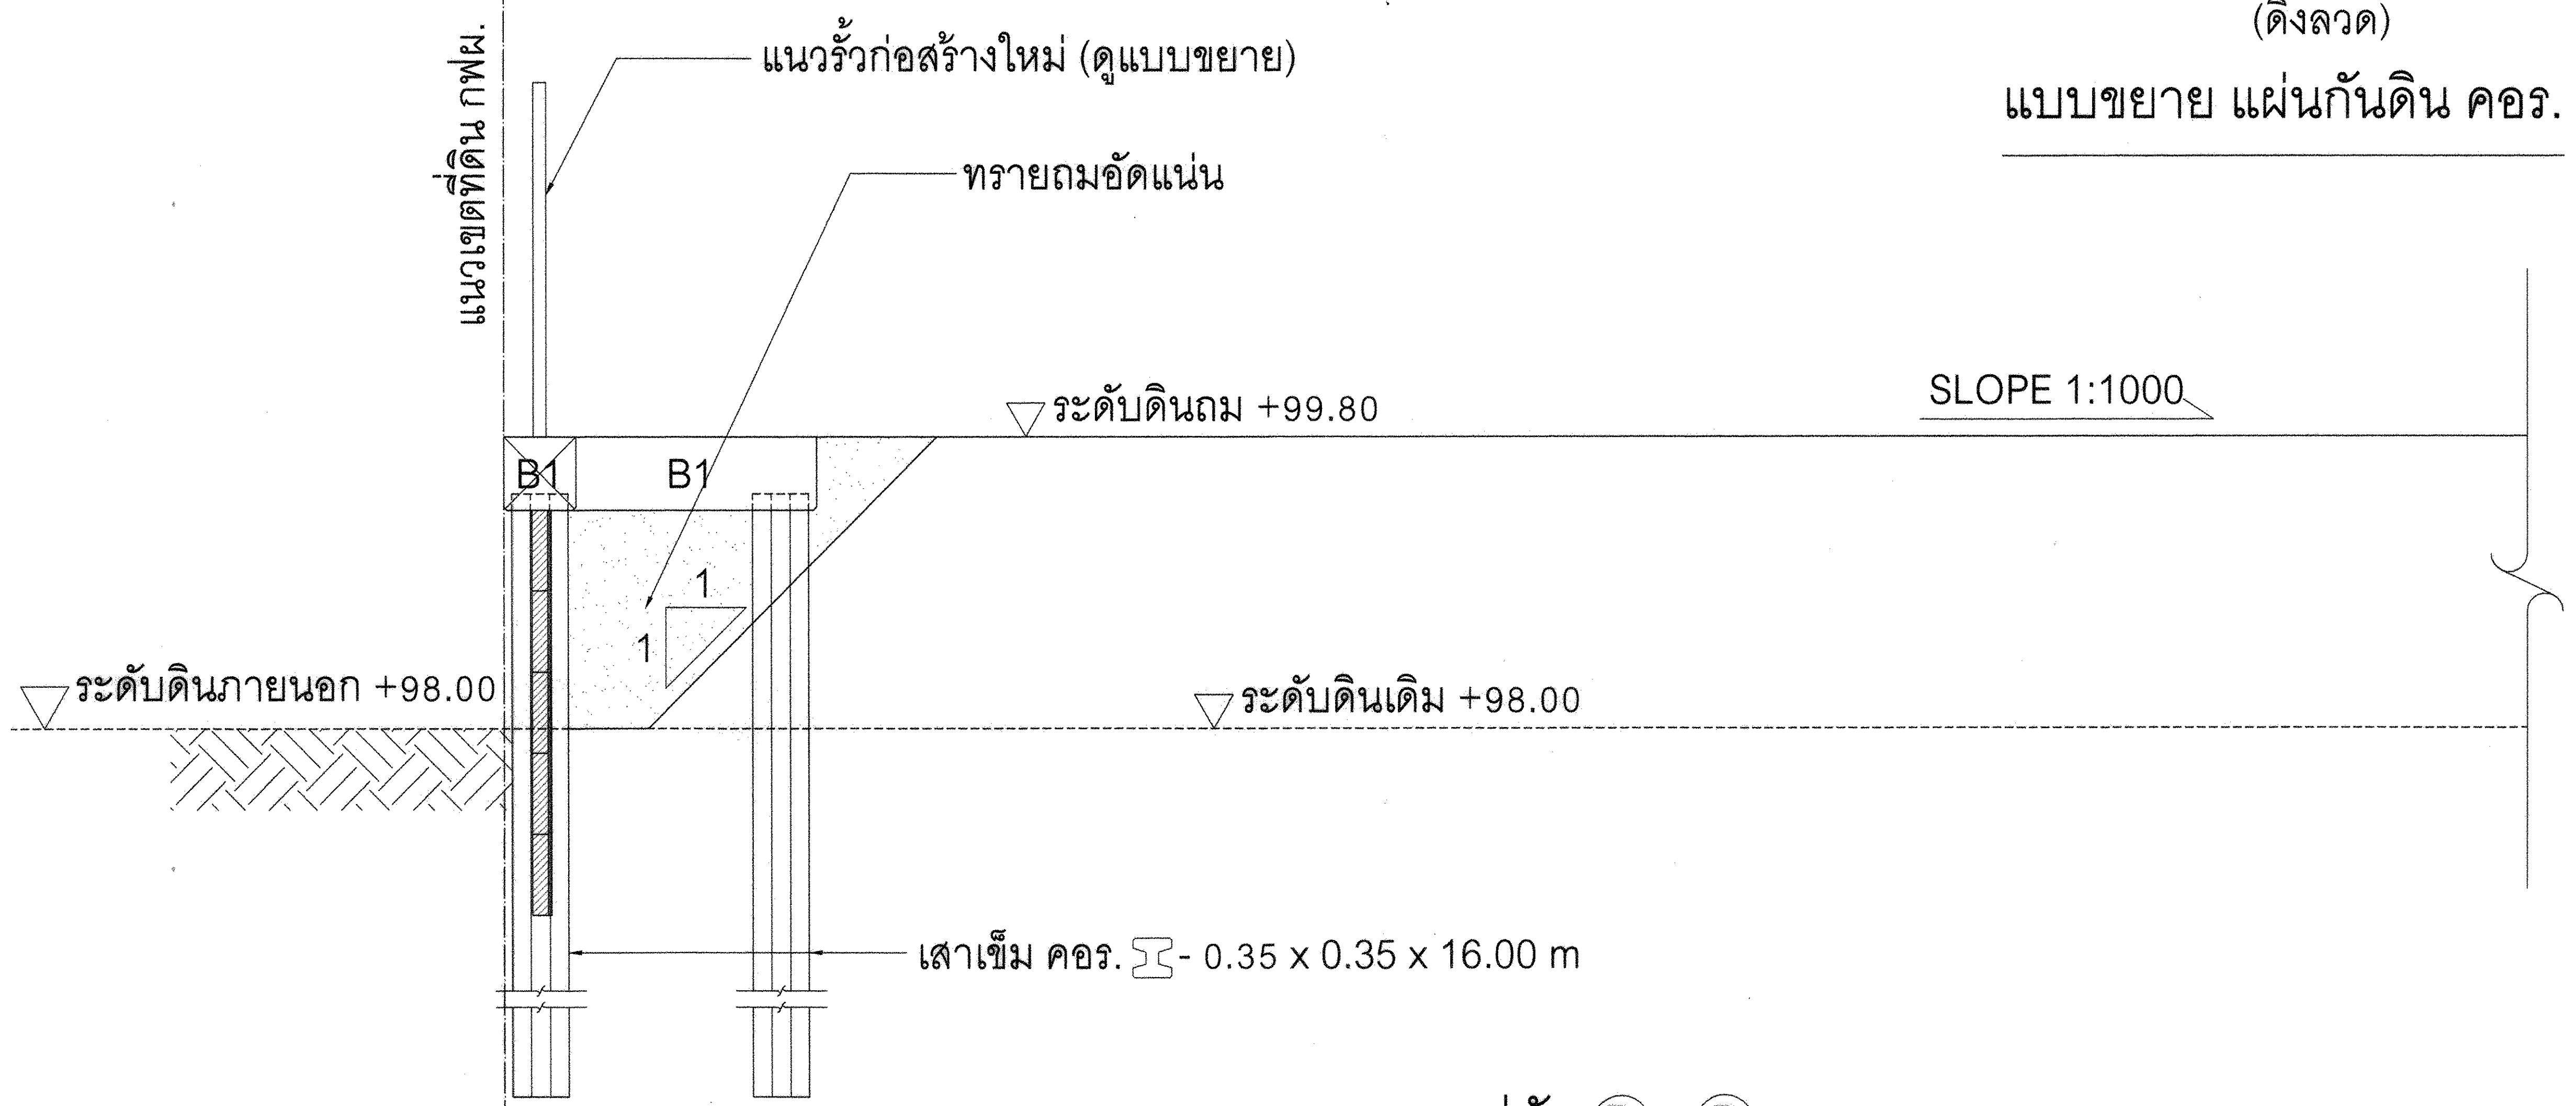
แนวเขตที่ดิน กฟผ.
แนวรั้วก่อสร้างใหม่ (ดูแบบขยาย)
ทรายถมอัดแน่น
SLOPE 1:1000
ระดับดินถม +99.80
B1
B1
1
1
ระดับดินภายนอก +98.00
ระดับดินเดิม +98.00
เสาเข็ม คอร. I- 0.35 x 0.35 x 16.00 m

รูปตัด Ⓑ - Ⓑ

มาตราส่วน 1:40

Note.

1. Ultimate Compressive Strength not less than 350 ksc. (Cyl.)
2. Min Compressive Strengh at Transfer 250 ksc.(Cyl.)
3. All Products are made by pretensioning method.
4. PC. Wires conforined TIS 95
5. Rein-Force Steel conformed TIS24 & 747

การไฟฟ้าฝ่ายผลิตแห่งประเทศไทย
ฝ่ายออกแบบและบริหารงานก่อสร้าง
ได้รับการรับรอง ISO 9001:2008
53 หมู่ 2 ถนนจรัญสนิทวงศ์ บางกรวย นนทบุรี 11130 โทร436-1910-3

งานออกแบบ และ เอกสารประกอบแบบถือเป็นสมบัติของ ฝ่ายออกแบบและบริหารงานก่อสร้าง การไฟฟ้าฝ่ายผลิตแห่งประเทศไทย ห้ามผู้ใดนำไปใช้งาน ทำซ้ำ หรือ ดัดแปลง โดยไม่ได้รับอนุญาตเป็นลายลักษณ์อักษร จาก การไฟฟ้าฝ่ายผลิตแห่งประเทศไทย

ออกแบบ
ภูมิสถาปนิก (นาง กันต์ธร บุญรอด)
วิศวกรโครงสร้าง (นาย ทรงคุณ วิชินโรจน์จรัล)
(นาย กฤษณะ ฤทธีตานนท์)
(นาย กฤษดา เลิศเพ็ญเมธา)

ตรวจสอบ
ผู้ควบคุมงาน กฟผ. บุญชัย ผดุงสมบัติถาวร
(นาย บุญชัย ผดุงสมบัติถาวร)
(นาย ดนุพงษ์ สรรพอุดม)
(นาย อภิศักดิ์ รำพึงกิจ)
(นาย นนทชัย สกุลรัศมีไพศาล)
หัวหน้าแผนกบริหารสัญญาก่อสร้างอาคาร
(นาย ศรชัย อภิบาลพลธรรม)

เห็นชอบ
(นาย สาโรจน์ จีนโก๊ว)
หัวหน้ากองบริหารงานก่อสร้าง

ผู้รับจ้าง

CAN DO CONSTRUCTION CO.,LTD
222 ถนนเทศบาลรังรักษ์เหนือ แขวงลาดยาว
เขตจตุจักร กรุงเทพมหานคร 10900
TEL. 591-3972 , 591-4906 FAX. 954-3759

เขียนแบบ
(นางสาว กัญญาพัชร แก้วทับทิม)

ตรวจสอบ
(นาย สำราญ เจริญวงศ์)

รับรอง
(นาย สำราญ เจริญวงศ์)
วิศวกรโครงการ

AS-BUILT DRAWING

งานกำแพงกันดินและรั้วโครงการ (อขน.)

แบบแสดง
รูปตัด Ⓐ - Ⓐ , รูปตัด Ⓑ - Ⓑ แบบขยาย , แผ่นกันดิน คอร. ,
แบบขยายคาน เสา และแบบขยาย เหล็ก DOWEL

อ้างอิงแบบ กฟผ. เลขที่	แบบเลขที่
SNO-MP12-01-C-2/5 SNO-RF12-02-C-2/5	AB-SNO-MP12-01-C-7/9 AB-SNO-RF12-02-C-7/9
เลขที่งาน 257112-01 257112-02	**จำนวนแผ่น** 9