แบบเลขที่ AB-SNO-RF12-02-C-9/9
AB-SNO-MP12-01-C-9/9
แก้ไขครั้งที่

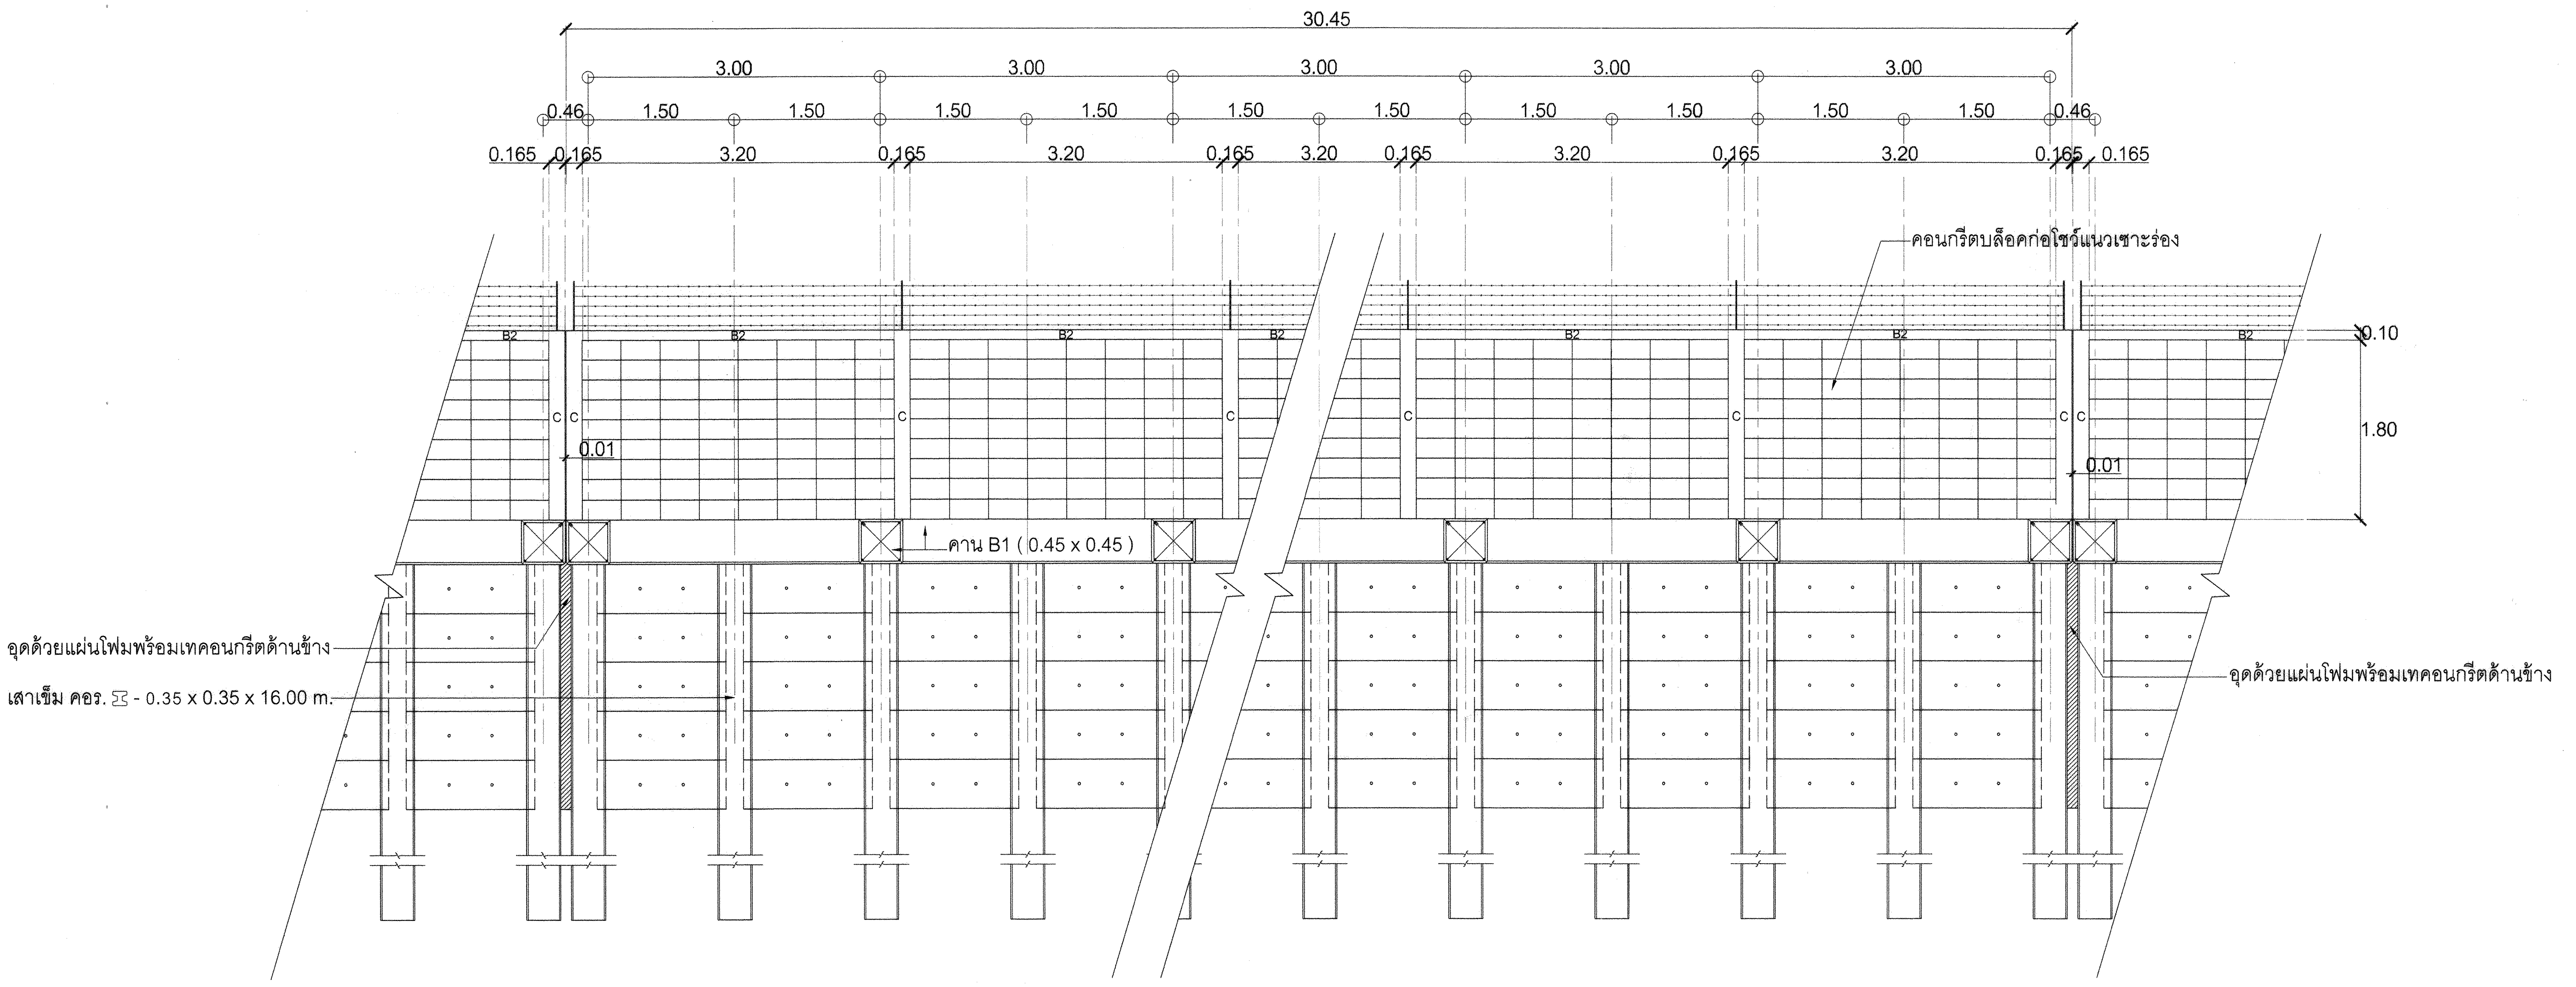
30.45
3.00
1.50
0.46
0.165
3.20
คอนกรีตบล็อคก่อโชว์แนวเซาะร่อง
B2
C
0.10
1.80
0.01
คาน B1 (0.45 x 0.45)
อุดด้วยแผ่นโฟมพร้อมเทคอนกรีตด้านข้าง
เสาเข็ม คอร. ⌶ - 0.35 x 0.35 x 16.00 m.

แบบขยายรั้วคอนกรีตบล็อค

มาตราส่วน 1:40

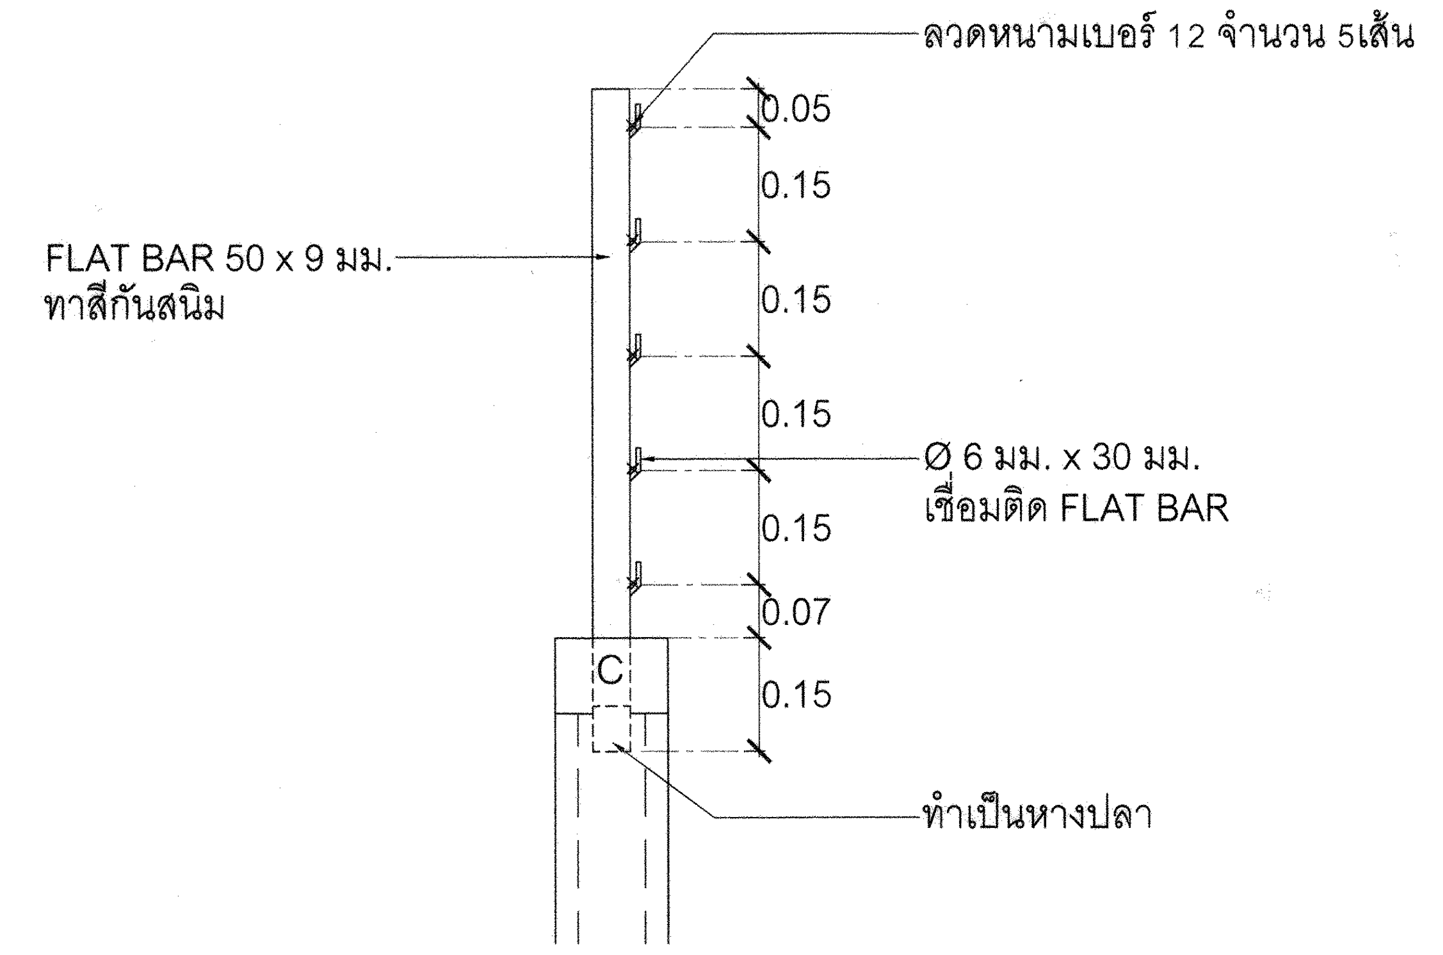

แบบขยายรั้วลวดหนาม

มาตราส่วน 1:10

การไฟฟ้าฝ่ายผลิตแห่งประเทศไทย
ฝ่ายออกแบบและบริหารงานก่อสร้าง
ได้รับการรับรอง ISO 9001:2008
53 หมู่ 2 ถนนจรัญสนิทวงศ์ บางกรวย นนทบุรี 11130 โทร436-1910-3

งานออกแบบ และ เอกสารประกอบแบบถือเป็นสมบัติของ ฝ่ายออกแบบและบริหารงานก่อสร้าง การไฟฟ้าฝ่ายผลิตแห่งประเทศไทย ห้ามผู้ใดนำไปใช้งาน ทำซ้ำ หรือ ดัดแปลง โดยไม่ได้รับอนุญาตเป็นลายลักษณ์อักษร จาก การไฟฟ้าฝ่ายผลิตแห่งประเทศไทย

ออกแบบ
ภูมิสถาปนิก (นาง กันต์ธร บุญรอด)
วิศวกรโครงสร้าง (นาย ทรงคุณ วิชินโรจน์จรัล)
(นาย กฤษณะ ฤทธีตานนท์)
(นาย กฤษดา เลิศเพ็ญเมธา)

ตรวจสอบ
ผู้ควบคุมงาน กฟผ. บุญชัย ผดุงสมบัติถาวร
(นาย บุญชัย ผดุงสมบัติถาวร)
(นาย ดนุพงษ์ สรรพอุดม)
(นาย อภิศักดิ์ รำพึงกิจ)
(นาย นนทชัย สกุลรัศมีไพศาล)
หัวหน้าแผนกบริหารสัญญาก่อสร้างอาคาร
(นาย ศรชัย อภิบาลพลธรรม)

เห็นชอบ
(นาย สาโรจน์ จีนโก๊ว)
หัวหน้ากองบริหารงานก่อสร้าง

ผู้รับจ้าง

CAN DO CONSTRUCTION CO.,LTD
222 ถนนเทศบาลรังรักษ์เหนือ แขวงลาดยาว
เขตจตุจักร กรุงเทพมหานคร 10900
TEL. 591-3972 , 591-4906 FAX. 954-3759

เขียนแบบ
(นางสาว กัญญาพัชร แก้วทับทิม)

ตรวจสอบ
(นาย สำราญ เจริญวงศ์)

รับรอง
(นาย สำราญ เจริญวงศ์)
วิศวกรโครงการ

AS-BUILT DRAWING

งานกำแพงกันดินและรั้วโครงการ (อขน.)

แบบแสดง
แบบขยายรั้วคอนกรีตบล็อค และแบบขยายรั้วลวดหนาม

อ้างอิงแบบ กฟผ. เลขที่	**แบบเลขที่**
SNO-MP12-01-C-3,4/5 SNO-RF12-02-C-3,4/5	AB-SNO-MP12-01-C-9/9 AB-SNO-RF12-02-C-9/9
เลขที่งาน 257112-01 257112-02	**จำนวนแผ่น** 9