AB-SNO-OF12-03-C-10/14

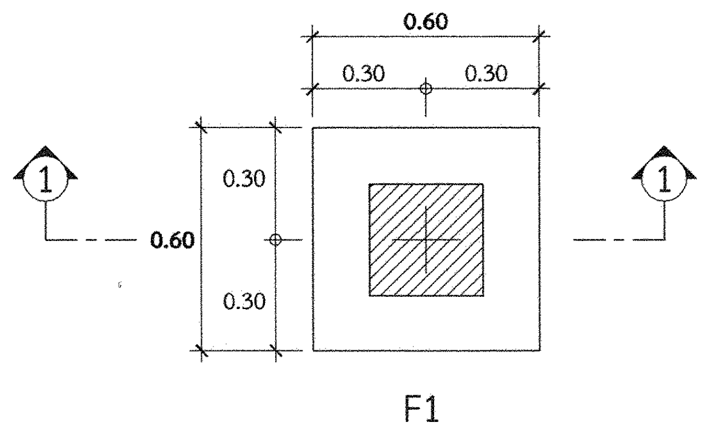
0.60
0.30
0.30
0.30
0.30
0.60
1
1

F1

มาตราส่วน 1 : 20

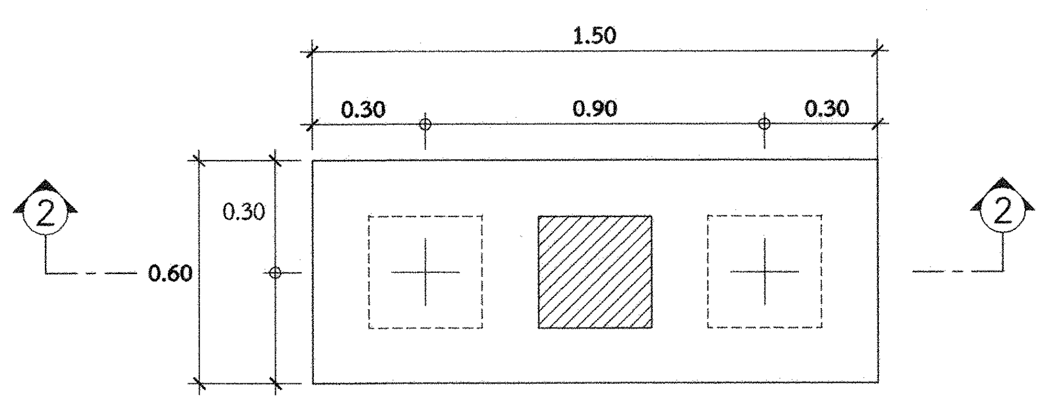
1.50
0.30
0.90
0.30
0.30
0.30
0.60
2
2

F2

มาตราส่วน 1 : 20

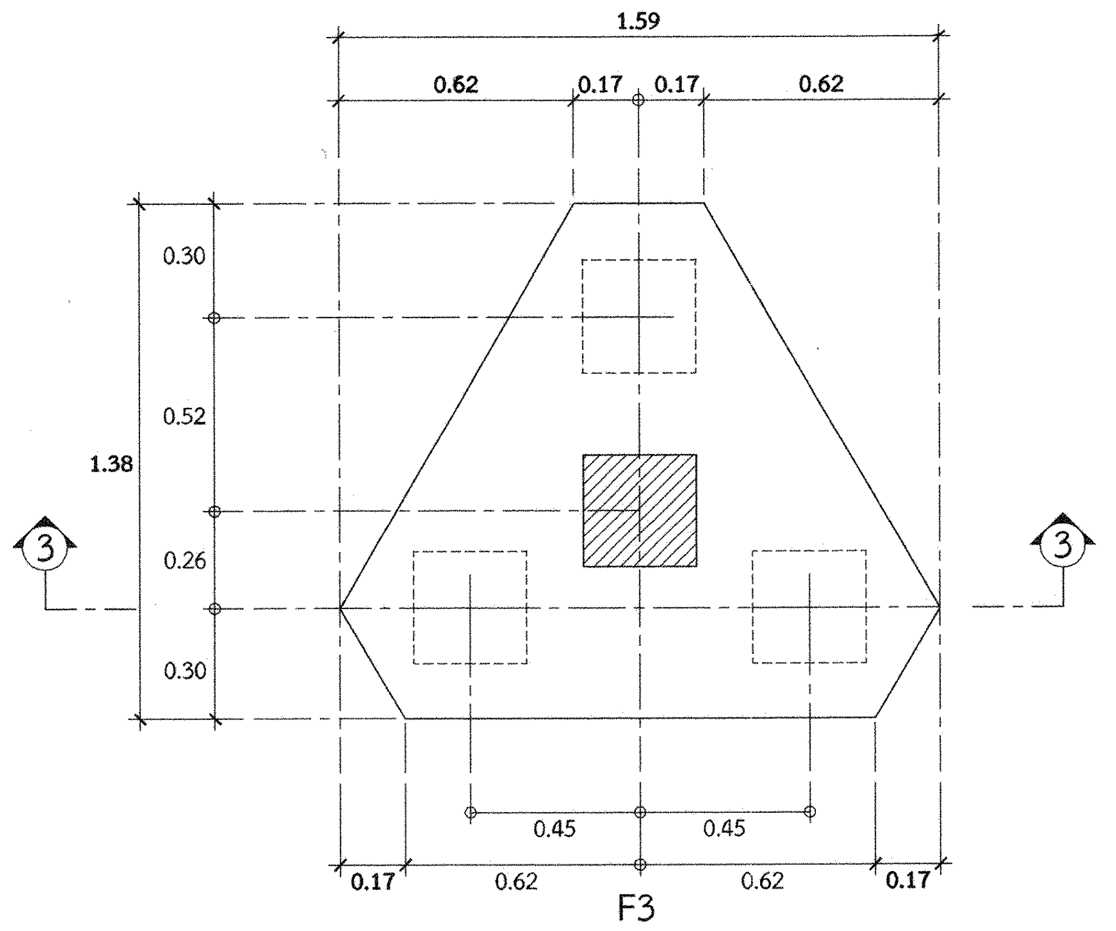
1.59
0.62
0.17
0.17
0.62
0.30
0.52
1.38
0.26
0.30
0.45
0.45
0.17
0.62
0.62
0.17
3
3

F3

มาตราส่วน 1 : 20

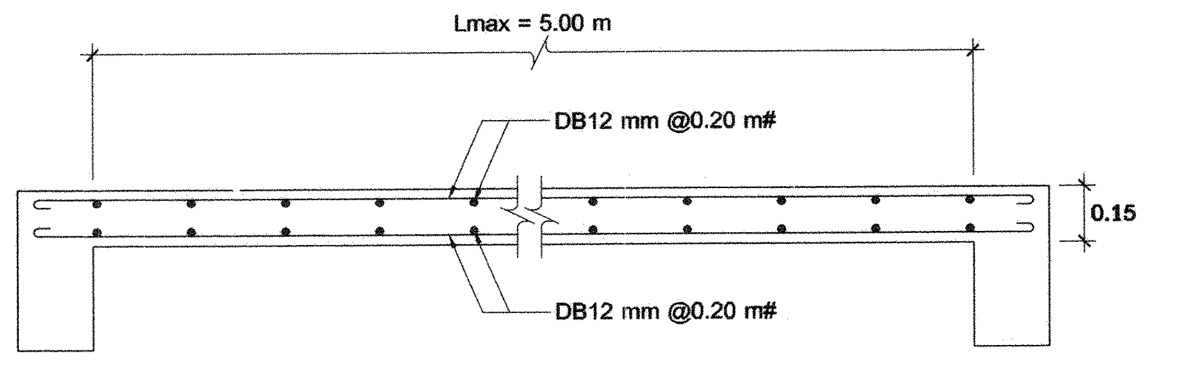
Lmax = 5.00 m
DB12 mm @0.20 m#
DB12 mm @0.20 m#
0.15

S1 ด้านสั้น

SCALE 1 : 20

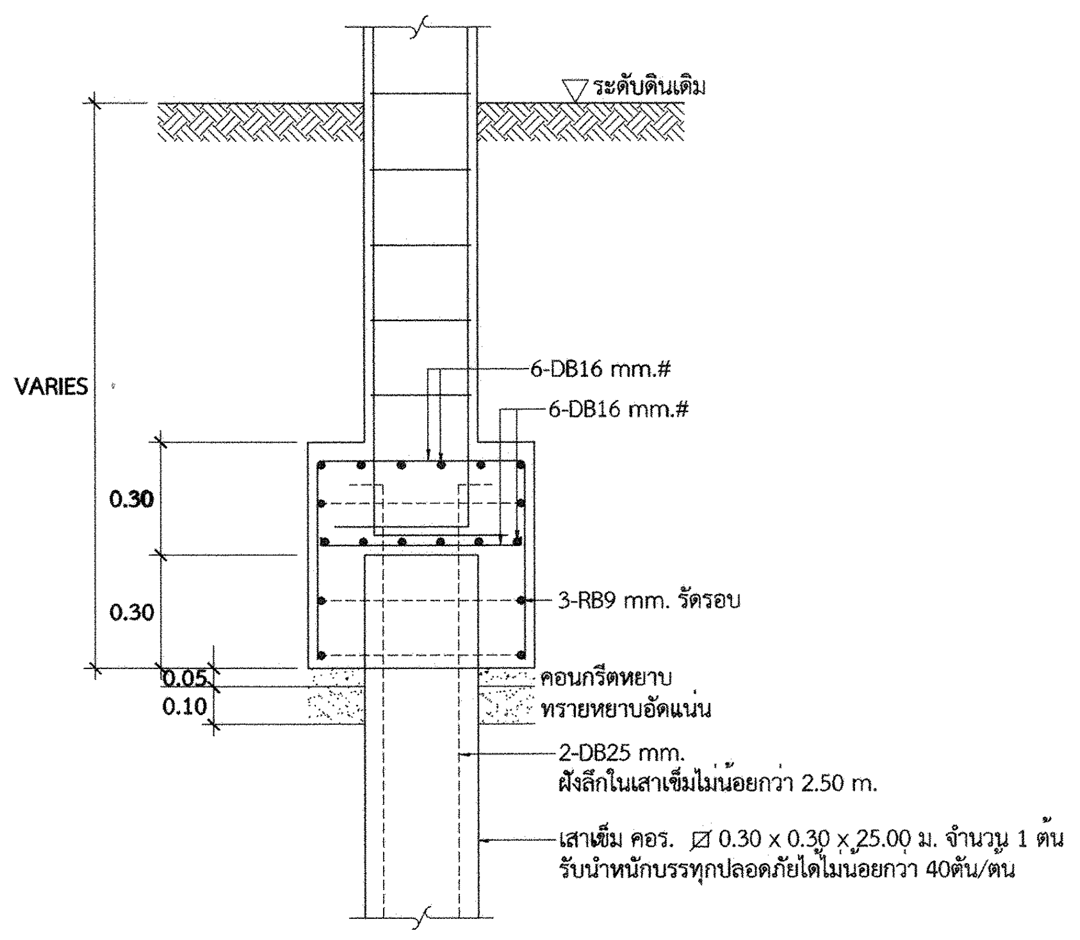
ระดับดินเดิม
VARIES
6-DB16 mm.#
6-DB16 mm.#
0.30
0.30
3-RB9 mm. รัดรอบ
0.05
0.10
คอนกรีตหยาบ
ทรายหยาบอัดแน่น
2-DB25 mm.
ฝังลึกในเสาเข็มไม่น้อยกว่า 2.50 m.
เสาเข็ม คอร. ⌀ 0.30 x 0.30 x 25.00 ม. จำนวน 1 ต้น
รับน้ำหนักบรรทุกปลอดภัยได้ไม่น้อยกว่า 40ตัน/ตน

รูปตัด ①-①

มาตราส่วน 1 : 20

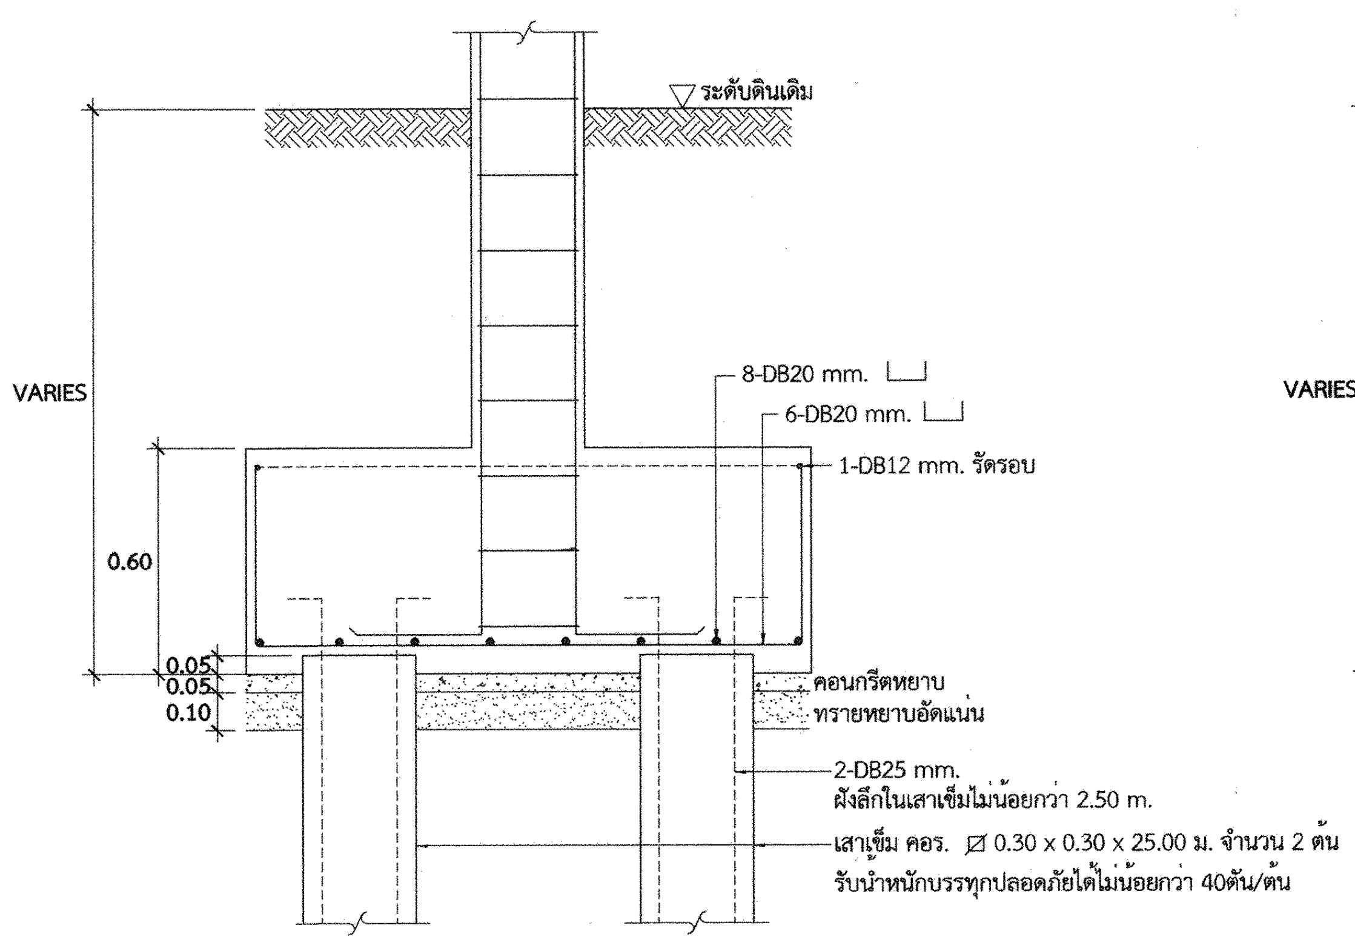
ระดับดินเดิม
VARIES
8-DB20 mm.
6-DB20 mm.
1-DB12 mm. รัดรอบ
0.60
0.05
0.05
0.10
คอนกรีตหยาบ
ทรายหยาบอัดแน่น
2-DB25 mm.
ฝังลึกในเสาเข็มไม่น้อยกว่า 2.50 m.
เสาเข็ม คอร. ⌀ 0.30 x 0.30 x 25.00 ม. จำนวน 2 ต้น
รับน้ำหนักบรรทุกปลอดภัยได้ไม่น้อยกว่า 40ตัน/ต้น

รูปตัด ②-②

มาตราส่วน 1 : 20

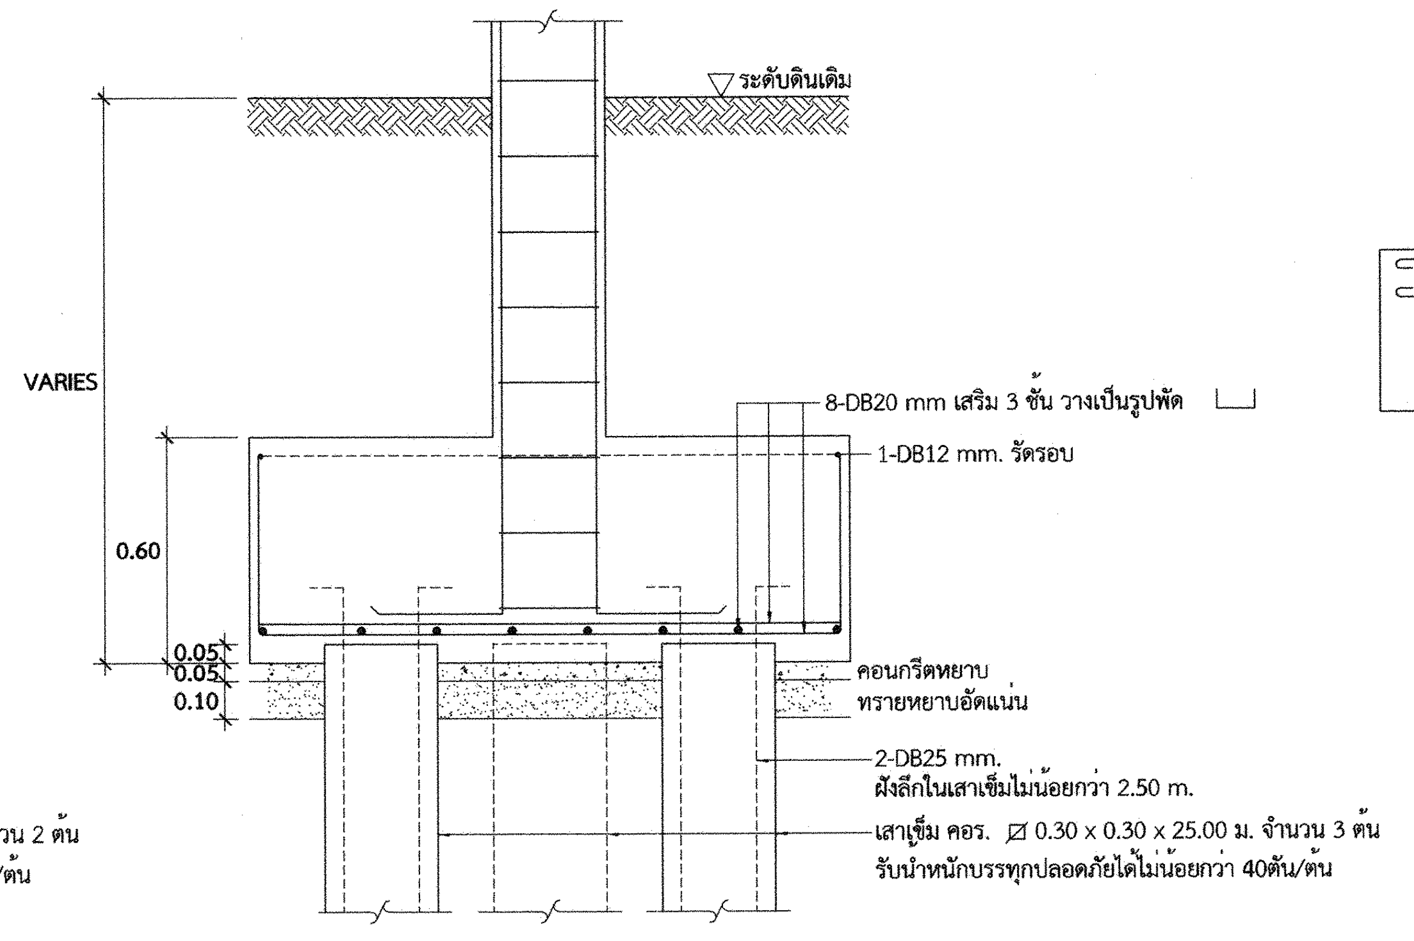
ระดับดินเดิม
VARIES
8-DB20 mm เสริม 3 ชั้น วางเป็นรูปพัด
1-DB12 mm. รัดรอบ
0.60
0.05
0.05
0.10
คอนกรีตหยาบ
ทรายหยาบอัดแน่น
2-DB25 mm.
ฝังลึกในเสาเข็มไม่น้อยกว่า 2.50 m.
เสาเข็ม คอร. ⌀ 0.30 x 0.30 x 25.00 ม. จำนวน 3 ต้น
รับน้ำหนักบรรทุกปลอดภัยได้ไม่น้อยกว่า 40ตัน/ต้น

รูปตัด ③-③

มาตราส่วน 1 : 20

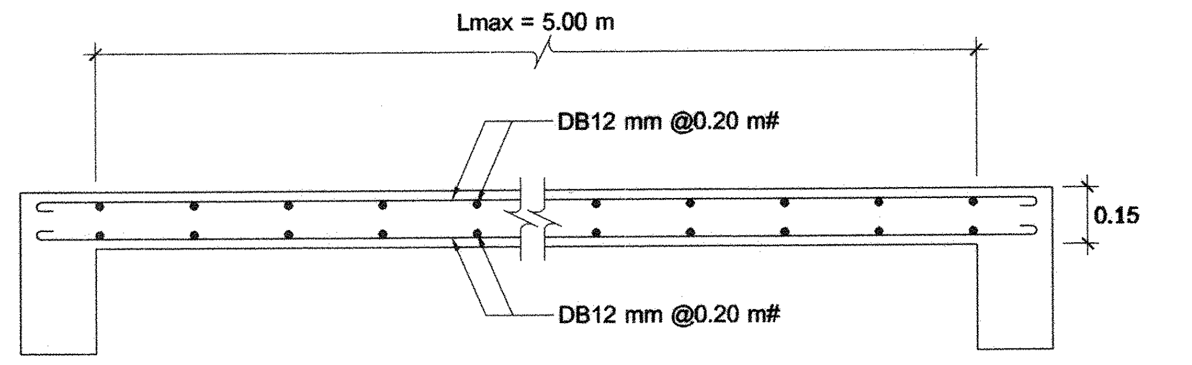
Lmax = 5.00 m
DB12 mm @0.20 m#
DB12 mm @0.20 m#
0.15

RS1 ด้านสั้น

SCALE 1 : 20

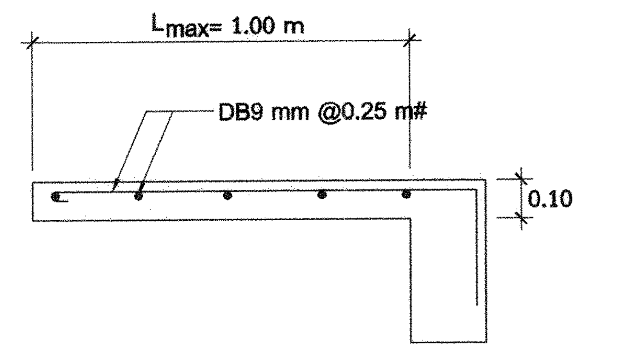
Lmax= 1.00 m
DB9 mm @0.25 m#
0.10

S2

SCALE 1 : 20

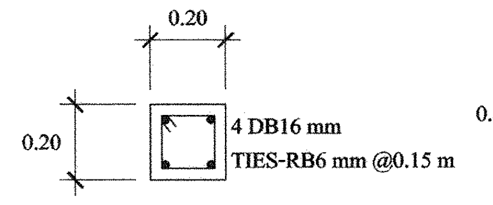
0.20
0.20
4 DB16 mm
TIES-RB6 mm @0.15 m

C1

มาตราส่วน 1:20

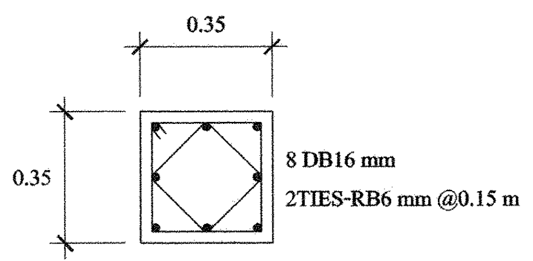
0.35
0.35
8 DB16 mm
2TIES-RB6 mm @0.15 m

C2(ตอม่อ - พื้นชั้น 1)

มาตราส่วน 1:20

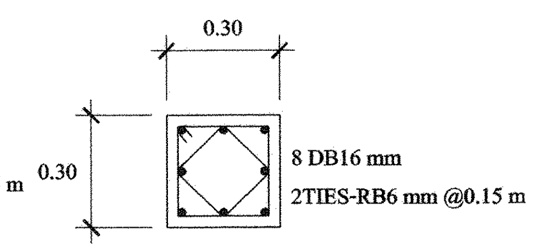
0.30
0.30
8 DB16 mm
2TIES-RB6 mm @0.15 m

C2(พื้นชั้น 1 ขึ้นไป)

มาตราส่วน 1:20

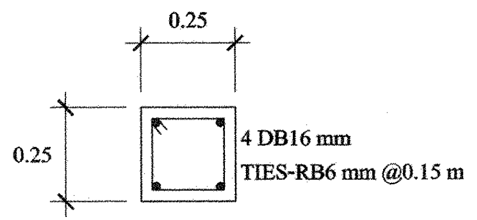
0.25
0.25
4 DB16 mm
TIES-RB6 mm @0.15 m

Cx(ตอม่อ - พื้นชั้น 1)

มาตราส่วน 1:20

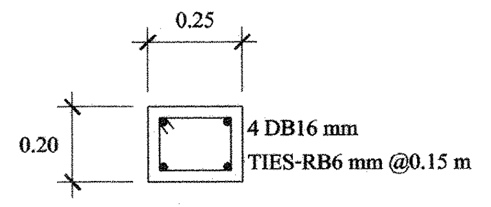
0.25
0.20
4 DB16 mm
TIES-RB6 mm @0.15 m

Cx(พื้นชั้น 1 ขึ้นไป)

มาตราส่วน 1:20

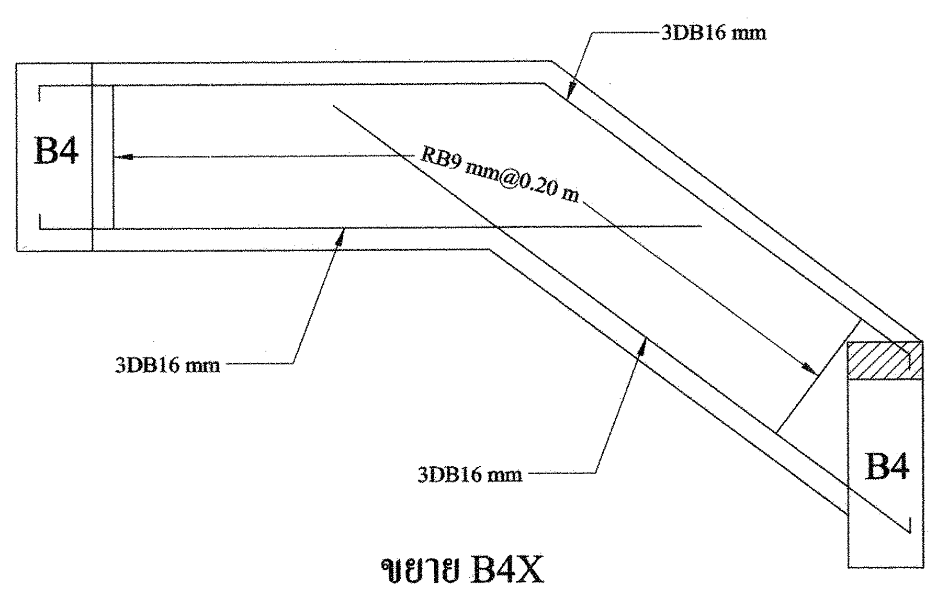
B4
3DB16 mm
RB9 mm@0.20 m
3DB16 mm
3DB16 mm
B4

ขยาย B4X

มาตราส่วน 1:20

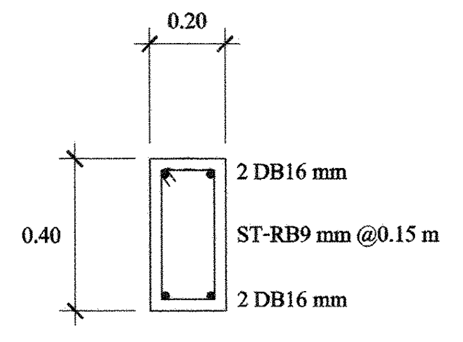
0.20
0.40
2 DB16 mm
ST-RB9 mm @0.15 m
2 DB16 mm

B1

มาตราส่วน 1:20

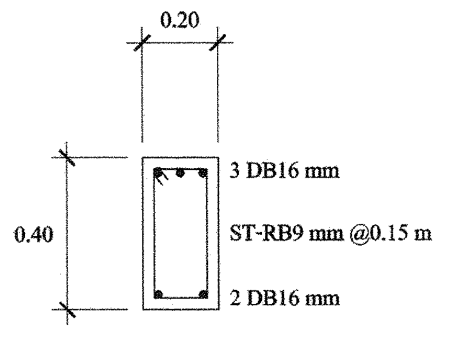
0.20
0.40
3 DB16 mm
ST-RB9 mm @0.15 m
2 DB16 mm

B2①-①,B2A

มาตราส่วน 1:20

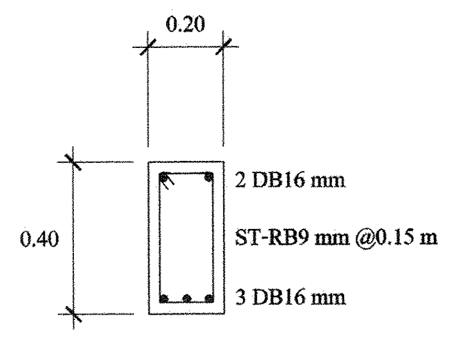
0.20
0.40
2 DB16 mm
ST-RB9 mm @0.15 m
3 DB16 mm

B2②-②

มาตราส่วน 1:20

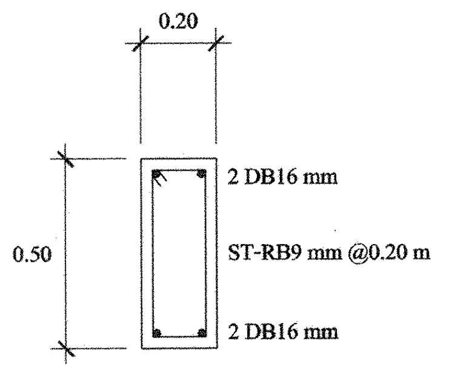
0.20
0.50
2 DB16 mm
ST-RB9 mm @0.20 m
2 DB16 mm

B3 , RB1

มาตราส่วน 1:20

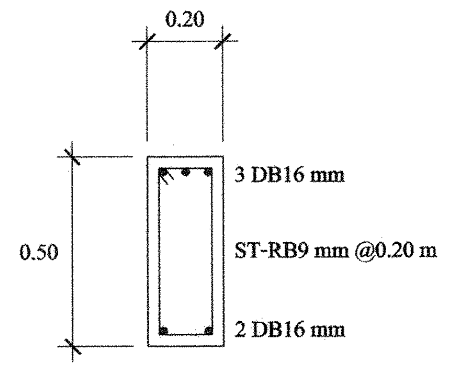
0.20
0.50
3 DB16 mm
ST-RB9 mm @0.20 m
2 DB16 mm

B4,RB2①-①

มาตราส่วน 1:20

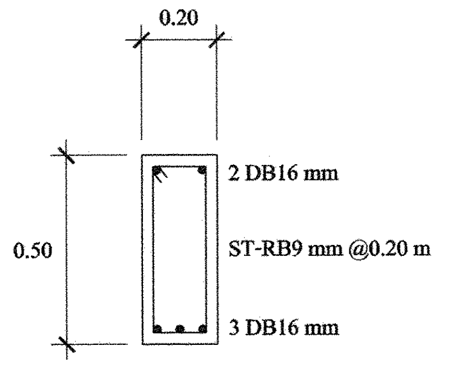
0.20
0.50
2 DB16 mm
ST-RB9 mm @0.20 m
3 DB16 mm

B4,RB2②-②

มาตราส่วน 1:20

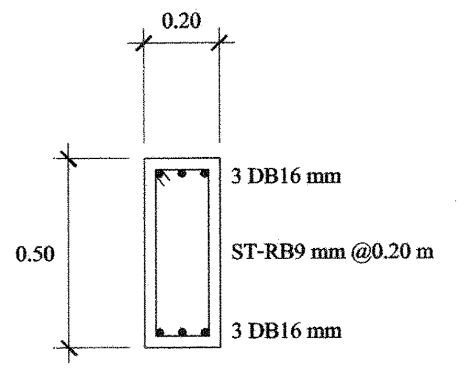
0.20
0.50
3 DB16 mm
ST-RB9 mm @0.20 m
3 DB16 mm

B4X

มาตราส่วน 1:20

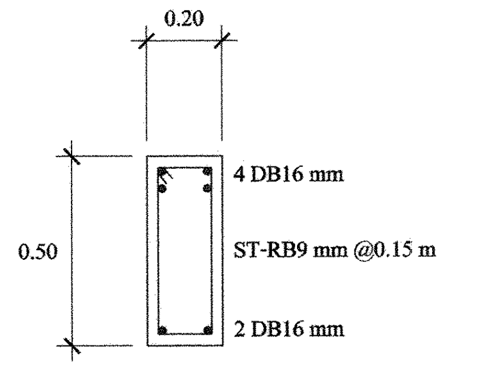
0.20
0.50
4 DB16 mm
ST-RB9 mm @0.15 m
2 DB16 mm

B5,RB3①-①, B5A ,RB3A

มาตราส่วน 1:20

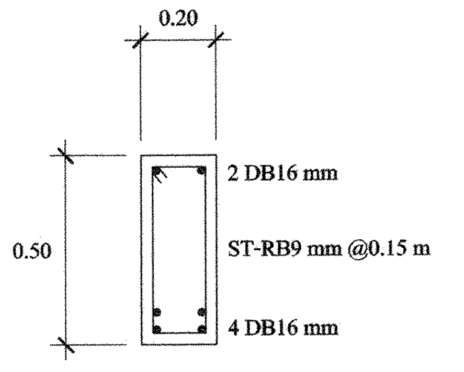
0.20
0.50
2 DB16 mm
ST-RB9 mm @0.15 m
4 DB16 mm

B5,RB3②-②

มาตราส่วน 1:20

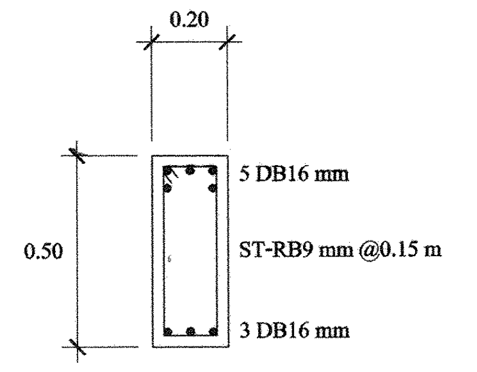
0.20
0.50
5 DB16 mm
ST-RB9 mm @0.15 m
3 DB16 mm

B6①-①

มาตราส่วน 1:20

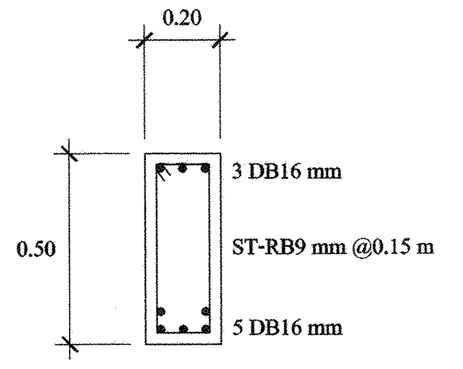
0.20
0.50
3 DB16 mm
ST-RB9 mm @0.15 m
5 DB16 mm

B6②-②

มาตราส่วน 1:20

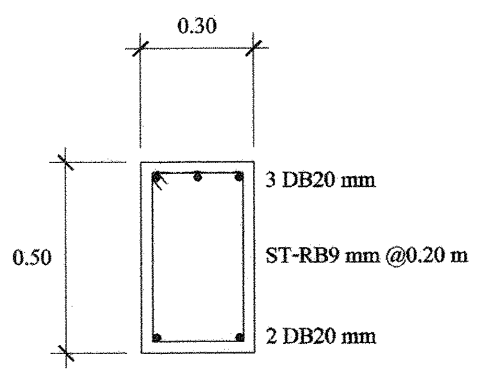
0.30
0.50
3 DB20 mm
ST-RB9 mm @0.20 m
2 DB20 mm

B7①-① , B7A

มาตราส่วน 1:20

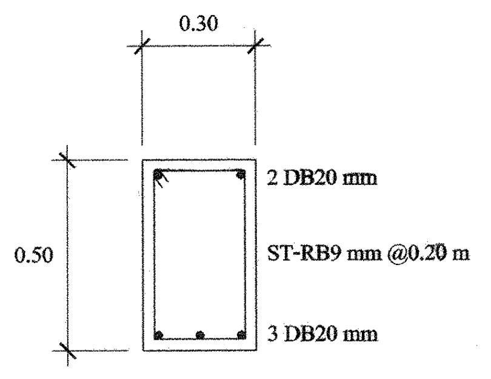
0.30
0.50
2 DB20 mm
ST-RB9 mm @0.20 m
3 DB20 mm

B7②-②

มาตราส่วน 1:20

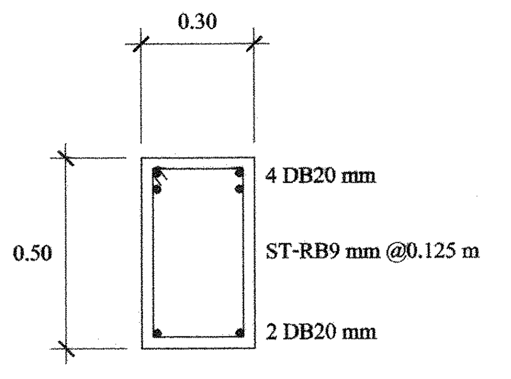
0.30
0.50
4 DB20 mm
ST-RB9 mm @0.125 m
2 DB20 mm

B8①-①

มาตราส่วน 1:20

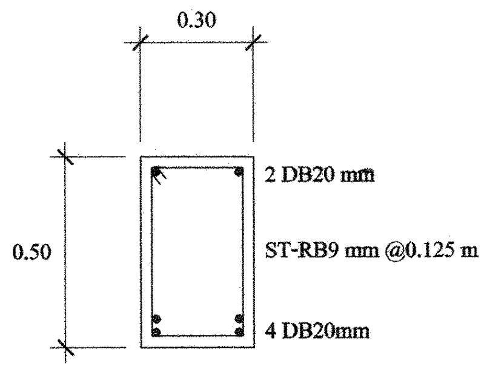
0.30
0.50
2 DB20 mm
ST-RB9 mm @0.125 m
4 DB20mm

B8②-②

มาตราส่วน 1:20

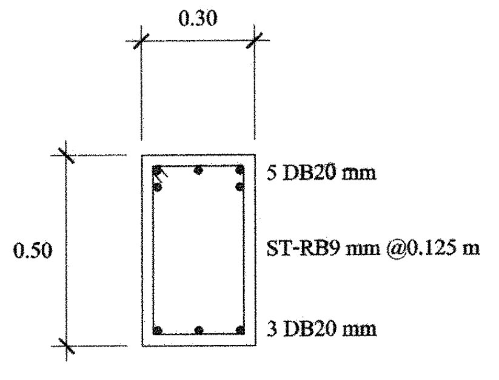
0.30
0.50
5 DB20 mm
ST-RB9 mm @0.125 m
3 DB20 mm

B9①-①

มาตราส่วน 1:20

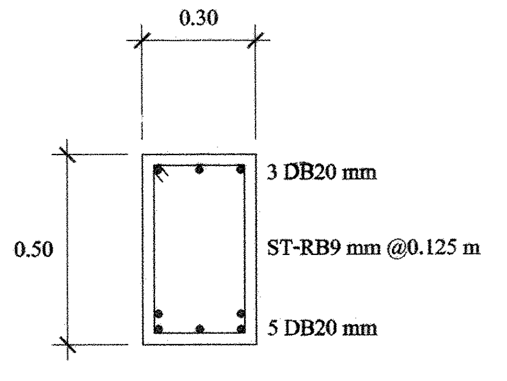
0.30
0.50
3 DB20 mm
ST-RB9 mm @0.125 m
5 DB20 mm

B9②-②

มาตราส่วน 1:20

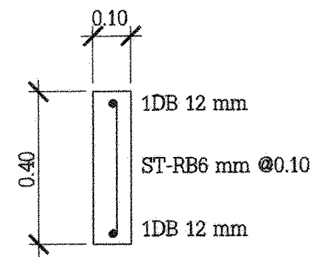
0.10
0.40
1DB 12 mm
ST-RB6 mm @0.10 m
1DB 12 mm

Bx

มาตราส่วน 1:20

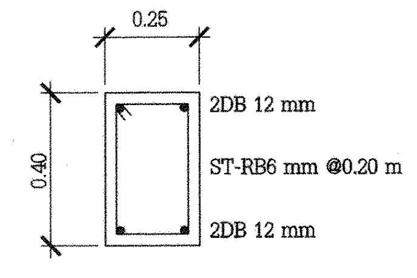
0.25
0.40
2DB 12 mm
ST-RB6 mm @0.20 m
2DB 12 mm

By

มาตราส่วน 1:20

กฟผ

การไฟฟ้าฝ่ายผลิตแห่งประเทศไทย

ฝ่ายออกแบบและบริหารงานก่อสร้าง

ได้รับการรับรอง ISO 9001:2008

53 หมู่ 2 ถนนจรัญสนิทวงศ์ บางกรวย นนทบุรี 11130 โทร436-1910-3

งานออกแบบ และ เอกสารประกอบแบบถือเป็นสมบัติของ ฝ่ายออกแบบและบริหารงานก่อสร้าง การไฟฟ้าฝ่ายผลิตแห่งประเทศไทย ห้ามผู้ใดนำไปใช้งาน ทำซ้ำ หรือ ดัดแปลง โดยไม่ได้รับอนุญาตเป็นลายลักษณ์อักษร จาก การไฟฟ้าฝ่ายผลิตแห่งประเทศไทย

ออกแบบ

สถาปนิก (นาย อดิศร ศรีสุพรรณ)
สถาปนิกภายใน (นางสาวศานติวร เอื้อประเสริฐ)
(นาย อภิสิทธิ์ ณัฐวรวโรตม์)
วิศวกรโครงสร้าง (นาย กฤษณะ ฤทธีตานนท์)
วิศวกรสุขาภิบาล (นางสาว ปรางค์ทิพย์ ชัยเวส)
วิศวกรไฟฟ้า (นาย สุรเชษฐ์ ณ เชียงใหม่)
วิศวกรเครื่องกล (นาย เผด็จ โพธิ์แก้ว)

ตรวจสอบ

ผู้ควบคุมงาน กฟผ. บุญชัย ผดุงสมบัติถาวร
(นาย บุญชัย ผดุงสมบัติถาวร)
(นาย ดนุพงษ์ สรรพอุดม)
(นาย อภิศักดิ์ รำพึงกิจ)
(นาย นนทชัย สกุลรัศมีไพศาล)
หัวหน้าแผนกบริหารสัญญาก่อสร้างอาคาร
(นาย ศรชัย อภิบาลพลธรรม)

เห็นชอบ

(นาย สาโรจน์ จีนโก๊ว)
หัวหน้ากองบริหารงานก่อสร้าง

ผู้รับจ้าง

CAN DO CONSTRUCTION CO.,LTD
222 ถนนเทศบาลรังรักษ์เหนือ แขวงลาดยาว
เขตจตุจักร กรุงเทพมหานคร 10900
TEL. 591-3972 , 591-4906 FAX. 954-3759

เขียนแบบ

(นางสาว กัญญาพัชร แก้วทับทิม)

ตรวจสอบ

(นาย สำราญ เจริญวงค์)

รับรอง

(นาย สำราญ เจริญวงค์)
วิศวกรโครงการ

AS-BUILT DRAWING

งานอาคารสำนักงาน (อขน.)

แบบแสดง

ขยายฐานราก , เสา , คาน และพื้น

อ้างอิงแบบ กฟผ. เลขที่	**แบบเลขที่**
SNO-OF12-03-C-10/13	AB-SNO-OF12-03-C-10/14
เลขที่งาน	**จำนวนแผ่น**
257112-03	14