แก้ไขครั้งที่	AB-SNO-OF12-03-C-14/14	แบบเลขที่

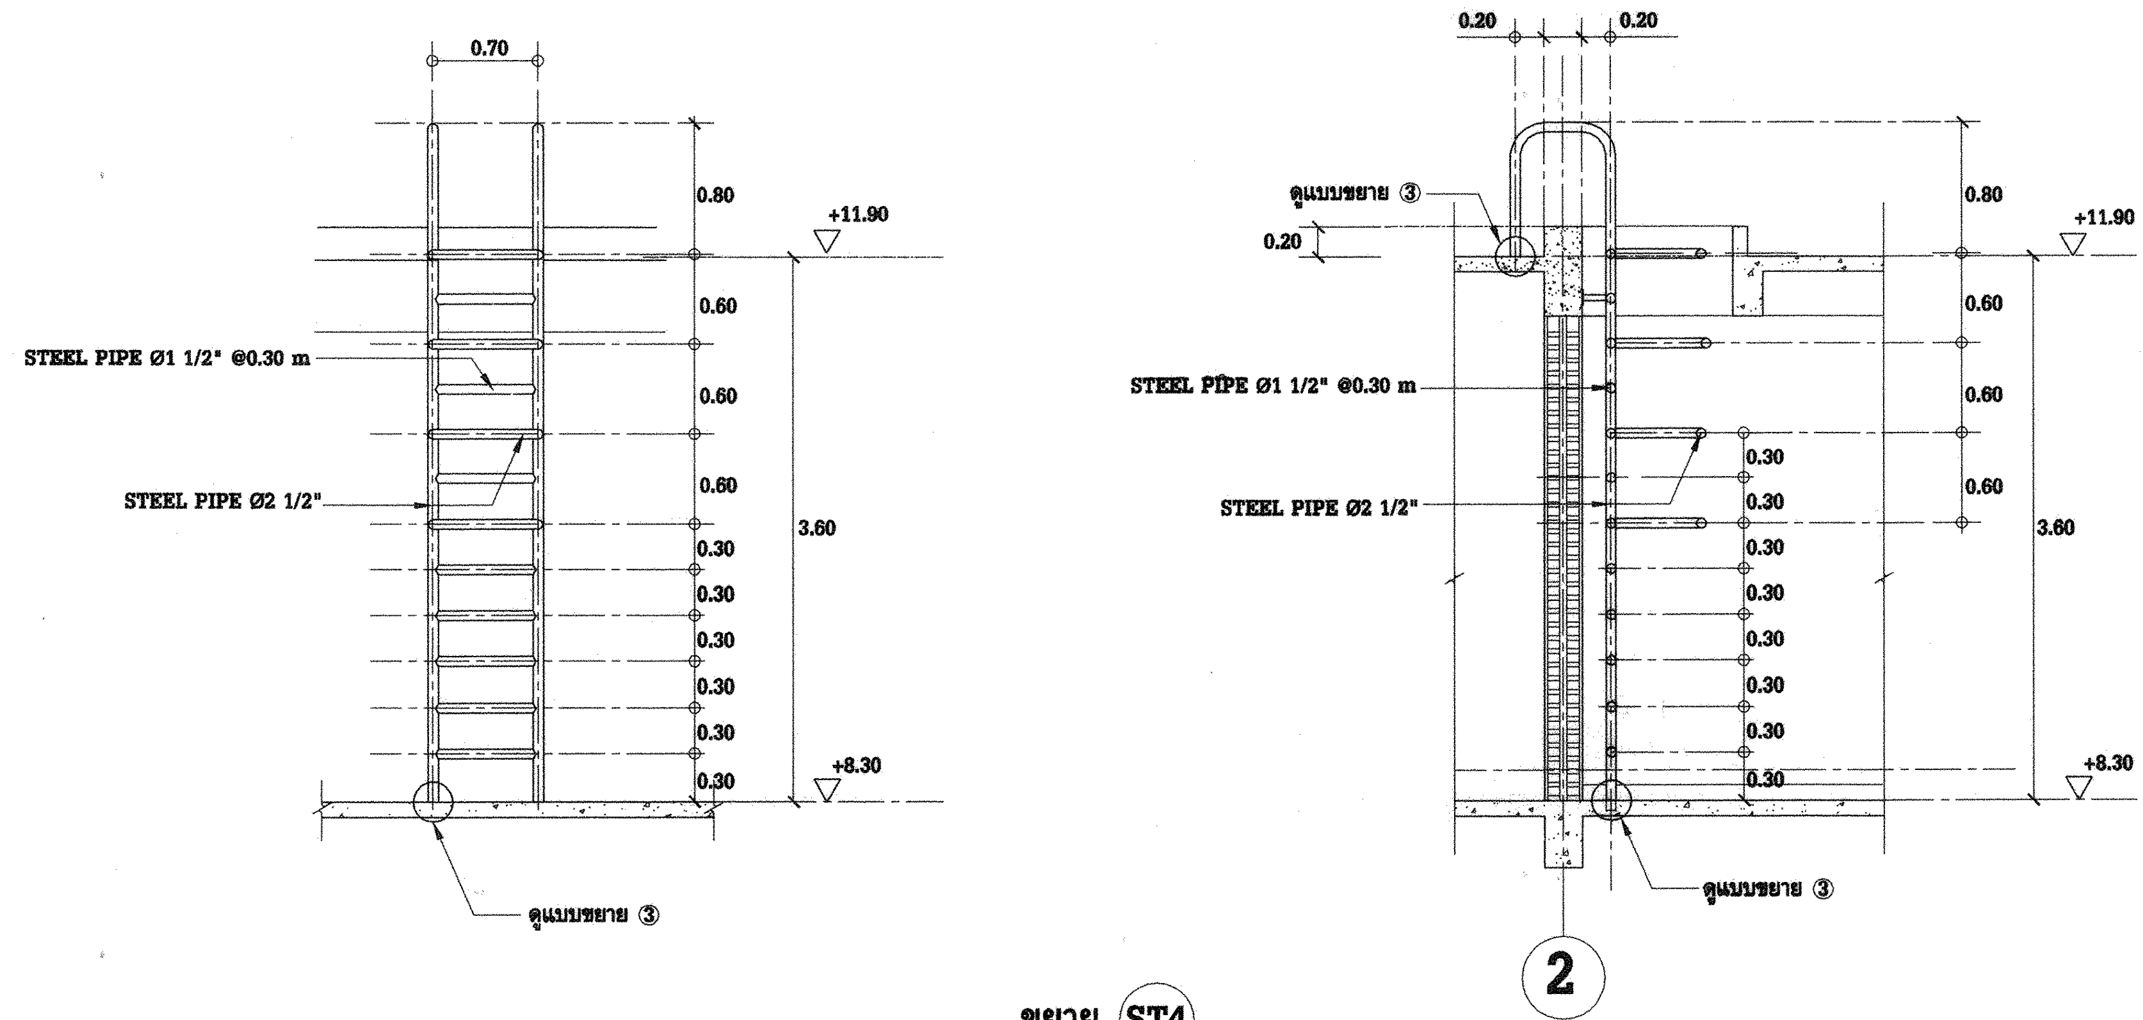
0.70
0.80
0.60
0.60
0.60
0.30
0.30
0.30
0.30
0.30
0.30
3.60
+11.90
+8.30
STEEL PIPE Ø1 1/2" @0.30 m
STEEL PIPE Ø2 1/2"
ดูแบบขยาย ③
0.20
0.20
0.20
2

ขยาย (ST4)

มาตราส่วน 1:50

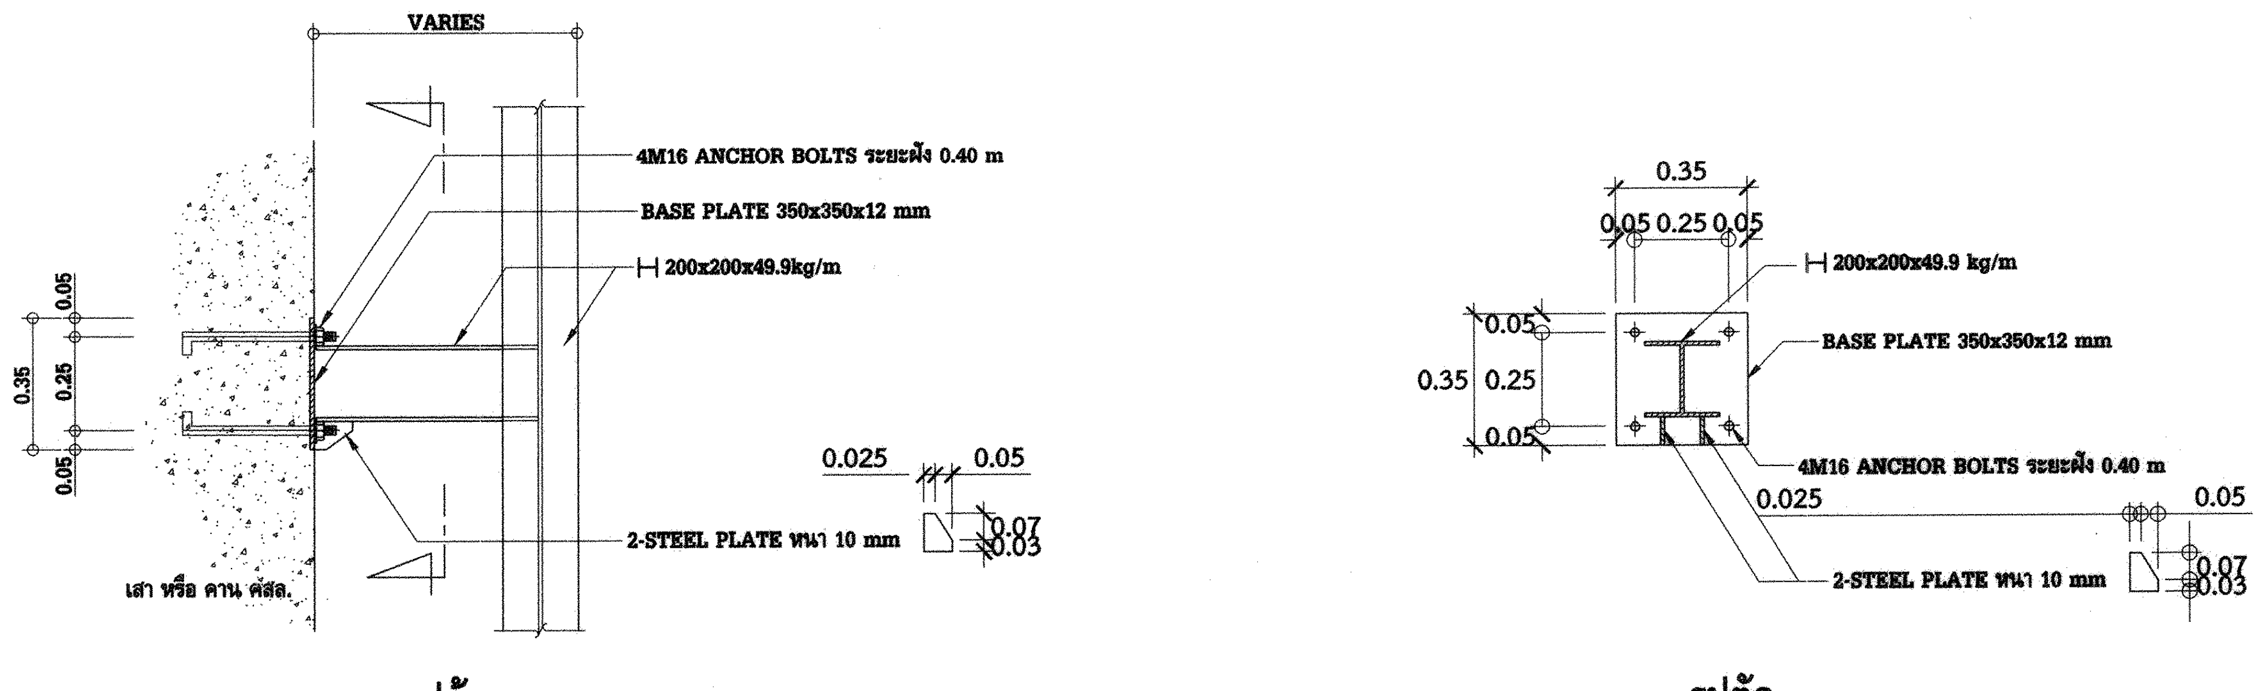
VARIES
4M16 ANCHOR BOLTS ระยะฝัง 0.40 m
BASE PLATE 350x350x12 mm
200x200x49.9kg/m
0.05
0.35
0.25
0.05
0.025
0.05
0.07
0.03
2-STEEL PLATE หนา 10 mm
เสา หรือ คาน คสล.
0.35
0.05 0.25 0.05
200x200x49.9 kg/m
BASE PLATE 350x350x12 mm
0.35 0.25
0.05
0.05
4M16 ANCHOR BOLTS ระยะฝัง 0.40 m
0.025
0.05
2-STEEL PLATE หนา 10 mm
0.07
0.03

รูปด้าน

มาตราส่วน 1:20

รูปตัด

มาตราส่วน 1:20

TYPICAL ขยายการติดตั้งโครงสร้างรับแผงบังแดด

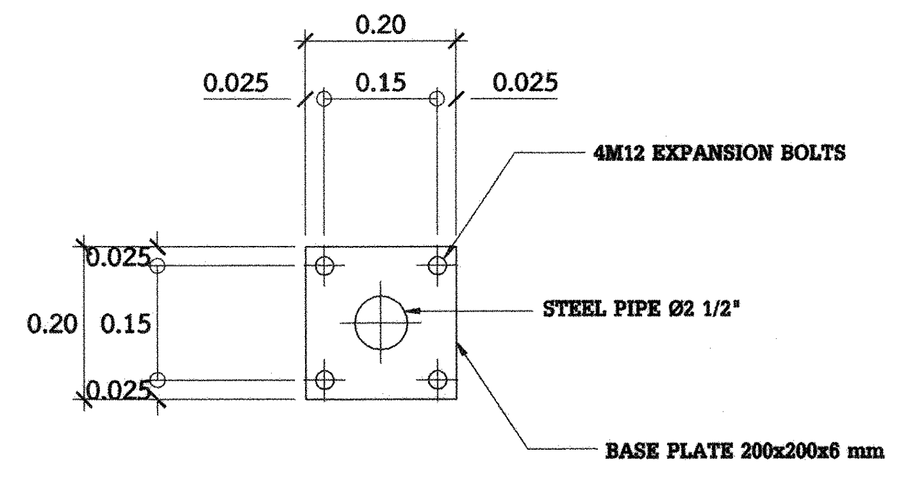
0.20
0.025
0.15
0.025
4M12 EXPANSION BOLTS
0.025
0.20
0.15
0.025
STEEL PIPE Ø2 1/2"
BASE PLATE 200x200x6 mm

แบบขยาย ③

มาตราส่วน 1:10

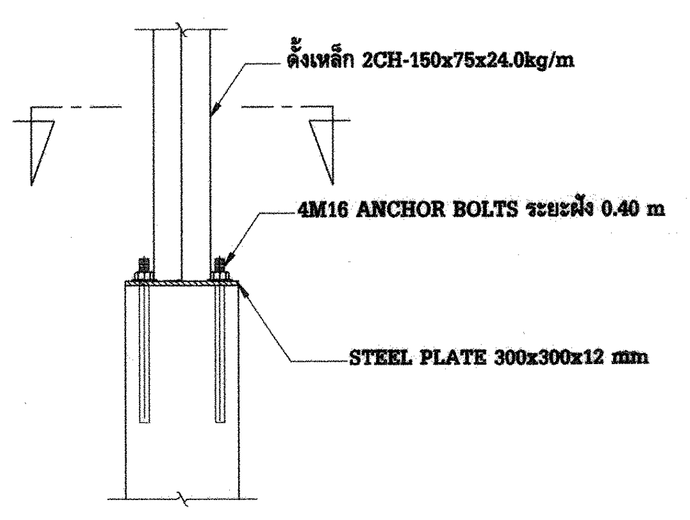
ตั้งเหล็ก 2CH-150x75x24.0kg/m
4M16 ANCHOR BOLTS ระยะฝัง 0.40 m
STEEL PLATE 300x300x12 mm

แบบขยาย ④

มาตราส่วน 1:20

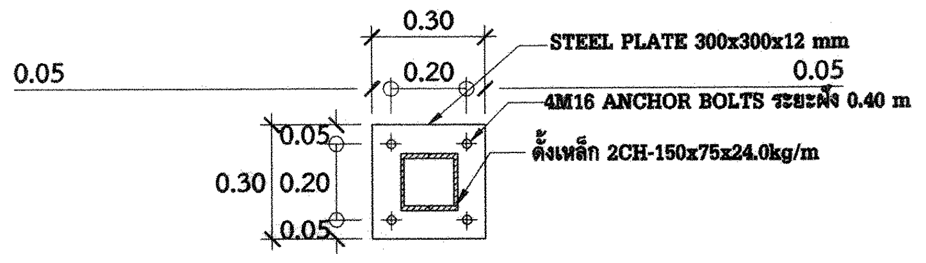
0.30
0.20
0.05
0.05
STEEL PLATE 300x300x12 mm
4M16 ANCHOR BOLTS ระยะฝัง 0.40 m
ตั้งเหล็ก 2CH-150x75x24.0kg/m
0.05
0.30 0.20
0.05

รูปตัดแบบขยาย ④

มาตราส่วน 1:20

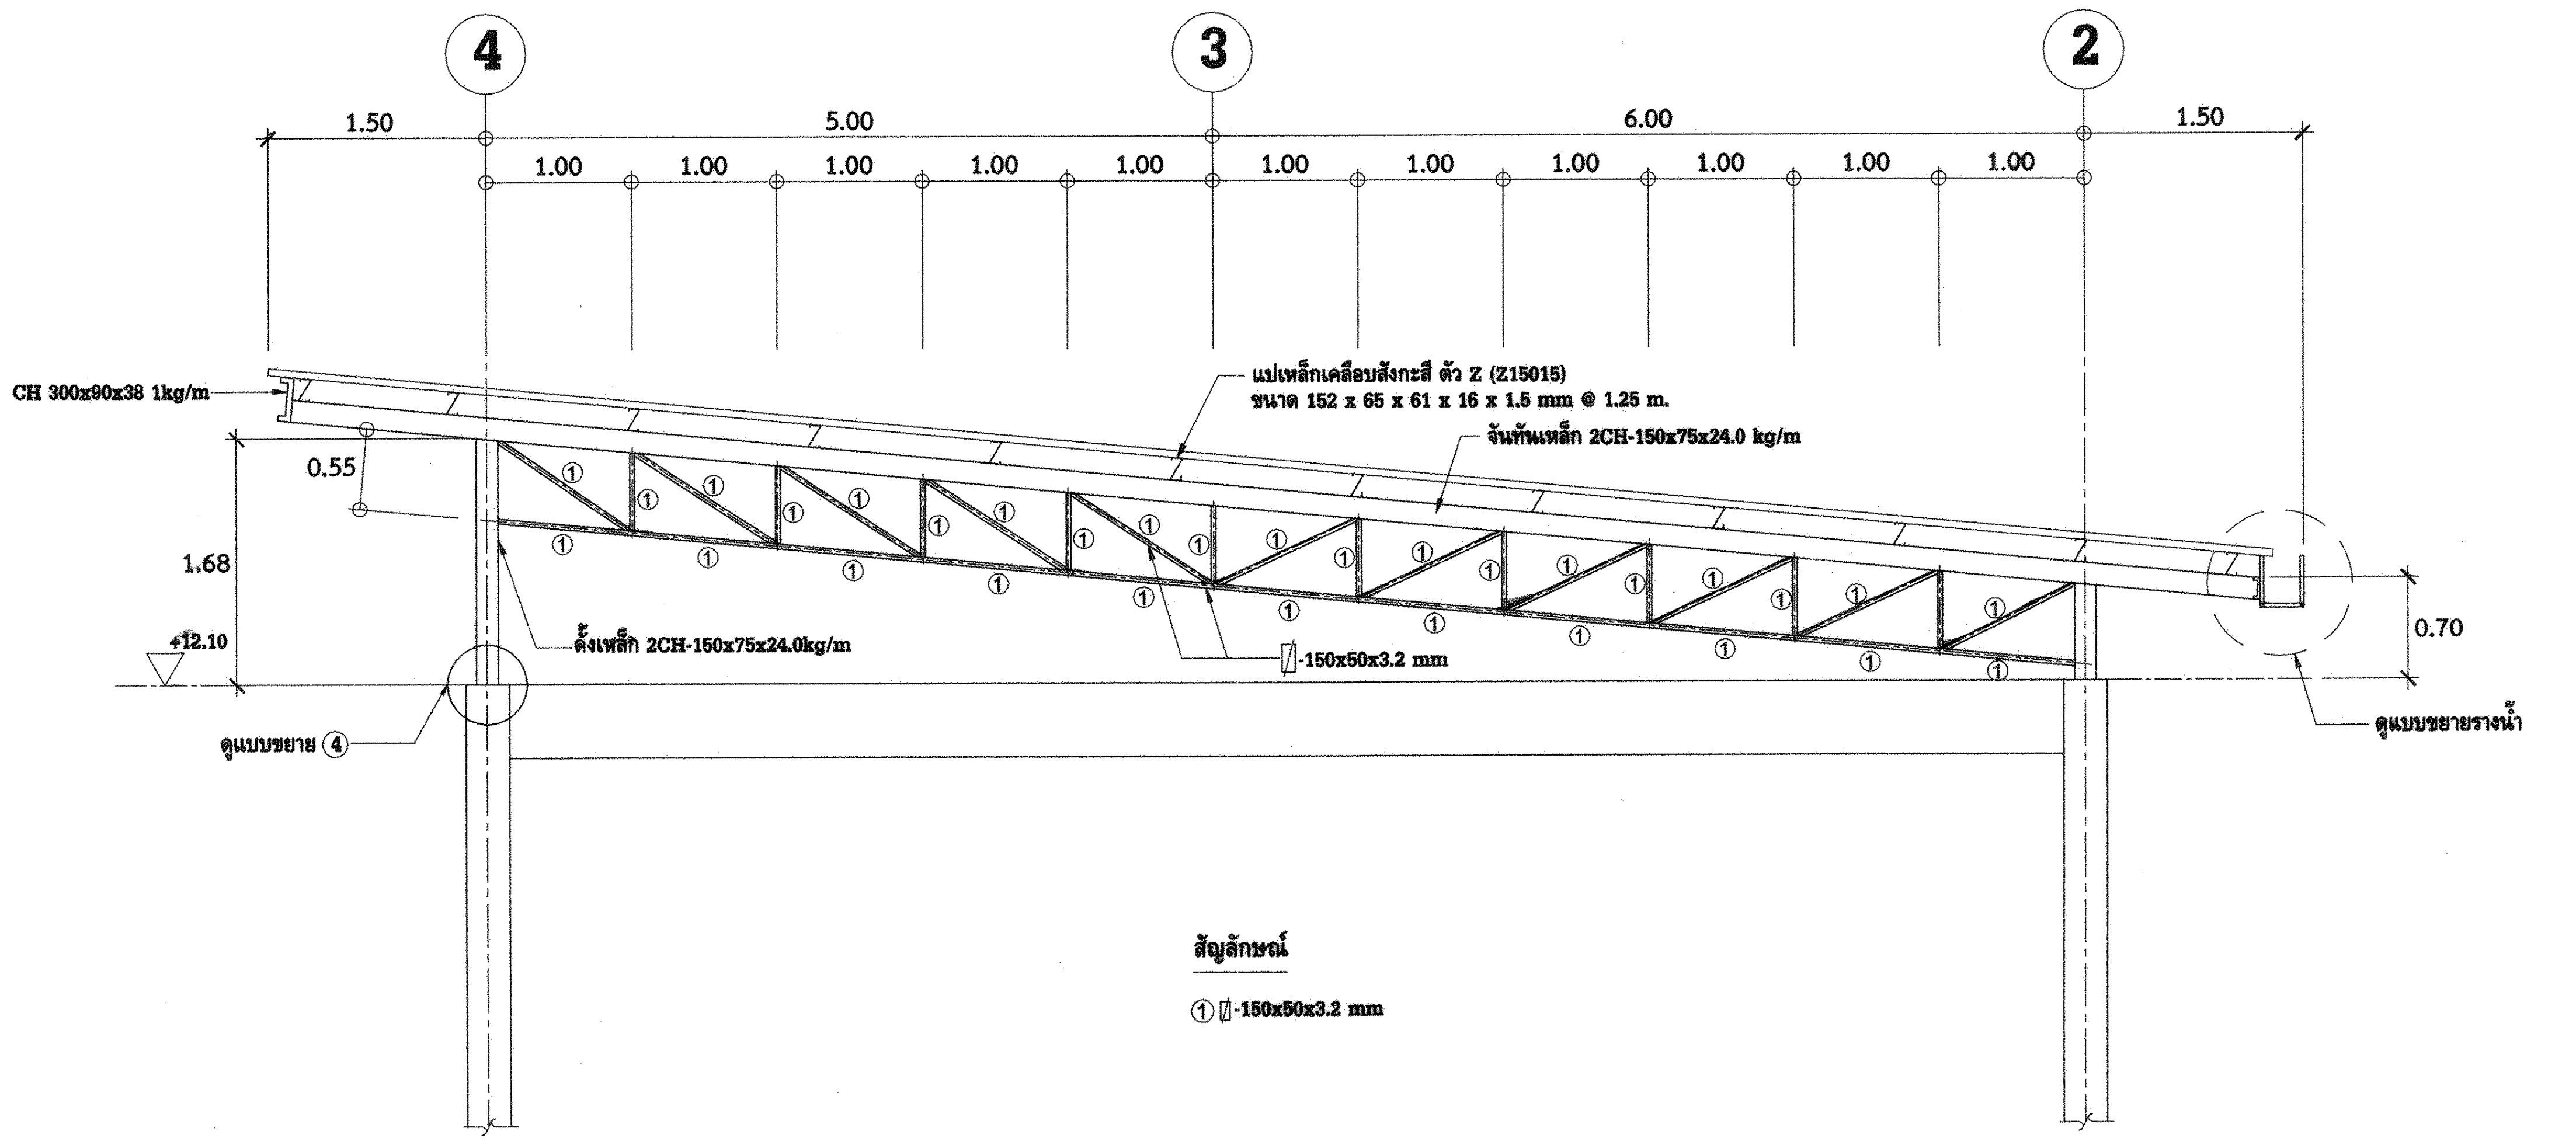
4
3
2
1.50
5.00
6.00
1.50
1.00
1.00
1.00
1.00
1.00
1.00
1.00
1.00
1.00
1.00
1.00
CH 300x90x38 1kg/m
แปเหล็กเคลือบสังกะสี ตัว Z (Z15015)
ขนาด 152 x 65 x 61 x 16 x 1.5 mm @ 1.25 m.
จันทันเหล็ก 2CH-150x75x24.0 kg/m
0.55
1.68
+12.10
①
ตั้งเหล็ก 2CH-150x75x24.0kg/m
-150x50x3.2 mm
ดูแบบขยาย ④
0.70
ดูแบบขยายรางน้ำ

สัญลักษณ์

① ▯-150x50x3.2 mm

T1

มาตราส่วน 1:50

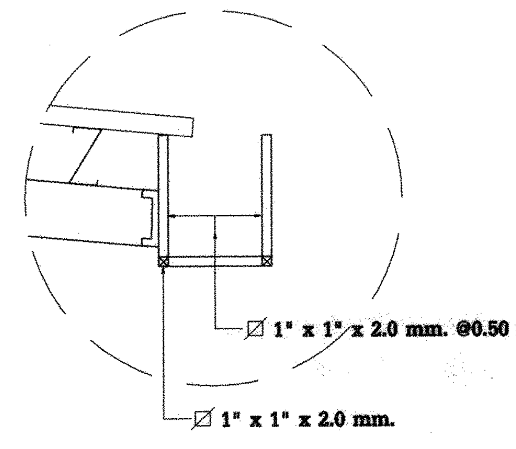
▨ 1" x 1" x 2.0 mm. @0.50 m.
▨ 1" x 1" x 2.0 mm.

แบบขยายรางน้ำ

มาตราส่วน 1 : 20

การไฟฟ้าฝ่ายผลิตแห่งประเทศไทย
ฝ่ายออกแบบและบริหารงานก่อสร้าง
ได้รับการรับรอง ISO 9001:2008
53 หมู่ 2 ถนนจรัญสนิทวงศ์ บางกรวย นนทบุรี 11130 โทร436-1910-3

งานออกแบบ และ เอกสารประกอบแบบถือเป็นสมบัติของ ฝ่ายออกแบบและบริหารงานก่อสร้าง การไฟฟ้าฝ่ายผลิตแห่งประเทศไทย ห้ามผู้ใดนำไปใช้งาน ทำซ้ำ หรือ ดัดแปลง โดยไม่ได้รับอนุญาตเป็นลายลักษณ์อักษร จาก การไฟฟ้าฝ่ายผลิตแห่งประเทศไทย

ออกแบบ

สถาปนิก (นาย อดิศร ศรีสุพรรณ)
สถาปนิกภายใน (นางสาวศานติวร เอื้อประเสริฐ)
(นาย อภิสิทธิ์ ณัฐวรวโรตม์)
วิศวกรโครงสร้าง (นาย กฤษณะ ฤทธีตานนท์)
วิศวกรสุขาภิบาล (นางสาว ปรางค์ทิพย์ ชัยเวส)
วิศวกรไฟฟ้า (นาย สุรเชษฐ์ ณ เชียงใหม่)
วิศวกรเครื่องกล (นาย เผด็จ โพธิ์แก้ว)

ตรวจสอบ

ผู้ควบคุมงาน กฟผ.
บุญชัย ผดุงสมบัติถาวร
(นาย บุญชัย ผดุงสมบัติถาวร)
(นาย ดนุพงษ์ สรรพอุดม)
(นาย อภิศักดิ์ รำพึงกิจ)
(นาย นนท์ชัย สกุลรัศมีไพศาล)
หัวหน้าแผนกบริหารสัญญาก่อสร้างอาคาร
(นาย ศรชัย อภิบาลพลธรรม)

เห็นชอบ

(นาย สาโรจน์ จีนโก๊ว)
หัวหน้ากองบริหารงานก่อสร้าง

ผู้รับจ้าง

CAN DO CONSTRUCTION CO.,LTD
222 ถนนเทศบาลรังรักษ์เหนือ แขวงลาดยาว
เขตจตุจักร กรุงเทพมหานคร 10900
TEL. 591-3972 , 591-4906 FAX. 954-3759

เขียนแบบ

(นางสาว กัญญาพัชร แก้วทับทิม)

ตรวจสอบ

(นาย สำราญ เจริญวงศ์)

รับรอง

(นาย สำราญ เจริญวงศ์)
วิศวกรโครงการ

AS-BUILT DRAWING

งานอาคารสำนักงาน (อขน.)

แบบแสดง

ขยาย T1 และรูปตัด

อ้างอิงแบบ กฟผ. เลขที่	แบบเลขที่
SNO-OF12-03-C-13/13	AB-SNO-OF12-03-C-14/14
เลขที่งาน	**จำนวนแผ่น**
257112-03	14