แบบเลขที่ | AB-SNO-OF12-03-C-02/14 | แก้ไขครั้งที่

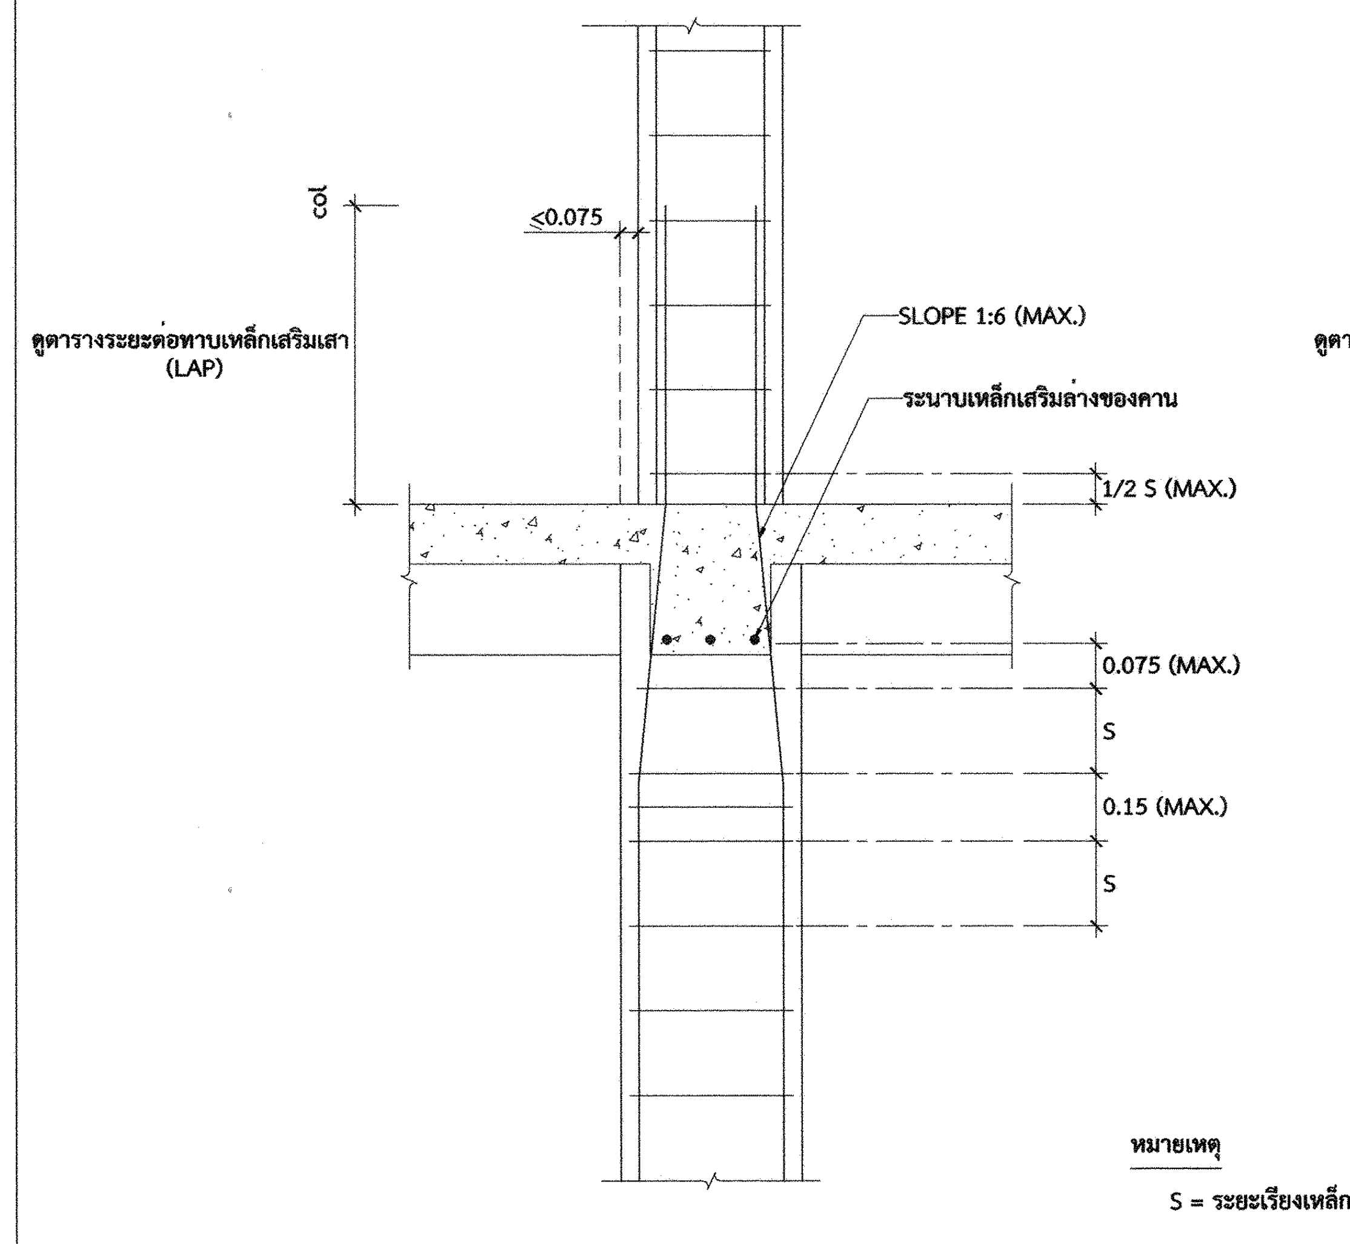

หมายเหตุ

S = ระยะเรียงเหล็กปลอก

สำหรับเสาปลอกเดี่ยวช่วงใน

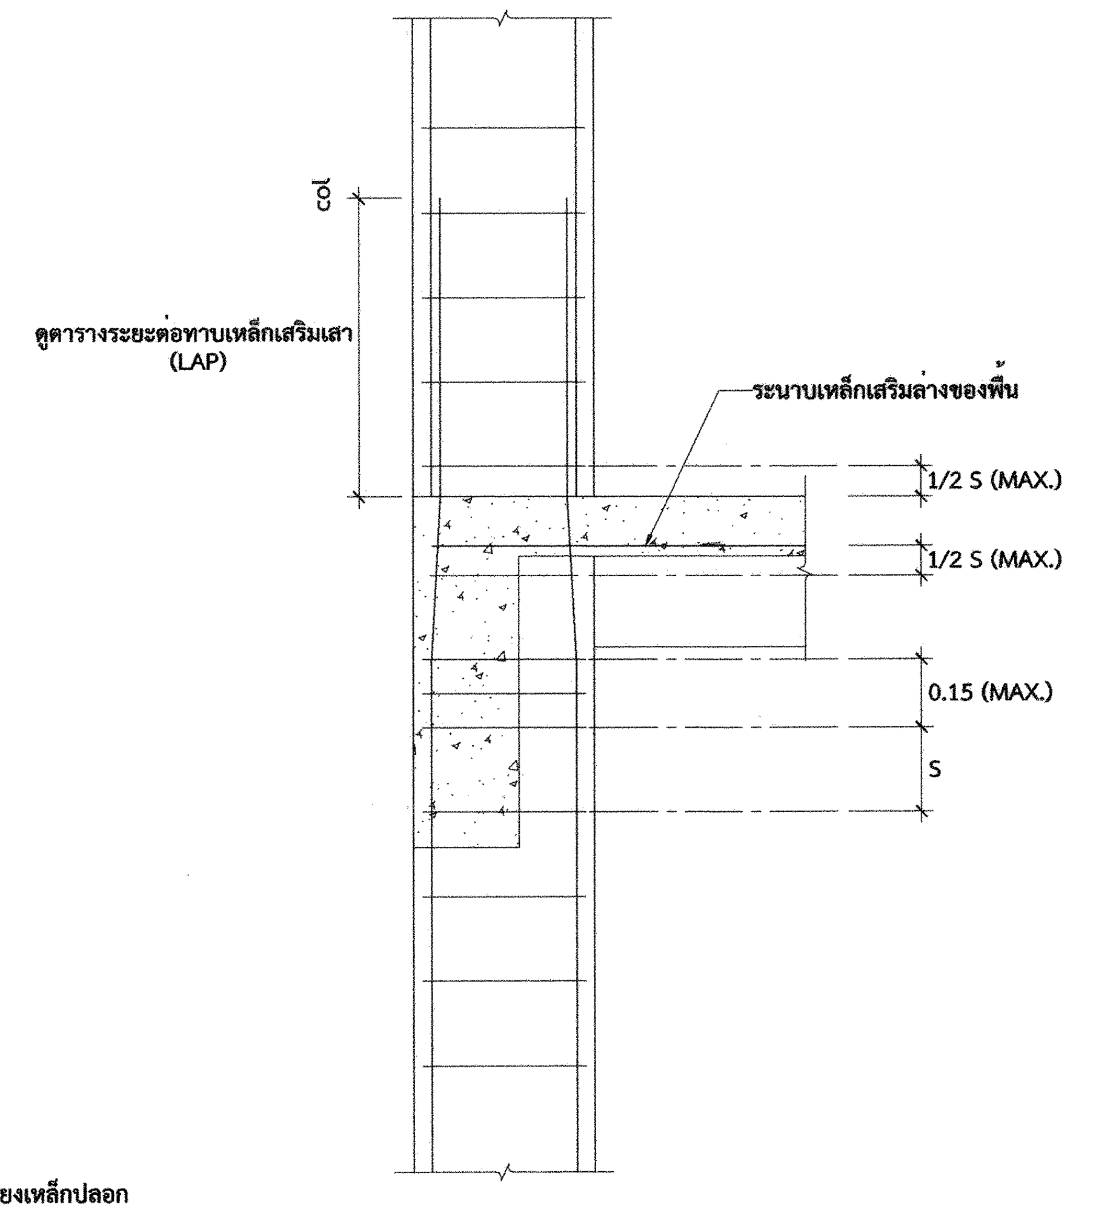
col
ดูตารางระยะต่อทาบเหล็กเสริมเสา (LAP)
ระนาบเหล็กเสริมล่างของพื้น
1/2 S (MAX.)
1/2 S (MAX.)
0.15 (MAX.)
S

สำหรับเสาปลอกเดี่ยวช่วงริม

แบบขยายการทาบเหล็กเสริมเสา

NOT TO SCALE

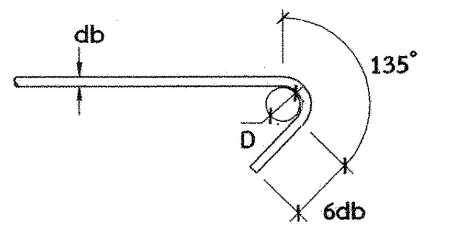

135° HOOK FOR STIRRUP AND TIE

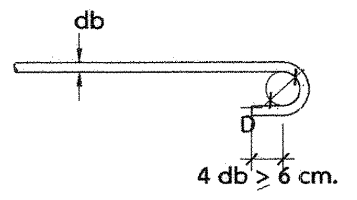

180° HOOK FOR END OF BAR

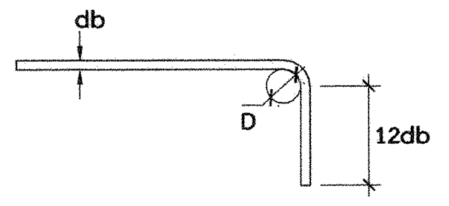

90° HOOK FOR END OF BAR

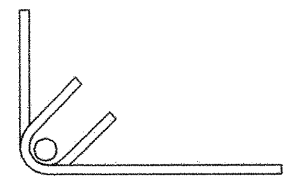

การงอขอเหล็กปลอก 135°
จัดตำแหน่งสลับข้างปลอกเว้นปลอก (ห้ามงอขอ 90°)

การจัดและงอขอเหล็กปลอกในเสา

NOT TO SCALE

หมายเหตุ : ขนาด D ระบุดังนี้

D = 6 db FOR BAR DIAMETER 6 - 25 mm

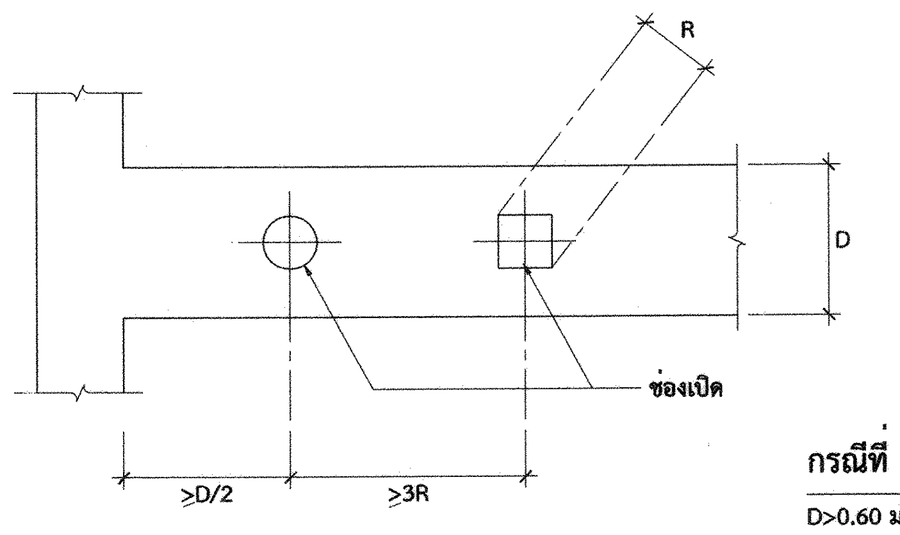

กรณีที่ 1 R<D/6

D>0.60 ม. และ R<0.10 ม.

D<0.60 ม. และ R<0.05 ม.

ไม่ต้องเสริมเหล็กเพิ่มเติม

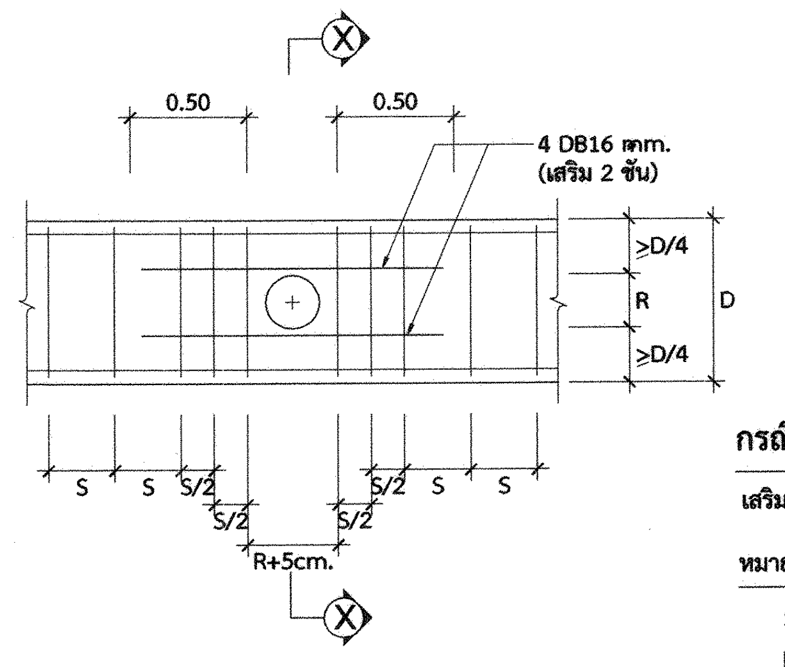

กรณีที่ 2 D/4<R<D/2

เสริมเหล็กเพิ่มตามแบบขยาย

หมายเหตุ

S = ระยะเรียงเหล็กปลอก รายละเอียดตามหน้าตัดคาน

D = ความลึกคาน

R = ขนาดของช่องเปิด

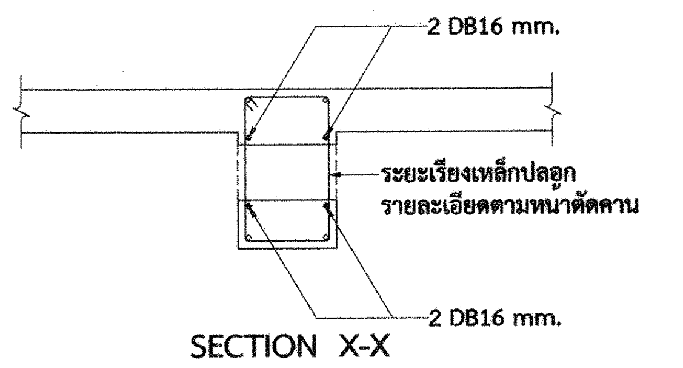

SECTION X-X

กรณีที่ 3 R>D/2

ห้ามฝังท่อผ่านคานโดยเด็ดขาด

การเสริมเหล็กในกรณีที่มีการฝังท่อผ่านคาน ค.ส.ล.

NOT TO SCALE

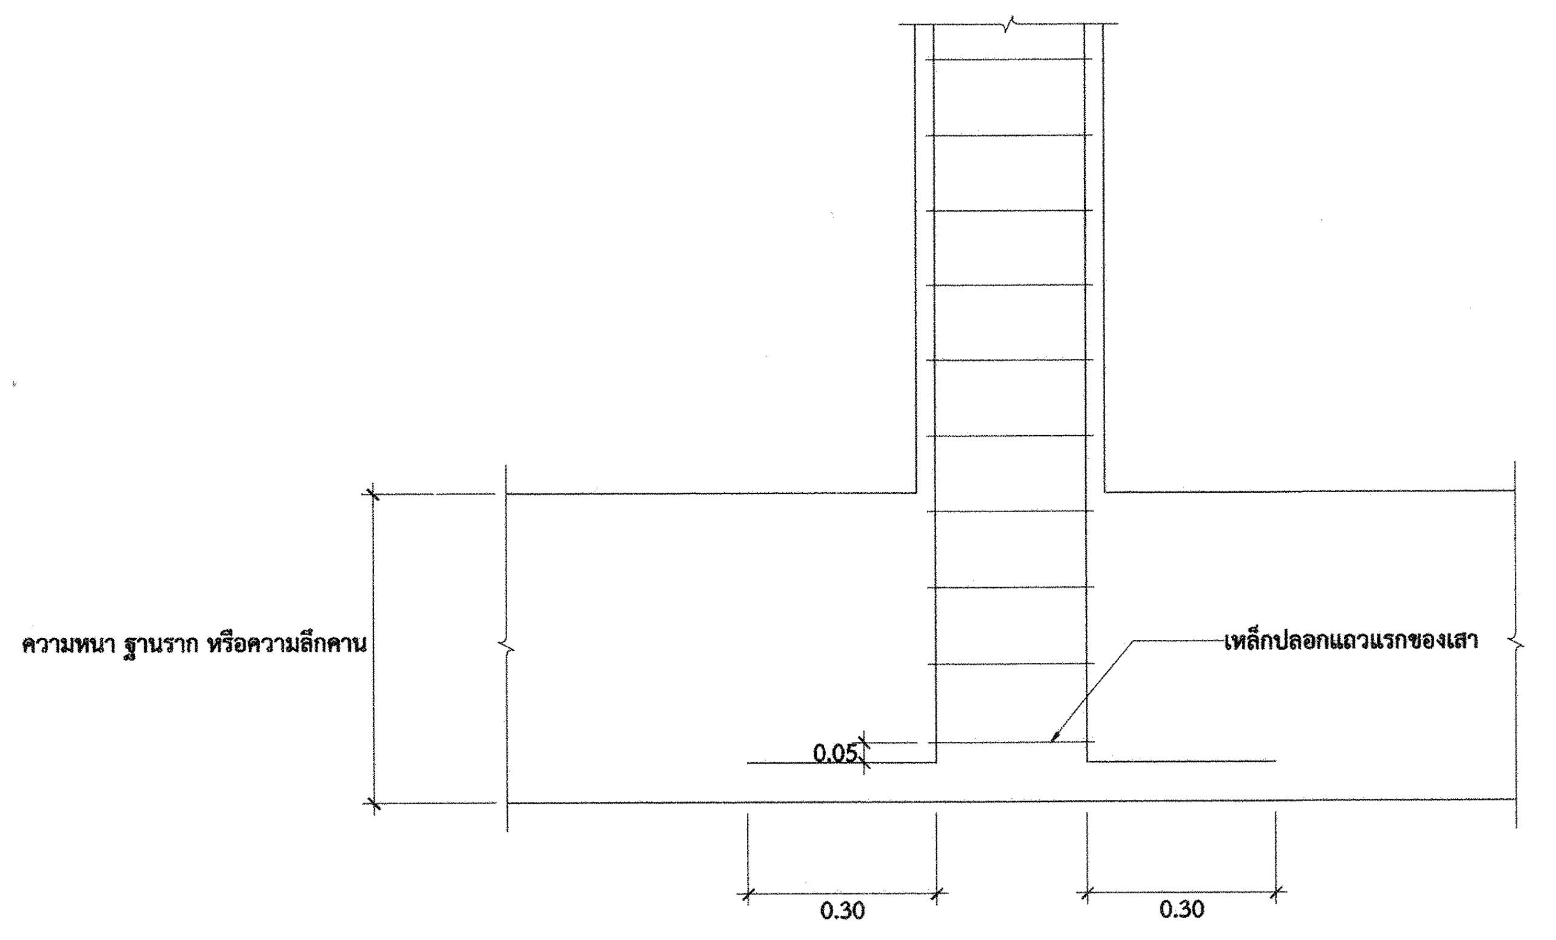

แบบขยายเสาบนฐานราก หรือคาน

NOT TO SCALE

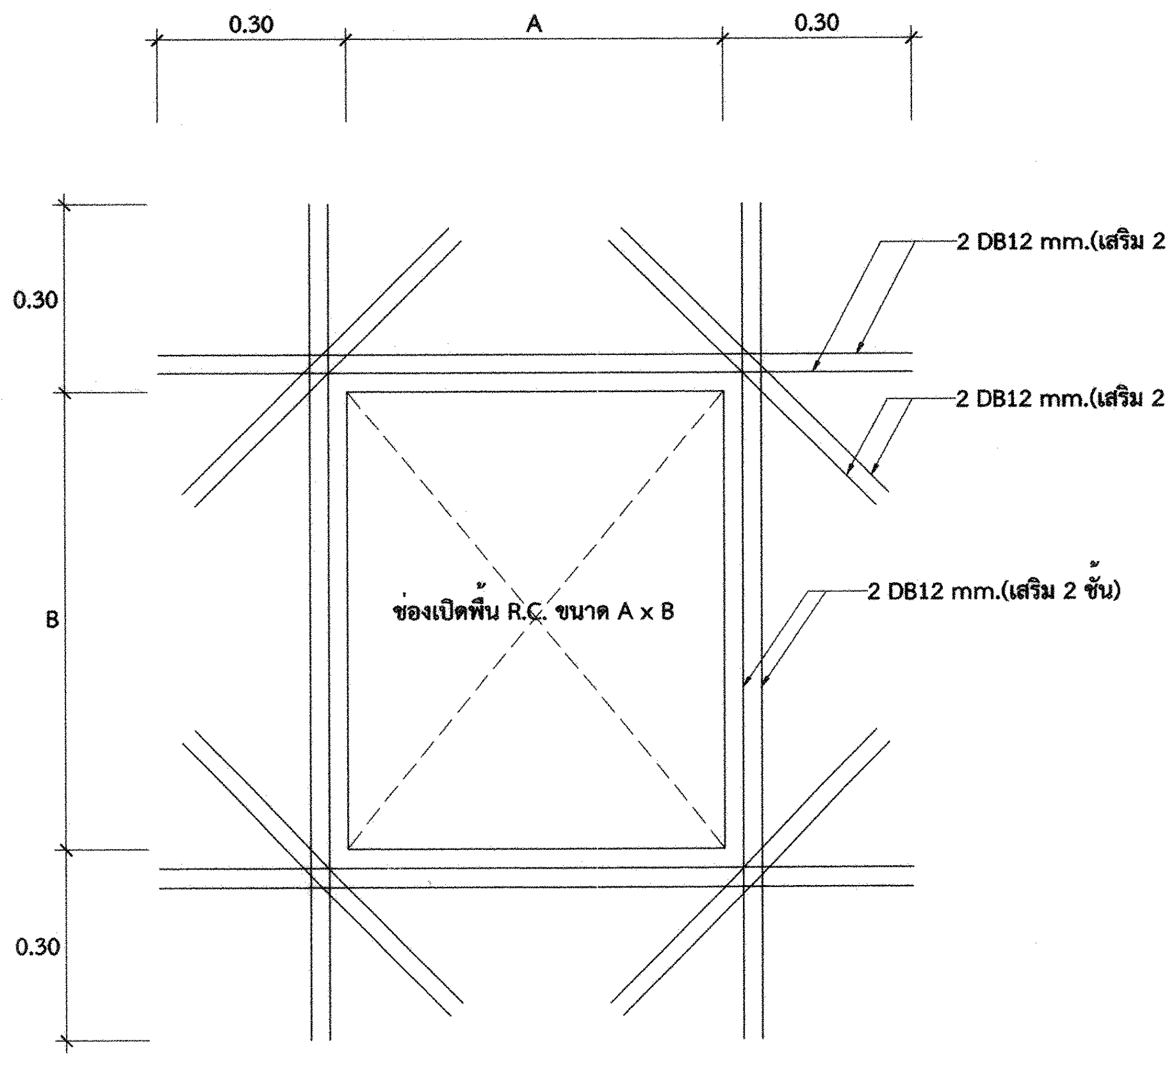

แบบขยายช่องเปิดของพื้นคอนกรีตเสริมเหล็ก

NOT TO SCALE

หมายเหตุ

- ผู้รับจ้างจะต้องจัดทำ SHOP DRAWING ช่องเปิดพื้น ค.ส.ล. โดยจะต้องตรวจสอบกับแบบงานระบบทั้งหมด ส่งให้ กฟผ. ก่อนดำเนินการ

กฟผ

การไฟฟ้าฝ่ายผลิตแห่งประเทศไทย

ฝ่ายออกแบบและบริหารงานก่อสร้าง

ได้รับการรับรอง ISO 9001:2008

53 หมู่ 2 ถนนจรัญสนิทวงศ์ บางกรวย นนทบุรี 11130 โทร436-1910-3

งานออกแบบ และ เอกสารประกอบแบบถือเป็นสมบัติของ ฝ่ายออกแบบและบริหารงานก่อสร้าง การไฟฟ้าฝ่ายผลิตแห่งประเทศไทย ห้ามผู้ใดนำไปใช้งาน ทำซ้ำ หรือ ดัดแปลง โดยไม่ได้รับอนุญาตเป็นลายลักษณ์อักษร จาก การไฟฟ้าฝ่ายผลิตแห่งประเทศไทย

ออกแบบ

สถาปนิก (นาย อดิศร ศรีสุพรรณ)
สถาปนิกภายใน (นางสาวศานติวร เอื้อประเสริฐ)
(นาย อภิสิทธิ์ ณัฐวรวโรดม์)
วิศวกรโครงสร้าง (นาย กฤษณะ ฤทธีตานนท์)
วิศวกรสุขาภิบาล (นางสาว ปรางค์ทิพย์ ชัยเวส)
วิศวกรไฟฟ้า (นาย สุรเชษฐ์ ณ เชียงใหม่)
วิศวกรเครื่องกล (นาย เผด็จ โพธิ์แก้ว)

ตรวจสอบ

ผู้ควบคุมงาน กฟผ. บุญชัย ผดุงสมบัติถาวร
(นาย บุญชัย ผดุงสมบัติถาวร)
(นาย ดนุพงษ์ สรรพอุดม)
(นาย อภิศักดิ์ รำพึงกิจ)
(นาย นนทชัย สกุลรัศมีไพศาล)
หัวหน้าแผนกบริหารสัญญาก่อสร้างอาคาร (นาย ศรชัย อภิบาลพลธรรม)

เห็นชอบ

(นาย สาโรจน์ จีนโก๊ว)
หัวหน้ากองบริหารงานก่อสร้าง

ผู้รับจ้าง

CAN DO CONSTRUCTION CO.,LTD
222 ถนนเทศบาลรังรักษ์เหนือ แขวงลาดยาว
เขตจตุจักร กรุงเทพมหานคร 10900
TEL. 591-3972 , 591-4906 FAX. 954-3759

เขียนแบบ

(นางสาว กัญญาพัชร แก้วทับทิม)

ตรวจสอบ

(นาย สำราญ เจริญวงศ์)

รับรอง

(นาย สำราญ เจริญวงศ์)
วิศวกรโครงการ

AS-BUILT DRAWING

งานอาคารสำนักงาน (อขน.)

แบบแสดง

มาตรฐานการทาบเหล็กเสริมเสา และมาตรฐานช่องเปิด

อ้างอิงแบบ กฟผ. เลขที่ SNO-OF12-03-C-02/13	**แบบเลขที่** AB-SNO-OF12-03-C-02/14
เลขที่งาน 257112-03	**จำนวนแผ่น** 14