AB-SNO-OF12-03-C-03/14

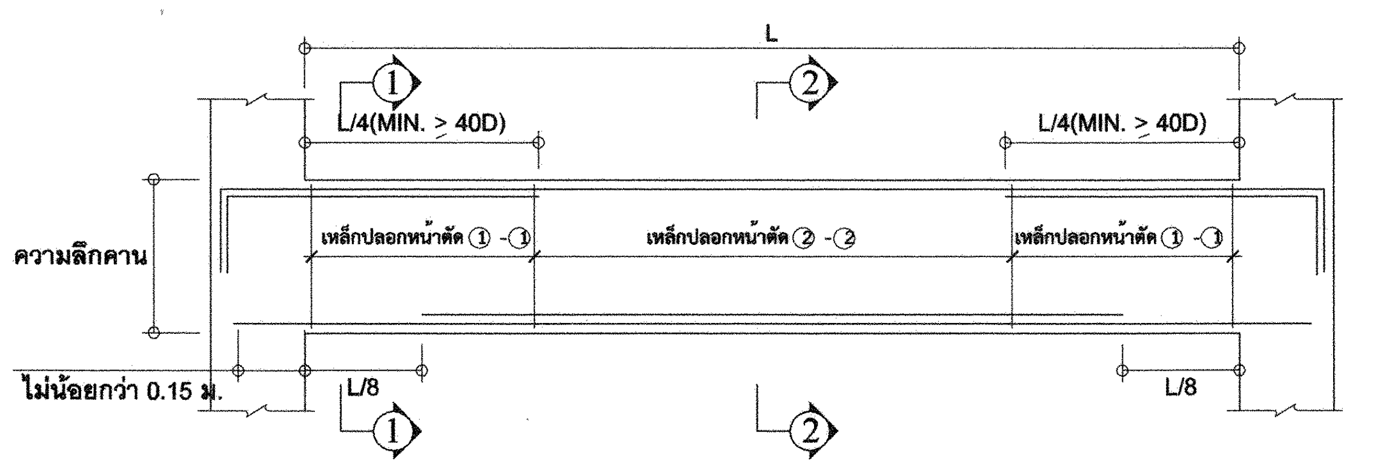

แบบขยายคานช่วงเดียว

NOT TO SCALE

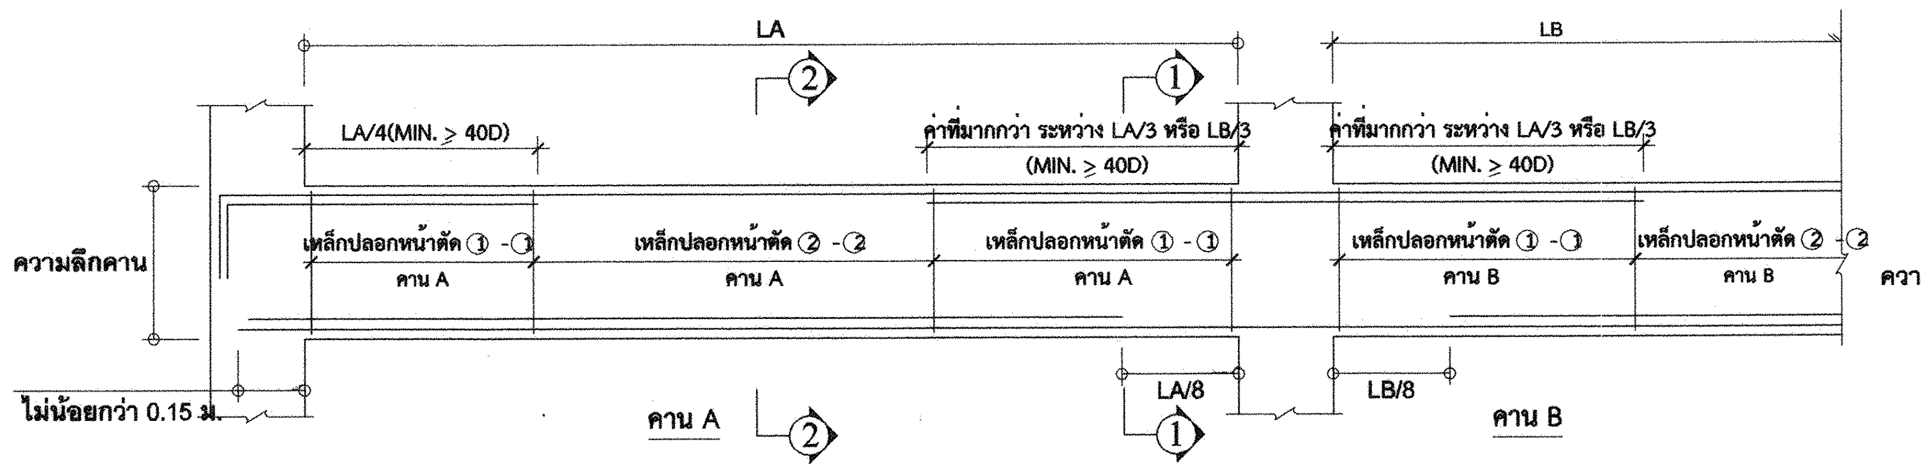

แบบขยายคานต่อเนื่อง

NOT TO SCALE

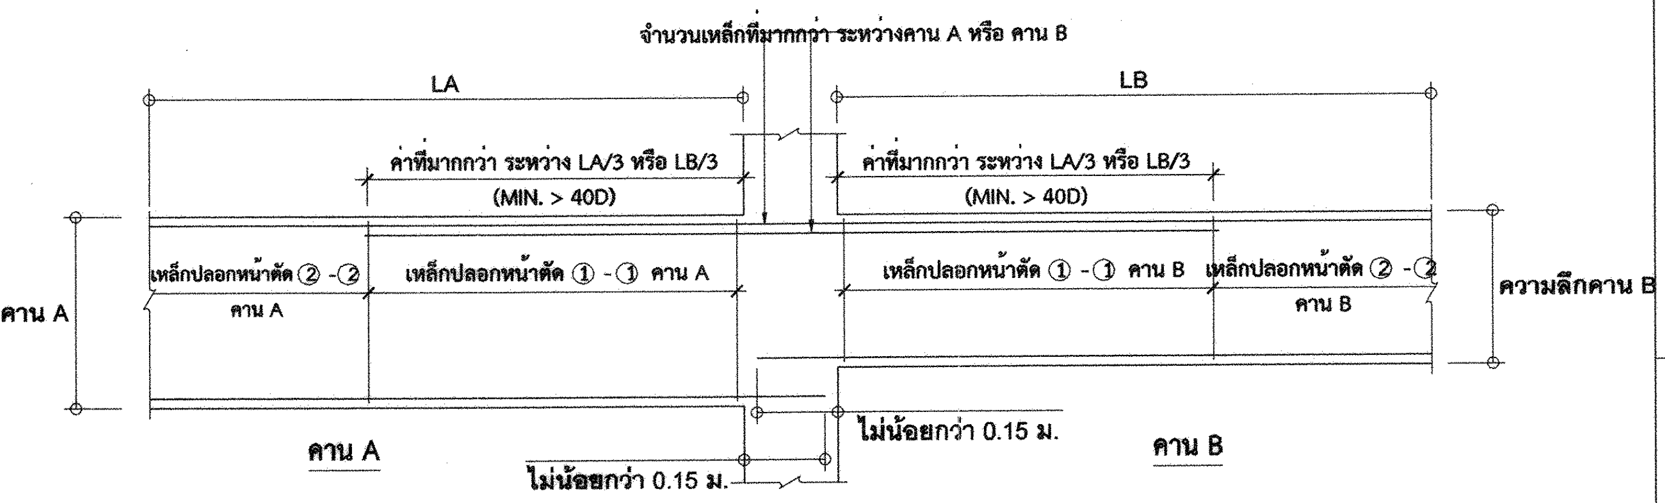
จำนวนเหล็กที่มากกว่า ระหว่างคาน A หรือ คาน B
LA
LB
ค่าที่มากกว่า ระหว่าง LA/3 หรือ LB/3
(MIN. > 40D)
ค่าที่มากกว่า ระหว่าง LA/3 หรือ LB/3
(MIN. > 40D)
เหล็กปลอกหน้าตัด ② - ②
คาน A
เหล็กปลอกหน้าตัด ① - ① คาน A
เหล็กปลอกหน้าตัด ① - ① คาน B
เหล็กปลอกหน้าตัด ② - ②
คาน B
ความลึกคาน A
ความลึกคาน B
ไม่น้อยกว่า 0.15 ม.
ไม่น้อยกว่า 0.15 ม.
คาน A
คาน B

แบบขยายคานต่างเนื่องท้องคานต่างระดับ

NOT TO SCALE

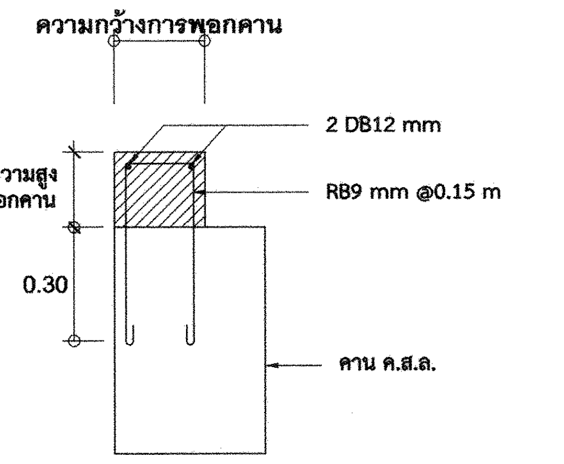

แบบขยายการพอกคานไม่เต็มหน้าคาน

NOT TO SCALE

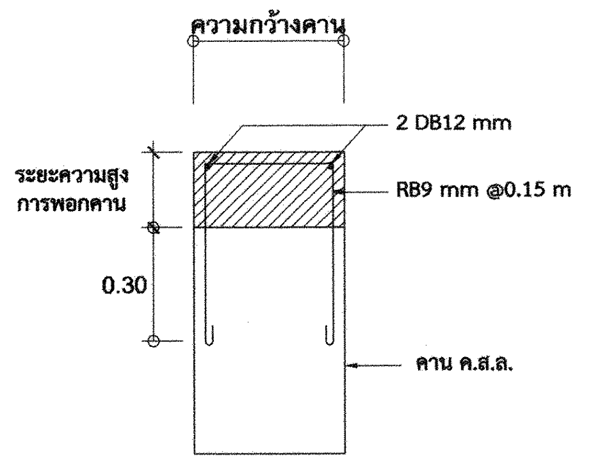

แบบขยายการพอกคานเต็มหน้าคาน

NOT TO SCALE

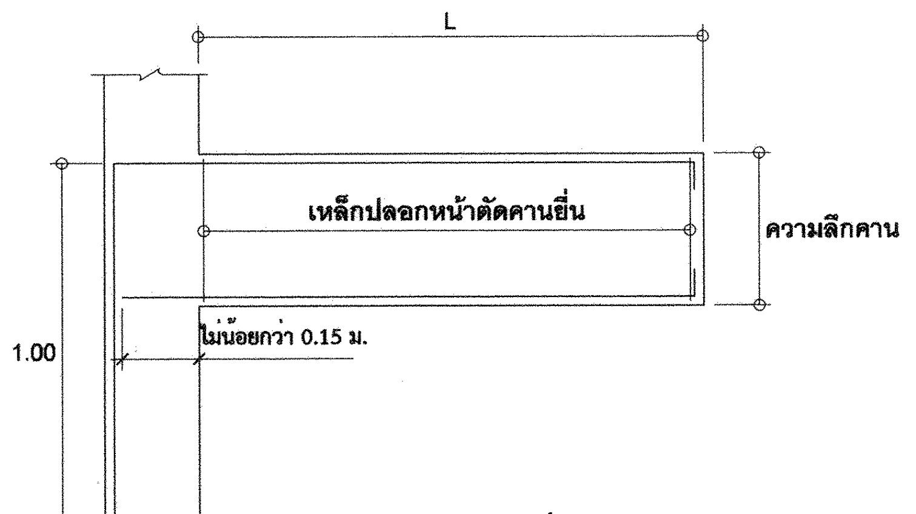

แบบขยายคานยื่นจากเสา

NOT TO SCALE

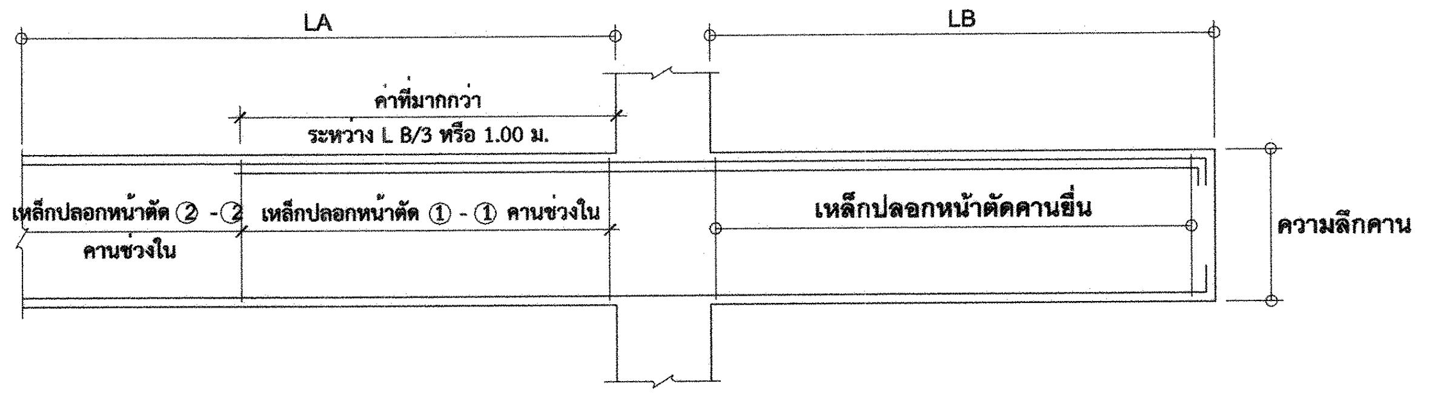

แบบขยายคานยื่นต่อเนื่องกับคานช่วงใน

NOT TO SCALE

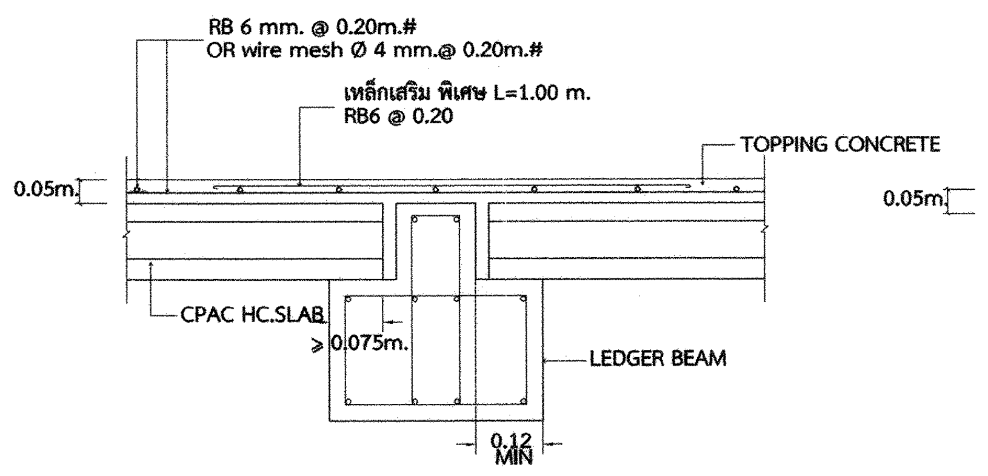

บนคานคอนกรีตแบบเป็นบ่า

PS

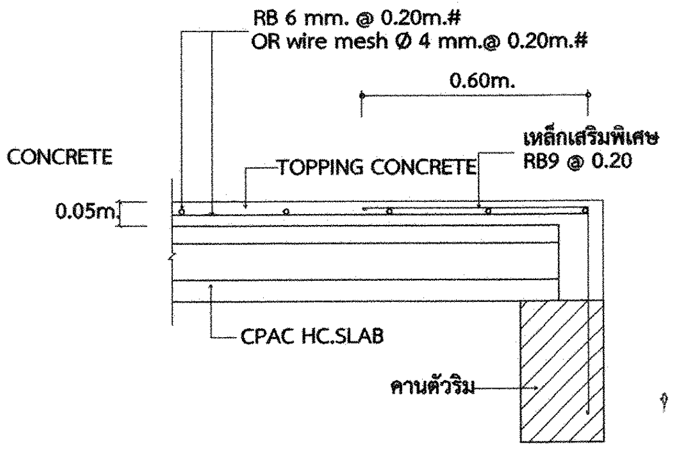

พื้นวางบนคานริม

PS

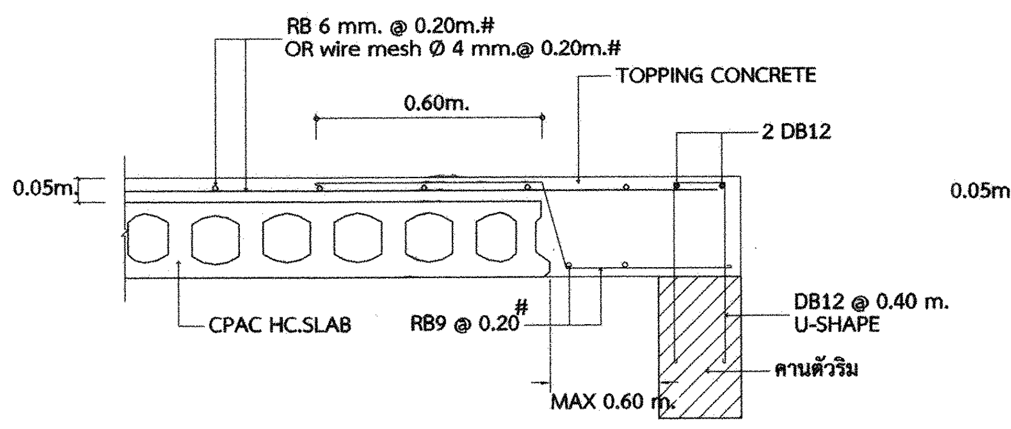

กรณีเศษช่องว่างที่คานริม

PS

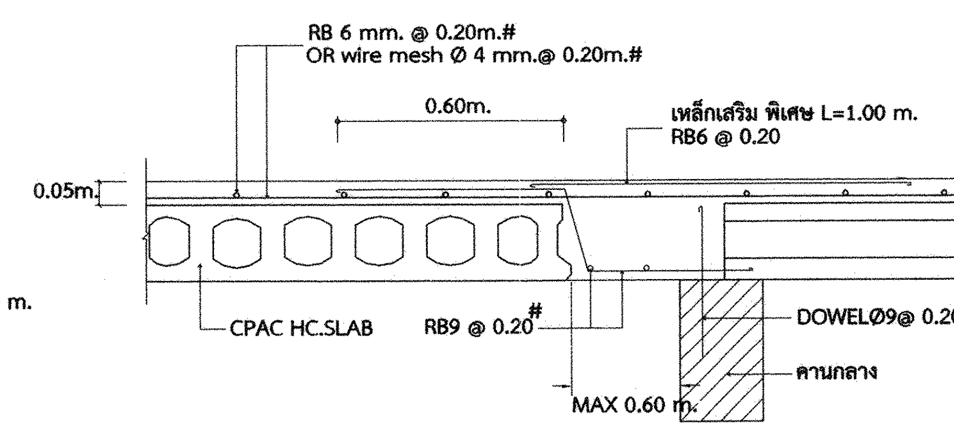

กรณีเศษช่องว่างที่คาน

PS

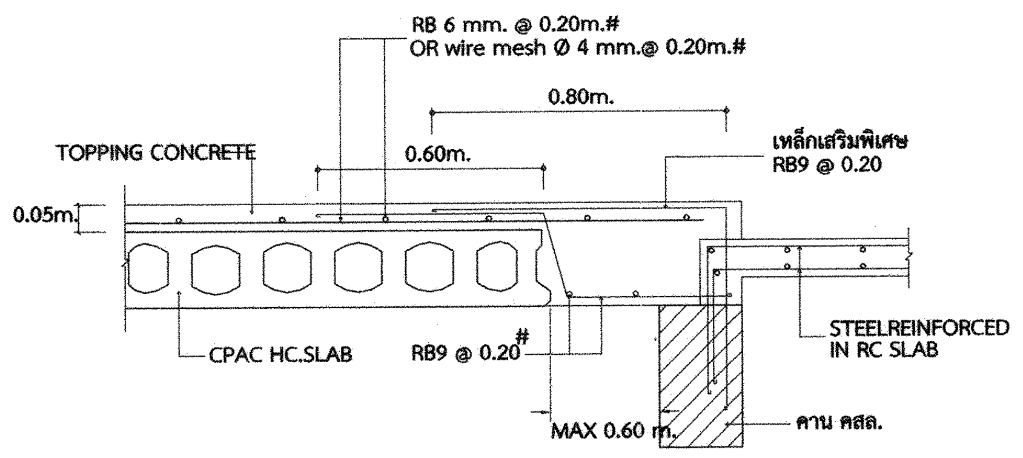

พื้นเทกับที่ลดระดับ (กรณีที่ 2)

PS

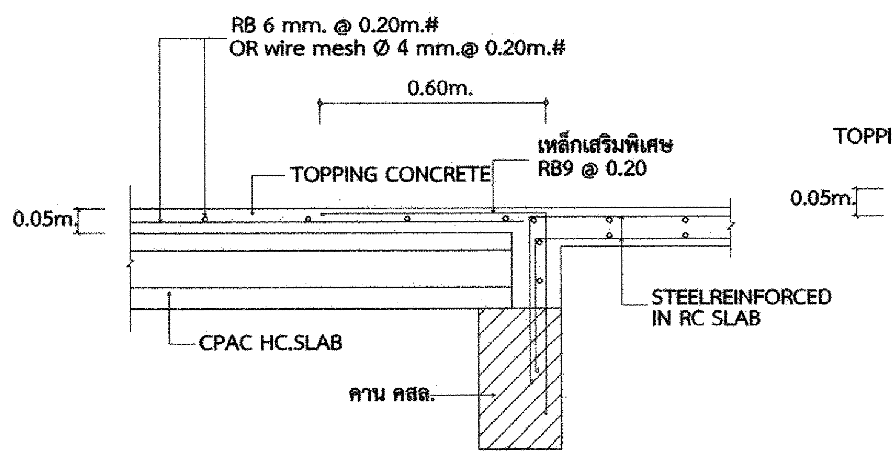

พื้นเทกับที่ (กรณีที่ 1)

PS

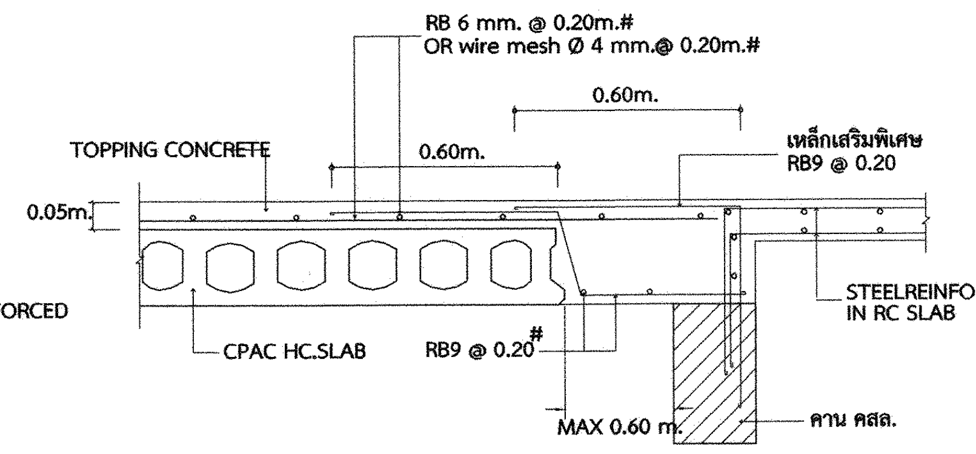

พื้นเทกับที่ (กรณีที่ 2)

PS

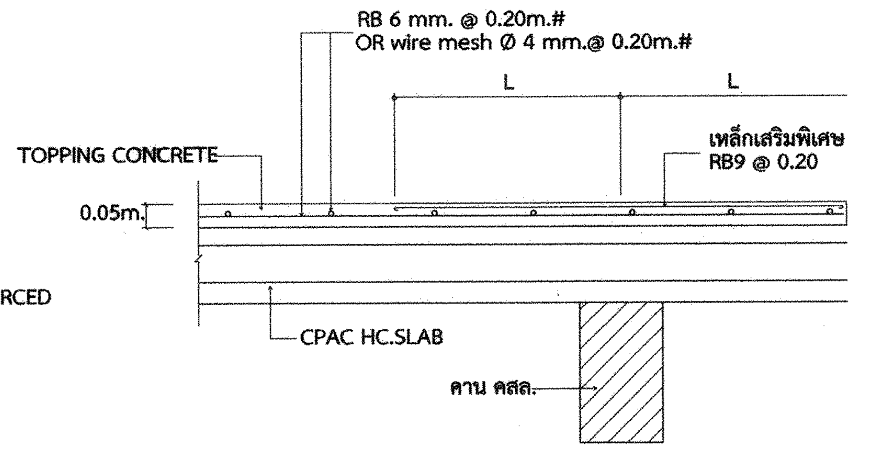

กรณีพื้นยื่น

PS

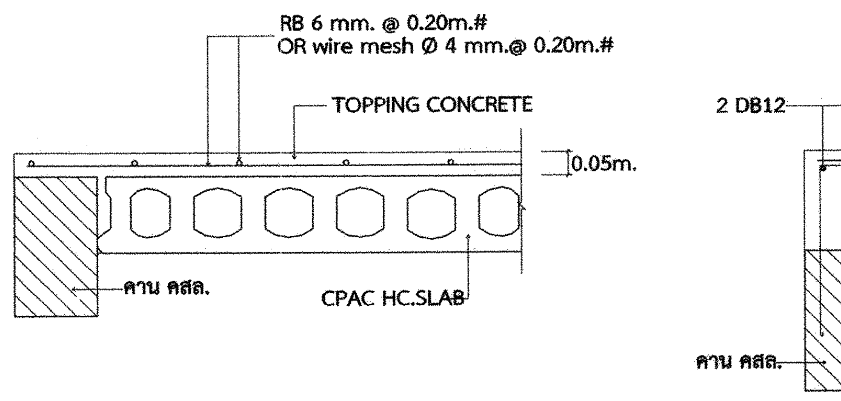

รูปตัดตามขวางแผ่นพื้นกลวง
(แผ่นริมนอก) แบบที่ 1

PS

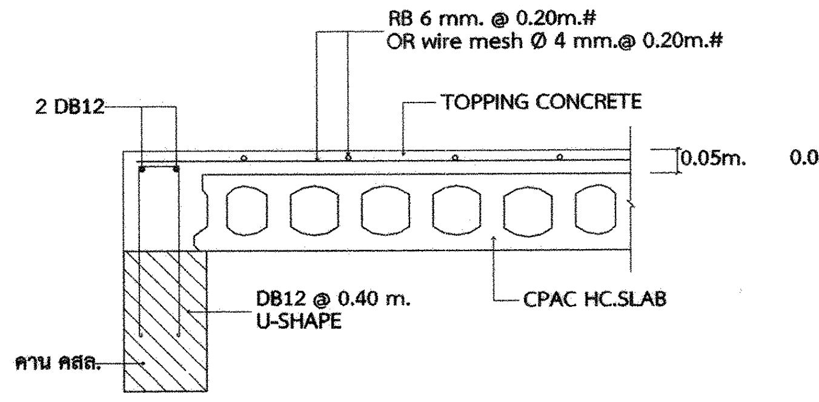

รูปตัดตามขวางแผ่นพื้นกลวง
(แผ่นริมนอก) แบบที่ 2

PS

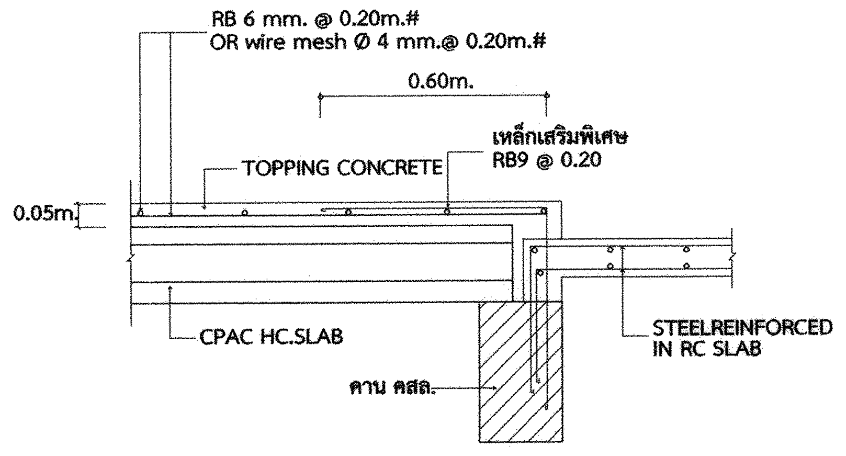

พื้นเทกับที่ลดระดับ (กรณีที่ 1)

PS

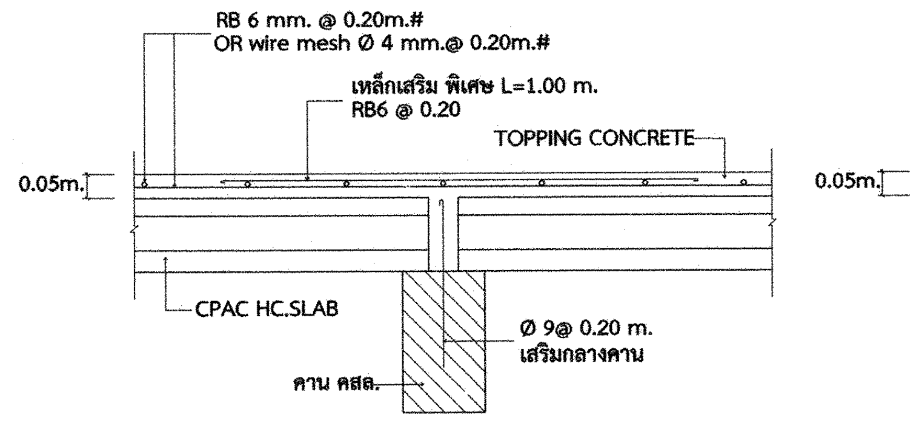

รูปตัดตามยาวแผ่นพื้นกลวง

PS

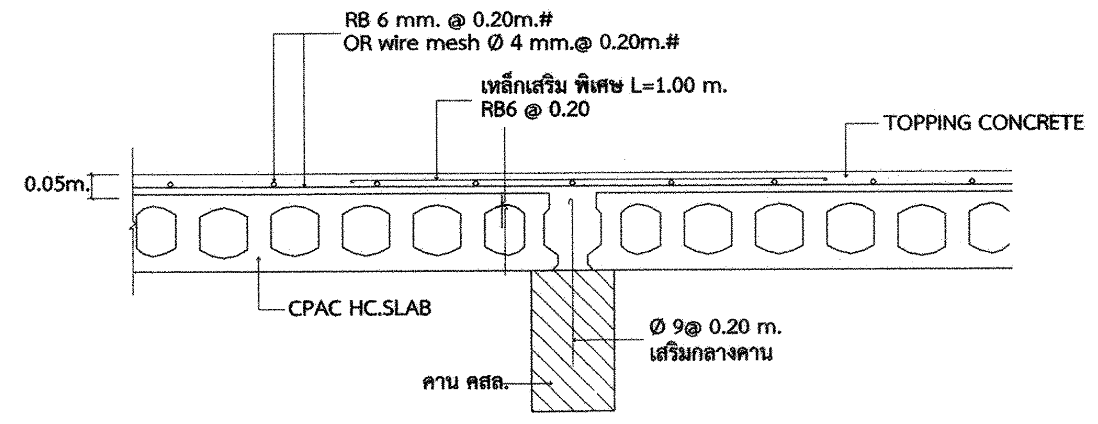

รูปตัดตามขวางแผ่นพื้นกลวง

PS

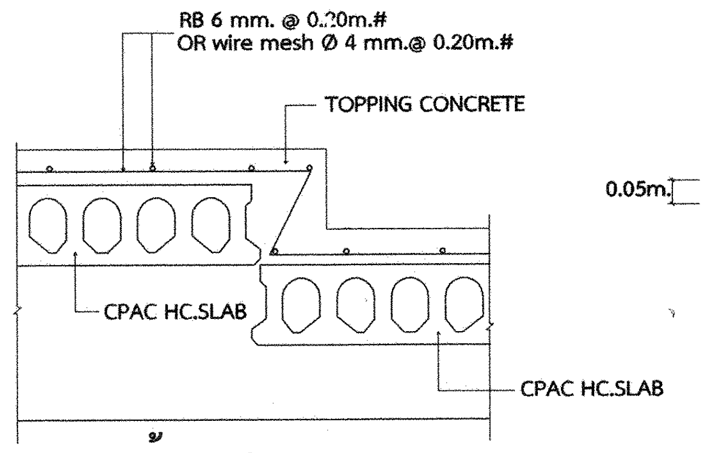

พื้นสำเร็จรูปลดระดับ

PS

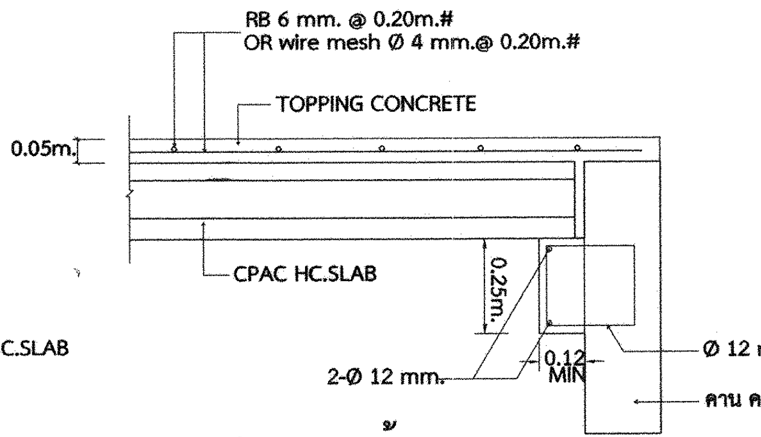

บ่าคานรับพื้นสำเร็จรูป

PS

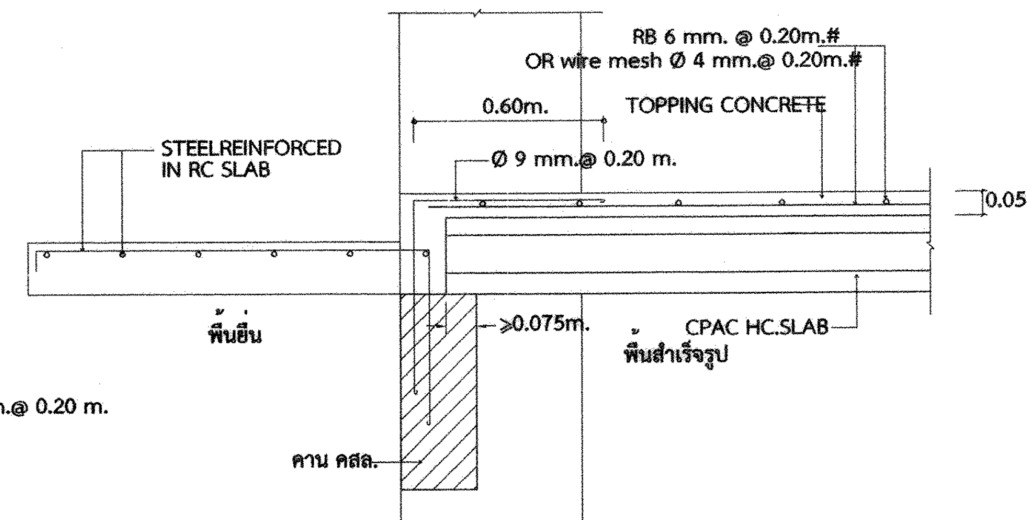

PS

การไฟฟ้าฝ่ายผลิตแห่งประเทศไทย

ฝ่ายออกแบบและบริหารงานก่อสร้าง

ได้รับการรับรอง ISO 9001:2008

53 หมู่ 2 ถนนจรัญสนิทวงศ์ บางกรวย นนทบุรี 11130 โทร436-1910-3

งานออกแบบ และ เอกสารประกอบแบบถือเป็นสมบัติของ ฝ่ายออกแบบและบริหารงานก่อสร้าง การไฟฟ้าฝ่ายผลิตแห่งประเทศไทย ห้ามผู้ใดนำไปใช้งาน ทำซ้ำ หรือ ดัดแปลง โดยไม่ได้รับอนุญาตเป็นลายลักษณ์อักษร จาก การไฟฟ้าฝ่ายผลิตแห่งประเทศไทย

ออกแบบ

สถาปนิก (นาย อดิศร ศรีสุพรรณ)
สถาปนิกภายใน (นางสาวศานติวร เอื้อประเสริฐ)
(นาย อภิสิทธิ์ ณัฐวรวโรตม์)
วิศวกรโครงสร้าง (นาย กฤษณะ ฤทธีตานนท์)
วิศวกรสุขาภิบาล (นางสาว ปรางค์ทิพย์ ชัยเวส)
วิศวกรไฟฟ้า (นาย สุรเชษฐ์ ณ เชียงใหม่)
วิศวกรเครื่องกล (นาย เผด็จ โพธิ์แก้ว)

ตรวจสอบ

ผู้ควบคุมงาน กฟผ. บุญชัย ผดุงสมบัติถาวร
(นาย บุญชัย ผดุงสมบัติถาวร)
(นาย ดนุพงษ์ สรรพอุดม)
(นาย อภิศักดิ์ รำพึงกิจ)
(นาย นนทชัย สกุลรัศมีไพศาล)
หัวหน้าแผนกบริหารสัญญาก่อสร้างอาคาร (นาย ศรชัย อภิบาลพลธรรม)

เห็นชอบ

(นาย สาโรจน์ จีนโก๊ว)
หัวหน้ากองบริหารงานก่อสร้าง

ผู้รับจ้าง

CAN DO CONSTRUCTION CO.,LTD
222 ถนนเทศบาลรังรักษ์เหนือ แขวงลาดยาว
เขตจตุจักร กรุงเทพมหานคร 10900
TEL. 591–3972 , 591–4906 FAX. 954–3759

เขียนแบบ

(นางสาว กัญญาพัชร แก้วทับทิม)

ตรวจสอบ

(นาย สำราญ เจริญวงศ์)

รับรอง

(นาย สำราญ เจริญวงศ์)
วิศวกรโครงการ

AS-BUILT DRAWING

งานอาคารสำนักงาน (อขน.)

แบบแสดง
ขยายมาตรฐานการเสริมเหล็กคาน และพื้น

อ้างอิงแบบ กฟผ. เลขที่ SNO-OF12-03-C-03/13	**แบบเลขที่** AB-SNO-OF12-03-C-03/14
เลขที่งาน 257112-03	**จำนวนแผ่น** 14