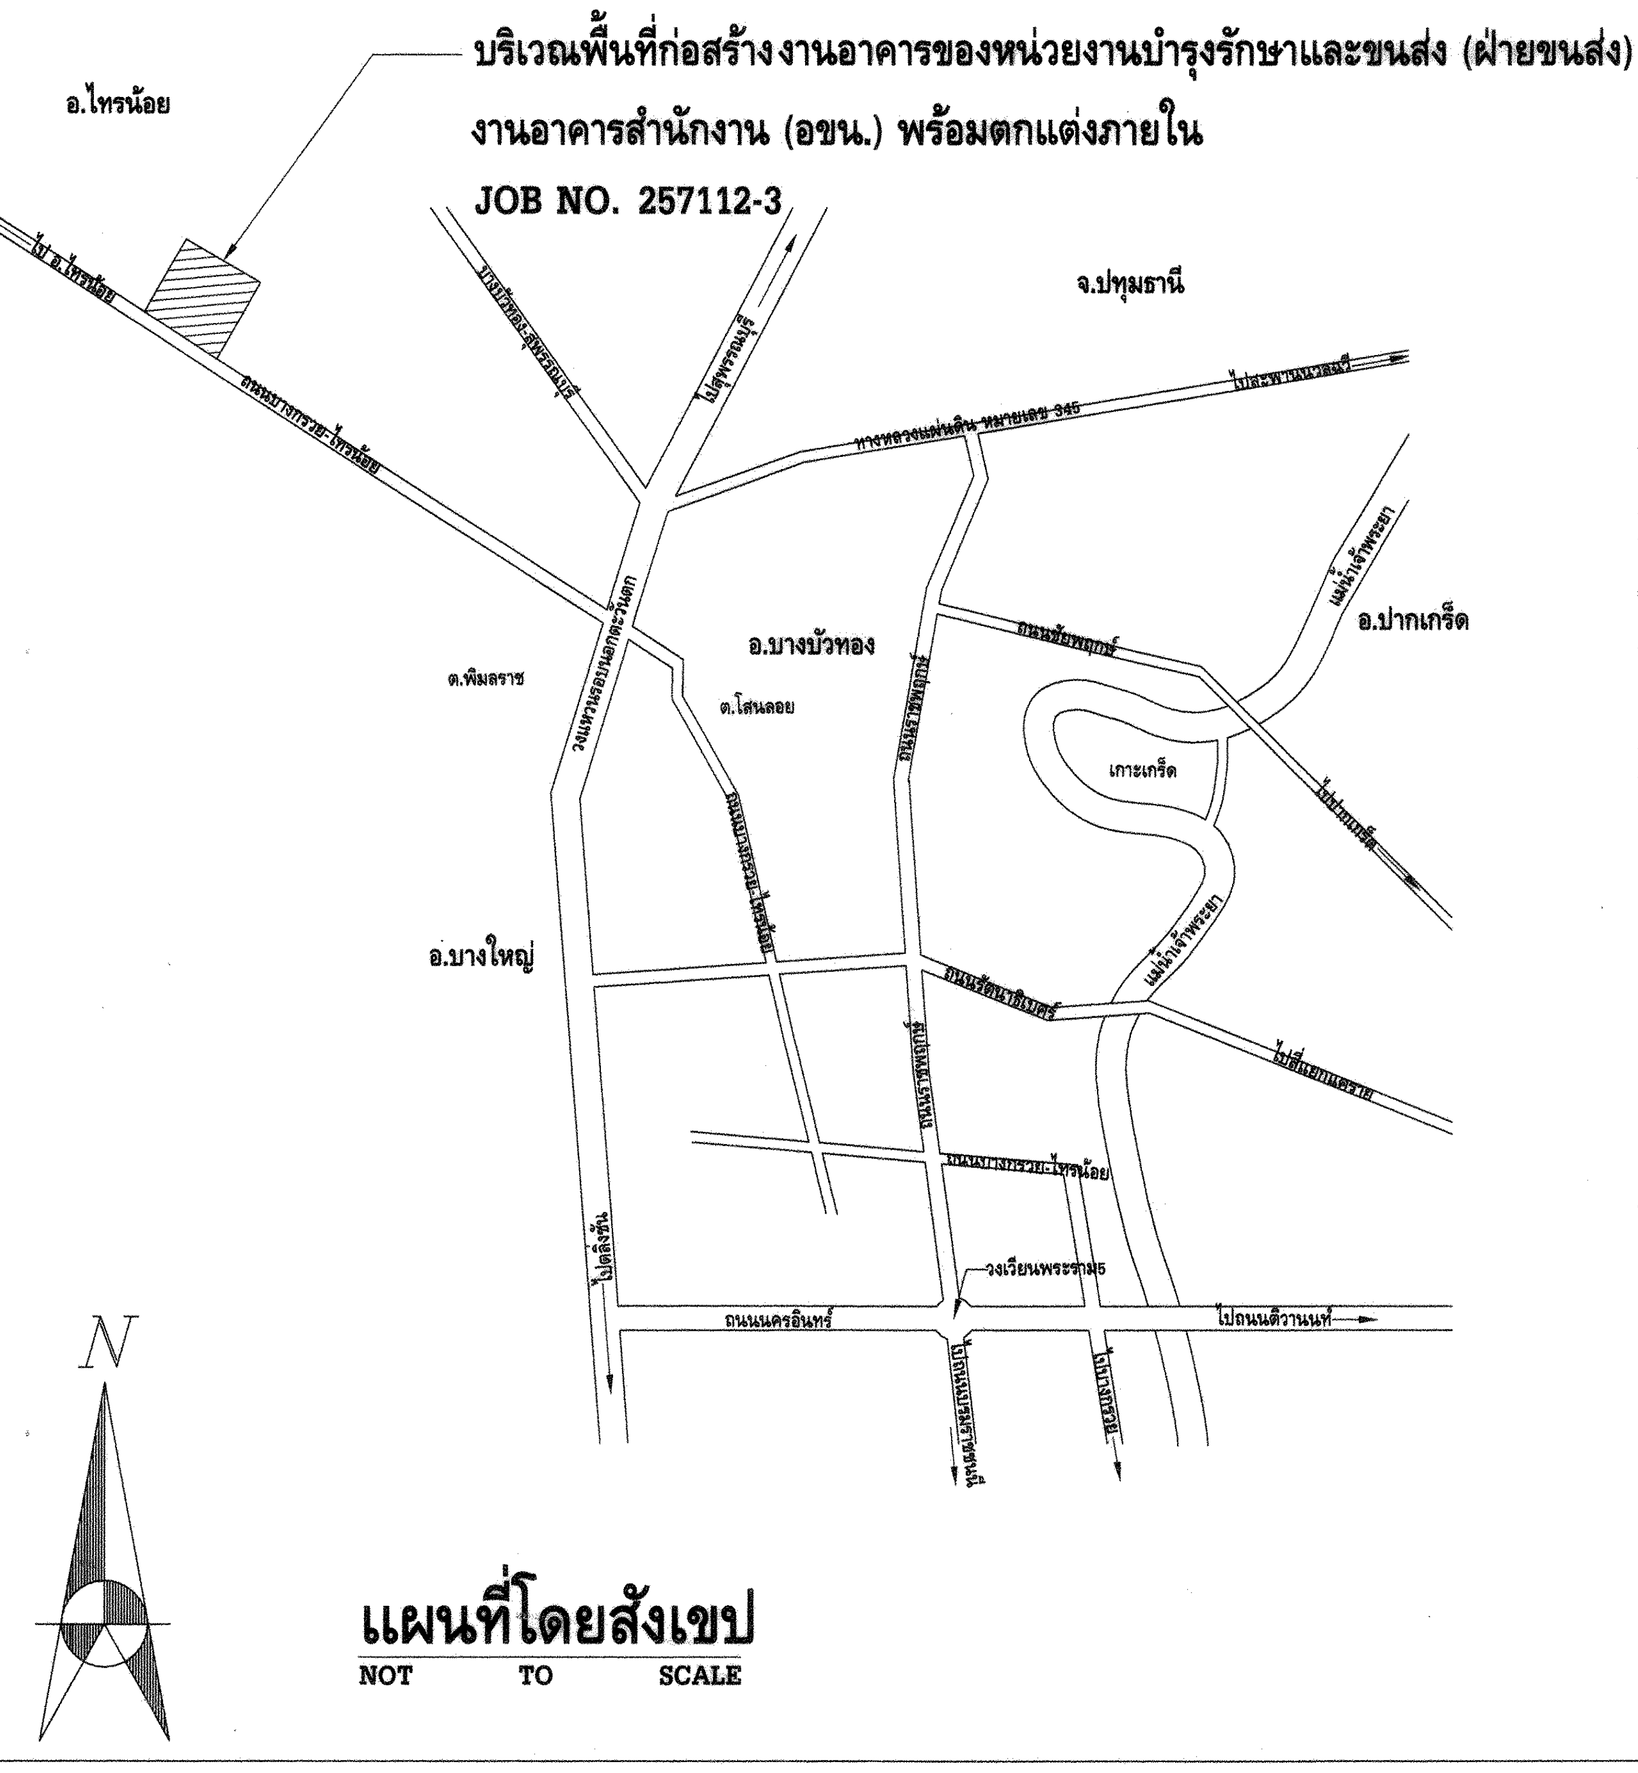

บริเวณพื้นที่ก่อสร้างงานอาคารของหน่วยงานบำรุงรักษาและขนส่ง (ฝ่ายขนส่ง)
งานอาคารสำนักงาน (อขน.) พร้อมตกแต่งภายใน
JOB NO. 257112-3

แผนที่โดยสังเขป
NOT TO SCALE

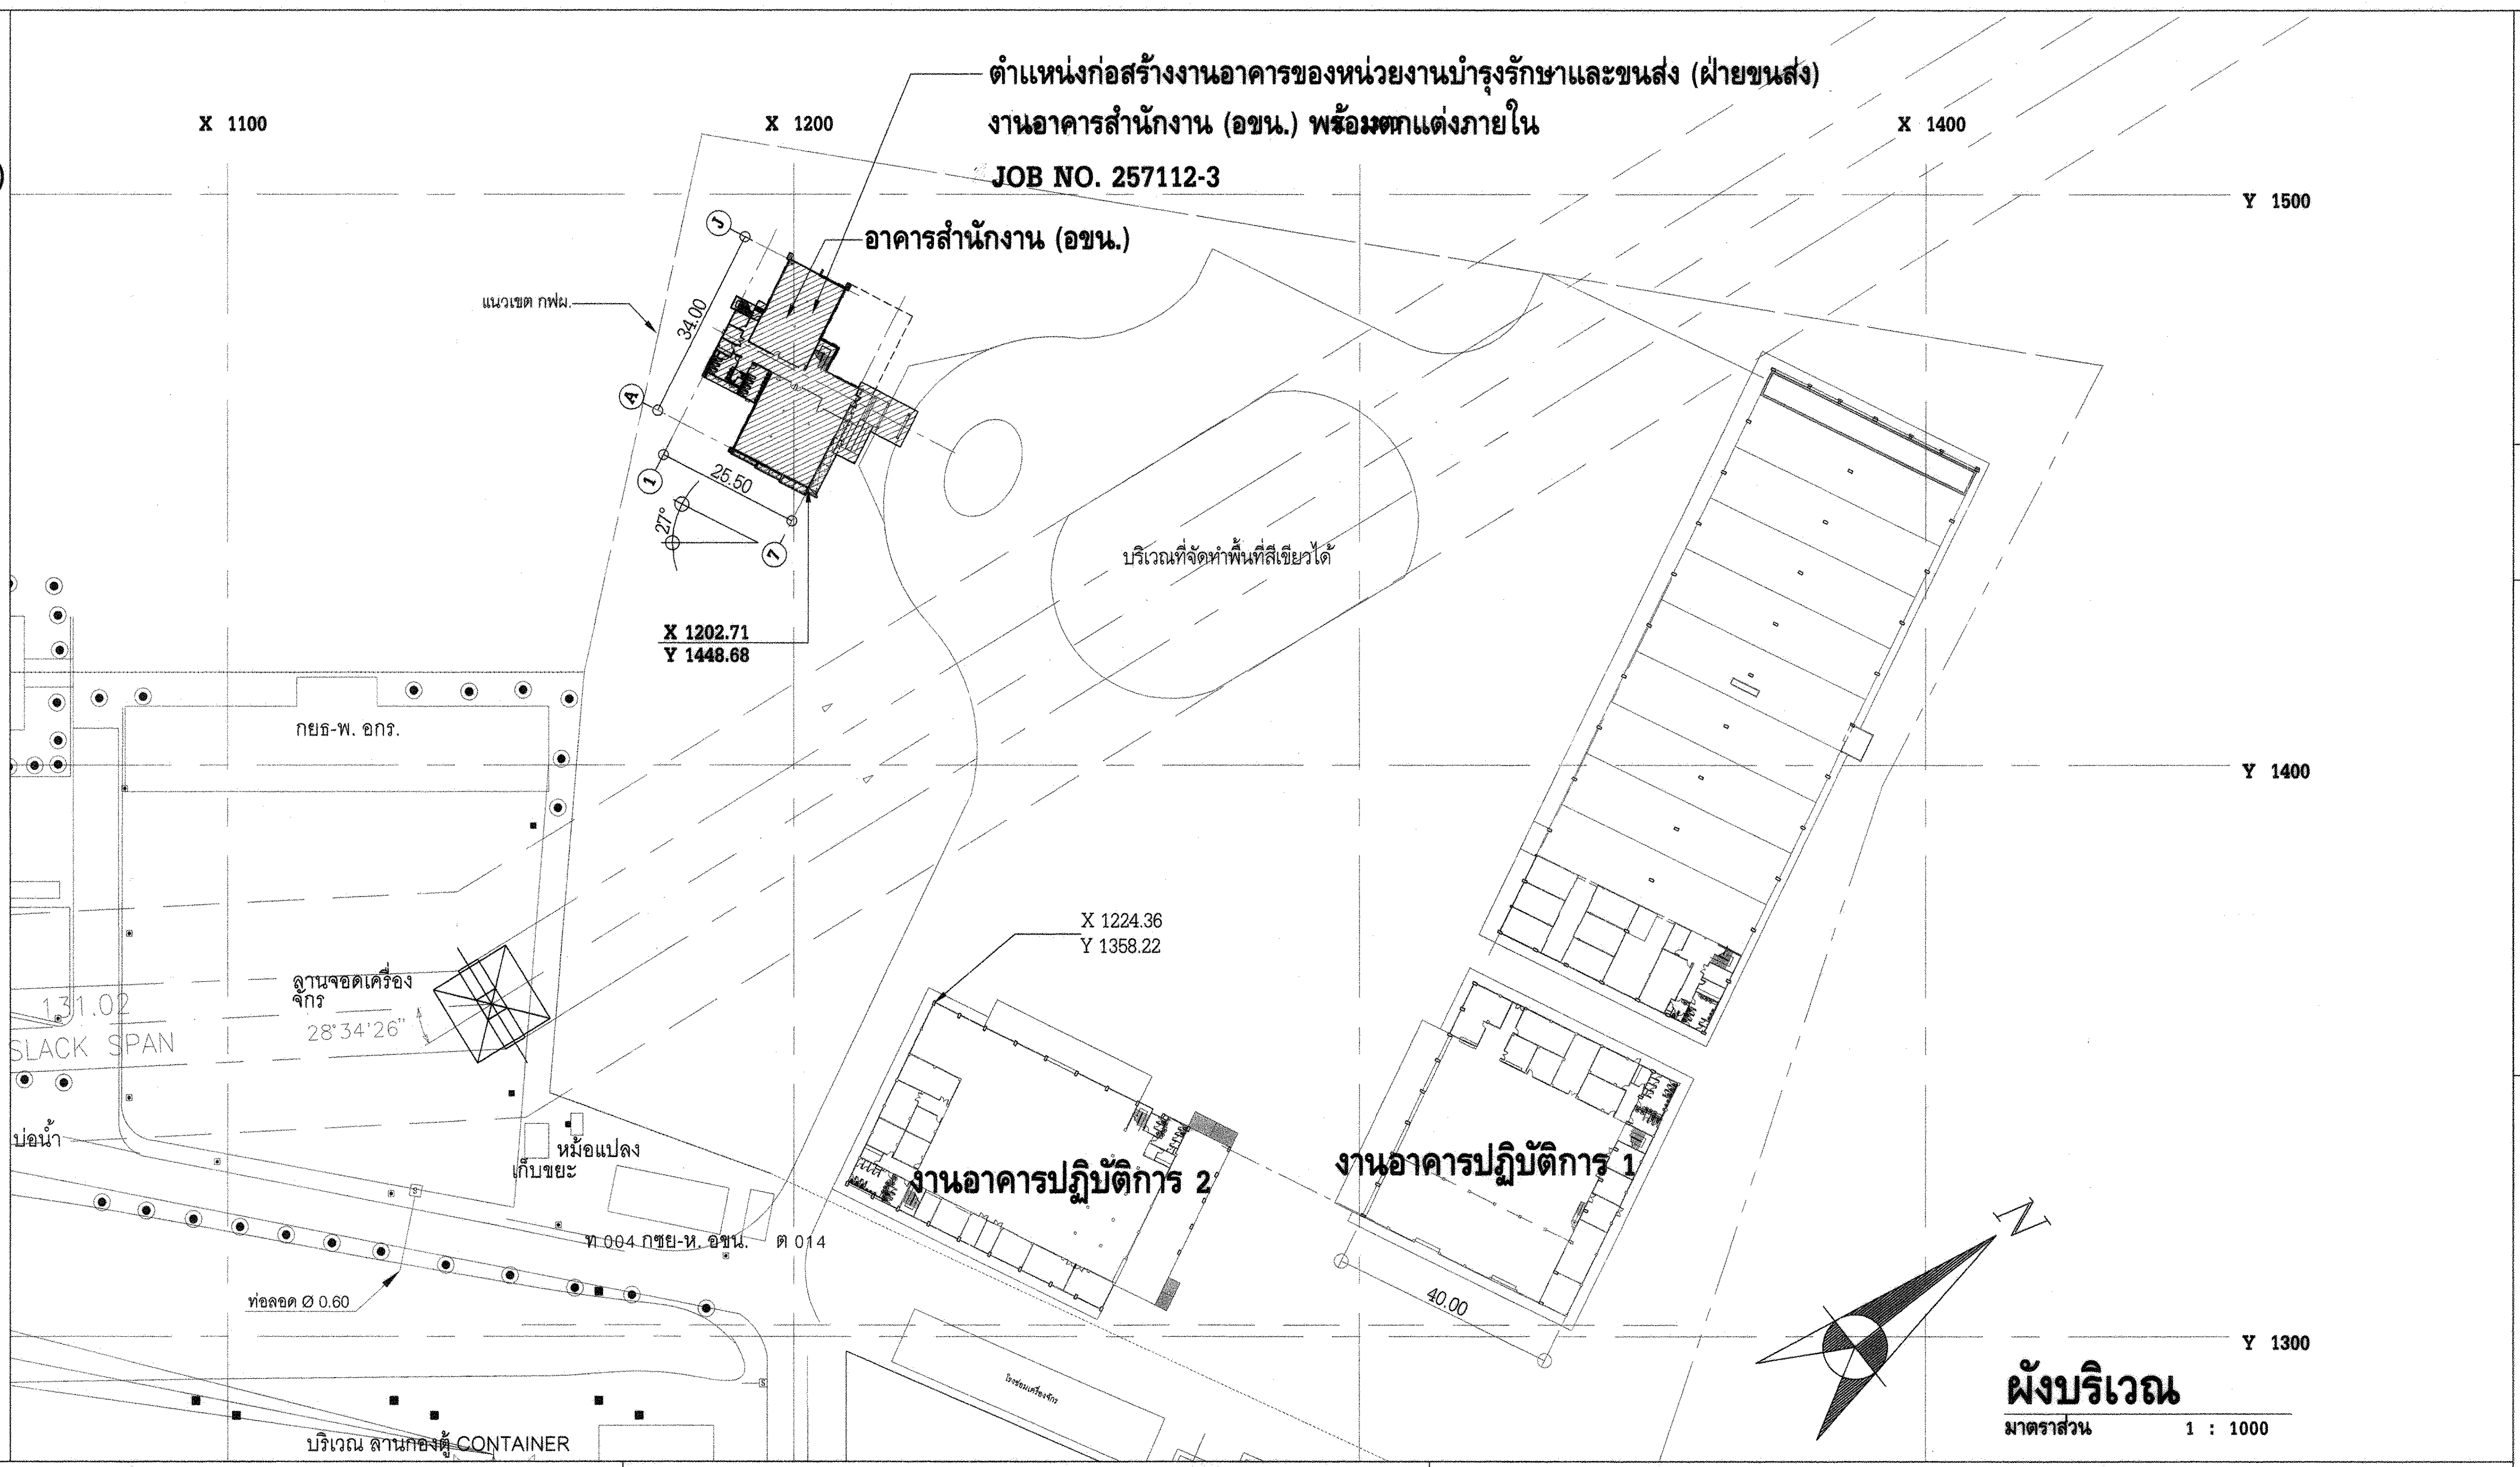

ตำแหน่งก่อสร้างงานอาคารของหน่วยงานบำรุงรักษาและขนส่ง (ฝ่ายขนส่ง)
งานอาคารสำนักงาน (อขน.) พร้อมตกแต่งภายใน
JOB NO. 257112-3

ผังบริเวณ
มาตราส่วน 1 : 1000

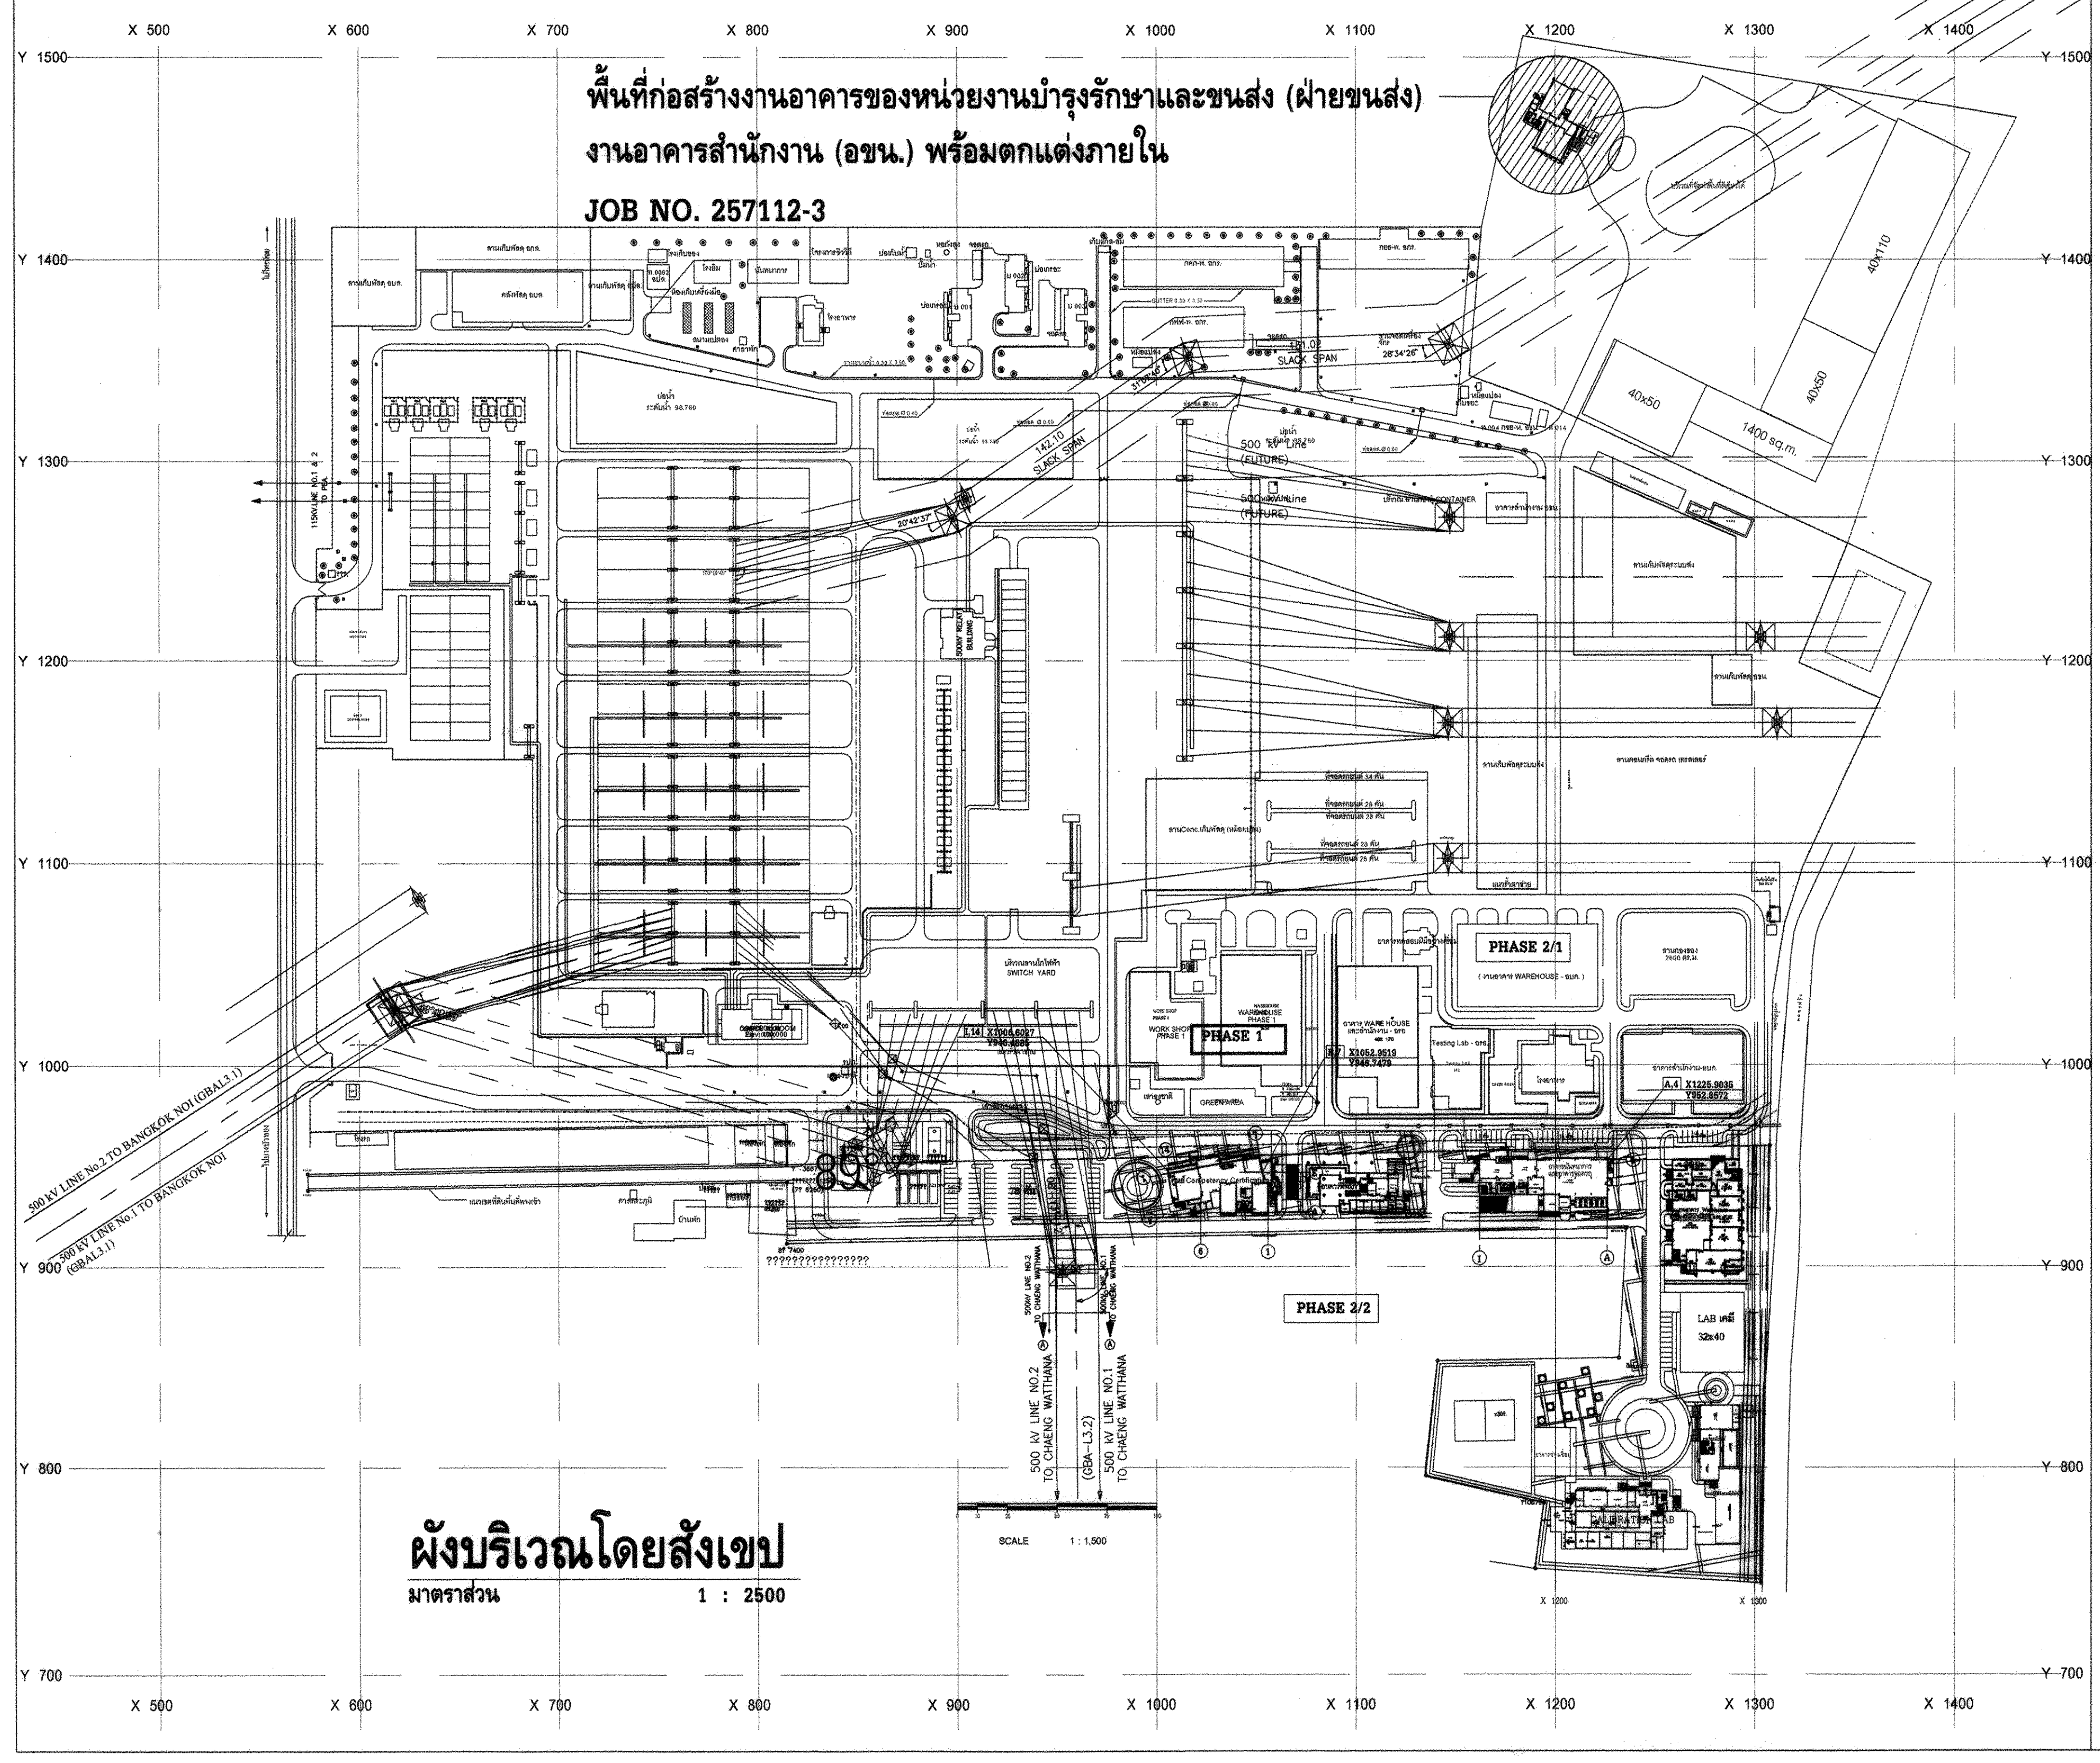

พื้นที่ก่อสร้างงานอาคารของหน่วยงานบำรุงรักษาและขนส่ง (ฝ่ายขนส่ง)
งานอาคารสำนักงาน (อขน.) พร้อมตกแต่งภายใน
JOB NO. 257112-3

ผังบริเวณโดยสังเขป
มาตราส่วน 1 : 2500

รายละเอียดประกอบแบบ

ระยะต่าง ๆ ให้ใช้มาตราเมตริก นอกจากระบุไว้เป็นอย่างอื่น

เครื่องหมาย

☐	สิ่งก่อสร้างเดิม
▨	งานอาคารของหน่วยงานบำรุงรักษาและขนส่ง (ฝ่ายขนส่ง) งานอาคารสำนักงาน (อขน.) พร้อมตกแต่งภายใน
⬚	สิ่งก่อสร้างในอนาคต

หมายเหตุ

1. ระดับอ้างอิงให้ถือเอาระดับ +99.986 ณ. หมุดสมมุติ จุด BM1. เป็นหลัก และระดับ +0.00 ให้เท่ากับระดับ +100.05
2. การปรับและถมที่ เบื้องต้น กฟผ. เป็นผู้ดำเนินการ ปรับพื้นที่ละเอียดผู้รับจ้างดำเนินการ
3. ระยะต่างๆในผังบริเวณ , ระยะความกว้างและความสูงของประตู อาจเปลี่ยนแปลงได้ ตามความเหมาะสมกับสภาพการก่อสร้างจริง ก่อนดำเนินการก่อสร้าง ให้ผู้รับจ้างปรึกษา กฟผ.
4. ในกรณีที่ตัวเลข และ/หรือ เครื่องหมาย ซึ่งแสดง ขนาด ระยะ หรือ ตำแหน่งขัดแย้งคลุมเครือ ผู้รับจ้างจะต้องสอบถาม กฟผ. ก่อนดำเนินการก่อสร้างจริง มิฉะนั้นหากเกิดความผิดพลาด ผู้รับจ้างจะต้องเป็นผู้รับผิดชอบโดยสิ้นเชิง
5. ระยะต่างๆให้ใช้มาตราเมตริก นอกจากระบุเป็นอย่างอื่น
6. เวลาทำงานจริง ผู้รับจ้างจะต้องวัดระยะจริงในสถานที่ก่อสร้าง พร้อมปรับให้เข้ากับแบบก่อนดำเนินการก่อสร้าง

สารบัญแบบ

แผ่นที่	รายการ	แบบเลขที่	แก้ไขครั้งที่	หมายเหตุ
	แบบสถาปัตยกรรม			
1	แผนที่โดยสังเขป , ผังบริเวณโดยสังเขป , ผังบริเวณ ,			
	รายละเอียดประกอบแบบ , สารบัญแบบ	AB-SNO-OF12-3-A-01/18		
2	แปลนพื้นชั้นที่ 1	AB-SNO-OF12-3-A-02/18		
3	แปลนพื้นชั้นที่ 2	AB-SNO-OF12-3-A-03/18		
4	แปลนพื้นชั้นที่ 3	AB-SNO-OF12-3-A-04/18		
5	แปลนหลังคา	AB-SNO-OF12-3-A-05/18		
6	รูปด้าน ①,②	AB-SNO-OF12-3-A-06/18		
7	รูปด้าน ③,④	AB-SNO-OF12-3-A-07/18		
8	รูปตัด Ⓐ-Ⓐ , รูปตัด Ⓑ-Ⓑ	AB-SNO-OF12-3-A-08/18		
9	แบบขยายบันได ①	AB-SNO-OF12-3-A-09/18		
10	แบบขยายบันได ②	AB-SNO-OF12-3-A-10/18		
11	แบบขยายบันได ③, ทางลาด , หลังคาคลุมทางเข้า	AB-SNO-OF12-3-A-11/18		
12	แบบขยายบันได ④, แบบขยายผนังระแนงเหล็ก	AB-SNO-OF12-3-A-12/18		
13	แบบขยายแผงกันแดด 1 , 2 , 3	AB-SNO-OF12-3-A-13/18		
14	แบบขยายห้องน้ำ ชาย หญิง , ห้องน้ำคนพิการ ชั้นที่ 1	AB-SNO-OF12-3-A-14/18		
15	แบบขยายห้องน้ำ ชาย หญิง ชั้นที่ 2 , 3	AB-SNO-OF12-3-A-15/18		
16	แบบขยายประตูพร้อมรายละเอียด	AB-SNO-OF12-3-A-16/18		
17	แบบขยายหน้าต่างพร้อมรายละเอียด	AB-SNO-OF12-3-A-17/18		
18	รายการประกอบแบบ	AB-SNO-OF12-3-A-18/18		
	รวมแบบทั้งหมด จำนวน 18 แผ่น			

การไฟฟ้าฝ่ายผลิตแห่งประเทศไทย
ฝ่ายออกแบบและบริหารงานก่อสร้าง
ได้รับการรับรอง ISO 9001:2008
53 หมู่ 2 ถนนจรัญสนิทวงศ์ บางกรวย นนทบุรี 11130 โทร436-1910-3

งานออกแบบ และ เอกสารประกอบแบบถือเป็นสมบัติของ ฝ่ายออกแบบและบริหารงานก่อสร้าง การไฟฟ้าฝ่ายผลิตแห่งประเทศไทย ห้ามผู้ใดนำไปใช้งาน ทำซ้ำ หรือ ดัดแปลง โดยไม่ได้รับอนุญาตเป็นลายลักษณ์อักษร จาก การไฟฟ้าฝ่ายผลิตแห่งประเทศไทย

ออกแบบ

สถาปนิก (นาย อดิศร ศรีสุพรรณ)
สถาปนิกภายใน (นางสาวศานติวร เอื้อประเสริฐ)
(นาย อภิสิทธิ์ ณัฐวรวโรตม์)
วิศวกรโครงสร้าง (นาย กฤษณะ ฤทธีตานนท์)
วิศวกรสุขาภิบาล (นางสาว ปรางค์ทิพย์ ชัยเวส)
วิศวกรไฟฟ้า (นาย สุรเชษฐ์ ณ เชียงใหม่)
วิศวกรเครื่องกล (นาย เผด็จ โพธิ์แก้ว)

ตรวจสอบ

ผู้ควบคุมงาน กฟผ. บุญชัย ผดุงสมบัติถาวร
(นาย บุญชัย ผดุงสมบัติถาวร)
(นาย ดนุพงษ์ สรรพอุดม)
(นาย อภิศักดิ์ รำพึงกิจ)
(นาย นนทชัย สกุลรัศมีไพศาล)
หัวหน้าแผนกบริหารสัญญาก่อสร้างอาคาร
(นาย ศรชัย อภิบาลพลธรรม)

เห็นชอบ

(นาย สาโรจน์ จีนโก๊ว)
หัวหน้ากองบริหารงานก่อสร้าง

ผู้รับจ้าง

CAN DO CONSTRUCTION CO.,LTD
222 ถนนเทศบาลรังรักษ์เหนือ แขวงลาดยาว
เขตจตุจักร กรุงเทพมหานคร 10900
TEL. 591-3972 , 591-4906 FAX. 954-3759

เขียนแบบ

(นางสาว กัญญาพัชร แก้วทับทิม)

ตรวจสอบ

(นาย สำราญ เจริญวงศ์)

รับรอง

(นาย สำราญ เจริญวงศ์)
วิศวกรโครงการ

AS-BUILT DRAWING

งานอาคารสำนักงาน (อขน.)

แบบแสดง

แผนที่โดยสังเขป , ผังบริเวณโดยสังเขป , ผังบริเวณ ,
รายละเอียดประกอบแบบ , สารบัญแบบ

อ้างอิงแบบ กฟผ. เลขที่ SNO-OF12-3-A-01/17	แบบเลขที่ AB-SNO-OF12-3-A-01/18
เลขที่งาน 257112-3	จำนวนแผ่น 18