AB-SNO-OF12-3-A-13/18

แบบขยายแผงกันแดด 1 , 2 , 3

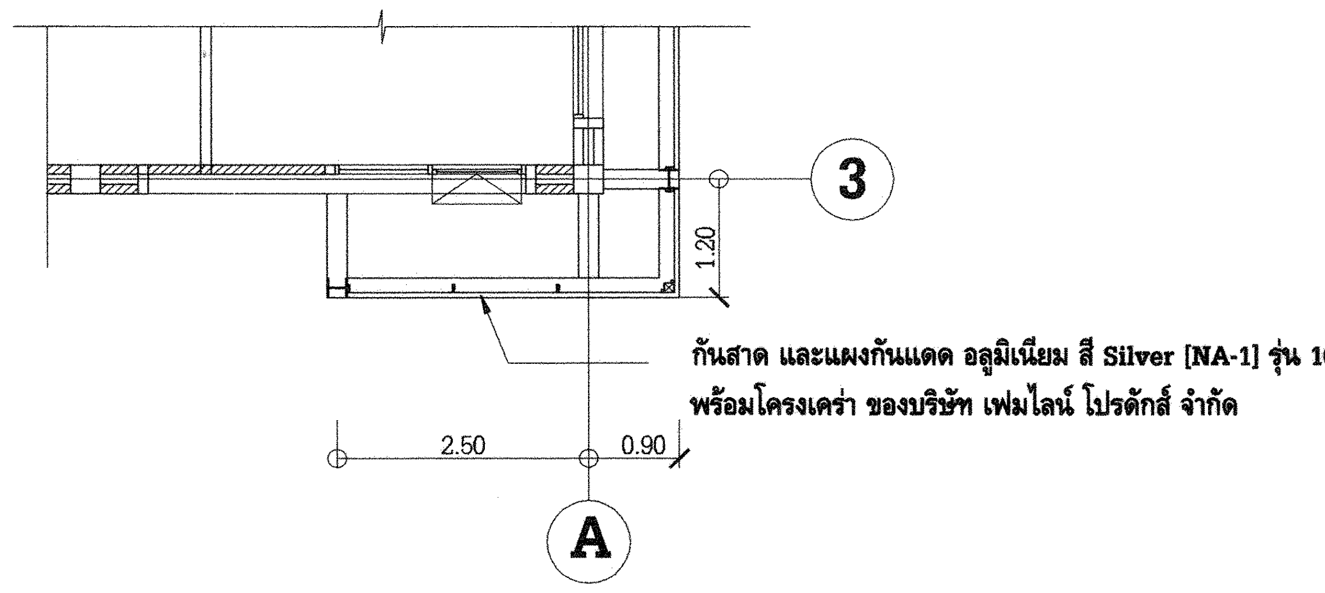
3
1.20
กันสาด และแผงกันแดด อลูมิเนียม สี Silver [NA-1] รุ่น 1050AT-A
พร้อมโครงเคร่า ของบริษัท เฟมไลน์ โปรดักส์ จำกัด
2.50
0.90
A

แปลนขยายแผงกันแดด ชั้น 3 (3/A-13)
มาตราส่วน 1 : 75

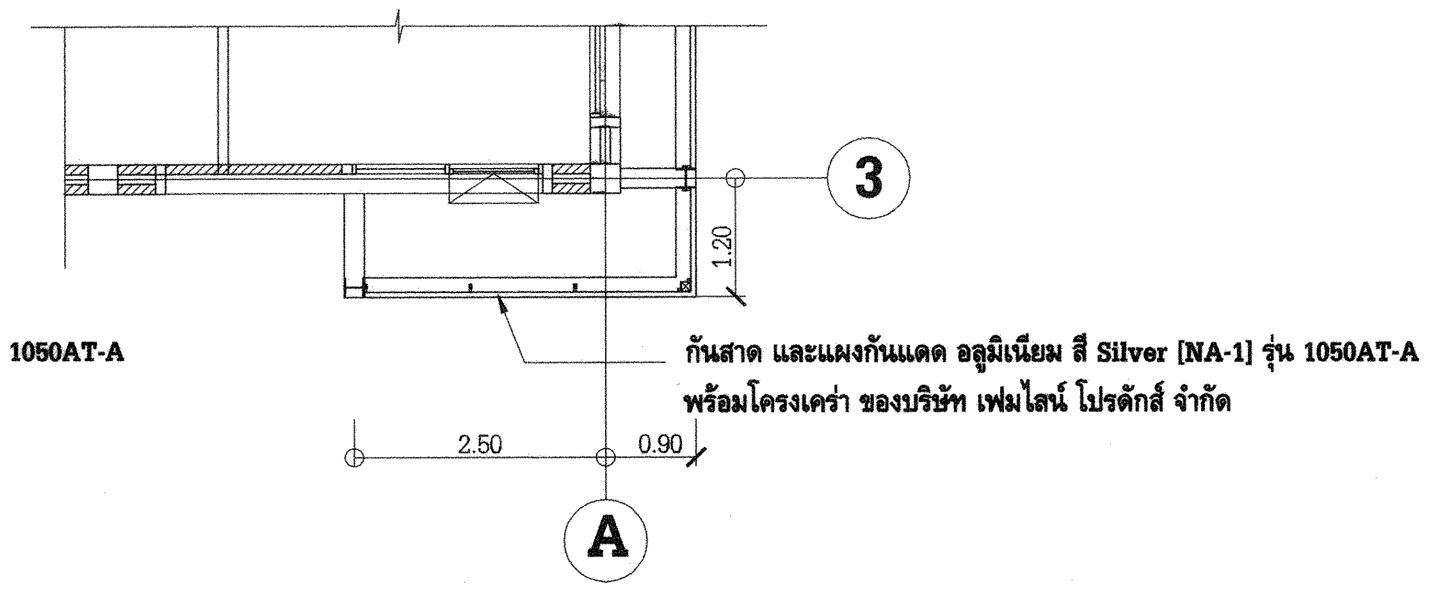
3
1.20
กันสาด และแผงกันแดด อลูมิเนียม สี Silver [NA-1] รุ่น 1050AT-A
พร้อมโครงเคร่า ของบริษัท เฟมไลน์ โปรดักส์ จำกัด
2.50
0.90
A

แปลนขยายแผงกันแดด ชั้น 2 (3/A-13)
มาตราส่วน 1 : 75

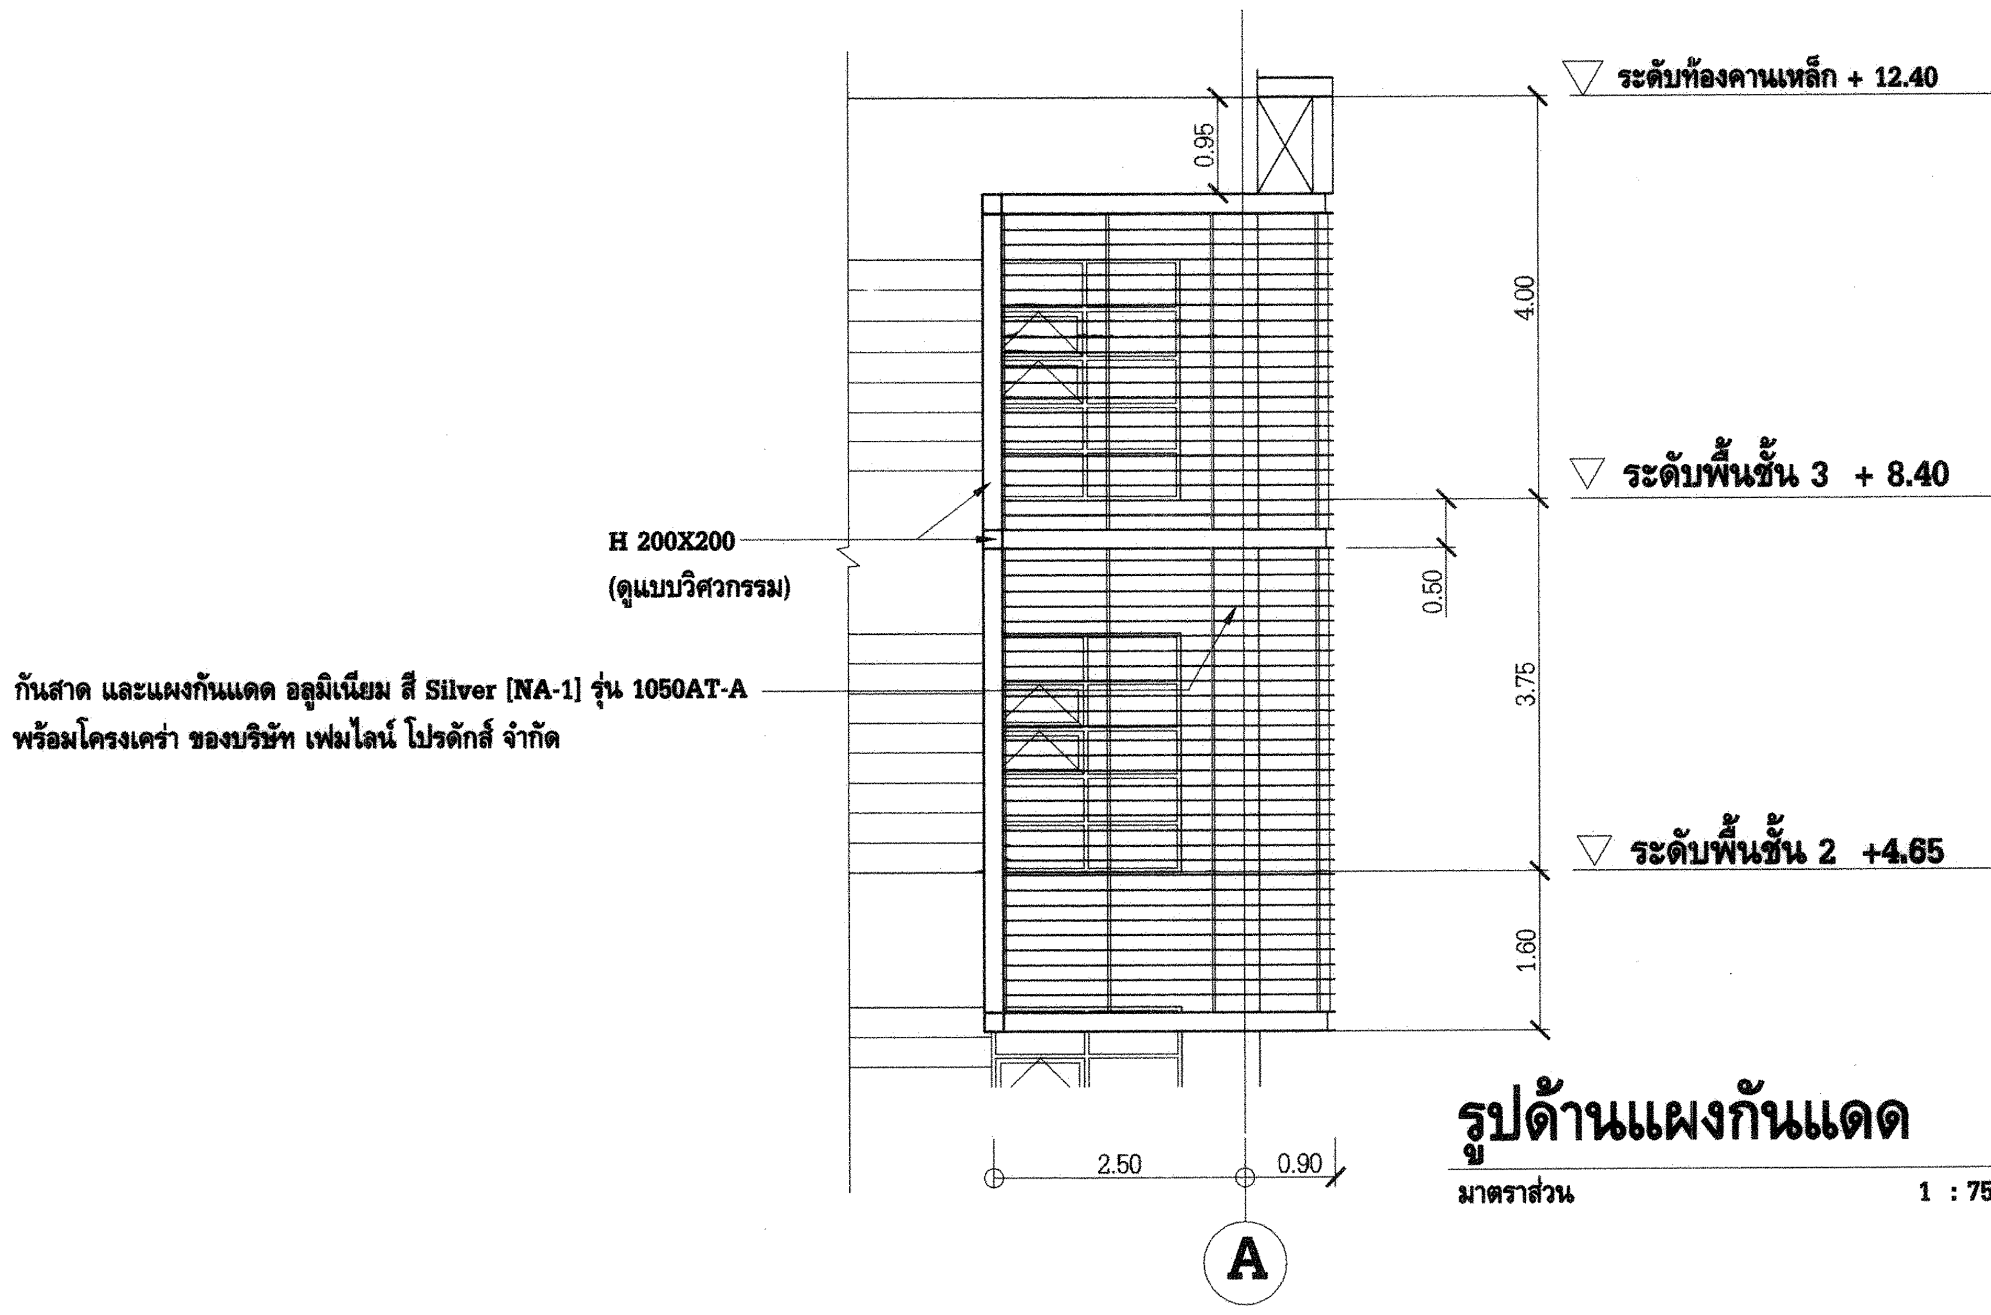
ระดับท้องคานเหล็ก + 12.40
0.95
4.00
ระดับพื้นชั้น 3 + 8.40
H 200X200
(ดูแบบวิศวกรรม)
0.50
3.75
กันสาด และแผงกันแดด อลูมิเนียม สี Silver [NA-1] รุ่น 1050AT-A
พร้อมโครงเคร่า ของบริษัท เฟมไลน์ โปรดักส์ จำกัด
ระดับพื้นชั้น 2 +4.65
1.60
2.50
0.90
A

รูปด้านแผงกันแดด (3/A-13)
มาตราส่วน 1 : 75

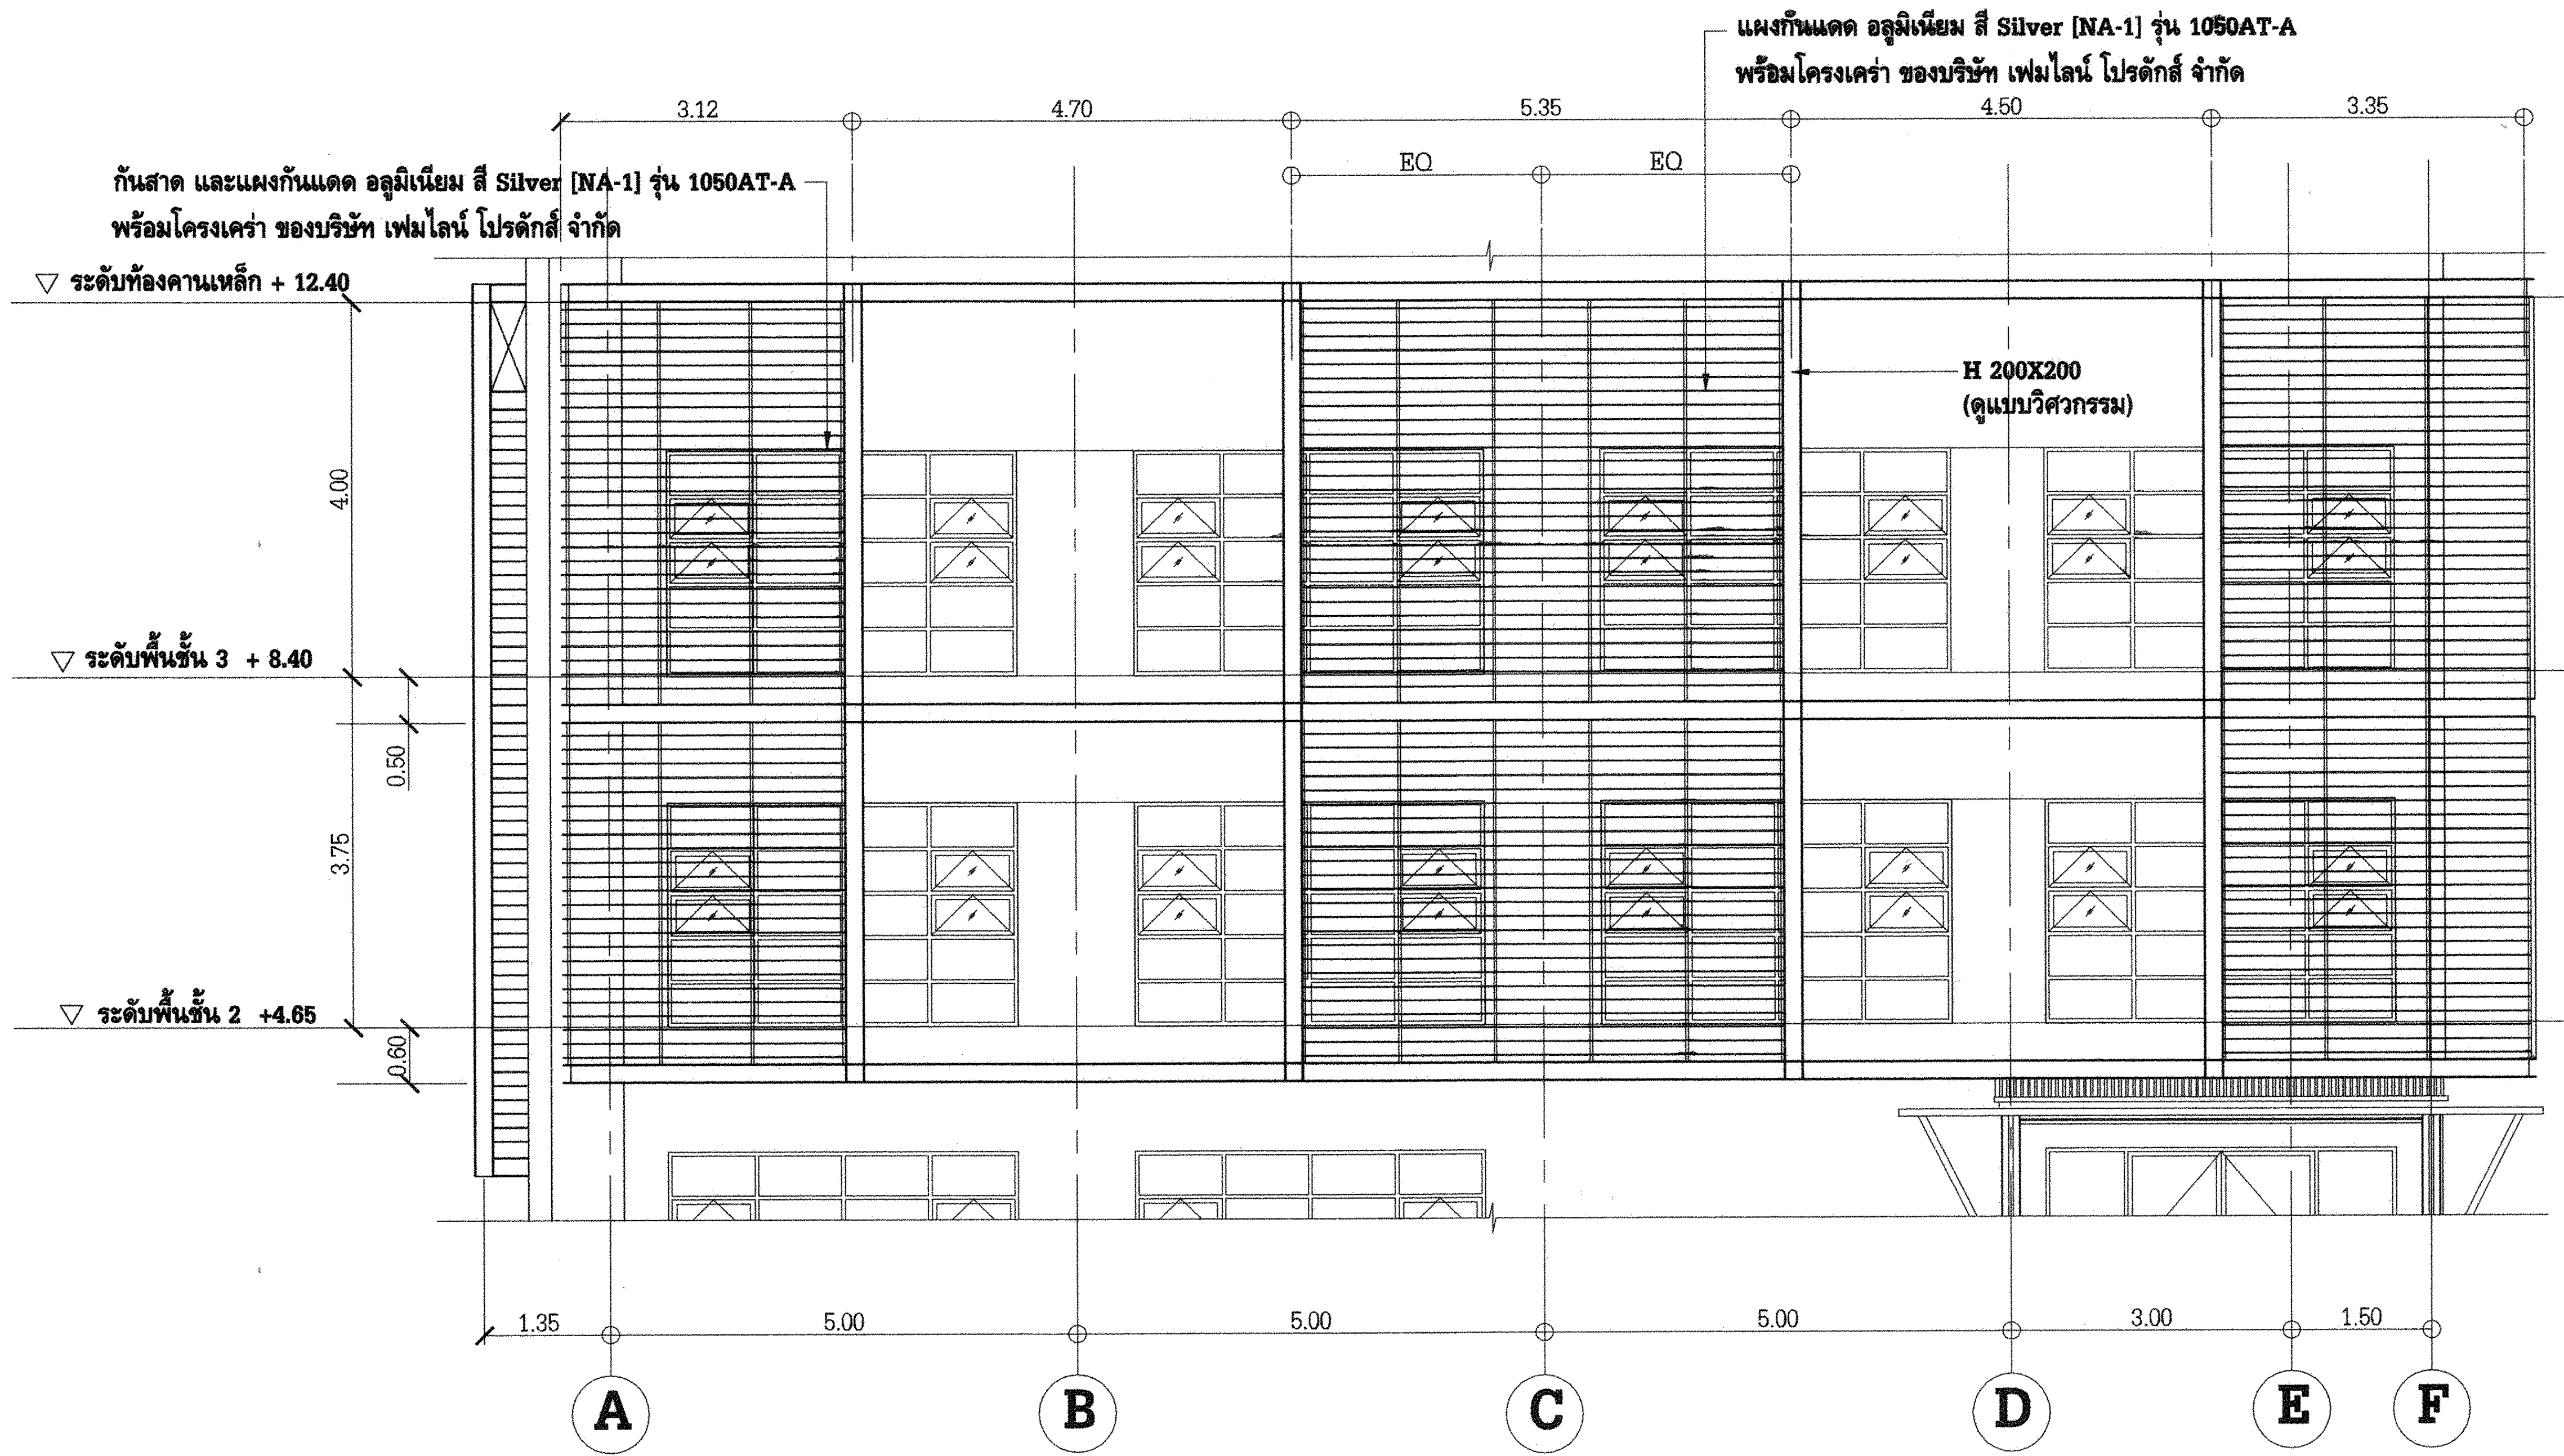
แผงกันแดด อลูมิเนียม สี Silver [NA-1] รุ่น 1050AT-A
พร้อมโครงเคร่า ของบริษัท เฟมไลน์ โปรดักส์ จำกัด
3.12
4.70
5.35
4.50
3.35
EQ
EQ
กันสาด และแผงกันแดด อลูมิเนียม สี Silver [NA-1] รุ่น 1050AT-A
พร้อมโครงเคร่า ของบริษัท เฟมไลน์ โปรดักส์ จำกัด
ระดับท้องคานเหล็ก + 12.40
H 200X200
(ดูแบบวิศวกรรม)
4.00
ระดับพื้นชั้น 3 + 8.40
0.50
3.75
ระดับพื้นชั้น 2 +4.65
0.60
1.35
5.00
5.00
5.00
3.00
1.50
A
B
C
D
E
F

รูปด้านแผงกันแดด (1/A-13)
มาตราส่วน 1 : 75

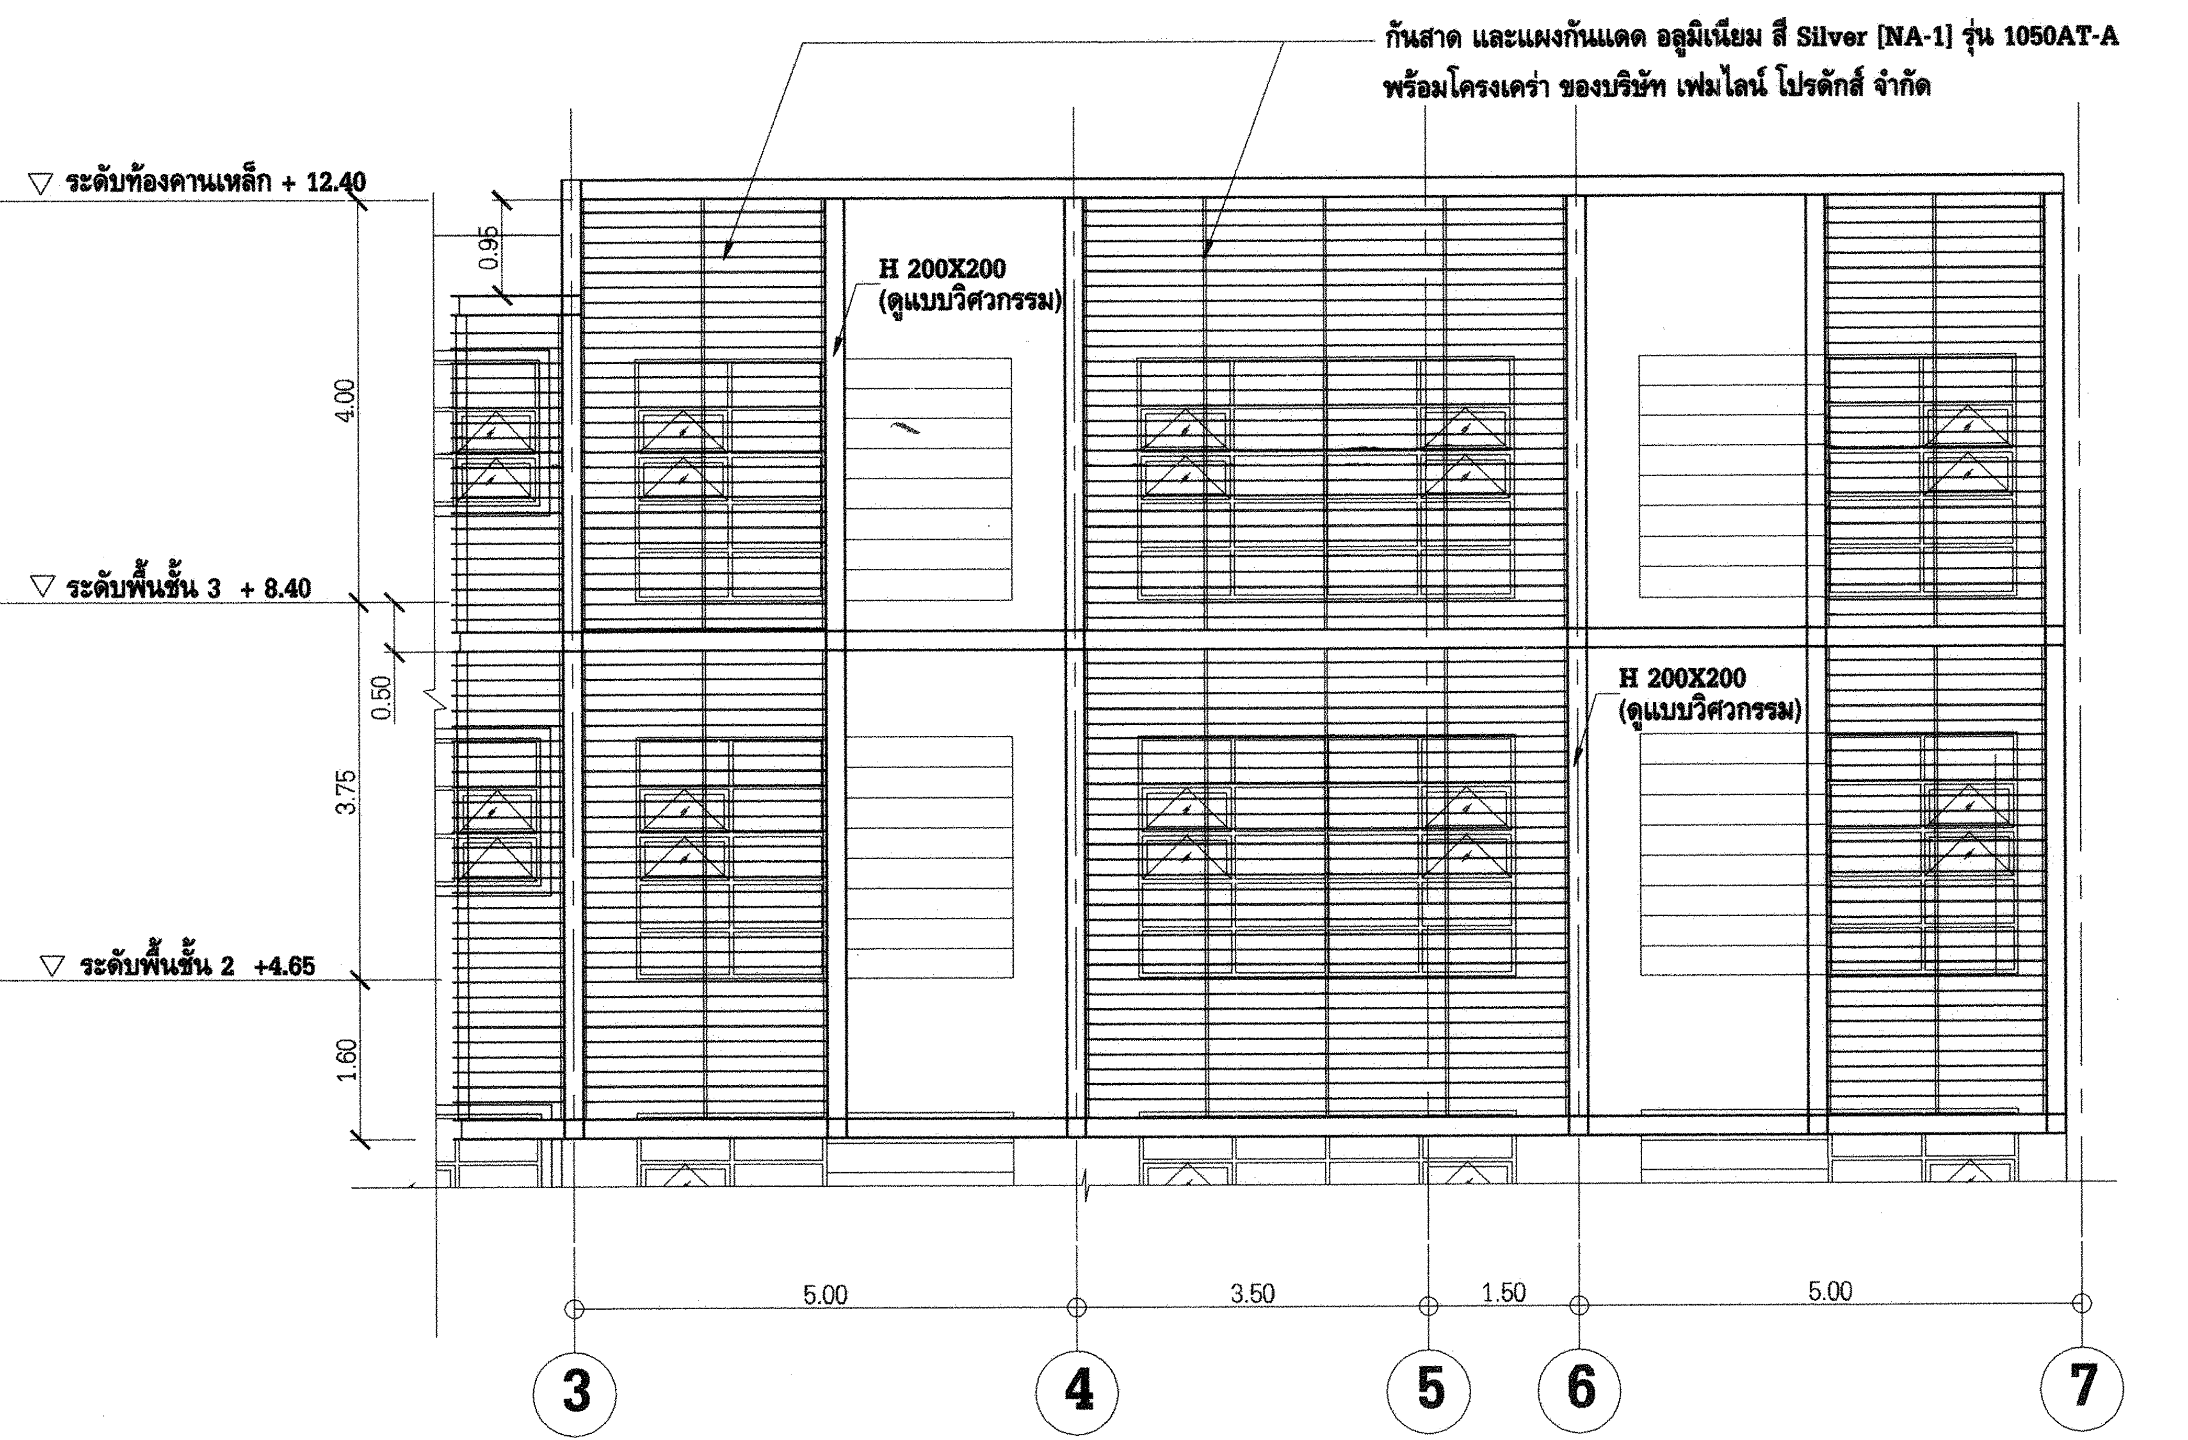
กันสาด และแผงกันแดด อลูมิเนียม สี Silver [NA-1] รุ่น 1050AT-A
พร้อมโครงเคร่า ของบริษัท เฟมไลน์ โปรดักส์ จำกัด
ระดับท้องคานเหล็ก + 12.40
0.95
H 200X200
(ดูแบบวิศวกรรม)
4.00
ระดับพื้นชั้น 3 + 8.40
H 200X200
(ดูแบบวิศวกรรม)
0.50
3.75
ระดับพื้นชั้น 2 +4.65
1.60
5.00
3.50
1.50
5.00
3
4
5
6
7

รูปด้านแผงกันแดด (2/A-13)
มาตราส่วน 1 : 75

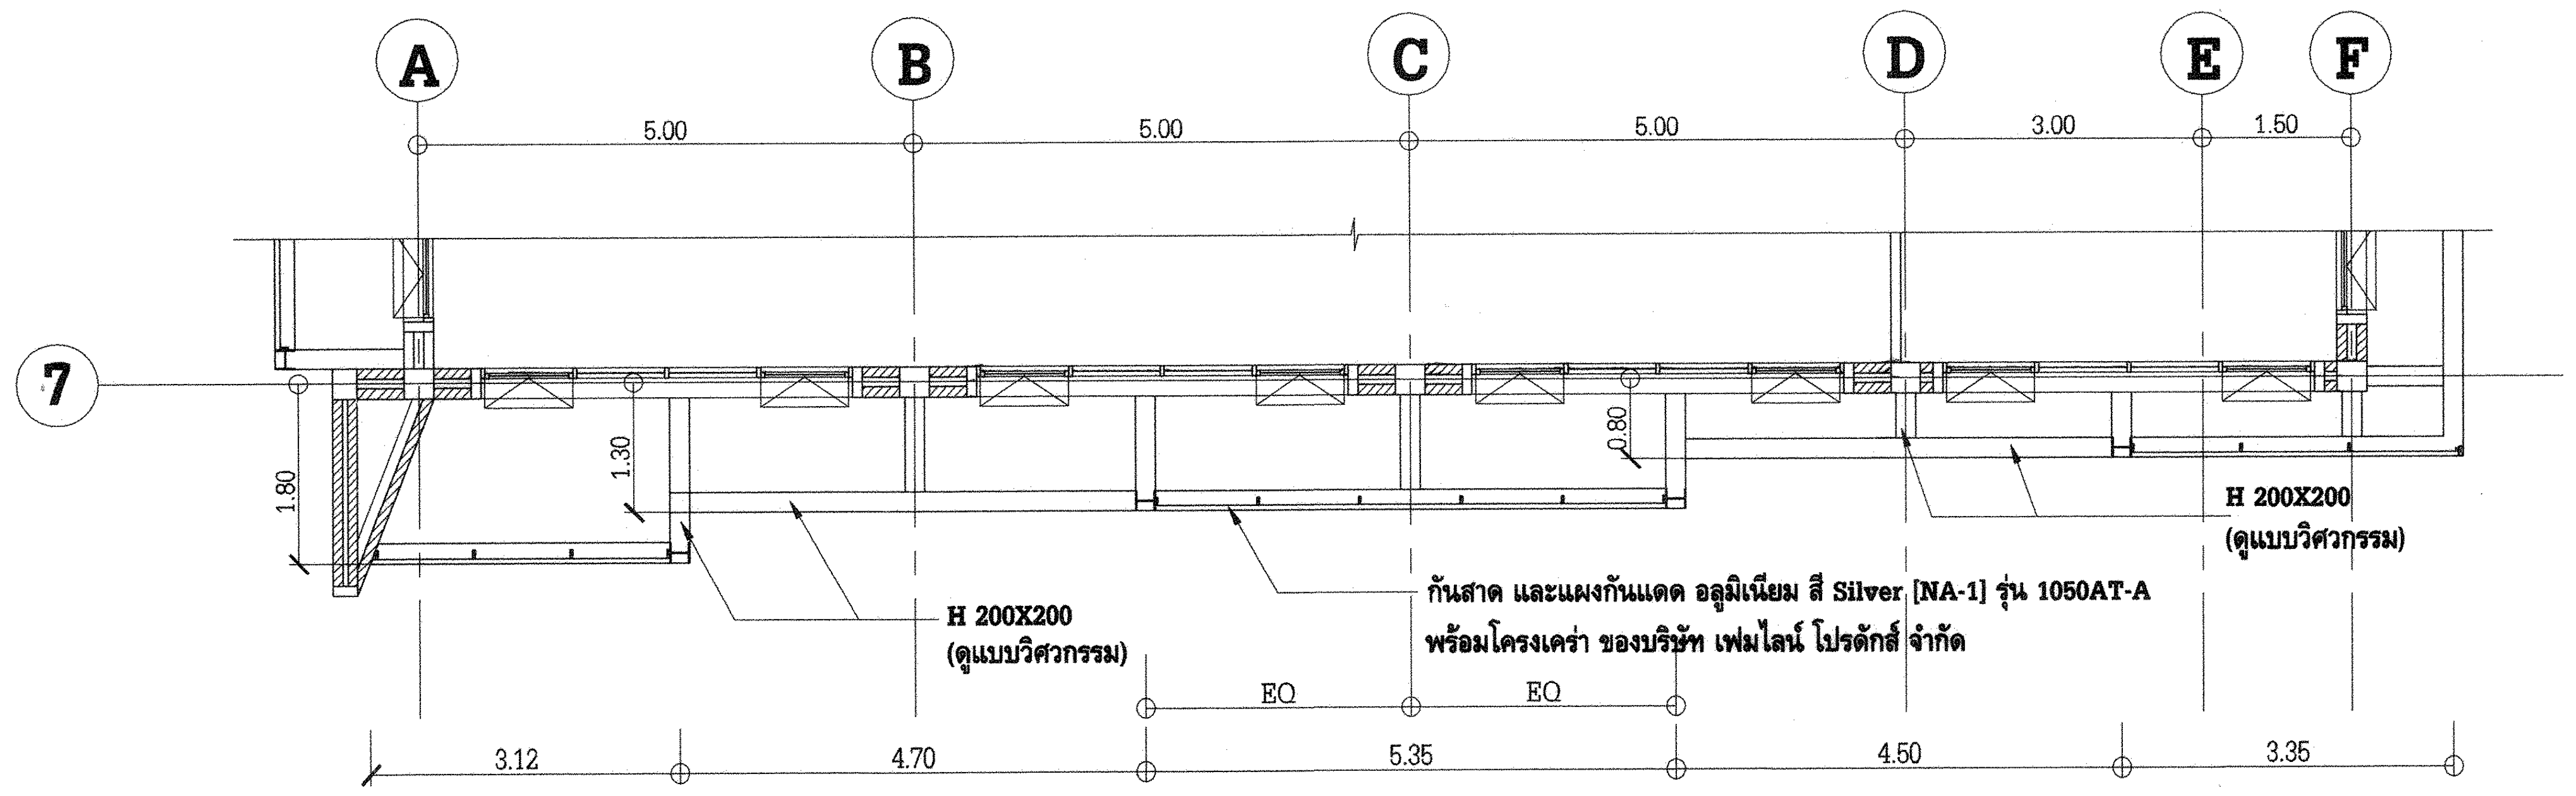

แปลนขยายแผงกันแดด (1/A-13)
มาตราส่วน 1 : 75

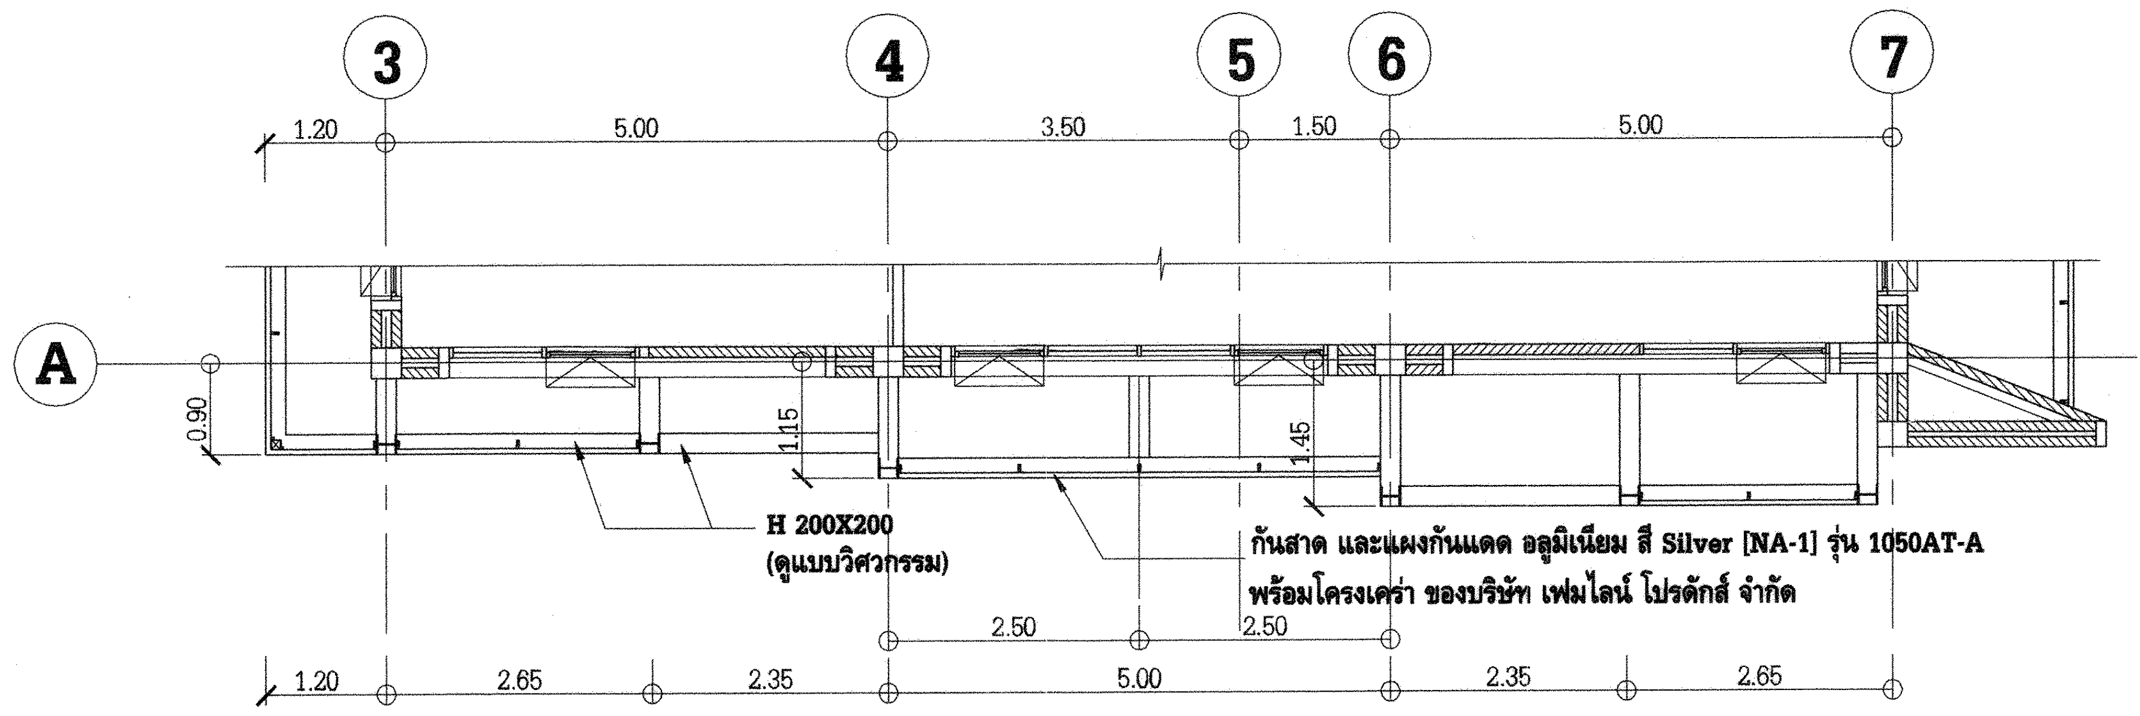
3
4
5
6
7
1.20
5.00
3.50
1.50
5.00
A
0.90
1.15
1.45
H 200X200
(ดูแบบวิศวกรรม)
กันสาด และแผงกันแดด อลูมิเนียม สี Silver [NA-1] รุ่น 1050AT-A
พร้อมโครงเคร่า ของบริษัท เฟมไลน์ โปรดักส์ จำกัด
2.50
2.50
1.20
2.65
2.35
5.00
2.35
2.65

แปลนขยายแผงกันแดด (2/A-13)
มาตราส่วน 1 : 75

การไฟฟ้าฝ่ายผลิตแห่งประเทศไทย
ฝ่ายออกแบบและบริหารงานก่อสร้าง
ได้รับการรับรอง ISO 9001:2008
53 หมู่ 2 ถนนจรัญสนิทวงศ์ บางกรวย นนทบุรี 11130 โทร436-1910-3

งานออกแบบ และ เอกสารประกอบแบบถือเป็นสมบัติของ ฝ่ายออกแบบและบริหารงานก่อสร้าง การไฟฟ้าฝ่ายผลิตแห่งประเทศไทย ห้ามผู้ใดนำไปใช้งาน ทำซ้ำ หรือ ดัดแปลง โดยไม่ได้รับอนุญาตเป็นลายลักษณ์อักษร จาก การไฟฟ้าฝ่ายผลิตแห่งประเทศไทย

ออกแบบ

สถาปนิก	(นาย อดิศร ศรีสุพรรณ)
สถาปนิกภายใน	(นางสาวศานติวร เอื้อประเสริฐ)
	(นาย อภิสิทธิ์ ณัฐวราโรตม์)
วิศวกรโครงสร้าง	(นาย กฤษณะ ฤทธีตานนท์)
วิศวกรสุขาภิบาล	(นางสาว ปรางค์ทิพย์ ชัยเวส)
วิศวกรไฟฟ้า	(นาย สุรเชษฐ์ ณ เชียงใหม่)
วิศวกรเครื่องกล	(นาย เผด็จ โพธิ์แก้ว)

ตรวจสอบ

ผู้ควบคุมงาน กฟผ. บุญชัย ผดุงสมบัติถาวร
(นาย บุญชัย ผดุงสมบัติถาวร)
(นาย ดนุพงษ์ สรรพอุดม)
(นาย อภิศักดิ์ รำพึงกิจ)
(นาย นพทชัย สกุลรัศมีไพศาล)
หัวหน้าแผนกบริหารสัญญาก่อสร้างอาคาร
(นาย ศรชัย อภิบาลพลธรรม)

เห็นชอบ

(นาย สาโรจน์ จีนโก๊ว)
หัวหน้ากองบริหารงานก่อสร้าง

ผู้รับจ้าง

CAN DO CONSTRUCTION CO.,LTD
222 ถนนเทศบาลรังรักษ์เหนือ แขวงลาดยาว
เขตจตุจักร กรุงเทพมหานคร 10900
TEL. 591-3972 , 591-4906 FAX. 954-3759

เขียนแบบ
(นางสาว กัญญาพัชร แก้วทับทิม)

ตรวจสอบ
(นาย สำราญ เจริญวงค์)

รับรอง
(นาย สำราญ เจริญวงค์)
วิศวกรโครงการ

AS-BUILT DRAWING

งานอาคารสำนักงาน (อขน.)

แบบแสดง
แบบขยายแผงกันแดด 1 , 2 , 3

อ้างอิงแบบ กฟผ. เลขที่	**แบบเลขที่**
SNO-OF12-3-A-13/17	AB-SNO-OF12-3-A-13/18
เลขที่งาน	**จำนวนแผ่น**
257112-3	18