แบบขยายห้องน้ำ ชาย หญิง , ห้องน้ำคนพิการ ชั้นที่ 1

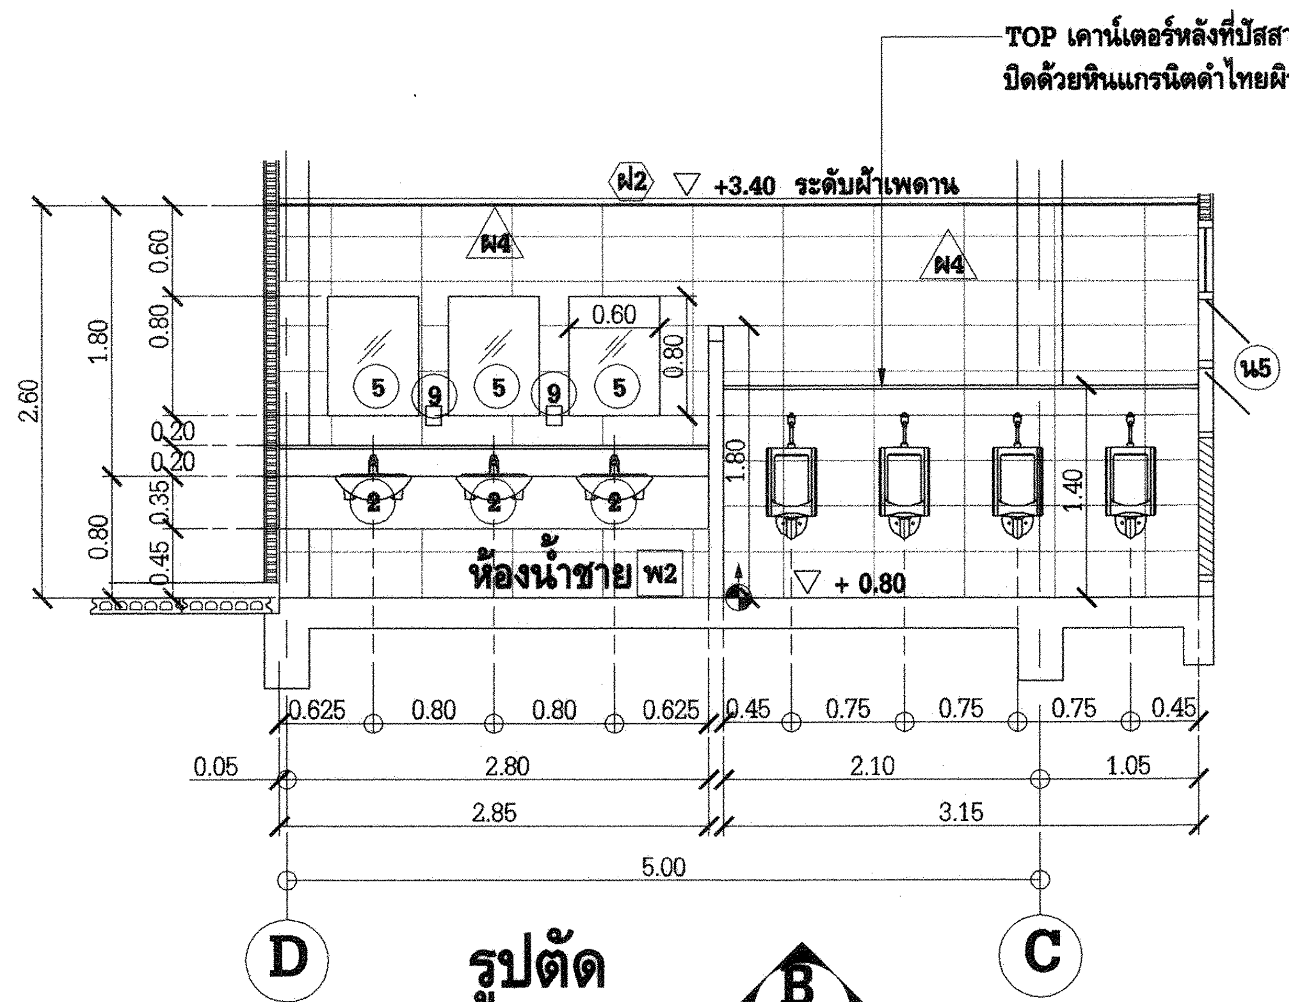

รูปตัด B

มาตราส่วน 1 : 50 A-14

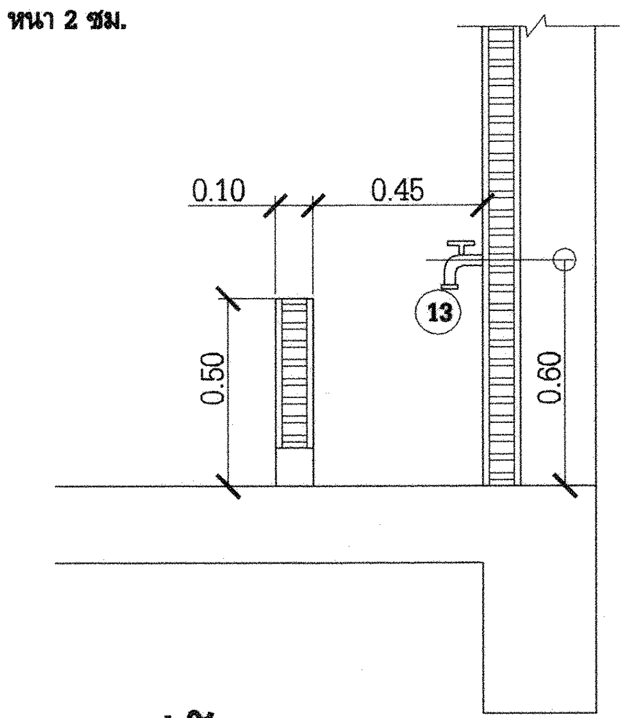

รูปตัด C

มาตราส่วน 1 : 25 A-14

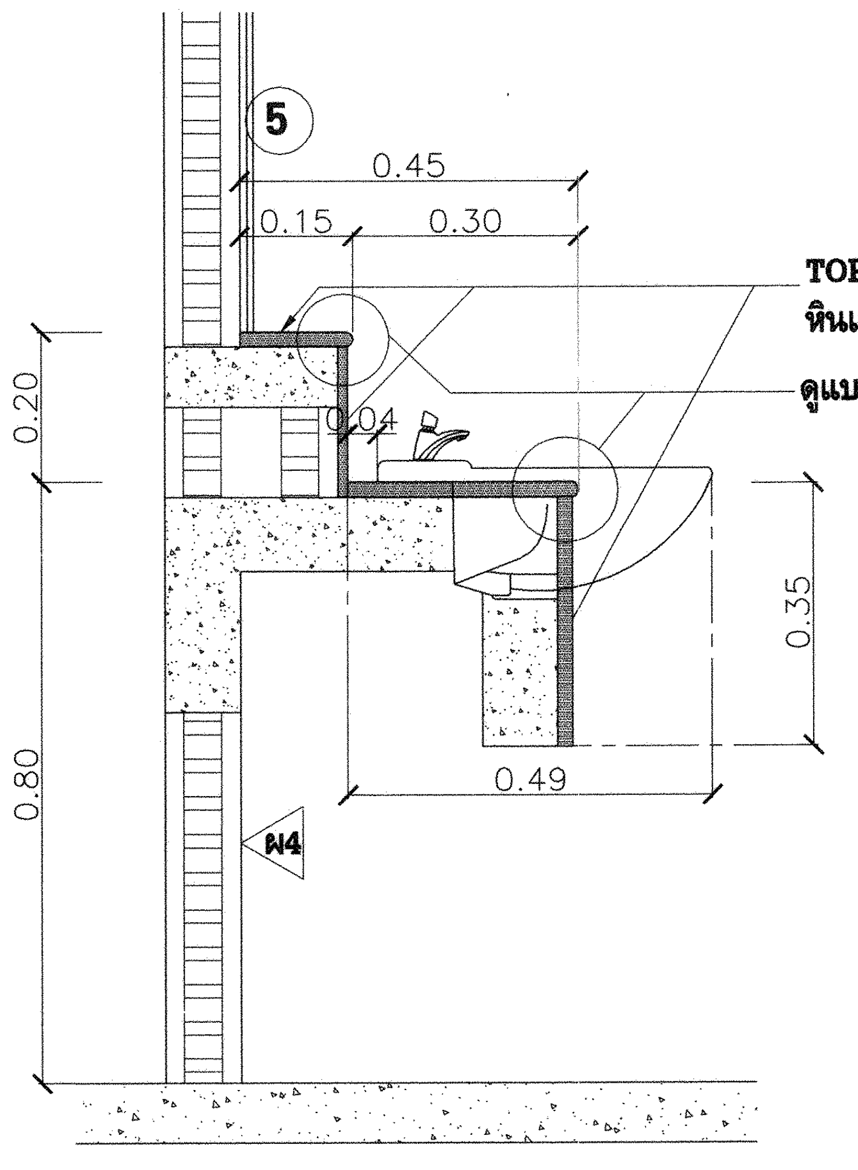
5
0.45
0.15
0.30
TOP และด้านข้างเคาน์เตอร์ปิดด้วย
หินแกรนิตดำไทยผิวมัน หนา 2 ซม.
ดูแบบขยาย 1
0.04
0.20
0.35
0.49
0.80
ผ4

แบบขยายเคาน์เตอร์อ่างล้างหน้า

มาตราส่วน 1 : 10

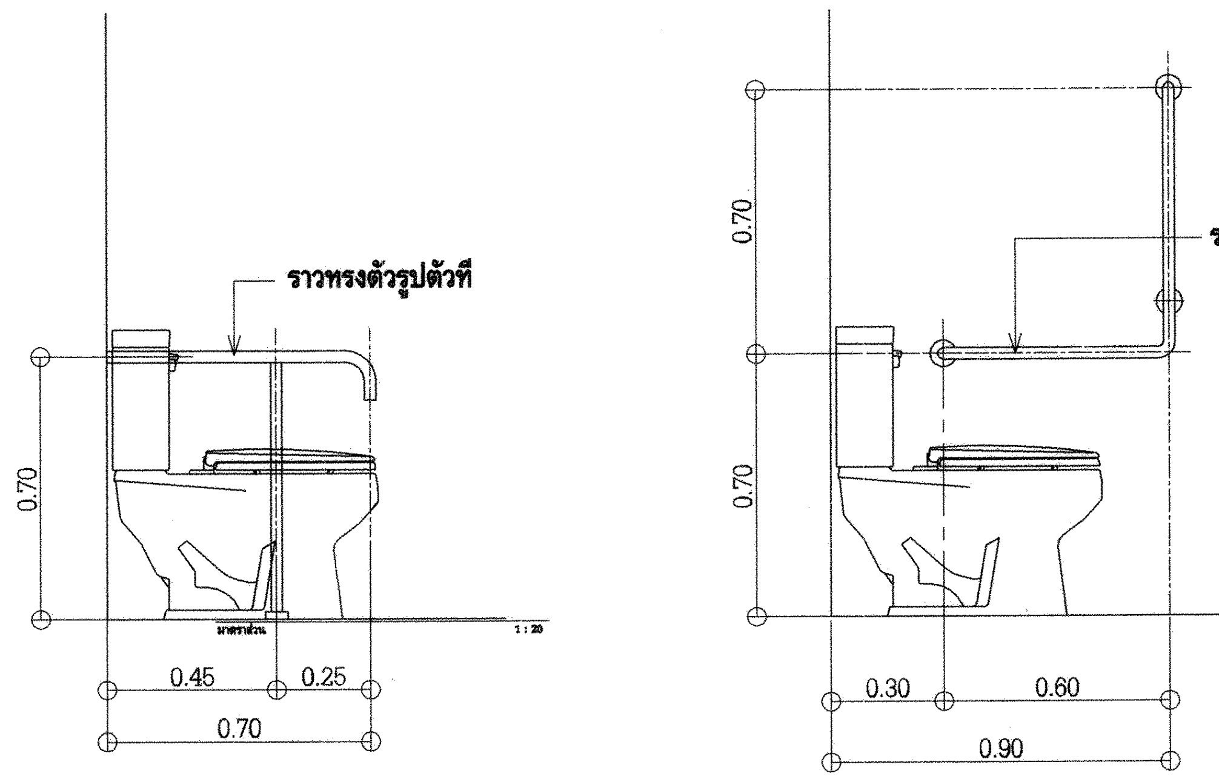

แบบขยายตำแหน่งติดตั้งราวทรงตัวห้องน้ำคนพิการ

มาตราส่วน 1 : 20

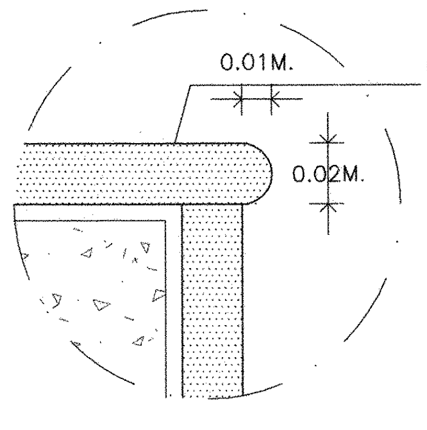

แบบขยาย 1

1 : 2

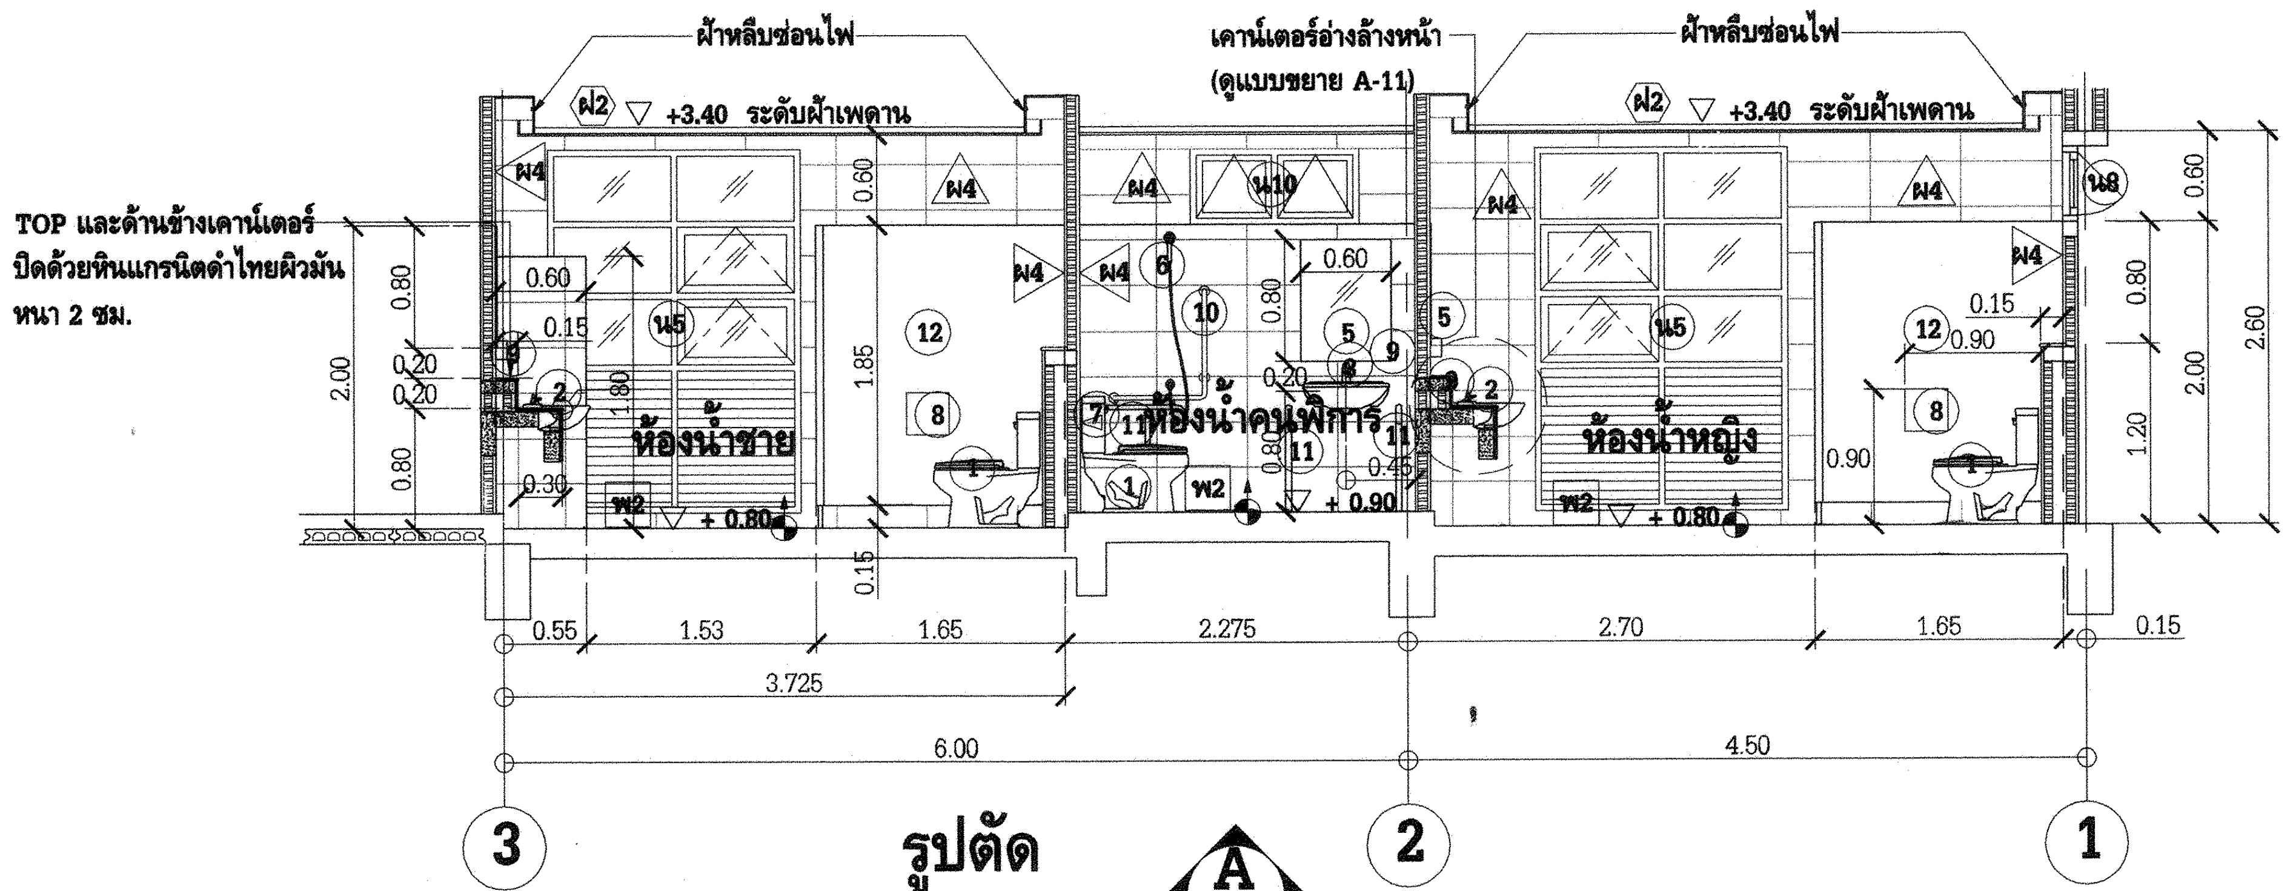

รูปตัด A

มาตราส่วน 1 : 50 A-14

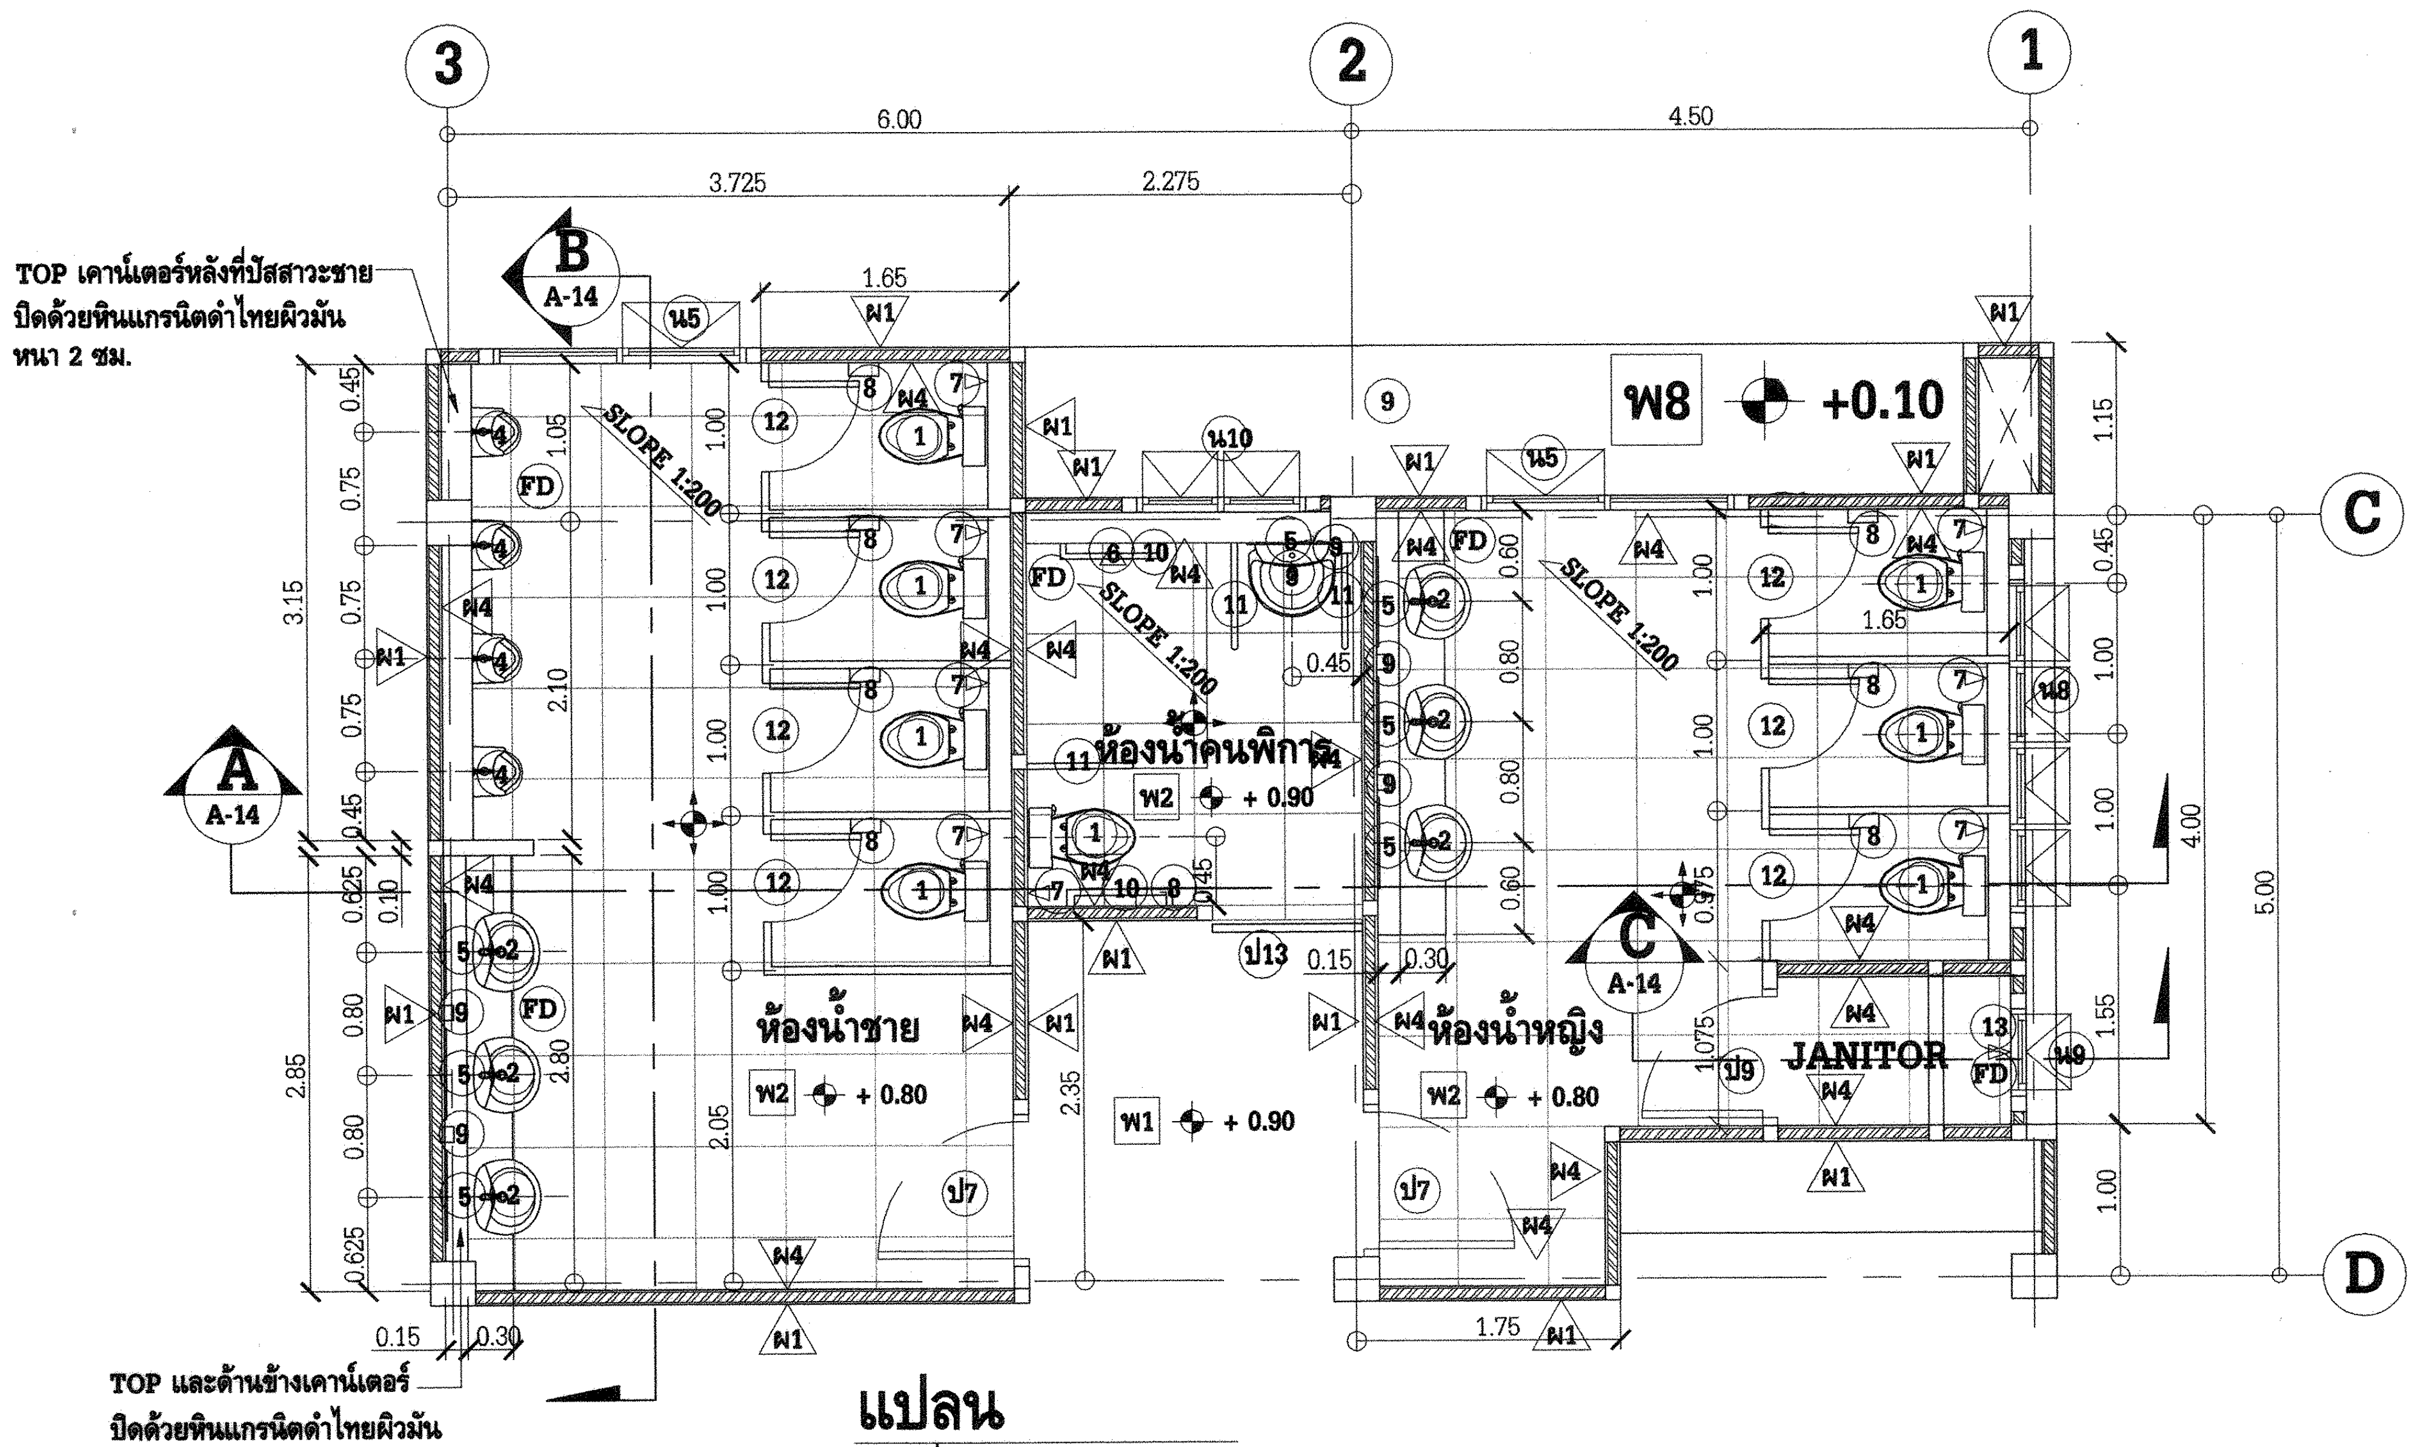

แปลน

มาตราส่วน 1 : 50

รายละเอียดเครื่องสุขภัณฑ์

▨ COTTO

ผลิตภายในประเทศไทย

①	โถส้วมนั่งราบ ของ COTTO รุ่น C 1392 พร้อมอุปกรณ์ประกอบครบชุด
②	อ่างล้างหน้า ชนิดวางครึ่งเคาน์เตอร์ รุ่น C0240 WH ของ COTTO พร้อมอุปกรณ์สะดืออ่างประกอบครบชุด พร้อมก็อก ของ COTTO รุ่น CT 167D
③	อ่างล้างหน้าห้องน้ำคนพิการ C0237 พร้อมอุปกรณ์สะดืออ่าง ของ COTTO และก็อกเดี่ยวชนิดก้านโยก CT 167D
④	โถปัสสาวะชาย ของ COTTO รุ่น C 313 พร้อม FLUSH VALVE ของ COTTO รุ่น CT 474 NP
⑤	กระจกเงาเหนืออ่างล้างมือ MM006 ขนาด 0.60 x 0.80 ม. ของ COTTO
⑥	ฝักบัวอาบน้ำสายอ่อน รุ่น S17(HM) พร้อมวาล์วเปิด-ปิดน้ำ CT1092C33(HM) ของ COTTO (ในห้องน้ำคนพิการ)
⑦	ฝักบัวฉีดชำระสีขาว รุ่น CT993H#WH(HM) ของ COTTO
⑧	ที่ใส่กระดาษชำระชนิดม้วนใหญ่ แบบมีครอบพลาสติกและกุญแจล็อก Kimberly clark รุ่น 70270
⑨	ที่ใส่สบู่เหลวชนิดติดผนังรุ่น V8101 ของ VEGARR
⑩	ราวจับสำหรับผู้พิการตัวแอล ของ COTTO รุ่น CT-791
⑪	ราวทรงตัวรูปตัวทีขนาด 70x70 ซม. ของ COTTO รุ่น CT793
⑫	ผนังห้องน้ำสำเร็จรูป รุ่น WILLY 25 พร้อมอุปกรณ์สเตนเลส ครบชุด ของ WILLY ห้องน้ำชาย สี WP07 ห้องน้ำหญิง สี WP10
⑬	ก๊อกน้ำสำหรับทำความสะอาด ห้อง Janitor รุ่น CT175C11(HM) ของ COTTO
(FD)	ตะแกรงระบายน้ำพื้นสเตนเลสสตีลกันกลิ่น (ดูแบบสุขาภิบาล)
	หมายเหตุ
	1. สุขภัณฑ์ทั้งหมดใช้สีขาว
	2. เคาน์เตอร์อ่างล้างหน้าของห้องน้ำ เป็น คสล. ปิด Top ด้านหน้าและด้านข้างด้วยหินแกรนิตดำไทย
	3. การประกอบและติดตั้งสุขภัณฑ์ให้ดูรายละเอียดหรือคู่มือการติดตั้งและประกอบสุขภัณฑ์ของผู้ผลิต
	4. กรณีไม่สามารถจัดหาสุขภัณฑ์ยี่ห้อหรือรุ่นที่กำหนดในแบบได้ ให้ผู้รับจ้างแจ้งสถาปนิกผู้ออกแบบเป็นลายลักษณ์อักษรก่อนดำเนินการขออนุมัติเทียบเท่า

การไฟฟ้าฝ่ายผลิตแห่งประเทศไทย
ฝ่ายออกแบบและบริหารงานก่อสร้าง
ได้รับการรับรอง ISO 9001:2008
53 หมู่ 2 ถนนจรัญสนิทวงศ์ บางกรวย นนทบุรี 11130 โทร436-1910-3

งานออกแบบ และ เอกสารประกอบแบบถือเป็นสมบัติของ ฝ่ายออกแบบและบริหารงานก่อสร้าง การไฟฟ้าฝ่ายผลิตแห่งประเทศไทย ห้ามผู้ใดนำไปใช้งาน ทำซ้ำ หรือ ดัดแปลง โดยไม่ได้รับอนุญาตเป็นลายลักษณ์อักษร จาก การไฟฟ้าฝ่ายผลิตแห่งประเทศไทย

ออกแบบ

สถาปนิก (นาย อดิศร ศรีสุพรรณ)
สถาปนิกภายใน (นางสาวศานติวร เอื้อประเสริฐ)
(นาย อภิสิทธิ์ ณัฐวรวโรดม์)
วิศวกรโครงสร้าง (นาย กฤษณะ ฤทธีตานนท์)
วิศวกรสุขาภิบาล (นางสาว ปรางค์ทิพย์ ชัยเวส)
วิศวกรไฟฟ้า (นาย สุรเชษฐ์ ณ เชียงใหม่)
วิศวกรเครื่องกล (นาย เผด็จ โพธิ์แก้ว)

ตรวจสอบ

ผู้ควบคุมงาน กฟผ. บุญชัย ผดุงสมบัติถาวร
(นาย บุญชัย ผดุงสมบัติถาวร)
(นาย ดนุพงษ์ สรรพอุดม)
(นาย อภิศักดิ์ รำพึงกิจ)
(นาย นนทชัย สกุลรัศมีไพศาล)
หัวหน้าแผนกบริหารสัญญาก่อสร้างอาคาร
(นาย ศรชัย อภิบาลพลธรรม)

เห็นชอบ

(นาย สาโรจน์ จีนโก๊ว)
หัวหน้ากองบริหารงานก่อสร้าง

ผู้รับจ้าง

CAN DO CONSTRUCTION CO.,LTD
222 ถนนเทศบาลรังรักษ์เหนือ แขวงลาดยาว
เขตจตุจักร กรุงเทพมหานคร 10900
TEL. 591-3972 , 591-4906 FAX. 954-3759

เขียนแบบ

(นางสาว กัญญาพัชร แก้วทับทิม)

ตรวจสอบ

(นาย สำราญ เจริญวงค์)

รับรอง

(นาย สำราญ เจริญวงค์)
วิศวกรโครงการ

AS-BUILT DRAWING

งานอาคารสำนักงาน (อขน.)

แบบแสดง

แบบขยายห้องน้ำ ชาย หญิง , ห้องน้ำคนพิการ ชั้นที่ 1

อ้างอิงแบบ กฟผ. เลขที่	แบบเลขที่
SNO-OF12-3-A-14/17	AB-SNO-OF12-3-A-14/18
เลขที่งาน	**จำนวนแผ่น**
257112-3	18