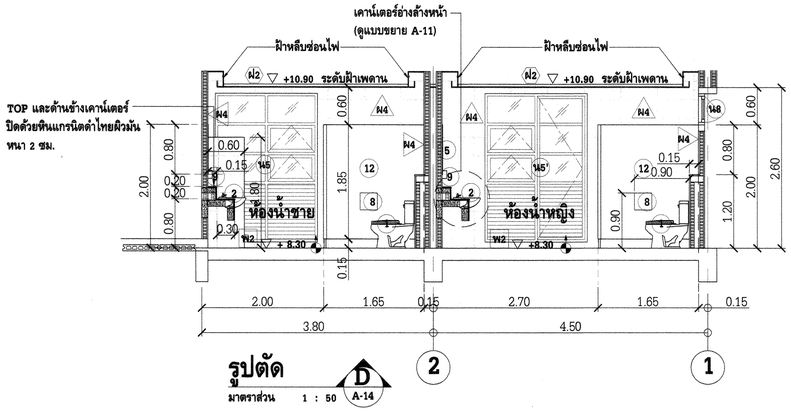
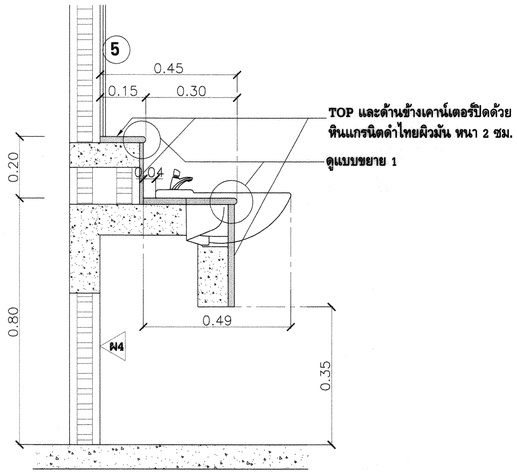
| แผ่นที่ | AB-SNO-OF12-3-A-15/18 | แผ่นแรก |
|---|---|---|

# แบบขยายห้องน้ำ ชาย หญิง ชั้นที่ 2 , 3



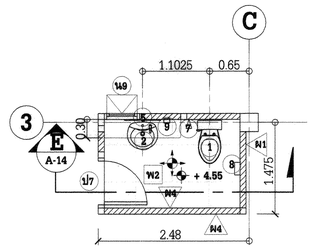

## รูปตัด

มาตราส่วน 1 : 50 D A-14



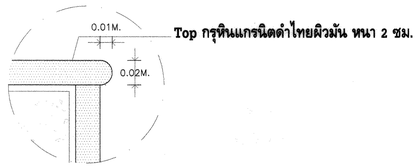

## แบบขยายเคาน์เตอร์อ่างล้างหน้า

มาตราส่วน 1 : 10



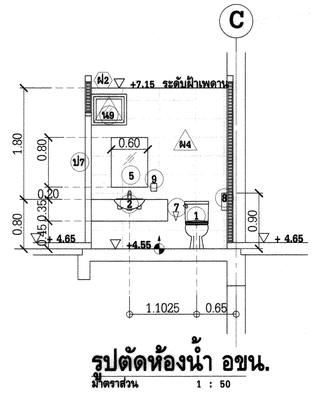





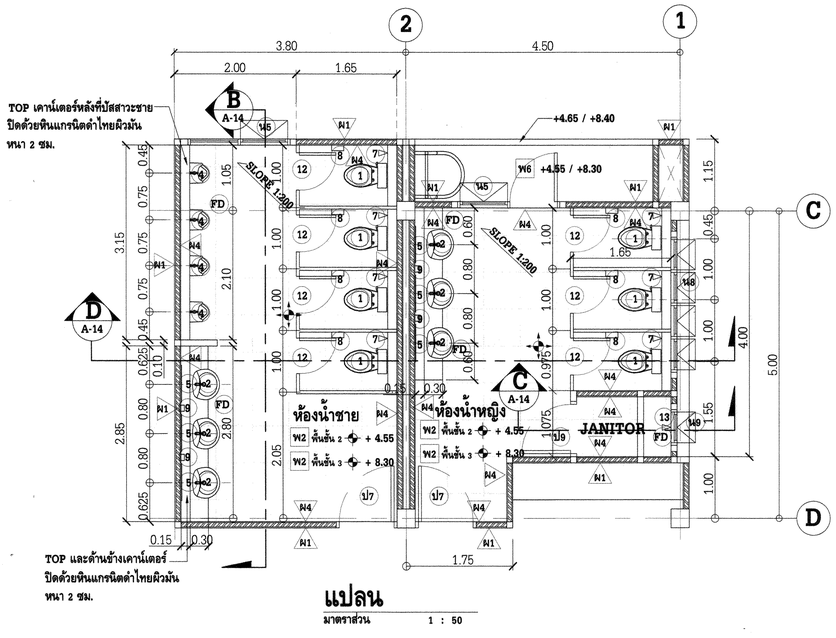

## แบบขยาย 1

1 : 2




## รูปตัดห้องน้ำ อขน.

มาตราส่วน 1 : 50




## แปลน

มาตราส่วน 1 : 50

### รายละเอียดเครื่องสุขภัณฑ์

COTTO

ผลิตภายในประเทศไทย

| | |
|---|---|
| 1 | โถส้วมนั่งราบ ของ COTTO รุ่น C 1392 พร้อมอุปกรณ์ประกอบครบชุด |
| 2 | อ่างล้างหน้า ชนิดวางครึ่งเคาน์เตอร์ รุ่น C0240 WH ของ COTTO พร้อมอุปกรณ์สะดืออ่างประกอบครบชุด พร้อมก๊อก ของ COTTO รุ่น CT 167D |
| 3 | อ่างล้างหน้าห้องน้ำคนพิการ C0237 พร้อมอุปกรณ์สะดืออ่าง ของ COTTO และก๊อกเดี่ยวชนิดก้านโยก CT 167D |
| 4 | โถปัสสาวะชาย ของ COTTO รุ่น C 313 พร้อม FLUSH VALVE ของ COTTO รุ่น CT 474 NP |
| 5 | กระจกเงาเหนืออ่างล้างมือ MM006 ขนาด 0.60 x 0.80 ม. ของ COTTO |
| 6 | ฝักบัวอาบน้ำสายอ่อน รุ่น S17(HM) พร้อมวาล์วเปิด-ปิดน้ำ CT1092C33(HM) ของ COTTO (ในห้องน้ำคนพิการ) |
| 7 | ฝักบัวฉีดชำระสีขาว รุ่น CT993H#WH(HM) ของ COTTO |
| 8 | ที่ใส่กระดาษชำระชนิดม้วนใหญ่ แบบมีครอบพลาสติกและกุญแจล็อก Kimberly clark รุ่น 70270 |
| 9 | ที่ใส่สบู่เหลวชนิดติดผนังรุ่น V8101 ของ VEGARR |
| 10 | ราวจับสำหรับผู้พิการตัวแอล ของ COTTO รุ่น CT-791 |
| 11 | ราวทรงตัวรูปตัวทีขนาด 70x70 ซม. ของ COTTO รุ่น CT793 |
| 12 | ผนังห้องน้ำสำเร็จรูป รุ่น WILLY 25 พร้อมอุปกรณ์สเตนเลส ครบชุด ของ WILLY ห้องน้ำชาย สี WP07 ห้องน้ำหญิง สี WP10 |
| 13 | ก๊อกน้ำสำหรับทำความสะอาด ห้อง Janitor รุ่น CT175C11(HM) ของ COTTO |
| FD | ตะแกรงระบายน้ำพื้นสเตนเลสสตีลกันกลิ่น (ดูแบบสุขาภิบาล) |
| | หมายเหตุ |
| | 1. สุขภัณฑ์ทั้งหมดใช้สีขาว |
| | 2. เคาน์เตอร์อ่างล้างหน้าของห้องน้ำ เป็น คสล. ปิด Top ด้านหน้าและด้านข้างด้วยหินแกรนิตดำไทย |
| | 3. การประกอบและติดตั้งสุขภัณฑ์ให้ดูรายละเอียดหรือคู่มือการติดตั้งและประกอบสุขภัณฑ์ของผู้ผลิต |
| | 4. กรณีไม่สามารถจัดหาสุขภัณฑ์ยี่ห้อหรือรุ่นที่กำหนดในแบบได้ ให้ผู้รับจ้างแจ้งสถาปนิกผู้ออกแบบเป็นลายลักษณ์อักษรก่อนดำเนินการขออนุมัติเทียบเท่า |

## การไฟฟ้าฝ่ายผลิตแห่งประเทศไทย

ฝ่ายออกแบบและบริหารงานก่อสร้าง

ได้รับการรับรอง ISO 9001:2008

53 หมู่ 2 ถนนรัญญสนิทวงศ์ บางกรวย นนทบุรี 11130 โทร9436-1910-3

งานออกแบบ และ เอกสารประกอบแบบถือเป็นสมบัติของ ฝ่ายออกแบบและบริหารงานก่อสร้าง การไฟฟ้าฝ่ายผลิตแห่งประเทศไทย ห้ามผู้ใดนำไปใช้งาน ทำซ้ำ หรือ ดัดแปลง โดยไม่ได้รับอนุญาตเป็นลายลักษณ์อักษร จาก การไฟฟ้าฝ่ายผลิตแห่งประเทศไทย

**ออกแบบ**

| | |
|---|---|
| สถาปนิก | ( นาย อดิศร ศรีสุพรรณ ) |
| สถาปนิกภายใน | ( นางสาวศรานติวร เอื้อประเสริฐ ) |
| | ( นาย อภิสิทธิ์ เณรวรวโรหม์ ) |
| วิศวกรโครงสร้าง | ( นาย กฤษฎณะ ฤทธิ์ตานนท์ ) |
| วิศวกรสุขาภิบาล | ( นางสาว ปรางค์ทิพย์ ชัยเวส ) |
| วิศวกรไฟฟ้า | ( นาย สุรชชฐ์ ณ เชียงใหม่ ) |
| วิศวกรเครื่องกล | ( นาย เผด็จ โพธิ์แก้ว ) |

**ตรวจสอบ**

ผู้ควบคุมงาน กฟผ. ( นาย บุญชัย ผลุงสมบัติการ )

( นาย ดนุพงษ์ สรรพอุดม )

( นาย อภิศักดิ์ รัทพินิต )

( นาย นนทชัย สกุลรัตน์ไพศาล )

หัวหน้าแผนกบริหารสัญญาก่อสร้างอาคาร ( นาย ศรชัย อภิบาลพลธรรม )

**เห็นชอบ**

( นาย สโรรถ์ จันโท้ว )

หัวหน้ากองบริหารงานก่อสร้าง

**ผู้รับจ้าง**

CAN DO CONSTRUCTION CO.,LTD

222 ถนนเทศบาลสังหิตย์เหนือ แขวงลาดยาว

เขตจตุจักร กรุงเทพมหานคร 10900

TEL. 591-3972 , 591-4906 FAX. 954-3759

**เขียนแบบ** ( นางสาว กัญญาพัชร แก้วทับทิม )

**ตรวจสอบ** ( นาย สำราญ เจริญวงศ์ )

**รับรอง** ( นาย สำราญ เจริญวงศ์ )

วิศวกรโครงการ

**AS-BUILT DRAWING**

**งานอาคารสำนักงาน (อขน.)**

**แบบแสดง**

แบบขยายห้องน้ำ ชาย หญิง ชั้นที่ 2 , 3

| อ้างอิงแบบ กฟผ. เลขที่ | แบบเลขที่ |
|---|---|
| SNO-OF12-3-A-14/17 | AB-SNO-OF12-3-A-15/18 |
| **เลขที่งาน** | **จำนวนแผ่น** |
| 257112-3 | 18 |