AB-SNO-OF12-3-A-16/18

แบบขยายประตูพร้อมรายละเอียด

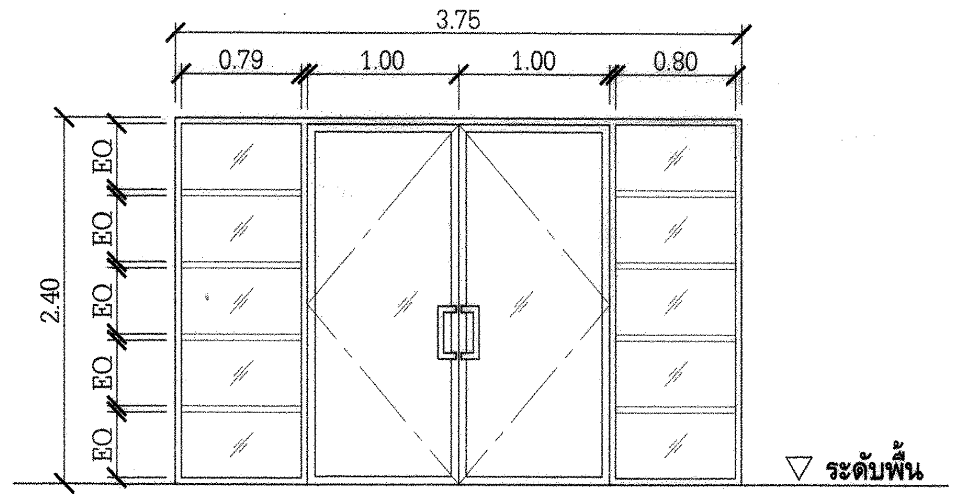

แบบขยาย ป1 A-15

มาตราส่วน 1 : 50

รายละเอียด

ลักษณะบาน	ประตูบานเปิดสวิงคู่ ลูกฟัก-ช่องแสงกระจกติดตาย
วงกบ	อลูมิเนียม สี NA-1
กรอบบาน	อลูมิเนียม สี NA-1
บาน/ลูกฟัก	กระจกตัดแสง OCEAN GREEN หนา 6 มม.
อุปกรณ์ ของ VVP	มือจับ รุ่น HD 164 NO.2461 (40X305) 1 ชุด /บาน
	โช๊คบานสวิง รุ่น OC35 1 ชุด /บาน
	กุญแจ รุ่น V39 NO.SW-1
	กลอนประตู รุ่น BS10

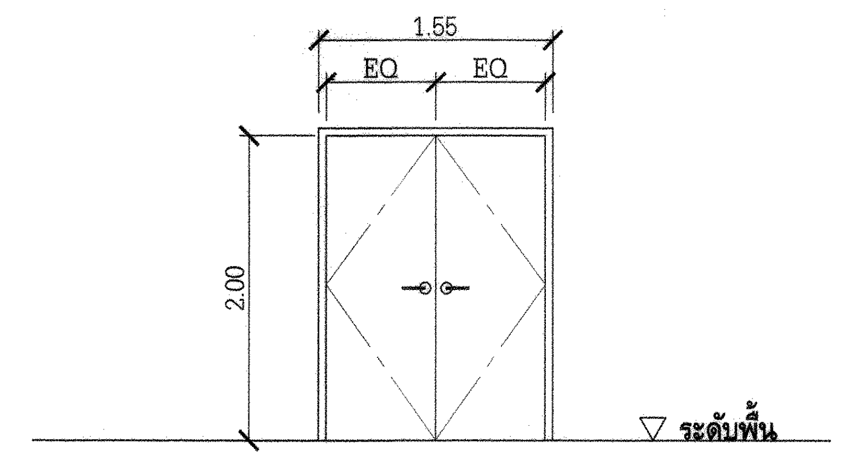

แบบขยาย ป2 A-15

มาตราส่วน 1 : 50

รายละเอียด

ลักษณะบาน	ประตูบานเปิดคู่
วงกบ	เหล็กหนา 1.6 มม. เคลือบสีเทาอ่อน P91217DN
กรอบบาน	เหล็กหนา 1.6 มม. เคลือบสีเทาอ่อน P91217DN
บาน/ลูกฟัก	-
อุปกรณ์ ของ VVP	กุญแจระบบมอร์ตีส รุ่น ML-001-ENT SS
	มือจับแบบก้านโยก สแตนเลส รุ่น LM-TH-002C-SS
	กุญแจไขด้านเดียว ผิวสแตนเลส รุ่น AT-050 ENT SS
	บานพับตามมาตรฐานประตูเหล็ก

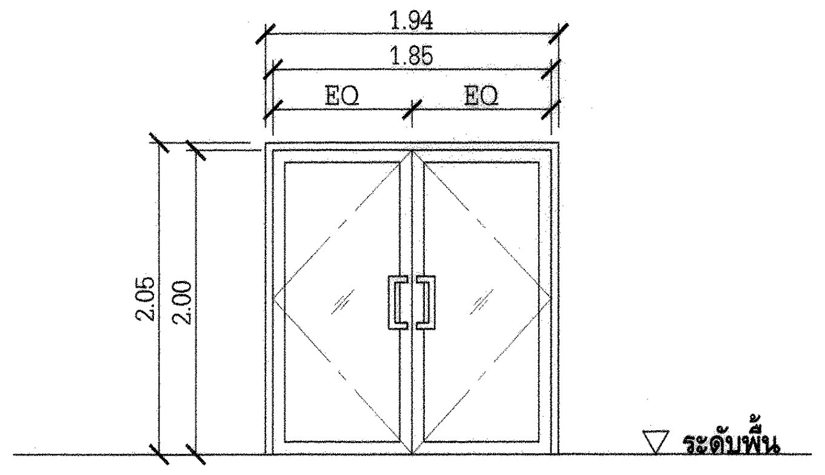

แบบขยาย ป3 A-15

มาตราส่วน 1 : 50

รายละเอียด

ลักษณะบาน	ประตูบานเปิดสวิงคู่ ลูกฟัก-ช่องแสงกระจกติดตาย
วงกบ	อลูมิเนียม สี NA-1
กรอบบาน	อลูมิเนียม สี NA-1
บาน/ลูกฟัก	กระจกใส หนา 6 มม.
อุปกรณ์ ของ VVP	มือจับ รุ่น HD 164 NO.2461 (40X305) 1 ชุด /บาน
	โช๊คบานสวิง รุ่น OC35 1 ชุด /บาน
	กุญแจ รุ่น V39 NO.SW-1
	กลอนประตู รุ่น BS10

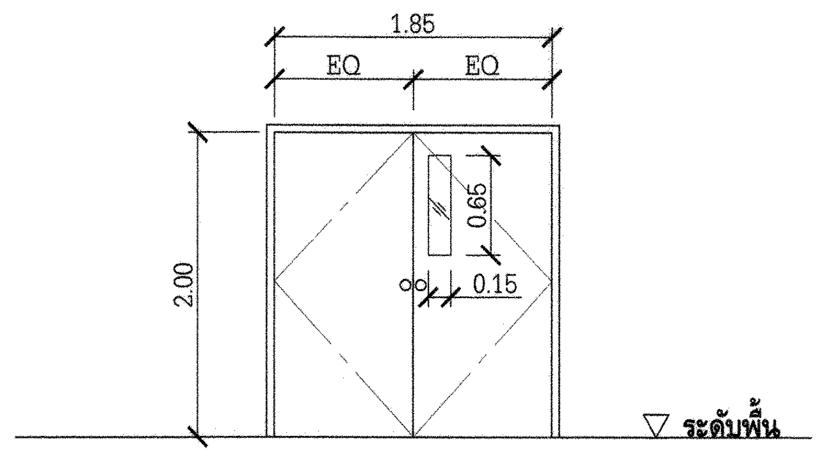

แบบขยาย ป4 A-15

มาตราส่วน 1 : 50

รายละเอียด

ลักษณะบาน	ประตูบานเปิดคู่ ช่องแสงกระจกใส หนา 6 มม.
วงกบ	วงกบไม้ตะเคียนลาว 2"x4"
กรอบบาน	-
บาน/ลูกฟัก	บานไม้อัดยางปิดผิวลามิเนต สี WP 3238 VOD ของ GREENLAM
อุปกรณ์ ของ VVP	บานพับประตูสเตนเลส "MONOLIGHT" SR4320-FT ติดตั้ง 3 ตัว / บาน
	ลูกบิดหัวกลมสแตนเลส "MONOLIGHT" HL8300B-ENT-SS
	ลูกบิดหัวกลมสแตนเลส "MONOLIGHT" HL8300B-DUMMY-SS
	กลอนฝัง "VVP" FB-6-SS

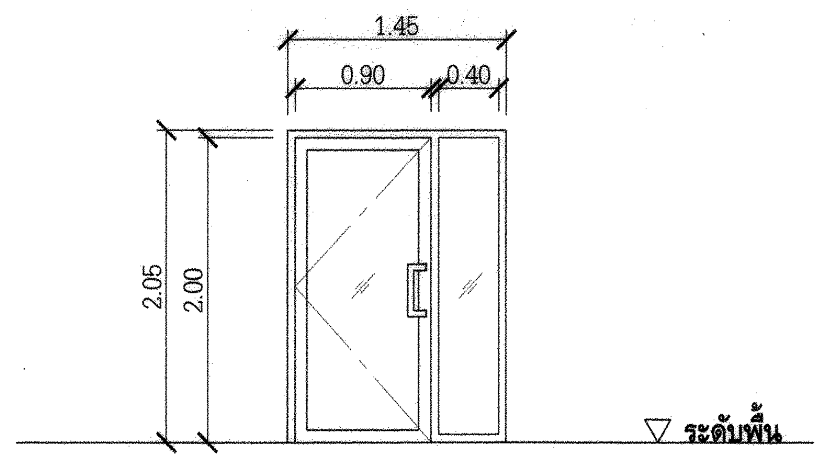

แบบขยาย ป5 A-15

มาตราส่วน 1 : 50

รายละเอียด

ลักษณะบาน	ประตูบานเปิดเดี่ยว ลูกฟัก-ช่องแสงกระจกติดตาย
วงกบ	อลูมิเนียม สี NA-1
กรอบบาน	อลูมิเนียม สี NA-1
บาน/ลูกฟัก	กระจกใส หนา 6 มม.
อุปกรณ์ ของ VVP	มือจับ รุ่น HD 164 NO.2461 (40X305) 1 ชุด /บาน
	โช๊คบานสวิง รุ่น OC35 1 ชุด /บาน
	กุญแจ รุ่น V39 NO.SW-1
	กลอนประตู รุ่น BS10

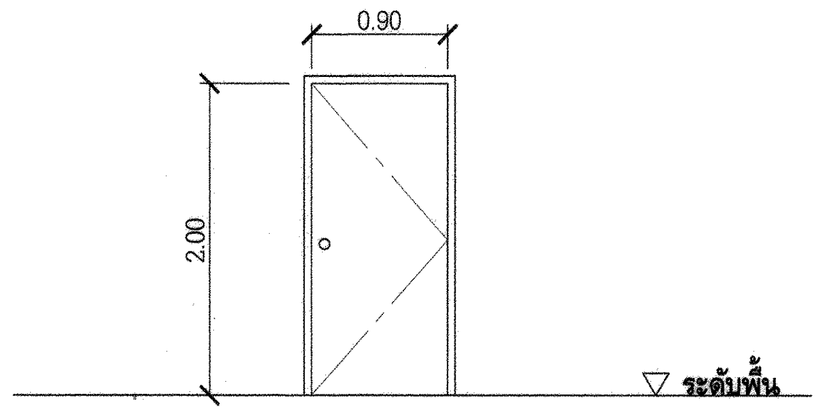

แบบขยาย ป6 A-15

มาตราส่วน 1 : 50

รายละเอียด

ลักษณะบาน	ประตูบานเปิดเดี่ยว
วงกบ	วงกบไม้ตะเคียนลาว 2"x4"
กรอบบาน	-
บาน/ลูกฟัก	บานไม้อัดยางปิดผิวลามิเนต สี WP 3238 VOD ของ GREENLAM
อุปกรณ์ ของ VVP	บานพับประตูสแตนเลส "MONOLIGHT" SR4320-FT
	ติดตั้ง 3 ตัว / บาน
	ลูกบิดหัวกลมสแตนเลส "MONOLIGHT" HL8300B-ENT-SS

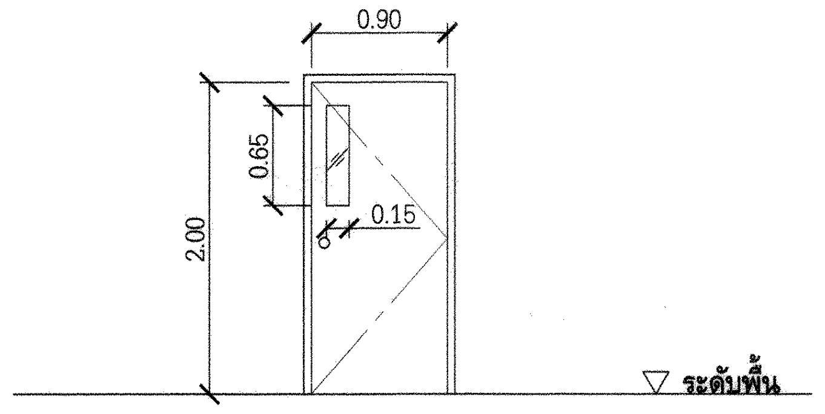

แบบขยาย ป6' A-15

มาตราส่วน 1 : 50

รายละเอียด

ลักษณะบาน	ประตูบานเปิดเดี่ยวบาน ช่องแสงกระจกใส หนา 6 มม.
วงกบ	วงกบไม้ตะเคียนลาว 2"x4"
กรอบบาน	-
บาน/ลูกฟัก	บานไม้อัดยางปิดผิวลามิเนต สี WP 3238 VOD ของ GREENLAM
อุปกรณ์ ของ VVP	บานพับประตูสแตนเลส "MONOLIGHT" SR4320-FT
	ติดตั้ง 3 ตัว / บาน
	ลูกบิดหัวกลมสแตนเลส "MONOLIGHT" HL8300B-ENT-SS

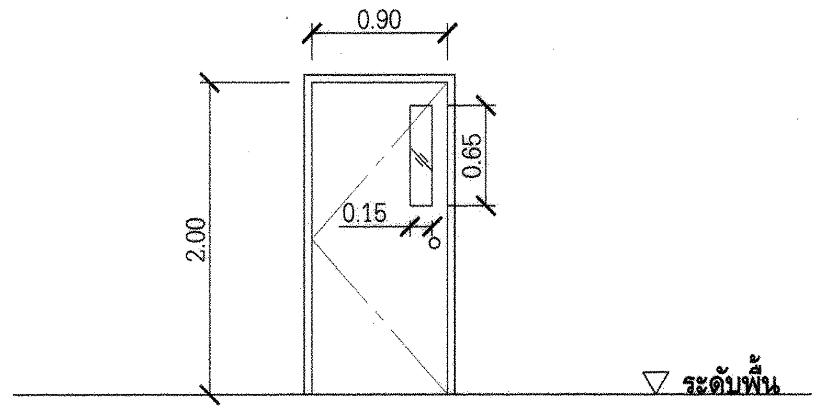

แบบขยาย ป7 A-15

มาตราส่วน 1 : 50

รายละเอียด

ลักษณะบาน	ประตูบานเปิดเดี่ยวบาน ช่องแสงกระจกใส หนา 6 มม.
วงกบ	วงกบไม้สังเคราะห์ 2"x4" ของ SIAM PLASTWOOD
กรอบบาน	-
บาน/ลูกฟัก	UPVC แบบบานเรียบสีเทาเข้ม SMOKY GREY WOOD
อุปกรณ์ ของ VVP	บานพับประตูสแตนเลส "MONOLIGHT" SR4320-FT
	ติดตั้ง 3 ตัว / บาน
	ลูกบิดหัวกลมสแตนเลส "MONOLIGHT" HL8300B-ENT-SS

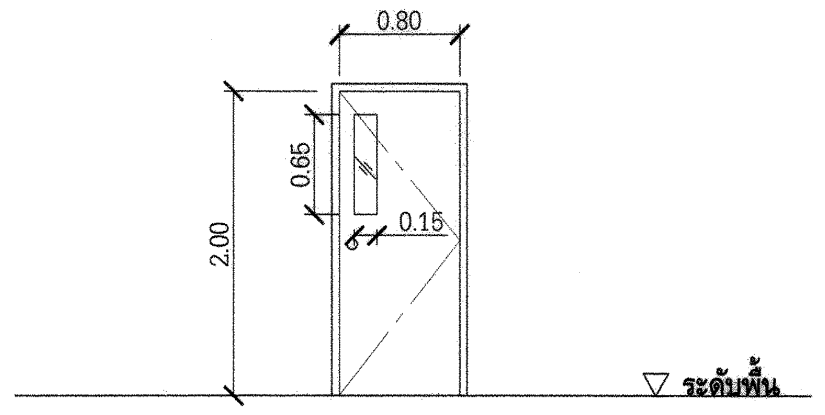

แบบขยาย ป8 A-15

มาตราส่วน 1 : 50

รายละเอียด

ลักษณะบาน	ประตูบานเปิดเดี่ยวบาน ช่องแสงกระจกใส หนา 6 มม.
วงกบ	วงกบไม้สังเคราะห์ 2"x4" ของ SIAM PLASTWOOD
กรอบบาน	-
บาน/ลูกฟัก	UPVC แบบบานเรียบสีเทาเข้ม SMOKY GREY WOOD
อุปกรณ์ ของ VVP	บานพับประตูสแตนเลส "MONOLIGHT" SR4320-FT
	ติดตั้ง 3 ตัว / บาน
	ลูกบิดหัวกลมสแตนเลส "MONOLIGHT" HL8300B-ENT-SS

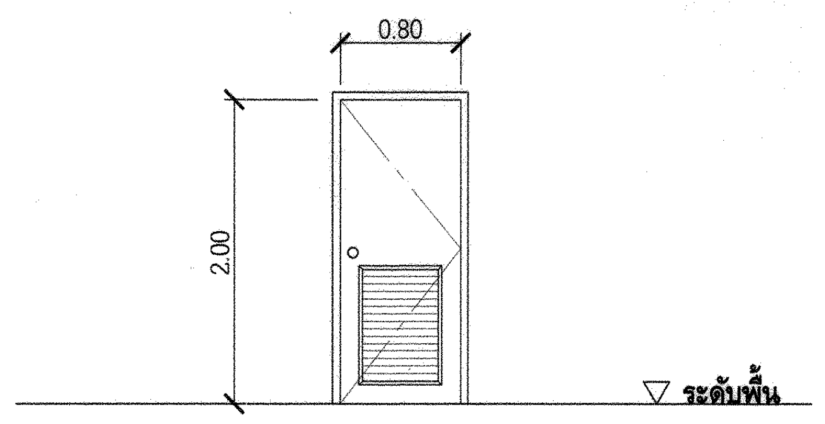

แบบขยาย ป9 A-15

มาตราส่วน 1 : 50

รายละเอียด

ลักษณะบาน	ประตูบานเปิดเดี่ยวบาน เกล็ดระบายอากาศ
วงกบ	วงกบไม้สังเคราะห์ 2"x4" ของ SIAM PLASTWOOD
กรอบบาน	-
บาน/ลูกฟัก	UPVC แบบบานเรียบสีเทาเข้ม SMOKY GREY WOOD
อุปกรณ์ ของ VVP	บานพับประตูสแตนเลส "MONOLIGHT" SR4320-FT
	ติดตั้ง 3 ตัว / บาน
	ลูกบิดหัวกลมสแตนเลส "MONOLIGHT" HL8300B-ENT-SS

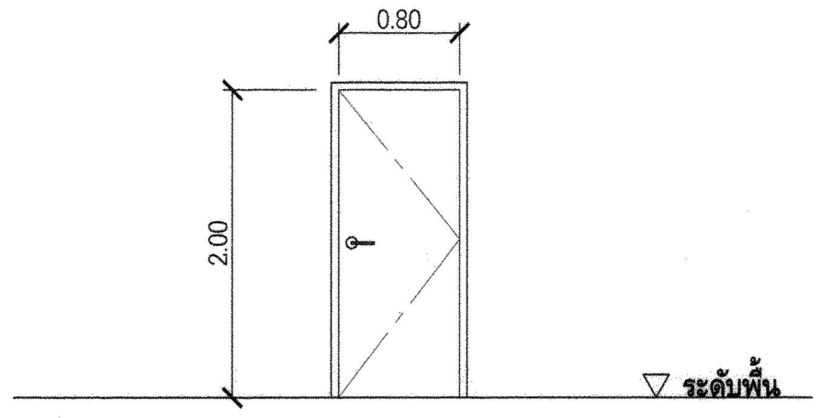

แบบขยาย ป10 A-15

มาตราส่วน 1 : 50

รายละเอียด

ลักษณะบาน	ประตูบานเปิดเดี่ยว
วงกบ	เหล็กหนา 1.6 มม. เคลือบสีเทาอ่อน P91217DN
กรอบบาน	เหล็กหนา 1.6 มม. เคลือบสีเทาอ่อน P91217DN
บาน/ลูกฟัก	-
อุปกรณ์ ของ VVP	กุญแจระบบมอร์ตีส รุ่น ML-001-ENT SS
	มือจับแบบก้านโยก สแตนเลส รุ่น LM-TH-002C-SS
	กุญแจไขด้านเดียว ผิวสแตนเลส รุ่น AT-050 ENT SS
	บานพับตามมาตรฐานประตูเหล็ก

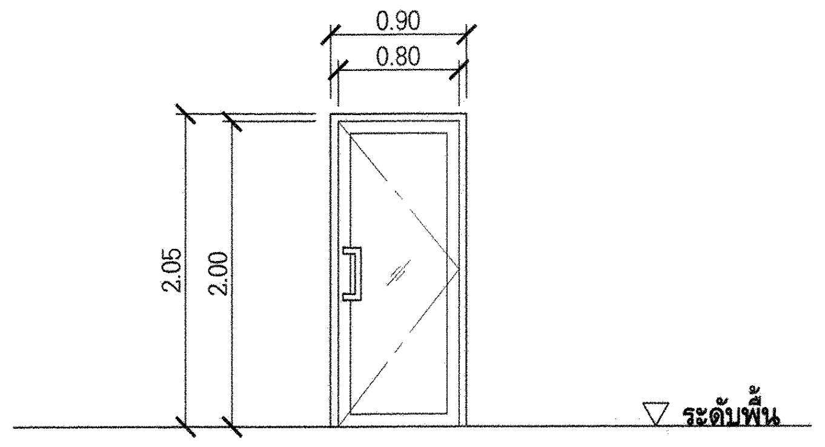

แบบขยาย ป11 A-15

มาตราส่วน 1 : 50

รายละเอียด

ลักษณะบาน	ประตูบานเปิดเดี่ยว ลูกฟัก-ช่องแสงกระจกติดตาย
วงกบ	อลูมิเนียม สี NA-1
กรอบบาน	อลูมิเนียม สี NA-1
บาน/ลูกฟัก	กระจกใส หนา 6 มม.
อุปกรณ์ ของ VVP	มือจับ รุ่น HD 164 NO.2461 (40X305) 1 ชุด /บาน
	โช๊คบานสวิง รุ่น OC35 1 ชุด /บาน
	กุญแจ รุ่น V39 NO.SW-1
	กลอนประตู รุ่น BS10

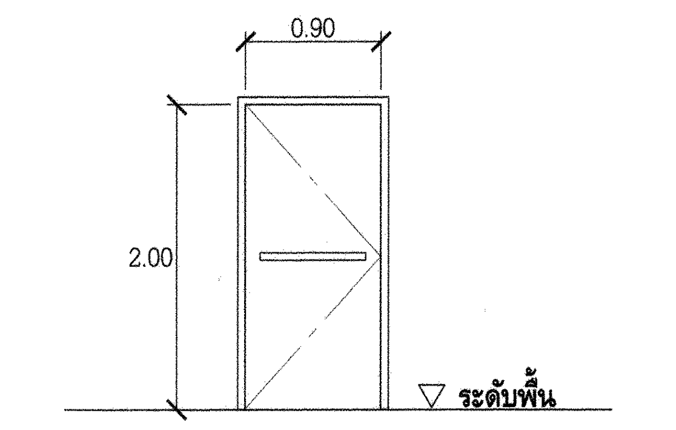

แบบขยาย ป12 A-15

มาตราส่วน 1 : 50

รายละเอียด

ลักษณะบาน	ประตูเหล็กทนไฟ 3 ชั่วโมง ผลิตภัณฑ์ DOORTECH ของ SANKI
วงกบ	วงกบ เหล็กเคลือบสีเทาอ่อน P91217DN พร้อมยางกันควัน
กรอบบาน	บานเหล็กหนา 1.6 มม. เคลือบสีเทาอ่อน P91217DN
บาน/ลูกฟัก	-
อุปกรณ์ ของ VVP	อุปกรณ์ คานผลัก "OKA" UL-520-36-AL
	กุญแจเปิดจากด้านนอกแบบก้านบิดเขาควาย ผิวสแตนเลส
	สำหรับใช้ร่วมกับคานผลัก "OKA" LH-520 SATIN STAINLESS
	โช๊คอัพติดผิวประตู DC100-N-SI รุ่นไม่ตั้งค้าง SILVER

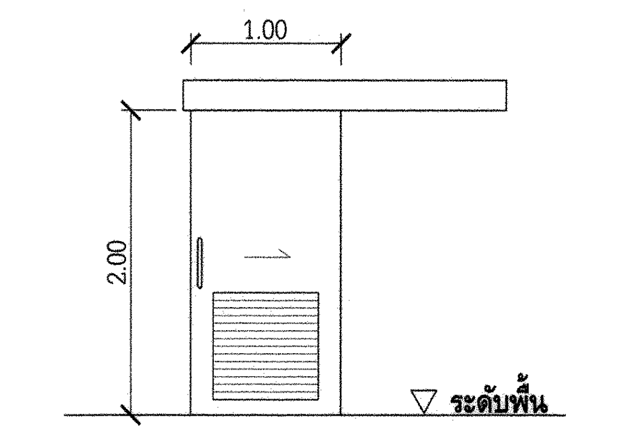

แบบขยาย ป13 A-15

มาตราส่วน 1 : 50

รายละเอียด

ลักษณะบาน	ประตูบานเลื่อนชนิดแขวน เกล็ดระบายอากาศ
วงกบ	-
กรอบบาน	-
บาน/ลูกฟัก	บานไม้อัดยางปิดผิวลามิเนต สี WP 3238 VOD ของ GREENLAM
	ช่วงล่างติดตั้งบานเกล็ดไม้
อุปกรณ์ ของ VVP	โช๊คบานเลื่อน TM-502 No.110 D บรอนซ์ 1ตัว ของ YOMA
	ลูกล้อ FV-02 4 ล้อ พร้อมรางแขวนอลูมิเนียม FV-01
	กันชน รุ่น FV-03 ไกด์ รุ่น FV-04
	มือจับ HD101 - 25 X 305 - PS # 2101
	แบบกุญแจบานเลื่อน รุ่น VT-50 ไขทางเดียว สีเงิน SI

การไฟฟ้าฝ่ายผลิตแห่งประเทศไทย
ฝ่ายออกแบบและบริหารงานก่อสร้าง
ได้รับการรับรอง ISO 9001:2008
53 หมู่ 2 ถนนจรัญสนิทวงศ์ บางกรวย นนทบุรี 11130 โทร436-1910-3

งานออกแบบ และ เอกสารประกอบแบบถือเป็นสมบัติของ ฝ่ายออกแบบและบริหารงานก่อสร้าง การไฟฟ้าฝ่ายผลิตแห่งประเทศไทย ห้ามผู้ใดนำไปใช้งาน ทำซ้ำ หรือ ดัดแปลง โดยไม่ได้รับอนุญาตเป็นลายลักษณ์อักษร จาก การไฟฟ้าฝ่ายผลิตแห่งประเทศไทย

ออกแบบ
สถาปนิก (นาย อดิศร ศรีสุพรรณ)
สถาปนิกภายใน (นางสาวศานติวร เอื้อประเสริฐ)
(นาย อภิสิทธิ์ ณัฐวรวโรตม์)
วิศวกรโครงสร้าง (นาย กฤษณะ ฤทธีตานนท์)
วิศวกรสุขาภิบาล (นางสาว ปรางค์ทิพย์ ชัยเวส)
วิศวกรไฟฟ้า (นาย สุรเชษฐ์ ณ เชียงใหม่)
วิศวกรเครื่องกล (นาย เผด็จ โพธิ์แก้ว)

ตรวจสอบ
ผู้ควบคุมงาน กฟผ. บุญชัย ผดุงสมบัติถาวร
(นาย บุญชัย ผดุงสมบัติถาวร)
(นาย ดนุพงษ์ สรรพอุดม)
(นาย อภิศักดิ์ รำพึงกิจ)
(นาย นนทชัย สกุลรัศมีไพศาล)
หัวหน้าแผนกบริหารสัญญาก่อสร้างอาคาร (นาย ศรชัย อภิบาลพลธรรม)

เห็นชอบ
(นาย สาโรจน์ จีนโก๊ว)
หัวหน้ากองบริหารงานก่อสร้าง

ผู้รับจ้าง
CAN DO CONSTRUCTION CO.,LTD
222 ถนนเทศบาลสังรักษ์เหนือ แขวงลาดยาว
เขตจตุจักร กรุงเทพมหานคร 10900
TEL. 591-3972 , 591-4906 FAX. 954-3759

เขียนแบบ
(นางสาว กัญญาพัชร แก้วทับทิม)

ตรวจสอบ
(นาย สำราญ เจริญวงค์)

รับรอง
(นาย สำราญ เจริญวงค์)
วิศวกรโครงการ

AS-BUILT DRAWING

งานอาคารสำนักงาน (อขน.)

แบบแสดง
แบบขยายประตูพร้อมรายละเอียด

อ้างอิงแบบ กฟผ. เลขที่	แบบเลขที่
SNO-OF12-3-A-15/17	AB-SNO-OF12-3-A-16/18
เลขที่งาน	**จำนวนแผ่น**
257112-3	18