AB-SNO-OF12-3-A-02/18

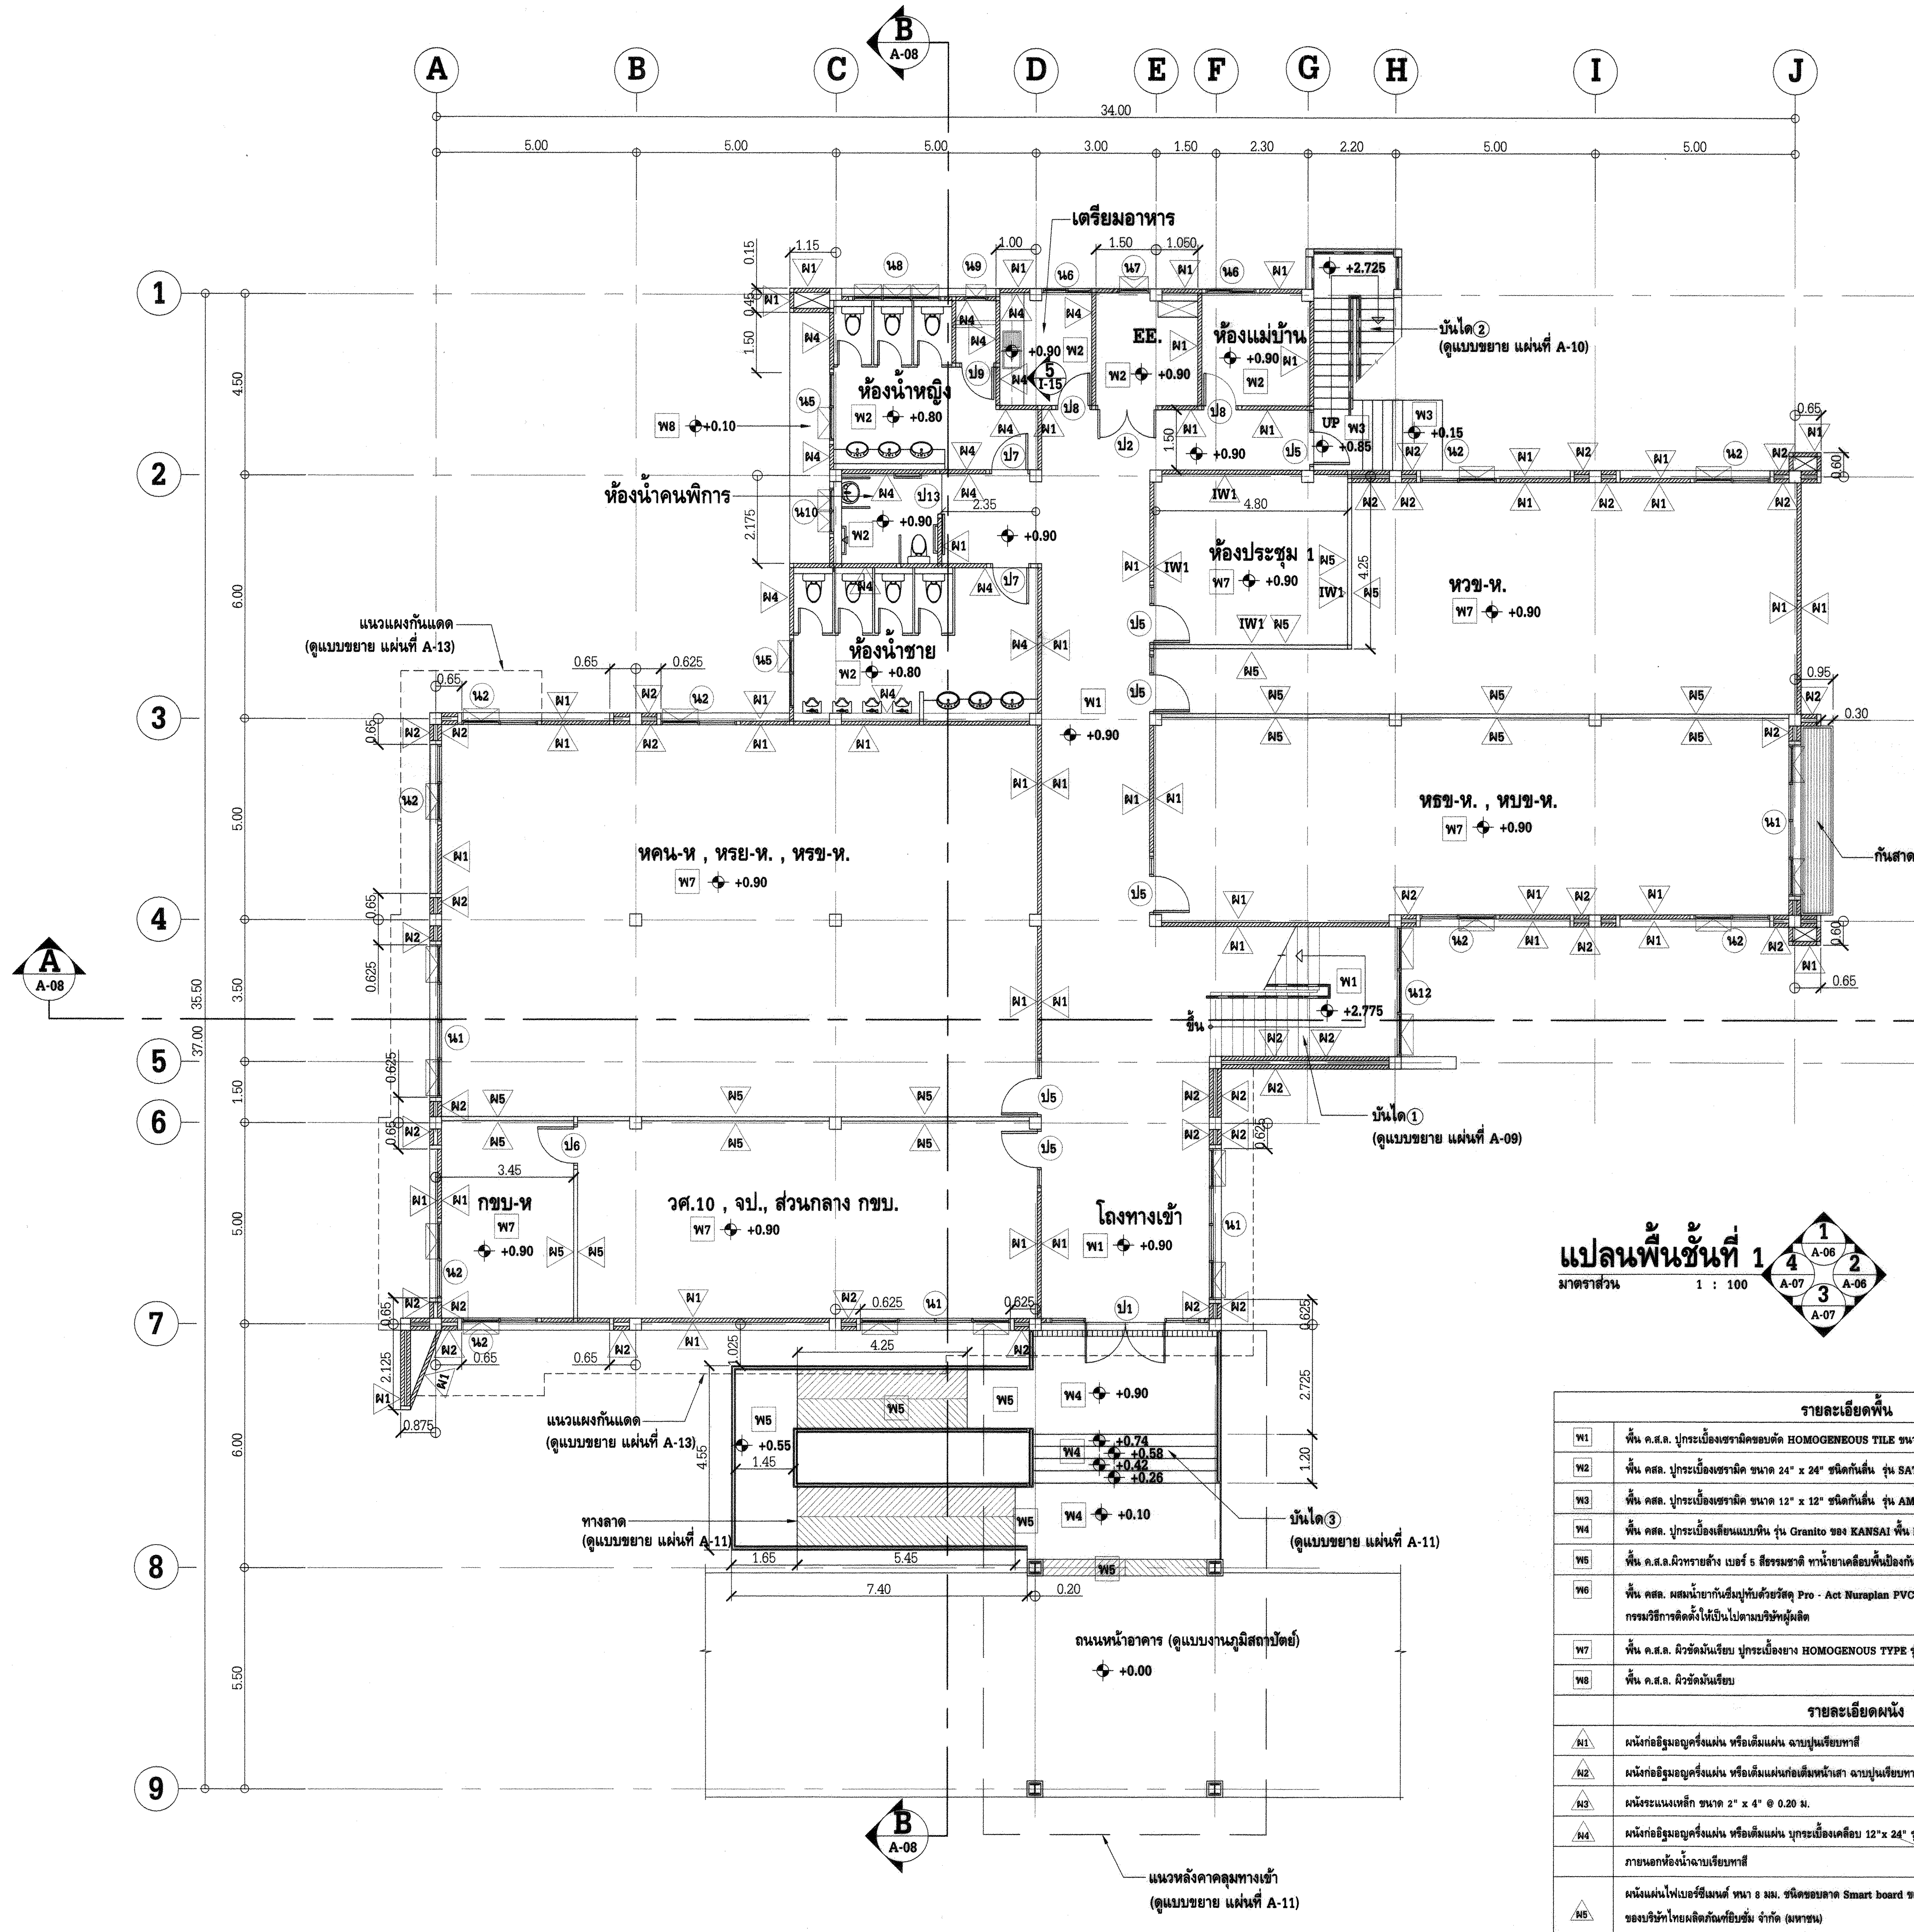

แปลนพื้นชั้นที่ 1

มาตราส่วน 1 : 100

	รายละเอียดพื้น
W1	พื้น ค.ส.ล. ปูกระเบื้องเซรามิคขอบตัด HOMOGENEOUS TILE ขนาด 24"x 24" รุ่น VANILLA NANO ของ COTTO
W2	พื้น คสล. ปูกระเบื้องเซรามิค ขนาด 24" x 24" ชนิดกันลื่น รุ่น SATIN - DARK GREY ของ CAMPANA
W3	พื้น คสล. ปูกระเบื้องเซรามิค ขนาด 12" x 12" ชนิดกันลื่น รุ่น AMMACO - SMOKY ของ CAMPANA
W4	พื้น คสล. ปูกระเบื้องเลียนแบบหิน รุ่น Granito ของ KANSAI พื้น EX GF-202 สีไวท์แชมเปญ , จมูกบันได EX GS-201 สีไวท์แชมเปญ
W5	พื้น ค.ส.ล.ผิวทรายล้าง เบอร์ 5 สีธรรมชาติ ทาน้ำยาเคลือบพื้นป้องกันคราบตะไคร่
W6	พื้น คสล. ผสมน้ำยากันซึมปูทับด้วยวัสดุ Pro - Act Nuraplan PVC กันซึมชนิดแผ่น หนา 2.2 มม. ของ บริษัท โปร-แอ็คมาร์เก็ตติ้ง กรุ๊ป จำกัด กรรมวิธีการติดตั้งให้เป็นไปตามบริษัทผู้ผลิต
W7	พื้น ค.ส.ล. ผิวขัดมันเรียบ ปูกระเบื้องยาง HOMOGENOUS TYPE รุ่น D - 22 ของ Dynoflex ขนาด 30 ซม. x 30 ซม. หนา 2.5 มม.
W8	พื้น ค.ส.ล. ผิวขัดมันเรียบ
	รายละเอียดผนัง
ผ1	ผนังก่ออิฐมอญครึ่งแผ่น หรือเต็มแผ่น ฉาบปูนเรียบทาสี
ผ2	ผนังก่ออิฐมอญครึ่งแผ่น หรือเต็มแผ่นก่อเต็มหน้าเสา ฉาบปูนเรียบทาสี
ผ3	ผนังระแนงเหล็ก ขนาด 2" x 4" @ 0.20 ม.
ผ4	ผนังก่ออิฐมอญครึ่งแผ่น หรือเต็มแผ่น บุกระเบื้องเคลือบ 12"x 24" รุ่น CHARISMA WHITE ของ COTTO จรดฝ้าเพดานภายในห้องน้ำ
	ภายนอกห้องน้ำฉาบเรียบทาสี
ผ5	ผนังแผ่นไฟเบอร์ซีเมนต์ หนา 8 มม. ชนิดขอบลาด Smart board ของ เอสซีจี โครงเคร่าผนังเหล็กชุบสังกะสี GypWall ของบริษัทไทยผลิตภัณฑ์ยิบซั่ม จำกัด (มหาชน)
IW1	ผนังติดวอลเปเปอร์ (ดูรายละเอียดแบบ interior)
	หมายเหตุ จมูกบันได ใช้รุ่น AST-3 สีแร่กากเพชรสีน้ำตาล ของ APACE บัวเชิงผนัง PVC กว้าง 10 ซม. หนา 9 มม. ของ APACE รุ่น B-4 (W1 , W7 สีน้ำตาล , W2 สีเทาเข้ม) (W2 ในห้องน้ำไม่ติดตั้งบัวเชิงผนัง)

การไฟฟ้าฝ่ายผลิตแห่งประเทศไทย

ฝ่ายออกแบบและบริหารงานก่อสร้าง

ได้รับการรับรอง ISO 9001:2008

53 หมู่ 2 ถนนจรัญสนิทวงศ์ บางกรวย นนทบุรี 11130 โทร436-1910-3

งานออกแบบ และ เอกสารประกอบแบบถือเป็นสมบัติของ ฝ่ายออกแบบและบริหารงานก่อสร้าง การไฟฟ้าฝ่ายผลิตแห่งประเทศไทย ห้ามผู้ใดนำไปใช้งาน ทำซ้ำ หรือ ดัดแปลง โดยไม่ได้รับอนุญาตเป็นลายลักษณ์อักษร จาก การไฟฟ้าฝ่ายผลิตแห่งประเทศไทย

ออกแบบ

สถาปนิก (นาย อดิศร ศรีสุพรรณ)
สถาปนิกภายใน (นางสาวศานติวร เอื้อประเสริฐ)
(นาย อภิสิทธิ์ ณัฐวรวโรตม์)
วิศวกรโครงสร้าง (นาย กฤษณะ ฤทธีตานนท์)
วิศวกรสุขาภิบาล (นางสาว ปรางค์ทิพย์ ชัยเวส)
วิศวกรไฟฟ้า (นาย สุรเชษฐ์ ณ เชียงใหม่)
วิศวกรเครื่องกล (นาย เผด็จ โพธิ์แก้ว)

ตรวจสอบ

ผู้ควบคุมงาน กฟผ. บุญชัย ผดุงสมบัติถาวร
(นาย บุญชัย ผดุงสมบัติถาวร)
(นาย ดนุพงษ์ สรรพอุดม)
อภิศักดิ์
(นาย อภิศักดิ์ รำพึงกิจ)
(นาย นนทชัย สกุลรัศมีไพศาล)
หัวหน้าแผนกบริหารสัญญาก่อสร้างอาคาร
(นาย ศรชัย อภิบาลพลธรรม)

เห็นชอบ

(นาย สาโรจน์ จีนโก๊ว)
หัวหน้ากองบริหารงานก่อสร้าง

ผู้รับจ้าง

CAN DO CONSTRUCTION CO.,LTD
222 ถนนเทศบาลรังรักษ์เหนือ แขวงลาดยาว
เขตจตุจักร กรุงเทพมหานคร 10900
TEL. 591-3972 , 591-4906 FAX. 954-3759

เขียนแบบ

(นางสาว กัญญาพัชร แก้วทับทิม)

ตรวจสอบ

(นาย สำราญ เจริญวงศ์)

รับรอง

(นาย สำราญ เจริญวงศ์)
วิศวกรโครงการ

AS-BUILT DRAWING

งานอาคารสำนักงาน (อขน.)

แบบแสดง

แปลนพื้นชั้นที่ 1

อ้างอิงแบบ กฟผ. เลขที่	แบบเลขที่
SNO-OF12-3-A-02/17	AB-SNO-OF12-3-A-02/18
เลขที่งาน	**จำนวนแผ่น**
257112-3	18