แบบเลขที่ | AB-SNO-OF12-3-A-05/18 | แก้ไขครั้งที่

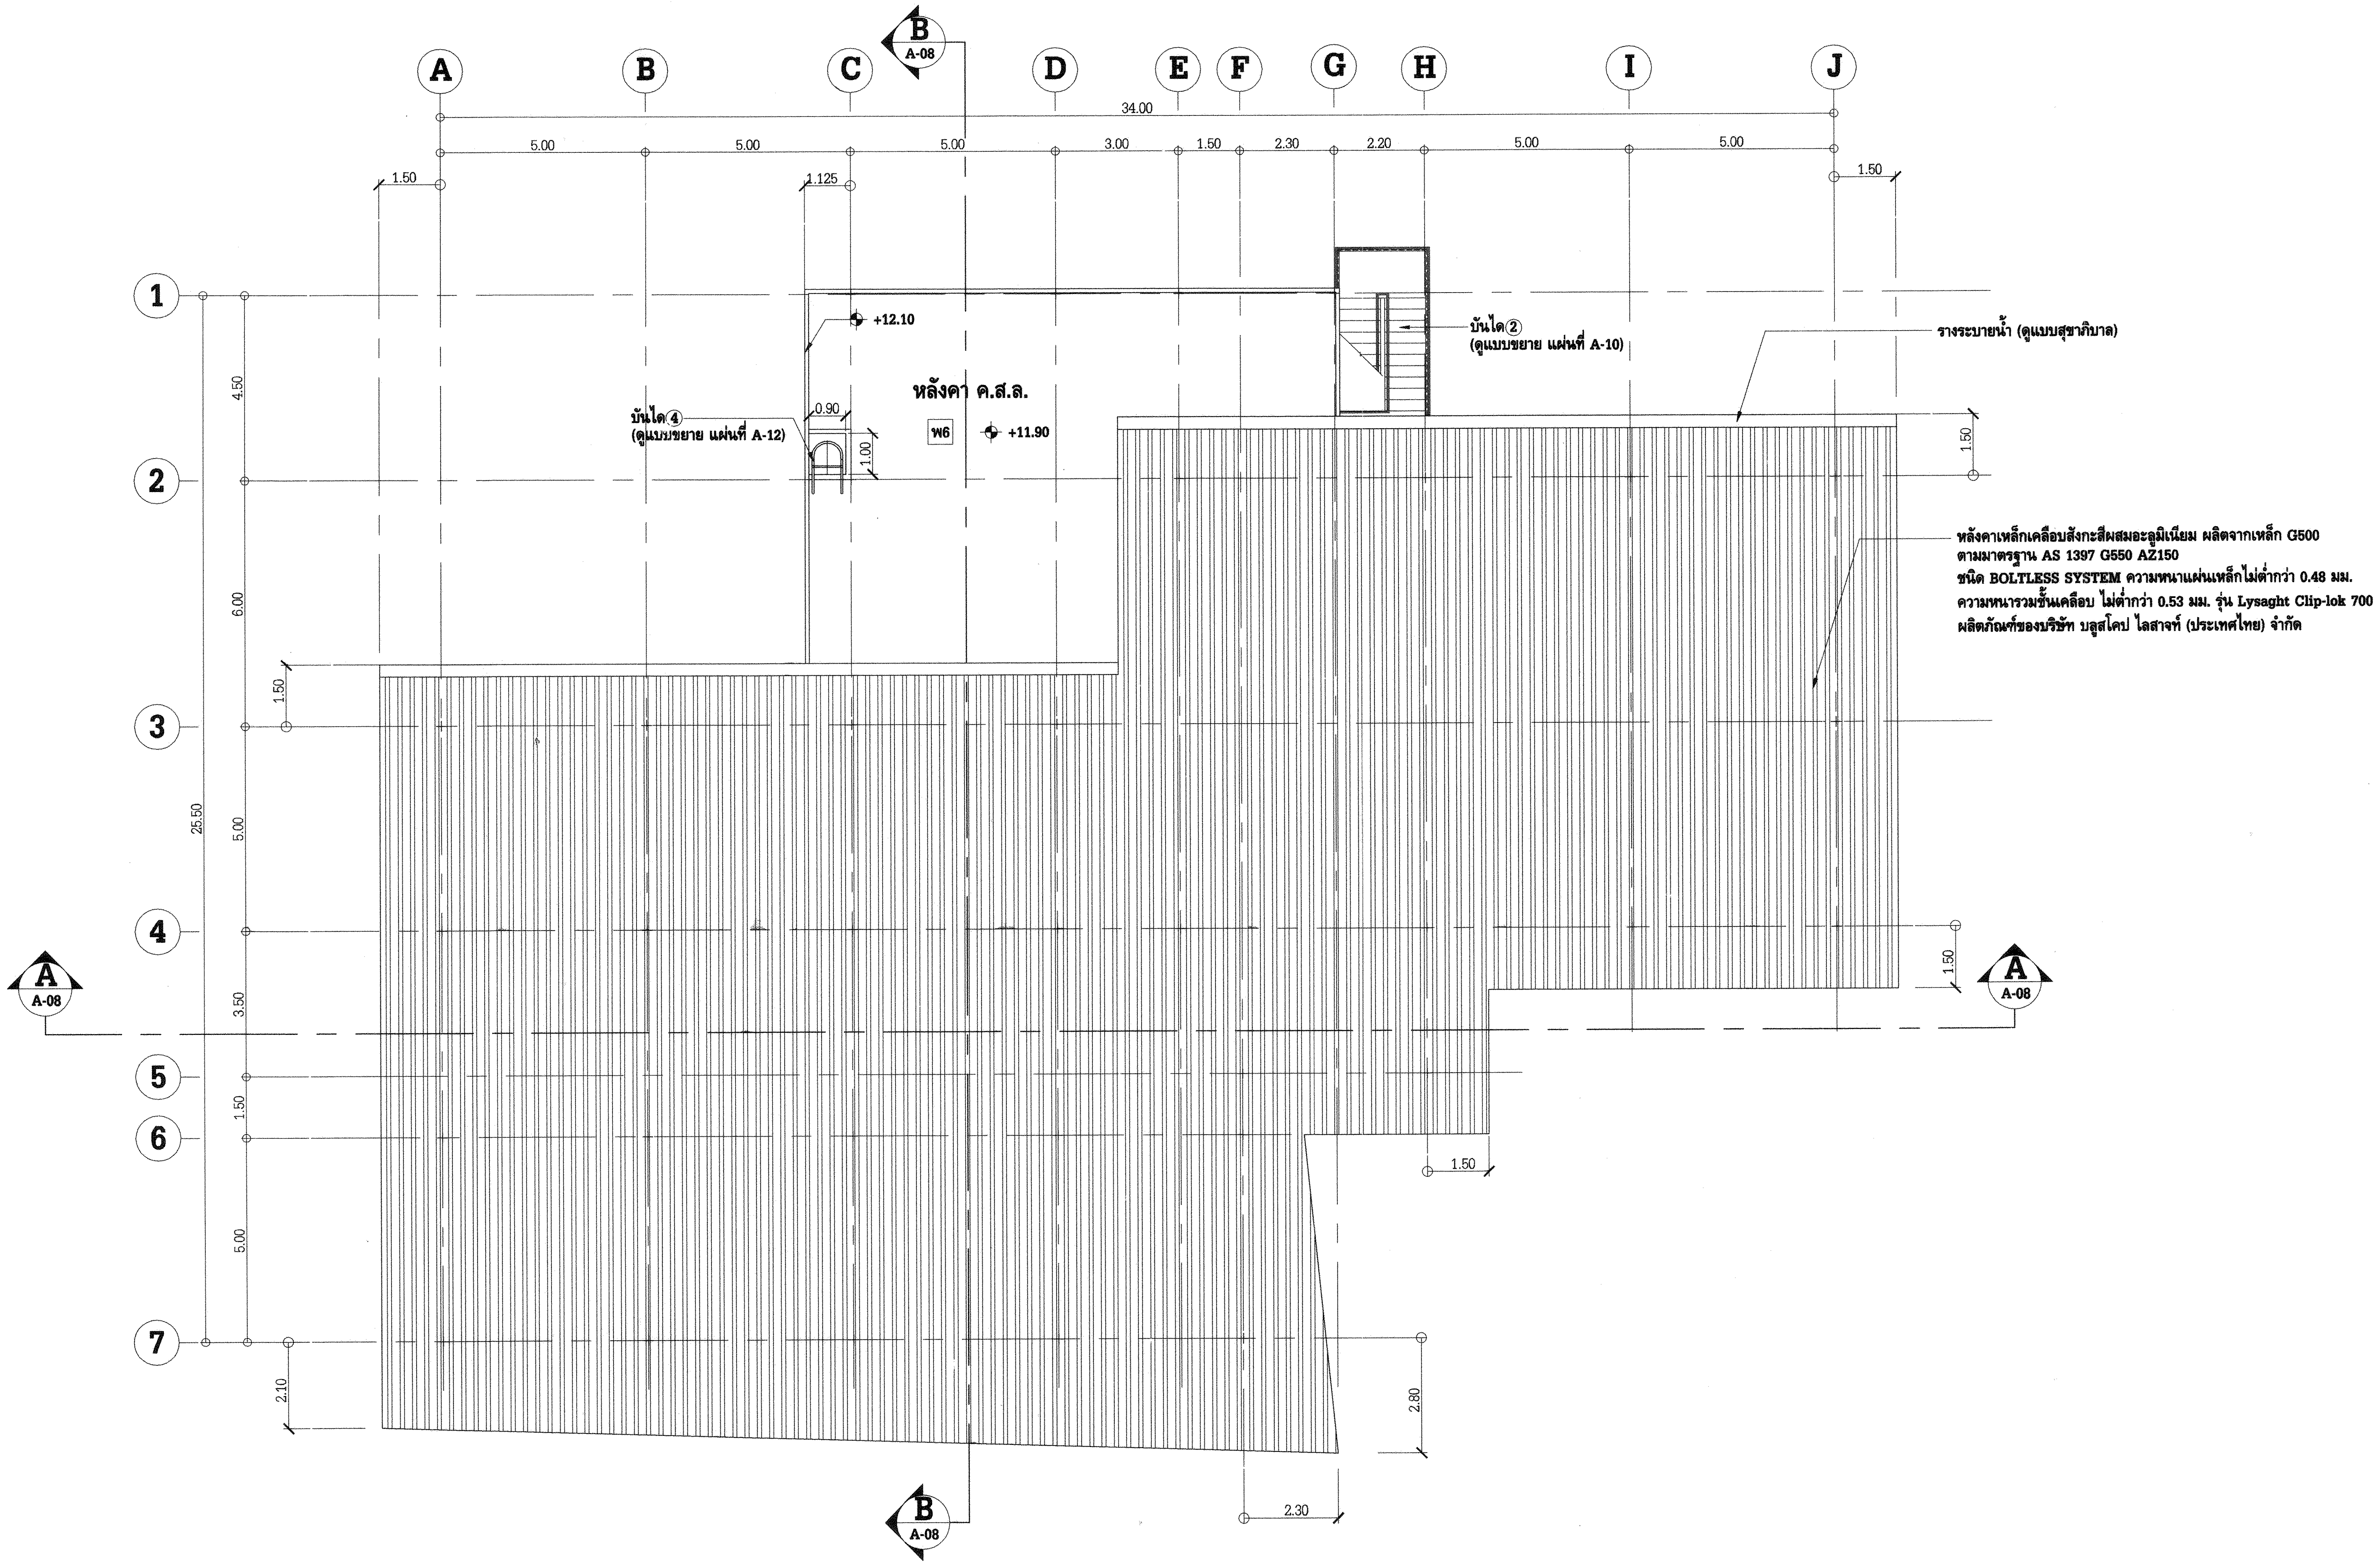

บันได④
(ดูแบบขยาย แผ่นที่ A-12)

บันได②
(ดูแบบขยาย แผ่นที่ A-10)

รางระบายน้ำ (ดูแบบสุขาภิบาล)

หลังคาเหล็กเคลือบสังกะสีผสมอะลูมิเนียม ผลิตจากเหล็ก G500
ตามมาตรฐาน AS 1397 G550 AZ150
ชนิด BOLTLESS SYSTEM ความหนาแผ่นเหล็กไม่ต่ำกว่า 0.48 มม.
ความหนารวมชั้นเคลือบ ไม่ต่ำกว่า 0.53 มม. รุ่น Lysaght Clip-lok 700
ผลิตภัณฑ์ของบริษัท บลูสโคป ไลสาจท์ (ประเทศไทย) จำกัด

แปลนหลังคา
มาตราส่วน 1 : 100

1 A-06 | 2 A-06 | 3 A-07 | 4 A-07

การไฟฟ้าฝ่ายผลิตแห่งประเทศไทย

ฝ่ายออกแบบและบริหารงานก่อสร้าง
ได้รับการรับรอง ISO 9001:2008
53 หมู่ 2 ถนนจรัญสนิทวงศ์ บางกรวย นนทบุรี 11130 โทร436-1910-3

งานออกแบบ และ เอกสารประกอบแบบถือเป็นสมบัติของ ฝ่ายออกแบบและบริหารงานก่อสร้าง การไฟฟ้าฝ่ายผลิตแห่งประเทศไทย ห้ามผู้ใดนำไปใช้งาน ทำซ้ำ หรือ ดัดแปลง โดยไม่ได้รับอนุญาตเป็นลายลักษณ์อักษร จาก การไฟฟ้าฝ่ายผลิตแห่งประเทศไทย

ออกแบบ

สถาปนิก	(นาย อดิศร ศรีสุพรรณ)
สถาปนิกภายใน	(นางสาวศานติวร เอื้อประเสริฐ) (นาย อภิสิทธิ์ ณัฐวรวโรตม์)
วิศวกรโครงสร้าง	(นาย กฤษณะ ฤทธีดานนท์)
วิศวกรสุขาภิบาล	(นางสาว ปรางค์ทิพย์ ชัยเวส)
วิศวกรไฟฟ้า	(นาย สุรเชษฐ์ ณ เชียงใหม่)
วิศวกรเครื่องกล	(นาย เผด็จ โพธิ์แก้ว)

ตรวจสอบ

ผู้ควบคุมงาน กฟผ. บุญชัย ผดุงสมบัติถาวร
(นาย บุญชัย ผดุงสมบัติถาวร)
(นาย ดนุพงษ์ สรรพอุดม)
(นาย อภิศักดิ์ รำพึงกิจ)
(นาย นฤทชัย สกุลรัศมีไพศาล)
หัวหน้าแผนกบริหารสัญญาก่อสร้างอาคาร
(นาย ศรชัย อภิบาลพลธรรม)

เห็นชอบ

(นาย สาโรจน์ จีนโก๊ว)
หัวหน้ากองบริหารงานก่อสร้าง

ผู้รับจ้าง

CAN DO CONSTRUCTION CO.,LTD
222 ถนนเทศบาลรังรักษ์เหนือ แขวงลาดยาว
เขตจตุจักร กรุงเทพมหานคร 10900
TEL. 591-3972 , 591-4906 FAX. 954-3759

เขียนแบบ

(นางสาว กัญญาพัชร แก้วทับทิม)

ตรวจสอบ

(นาย สำราญ เจริญวงศ์)

รับรอง

(นาย สำราญ เจริญวงศ์)
วิศวกรโครงการ

AS-BUILT DRAWING

งานอาคารสำนักงาน (อขน.)

แบบแสดง
แปลนหลังคา

อ้างอิงแบบ กฟผ. เลขที่	แบบเลขที่
SNO-OF12-3-A-05/17	AB-SNO-OF12-3-A-05/18
เลขที่งาน	**จำนวนแผ่น**
257112-3	18