แก้ไขครั้งที่ | AB-SNO-OF12-3-A-06/18 | แบบเลขที่

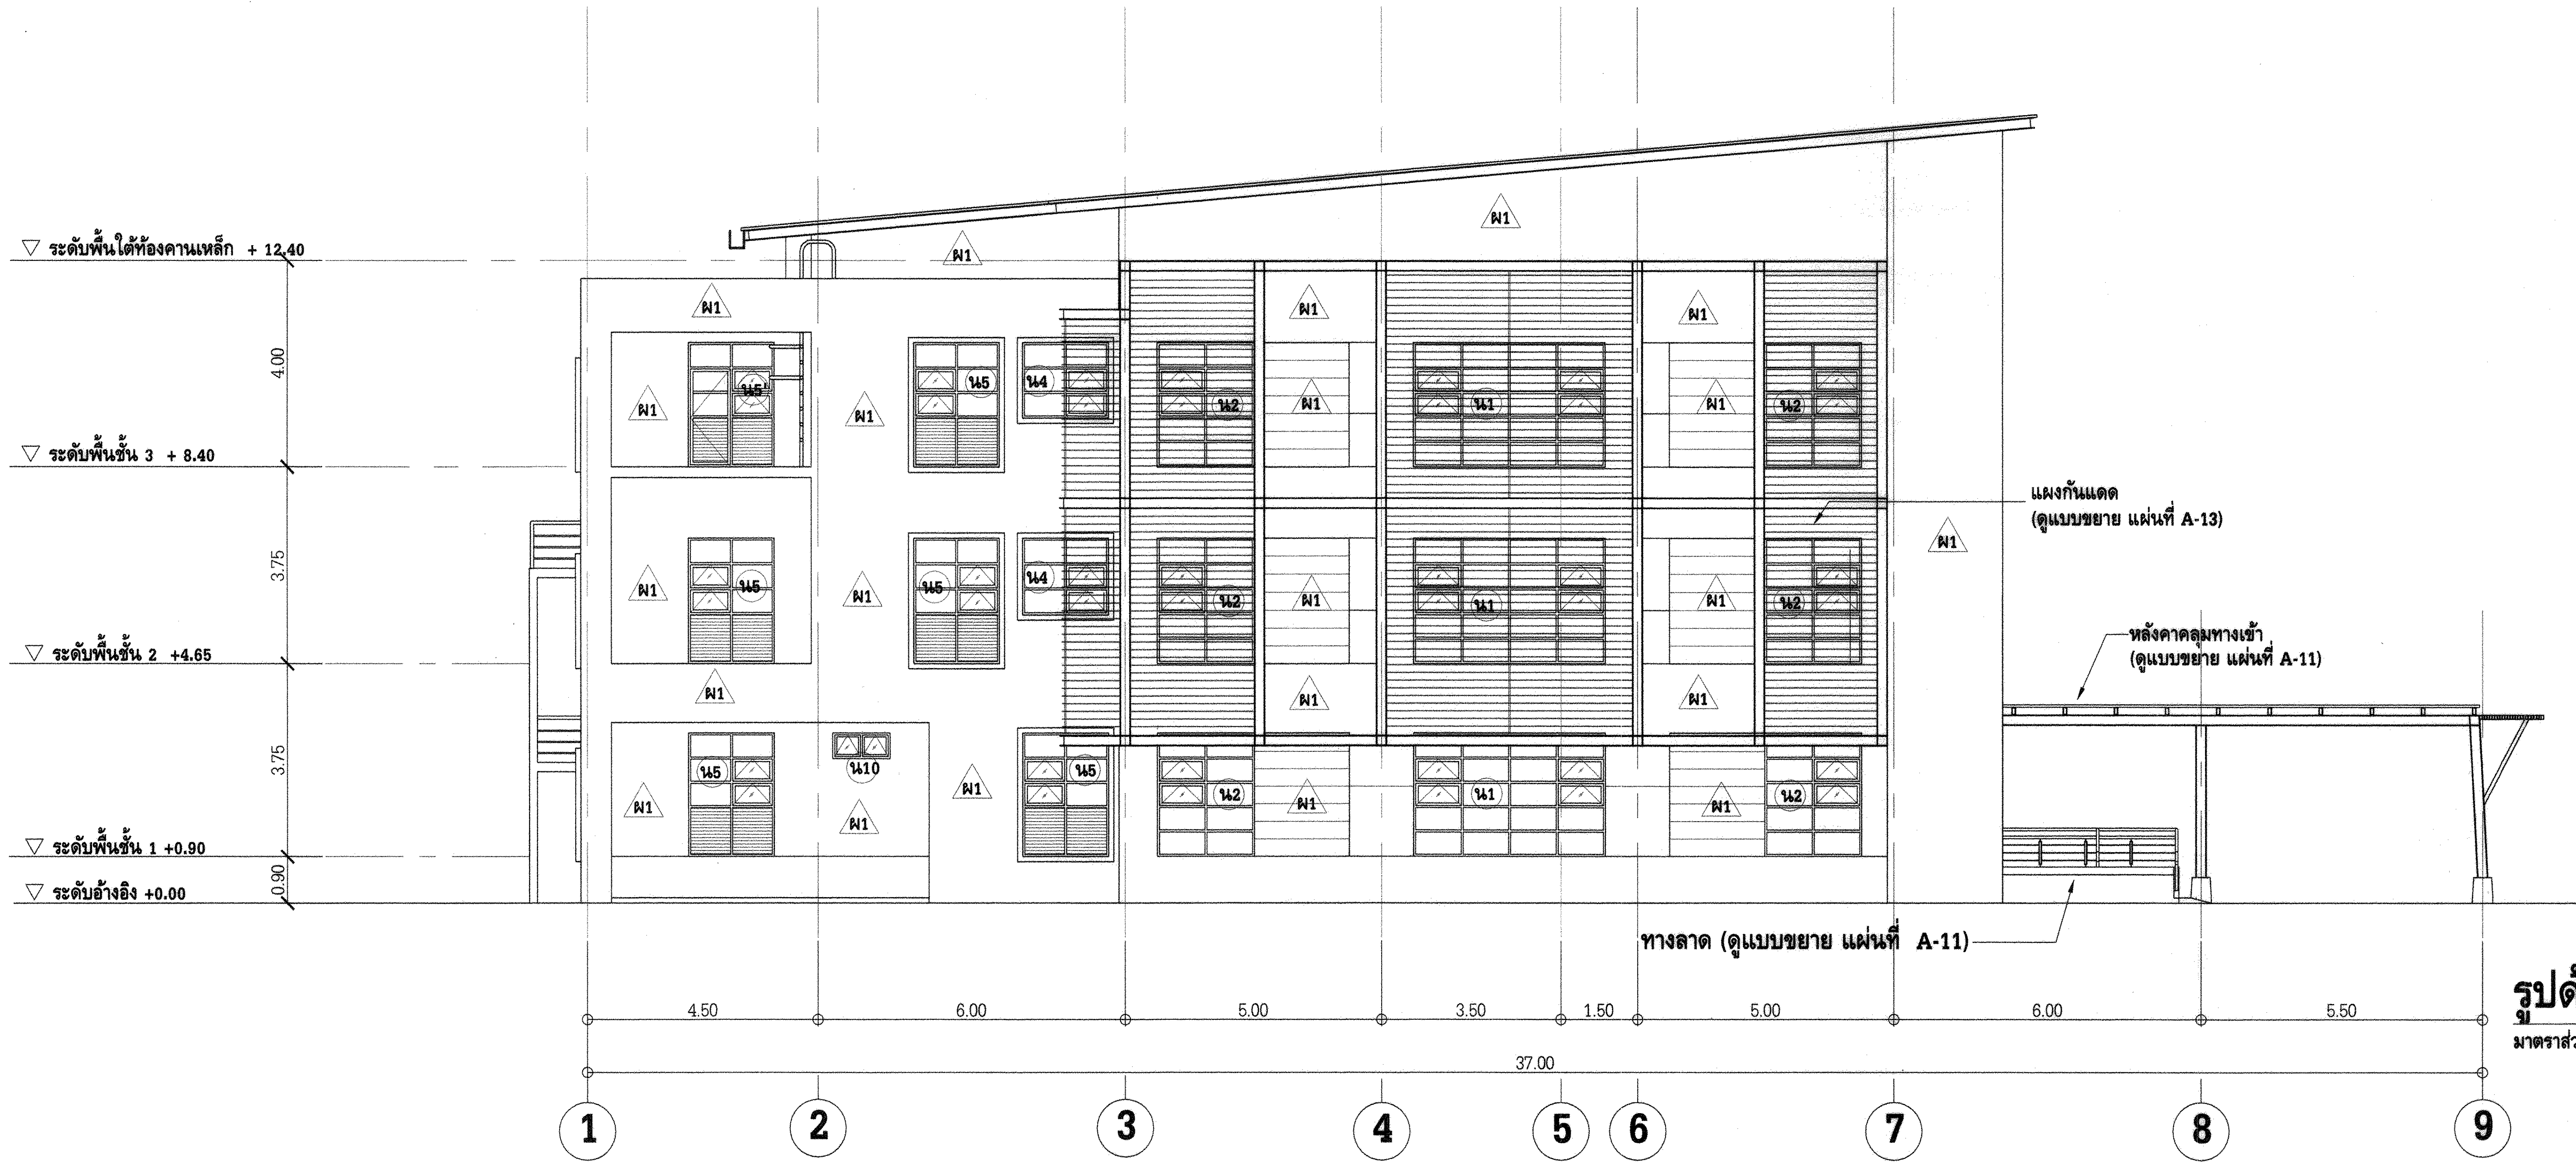

รูปด้าน ② A-06
มาตราส่วน 1 : 100

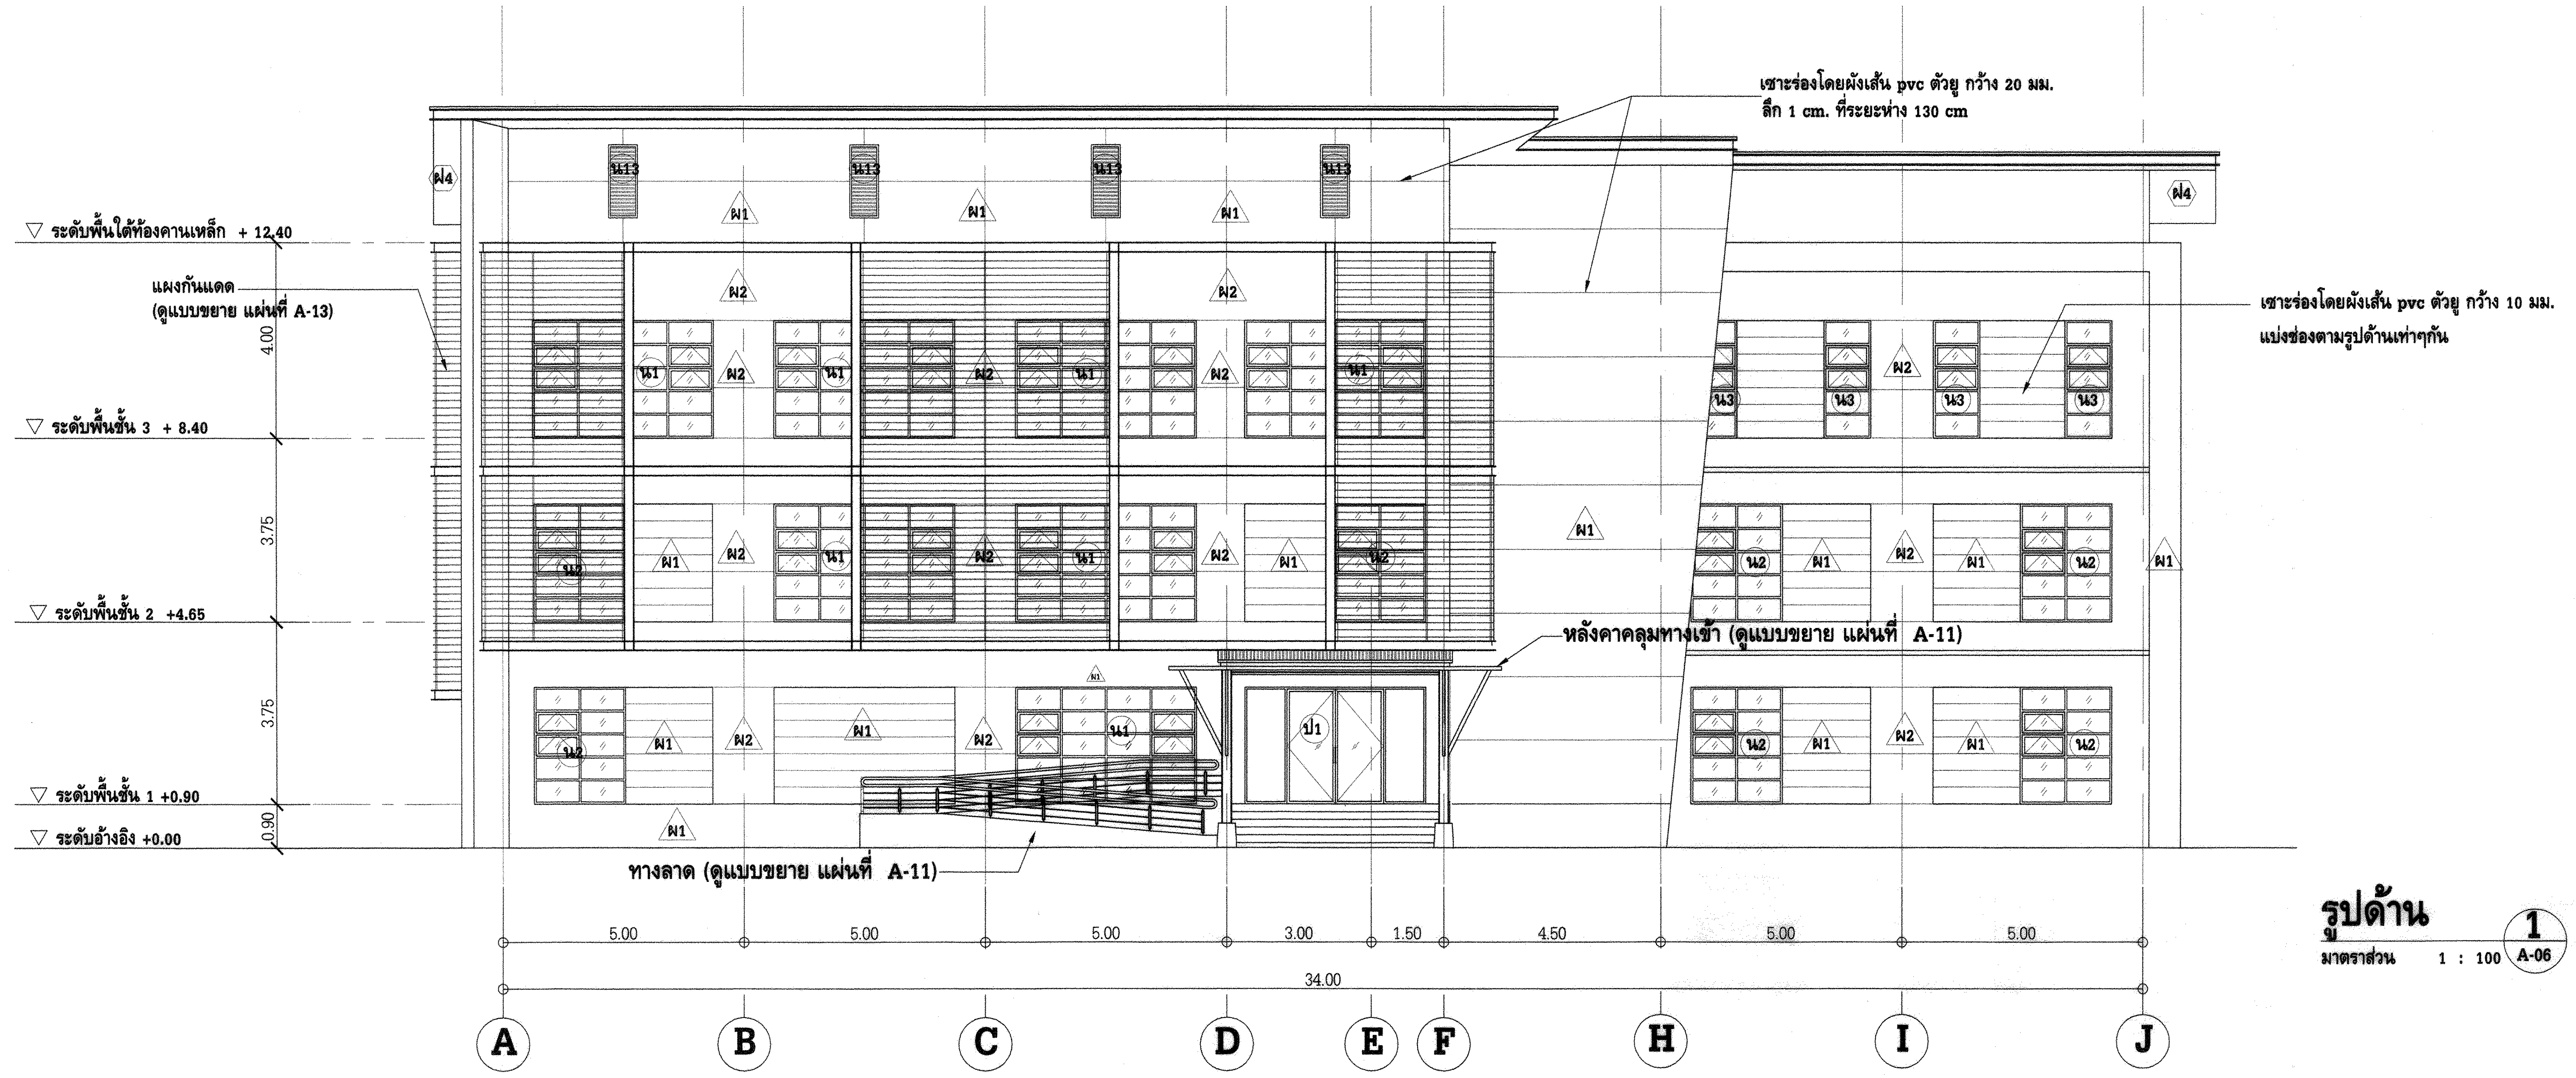
เซาะร่องโดยฝังเส้น pvc ตัวยู กว้าง 20 มม. ลึก 1 cm. ที่ระยะห่าง 130 cm
▽ ระดับพื้นใต้ท้องคานเหล็ก + 12.40
แผงกันแดด (ดูแบบขยาย แผ่นที่ A-13)
เซาะร่องโดยฝังเส้น pvc ตัวยู กว้าง 10 มม. แบ่งช่องตามรูปด้านเท่าๆกัน
▽ ระดับพื้นชั้น 3 + 8.40
▽ ระดับพื้นชั้น 2 +4.65
หลังคาคลุมทางเข้า (ดูแบบขยาย แผ่นที่ A-11)
▽ ระดับพื้นชั้น 1 +0.90
▽ ระดับอ้างอิง +0.00
ทางลาด (ดูแบบขยาย แผ่นที่ A-11)
4.00
3.75
3.75
0.90
5.00
5.00
5.00
3.00
1.50
4.50
5.00
5.00
34.00
A
B
C
D
E
F
H
I
J

รูปด้าน ① A-06
มาตราส่วน 1 : 100

การไฟฟ้าฝ่ายผลิตแห่งประเทศไทย
ฝ่ายออกแบบและบริหารงานก่อสร้าง
ได้รับการรับรอง ISO 9001:2008
53 หมู่ 2 ถนนจรัญสนิทวงศ์ บางกรวย นนทบุรี 11130 โทร436-1910-3

งานออกแบบ และ เอกสารประกอบแบบถือเป็นสมบัติของ ฝ่ายออกแบบและบริหารงานก่อสร้าง การไฟฟ้าฝ่ายผลิตแห่งประเทศไทย ห้ามผู้ใดนำไปใช้งาน ทำซ้ำ หรือ ดัดแปลง โดยไม่ได้รับอนุญาตเป็นลายลักษณ์อักษร จาก การไฟฟ้าฝ่ายผลิตแห่งประเทศไทย

ออกแบบ

สถาปนิก	(นาย อดิศร ศรีสุพรรณ)
สถาปนิกภายใน	(นางสาวศานติวร เอื้อประเสริฐ)
	(นาย อภิสิทธิ์ ณัฐวรวโรดม์)
วิศวกรโครงสร้าง	(นาย กฤษณะ ฤทธีตานนท์)
วิศวกรสุขาภิบาล	(นางสาว ปรางค์ทิพย์ ชัยเวส)
วิศวกรไฟฟ้า	(นาย สุรเชษฐ์ ณ เชียงใหม่)
วิศวกรเครื่องกล	(นาย เผด็จ โพธิ์แก้ว)

ตรวจสอบ

ผู้ควบคุมงาน กฟผ.
บุญชัย ผดุงสมบัติถาวร
(นาย บุญชัย ผดุงสมบัติถาวร)
(นาย ดนุพงษ์ สรรพอุดม)
(นาย อภิศักดิ์ รำพึงกิจ)
(นาย นนทชัย สกุลรัศมีไพศาล)
หัวหน้าแผนกบริหารสัญญาก่อสร้างอาคาร
(นาย ศรชัย อภิบาลพลธรรม)

เห็นชอบ

(นาย สาโรจน์ จีนโก๊ว)
หัวหน้ากองบริหารงานก่อสร้าง

ผู้รับจ้าง

CAN DO CONSTRUCTION CO.,LTD
222 ถนนเทศบาลรังรักษ์เหนือ แขวงลาดยาว
เขตจตุจักร กรุงเทพมหานคร 10900
TEL. 591-3972 , 591-4906 FAX. 954-3759

เขียนแบบ
(นางสาว กัญญาพัชร แก้วทับทิม)

ตรวจสอบ
(นาย สำราญ เจริญวงค์)

รับรอง
(นาย สำราญ เจริญวงค์)
วิศวกรโครงการ

AS-BUILT DRAWING

งานอาคารสำนักงาน (อขน.)

แบบแสดง
รูปด้าน ①,②

อ้างอิงแบบ กฟผ. เลขที่	แบบเลขที่
SNO-OF12-3-A-06/17	AB-SNO-OF12-3-A-06/18
เลขที่งาน	**จำนวนแผ่น**
257112-3	18