แก้ไขครั้งที่ | AB-SNO-OF12-3-A-08/18 | แบบเลขที่

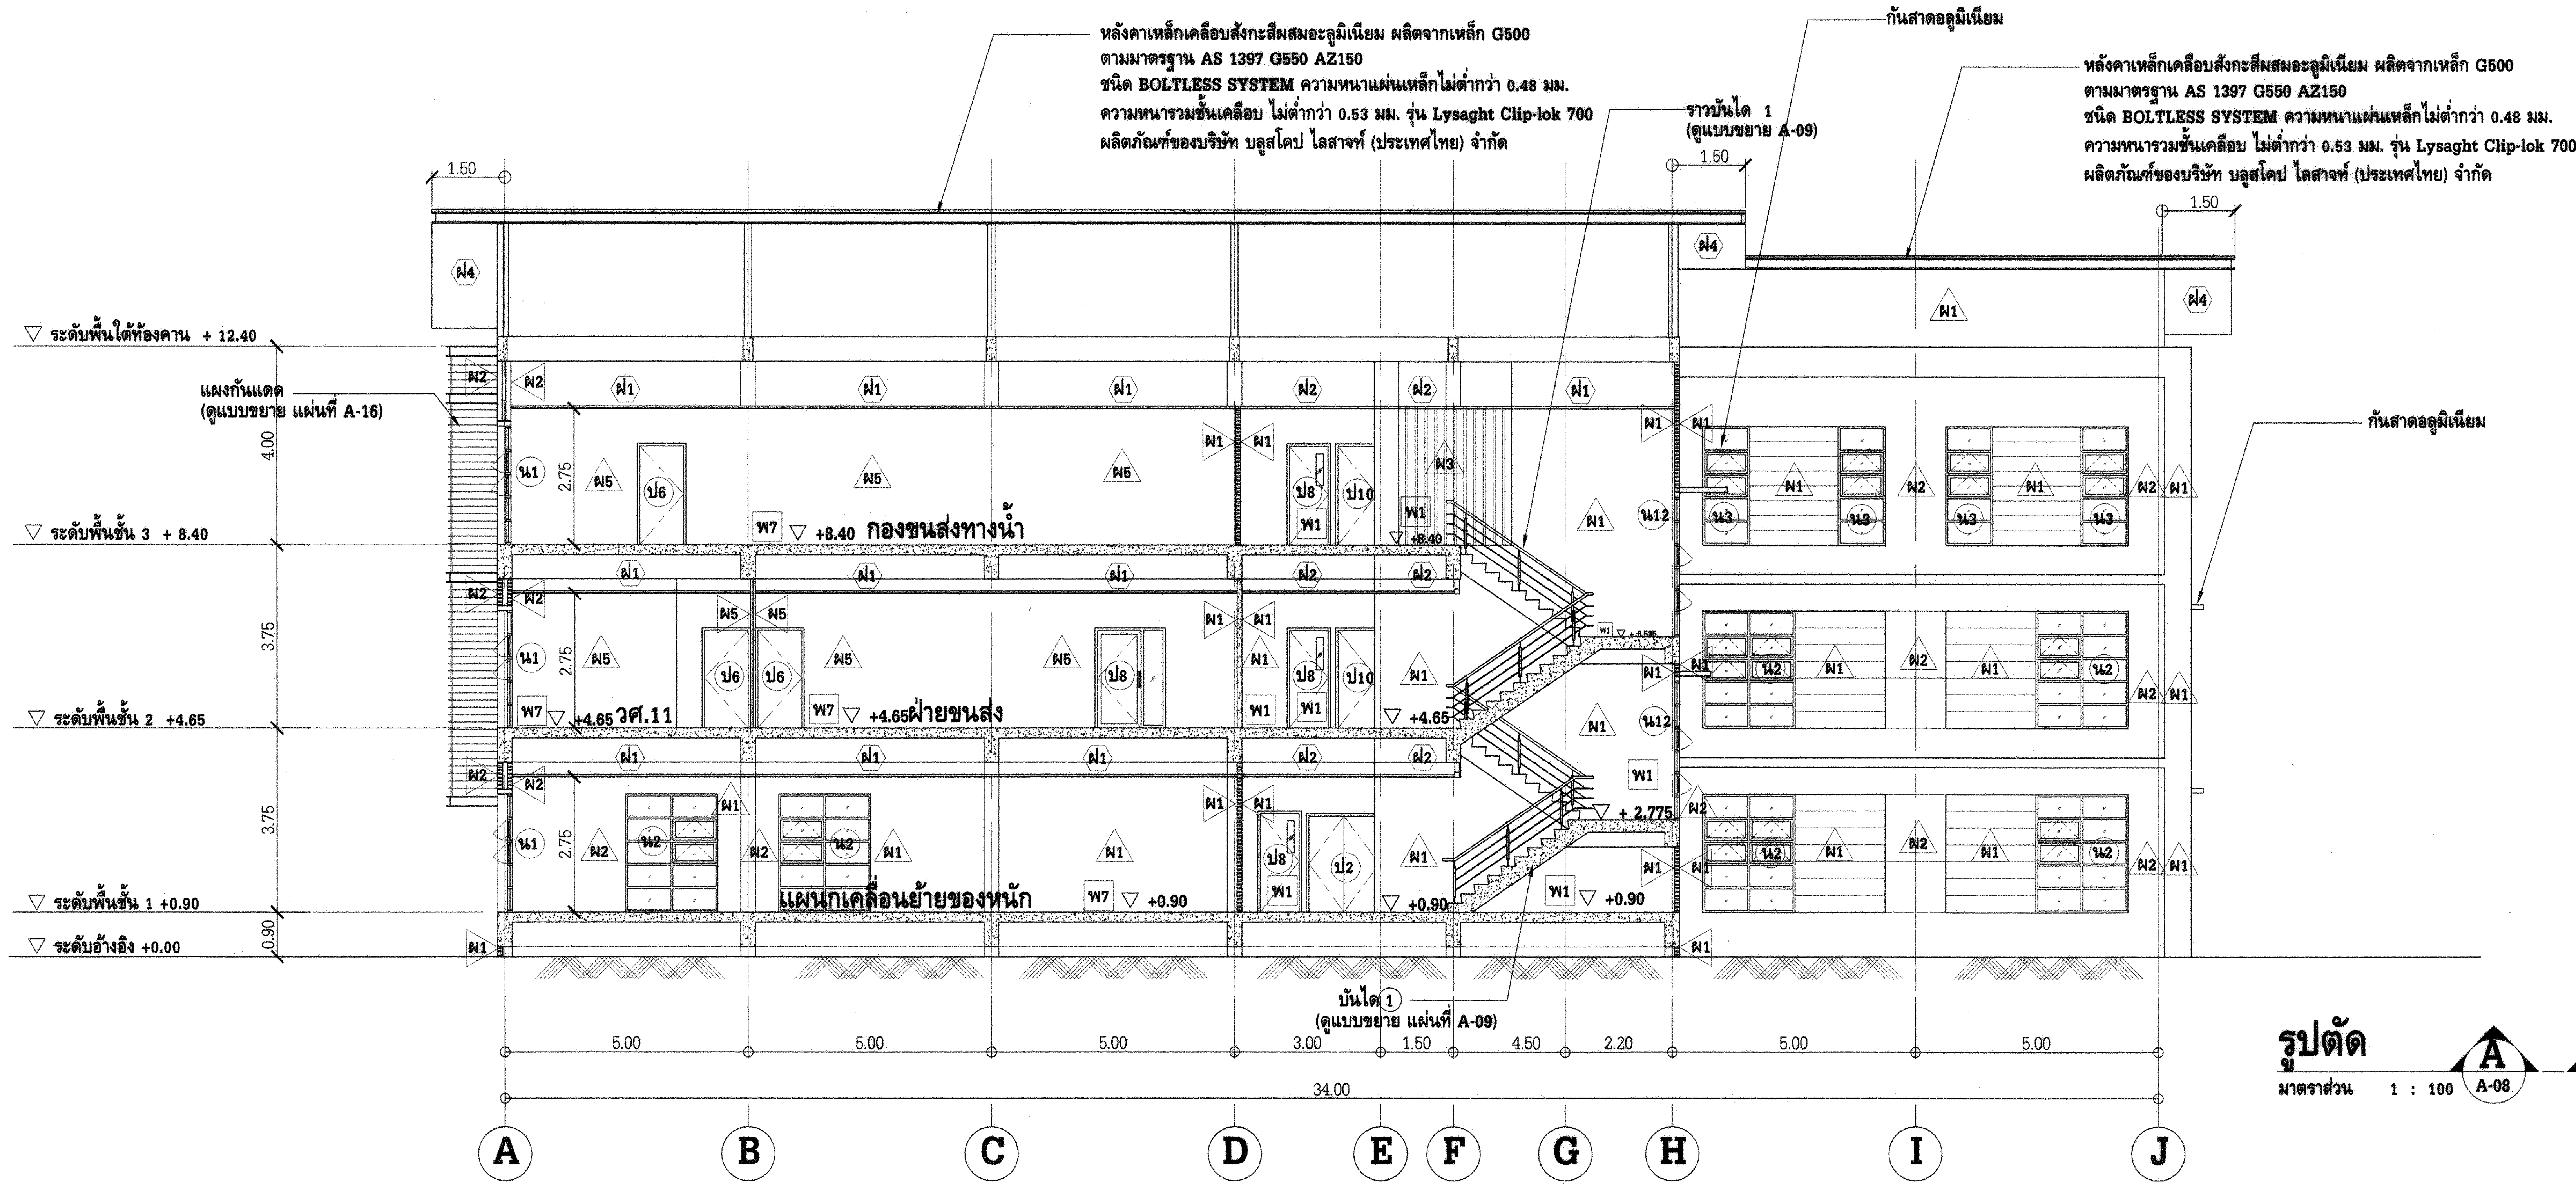
หลังคาเหล็กเคลือบสังกะสีผสมอะลูมิเนียม ผลิตจากเหล็ก G500
ตามมาตรฐาน AS 1397 G550 AZ150
ชนิด BOLTLESS SYSTEM ความหนาแผ่นเหล็กไม่ต่ำกว่า 0.48 มม.
ความหนารวมชั้นเคลือบ ไม่ต่ำกว่า 0.53 มม. รุ่น Lysaght Clip-lok 700
ผลิตภัณฑ์ของบริษัท บลูสโคป ไลสาจท์ (ประเทศไทย) จำกัด
กันสาดอลูมิเนียม
ราวบันได 1
(ดูแบบขยาย A-09)
หลังคาเหล็กเคลือบสังกะสีผสมอะลูมิเนียม ผลิตจากเหล็ก G500
ตามมาตรฐาน AS 1397 G550 AZ150
ชนิด BOLTLESS SYSTEM ความหนาแผ่นเหล็กไม่ต่ำกว่า 0.48 มม.
ความหนารวมชั้นเคลือบ ไม่ต่ำกว่า 0.53 มม. รุ่น Lysaght Clip-lok 700
ผลิตภัณฑ์ของบริษัท บลูสโคป ไลสาจท์ (ประเทศไทย) จำกัด
กันสาดอลูมิเนียม
1.50
1.50
1.50
▽ ระดับพื้นใต้ท้องคาน + 12.40
แผงกันแดด
(ดูแบบขยาย แผ่นที่ A-16)
▽ ระดับพื้นชั้น 3 + 8.40
▽ ระดับพื้นชั้น 2 +4.65
▽ ระดับพื้นชั้น 1 +0.90
▽ ระดับอ้างอิง +0.00
4.00
3.75
3.75
0.90
2.75
กองขนส่งทางน้ำ
วศ.11
ฝ่ายขนส่ง
แผนกเคลื่อนย้ายของหนัก
▽ +8.40
▽ +4.65
▽ +0.90
▽ + 6.525
▽ + 2.775
ฝ1
ฝ2
ฝ4
ผ1
ผ2
ผ3
ผ5
น1
น2
น3
น12
ป2
ป6
ป8
ป10
พ1
พ7
บันได 1
(ดูแบบขยาย แผ่นที่ A-09)
5.00
5.00
5.00
3.00
1.50
4.50
2.20
5.00
5.00
34.00
A
B
C
D
E
F
G
H
I
J

รูปตัด A-A (A-08)
มาตราส่วน 1 : 100

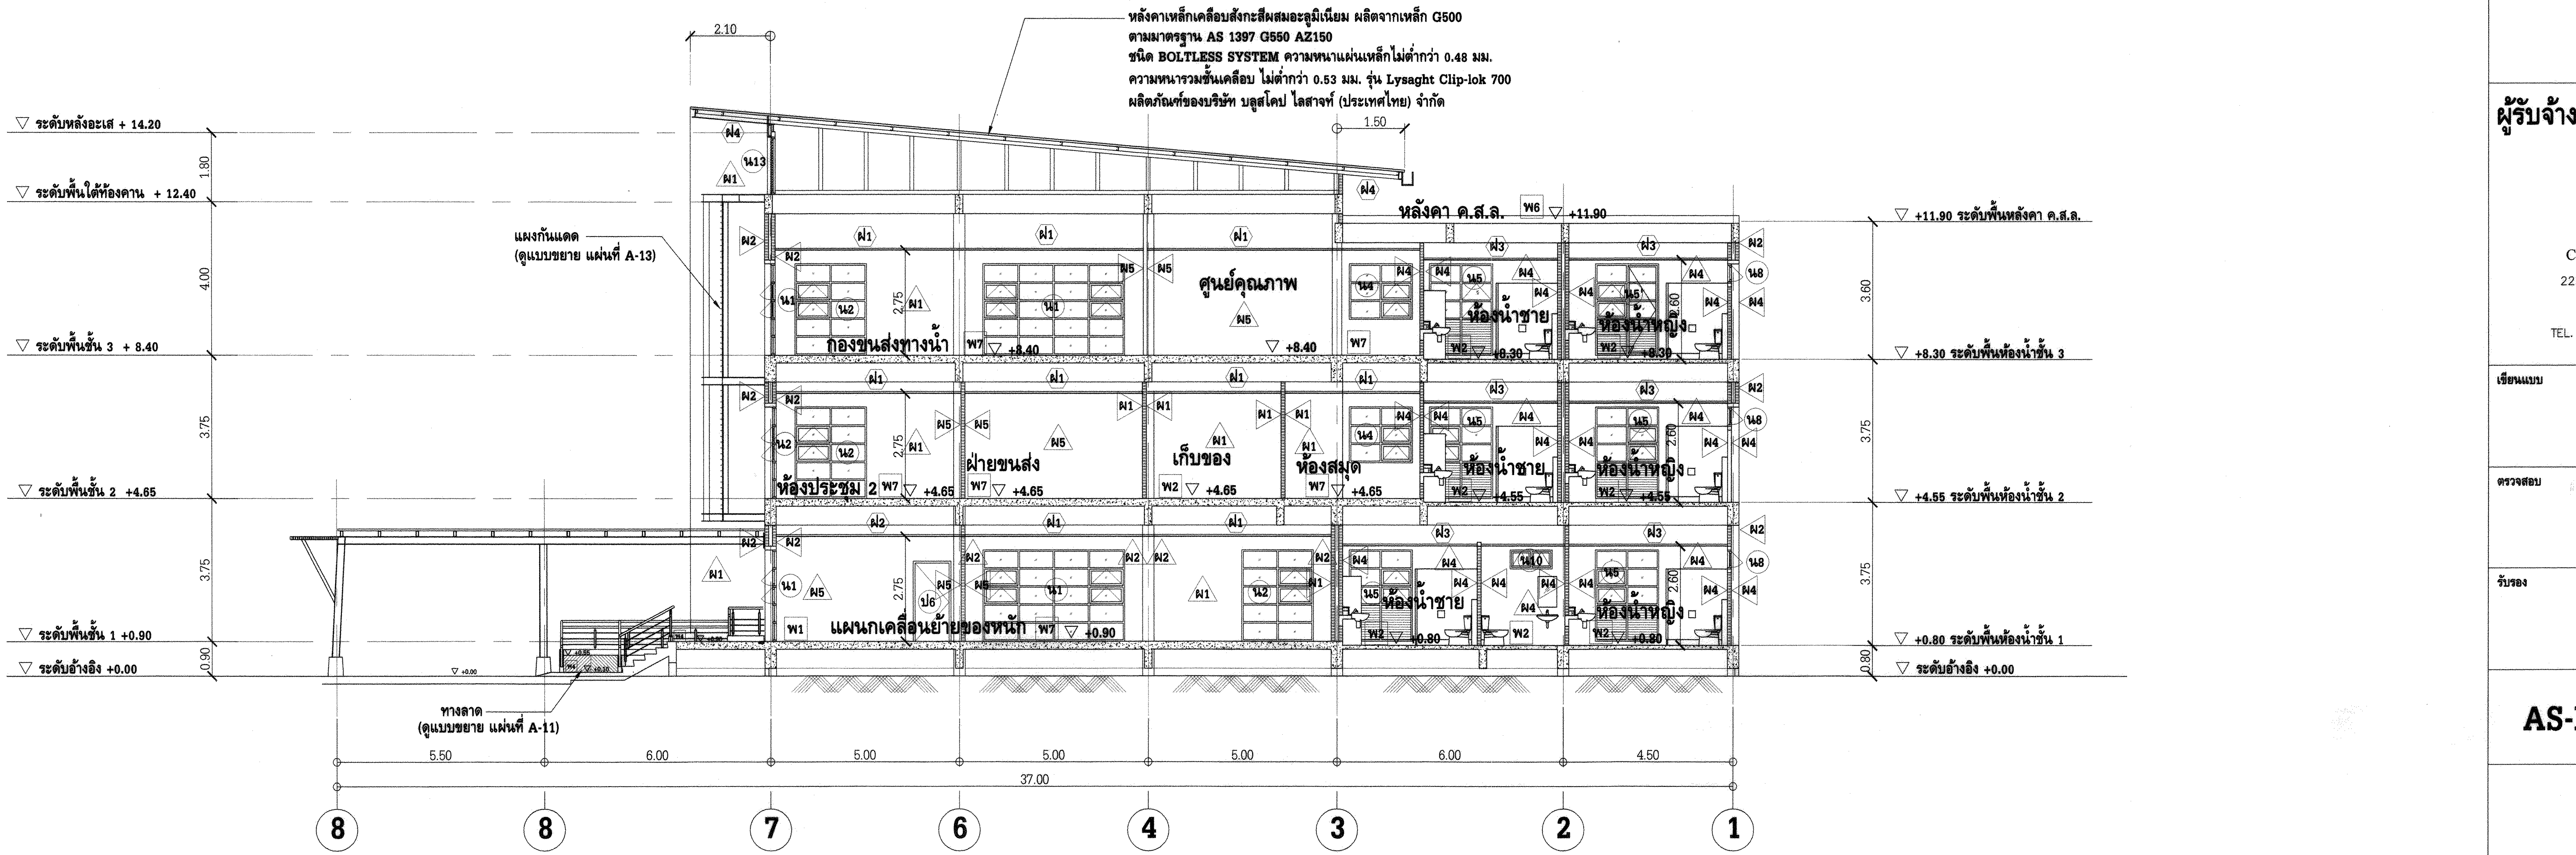

รูปตัด B-B (A-08)
มาตราส่วน 1 : 100

การไฟฟ้าฝ่ายผลิตแห่งประเทศไทย
ฝ่ายออกแบบและบริหารงานก่อสร้าง
ได้รับการรับรอง ISO 9001:2008
53 หมู่ 2 ถนนจรัญสนิทวงศ์ บางกรวย นนทบุรี 11130 โทร436-1910-3

งานออกแบบ และ เอกสารประกอบแบบถือเป็นสมบัติของ ฝ่ายออกแบบและบริหารงานก่อสร้าง การไฟฟ้าฝ่ายผลิตแห่งประเทศไทย ห้ามผู้ใดนำไปใช้งาน ทำซ้ำ หรือ ดัดแปลง โดยไม่ได้รับอนุญาตเป็นลายลักษณ์อักษร จาก การไฟฟ้าฝ่ายผลิตแห่งประเทศไทย

ออกแบบ

สถาปนิก (นาย อดิศร ศรีสุพรรณ)
สถาปนิกภายใน (นางสาวศานติวร เอื้อประเสริฐ)
(นาย อภิสิทธิ์ ณัฐวรวโรตม์)
วิศวกรโครงสร้าง (นาย กฤษณะ ฤทธีตานนท์)
วิศวกรสุขาภิบาล (นางสาว ปรางค์ทิพย์ ชัยเวส)
วิศวกรไฟฟ้า (นาย สุรเชษฐ์ ณ เชียงใหม่)
วิศวกรเครื่องกล (นาย เผด็จ โพธิ์แก้ว)

ตรวจสอบ

ผู้ควบคุมงาน กฟผ. บุญชัย ผดุงสมบัติถาวร
(นาย บุญชัย ผดุงสมบัติถาวร)
(นาย ดนุพงษ์ สรรพอุดม)
(นาย อภิศักดิ์ รำพึงกิจ)
(นาย นนทชัย สกุลรัศมีไพศาล)
หัวหน้าแผนกบริหารสัญญาก่อสร้างอาคาร
(นาย ศรชัย อภิบาลพลธรรม)

เห็นชอบ

(นาย สาโรจน์ จีนโก๊ว)
หัวหน้ากองบริหารงานก่อสร้าง

ผู้รับจ้าง

CAN DO CONSTRUCTION CO.,LTD
222 ถนนเทศบาลรังรักษ์เหนือ แขวงลาดยาว
เขตจตุจักร กรุงเทพมหานคร 10900
TEL. 591-3972 , 591-4906 FAX. 954-3759

เขียนแบบ

(นางสาว กัญญาพัชร แก้วทับทิม)

ตรวจสอบ

(นาย สำราญ เจริญวงค์)

รับรอง

(นาย สำราญ เจริญวงค์)
วิศวกรโครงการ

AS-BUILT DRAWING

งานอาคารสำนักงาน (อขน.)

แบบแสดง

รูปตัด Ⓐ - Ⓐ , รูปตัด Ⓑ - Ⓑ

อ้างอิงแบบ กฟผ. เลขที่	แบบเลขที่
SNO-OF12-3-A-08/17	AB-SNO-OF12-3-A-08/18
เลขที่งาน	**จำนวนแผ่น**
257112-3	18