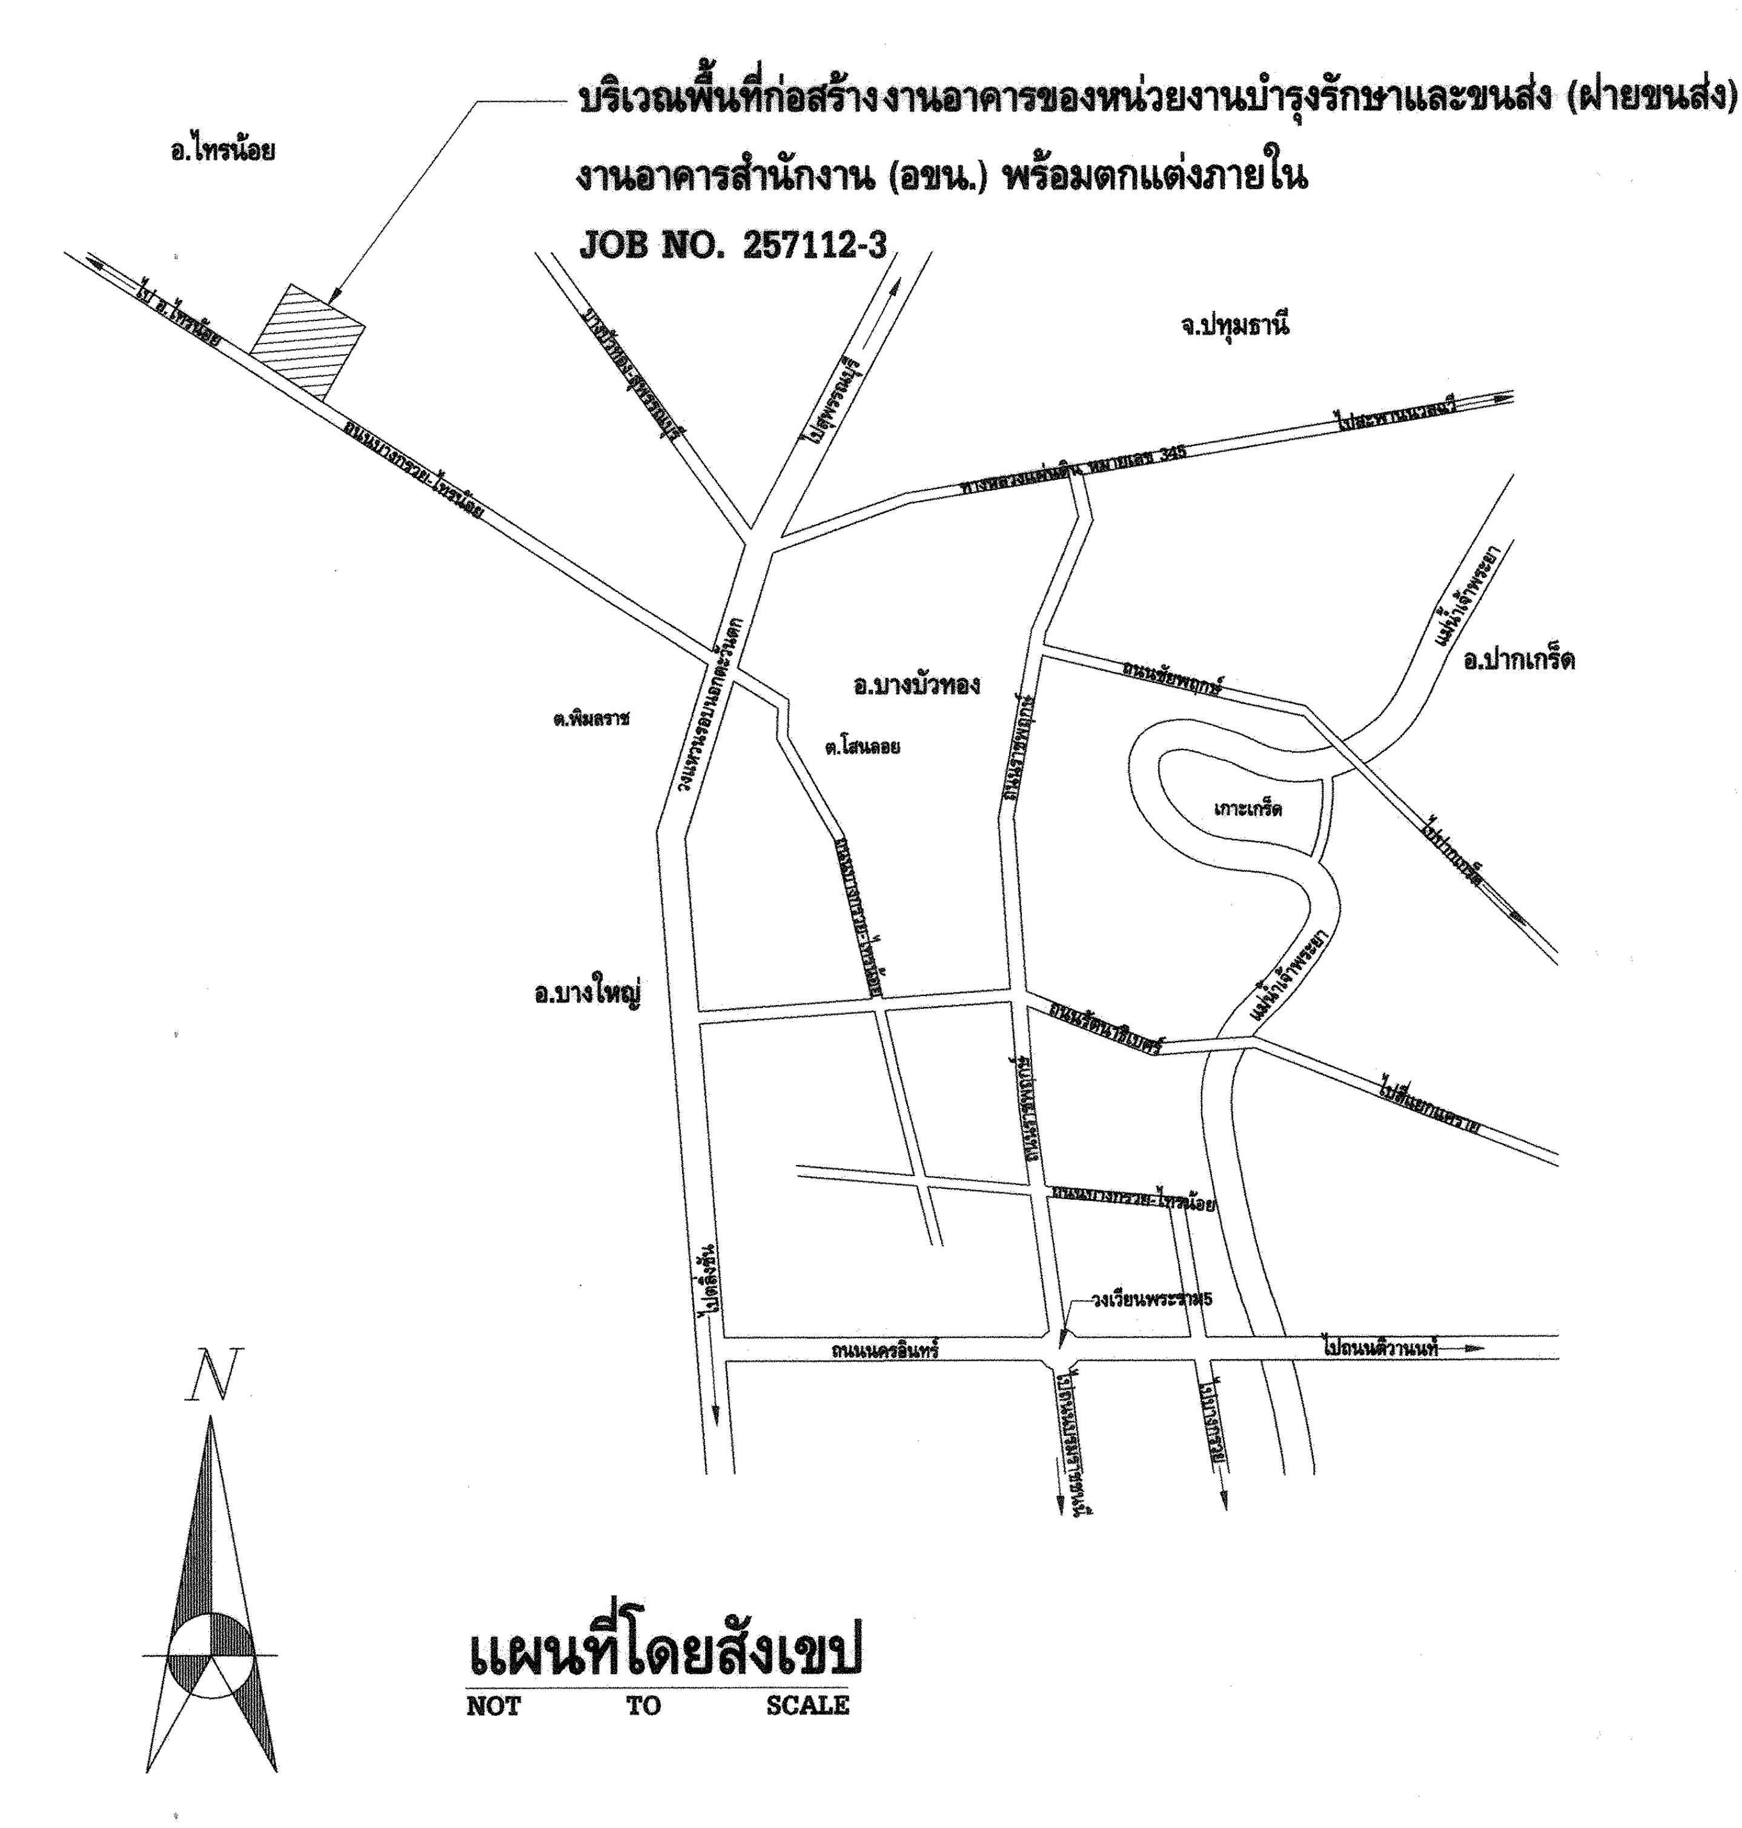

แผนที่โดยสังเขป
NOT TO SCALE

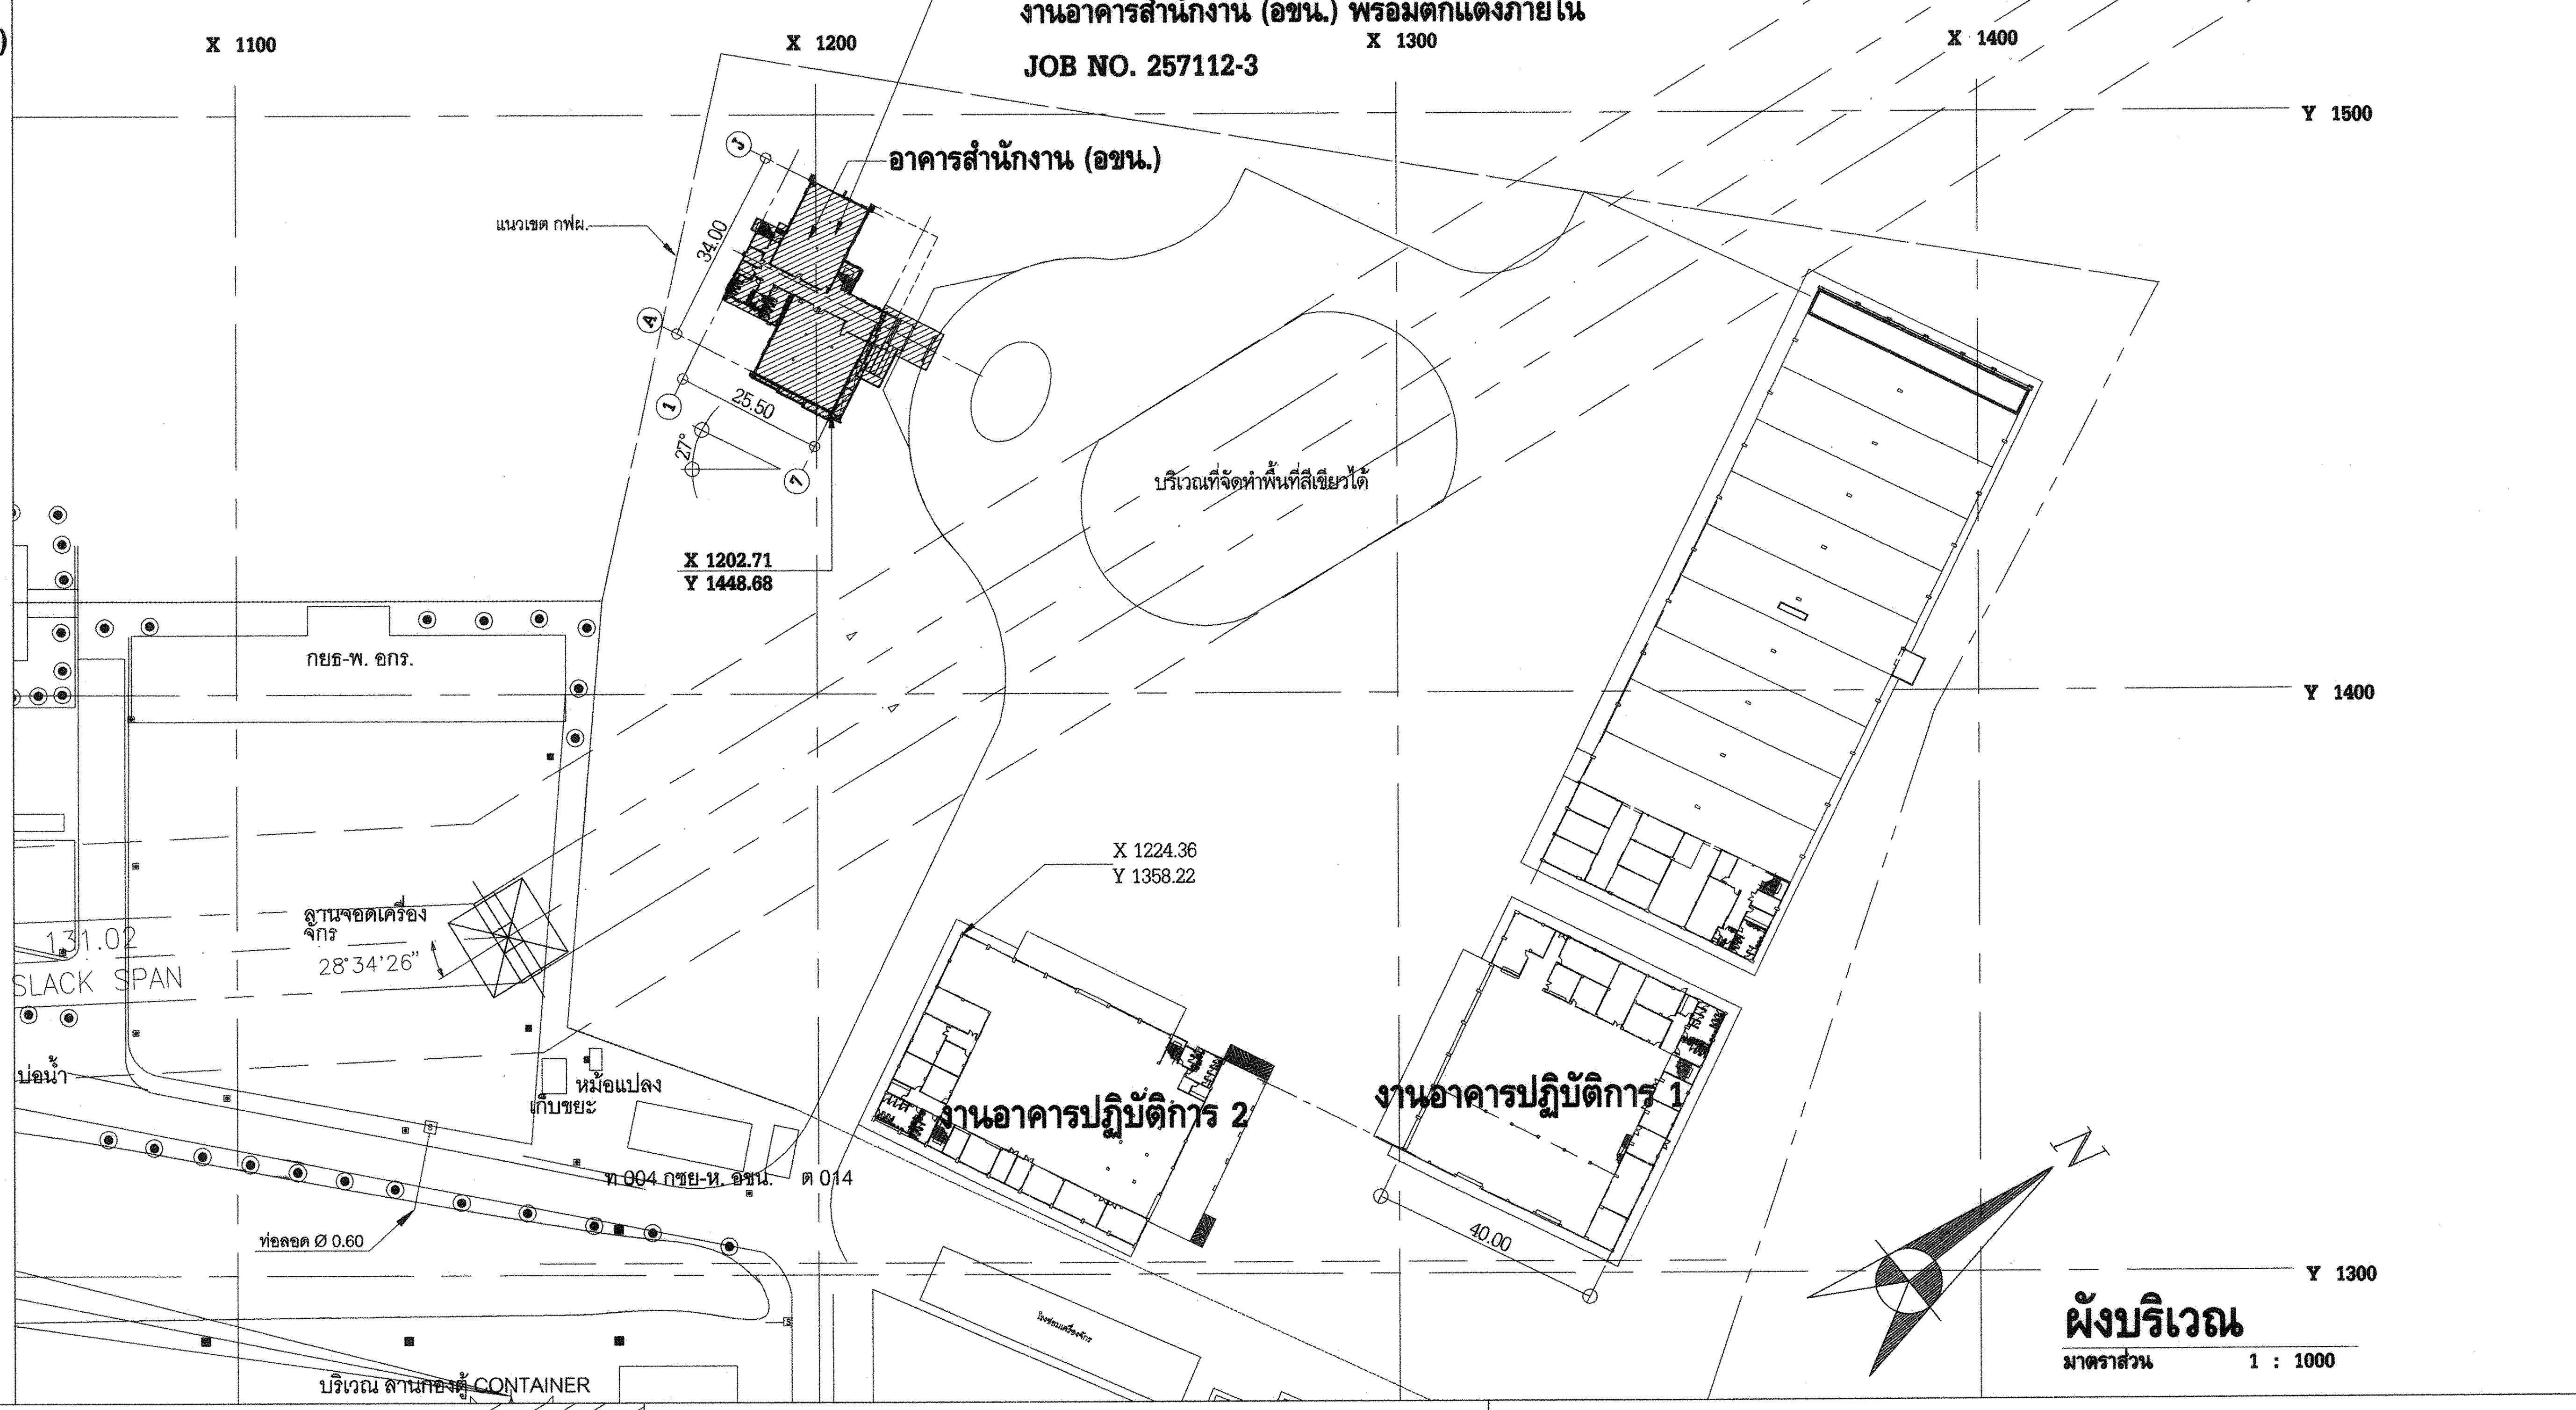

ผังบริเวณ
มาตราส่วน 1 : 1000

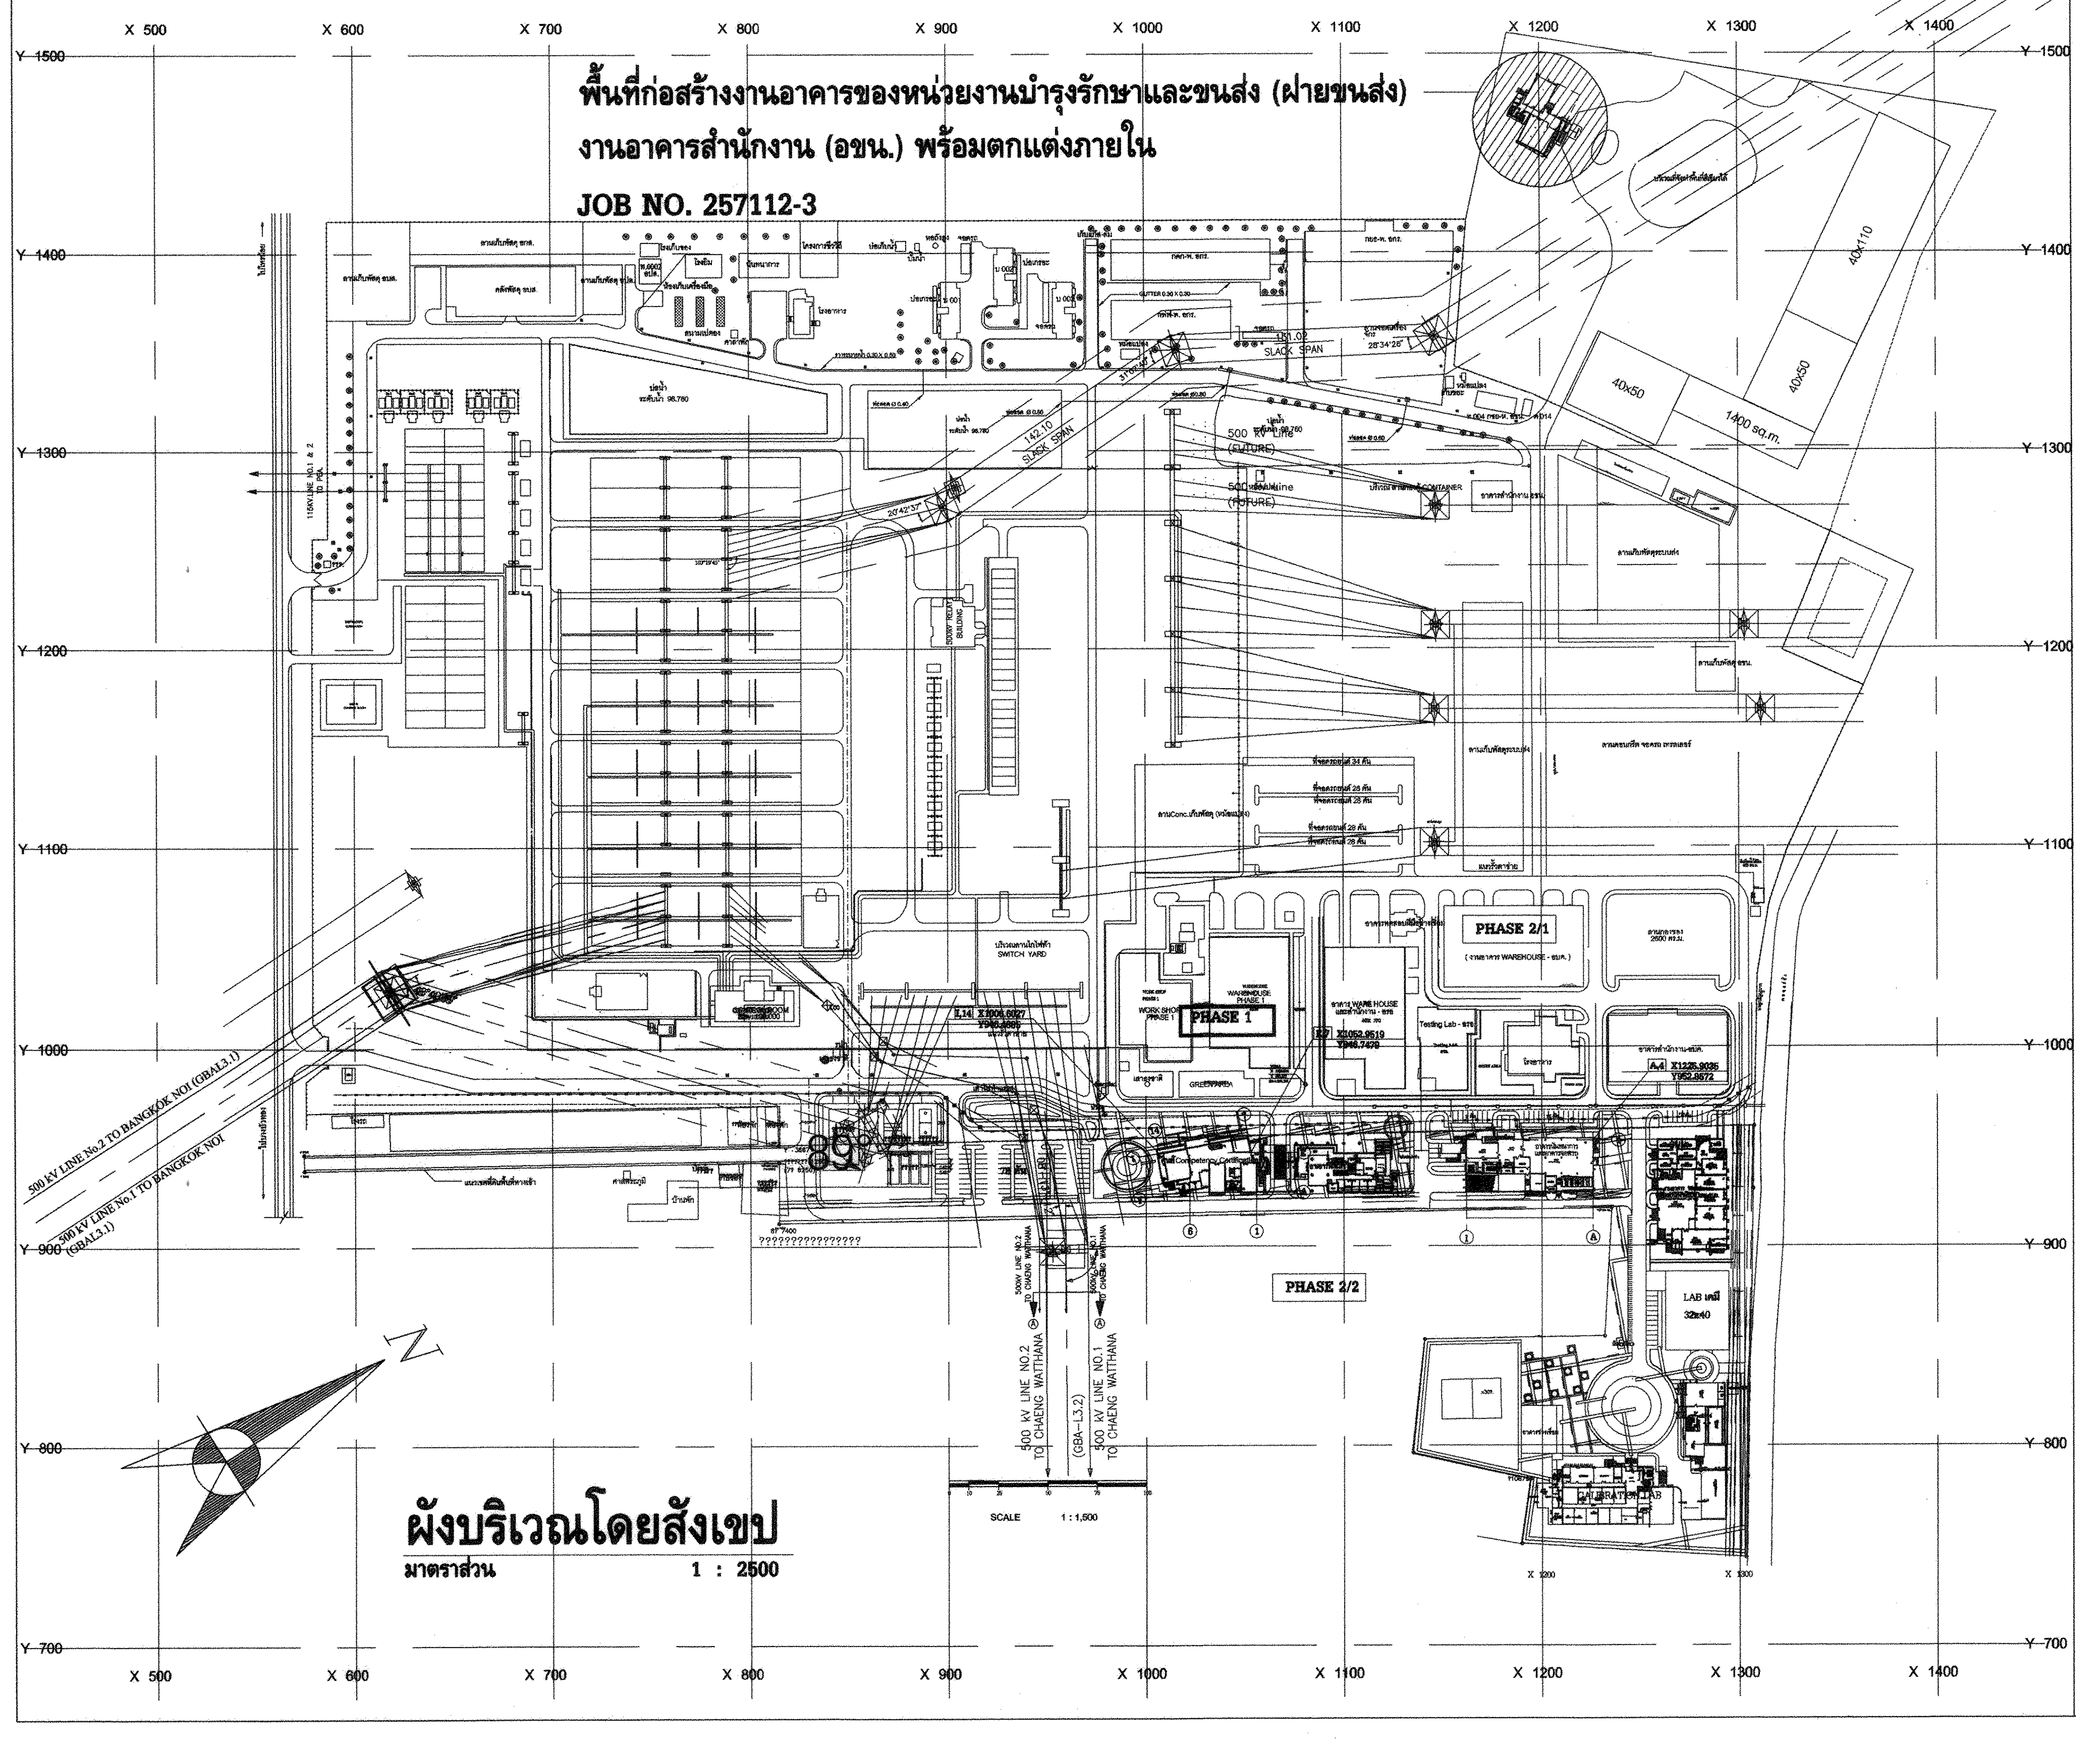

ผังบริเวณโดยสังเขป
มาตราส่วน 1 : 2500

รายละเอียดประกอบแบบ

ระยะต่าง ๆ ให้ใช้มาตราเมตริก นอกจากระบุไว้เป็นอย่างอื่น

เครื่องหมาย

☐	สิ่งก่อสร้างเดิม
▨	งานอาคารของหน่วยงานบำรุงรักษาและขนส่ง (ฝ่ายขนส่ง) งานอาคารสำนักงาน (อขน.) พร้อมตกแต่งภายใน
⬚	สิ่งก่อสร้างในอนาคต

หมายเหตุ

1. ระดับ +0.00 ให้ถือระดับพื้นภายในอาคารเป็นหลัก
2. ระยะในแบบอาจเปลี่ยนแปลงได้ตามความเหมาะสม ทั้งนี้ให้ปรึกษา กฟผ.
3. ระยะต่างๆให้ใช้มาตราเมตริก นอกจากระบุเป็นอย่างอื่น
4. ในกรณีที่ตัวเลข และ/หรือ เครื่องหมาย ซึ่งแสดง ขนาด ระยะ หรือ ตำแหน่งขัดแย้ง คลุมเครือ ผู้รับจ้างจะต้องสอบถาม กฟผ. ก่อนดำเนินการก่อสร้างจริง มิฉะนั้นหากเกิดความผิดพลาด ผู้รับจ้างจะต้องเป็นผู้รับผิดชอบโดยสิ้นเชิง
5. เวลาทำงานจริง ผู้รับจ้างจะต้องวัดระยะจริงในสถานที่ พร้อมปรับให้เข้ากับแบบก่อนดำเนินการ
6. ในการทำงานของผู้รับจ้าง หากก่อให้เกิดความเสียหายกับสิ่งปลูกสร้างต่างๆที่ต่อเนื่อง หรืออยู่ใกล้เคียง ผู้รับจ้างจะต้องจัดการซ่อมให้อยู่ในสภาพดีใช้งานได้ดังเดิม
7. ผู้รับจ้างจะต้องเก็บ และทำความสะอาดพื้นที่บริเวณก่อสร้าง และนำวัสดุที่ไม่ใช้งานแล้ว ไปทิ้งข้างนอกเขต กฟผ. ให้เรียบร้อยก่อนส่งมอบงาน
8. สิ่งใดที่ไม่ได้กำหนดไว้ในแบบ แต่จำเป็นต้องมีตามหลักวิชาช่างที่ดี เพื่อให้งานสมบูรณ์ ให้ถือว่า ได้กำหนดไว้แล้วในแบบ
9. หากมีส่วนใดของแบบที่จะต้องจัดทำรายละเอียดเพิ่มเติม(SHOP DRAWING) เพื่อให้แบบและข้อกำหนดต่างๆมีความสมบูรณ์ในการดำเนินการก่อสร้างจริง ผู้รับจ้างจะต้องเป็นผู้จัดทำเสนอ กฟผ. พิจารณา-อนุมัติ ก่อนการดำเนินงานจริงทุกครั้ง พร้อมทั้งจัดทำและรวบรวมแบบที่ได้ก่อสร้างจริง (AS-BUILT DRAWING) เพื่อส่งมอบให้ กฟผ. ก่อนส่งมอบงาน โดยรายละเอียดในการจัดทำ ให้เป็นไปตามเงื่อนไขเฉพาะงาน ในเอกสารประกวดราคา/สอบราคา
10. การติดตั้งวัสดุต่างๆให้ติดตั้งตามกรรมวิธีของบริษัทผู้ผลิตเท่านั้น หากเกิดความผิดพลาดเนื่องจากการติดตั้งที่ไม่ถูกต้องตามบริษัทผู้ผลิต ผู้รับจ้างจะต้องเป็นผู้รับผิดชอบโดยสิ้นเชิง พร้อมทั้งต้องดำเนินการ แก้ไขให้เป็นไปตามกรรมวิธีที่ถูกต้อง

สารบัญแบบ

แผ่นที่	รายการ	แบบเลขที่	แก้ไขครั้งที่	หมายเหตุ
	แบบสถาปัตยกรรมภายใน			
1	สารบัญแบบ , รายละเอียดประกอบแบบ , ผังบริเวณ			
	ผังบริเวณโดยสังเขป , แผนที่โดยสังเขป	AB-SNO-OF12-3-I-01/19		
2	แปลนเฟอร์นิเจอร์ ชั้น 1	AB-SNO-OF12-3-I-02/19		
3	แปลนเฟอร์นิเจอร์ ชั้น 2	AB-SNO-OF12-3-I-03/19		
4	แปลนเฟอร์นิเจอร์ ชั้น 3	AB-SNO-OF12-3-I-04/19		
5	แปลนPARTITIONและผนังตกแต่ง ชั้น 1	AB-SNO-OF12-3-I-05/19		
6	แปลนPARTITIONและผนังตกแต่ง ชั้น 2	AB-SNO-OF12-3-I-06/19		
7	แปลนPARTITIONและผนังตกแต่ง ชั้น 3	AB-SNO-OF12-3-I-07/19		
8	แปลนฝ้าเพดานและม่าน ชั้น 1 , แบบขยาย ①	AB-SNO-OF12-3-I-08/19		
9	แปลนฝ้าเพดานและม่าน ชั้น 2	AB-SNO-OF12-3-I-09/19		
10	แปลนฝ้าเพดานและม่าน ชั้น 3	AB-SNO-OF12-3-I-10/19		
11	ตารางเฟอร์นิเจอร์พร้อมรายละเอียด	AB-SNO-OF12-3-I-11/19		
12	ตารางเฟอร์นิเจอร์พร้อมรายละเอียด	AB-SNO-OF12-3-I-12/19		
13	ตารางเฟอร์นิเจอร์พร้อมรายละเอียด , รายการประกอบแบบ	AB-SNO-OF12-3-I-13/19		
14	รูปด้าน ①,②,③,④, รูปตัด Ⓐ,Ⓑ,Ⓒ,Ⓓ,			
	แบบขยาย ②	AB-SNO-OF12-3-I-14/19		
15	รูปด้าน ⑤, รูปตัด Ⓔ,Ⓕ,Ⓖ, แบบขยาย ③,④	AB-SNO-OF12-3-I-15/19		
16	แปลนแสดงตำแหน่งติดตั้งป้าย, รายการป้าย, ข้อกำหนด			
	รูปแบบตัวอักษร	AB-SNO-OF12-3-I-16/19		
17	แบบป้ายชนิด (A1),(B1),(B2),(C1),(C2),(C3)	AB-SNO-OF12-3-I-17/19		
18	แบบป้ายชนิด (D1) , (F1) , ภาพแสดงตำแหน่งติดตั้งป้าย	AB-SNO-OF12-3-I-18/19		
19	แบบป้ายชนิด (F2) , (F3)	AB-SNO-OF12-3-I-19/19		
	รวมแบบทั้งหมด จำนวน 19 แผ่น			

กฟผ

การไฟฟ้าฝ่ายผลิตแห่งประเทศไทย
ฝ่ายออกแบบและบริหารงานก่อสร้าง
ได้รับการรับรอง ISO 9001:2008
53 หมู่ 2 ถนนจรัญสนิทวงศ์ บางกรวย นนทบุรี 11130 โทร436-1910-3

งานออกแบบ และ เอกสารประกอบแบบถือเป็นสมบัติของ ฝ่ายออกแบบและบริหารงานก่อสร้าง การไฟฟ้าฝ่ายผลิตแห่งประเทศไทย ห้ามผู้ใดนำไปใช้งาน ทำซ้ำ หรือ ดัดแปลง โดยไม่ได้รับอนุญาตเป็นลายลักษณ์อักษร จาก การไฟฟ้าฝ่ายผลิตแห่งประเทศไทย

ออกแบบ

สถาปนิก (นาย อดิศร ศรีสุพรรณ)
สถาปนิกภายใน (นางสาวศานติวร เอื้อประเสริฐ)
(นาย อภิสิทธิ์ ณัฐวรวโรตม์)
วิศวกรโครงสร้าง (นาย กฤษณะ ฤทธีตานนท์)
วิศวกรสุขาภิบาล (นางสาว ปรางค์ทิพย์ ชัยเวส)
วิศวกรไฟฟ้า (นาย สุรเชษฐ์ ณ เชียงใหม่)
วิศวกรเครื่องกล (นาย เผด็จ โพธิ์แก้ว)

ตรวจสอบ

ผู้ควบคุมงาน กฟผ. บุญชัย ผดุงสมบัติถาวร
(นาย บุญชัย ผดุงสมบัติถาวร)
(นาย ดนุพงษ์ สรรพอุดม)
(นาย อภิศักดิ์ รำพึงกิจ)
(นาย นนทชัย สกุลรัศมีไพศาล)
หัวหน้าแผนกบริหารสัญญาก่อสร้างอาคาร
(นาย ศรชัย อภิบาลพลธรรม)

เห็นชอบ

(นาย สาโรจน์ จีนโก๊ว)
หัวหน้ากองบริหารงานก่อสร้าง

ผู้รับจ้าง

CAN DO CONSTRUCTION CO.,LTD
222 ถนนเทศบาลรังรักษ์เหนือ แขวงลาดยาว
เขตจตุจักร กรุงเทพมหานคร 10900
TEL. 591-3972 , 591-4906 FAX. 954-3759

เขียนแบบ

(นางสาว กัญญาพัชร แก้วทับทิม)

ตรวจสอบ

(นาย สำราญ เจริญวงศ์)

รับรอง

(นาย สำราญ เจริญวงศ์)
วิศวกรโครงการ

AS-BUILT DRAWING

งานอาคารสำนักงาน (อขน.)

แบบแสดง

สารบัญแบบ , รายละเอียดประกอบแบบ , ผังบริเวณ , ผังบริเวณโดยสังเขป , แผนที่โดยสังเขป

อ้างอิงแบบ กฟผ. เลขที่	แบบเลขที่
SNO-OF12-3-I-01/19	AB-SNO-OF12-3-I-01/19
เลขที่งาน	**จำนวนแผ่น**
257112-3	19