


แผ่นที่	AB-SNO-OF12-3-I-14/19	แผ่นที่

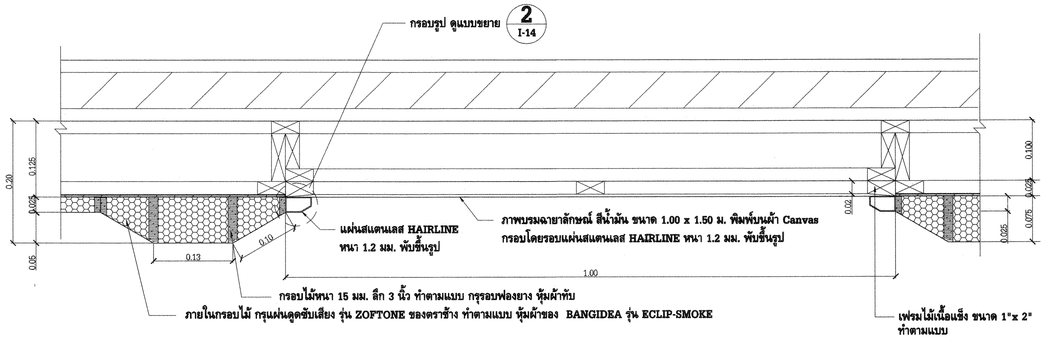


รูปตัด B I-14
มาตราส่วน 1 : 5

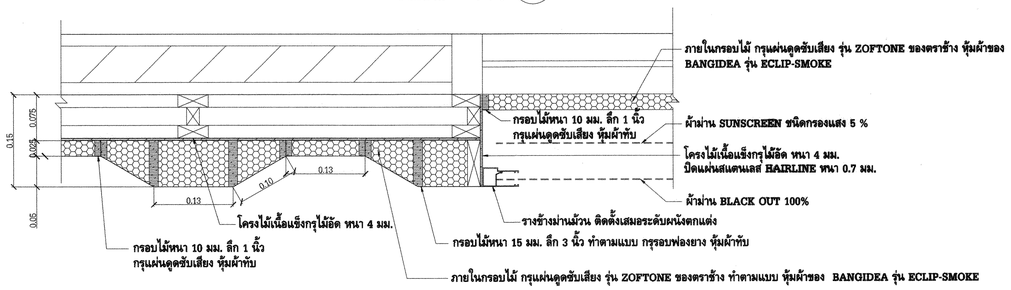

รูปตัด A I-14
มาตราส่วน 1 : 5

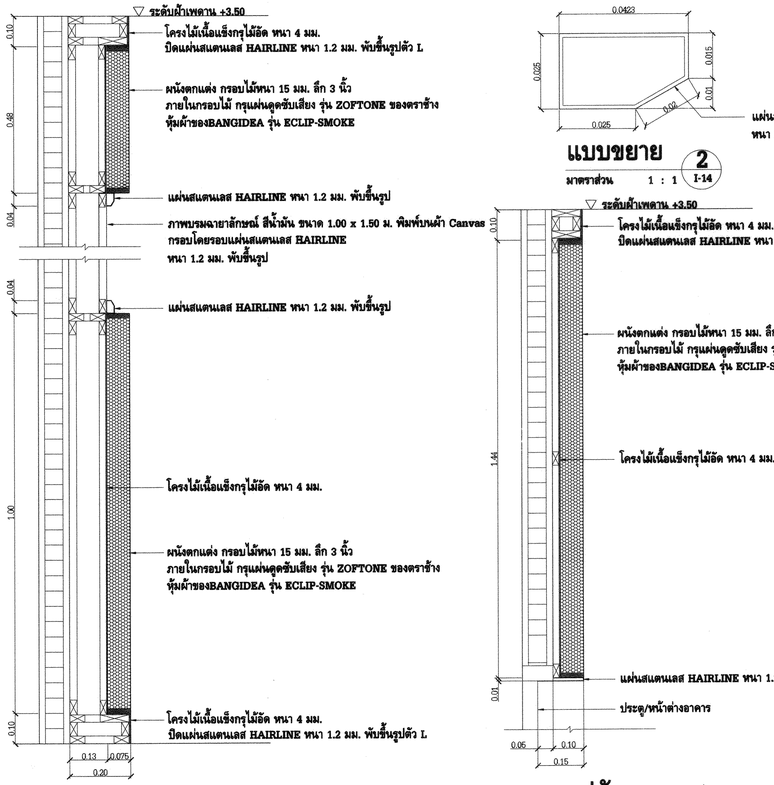


รูปตัด C I-14
มาตราส่วน 1 : 10

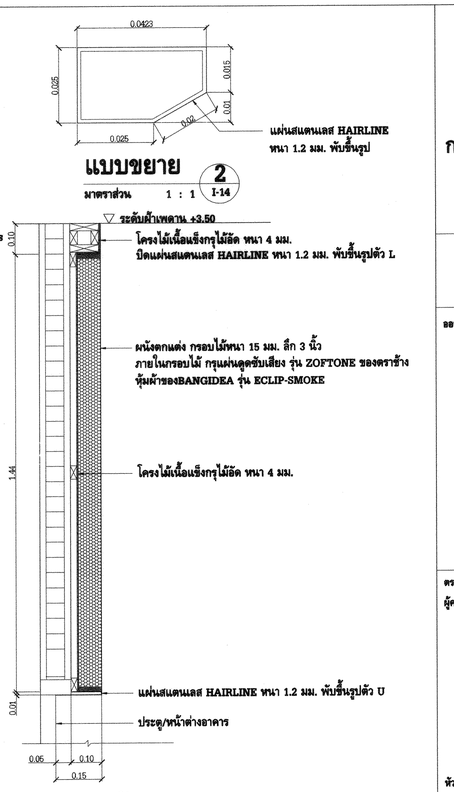


แบบขยาย 2 I-14
มาตราส่วน 1 : 1


รูปตัด D I-14
มาตราส่วน 1 : 10

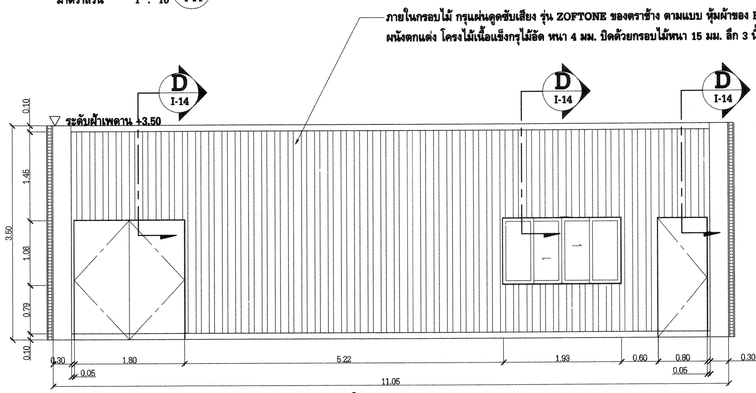


รูปด้าน 4 I-14
มาตราส่วน 1 : 50

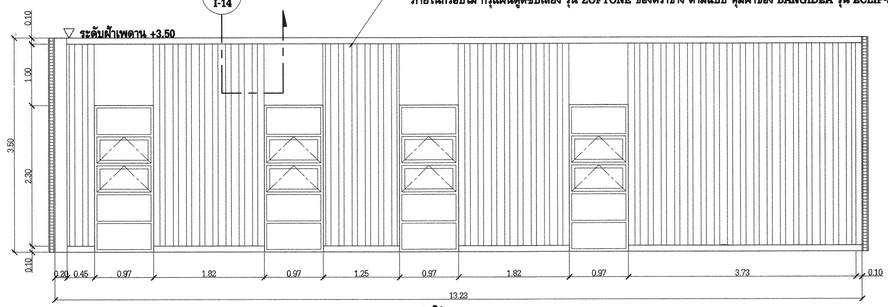

รูปด้าน 3 I-14
มาตราส่วน 1 : 50

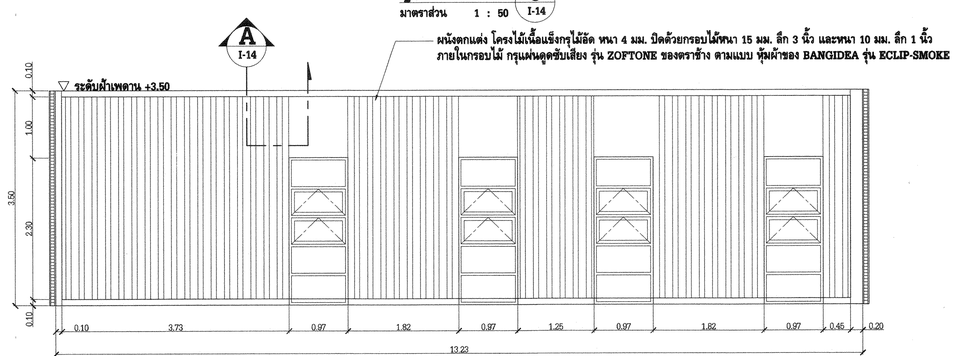

รูปด้าน 1 I-14
มาตราส่วน 1 : 50

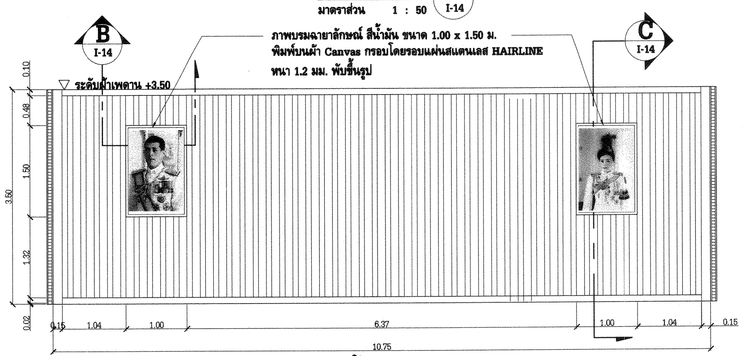

รูปด้าน 2 I-14
มาตราส่วน 1 : 50

การไฟฟ้าฝ่ายผลิตแห่งประเทศไทย
ฝ่ายออกแบบและบริหารงานก่อสร้าง
ได้รับการรับรอง ISO 9001:2008
53 หมู่ 2 ถนนรัญสนิทวงศ์ บางกรวย นนทบุรี 11130 โทร436-1910-3

งานออกแบบ และ เอกสารประกอบแบบฉบับนี้เป็นสมบัติของ ฝ่ายออกแบบและบริหารงานก่อสร้าง การไฟฟ้าฝ่ายผลิตแห่งประเทศไทย ห้ามผู้ใดนำไปใช้งาน ทำซ้ำ หรือ ดัดแปลง โดยไม่ได้รับอนุญาตเป็นลายลักษณ์อักษร จาก การไฟฟ้าฝ่ายผลิตแห่งประเทศไทย

ออกแบบ

สถาปนิก	(นาย อดิพร ศรีสุพรรณ)
สถาปนิกภายใน	(นางสาวศศิเพ็ญ เอื้อประเสริฐ)
	(นาย อภิสิทธิ์ ณัฐวรวโรหน์)
วิศวกรโครงสร้าง	(นาย กฤษณะ ฤทธิ์ตานนท์)
วิศวกรสุขาภิบาล	(นางสาว ปรางค์ทิพย์ ชัยเวส)
วิศวกรไฟฟ้า	(นาย สุรชชัยฐ์ ณ เชียงใหม่)
วิศวกรเครื่องกล	(นาย เผด็จ โพธิ์แก้ว)

ตรวจสอบ

ผู้ควบคุมงาน กฟผ. (นาย บุญชัย ผดุงสมบัติถาวร)
(นาย ดนุพงษ์ สรรพอุดม)
(นาย อภิศักดิ์ รัฟพึงกิจ)
(นาย นเรศชัย สกุลรัตน์ไพศาล)

หัวหน้าแผนกบริหารสัญญาก่อสร้างอาคาร (นาย ศรชัย อภิบาลพลธรรม)

เห็นชอบ

(นาย สาโรจน์ จันโก้ว)
หัวหน้ากองบริหารงานก่อสร้าง

ผู้รับจ้าง

CAN DO CONSTRUCTION CO.,LTD
222 ถนนเทศบาลสัมพันธ์เหนือ แขวงลาดยาว
เขตจตุจักร กรุงเทพมหานคร 10900
TEL. 591-3972 , 591-4906 FAX. 954-3759

เขียนแบบ

(นางสาว กัญญาพัชร แก้วทับทิม)

ตรวจสอบ

(นาย สำราญ เจริญวงศ์)

รับรอง

(นาย สำราญ เจริญวงศ์)
วิศวกรโครงการ

AS-BUILT DRAWING

งานอาคารสำนักงาน (อขน.)

แบบแสดง
รูปด้าน ①, ②, ③, ④ รูปตัด Ⓐ, Ⓑ, Ⓒ, Ⓓ
แบบขยาย ②

อ้างอิงแบบ กฟผ. เลขที่	แบบเลขที่
SNO-OF12-3-I-14/19	AB-SNO-OF12-3-I-14/19
เลขที่งาน	**จำนวนแผ่น**
257112-3	19