AB-SNO-OF12-3-I-15/19

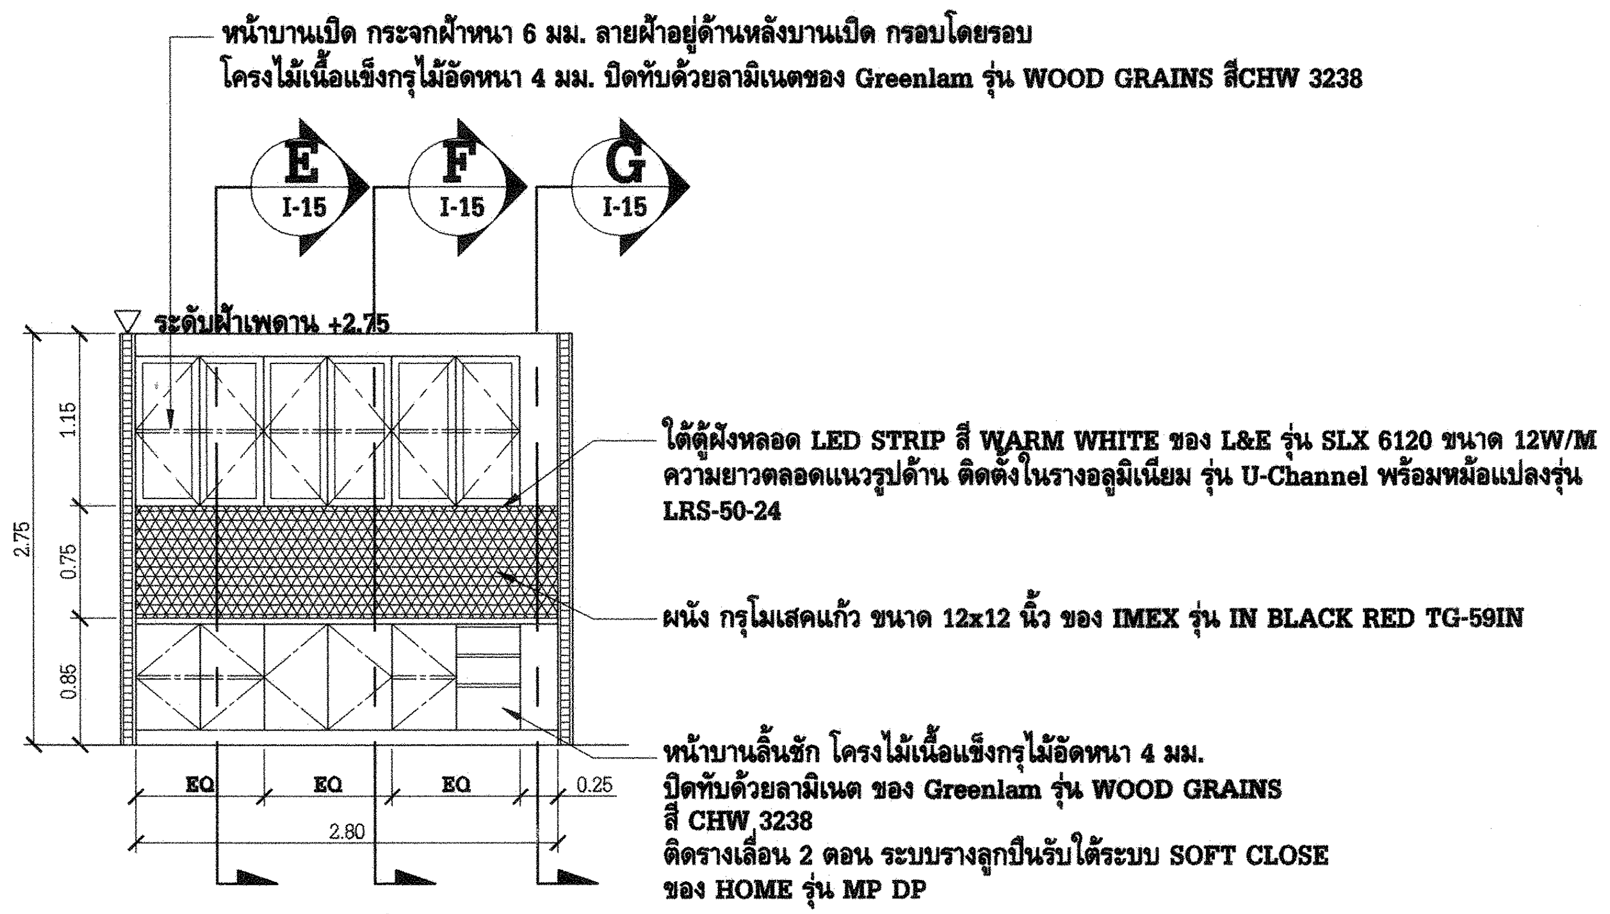
หน้าบานเปิด กระจกฝ้าหนา 6 มม. ลายฝ้าอยู่ด้านหลังบานเปิด กรอบโดยรอบ
โครงไม้เนื้อแข็งกรุไม้อัดหนา 4 มม. ปิดทับด้วยลามิเนตของ Greenlam รุ่น WOOD GRAINS สีCHW 3238
E I-15
F I-15
G I-15
ระดับฝ้าเพดาน +2.75
1.15
0.75
0.85
2.75
ใต้ตู้ฝังหลอด LED STRIP สี WARM WHITE ของ L&E รุ่น SLX 6120 ขนาด 12W/M ความยาวตลอดแนวรูปด้าน ติดตั้งในรางอลูมิเนียม รุ่น U-Channel พร้อมหม้อแปลงรุ่น LRS-50-24
ผนัง กรุโมเสคแก้ว ขนาด 12x12 นิ้ว ของ IMEX รุ่น IN BLACK RED TG-59IN
หน้าบานลิ้นชัก โครงไม้เนื้อแข็งกรุไม้อัดหนา 4 มม. ปิดทับด้วยลามิเนต ของ Greenlam รุ่น WOOD GRAINS สี CHW 3238 ติดรางเลื่อน 2 ตอน ระบบรางลูกปืนรับใต้ระบบ SOFT CLOSE ของ HOME รุ่น MP DP
EQ
EQ
EQ
0.25
2.80

รูปด้าน ⑤ I-15

มาตราส่วน 1 : 50

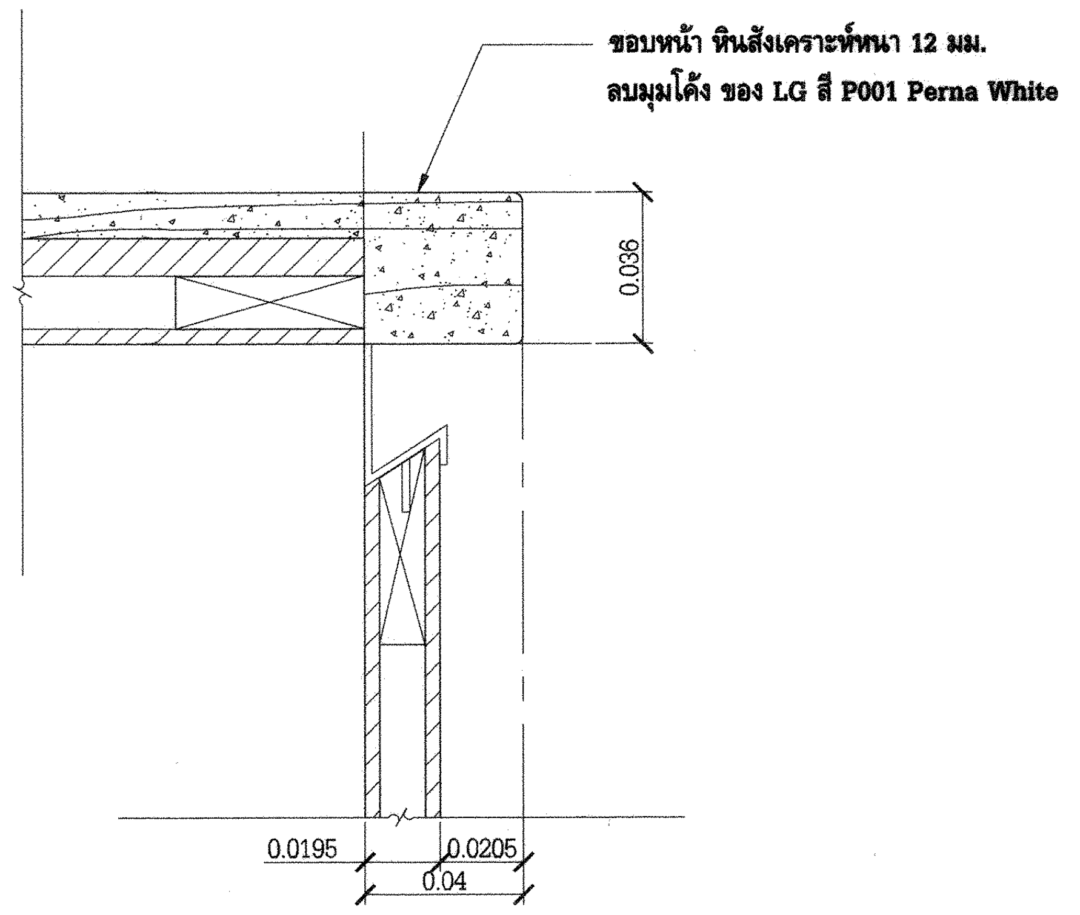
ขอบหน้า หินสังเคราะห์หนา 12 มม. ลบมุมโค้ง ของ LG สี P001 Perna White
0.036
0.0195
0.0205
0.04

แบบขยาย ③ I-15

มาตราส่วน 1 : 2

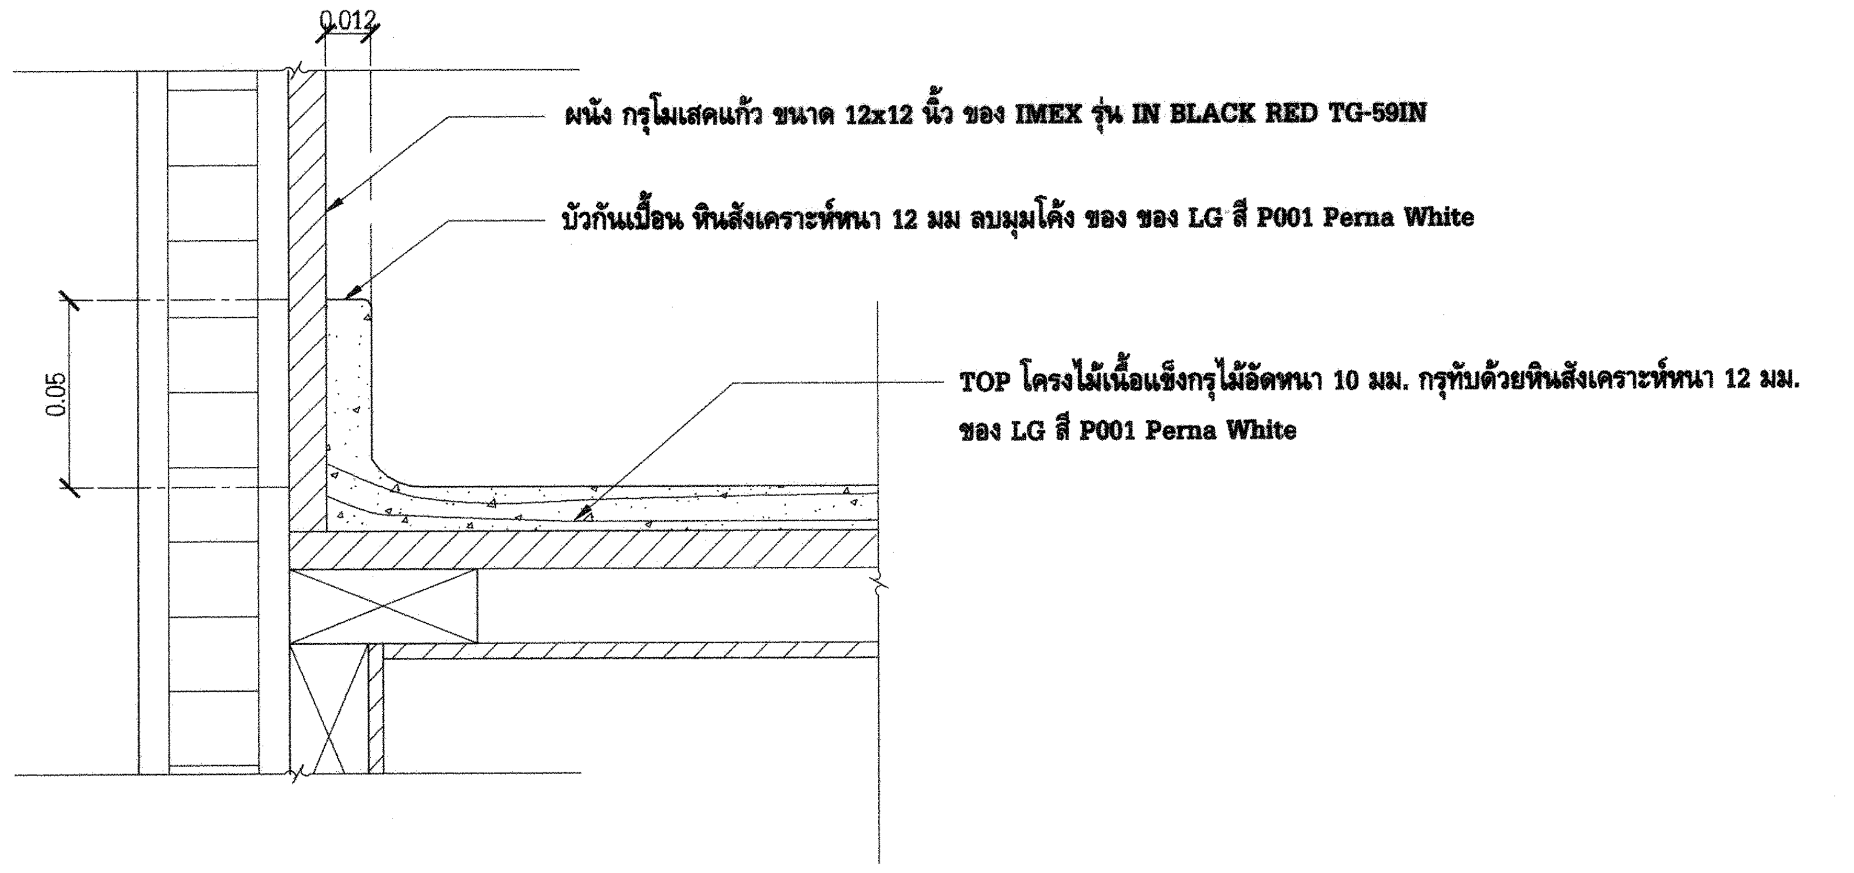
0.012
ผนัง กรุโมเสคแก้ว ขนาด 12x12 นิ้ว ของ IMEX รุ่น IN BLACK RED TG-59IN
บัวกันเปื้อน หินสังเคราะห์หนา 12 มม ลบมุมโค้ง ของ ของ LG สี P001 Perna White
TOP โครงไม้เนื้อแข็งกรุไม้อัดหนา 10 มม. กรุทับด้วยหินสังเคราะห์หนา 12 มม. ของ LG สี P001 Perna White
0.05

แบบขยาย ④ I-15

มาตราส่วน 1 : 2

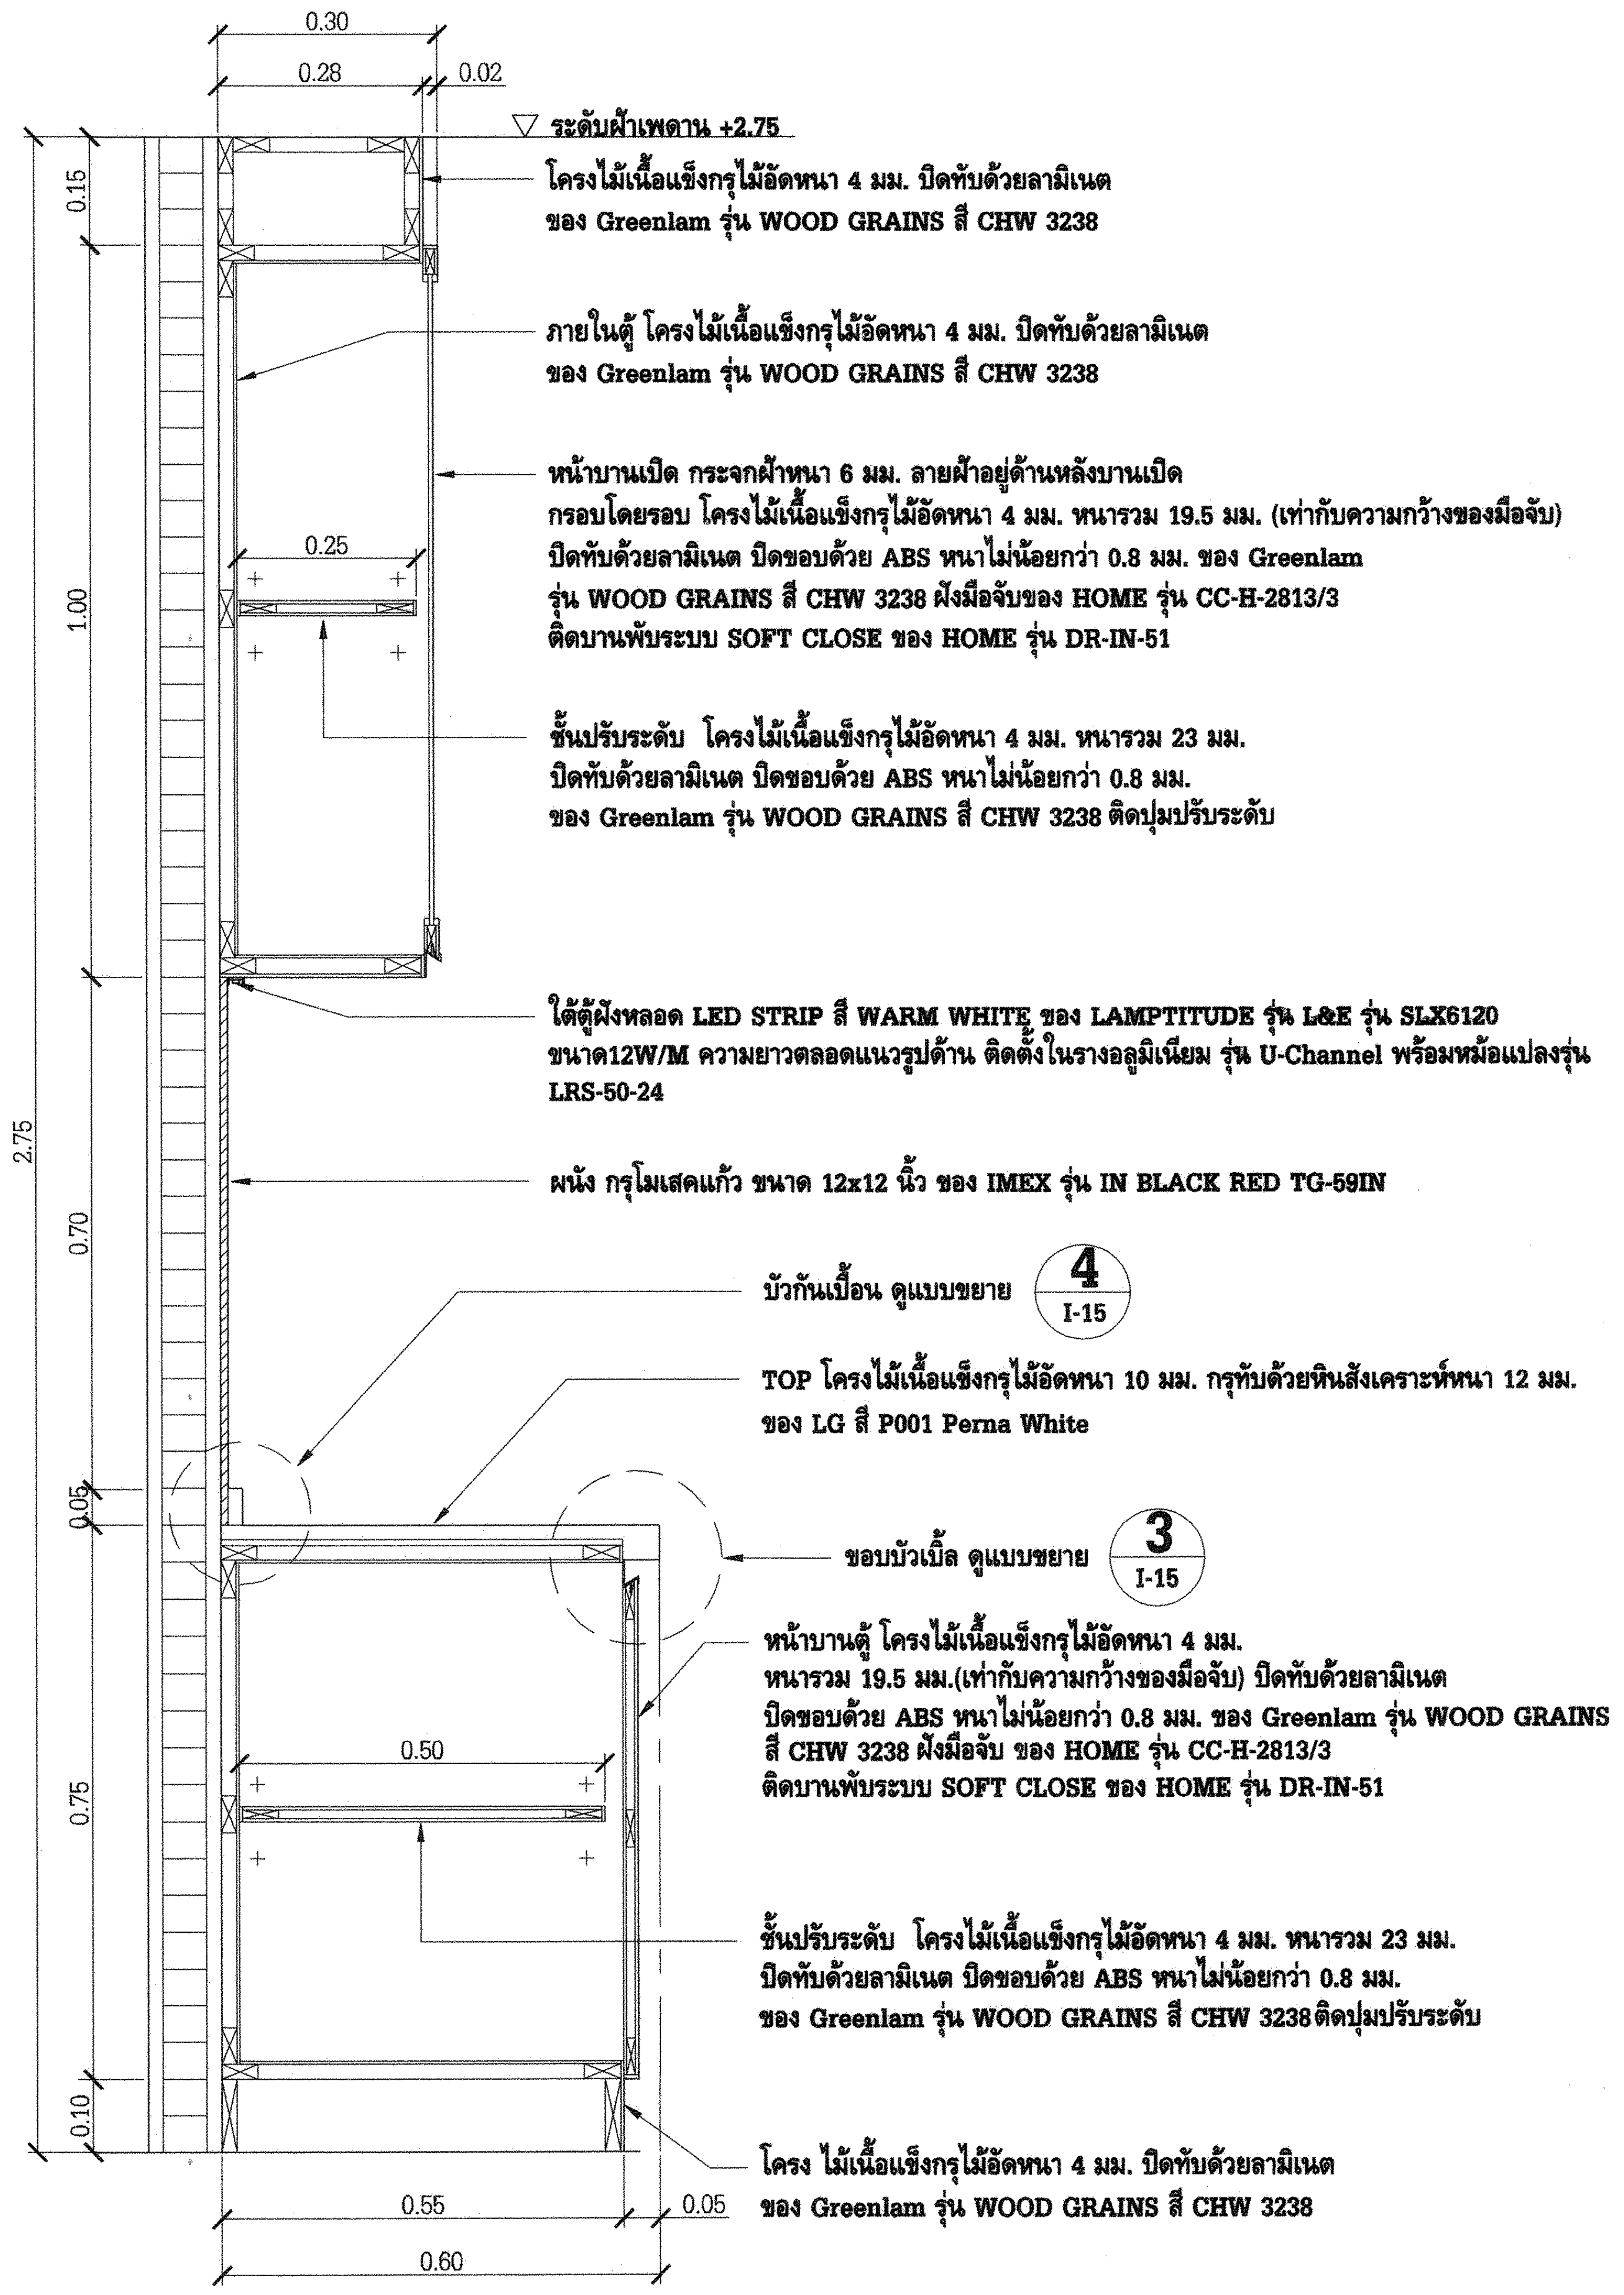
0.30
0.28
0.02
ระดับฝ้าเพดาน +2.75
โครงไม้เนื้อแข็งกรุไม้อัดหนา 4 มม. ปิดทับด้วยลามิเนต ของ Greenlam รุ่น WOOD GRAINS สี CHW 3238
ภายในตู้ โครงไม้เนื้อแข็งกรุไม้อัดหนา 4 มม. ปิดทับด้วยลามิเนต ของ Greenlam รุ่น WOOD GRAINS สี CHW 3238
หน้าบานเปิด กระจกฝ้าหนา 6 มม. ลายฝ้าอยู่ด้านหลังบานเปิด กรอบโดยรอบ โครงไม้เนื้อแข็งกรุไม้อัดหนา 4 มม. หนารวม 19.5 มม. (เท่ากับความกว้างของมือจับ) ปิดทับด้วยลามิเนต ปิดขอบด้วย ABS หนาไม่น้อยกว่า 0.8 มม. ของ Greenlam รุ่น WOOD GRAINS สี CHW 3238 ฝังมือจับของ HOME รุ่น CC-H-2813/3 ติดบานพับระบบ SOFT CLOSE ของ HOME รุ่น DR-IN-51
0.25
ชั้นปรับระดับ โครงไม้เนื้อแข็งกรุไม้อัดหนา 4 มม. หนารวม 23 มม. ปิดทับด้วยลามิเนต ปิดขอบด้วย ABS หนาไม่น้อยกว่า 0.8 มม. ของ Greenlam รุ่น WOOD GRAINS สี CHW 3238 ติดปุ่มปรับระดับ
ใต้ตู้ฝังหลอด LED STRIP สี WARM WHITE ของ LAMPTITUDE รุ่น L&E รุ่น SLX6120 ขนาด12W/M ความยาวตลอดแนวรูปด้าน ติดตั้งในรางอลูมิเนียม รุ่น U-Channel พร้อมหม้อแปลงรุ่น LRS-50-24
ผนัง กรุโมเสคแก้ว ขนาด 12x12 นิ้ว ของ IMEX รุ่น IN BLACK RED TG-59IN
บัวกันเปื้อน ดูแบบขยาย 4 I-15
TOP โครงไม้เนื้อแข็งกรุไม้อัดหนา 10 มม. กรุทับด้วยหินสังเคราะห์หนา 12 มม. ของ LG สี P001 Perna White
ขอบบัวเบิ้ล ดูแบบขยาย 3 I-15
หน้าบานตู้ โครงไม้เนื้อแข็งกรุไม้อัดหนา 4 มม. หนารวม 19.5 มม.(เท่ากับความกว้างของมือจับ) ปิดทับด้วยลามิเนต ปิดขอบด้วย ABS หนาไม่น้อยกว่า 0.8 มม. ของ Greenlam รุ่น WOOD GRAINS สี CHW 3238 ฝังมือจับ ของ HOME รุ่น CC-H-2813/3 ติดบานพับระบบ SOFT CLOSE ของ HOME รุ่น DR-IN-51
0.50
ชั้นปรับระดับ โครงไม้เนื้อแข็งกรุไม้อัดหนา 4 มม. หนารวม 23 มม. ปิดทับด้วยลามิเนต ปิดขอบด้วย ABS หนาไม่น้อยกว่า 0.8 มม. ของ Greenlam รุ่น WOOD GRAINS สี CHW 3238ติดปุ่มปรับระดับ
โครง ไม้เนื้อแข็งกรุไม้อัดหนา 4 มม. ปิดทับด้วยลามิเนต ของ Greenlam รุ่น WOOD GRAINS สี CHW 3238
0.15
1.00
0.70
0.05
0.75
0.10
2.75
1.85
0.55
0.05
0.60

รูปตัด Ⓔ I-15

มาตราส่วน 1 : 10

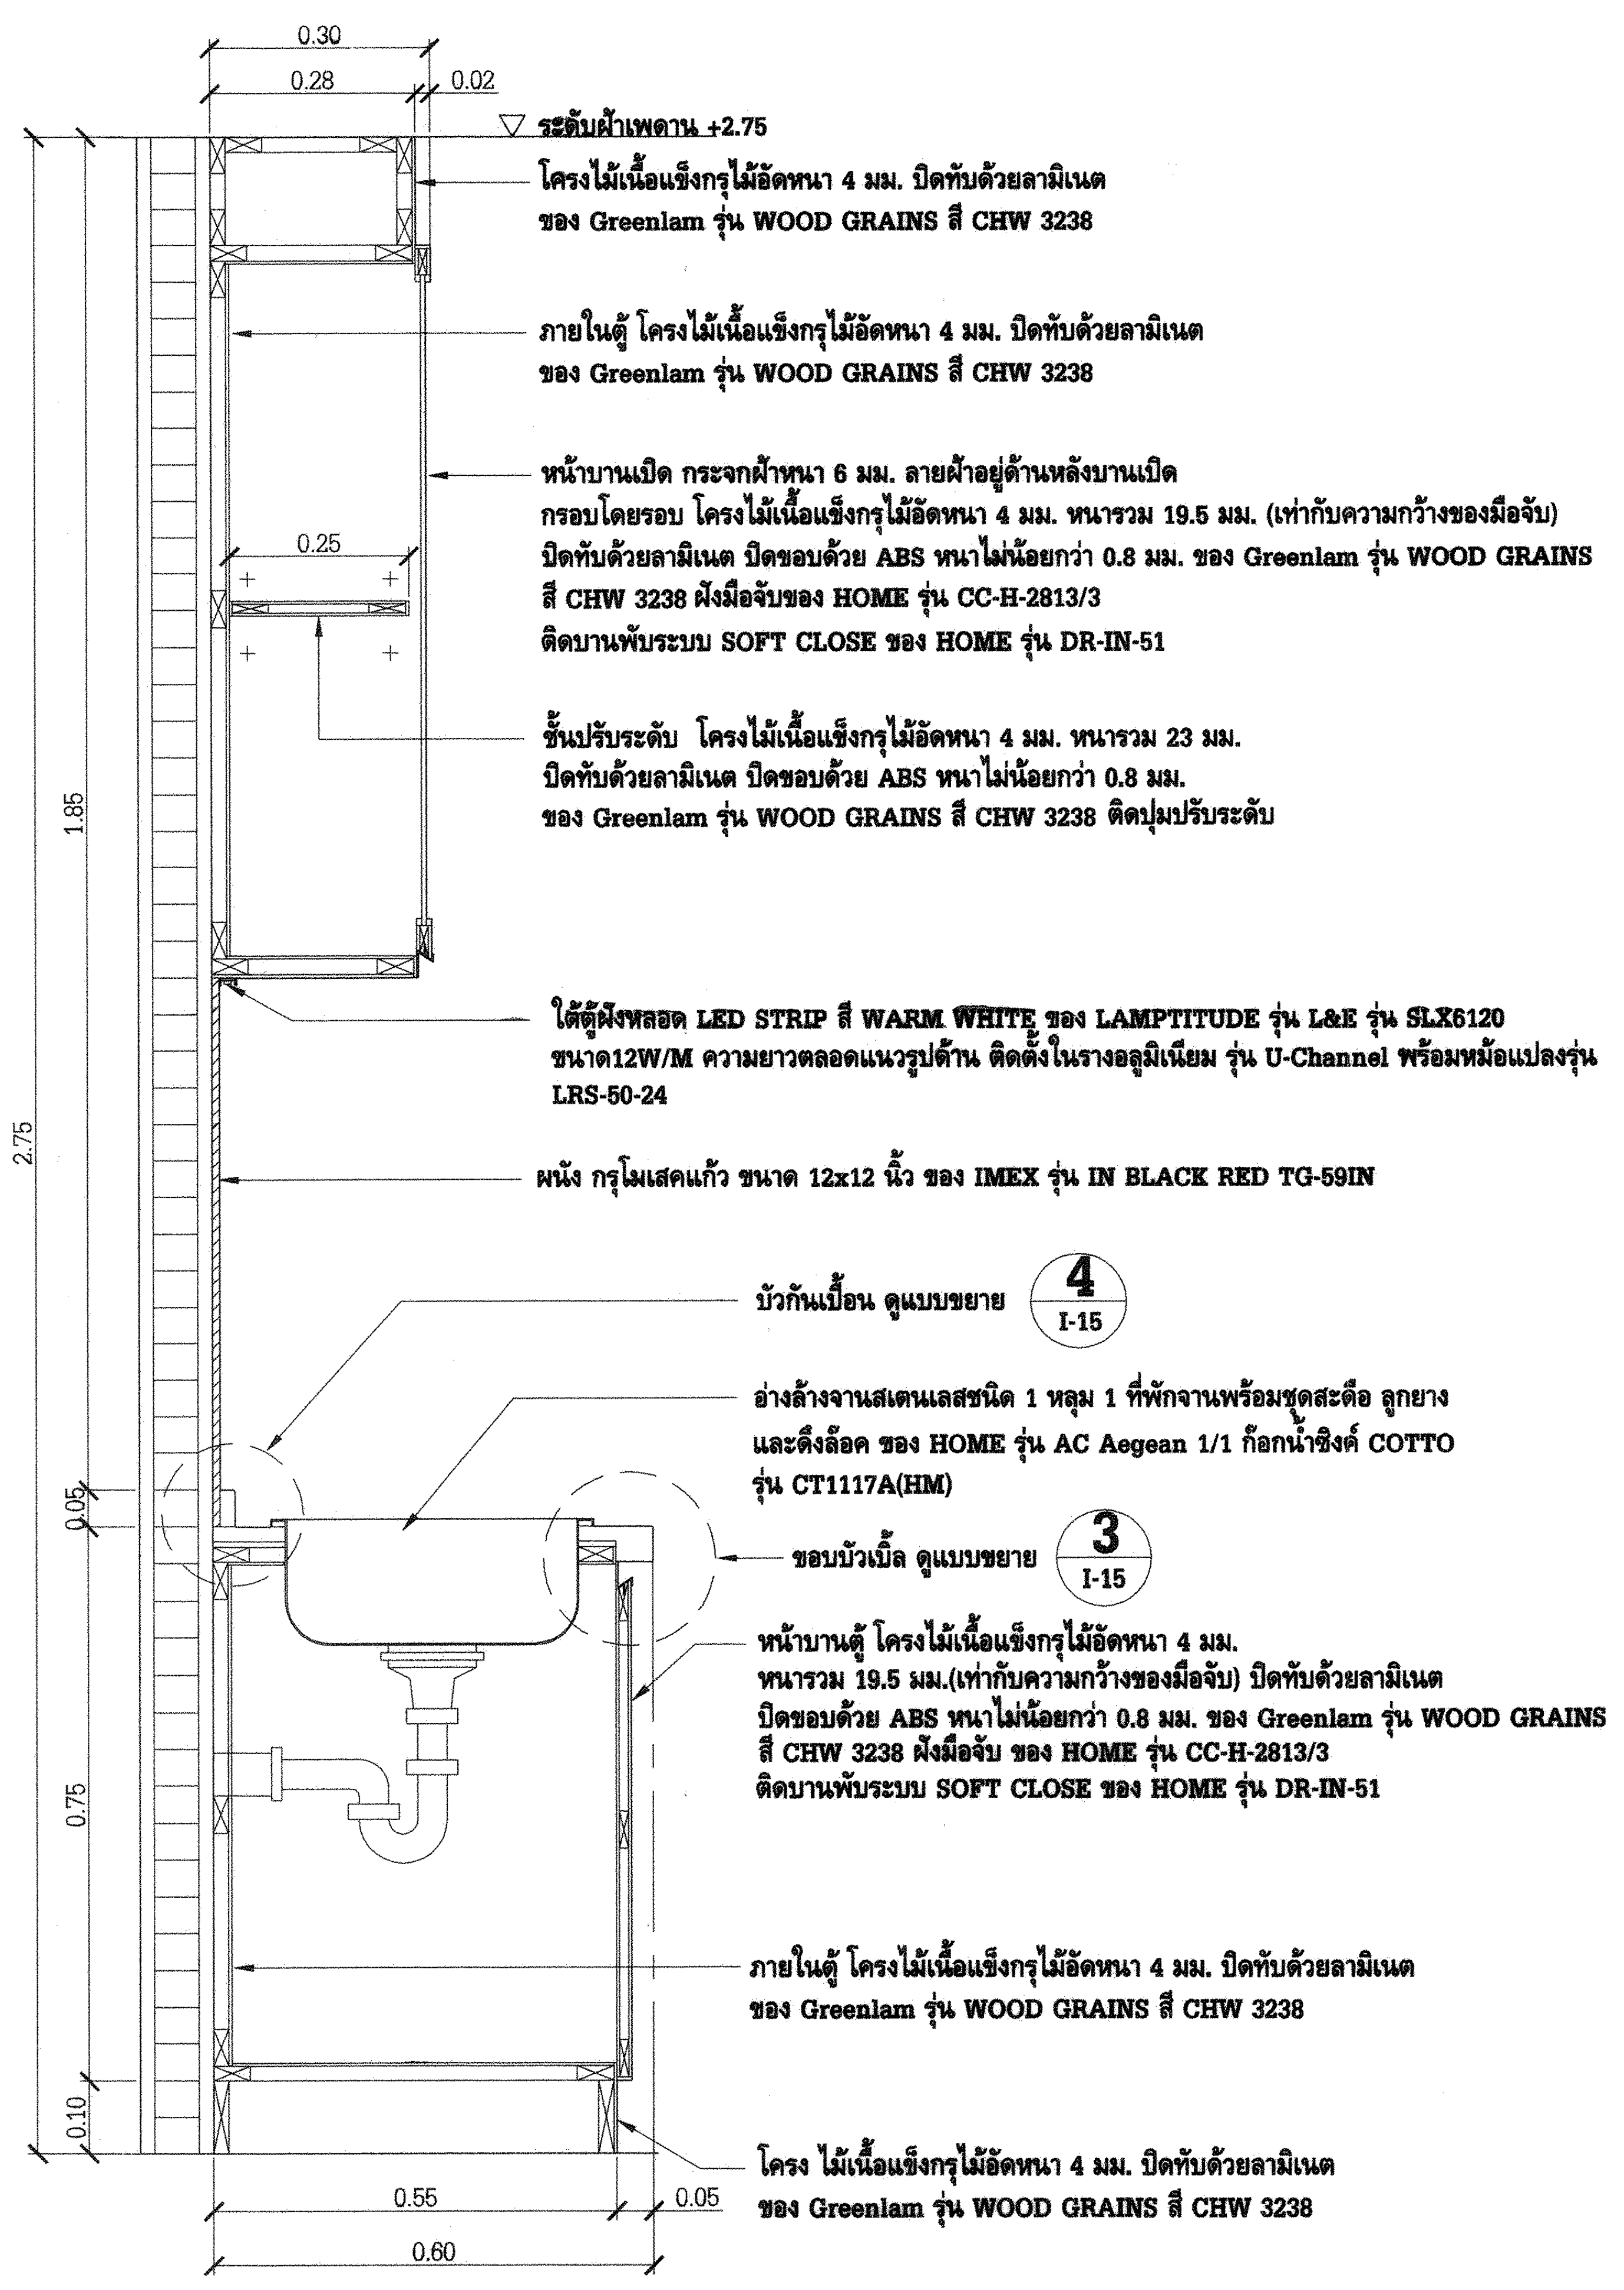
0.30
0.28
0.02
ระดับฝ้าเพดาน +2.75
โครงไม้เนื้อแข็งกรุไม้อัดหนา 4 มม. ปิดทับด้วยลามิเนต ของ Greenlam รุ่น WOOD GRAINS สี CHW 3238
ภายในตู้ โครงไม้เนื้อแข็งกรุไม้อัดหนา 4 มม. ปิดทับด้วยลามิเนต ของ Greenlam รุ่น WOOD GRAINS สี CHW 3238
หน้าบานเปิด กระจกฝ้าหนา 6 มม. ลายฝ้าอยู่ด้านหลังบานเปิด กรอบโดยรอบ โครงไม้เนื้อแข็งกรุไม้อัดหนา 4 มม. หนารวม 19.5 มม. (เท่ากับความกว้างของมือจับ) ปิดทับด้วยลามิเนต ปิดขอบด้วย ABS หนาไม่น้อยกว่า 0.8 มม. ของ Greenlam รุ่น WOOD GRAINS สี CHW 3238 ฝังมือจับของ HOME รุ่น CC-H-2813/3 ติดบานพับระบบ SOFT CLOSE ของ HOME รุ่น DR-IN-51
0.25
ชั้นปรับระดับ โครงไม้เนื้อแข็งกรุไม้อัดหนา 4 มม. หนารวม 23 มม. ปิดทับด้วยลามิเนต ปิดขอบด้วย ABS หนาไม่น้อยกว่า 0.8 มม. ของ Greenlam รุ่น WOOD GRAINS สี CHW 3238 ติดปุ่มปรับระดับ
ใต้ตู้ฝังหลอด LED STRIP สี WARM WHITE ของ LAMPTITUDE รุ่น L&E รุ่น SLX6120 ขนาด12W/M ความยาวตลอดแนวรูปด้าน ติดตั้งในรางอลูมิเนียม รุ่น U-Channel พร้อมหม้อแปลงรุ่น LRS-50-24
ผนัง กรุโมเสคแก้ว ขนาด 12x12 นิ้ว ของ IMEX รุ่น IN BLACK RED TG-59IN
บัวกันเปื้อน ดูแบบขยาย 4 I-15
อ่างล้างจานสเตนเลสชนิด 1 หลุม 1 ที่พักจานพร้อมชุดสะดือ ลูกยาง และดึงล็อค ของ HOME รุ่น AC Aegean 1/1 ก๊อกน้ำซิงค์ COTTO รุ่น CT1117A(HM)
ขอบบัวเบิ้ล ดูแบบขยาย 3 I-15
หน้าบานตู้ โครงไม้เนื้อแข็งกรุไม้อัดหนา 4 มม. หนารวม 19.5 มม.(เท่ากับความกว้างของมือจับ) ปิดทับด้วยลามิเนต ปิดขอบด้วย ABS หนาไม่น้อยกว่า 0.8 มม. ของ Greenlam รุ่น WOOD GRAINS สี CHW 3238 ฝังมือจับ ของ HOME รุ่น CC-H-2813/3 ติดบานพับระบบ SOFT CLOSE ของ HOME รุ่น DR-IN-51
ภายในตู้ โครงไม้เนื้อแข็งกรุไม้อัดหนา 4 มม. ปิดทับด้วยลามิเนต ของ Greenlam รุ่น WOOD GRAINS สี CHW 3238
โครง ไม้เนื้อแข็งกรุไม้อัดหนา 4 มม. ปิดทับด้วยลามิเนต ของ Greenlam รุ่น WOOD GRAINS สี CHW 3238
1.85
2.75
0.05
0.75
0.10
0.55
0.05
0.60

รูปตัด Ⓕ I-15

มาตราส่วน 1 : 10

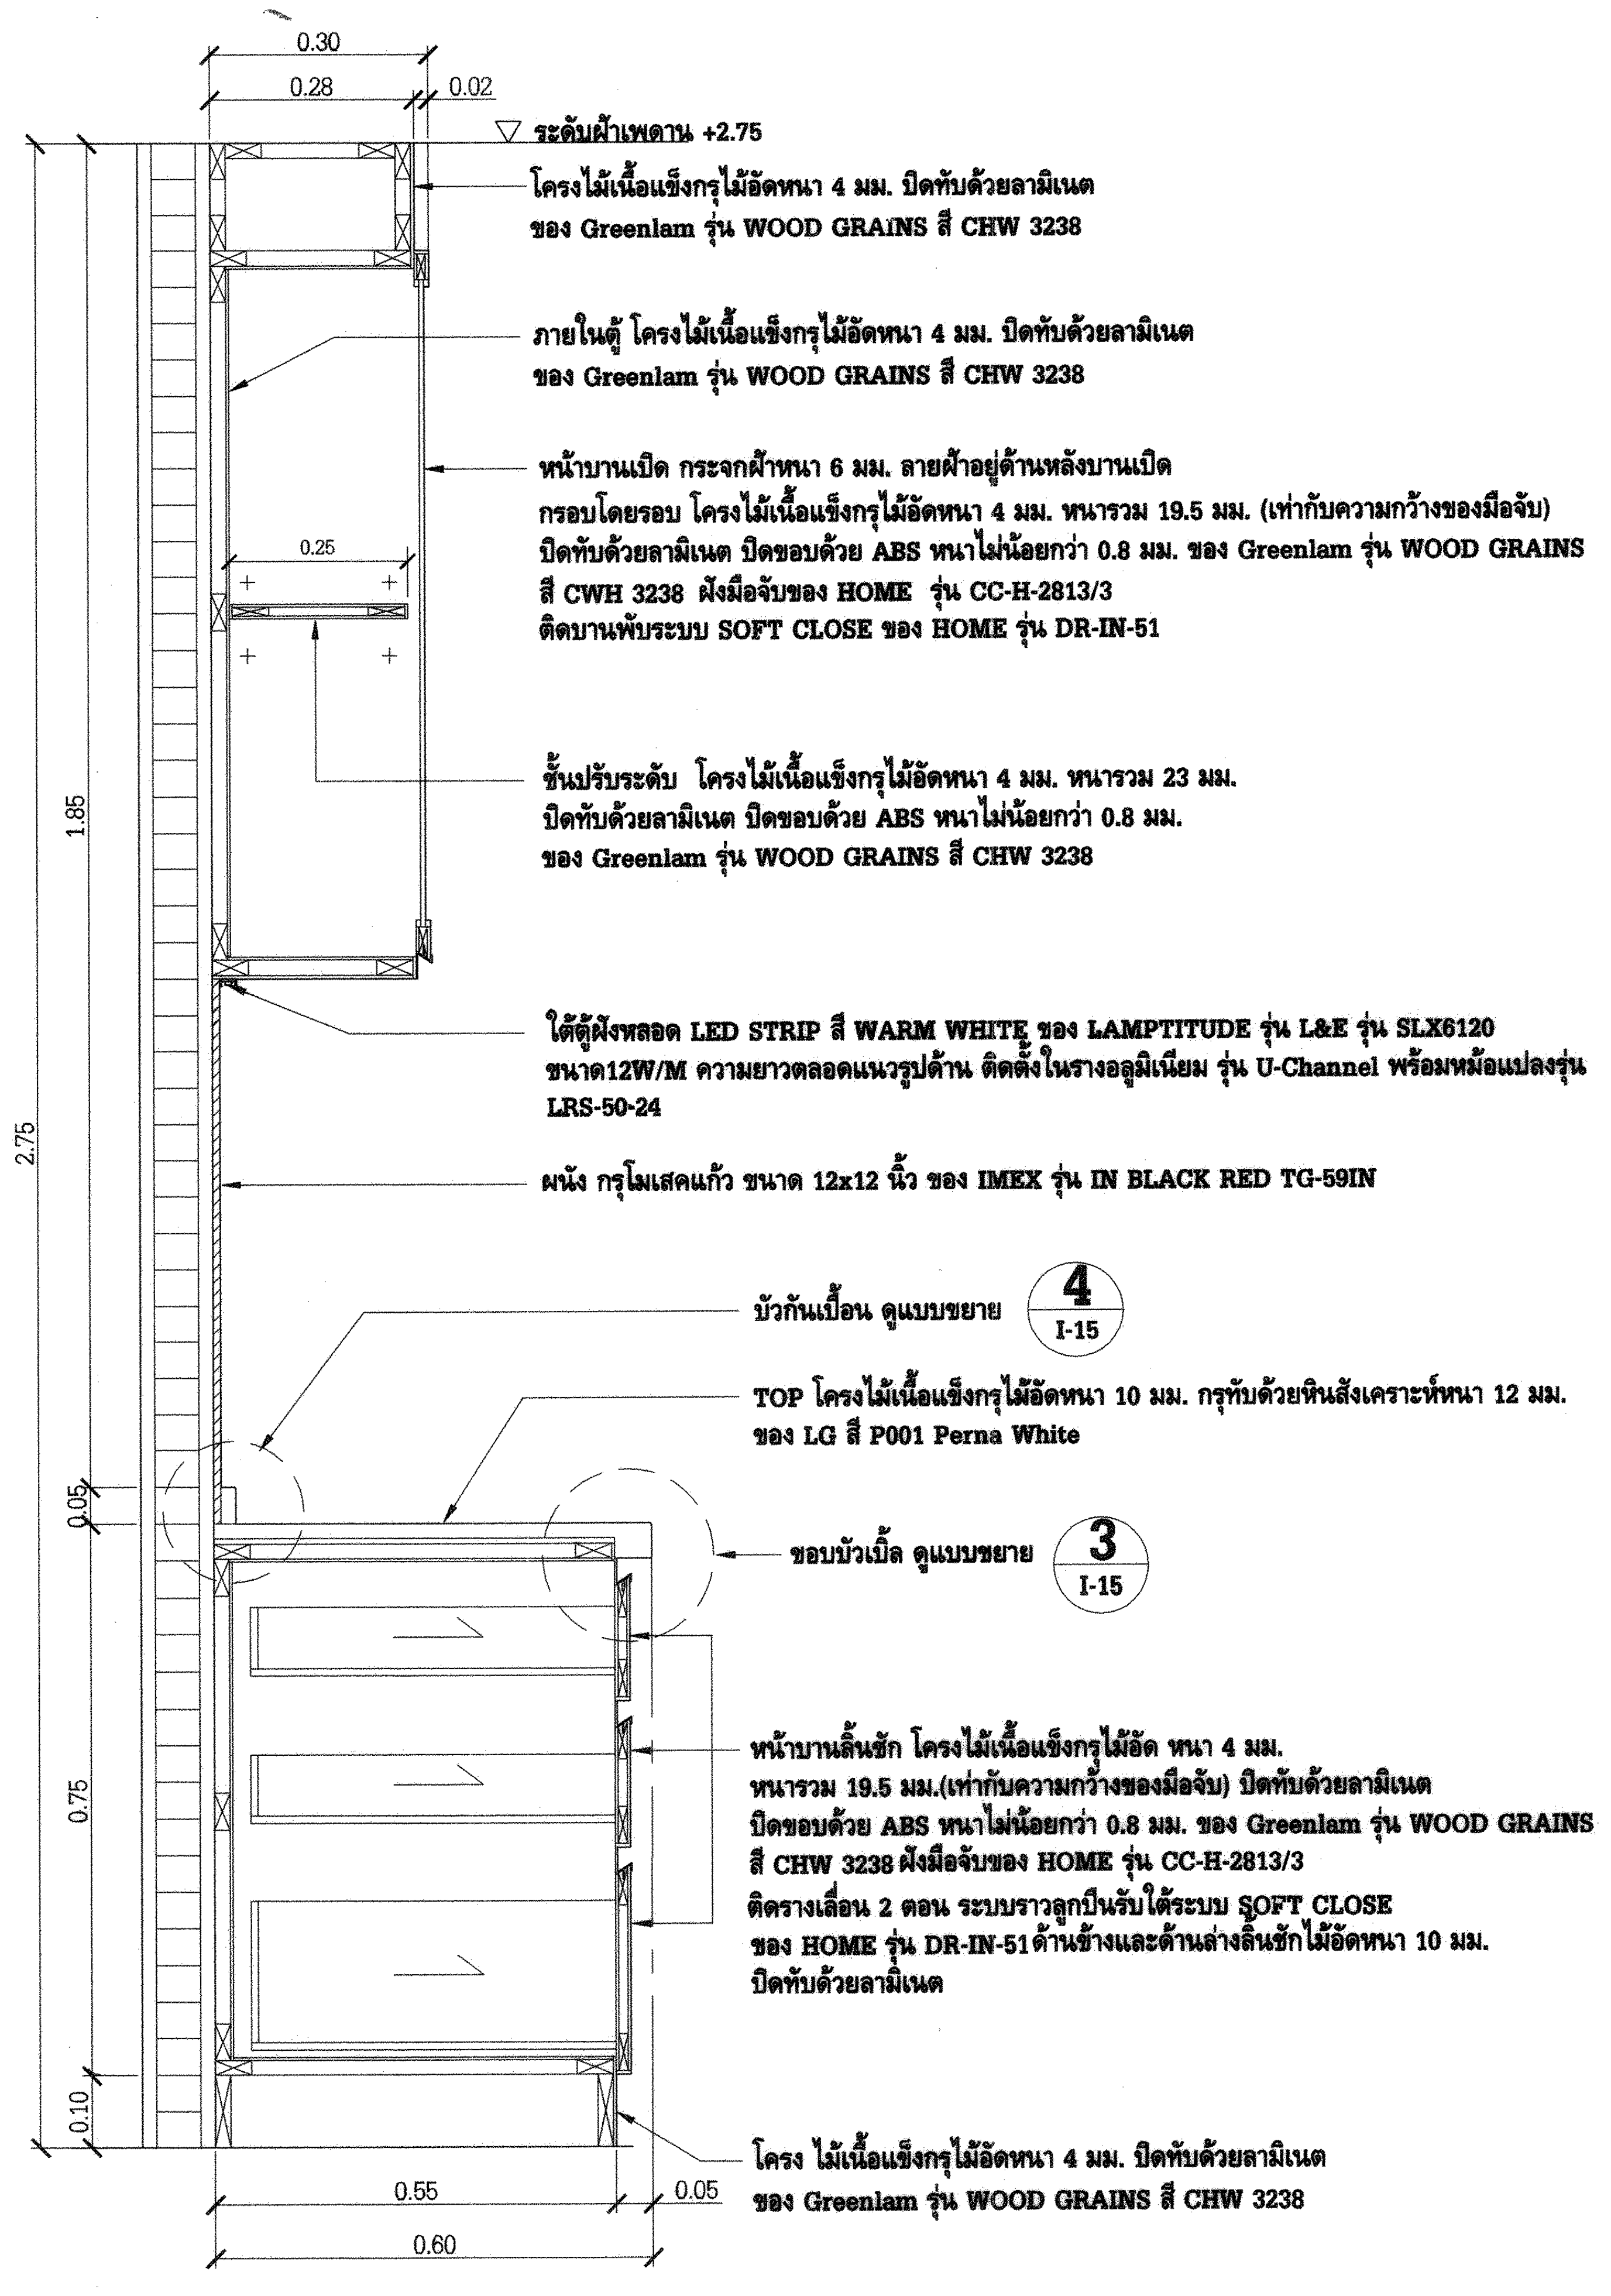
0.30
0.28
0.02
ระดับฝ้าเพดาน +2.75
โครงไม้เนื้อแข็งกรุไม้อัดหนา 4 มม. ปิดทับด้วยลามิเนต ของ Greenlam รุ่น WOOD GRAINS สี CHW 3238
ภายในตู้ โครงไม้เนื้อแข็งกรุไม้อัดหนา 4 มม. ปิดทับด้วยลามิเนต ของ Greenlam รุ่น WOOD GRAINS สี CHW 3238
หน้าบานเปิด กระจกฝ้าหนา 6 มม. ลายฝ้าอยู่ด้านหลังบานเปิด กรอบโดยรอบ โครงไม้เนื้อแข็งกรุไม้อัดหนา 4 มม. หนารวม 19.5 มม. (เท่ากับความกว้างของมือจับ) ปิดทับด้วยลามิเนต ปิดขอบด้วย ABS หนาไม่น้อยกว่า 0.8 มม. ของ Greenlam รุ่น WOOD GRAINS สี CWH 3238 ฝังมือจับของ HOME รุ่น CC-H-2813/3 ติดบานพับระบบ SOFT CLOSE ของ HOME รุ่น DR-IN-51
0.25
ชั้นปรับระดับ โครงไม้เนื้อแข็งกรุไม้อัดหนา 4 มม. หนารวม 23 มม. ปิดทับด้วยลามิเนต ปิดขอบด้วย ABS หนาไม่น้อยกว่า 0.8 มม. ของ Greenlam รุ่น WOOD GRAINS สี CHW 3238
ใต้ตู้ฝังหลอด LED STRIP สี WARM WHITE ของ LAMPTITUDE รุ่น L&E รุ่น SLX6120 ขนาด12W/M ความยาวตลอดแนวรูปด้าน ติดตั้งในรางอลูมิเนียม รุ่น U-Channel พร้อมหม้อแปลงรุ่น LRS-50-24
ผนัง กรุโมเสคแก้ว ขนาด 12x12 นิ้ว ของ IMEX รุ่น IN BLACK RED TG-59IN
บัวกันเปื้อน ดูแบบขยาย 4 I-15
TOP โครงไม้เนื้อแข็งกรุไม้อัดหนา 10 มม. กรุทับด้วยหินสังเคราะห์หนา 12 มม. ของ LG สี P001 Perna White
ขอบบัวเบิ้ล ดูแบบขยาย 3 I-15
หน้าบานลิ้นชัก โครงไม้เนื้อแข็งกรุไม้อัด หนา 4 มม. หนารวม 19.5 มม.(เท่ากับความกว้างของมือจับ) ปิดทับด้วยลามิเนต ปิดขอบด้วย ABS หนาไม่น้อยกว่า 0.8 มม. ของ Greenlam รุ่น WOOD GRAINS สี CHW 3238 ฝังมือจับของ HOME รุ่น CC-H-2813/3 ติดรางเลื่อน 2 ตอน ระบบราวลูกปืนรับใต้ระบบ SOFT CLOSE ของ HOME รุ่น DR-IN-51 ด้านข้างและด้านล่างลิ้นชักไม้อัดหนา 10 มม. ปิดทับด้วยลามิเนต
โครง ไม้เนื้อแข็งกรุไม้อัดหนา 4 มม. ปิดทับด้วยลามิเนต ของ Greenlam รุ่น WOOD GRAINS สี CHW 3238
1.85
2.75
0.05
0.75
0.10
0.55
0.05
0.60

รูปตัด Ⓖ I-15

มาตราส่วน 1 : 10

การไฟฟ้าฝ่ายผลิตแห่งประเทศไทย

ฝ่ายออกแบบและบริหารงานก่อสร้าง

ได้รับการรับรอง ISO 9001:2008

53 หมู่ 2 ถนนจรัญสนิทวงศ์ บางกรวย นนทบุรี 11130 โทร436-1910-3

งานออกแบบ และ เอกสารประกอบแบบถือเป็นสมบัติของ ฝ่ายออกแบบและบริหารงานก่อสร้าง การไฟฟ้าฝ่ายผลิตแห่งประเทศไทย ห้ามผู้ใดนำไปใช้งาน ทำซ้ำ หรือ ดัดแปลง โดยไม่ได้รับอนุญาตเป็นลายลักษณ์อักษร จาก การไฟฟ้าฝ่ายผลิตแห่งประเทศไทย

ออกแบบ

สถาปนิก (นาย อดิศร ศรีสุพรรณ)
สถาปนิกภายใน (นางสาวศานติวร เอื้อประเสริฐ)
(นาย อภิสิทธิ์ ณัฐวรวโรตม์)
วิศวกรโครงสร้าง (นาย กฤษณะ ฤทธีตานนท์)
วิศวกรสุขาภิบาล (นางสาว ปรางค์ทิพย์ ชัยเวส)
วิศวกรไฟฟ้า (นาย สุรเชษฐ์ ณ เชียงใหม่)
วิศวกรเครื่องกล (นาย เผด็จ โพธิ์แก้ว)

ตรวจสอบ

ผู้ควบคุมงาน กฟผ. บุญชัย ผดุงสมบัติถาวร
(นาย บุญชัย ผดุงสมบัติถาวร)
(นาย ดนุพงษ์ สรรพอุดม)
(นาย อภิศักดิ์ รำพึงกิจ)
(นาย นนทชัย สกุลรัศมีไพศาล)
หัวหน้าแผนกบริหารสัญญาก่อสร้างอาคาร
(นาย ศรชัย อภิบาลพลธรรม)

เห็นชอบ

(นาย สาโรจน์ จีนโก๊ว)
หัวหน้ากองบริหารงานก่อสร้าง

ผู้รับจ้าง

CAN DO CONSTRUCTION CO.,LTD
222 ถนนเทศบาลรังรักษ์เหนือ แขวงลาดยาว
เขตจตุจักร กรุงเทพมหานคร 10900
TEL. 591-3972 , 591-4906 FAX. 954-3759

เขียนแบบ

(นางสาว กัญญาพัชร แก้วทับทิม)

ตรวจสอบ

(นาย สำราญ เจริญวงค์)

รับรอง

(นาย สำราญ เจริญวงค์)
วิศวกรโครงการ

AS-BUILT DRAWING

งานอาคารสำนักงาน (อขน.)

แบบแสดง

รูปด้าน ⑤ , รูปตัด Ⓔ , Ⓕ , Ⓖ , แบบขยาย ③ , ④

อ้างอิงแบบ กฟผ. เลขที่	แบบเลขที่
SNO-OF12-3-I-15/19	AB-SNO-OF12-3-I-15/19
เลขที่งาน	**จำนวนแผ่น**
2571123	19