AB-SNO-OF12-3-I-16/19

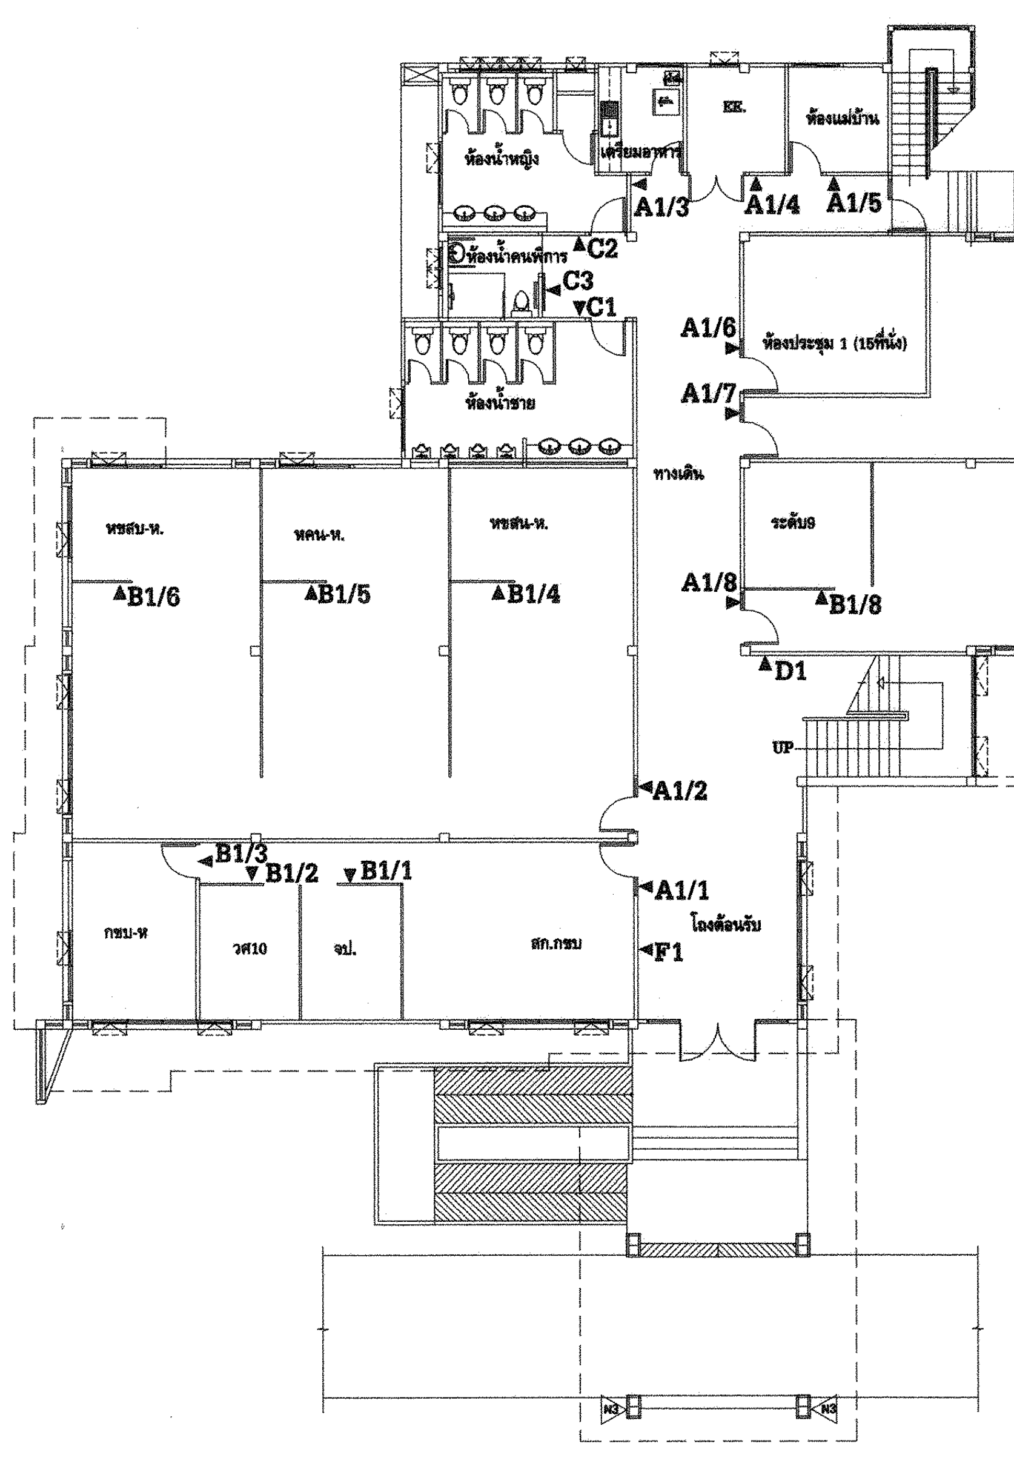

แปลนแสดงตำแหน่งติดตั้งป้าย ชั้น 1

มาตราส่วน 1 : 200

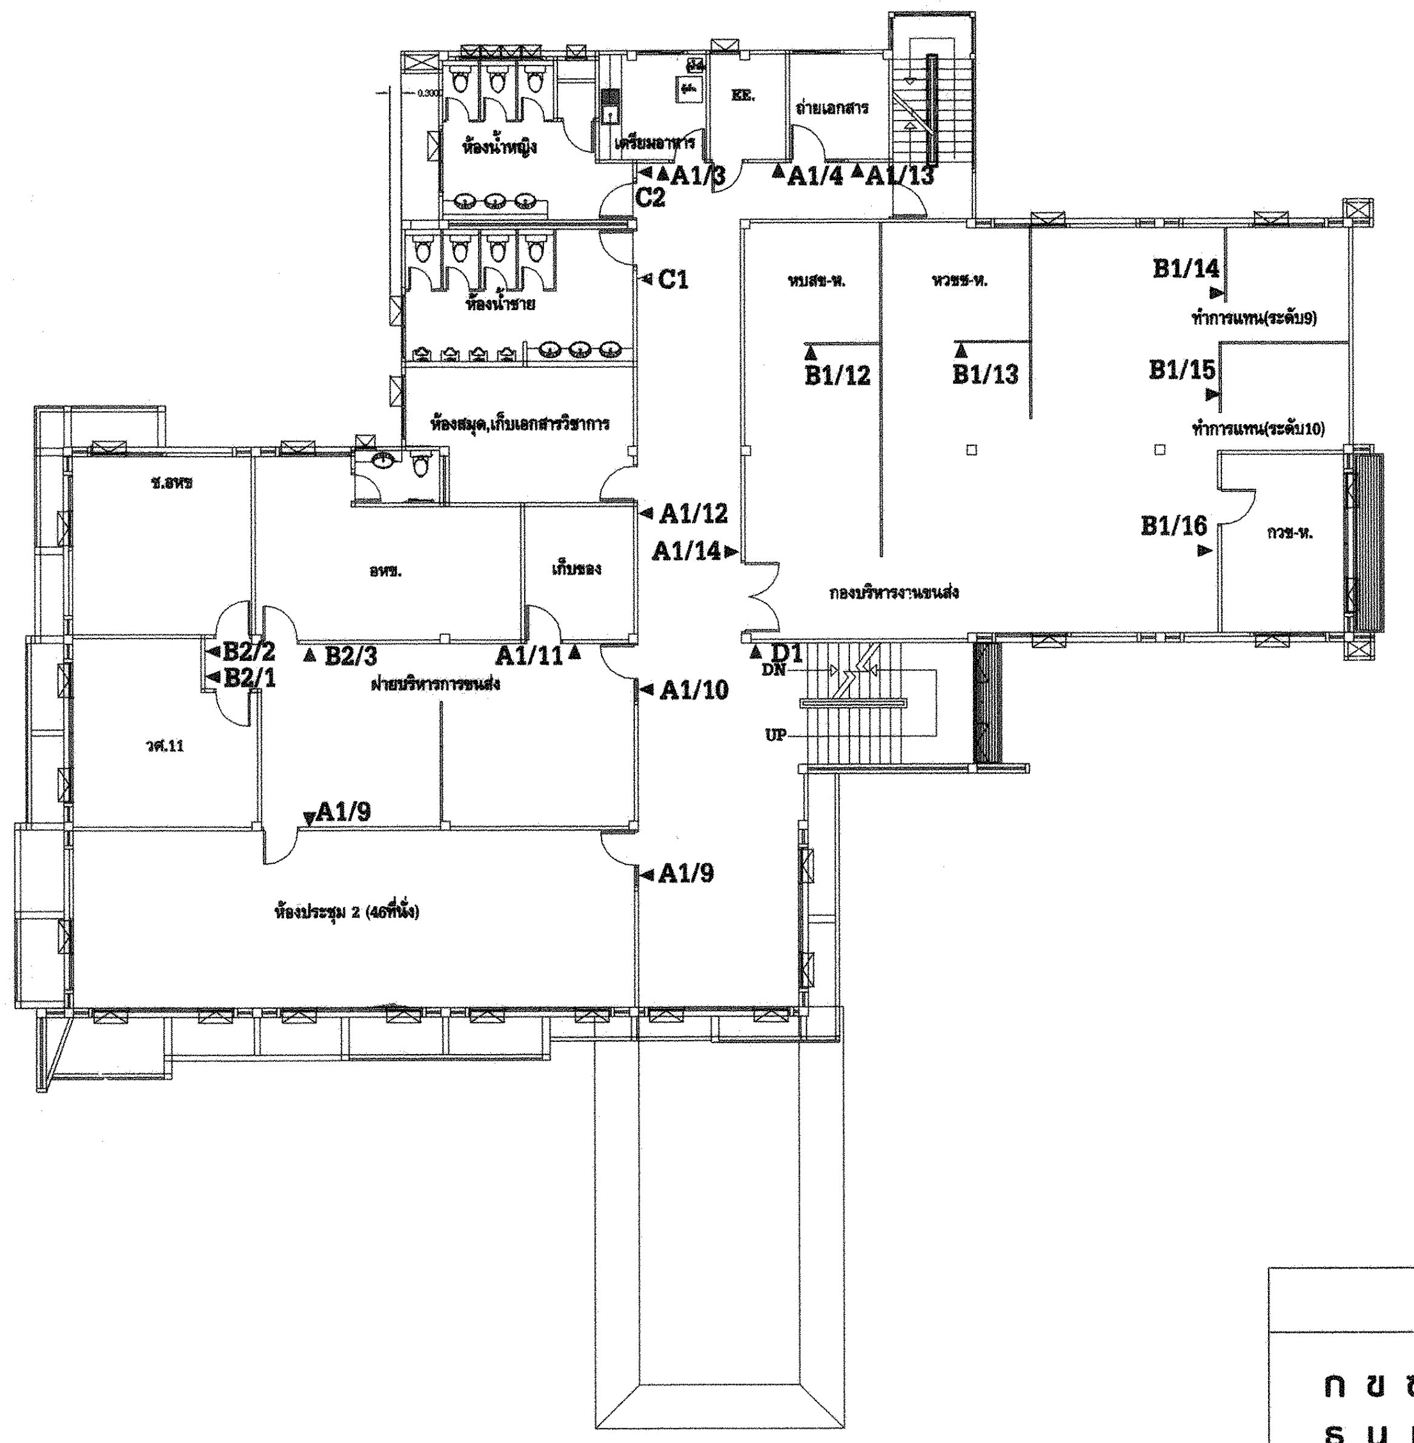

แปลนแสดงตำแหน่งติดตั้งป้าย ชั้น 2

มาตราส่วน 1 : 200

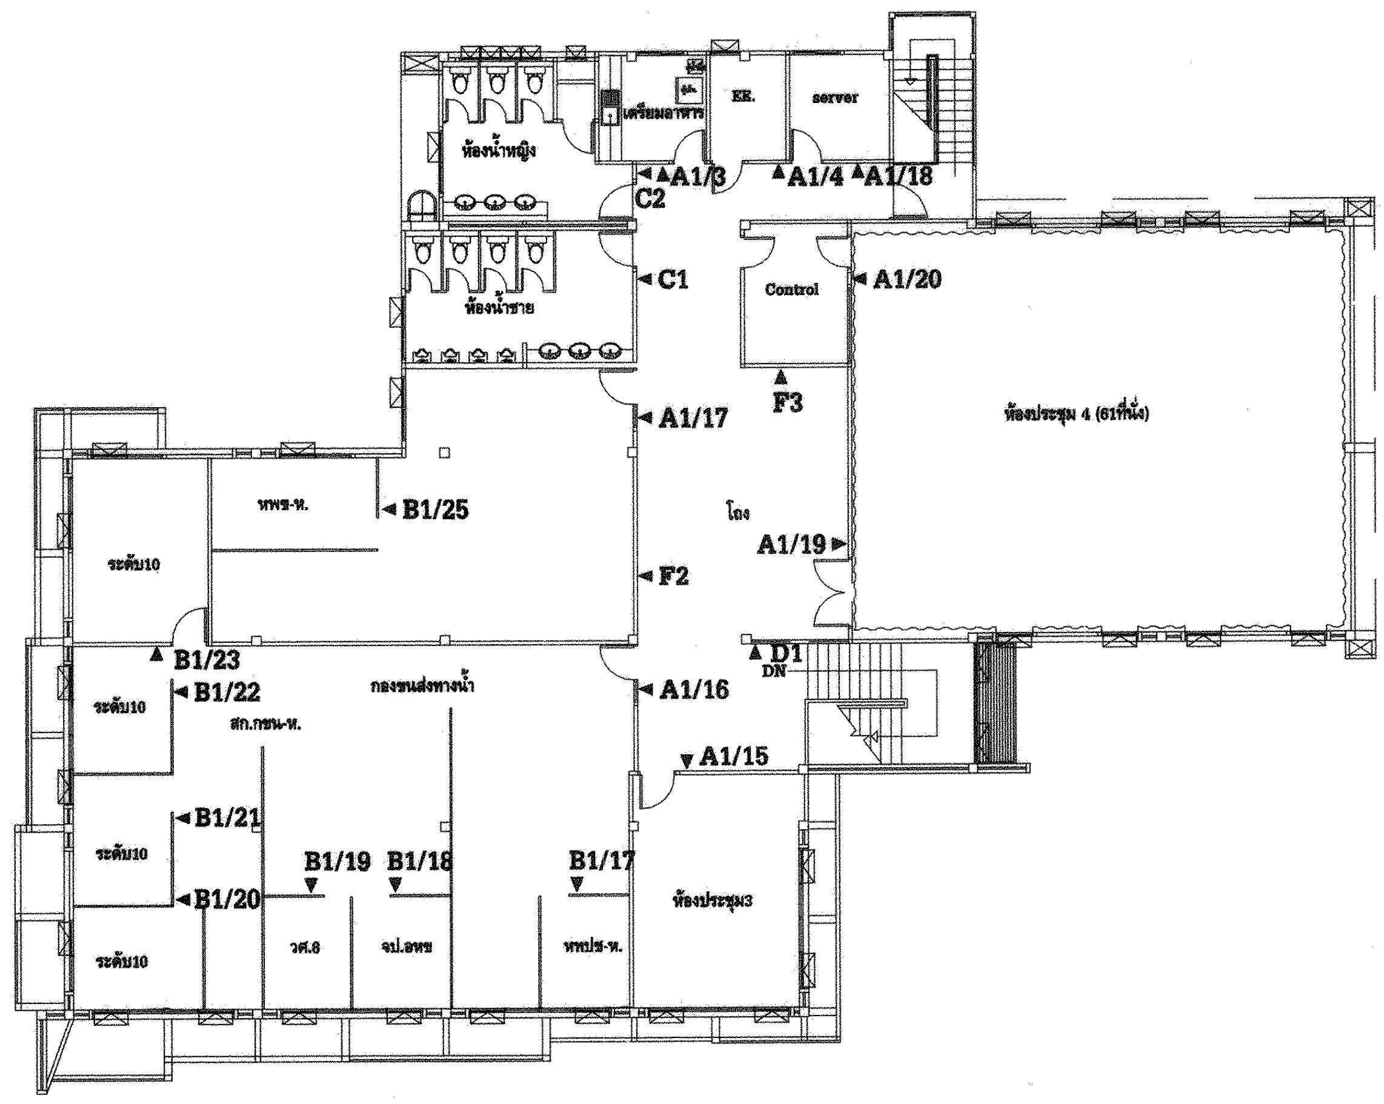

แปลนแสดงตำแหน่งติดตั้งป้าย ชั้น 3

มาตราส่วน 1 : 200

Font : RSU	Font : ThaiSans Neue
ก ข ฃ ค ฅ ฆ ง จ ฉ ช ซ ฌ ญ ฎ ฏ ฐ ฑ ฒ ณ ด ต ถ ท ธ น บ ป ผ ฝ พ ฟ ภ ม ย ร ล ว ศ ษ ส ห ฬ อ ฮ A B C D E F G H I J K L M N O P Q R S T W X Y Z a b c d e f g h i j k l m n o p q r s t u v w x y z 1 2 3 4 5 6 7 8 9 0	ก ข ฃ ค ฅ ฆ ง จ ฉ ช ซ ฌ ญ ฎ ฏ ฐ ฑ ฒ ณ ด ต ถ ท ธ น บ ป ผ ฝ พ ฟ ภ ม ย ร ล ว ศ ษ ส ห ฬ อ ฮ A B C D E F G H I J K L M N O P Q R S T U V W X Y Z a b c d e f g h i j k l m n o p q r s t u v w x y z 1 2 3 4 5 6 7 8 9 0

รายการป้าย

รูปแบบป้าย	รหัส	ชื่อห้องตามแปลน	ข้อความ/สัญลักษณ์ในป้าย			จำนวน	ตำแหน่งติดตั้งป้าย
			ข้อความภาษาไทย	ข้อความภาษาอังกฤษ	สัญลักษณ์		
A	A1/1	กองขนส่งทางบก	กองขนส่ง	Transportation Department	-	1	ติดสูงจากพื้นถึงขอบบนป้าย 150 ซม. ตำแหน่งกึ่งกลางของกระจกข้างประตู
	A1/2	หขสบ-ห./หคน-ห./หขสน-ห.	หขสบ-ห./หคน-ห./หขสน-ห.	Transportation Department	-	1	ติดสูงจากพื้นถึงขอบบนป้าย 150 ซม. ตำแหน่งกึ่งกลางของกระจกข้างประตู
	A1/3	เตรียมอาหาร	ห้องเตรียมอาหาร	Pantry	-	3	ติดสูงจากพื้นถึงขอบบนป้าย 150 ซม. ห่างจากขอบผนัง/ประตูถึงขอบข้างป้าย 5 ซม.
	A1/4	EE.	ห้องไฟฟ้า	Electrical Room	-	3	ติดสูงจากพื้นถึงขอบบนป้าย 150 ซม. ห่างจากขอบผนัง/ประตูถึงขอบข้างป้าย 5 ซม.
	A1/5	ห้องแม่บ้าน	ห้องแม่บ้าน	Maid room	-	1	ติดสูงจากพื้นถึงขอบบนป้าย 150 ซม. ห่างจากขอบผนัง/ประตูถึงขอบข้างป้าย 5 ซม.
	A1/6	ห้องประชุม 1	ห้องประชุม 1	Meeting Room 1	-	1	ติดสูงจากพื้นถึงขอบบนป้าย 150 ซม. ตำแหน่งกึ่งกลางของกระจกข้างประตู
	A1/7	หวข-ห.	หวข-ห.	Transportation Academic Department	-	1	ติดสูงจากพื้นถึงขอบบนป้าย 150 ซม. ตำแหน่งกึ่งกลางของกระจกข้างประตู
	A1/8	หจรส-ห.	หจรส-ห.	Transport Department	-	1	ติดสูงจากพื้นถึงขอบบนป้าย 150 ซม. ตำแหน่งกึ่งกลางของกระจกข้างประตู
	A1/9	ห้องประชุม 2	ห้องประชุม 2	Meeting Room 2	-	2	ติดสูงจากพื้นถึงขอบบนป้าย 150 ซม. ตำแหน่งกึ่งกลางของกระจกข้างประตู
	A1/10	ฝ่ายบริหารการขนส่ง	ส่วนกลางฝ่ายขนส่ง	Logistic Management Division Office	-	1	ติดสูงจากพื้นถึงขอบบนป้าย 150 ซม. ตำแหน่งกึ่งกลางของกระจกข้างประตู
	A1/11	เก็บของ	ห้องเก็บของ	Storage	-	1	ติดสูงจากพื้นถึงขอบบนป้าย 150 ซม. ห่างจากขอบผนัง/ประตูถึงขอบข้างป้าย 5 ซม.
	A1/12	ห้องสมุด,เก็บเอกสารวิชาการ	ห้องสมุด	Library	-	1	ติดสูงจากพื้นถึงขอบบนป้าย 150 ซม. ห่างจากขอบผนัง/ประตูถึงขอบข้างป้าย 5 ซม.
	A1/13	ถ่ายเอกสาร	ห้องถ่ายเอกสาร	Xerox Room	-	1	ติดสูงจากพื้นถึงขอบบนป้าย 150 ซม. ห่างจากขอบผนัง/ประตูถึงขอบข้างป้าย 5 ซม.
	A1/14	กองบริหารงานขนส่ง	กองบริหารงานขนส่ง	Transportation Academic Department	-	1	ติดสูงจากพื้นถึงขอบบนป้าย 150 ซม. ห่างจากขอบผนัง/ประตูถึงขอบข้างป้าย 5 ซม.
	A1/15	ห้องประชุม 3	ห้องประชุม 3	Meeting room 3	-	1	ติดสูงจากพื้นถึงขอบบนป้าย 150 ซม. ห่างจากขอบผนัง/ประตูถึงขอบข้างป้าย 5 ซม.
	A1/16	กองขนส่งทางน้ำ	กองซ่อมเครื่องจักรและยานพาหนะ	Marinery and Vehicle Maintenance Department	-	1	ติดสูงจากพื้นถึงขอบบนป้าย 150 ซม. ตำแหน่งกึ่งกลางของกระจกข้างประตู
	A1/17	หพข-ห.	หพข-ห.	Tansportation Academic Department	-	1	ติดสูงจากพื้นถึงขอบบนป้าย 150 ซม. ตำแหน่งกึ่งกลางของกระจกข้างประตู
	A1/18	Server	ห้องเซิร์ฟเวอร์	Server Room	-	1	ติดสูงจากพื้นถึงขอบบนป้าย 150 ซม. ห่างจากขอบผนัง/ประตูถึงขอบข้างป้าย 5 ซม.
	A1/19	ห้องประชุม 4	ห้องประชุม 4	Meeting Room 4	-	1	ติดสูงจากพื้นถึงขอบบนป้าย 150 ซม. ห่างจากขอบผนัง/ประตูถึงขอบข้างป้าย 5 ซม.
	A1/20	Control	ห้องควบคุม	Control Room	-	1	ติดสูงจากพื้นถึงขอบบนป้าย 150 ซม. ตำแหน่งกึ่งกลางของกระจกข้างประตู
B	B1/1	จป.	(ชื่อบุคคล/ตำแหน่ง)	-	-	1	ติดบริเวณกระจกของ partition ขอบบน/ขอบข้างป้ายห่างจากขอบกระจก 4 ซม.
	B1/2	วศ.10	(ชื่อบุคคล/ตำแหน่ง)	-	-	1	ติดบริเวณกระจกของ partition ขอบบน/ขอบข้างป้ายห่างจากขอบกระจก 4 ซม.
	B1/3	กขส-ห.	(ชื่อบุคคล/ตำแหน่ง)	-	-	1	ติดสูงจากพื้นถึงขอบบนป้าย 150 ซม. ตำแหน่งกึ่งกลางประตู
	B1/4	หขสน-ห.	(ชื่อบุคคล/ตำแหน่ง)	-	-	1	ติดบริเวณกระจกของ partition ขอบบน/ขอบข้างป้ายห่างจากขอบกระจก 4 ซม.
	B1/5	หคน-ห.	(ชื่อบุคคล/ตำแหน่ง)	-	-	1	ติดบริเวณกระจกของ partition ขอบบน/ขอบข้างป้ายห่างจากขอบกระจก 4 ซม.
	B1/6	หขสบ-ห.	(ชื่อบุคคล/ตำแหน่ง)	-	-	1	ติดบริเวณกระจกของ partition ขอบบน/ขอบข้างป้ายห่างจากขอบกระจก 4 ซม.
	B1/7	หวข-ห.	(ชื่อบุคคล/ตำแหน่ง)	-	-	1	ติดบริเวณกระจกของ partition ขอบบน/ขอบข้างป้ายห่างจากขอบกระจก 4 ซม.
	B1/8	ระดับ9	(ชื่อบุคคล/ตำแหน่ง)	-	-	1	ติดบริเวณกระจกของ partition ขอบบน/ขอบข้างป้ายห่างจากขอบกระจก 4 ซม.
	B1/9	หจรส-ห.	(ชื่อบุคคล/ตำแหน่ง)	-	-	1	ติดบริเวณกระจกของ partition ขอบบน/ขอบข้างป้ายห่างจากขอบกระจก 4 ซม.
	B1/10	(ยกเลิก)	(ยกเลิก)	(ยกเลิก)	-	-	(ยกเลิก)
	B1/11	(ยกเลิก)	(ยกเลิก)	(ยกเลิก)	-	-	(ยกเลิก)
	B1/12	หบสข-ห.	(ชื่อบุคคล/ตำแหน่ง)	-	-	1	ติดบริเวณกระจกของ partition ขอบบน/ขอบข้างป้ายห่างจากขอบกระจก 4 ซม.
	B1/13	หวขข-ห.	(ชื่อบุคคล/ตำแหน่ง)	-	-	1	ติดบริเวณกระจกของ partition ขอบบน/ขอบข้างป้ายห่างจากขอบกระจก 4 ซม.
	B1/14	ทำการแทน (ระดับ9)	(ชื่อบุคคล/ตำแหน่ง)	-	-	1	ติดบริเวณกระจกของ partition ขอบบน/ขอบข้างป้ายห่างจากขอบกระจก 4 ซม.
	B1/15	ทำการแทน (ระดับ10)	(ชื่อบุคคล/ตำแหน่ง)	-	-	1	ติดสูงจากพื้นถึงขอบบนป้าย 150 ซม. ห่างจากขอบผนัง/ประตูถึงขอบข้างป้าย 5 ซม.
	B1/16	กวข-ห.	(ชื่อบุคคล/ตำแหน่ง)	-	-	1	ติดสูงจากพื้นถึงขอบบนป้าย 150 ซม. ห่างจากขอบผนัง/ประตูถึงขอบข้างป้าย 5 ซม.
	B1/17	หทปข-ห.	(ชื่อบุคคล/ตำแหน่ง)	-	-	1	ติดบริเวณกระจกของ partition ขอบบน/ขอบข้างป้ายห่างจากขอบกระจก 4 ซม.
	B1/18	จป.อหข.	(ชื่อบุคคล/ตำแหน่ง)	-	-	1	ติดบริเวณกระจกของ partition ขอบบน/ขอบข้างป้ายห่างจากขอบกระจก 4 ซม.
	B1/19	วศ.8	(ชื่อบุคคล/ตำแหน่ง)	-	-	1	ติดบริเวณกระจกของ partition ขอบบน/ขอบข้างป้ายห่างจากขอบกระจก 4 ซม.
	B1/20	ระดับ10	(ชื่อบุคคล/ตำแหน่ง)	-	-	1	ติดบริเวณกระจกของ partition ขอบบน/ขอบข้างป้ายห่างจากขอบกระจก 4 ซม.
	B1/21	ระดับ10	(ชื่อบุคคล/ตำแหน่ง)	-	-	1	ติดบริเวณกระจกของ partition ขอบบน/ขอบข้างป้ายห่างจากขอบกระจก 4 ซม.
	B1/22	ระดับ10	(ชื่อบุคคล/ตำแหน่ง)	-	-	1	ติดบริเวณกระจกของ partition ขอบบน/ขอบข้างป้ายห่างจากขอบกระจก 4 ซม.
	B1/23	ระดับ10	(ชื่อบุคคล/ตำแหน่ง)	-	-	1	ติดสูงจากพื้นถึงขอบบนป้าย 150 ซม. ห่างจากขอบผนัง/ประตูถึงขอบข้างป้าย 5 ซม.
	B1/24	(ยกเลิก)	(ยกเลิก)	(ยกเลิก)	-	-	(ยกเลิก)
	B1/25	หพข-ห.	(ชื่อบุคคล/ตำแหน่ง)	-	-	1	ติดบริเวณกระจกของ partition ขอบบน/ขอบข้างป้ายห่างจากขอบกระจก 4 ซม.
	B2/1	วศ.11	(ชื่อบุคคล/ตำแหน่ง)	(ชื่อบุคคล/ตำแหน่ง)	-	1	ติดสูงจากพื้นถึงขอบบนป้าย 150 ซม. ห่างจากขอบผนัง/ประตูถึงขอบข้างป้าย 5 ซม.
	B2/2	ช.อหข.	(ชื่อบุคคล/ตำแหน่ง)	(ชื่อบุคคล/ตำแหน่ง)	-	1	ติดสูงจากพื้นถึงขอบบนป้าย 150 ซม. ห่างจากขอบผนัง/ประตูถึงขอบข้างป้าย 5 ซม.
	B2/3	อหข.	(ชื่อบุคคล/ตำแหน่ง)	(ชื่อบุคคล/ตำแหน่ง)	-	1	ติดสูงจากพื้นถึงขอบบนป้าย 150 ซม. ห่างจากขอบผนัง/ประตูถึงขอบข้างป้าย 5 ซม.
C	C1	WC ชาย	-	MAN	-	3	ติดสูงจากพื้นถึงขอบล่างป้าย 150 ซม. ห่างจากขอบประตู/ผนังถึงขอบข้างป้าย 5 ซม.
	C2	WC หญิง	-	WOMAN	-	3	
	C3	ห้องน้ำคนพิการ	-	HANDICAP	-	1	ติดสูงจากพื้นถึงขอบล่างป้าย 150 ซม. บริเวณกึ่งกลางของประตู
D	D1	-	-	Floor X (X=หมายเลขชั้น)	-	3	ติดสูงจากพื้นถึงขอบล่างป้าย 175 ซม. ห่างจากขอบผนังถึงขอบข้างป้าย 45 ซม.
F	F1	โถงต้อนรับ (ชั้น1)	-	-	-	1	ติดตั้งชิดขอบประตูด้านขวามือ
	F2	โถง (ชั้น3)	-	-	-	1	ติดตั้งชิดขอบประตูด้านซ้ายมือ
	F3	โถง (ชั้น3)	-	-	-	1	ติดตั้งตามแบบ

- A ป้ายห้อง
  - A1 ป้ายห้องติดผนัง
- B ป้ายชื่อ/ตำแหน่งบุคคล
  - B1 แผนก, ระดับ10, กอง, ระดับ11
  - B2 ช.ฝ่าย, ฝ่าย และช.ผวก.
- C ป้ายห้องน้ำ
  - C1 ป้ายห้องน้ำชาย
  - C2 ป้ายห้องน้ำหญิง
  - C3 ป้ายห้องน้ำคนพิการ
  - C4 ป้ายห้องน้ำรวม/อื่นๆ
- D ป้ายบอกชั้น
  - D1 ป้ายบอกชั้นติดผนัง
  - D2 ป้ายบอกระหว่าง2ชั้น
  - D3 ป้ายบอกชั้นที่ลิฟท์
- E ป้ายบอกทาง
  - E1 ป้าย Directory
  - E2 ป้ายบอกทางแขวนห้อยฝ้า
  - E3 ป้ายบอกทางติดผนัง
  - E4 ป้ายบอกทางติดผนังแบบชุด
- F ป้ายแบบพิเศษ
- G ป้ายภายนอกอาคาร
- H ป้ายอาคารจอดรถ
  - H1 ป้ายบอกตำแหน่งเสา
  - H2 ป้ายบอกชั้นอาคารจอดรถ
  - H3 ป้ายบอกทางอาคารจอดรถ
- I บอร์ดประชาสัมพันธ์
- J เฟอร์นิเจอร์, อื่นๆ

ข้อกำหนด

1. ตำแหน่งติดตั้งที่ระบุอาจมีการเปลี่ยนแปลงได้ตามความเหมาะสม ทั้งนี้ให้ปรึกษา กฟผ.
2. ในกรณีที่ ข้อความ ขนาด ตัวอักษร ที่ระบุในป้ายขัดแย้งกับแบบตกแต่งภายในหรือการใช้งาน ผู้รับจ้างต้องสอบถาม กฟผ. หากมีความผิดพลาดเกิดขึ้น ผู้รับจ้างจะต้องรับผิดชอบโดยสิ้นเชิง
3. ในการติดตั้งป้าย หากก่อให้เกิดความเสียหายกับสิ่งปลูกสร้างต่างๆ ที่ต่อเนื่อง ผู้รับจ้างต้องซ่อมและ/หรือเปลี่ยนให้อยู่ในสภาพดีใช้งานได้ดังเดิม
4. หากมีส่วนใดหรือข้อความใดในป้ายที่ต้องจัดทำรายละเอียดเพิ่มเติม เพื่อใช้ในการดำเนินงานจัดทำจริง นอกเหนือจากแบบตัวอย่างเท่าจริงที่ระบุในแบบ ผู้รับจ้างจะต้องจัดทำแบบ SHOP DRAWING ให้ กฟผ. พิจารณาอนุมัติก่อนดำเนินการจัดทำชิ้นงานจริง
5. วัสดุที่ใช้ติดตั้ง กำหนดให้เป็นชนิดโฟม ซิลิโคนใส และสกรูยึด แล้วแต่รูปแบบการติดตั้ง และพื้นผิวบริเวณที่ติดตั้งป้าย
6. หากป้ายติดตั้งบนกระจกใส ให้ติดสติ๊กเกอร์ 3M No.3225-55 ที่ด้านหลังกระจกใส
7. วัสดุสแตนเลสใช้สแตนเลส 304 ผิวและความหนาตามแบบ
8. วัสดุอะคริลิก สี ความหนาตามแบบ มาตรฐานเทียบเท่า Moden Glas
9. ให้ผู้รับจ้างส่งตัวอย่างสีและวัสดุให้ กฟผ. พิจารณาก่อน

หมายเหตุ : ข้อความภาษาไทยและภาษาอังกฤษ อาจมีการเปลี่ยนแปลงภายหลัง

กฟผ

การไฟฟ้าฝ่ายผลิตแห่งประเทศไทย
ฝ่ายออกแบบและบริหารงานก่อสร้าง
ได้รับการรับรอง ISO 9001:2008

53 หมู่ 2 ถนนจรัญสนิทวงศ์ บางกรวย นนทบุรี 11130 โทร436-1910-3

งานออกแบบ และ เอกสารประกอบแบบถือเป็นสมบัติของ ฝ่ายออกแบบและบริหารงานก่อสร้าง การไฟฟ้าฝ่ายผลิตแห่งประเทศไทย ห้ามผู้ใดนำไปใช้งาน ทำซ้ำ หรือ ดัดแปลง โดยไม่ได้รับอนุญาตเป็นลายลักษณ์อักษร จาก การไฟฟ้าฝ่ายผลิตแห่งประเทศไทย

ออกแบบ

สถาปนิก (นาย อดิศร ศรีสุพรรณ)
สถาปนิกภายใน (นางสาวศานติวร เอื้อประเสริฐ)
(นาย อภิสิทธิ์ ณัฐวรวโรฒม์)
วิศวกรโครงสร้าง (นาย กฤษณะ ฤทธีตานนท์)
วิศวกรสุขาภิบาล (นางสาว ปรางค์ทิพย์ ชัยเวส)
วิศวกรไฟฟ้า (นาย สุรเชษฐ์ ณ เชียงใหม่)
วิศวกรเครื่องกล (นาย เผด็จ โพธิ์แก้ว)

ตรวจสอบ

ผู้ควบคุมงาน กฟผ. บุญชัย ผดุงสมบัติถาวร
(นาย บุญชัย ผดุงสมบัติถาวร)
(นาย ดนุพงษ์ สรรพอุดม)
(นาย อภิศักดิ์ รำพึงกิจ)
(นาย นนทชัย สกุลรัศมีไพศาล)
หัวหน้าแผนกบริหารสัญญาก่อสร้างอาคาร
(นาย ศรชัย อภิบาลพลธรรม)

เห็นชอบ

(นาย สาโรจน์ จีนโก๊ว)
หัวหน้ากองบริหารงานก่อสร้าง

ผู้รับจ้าง

CAN DO CONSTRUCTION CO.,LTD
222 ถนนเทศบาลรังรักษ์เหนือ แขวงลาดยาว
เขตจตุจักร กรุงเทพมหานคร 10900
TEL. 591-3972 , 591-4906 FAX. 954-3759

เขียนแบบ

(นางสาว กัญญาพัชร แก้วทับทิม)

ตรวจสอบ

(นาย สำราญ เจริญวงศ์)

รับรอง

(นาย สำราญ เจริญวงศ์)
วิศวกรโครงการ

AS-BUILT DRAWING

งานอาคารสำนักงาน (อขน.)

แบบแสดง
แปลนแสดงตำแหน่งติดตั้งป้าย , รายการป้าย , ข้อกำหนด , รูปแบบตัวอักษร

อ้างอิงแบบ กฟผ. เลขที่	แบบเลขที่
SNO-OF12-3-I-16/19	AB-SNO-OF12-3-I-16/19
เลขที่งาน	**จำนวนแผ่น**
257112-3	19