แบบป้ายชนิด C

แบบป้าย C1

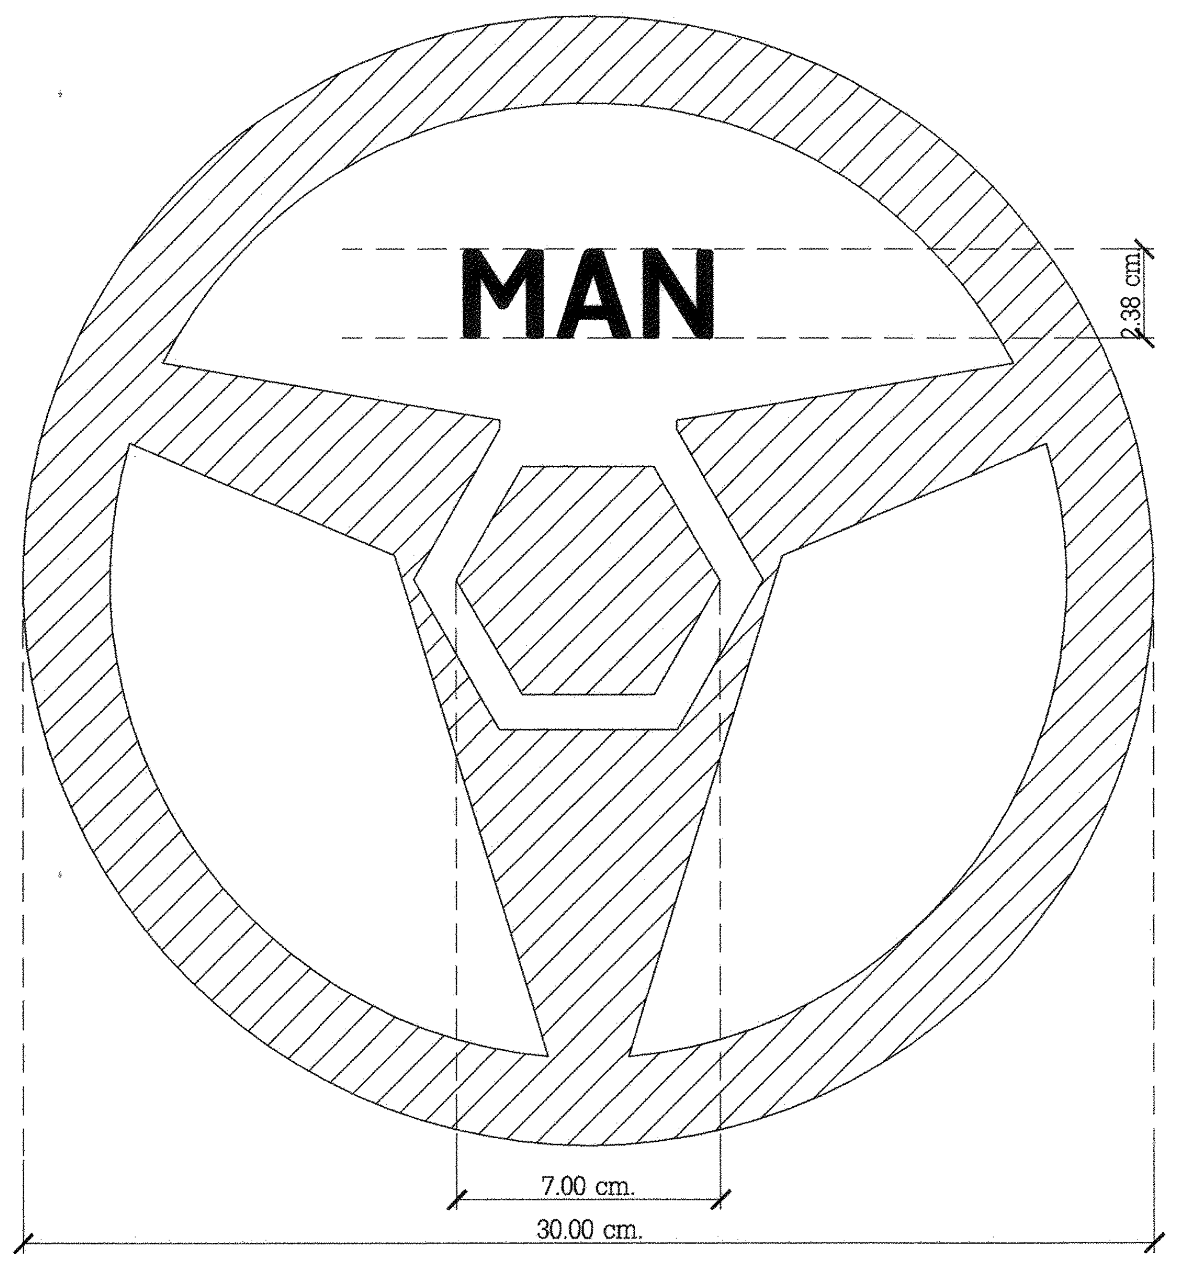
MAN
2.38 cm.
7.00 cm.
30.00 cm.

รูปด้านหน้า
มาตราส่วน 1 : 2

แบบป้าย C2

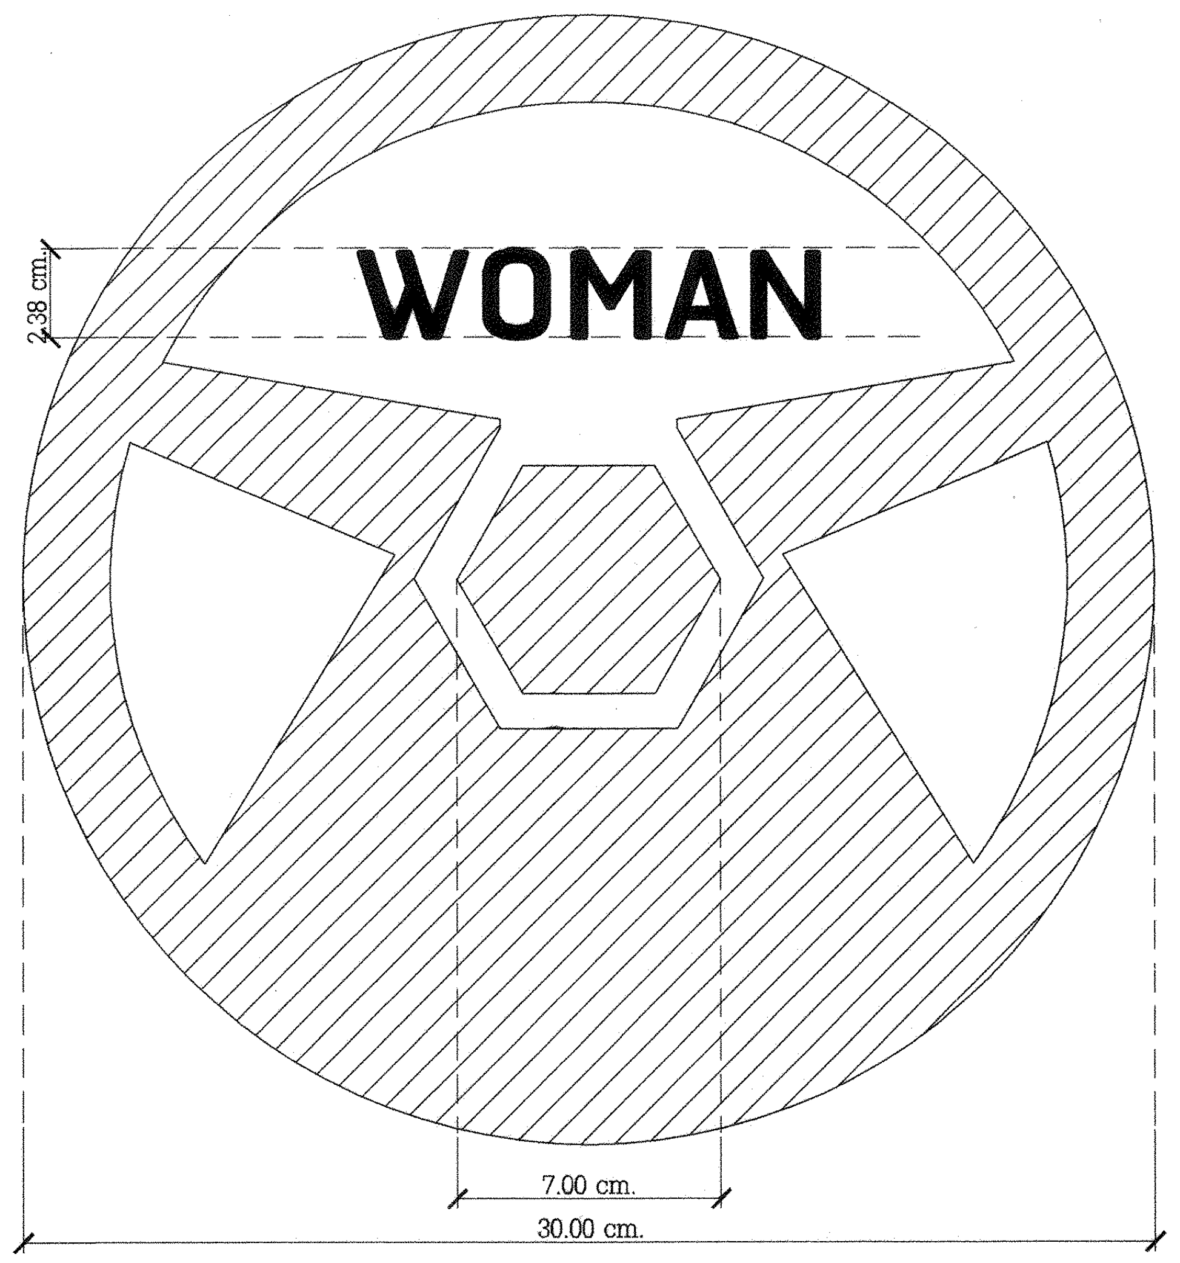
WOMAN
2.38 cm.
7.00 cm.
30.00 cm.

รูปด้านหน้า
มาตราส่วน 1 : 2

แบบป้าย C3

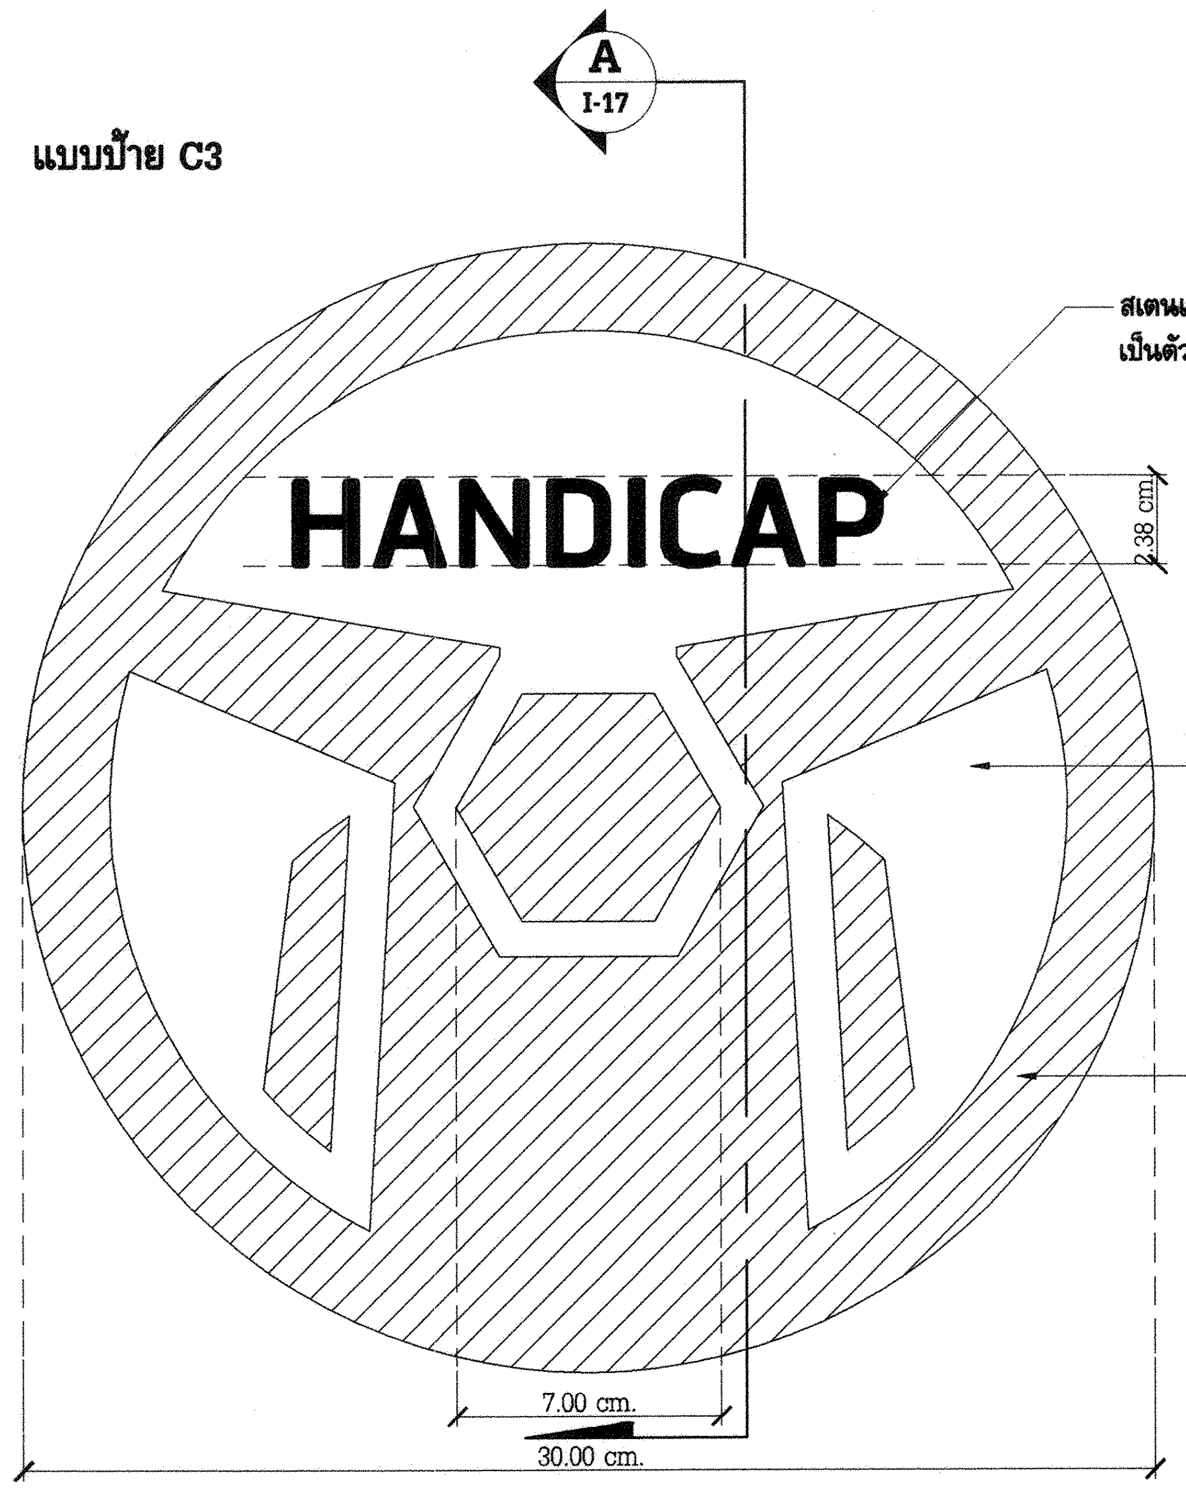
A
I-17
HANDICAP
2.38 cm.
7.00 cm.
30.00 cm.

รูปด้านหน้า
มาตราส่วน 1 : 2

สเตนเลส หนา 1.2 มม. ลายตามขวาง ไดคัท
เป็นตัวอักษร Font : RSU

สเตนเลส หนา 1.2 มม. ลายตามขวาง ไดคัท
เป็นตัวอักษร Font : RSU

อะครีลิคใสหนา 3 มม. ของ Alfaplus No.000
และติดสติ๊กเกอร์ผ้า No.050 ด้านหลัง

อะครีลิคใสหนา 3 มม.Alfaplus No.000
และติดสติ๊กเกอร์ผ้า No.050 ด้านหลัง

สเตนเลส hairline หนา 1.2 มม.
ลายตามขวาง ยกขอบสูง 2.5 ซม.
พร้อมไส้ plaswood หนา 10 มม.

สเตนเลส hairline หนา 1.2 มม.
ลายตามขวาง ยกขอบสูง 2.5 ซม.
พร้อมไส้ plaswood หนา 10 มม.

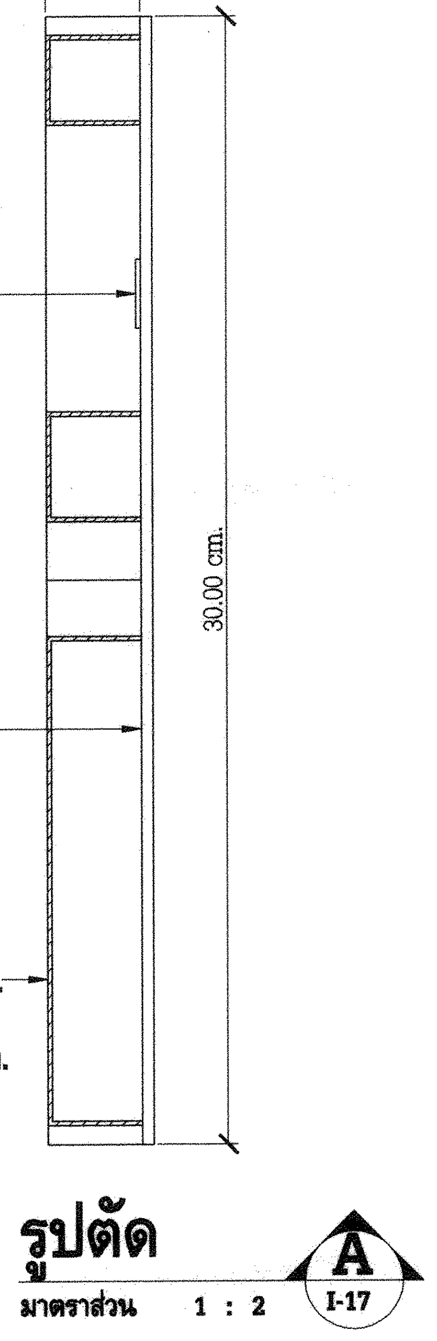
2.50 cm.
30.00 cm.
A
I-17

รูปตัด
มาตราส่วน 1 : 2

แบบป้ายชนิด A

แบบป้าย A1

กัดกรดถมสีเทาเข้มเป็นลายเส้น เทียบสี TOA No.8287

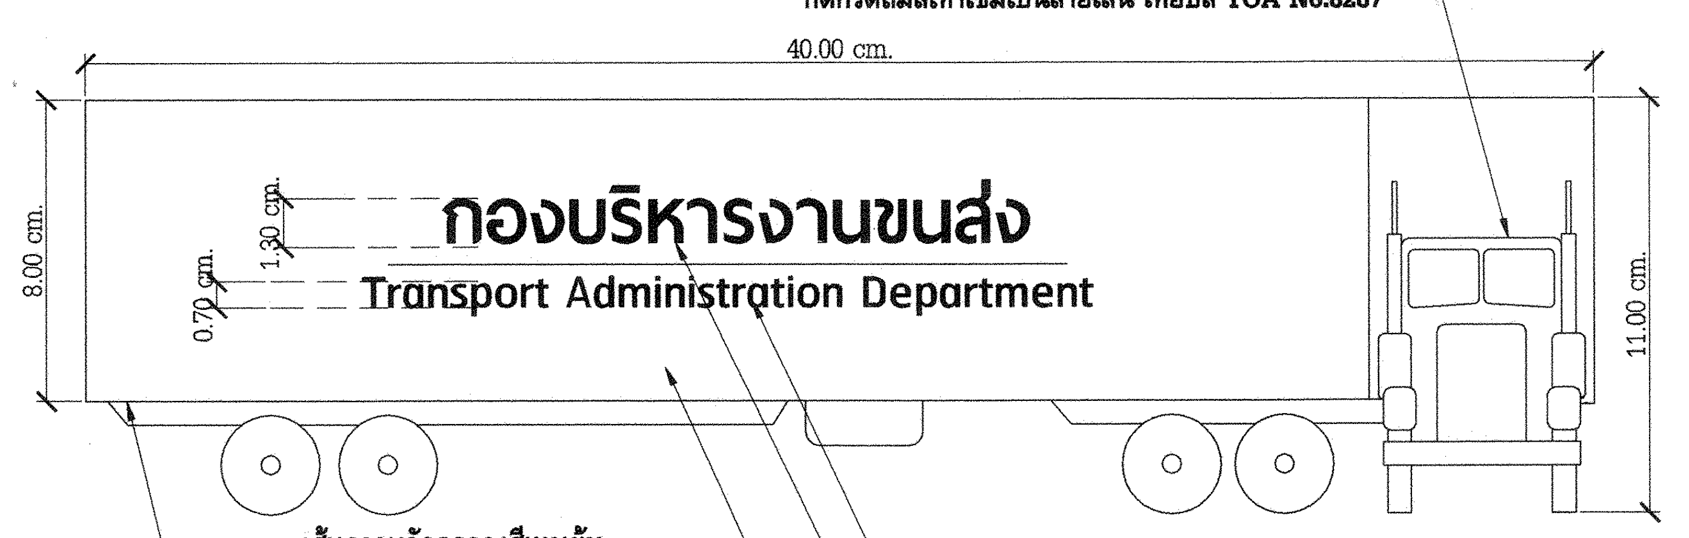
40.00 cm.
8.00 cm.
1.30 cm.
0.70 cm.
11.00 cm.
กองบริหารงานขนส่ง
Transport Administration Department

เส้นกรอบกัดกรดลงสีเทาเข้ม
เทียบสี TOA No.8287

ตัวอักษรติดสติกเกอร์สีดำทึบแสง 3M No.3225-53 Black
ตัวอักษร ภาษาไทย Font : Thaisans Neue
ตัวอักษร ภาษาอังกฤษ Font : RSU

สเตนเลส hairline 304 หนา 1.2 มม. ลายตามขวาง

รูปด้านหน้า
มาตราส่วน 1 : 2

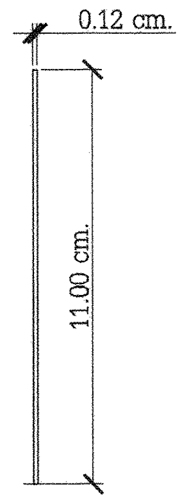
0.12 cm.
11.00 cm.

รูปด้านข้าง
มาตราส่วน 1 : 2

แบบป้ายชนิด B

แบบป้าย B1

สเตนเลส hairline 304 หนา 1.2 มม. ลายตามขวาง เลเซอร์ไดคัท

ตัวอักษรติดสติกเกอร์ไดคัทสีดำทึบแสง
3M No.3225-53 Black
Font : Thaisans Neue

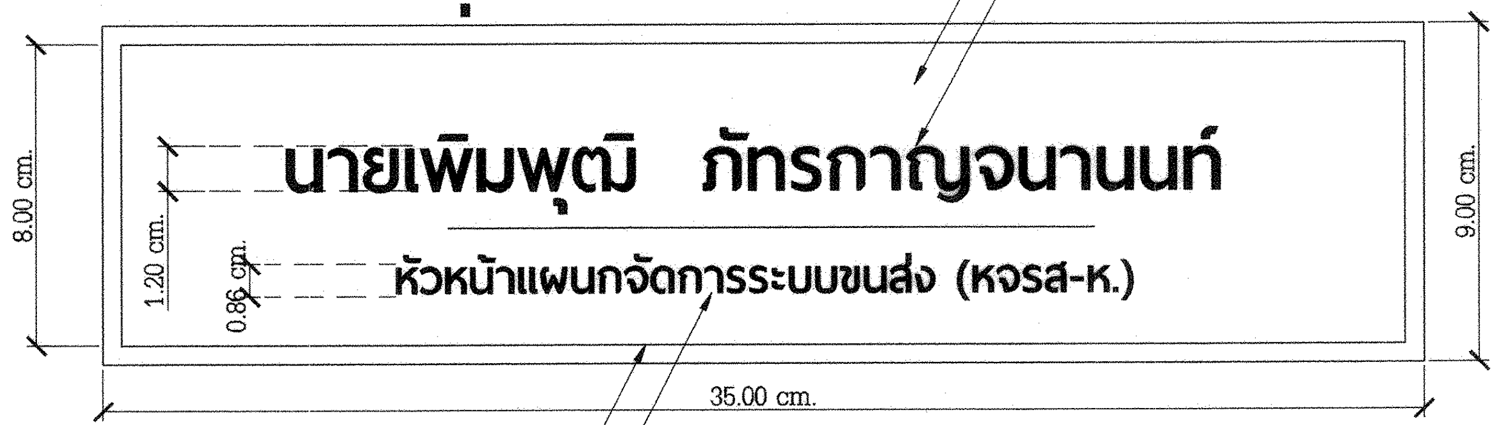
นายเพิมพุฒิ ภัทรกาญจนานนท์
หัวหน้าแผนกจัดการระบบขนส่ง (หจรส-ห.)
8.00 cm.
1.20 cm.
0.86 cm.
9.00 cm.
35.00 cm.

ลายเส้นกัดกรดถมสีเทาเข้ม

ตัวอักษรติดสติกเกอร์ไดคัทสีดำทึบแสง
3M No.3225-53 Black
Font : ThaiSans Neue

รูปด้านหน้า
มาตราส่วน 1 : 2

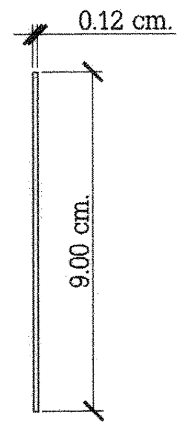
0.12 cm.
9.00 cm.

รูปด้านข้าง
มาตราส่วน 1 : 2

แบบป้าย B2

สเตนเลส hairline 304 หนา 1.2 มม. ลายตามขวาง เลเซอร์ไดคัท
ติดสติกเกอร์ไดคัทสีดำทึบแสง 3M No.3225-53 Black
ภาษาไทย Font : ThaiSans Neue
ภาษาอังกฤษ Font : RSU

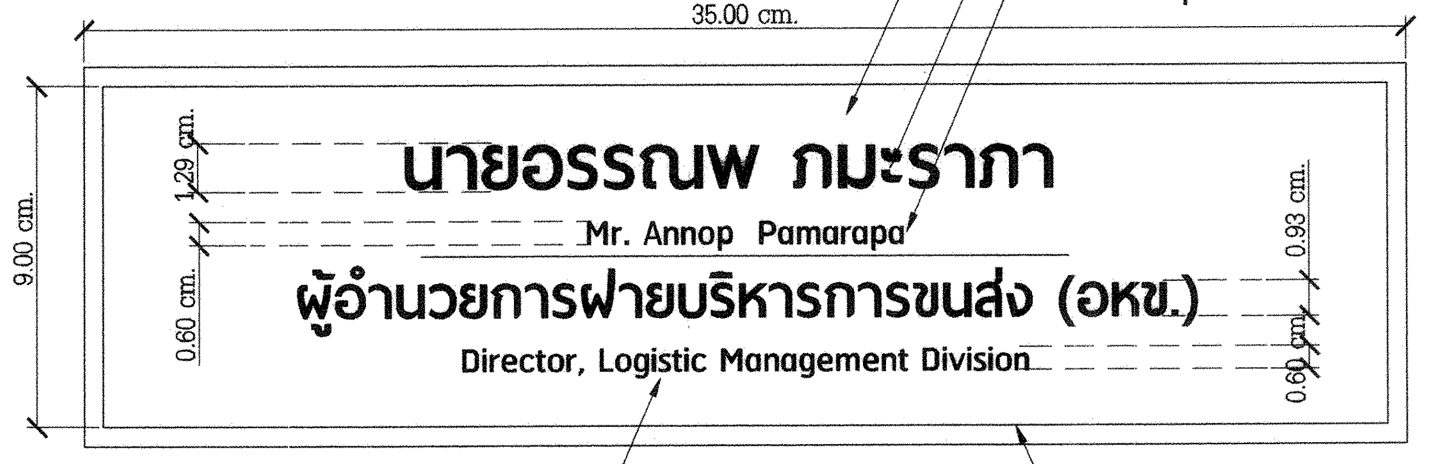
35.00 cm.
นายอรรณพ ภมะราภา
Mr. Annop Pamarapa
ผู้อำนวยการฝ่ายบริหารการขนส่ง (อหข.)
Director, Logistic Management Division
9.00 cm.
1.29 cm.
0.60 cm.
0.93 cm.
0.60 cm.

ตัวอักษรติดสติกเกอร์ไดคัทสีดำทึบแสง
3M No.3225-53 Black
ภาษาไทย Font : ThaiSans Neue
ภาษาอังกฤษ Font : RSU

ลายเส้นกัดกรดถมสีเทาเข้ม เทียบสี TOA 8287

รูปด้านหน้า
มาตราส่วน 1 : 2

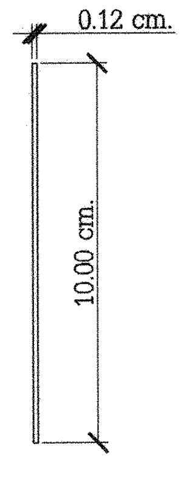
0.12 cm.
10.00 cm.

รูปด้านข้าง
มาตราส่วน 1 : 2

การไฟฟ้าฝ่ายผลิตแห่งประเทศไทย
ฝ่ายออกแบบและบริหารงานก่อสร้าง
ได้รับการรับรอง ISO 9001:2008
53 หมู่ 2 ถนนจรัญสนิทวงศ์ บางกรวย นนทบุรี 11130 โทร436-1910-3

งานออกแบบ และ เอกสารประกอบแบบถือเป็นสมบัติของ ฝ่ายออกแบบและบริหารงานก่อสร้าง การไฟฟ้าฝ่ายผลิตแห่งประเทศไทย ห้ามผู้ใดนำไปใช้งาน ทำซ้ำ หรือ ดัดแปลง โดยไม่ได้รับอนุญาตเป็นลายลักษณ์อักษร จาก การไฟฟ้าฝ่ายผลิตแห่งประเทศไทย

ออกแบบ

สถาปนิก (นาย อดิศร ศรีสุพรรณ)
สถาปนิกภายใน (นางสาวศานติวร เอื้อประเสริฐ)
(นาย อภิสิทธิ์ ณัฐวรวโรตม์)
วิศวกรโครงสร้าง (นาย กฤษณะ ฤทธีตานนท์)
วิศวกรสุขาภิบาล (นางสาว ปรางค์ทิพย์ ชัยเวส)
วิศวกรไฟฟ้า (นาย สุรเชษฐ์ ณ เชียงใหม่)
วิศวกรเครื่องกล (นาย เผด็จ โพธิ์แก้ว)

ตรวจสอบ

ผู้ควบคุมงาน กฟผ. บุญชัย ผดุงสมบัติถาวร
(นาย บุญชัย ผดุงสมบัติถาวร)
(นาย ดนุพงษ์ สรรพอุดม)
(นาย อภิศักดิ์ รำพึงกิจ)
(นาย นนทชัย สกุลรัศมีไพศาล)
หัวหน้าแผนกบริหารสัญญาก่อสร้างอาคาร
(นาย ศรชัย อภิบาลพลธรรม)

เห็นชอบ

(นาย สาโรจน์ จีนโก๊ว)
หัวหน้ากองบริหารงานก่อสร้าง

ผู้รับจ้าง

CAN DO CONSTRUCTION CO.,LTD
222 ถนนเทศบาลรังรักษ์เหนือ แขวงลาดยาว
เขตจตุจักร กรุงเทพมหานคร 10900
TEL. 591-3972 , 591-4906 FAX. 954-3759

เขียนแบบ
(นางสาว กัญญาพัชร แก้วทับทิม)

ตรวจสอบ
(นาย สำราญ เจริญวงศ์)

รับรอง
(นาย สำราญ เจริญวงศ์)
วิศวกรโครงการ

AS-BUILT DRAWING

งานอาคารสำนักงาน (อขน.)

แบบแสดง
แบบป้ายชนิด (A1) , (B1) , (B2) , (C1) , (C2) , (C3)

อ้างอิงแบบ กฟผ. เลขที่	แบบเลขที่
SNO-OF12-3-I-17/19	AB-SNO-OF12-3-I-17/19
เลขที่งาน	**จำนวนแผ่น**
257112-3	19