
แผ่นที่	AB-SNO-OF12-3-I-18/19	แบบก่อสร้าง

แบบป้ายชนิด F

แบบป้ายชนิด F1

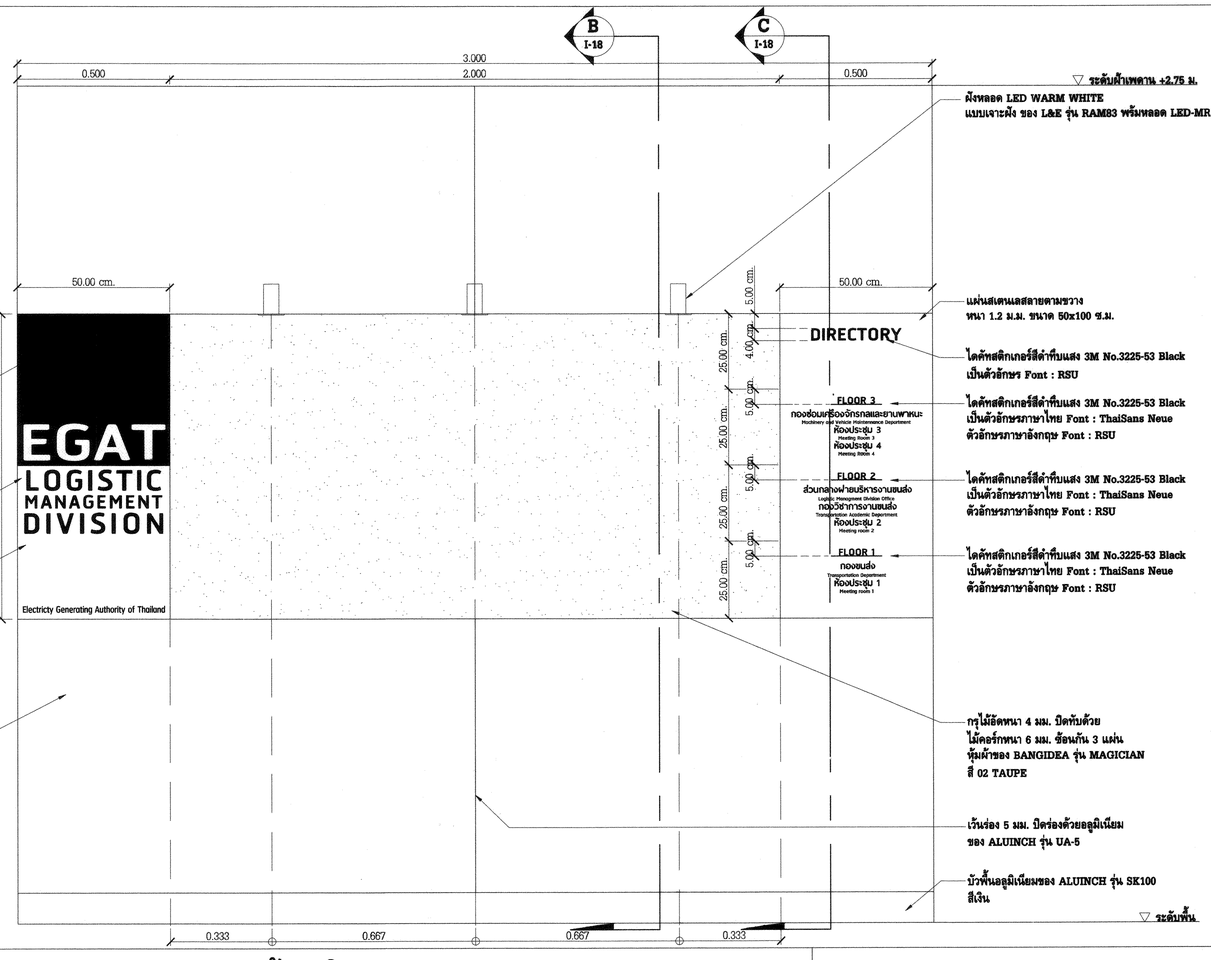

ไดคัทสติ๊กเกอร์สีดำ

ไดคัทสติ๊กเกอร์สีดำทึบแสง 3M No. 3225-53 Black ตัวอักษรภาษาอังกฤษ Font : RSU

แผ่นสเตนเลสลายตามขวาง หนา 1.2 ม.ม. ขนาด 50x100 ซม.

ลามิเนตของ Greenlam รุ่น Pettern-Store สี HGP 5571

ระดับผ้าเพดาน +2.75 ม.

ฝังหลอด LED WARM WHITE แบบเจาะฝัง ของ L&E รุ่น RAM83 พร้อมหลอด LED-MR16

แผ่นสเตนเลสลายตามขวาง หนา 1.2 ม.ม. ขนาด 50x100 ซ.ม.

ไดคัทสติกเกอร์สีดำทึบแสง 3M No.3225-53 Black เป็นตัวอักษร Font : RSU

ไดคัทสติกเกอร์สีดำทึบแสง 3M No.3225-53 Black เป็นตัวอักษรภาษาไทย Font : ThaiSans Neue ตัวอักษรภาษาอังกฤษ Font : RSU

ไดคัทสติกเกอร์สีดำทึบแสง 3M No.3225-53 Black เป็นตัวอักษรภาษาไทย Font : ThaiSans Neue ตัวอักษรภาษาอังกฤษ Font : RSU

ไดคัทสติกเกอร์สีดำทึบแสง 3M No.3225-53 Black เป็นตัวอักษรภาษาไทย Font : ThaiSans Neue ตัวอักษรภาษาอังกฤษ Font : RSU


กรุไม้อัดหนา 4 มม. ปิดทับด้วย ไม้คอร์กหนา 6 มม. ซ้อนกัน 3 แผ่น หุ้มผ้าของ BANGIDEA รุ่น MAGICIAN สี 02 TAUPE

เว้นร่อง 5 มม. ปิดร่องด้วยอลูมิเนียม ของ ALUINCH รุ่น UA-5

บัวพื้นอลูมิเนียมของ ALUINCH รุ่น SK100 สีเงิน

ระดับพื้น

รูปด้านหน้า
มาตราส่วน 1 : 10

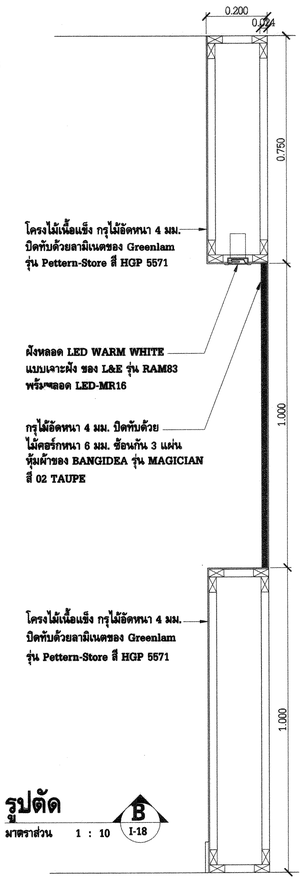


โครงไม้เนื้อแข็ง กรุไม้อัดหนา 4 มม. ปิดทับด้วยลามิเนตของ Greenlam รุ่น Pettern-Store สี HGP 5571

ฝังหลอด LED WARM WHITE แบบเจาะฝัง ของ L&E รุ่น RAM83 พร้อมหลอด LED-MR16

กรุไม้อัดหนา 4 มม. ปิดทับด้วย ไม้คอร์กหนา 6 มม. ซ้อนกัน 3 แผ่น หุ้มผ้าของ BANGIDEA รุ่น MAGICIAN สี 02 TAUPE

โครงไม้เนื้อแข็ง กรุไม้อัดหนา 4 มม. ปิดทับด้วยลามิเนตของ Greenlam รุ่น Pettern-Store สี HGP 5571

รูปตัด B I-18
มาตราส่วน 1 : 10

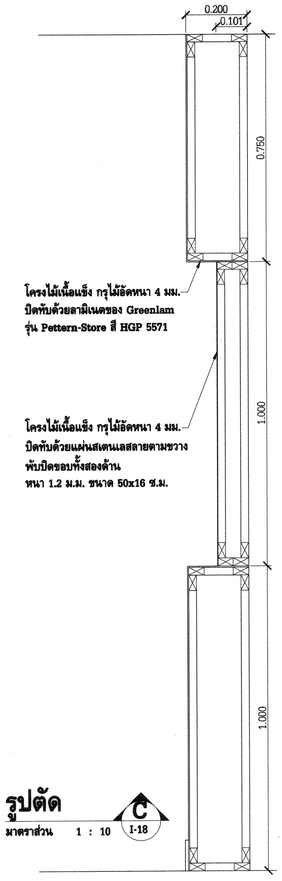


โครงไม้เนื้อแข็ง กรุไม้อัดหนา 4 มม. ปิดทับด้วยลามิเนตของ Greenlam รุ่น Pettern-Store สี HGP 5571

โครงไม้เนื้อแข็ง กรุไม้อัดหนา 4 มม. ปิดทับด้วยแผ่นสเตนเลสลายตามขวาง พับปิดขอบทั้งสองด้าน หนา 1.2 ม.ม. ขนาด 50x16 ซ.ม.

รูปตัด C I-18
มาตราส่วน 1 : 10

แบบป้ายชนิด D


แบบป้าย D1

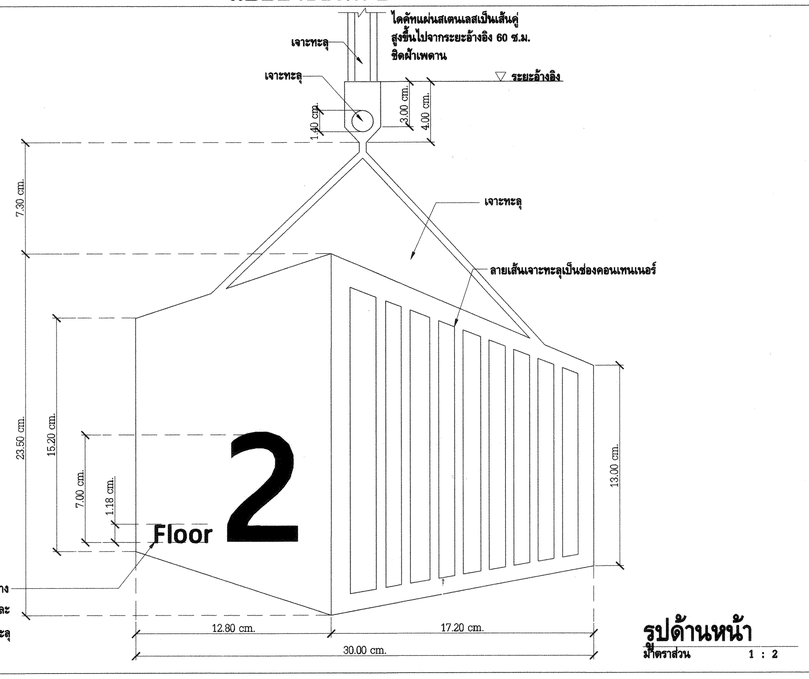

สเตนเลส hairline 304 1.2 มม. ลายตามขวาง ข้อความ "Floor" ใช้ Font : RSU และ "2" ใช้ Font : ThaiSans Neue โดยวิธีเจาะทะลุ

รูปด้านหน้า
มาตราส่วน 1 : 2

ภาพแสดงตำแหน่งติดตั้งป้าย

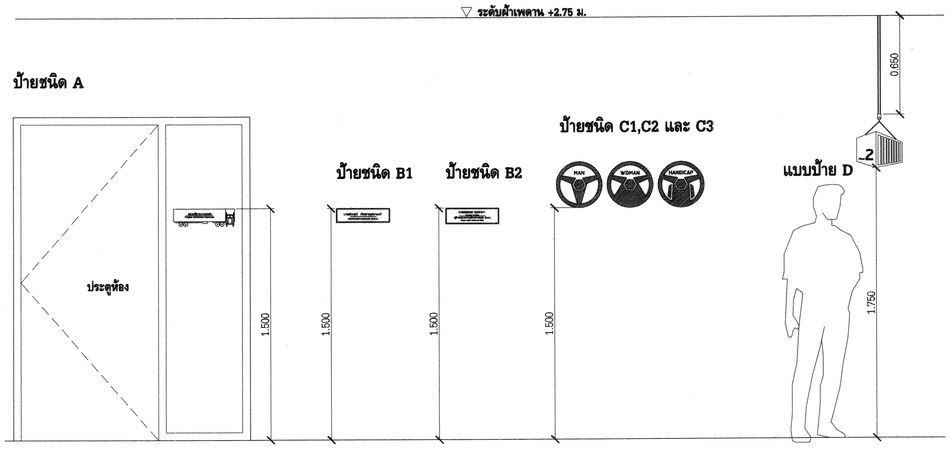

รูปด้านหน้า
มาตราส่วน 1 : 20

การไฟฟ้าฝ่ายผลิตแห่งประเทศไทย
ฝ่ายออกแบบและบริหารงานก่อสร้าง
ได้รับการรับรอง ISO 9001:2008
53 หมู่ 2 ถนนรัฐสนิทวงศ์ บางกรวย นนทบุรี 11130 โทร436-1910-3

งานออกแบบ และ เอกสารประกอบแบบถือเป็นสมบัติของ ฝ่ายออกแบบและบริหารงานก่อสร้าง การไฟฟ้าฝ่ายผลิตแห่งประเทศไทย ห้ามผู้ใดนำไปใช้งาน ทำซ้ำ หรือ ดัดแปลง โดยไม่ได้รับอนุญาตเป็นลายลักษณ์อักษร จาก การไฟฟ้าฝ่ายผลิตแห่งประเทศไทย

ออกแบบ

สถาปนิก	(นาย อดิศร ศรีสุพรรณ)
สถาปนิกภายใน	(นางสาวศรายศิวร เอี่ยมประเสริฐ)
	(นาย อภิสิทธิ์ ณัฐวรวโรหม์)
วิศวกรโครงสร้าง	(นาย กฤษณะ อุทธีศานนท์)
วิศวกรสุขาภิบาล	(นางสาว ปรางค์ทิพย์ ชัยเวส)
วิศวกรไฟฟ้า	(นาย สุรเชษฐ์ ณ เชียงใหม่)
วิศวกรเครื่องกล	(นาย เผด็จ โพธิ์แก้ว)

ตรวจสอบ

ผู้ควบคุมงาน กฟผ.	(นายบุญชัย มลุงสมบัติการ)
	(นาย ศรุพงษ์ สรรพอุดม)
	(นาย อภิศักดิ์ ร่ำพึงกิจ)
	(นาย ณนทชัย สกุลวัฒน์ไพศาล)
หัวหน้าแผนกบริหารสัญญาก่อสร้างอาคาร	(นาย ศรชัย อภิบาลพลธรรม)

เห็นชอบ

(นาย สโรจน์ จีนโก้ว)
หัวหน้าทองบริหารงานก่อสร้าง

ผู้รับจ้าง

CAN DO CONSTRUCTION CO.,LTD
222 ถนนเทศบาลรังษีเหนือ แขวงลาดยาว
เขตจตุจักร กรุงเทพมหานคร 10900
TEL. 591-3972 , 591-4906 FAX. 954-3759

เขียนแบบ
(นางสาว กัญญาพัชร แก้วทับทิม)

ตรวจสอบ
(นาย สำราญ เจริญวงศ์)

รับรอง
(นาย สำราญ เจริญวงศ์)
วิศวกรโครงการ

AS-BUILT DRAWING

งานอาคารสำนักงาน (อขน.)

แบบแสดง
แบบป้ายชนิด (D1) , (F1) ภาพแสดงตำแหน่งติดตั้งป้าย

อ้างอิงแบบ กฟผ. เลขที่	แบบเลขที่
SNO-OF12-3-I-18/19	AB-SNO-OF12-3-I-18/19
เลขที่งาน	จำนวนแผ่น
257112-3	19