แบบป้ายชนิด F

แบบป้ายชนิด F2

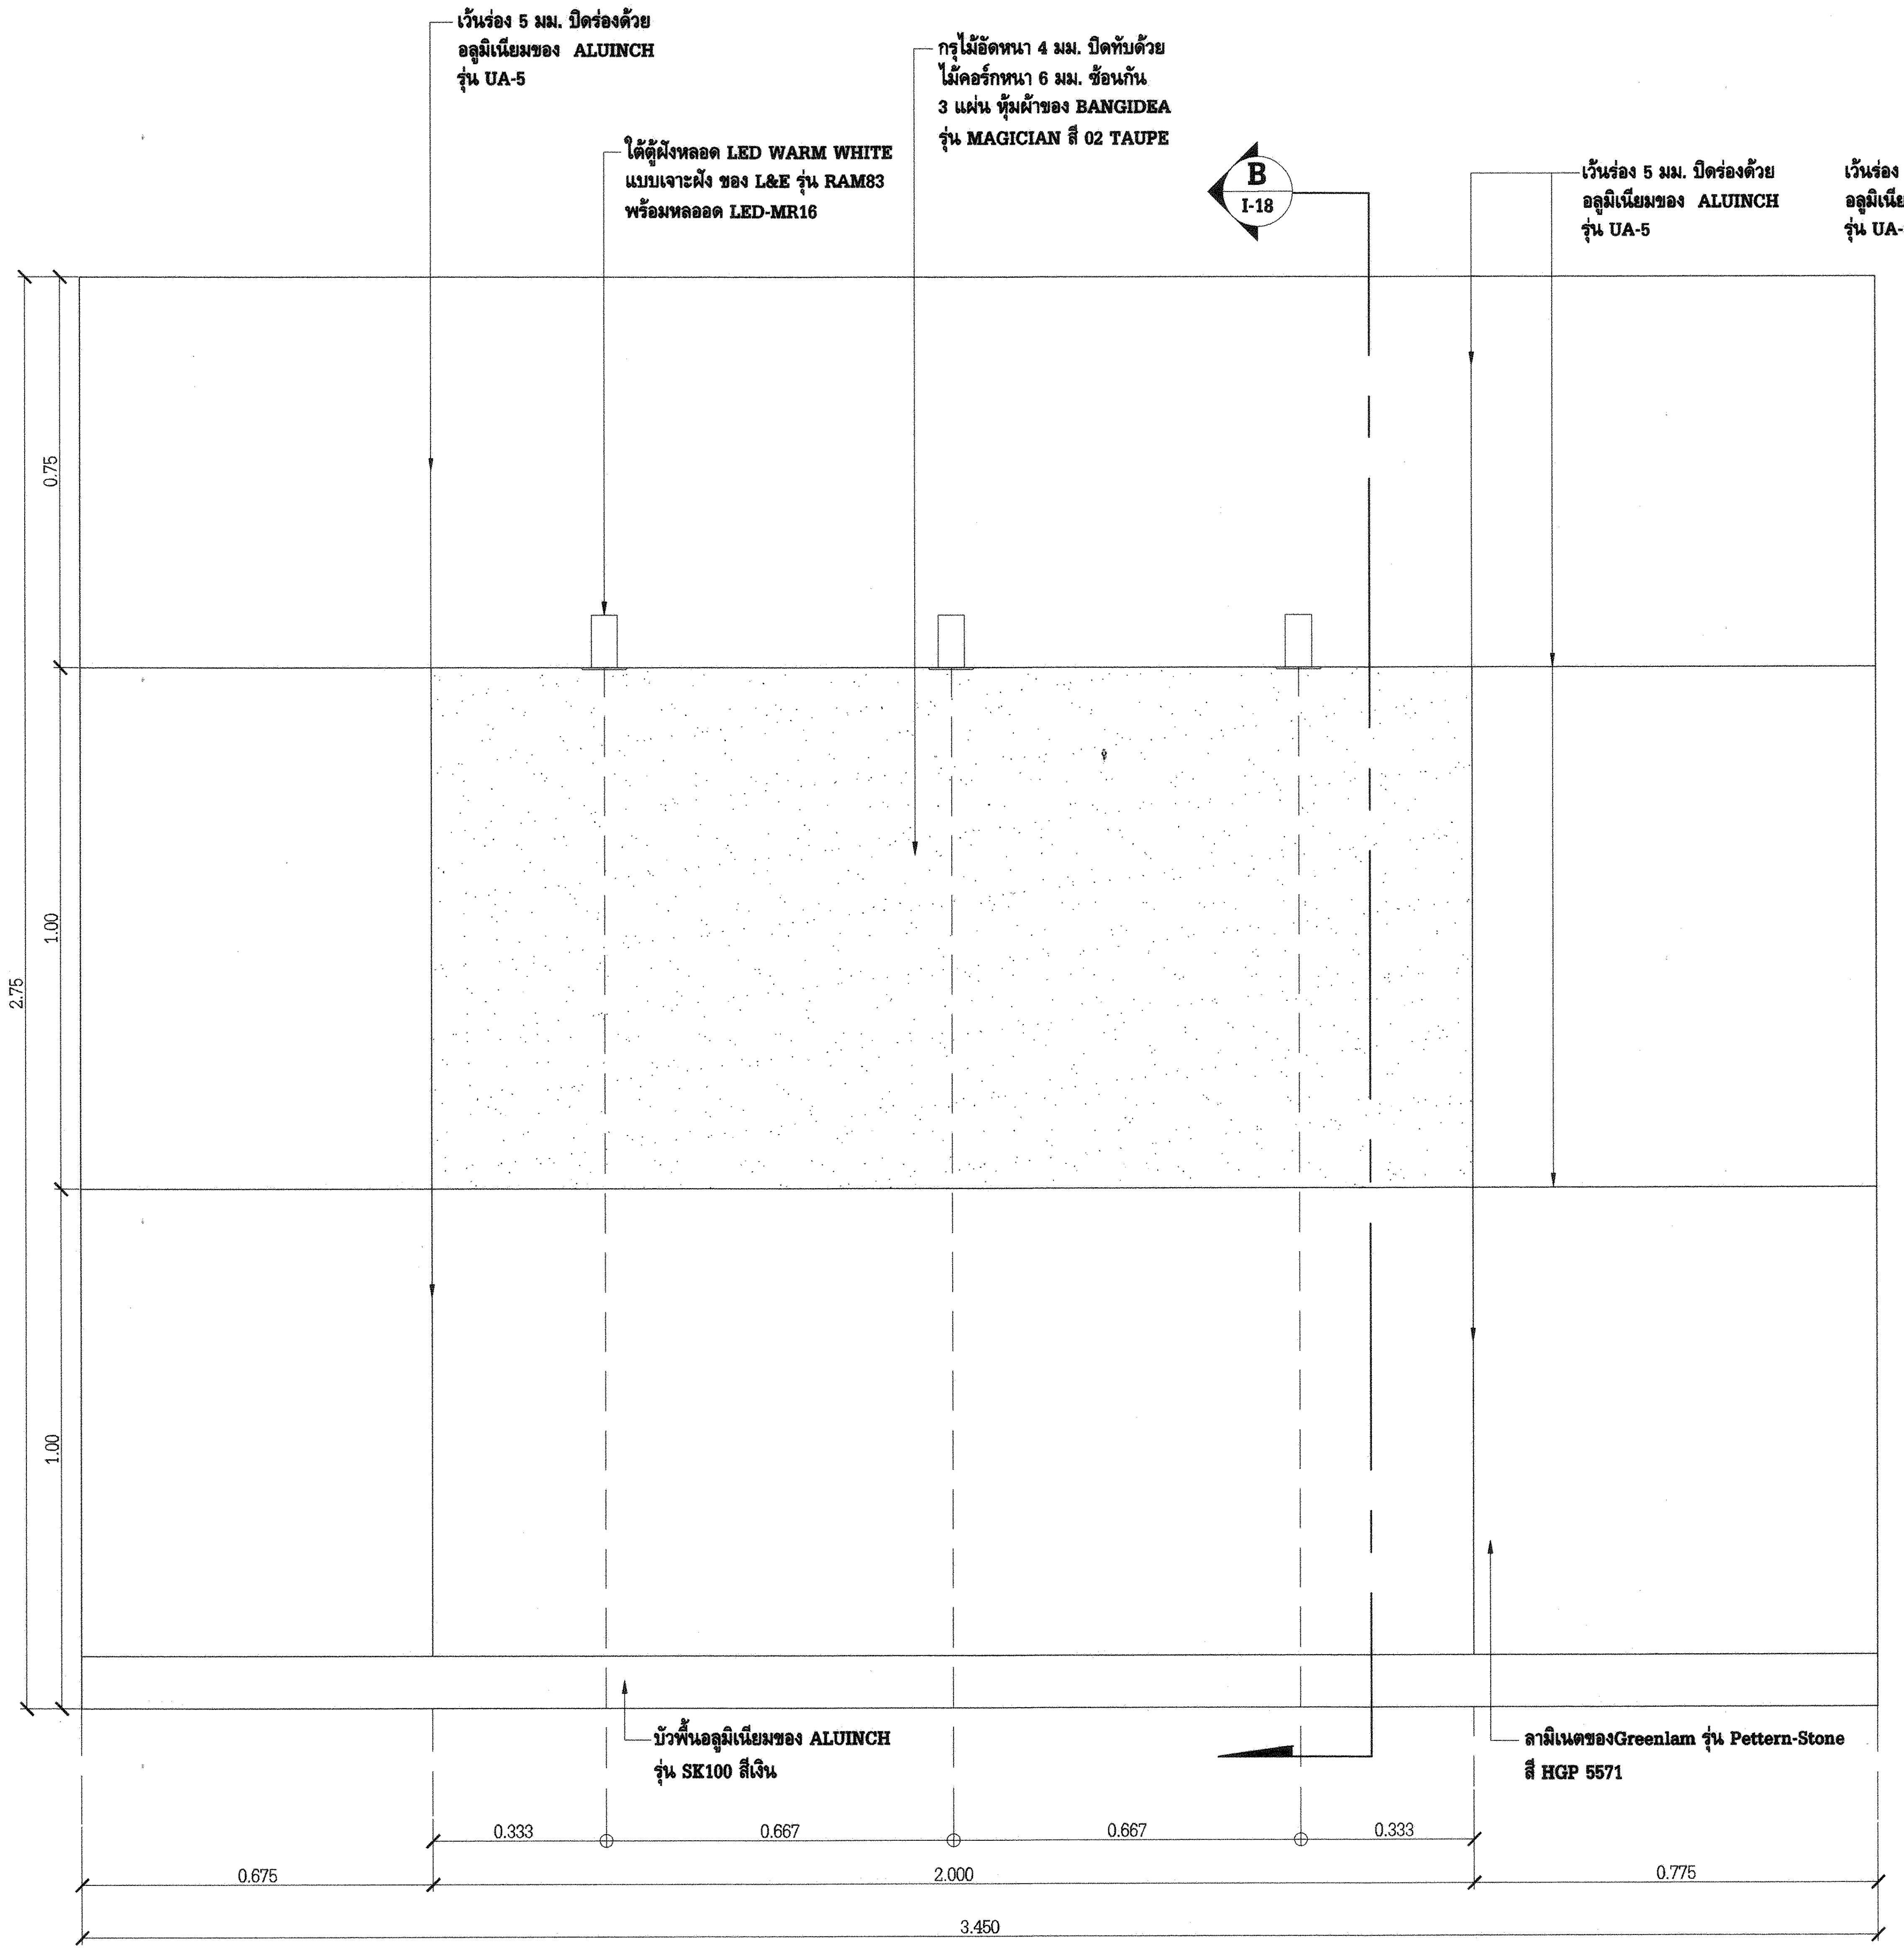
เว้นร่อง 5 มม. ปิดร่องด้วย
อลูมิเนียมของ ALUINCH
รุ่น UA-5
ใต้ตู้ฝังหลอด LED WARM WHITE
แบบเจาะฝัง ของ L&E รุ่น RAM83
พร้อมหลอดด LED-MR16
กรุไม้อัดหนา 4 มม. ปิดทับด้วย
ไม้คอร์กหนา 6 มม. ซ้อนกัน
3 แผ่น หุ้มผ้าของ BANGIDEA
รุ่น MAGICIAN สี 02 TAUPE
B
I-18
เว้นร่อง 5 มม. ปิดร่องด้วย
อลูมิเนียมของ ALUINCH
รุ่น UA-5
0.75
1.00
1.00
2.75
บัวพื้นอลูมิเนียมของ ALUINCH
รุ่น SK100 สีเงิน
ลามิเนตของGreenlam รุ่น Pettern-Stone
สี HGP 5571
0.333
0.667
0.667
0.333
0.675
2.000
0.775
3.450

รูปด้านหน้า
มาตราส่วน 1 : 10

แบบป้ายชนิด F3

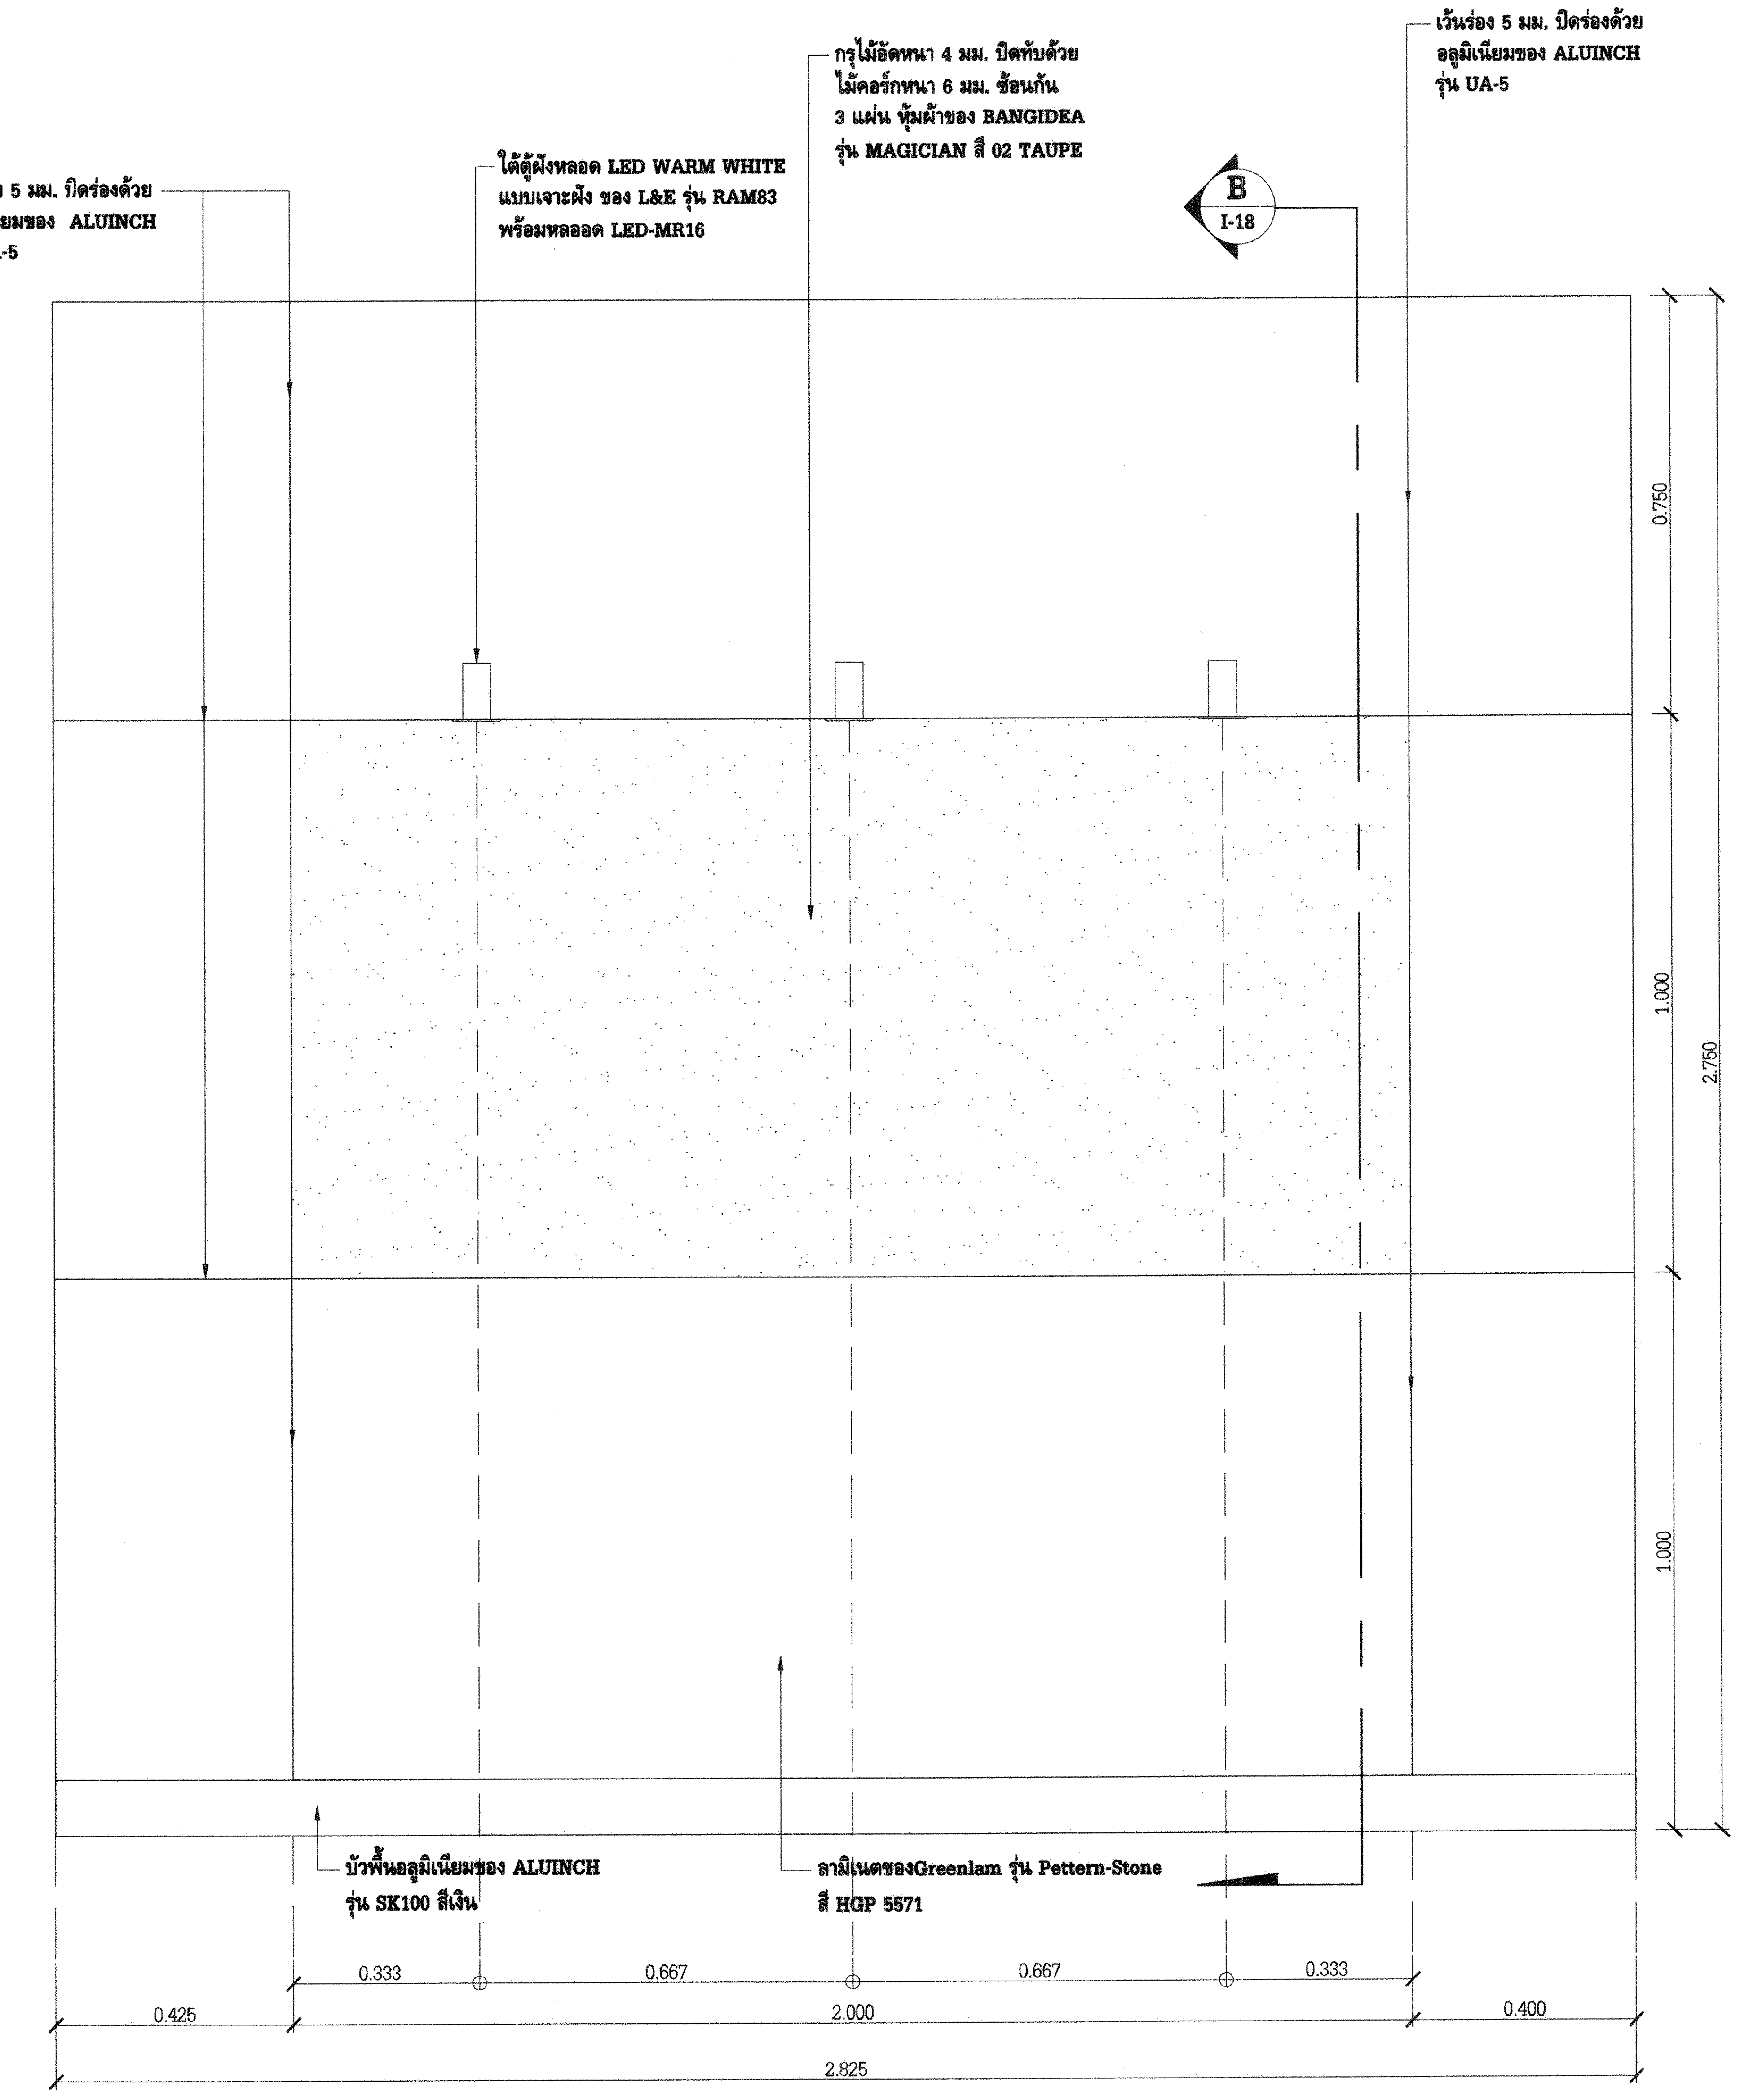
เว้นร่อง 5 มม. ปิดร่องด้วย
อลูมิเนียมของ ALUINCH
รุ่น UA-5
ใต้ตู้ฝังหลอด LED WARM WHITE
แบบเจาะฝัง ของ L&E รุ่น RAM83
พร้อมหลอดด LED-MR16
กรุไม้อัดหนา 4 มม. ปิดทับด้วย
ไม้คอร์กหนา 6 มม. ซ้อนกัน
3 แผ่น หุ้มผ้าของ BANGIDEA
รุ่น MAGICIAN สี 02 TAUPE
B
I-18
เว้นร่อง 5 มม. ปิดร่องด้วย
อลูมิเนียมของ ALUINCH
รุ่น UA-5
0.750
1.000
1.000
2.750
บัวพื้นอลูมิเนียมของ ALUINCH
รุ่น SK100 สีเงิน
ลามิเนตของGreenlam รุ่น Pettern-Stone
สี HGP 5571
0.333
0.667
0.667
0.333
0.425
2.000
0.400
2.825

รูปด้านหน้า
มาตราส่วน 1 : 10

การไฟฟ้าฝ่ายผลิตแห่งประเทศไทย
ฝ่ายออกแบบและบริหารงานก่อสร้าง
ได้รับการรับรอง ISO 9001:2008
53 หมู่ 2 ถนนจรัญสนิทวงศ์ บางกรวย นนทบุรี 11130 โทร436-1910-3

งานออกแบบ และ เอกสารประกอบแบบถือเป็นสมบัติของ ฝ่ายออกแบบและบริหารงานก่อสร้าง การไฟฟ้าฝ่ายผลิตแห่งประเทศไทย ห้ามผู้ใดนำไปใช้งาน ทำซ้ำ หรือ ดัดแปลง โดยไม่ได้รับอนุญาตเป็นลายลักษณ์อักษร จาก การไฟฟ้าฝ่ายผลิตแห่งประเทศไทย

ออกแบบ

สถาปนิก (นาย อดิศร ศรีสุพรรณ)
สถาปนิกภายใน (นางสาวศานติวร เอื้อประเสริฐ)
(นาย อภิสิทธิ์ ณัฐวรวโรตม์)
วิศวกรโครงสร้าง (นาย กฤษณะ ฤทธิตานนท์)
วิศวกรสุขาภิบาล (นางสาว ปรางค์ทิพย์ ชัยเวส)
วิศวกรไฟฟ้า (นาย สุรเชษฐ์ ณ เชียงใหม่)
วิศวกรเครื่องกล (นาย เผด็จ โพธิ์แก้ว)

ตรวจสอบ

ผู้ควบคุมงาน กฟผ. บุญชัย ผดุงสมบัติถาวร
(นาย บุญชัย ผดุงสมบัติถาวร)
(นาย ดนุพงษ์ สรรพอุดม)
(นาย อภิศักดิ์ รำพึงกิจ)
(นาย นนทชัย สกุลรัศมีไพศาล)
หัวหน้าแผนกบริหารสัญญาก่อสร้างอาคาร
(นาย ศรชัย อภิบาลพลธรรม)

เห็นชอบ

(นาย สาโรจน์ จีนโก๊ว)
หัวหน้ากองบริหารงานก่อสร้าง

ผู้รับจ้าง

CAN DO CONSTRUCTION CO.,LTD
222 ถนนเทศบาลรังรักษ์เหนือ แขวงลาดยาว
เขตจตุจักร กรุงเทพมหานคร 10900
TEL. 591-3972 , 591-4906 FAX. 954-3759

เขียนแบบ
(นางสาว กัญญาพัชร แก้วทับทิม)

ตรวจสอบ
(นาย สำราญ เจริญวงศ์)

รับรอง
(นาย สำราญ เจริญวงศ์)
วิศวกรโครงการ

AS-BUILT DRAWING

งานอาคารสำนักงาน (อขน.)

แบบแสดง
แบบป้ายชนิด (F2) , (F3)

อ้างอิงแบบ กฟผ. เลขที่	แบบเลขที่
SNO-OF12-3-I-19/19	AB-SNO-OF12-3-I-19/19
เลขที่งาน	**จำนวนแผ่น**
257112-3	19