AB-SNO-OF12-3-I-02/19

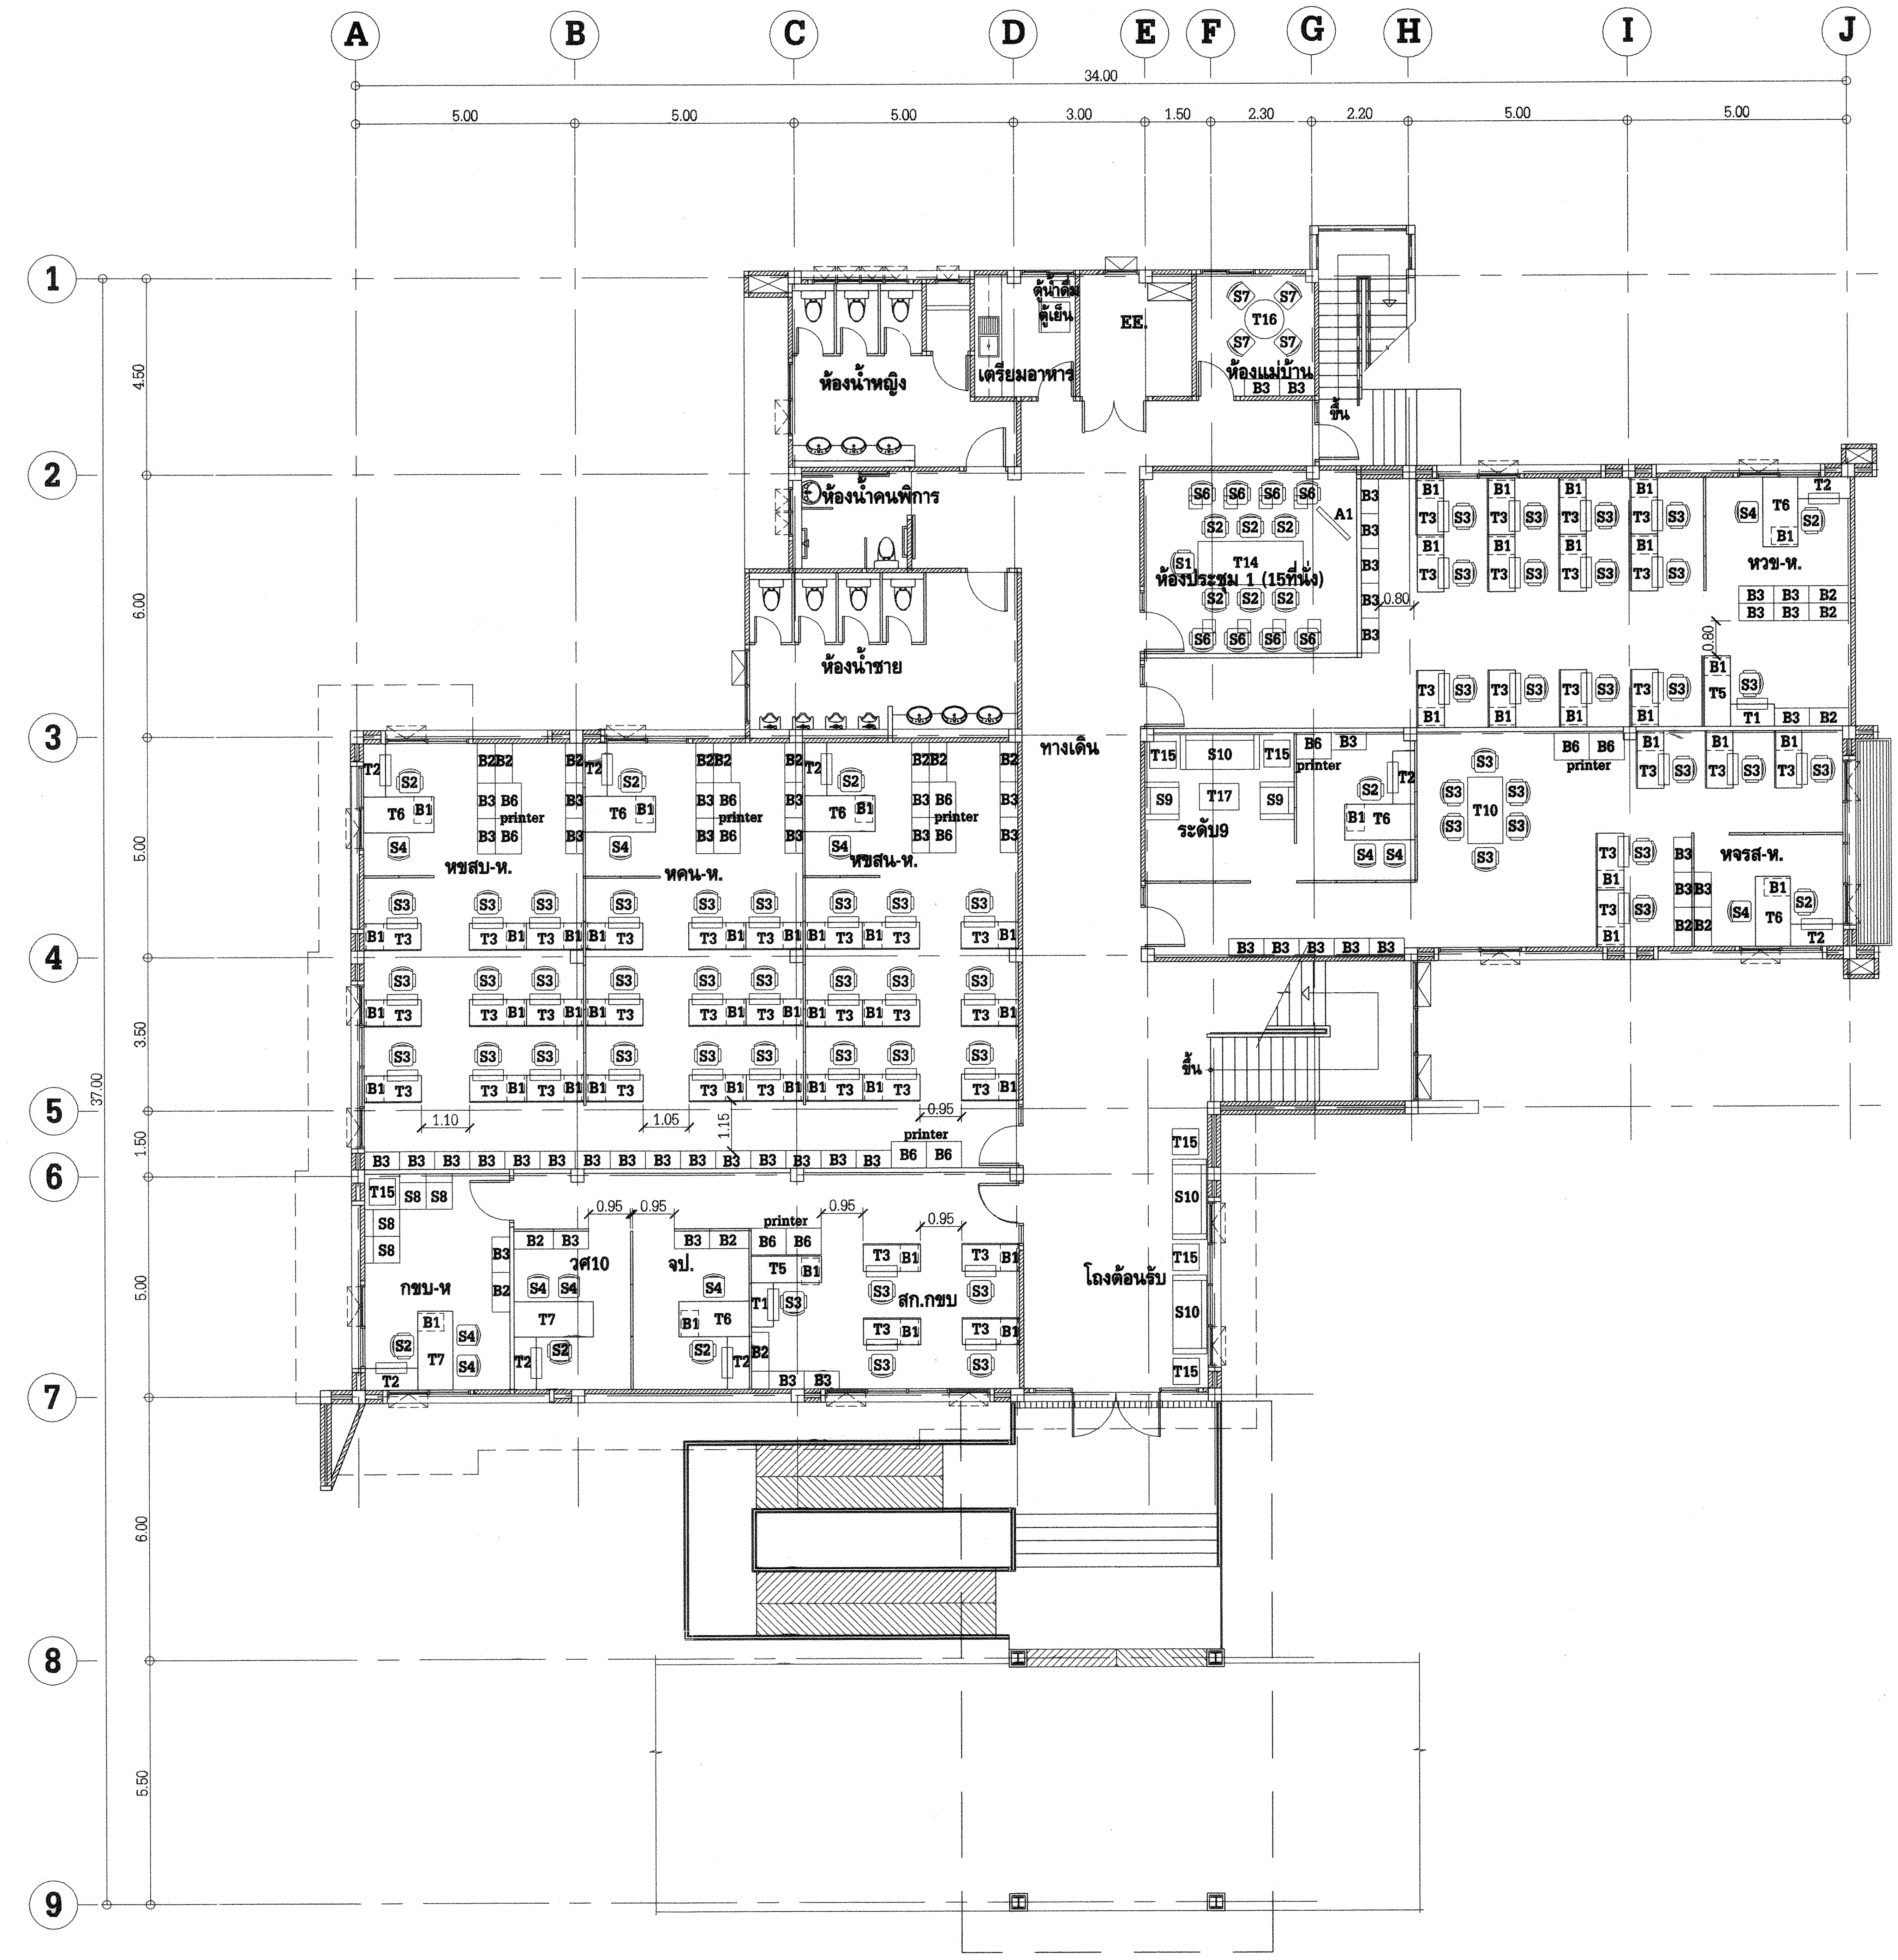
A
B
C
D
E
F
G
H
I
J
34.00
5.00
5.00
5.00
3.00
1.50
2.30
2.20
5.00
5.00
1
2
3
4
5
6
7
8
9
4.50
6.00
5.00
3.50
1.50
5.00
6.00
5.50
37.00
ห้องน้ำหญิง
เตรียมอาหาร
ตู้น้ำดื่ม
ตู้เย็น
EE.
ห้องแม่บ้าน
ขึ้น
ห้องน้ำคนพิการ
ห้องน้ำชาย
ห้องประชุม 1 (15ที่นั่ง)
หวข-ห.
ทางเดิน
ระดับ9
หจรส-ห.
หชสบ-ห.
หคน-ห.
หชสน-ห.
กชบ-ห
วศ10
จป.
สก.กชบ
โถงต้อนรับ
printer
1.10
1.06
1.15
0.95
0.80

แปลนเฟอร์นิเจอร์ ชั้น 1

มาตราส่วน 1 : 100

การไฟฟ้าฝ่ายผลิตแห่งประเทศไทย

ฝ่ายออกแบบและบริหารงานก่อสร้าง

ได้รับการรับรอง ISO 9001:2008

53 หมู่ 2 ถนนจรัญสนิทวงศ์ บางกรวย นนทบุรี 11130 โทร436-1910-3

งานออกแบบ และ เอกสารประกอบแบบถือเป็นสมบัติของ ฝ่ายออกแบบและบริหารงานก่อสร้าง การไฟฟ้าฝ่ายผลิตแห่งประเทศไทย ห้ามผู้ใดนำไปใช้งาน ทำซ้ำ หรือ ดัดแปลง โดยไม่ได้รับอนุญาตเป็นลายลักษณ์อักษร จาก การไฟฟ้าฝ่ายผลิตแห่งประเทศไทย

ออกแบบ

สถาปนิก (นาย อดิศร ศรีสุพรรณ)
สถาปนิกภายใน (นางสาวศานติวร เอื้อประเสริฐ)
(นาย อภิสิทธิ์ ณัฐวรวโรตม์)
วิศวกรโครงสร้าง (นาย กฤษณะ ฤทธีดานนท์)
วิศวกรสุขาภิบาล (นางสาว ปรางค์ทิพย์ ชัยเวส)
วิศวกรไฟฟ้า (นาย สุรเชษฐ์ ณ เชียงใหม่)
วิศวกรเครื่องกล (นาย เผด็จ โพธิ์แก้ว)

ตรวจสอบ

ผู้ควบคุมงาน กฟผ. บุญชัย ผดุงสมบัติถาวร
(นาย บุญชัย ผดุงสมบัติถาวร)
(นาย ดนุพงษ์ สรรพอุดม)
(นาย อภิศักดิ์ รำพึงกิจ)
(นาย นนทชัย สกุลรัศมีไพศาล)
หัวหน้าแผนกบริหารสัญญาก่อสร้างอาคาร
(นาย ศรชัย อภิบาลพลธรรม)

เห็นชอบ

(นาย สาโรจน์ จีนโก๊ว)
หัวหน้ากองบริหารงานก่อสร้าง

ผู้รับจ้าง

CAN DO CONSTRUCTION CO.,LTD
222 ถนนเทศบาลรังรักษ์เหนือ แขวงลาดยาว
เขตจตุจักร กรุงเทพมหานคร 10900
TEL. 591-3972 , 591-4906 FAX. 954-3759

เขียนแบบ

(นางสาว กัญญาพัชร แก้วทับทิม)

ตรวจสอบ

(นาย สำราญ เจริญวงศ์)

รับรอง

(นาย สำราญ เจริญวงศ์)
วิศวกรโครงการ

AS-BUILT DRAWING

งานอาคารสำนักงาน (อขน.)

แบบแสดง

แปลนเฟอร์นิเจอร์ชั้น 1

อ้างอิงแบบ กฟผ. เลขที่	แบบเลขที่
SNO-OF12-3-I-02/19	AB-SNO-OF12-3-I-02/19
เลขที่งาน	**จำนวนแผ่น**
257112-3	19