แบบเลขที่ AB-SNO-OF12-3-1-03/19 แก้ไขครั้งที่

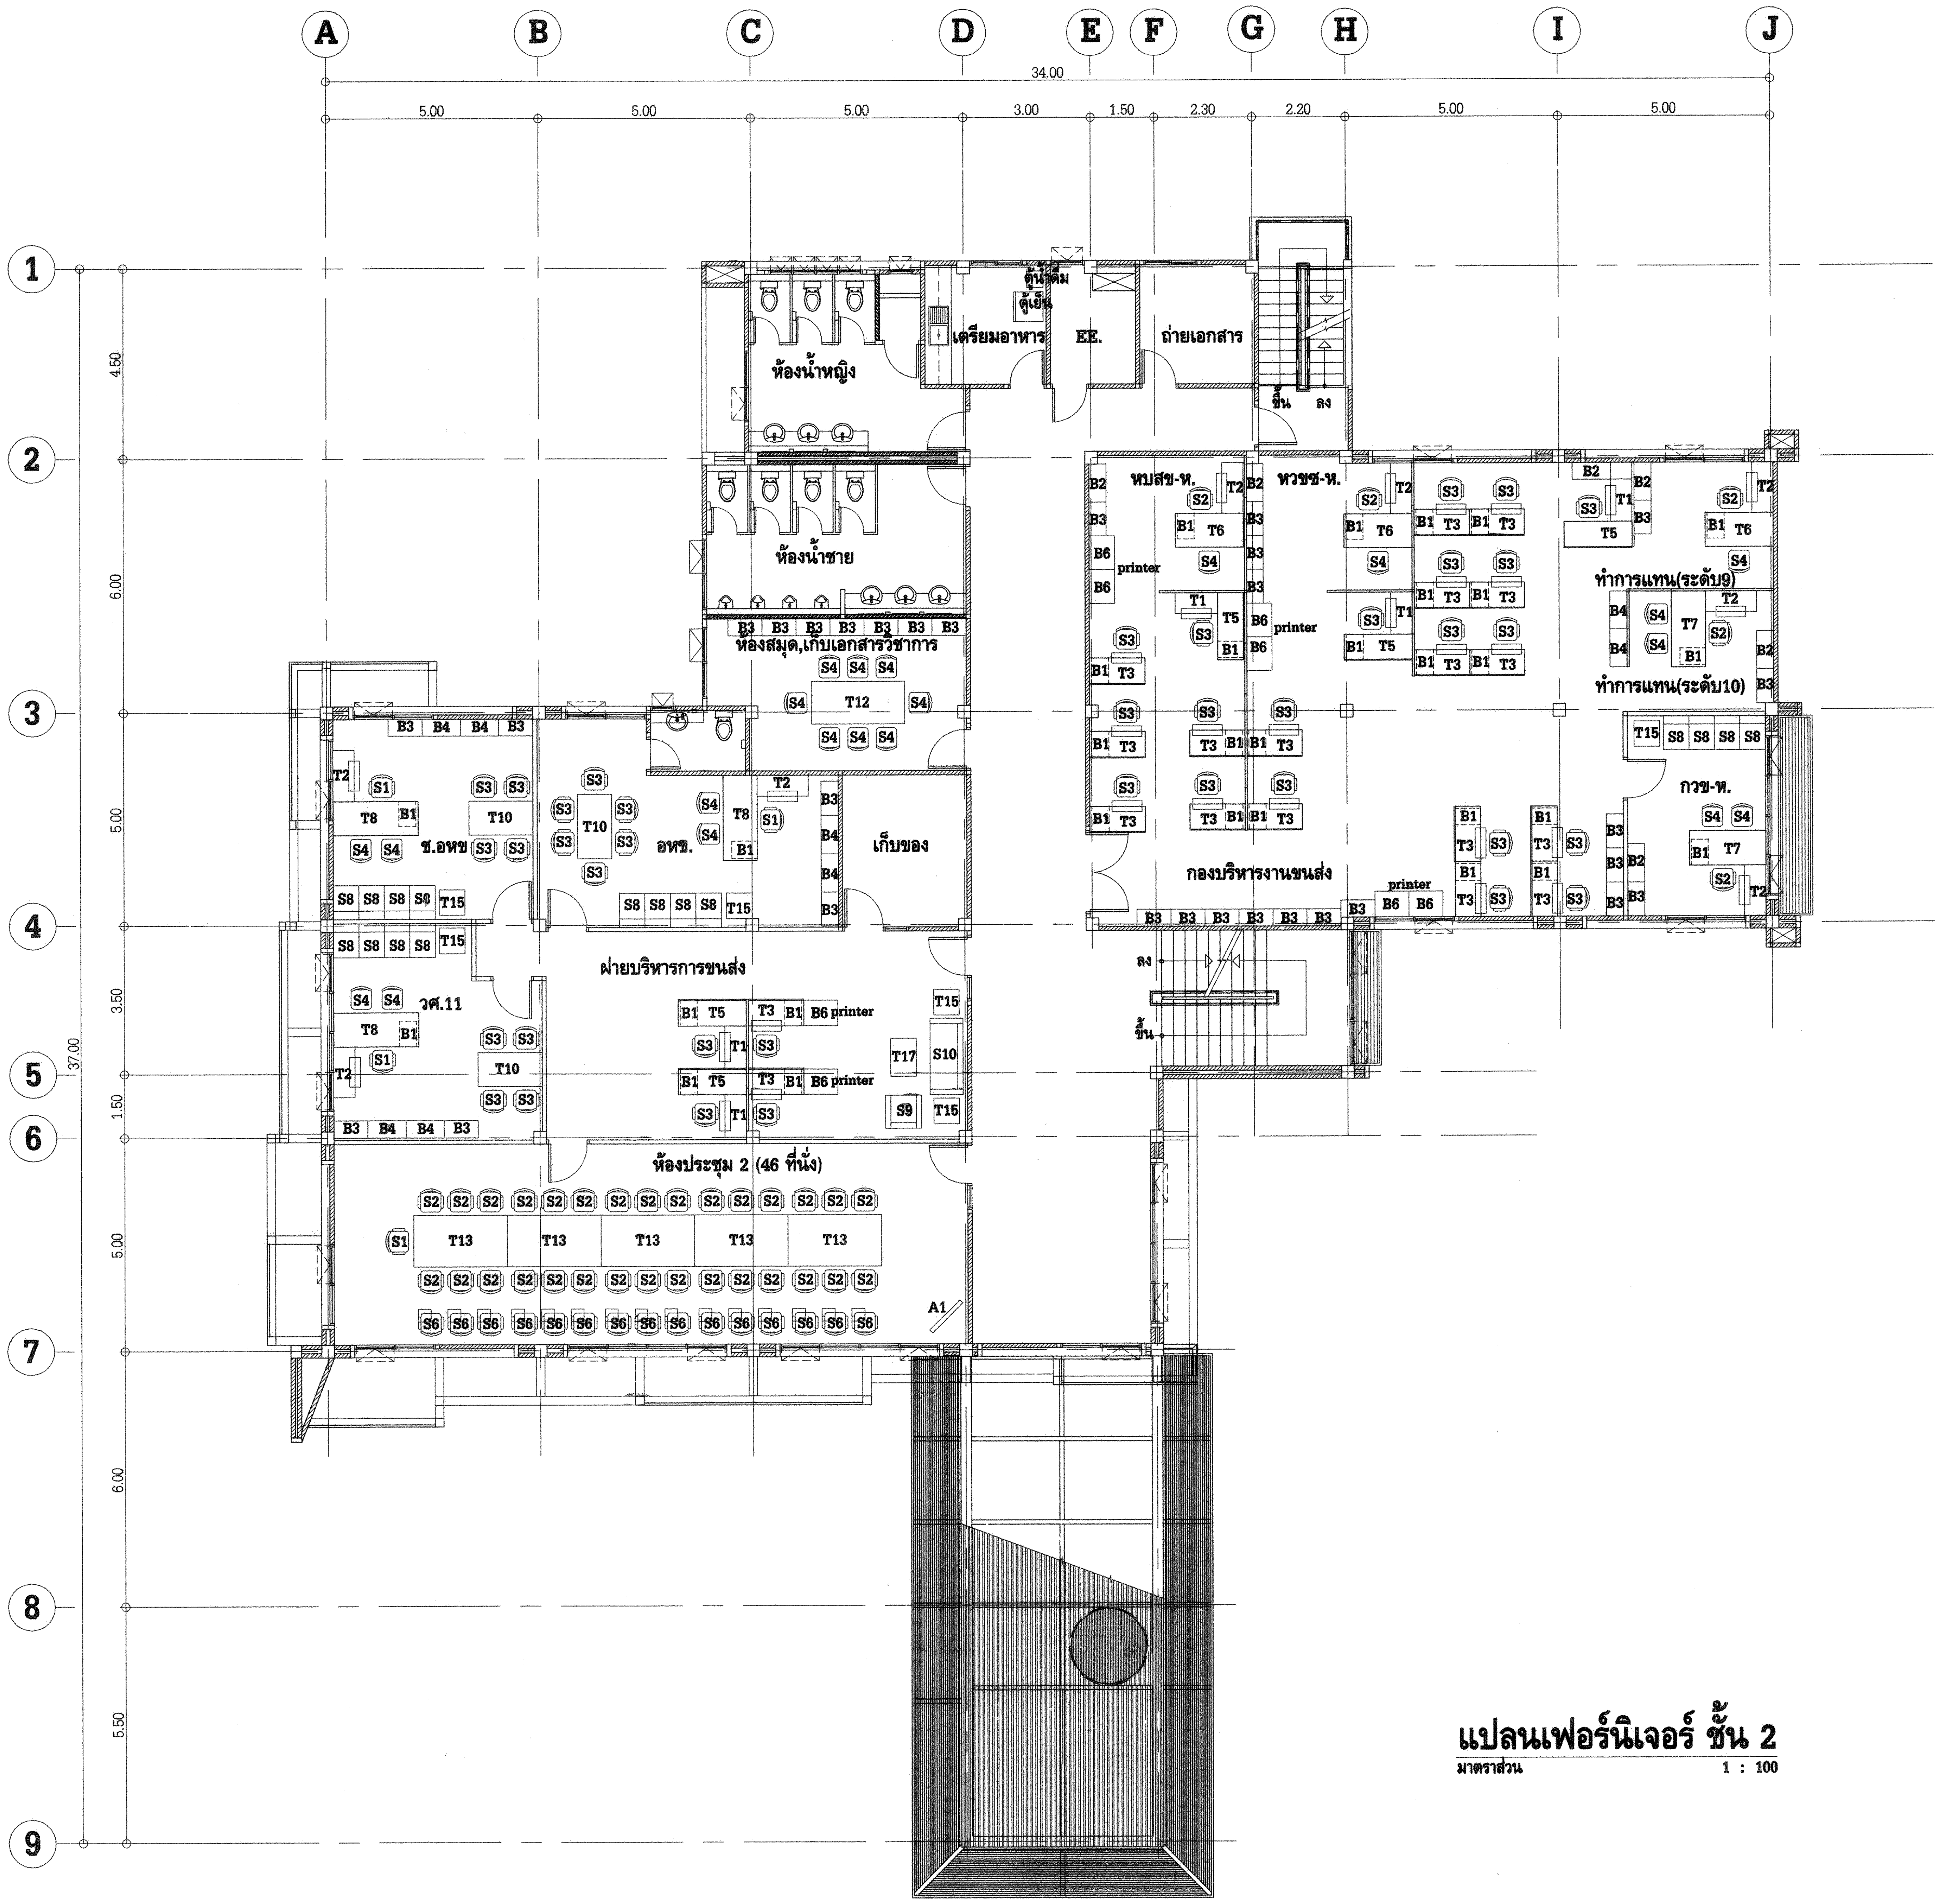

## แปลนเฟอร์นิเจอร์ ชั้น 2

มาตราส่วน 1 : 100

# การไฟฟ้าฝ่ายผลิตแห่งประเทศไทย

**ฝ่ายออกแบบและบริหารงานก่อสร้าง**

**ได้รับการรับรอง ISO 9001:2008**

53 หมู่ 2 ถนนจรัญสนิทวงศ์ บางกรวย นนทบุรี 11130 โทร436-1910-3

งานออกแบบ และ เอกสารประกอบแบบถือเป็นสมบัติของ ฝ่ายออกแบบและบริหารงานก่อสร้าง การไฟฟ้าฝ่ายผลิตแห่งประเทศไทย ห้ามผู้ใดนำไปใช้งาน ทำซ้ำ หรือ ดัดแปลง โดยไม่ได้รับอนุญาตเป็นลายลักษณ์อักษร จาก การไฟฟ้าฝ่ายผลิตแห่งประเทศไทย

**ออกแบบ**

| | |
|---|---|
| สถาปนิก | ( นาย อดิศร ศรีสุพรรณ ) |
| สถาปนิกภายใน | ( นางสาวศานติวร เอื้อประเสริฐ ) |
| | ( นาย อภิสิทธิ์ ณัฐวรวโรตม์ ) |
| วิศวกรโครงสร้าง | ( นาย กฤษณะ ฤทธิ์ตานนท์ ) |
| วิศวกรสุขาภิบาล | ( นางสาว ปรางค์ทิพย์ ชัยเวส ) |
| วิศวกรไฟฟ้า | ( นาย สุรเชษฐ์ ณ เชียงใหม่ ) |
| วิศวกรเครื่องกล | ( นาย เผด็จ โพธิ์แก้ว ) |

**ตรวจสอบ**

ผู้ควบคุมงาน กฟผ. บุญชัย ผดุงสมบัติถาวร

( นาย บุญชัย ผดุงสมบัติถาวร )

( นาย ดนุพงษ์ สรรพอุดม )

( นาย อภิศักดิ์ รำพึงกิจ )

( นาย นนทชัย สกุลรัศมีไพศาล )

หัวหน้าแผนกบริหารสัญญาก่อสร้างอาคาร

( นาย ศรชัย อภิบาลพลธรรม )

**เห็นชอบ**

( นาย สาโรจน์ จีนโก๊ว )

หัวหน้ากองบริหารงานก่อสร้าง

## ผู้รับจ้าง

CAN DO CONSTRUCTION CO.,LTD
222 ถนนเทศบาลรังรักษ์เหนือ แขวงลาดยาว
เขตจตุจักร กรุงเทพมหานคร 10900
TEL. 591-3972 , 591-4906 FAX. 954-3759

**เขียนแบบ**

( นางสาว กัญญาพัชร แก้วทับทิม )

**ตรวจสอบ**

( นาย สำราญ เจริญวงศ์ )

**รับรอง**

( นาย สำราญ เจริญวงศ์ )

วิศวกรโครงการ

# AS-BUILT DRAWING

**งานอาคารสำนักงาน (อขน.)**

**แบบแสดง**

**แปลนเฟอร์นิเจอร์ชั้น 2**

| | |
|---|---|
| **อ้างอิงแบบ กฟผ. เลขที่** | **แบบเลขที่** |
| SNO-OF12-3-1-03/19 | AB-SNO-OF12-3-1-03/19 |
| **เลขที่งาน** | **จำนวนแผ่น** |
| 257112-3 | 19 |