AB-SNO-OF12-3-1-08/19

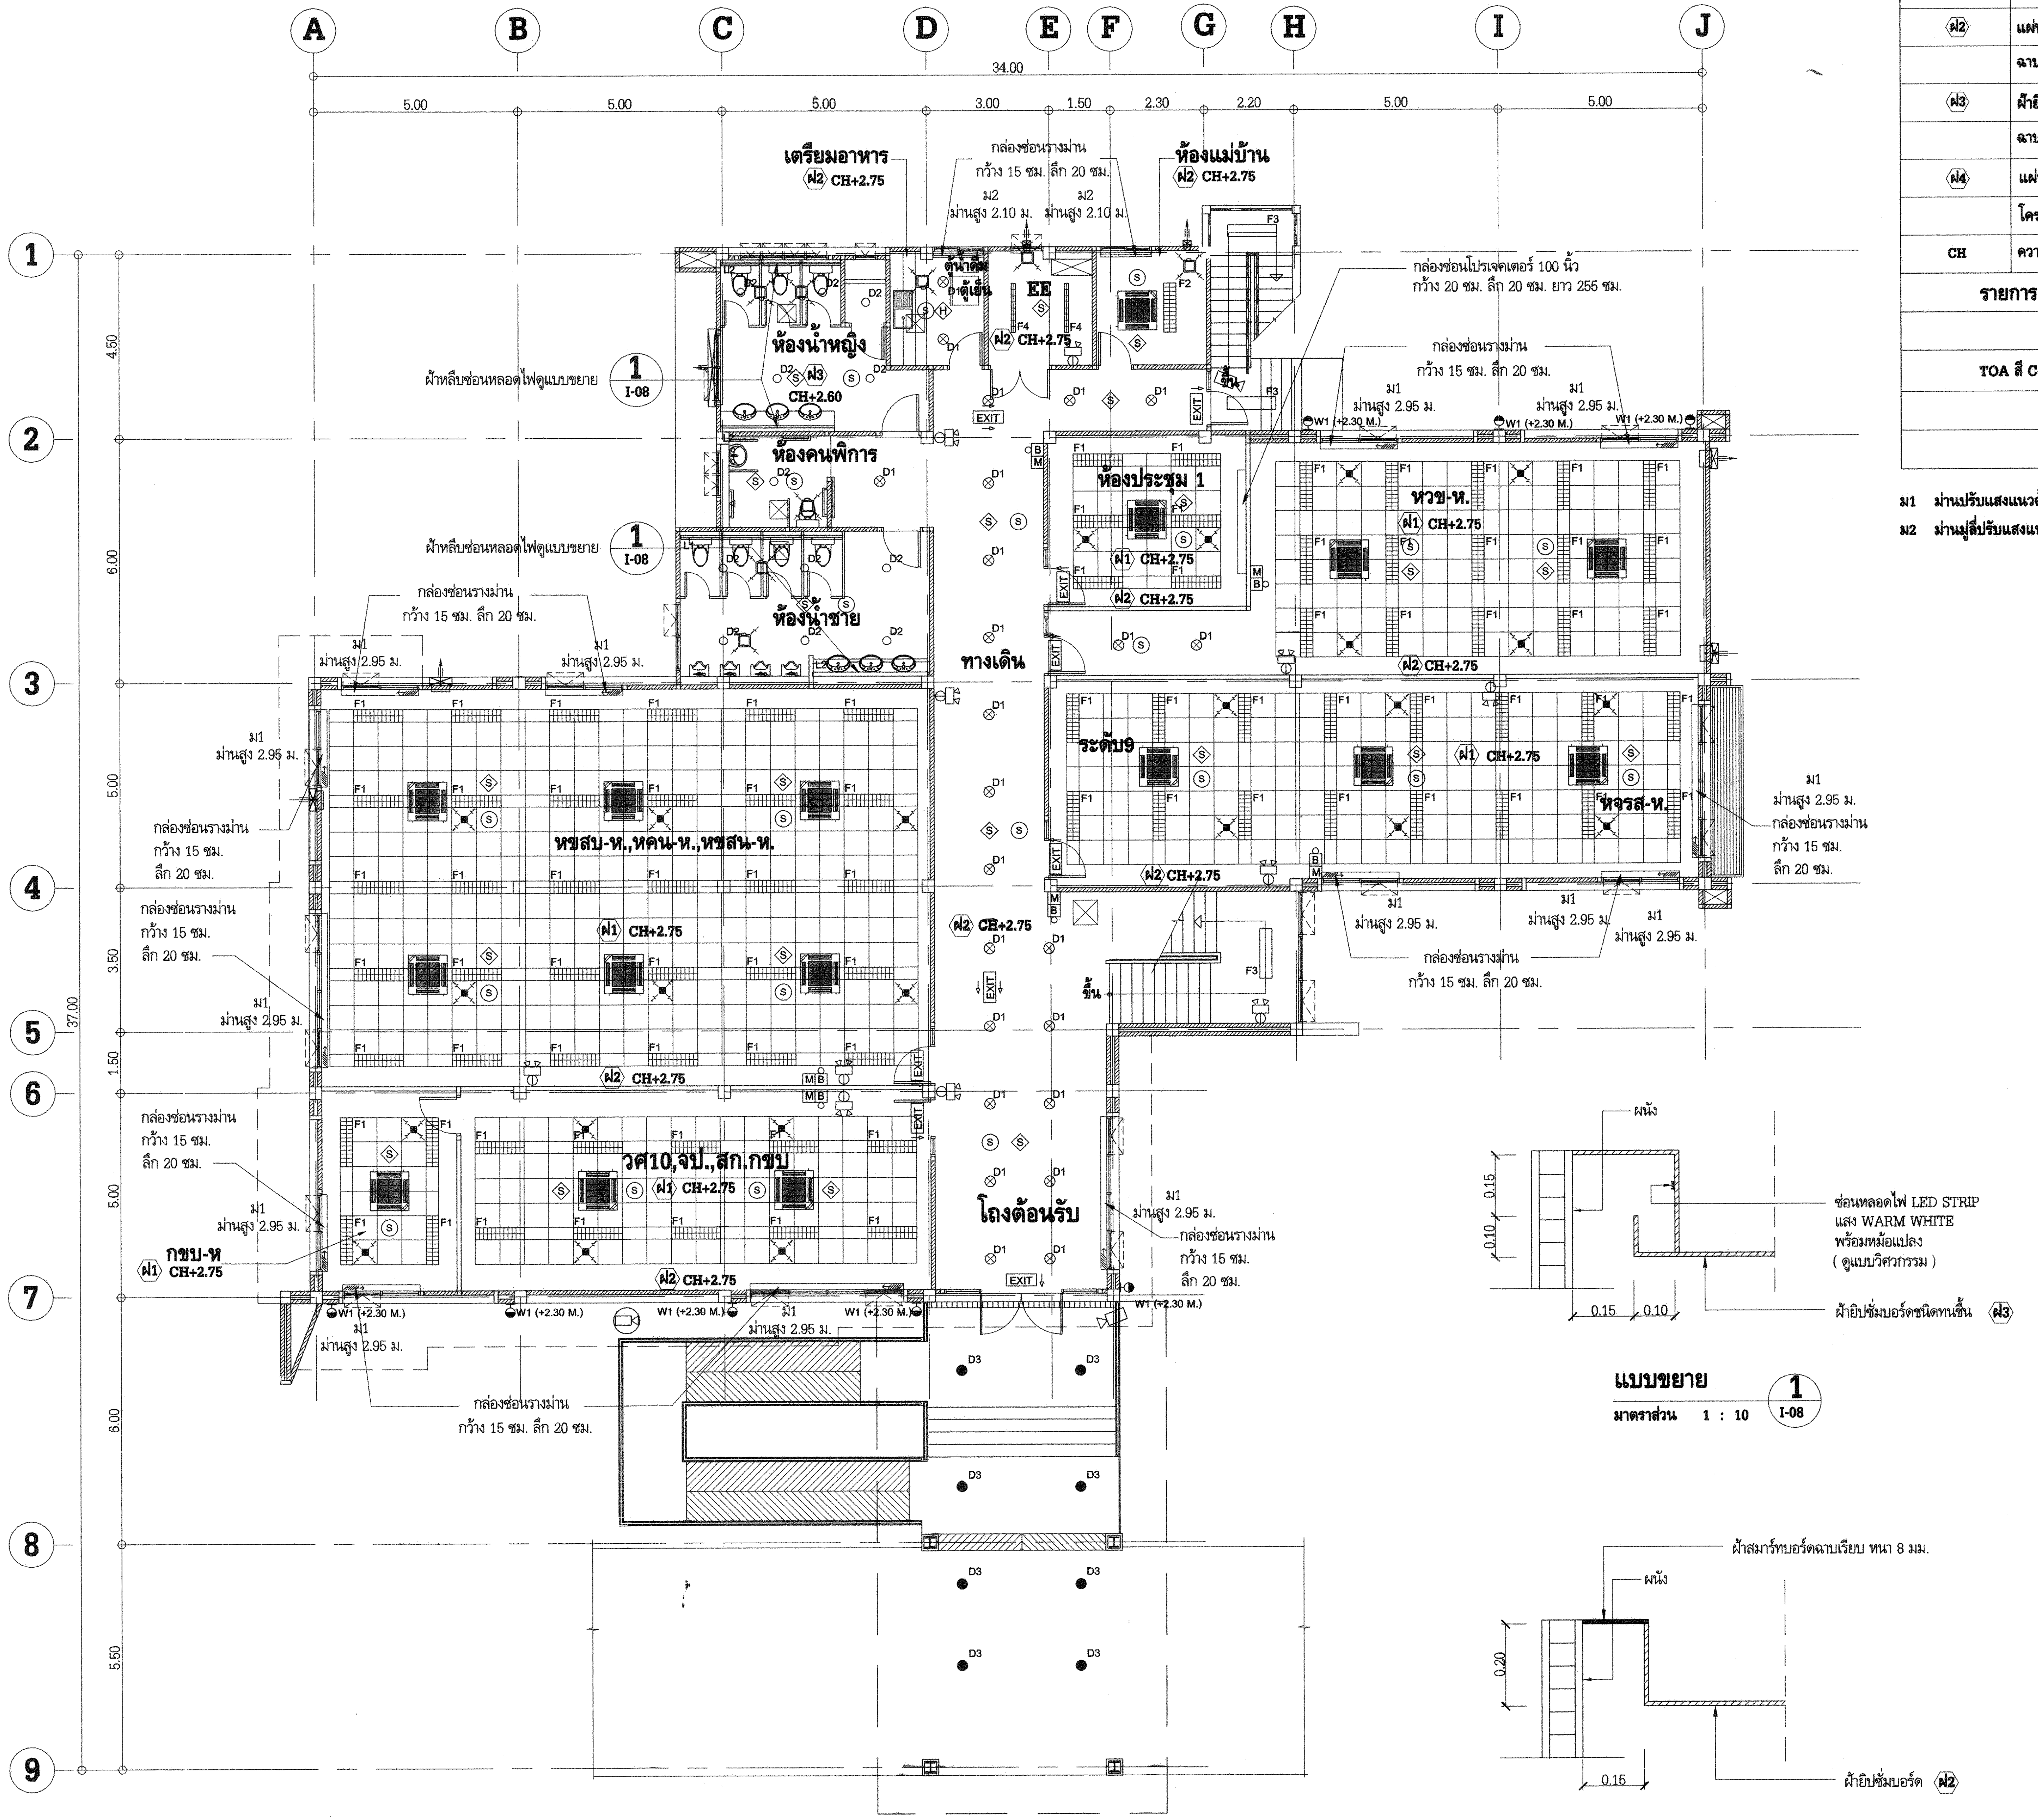
A
B
C
D
E
F
G
H
I
J
1
2
3
4
5
6
7
8
9
34.00
5.00
5.00
5.00
3.00
1.50
2.30
2.20
5.00
5.00
4.50
6.00
5.00
3.50
1.50
5.00
6.00
5.50
37.00
เตรียมอาหาร
ฝ2 CH+2.75
ห้องแม่บ้าน
ฝ2 CH+2.75
กล่องซ่อนรางม่าน
กว้าง 15 ซม. ลึก 20 ซม.
ม2
ม่านสูง 2.10 ม.
ตู้น้ำดื่ม
ตู้เย็น
EE
ฝ2 CH+2.75
ห้องน้ำหญิง
ฝ3
CH+2.60
ผ้าหลืบซ่อนหลอดไฟดูแบบขยาย
1
I-08
ห้องคนพิการ
ห้องน้ำชาย
ทางเดิน
กล่องซ่อนโปรเจคเตอร์ 100 นิ้ว
กว้าง 20 ซม. ลึก 20 ซม. ยาว 255 ซม.
ห้องประชุม 1
ฝ1 CH+2.75
ฝ2 CH+2.75
หวข-ห.
ฝ1 CH+2.75
ฝ2 CH+2.75
ระดับ9
ฝ1 CH+2.75
หจรส-ห.
ฝ2 CH+2.75
ม1
ม่านสูง 2.95 ม.
W1 (+2.30 M.)
หชสบ-ห.,หคน-ห.,หชสน-ห.
ฝ1 CH+2.75
ฝ2 CH+2.75
ฝ2 CH+2.75
ขึ้น
วศ10,จป.,สก.กชบ
ฝ1 CH+2.75
ฝ2 CH+2.75
กชบ-ห
ฝ1 CH+2.75
โถงต้อนรับ
กล่องซ่อนรางม่าน
กว้าง 15 ซม.
ลึก 20 ซม.
EXIT
F1
F2
F3
F4
D1
D2
D3
ผนัง
0.15
0.10
0.15
0.10
ช่อนหลอดไฟ LED STRIP
แสง WARM WHITE
พร้อมหม้อแปลง
(ดูแบบวิศวกรรม)
ฝ้ายิปซั่มบอร์ดชนิดทนชื้น ฝ3
ผ้าสมาร์ทบอร์ดฉาบเรียบ หนา 8 มม.
ผนัง
0.20
0.15
ฝ้ายิปซั่มบอร์ด ฝ2

แบบขยาย ① I-08
มาตราส่วน 1 : 10

แบบขยายกล่องซ่อนรางม่าน

แปลนฝ้าเพดานและม่าน ชั้น 1

มาตราส่วน 1 : 100

รายการฝ้าเพดาน	
สัญลักษณ์	**รายละเอียด**
ฝ1	แผ่นฝ้าเพดาน โมเดิร์น อะคูสติก ยิปไทน ไทล์ รุ่น แอคทีฟ แอร์ ลายควอตโตร 20
	ขอบบังใบ ขนาด 595x595 มม. หนา 10 มม. ของ Gyproc Framing ML50A
	โครงเคร่า T-BAR Gyproc GRID 38T15
ฝ2	แผ่นฝ้ายิปซั่มบอร์ด ชนิดธรรมดา ขนาด 1.20x2.40 มม. หนา 9 มม. ของ Gyproc
	ฉาบรอยต่อเรียบทาสี โครงเคร่าเหล็กชุบสังกะสี Gyporoc Framing ML50A
ฝ3	ฝ้ายิปซั่มบอร์ดชนิดทนชื้น ขนาด 1.20 x 2.40 ม. หนา 9 มม. ของ Gyproc
	ฉาบรอยต่อเรียบทาสี โครงเคร่าเหล็กชุบสังกะสี Gyproc Framing ML50A
ฝ4	แผ่น Smart board ของ เอสซีจี ขนาด 0.60x1.20 ม. หนา 4 มม. รุ่นแคปซูลระบายอากาศ
	โครงเคร่าฝ้าเหล็กชุบสังกะสี Gyproc Framing ของบริษัท ไทยยิปซั่มบอร์ด จำกัด (มหาชน)
CH	ความสูงจากพื้นถึงฝ้าเพดาน
รายการสีทาฝ้ายิปซั่มฉาบเรียบ ฝ2 ฝ3	
รายละเอียด	
TOA สี Celling white E777	

ม1 ม่านปรับแสงแนวตั้งระบบโซ่ดึง (VERTICLE BLIND)
ม2 ม่านมู่ลี่ปรับแสงแนวนอนระบบแกนปรับมือ (BAMBOO BLIND)

ระบบไฟฟ้าและสื่อสาร

LIGHTING	
SYMBOL	DESCRIPTION
F1 ▥	FLUORESCENT LUMINAIRE RECESS PROFILE MIRROR LOUVER, WITH HIGHT PURITY ALUMINIUM REFLECTOR TO PROVIDE OVERALL REFLECTANCE > 95 %, STEEL SHEET THICKNESS 0.8 mm., LAMP : 2 x 20 W./T5 LED DAY LIGHT
F2 ▥	FLUORESCENT LUMINAIRE RECESS PROFILE MIRROR LOUVER, WITH HIGHT PURITY ALUMINIUM REFLECTOR TO PROVIDE OVERALL REFLECTANCE > 95 %, STEEL SHEET THICKNESS 0.8 mm., LAMP : 1 x 20 W./T5 LED DAY LIGHT
F3 ▭	FLUORESCENT LUMINAIRE WITH MIRROR LOUVER , LAMP : 1 x 11 W./T5 LED DAY LIGHT,SURFACE MOUNTING.
F4 ▬	FLUORESCENT LUMINAIRE, BATTEN LUMINAIRE WITH WIRE GUARD LAMP : 1 x 20 W./T5 LED DAY LIGHT SURFACE MOUNTING.
D1 ⊗	DOWN LIGHT : LAMP 1 x 14 w./E27 LED. DAY LIGHT
D2 ○	DOWN LIGHT : LAMP 1 x 10 w./E27 LED. DAY LIGHT
D3 ●	DOWN LIGHT : LAMP 2x18 w./E27 LED. DAY LIGHT
W1	WALL SURFACE LIGHT : LED 2 X 1 COB NARROW BEAM 13˚
D4	DOWN LIGHT : LAMP LED 8 w. WARM WHITE, DIE-CAST ALUMINIUM HOUSING
L1, L2, L3, L4 ▭	ROPELIGHT LED,PCB FLEX CIRCUIT BOARD WITH SILICON TUBE HOUSING, IP65, LAMP: 300 SURFACE MOUNT DEVICE LED per 5 meter (7.2 w./m.), LAMP COLOR 3000 K, BEAM ANGLE 120˚ L1 : ROPELIGHT LED 5 m., LAMP: 300 LED (SURFACE MOUNT DEVICE) L2 : ROPELIGHT LED 3 m., LAMP: 180 LED (SURFACE MOUNT DEVICE) L3 : ROPELIGHT LED 2 m., LAMP: 120 LED (SURFACE MOUNT DEVICE) L4 : ROPELIGHT LED 1 m., LAMP: 60 LED (SURFACE MOUNT DEVICE)
	FIRE ALARM , EXIT SIGN AND EMERGENCY LIGHT
◇S	SMOKE DETECTOR
◇H	HEAT DETECTOR
M	MANAUL PULL STATION, SURFACE MOUNTED AT + 1.30 M.AFF.
B	VIBRATION ALARM BELL, SURFACE MOUNTED AT 0.30 M. UNDER CEILING
EXIT ↓	SINGLE SIDE EXIT SIGN, LED 1x10W. BOTTOM OF PANEL AT +2.7 M.AFF.
↓ EXIT ↓	DOUBLE SIDE EXIT SIGN, LED 1x10W. BOTTOM OF PANEL AT +2.7 M.AFF.
	EMERGENCY LIGHT UNIT, 2x9 W. LED, SEALED LEAD ACID BATTERY, 12 V.
	SOUND PUBLIC ADDRESS
Ⓢ	CEILING LOUND SPEAKER RATED POWER 6 WATTS SELECT TAPED 3 W. WITH COVER
Ⓢ**	CEILING LOUND SPEAKER RATED POWER 6 WATTS SELECT TAPED 6 W. WITH COVER
	CCTV. SYSTEM
	COLOUR IP. CCTV. FIX TYPE CAMERA AND HOUSING
	COLOUR IP. CCTV. PAN/TILT/ZOOM AND HOUSING

ระบบปรับอากาศและระบายอากาศ

SYMBOL	DESCRIPTION
	FAN COIL UNIT
	FAN COIL UNIT (FCU), CEILING MOUNTED FOR SPLIT TYPE SYSTEM
	EXHAUST FAN CEILING MOUNTED
	EXHAUST AIR GRILL
	FRESH AIR GRILL
	EXHAUST / FRESH AIR GRILL WITH INSECT-SCREEN & RAIN HOOD

การไฟฟ้าฝ่ายผลิตแห่งประเทศไทย

ฝ่ายออกแบบและบริหารงานก่อสร้าง
ได้รับการรับรอง ISO 9001:2008
53 หมู่ 2 ถนนจรัญสนิทวงศ์ บางกรวย นนทบุรี 11130 โทร436-1910-3

งานออกแบบ และ เอกสารประกอบแบบถือเป็นสมบัติของ ฝ่ายออกแบบและบริหารงานก่อสร้าง การไฟฟ้าฝ่ายผลิตแห่งประเทศไทย ห้ามผู้ใดนำไปใช้งาน ทำซ้ำ หรือ ดัดแปลง โดยไม่ได้รับอนุญาตเป็นลายลักษณ์อักษร จาก การไฟฟ้าฝ่ายผลิตแห่งประเทศไทย

ออกแบบ

สถาปนิก	(นาย อดิศร ศรีสุพรรณ)
สถาปนิกภายใน	(นางสาวศานติวร เอื้อประเสริฐ)
	(นาย อภิสิทธิ์ ณัฐวรวโรตม์)
วิศวกรโครงสร้าง	(นาย กฤษณะ ฤทธีตานนท์)
วิศวกรสุขาภิบาล	(นางสาว ปรางค์ทิพย์ ชัยเวส)
วิศวกรไฟฟ้า	(นาย สุรเชษฐ์ ณ เชียงใหม่)
วิศวกรเครื่องกล	(นาย เผด็จ โพธิ์แก้ว)

ตรวจสอบ

ผู้ควบคุมงาน กฟผ. บุญชัย ผดุงสมบัติถาวร
(นาย บุญชัย ผดุงสมบัติถาวร)
(นาย ดนุพงษ์ สรรพอุดม)
(นาย อภิศักดิ์ รำพึงกิจ)
(นาย นนทชัย สกุลรัศมีไพศาล)
หัวหน้าแผนกบริหารสัญญาก่อสร้างอาคาร
(นาย ศรชัย อภิบาลพลธรรม)

เห็นชอบ

(นาย สาโรจน์ จีนโก๊ว)
หัวหน้ากองบริหารงานก่อสร้าง

ผู้รับจ้าง

CAN DO CONSTRUCTION CO.,LTD
222 ถนนเทศบาลรังรักษ์เหนือ แขวงลาดยาว
เขตจตุจักร กรุงเทพมหานคร 10900
TEL. 591-3972 , 591-4906 FAX. 954-3759

เขียนแบบ
(นางสาว กัญญาพัชร แก้วทับทิม)

ตรวจสอบ
(นาย สำราญ เจริญวงค์)

รับรอง
(นาย สำราญ เจริญวงค์)
วิศวกรโครงการ

AS-BUILT DRAWING

งานอาคารสำนักงาน (อขน.)

แบบแสดง
แปลนฝ้าเพดานและม่าน ชั้น 1 , แบบขยาย ①

อ้างอิงแบบ กฟผ. เลขที่	แบบเลขที่
SNO-OF12-3-1-08/19	AB-SNO-OF12-3-1-08/19
เลขที่งาน	**จำนวนแผ่น**
257112-3	19