
มาตรฐานงาน	AB-SNO-OF12-3-I-09/19	มาตราส่วน

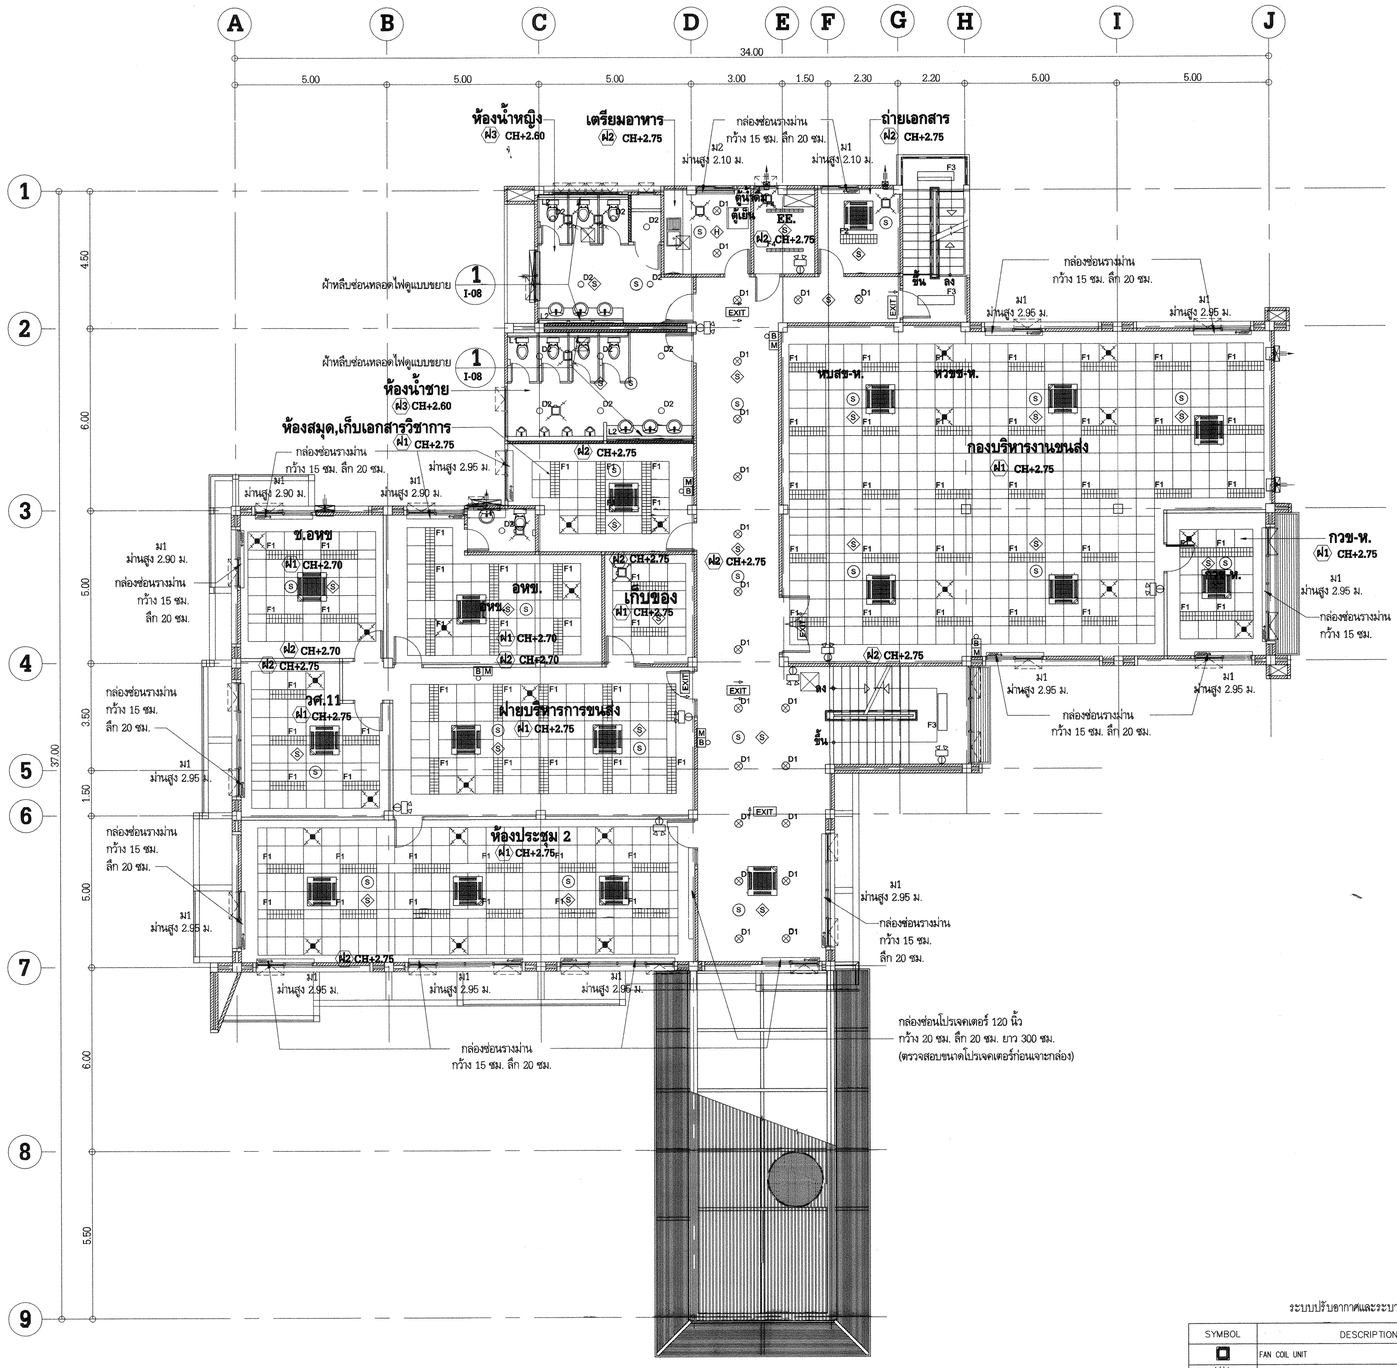

แปลนฝ้าเพดานและม่าน ชั้น 2

มาตราส่วน 1 : 100

รายการฝ้าเพดาน	
สัญลักษณ์	รายละเอียด
ฝ1	แผ่นฝ้าเพดาน โมเดิร์น อะคูสติก ยิปโซน ไทล์ รุ่น แอคทีฟ แอร์ ลายควอดโดร 20
	ขอบบังใบ ขนาด 595x595 มม. หนา 10 มม. ของ Gyproc Framing ML50A
	โครงเคร่า T-BAR Gyproc GRID 38T15
ฝ2	แผ่นฝ้ายิปซั่มบอร์ด ชนิดธรรมดา ขนาด 1.20x2.40 มม. หนา 9 มม. ของ Gyproc
	ฉาบรอยต่อเรียบทาสี โครงเคร่าเหล็กรูปสังกะสี Gyproc Framing ML50A
ฝ3	ฝ้ายิปซั่มบอร์ดชนิดทนชื้น ขนาด 1.20 x 2.40 ม. หนา 9 มม. ของ Gyproc
	ฉาบรอยต่อเรียบทาสี โครงเคร่าเหล็กรูปสังกะสี Gyproc Framing ML50A
ฝ4	แผ่น Smart board ของ เอสซีจี ขนาด 0.60x1.20 ม. หนา 4 มม. รุ่นแคปชูลระบายอากาศ
	โครงเคร่าฝ้าเหล็กรูปสังกะสี Gyproc Framing ของบริษัท ไทยยิปซั่มบอร์ด จำกัด (มหาชน)
CH	ความสูงจากพื้นถึงฝ้าเพดาน

รายการสีทาฝ้ายิปซั่มฉาบเรียบ ฝ2 ฝ3
รายละเอียด
TOA สี Celling white E777

ม1 ม่านปรับแสงแนวตั้งระบบโซ่ดึง (VERTICLE BLIND)

ม2 ม่านมู่ลี่ปรับแสงแนวนอนระบบแกนปรับมือ (BAMBOO BLIND)

ระบบไฟฟ้าและสื่อสาร

LIGHTING	
SYMBOL	DESCRIPTION
F1	FLUORESCENT LUMINAIRE RECESS PROFILE MIRROR LOUVER, WITH HIGHT PURITY ALUMINUM REFLECTOR TO PROVIDE OVERALL REFLECTANCE > 95 %, STEEL SHEET THICKNESS 0.8 mm., LAMP : 2 x 20 W./T5 LED DAY LIGHT
F2	FLUORESCENT LUMINAIRE RECESS PROFILE MIRROR LOUVER, WITH HIGHT PURITY ALUMINUM REFLECTOR TO PROVIDE OVERALL REFLECTANCE > 95 %, STEEL SHEET THICKNESS 0.8 mm., LAMP : 1 x 20 W./T5 LED DAY LIGHT
F3	FLUORESCENT LUMINAIRE WITH MIRROR LOUVER LAMP : 1 x 11 W./T5 LED DAY LIGHT,SURFACE MOUNTING.
F4	FLUORESCENT LUMINAIRE, BATTEN LUMINAIRE WITH WIRE GUARD LAMP : 1 x 20 W./T5 LED DAY LIGHT SURFACE MOUNTING.
D1	DOWN LIGHT : LAMP 1 x 14 w./E27 LED. DAY LIGHT
D2	DOWN LIGHT : LAMP 1 x 10 w./E27 LED. DAY LIGHT
D3	DOWN LIGHT : LAMP 2x18 w./E27 LED. DAY LIGHT
W1	WALL SURFACE LIGHT : LED 2 X 1 COB NARROW BEAM 13°
D4	DOWN LIGHT : LAMP LED 8 w. WARM WHITE, DIE-CAST ALUMINUM HOUSING
L1, L2, L3, L4	ROPELIGHT LED,PCB FLEX CIRCUIT BOARD WITH SILICON TUBE HOUSING, IP65, LAMP: 300 SURFACE MOUNT DEVICE LED per 5 meter (7.2 w./m.), LAMP COLOR 3000 K, BEAM ANGLE 120° L1 : ROPELIGHT LED 5 m., LAMP: 300 LED (SURFACE MOUNT DEVICE) L2 : ROPELIGHT LED 3 m., LAMP: 180 LED (SURFACE MOUNT DEVICE) L3 : ROPELIGHT LED 2 m., LAMP: 120 LED (SURFACE MOUNT DEVICE) L4 : ROPELIGHT LED 1 m., LAMP: 60 LED (SURFACE MOUNT DEVICE)
	FIRE ALARM , EXIT SIGN AND EMERGENCY LIGHT
	SMOKE DETECTOR
	HEAT DETECTOR
M	MANAUL PULL STATION, SURFACE MOUNTED AT + 1.30 M.AFF.
B	VIBRATION ALARM BELL, SURFACE MOUNTED AT 0.30 M. UNDER CEILING
EXIT	SINGLE SIDE EXIT SIGN, LED 1x10W. BOTTOM OF PANEL AT +2.7 M.AFF.
EXIT	DOUBLE SIDE EXIT SIGN, LED 1x10W. BOTTOM OF PANEL AT +2.7 M.AFF.
E.L	EMERGENCY LIGHT UNIT, 2x9 W. LED, SEALED LEAD ACID BATTERY, 12 V.
	SOUND PUBLIC ADDRESS
S	CEILING LOUND SPEAKER RATED POWER 6 WATTS SELECT TAPED 3 W. WITH COVER
S''	CEILING LOUND SPEAKER RATED POWER 6 WATTS SELECT TAPED 6 W. WITH COVER
	CCTV. SYSTEM
	COLOUR IP. CCTV. FIX TYPE CAMERA AND HOUSING
	COLOUR IP. CCTV. PAN/TILT/ZOOM AND HOUSING

ระบบปรับอากาศและระบายอากาศ

SYMBOL	DESCRIPTION
	FAN COIL UNIT
	FAN COIL UNIT (FCU), CEILING MOUNTED FOR SPLIT TYPE SYSTEM
	EXHAUST FAN CEILING MOUNTED
	EXHAUST AIR GRILL
	FRESH AIR GRILL
	EXHAUST / FRESH AIR GRILL WITH INSECT-SCREEN & RAIN HOOD

การไฟฟ้าฝ่ายผลิตแห่งประเทศไทย
ฝ่ายออกแบบและบริหารงานก่อสร้าง
ได้รับการรับรอง ISO 9001:2008
53 หมู่ 2 ถนนรัฐอนุสนทิวงศ์ บางกรวย นนทบุรี 11130 โทร436-1910-3

งานออกแบบ และ เอกสารประกอบแบบนี้เป็นสมบัติของ ฝ่ายออกแบบและบริหารงานก่อสร้าง การไฟฟ้าฝ่ายผลิตแห่งประเทศไทย ห้ามผู้ใดนำไปใช้งาน ทำซ้ำ หรือ ดัดแปลง โดยไม่ได้รับอนุญาตเป็นลายลักษณ์อักษร จาก การไฟฟ้าฝ่ายผลิตแห่งประเทศไทย

ออกแบบ

สถาปนิก (นาย อดิศร ศรีสุพรรณ)

สถาปนิกภายใน (นางสาวศศิวร เอื้อประเสริฐ)

(นาย อภิสิทธิ์ ณัฐวรวโรหฒ์)

วิศวกรโครงสร้าง (นาย กฤษณะ ฤทธิ์ทานท์)

วิศวกรสุขาภิบาล (นางสาว ปรางทิพย์ ชัยวส)

วิศวกรไฟฟ้า (นาย สุรเชษฐ์ ณ เชียงใหม่)

วิศวกรเครื่องกล (นาย เผด็จ โพธิ์แก้ว)

ตรวจสอบ

ผู้ควบคุมงาน กฟผ. (นายบุญชัย ผดุงสมบัติการ)

(นาย ดนุพงษ์ สรวพจุดม)

(นาย อภิศักดิ์ ร่าพึงกิจ)

(นาย นนทชัย สกุลรัตน์ไพศาล)

หัวหน้าแผนกบริหารสัญญาก่อสร้างอาคาร

(นาย ศรชัย อภิบาลพลธรรม)

เห็นชอบ

(นาย สาโรจน์ จีนโก้ว)
หัวหน้าทองบริหารงานก่อสร้าง

ผู้รับจ้าง

CAN DO CONSTRUCTION CO.,LTD
222 ถนนเทศบาลสงเคราะห์เหนือ แขวงลาดยาว
เขตจตุจักร กรุงเทพมหานคร 10900
TEL. 591-3972 , 591-4906 FAX. 954-3759

เขียนแบบ

(นางสาว กัญญาพัชร แก้วทับทิม)

ตรวจสอบ

(นาย สำราญ เจริญวงศ์)

รับรอง

(นาย สำราญ เจริญวงศ์)
วิศวกรโครงการ

AS-BUILT DRAWING

งานอาคารสำนักงาน (อขน.)

แบบแสดง

แปลนไฟและฝ้าเพดาน ชั้น 2

อ้างอิงแบบ กฟผ. เลขที่	แบบเลขที่
SNO-OF12-3-I-09/19	AB-SNO-OF12-3-I-09/19
เลขที่งาน 257112-3	จำนวนแผ่น 19