
แผ่นที่	AB-SNO-OF12-05-E-16/30	แบบเลขที่

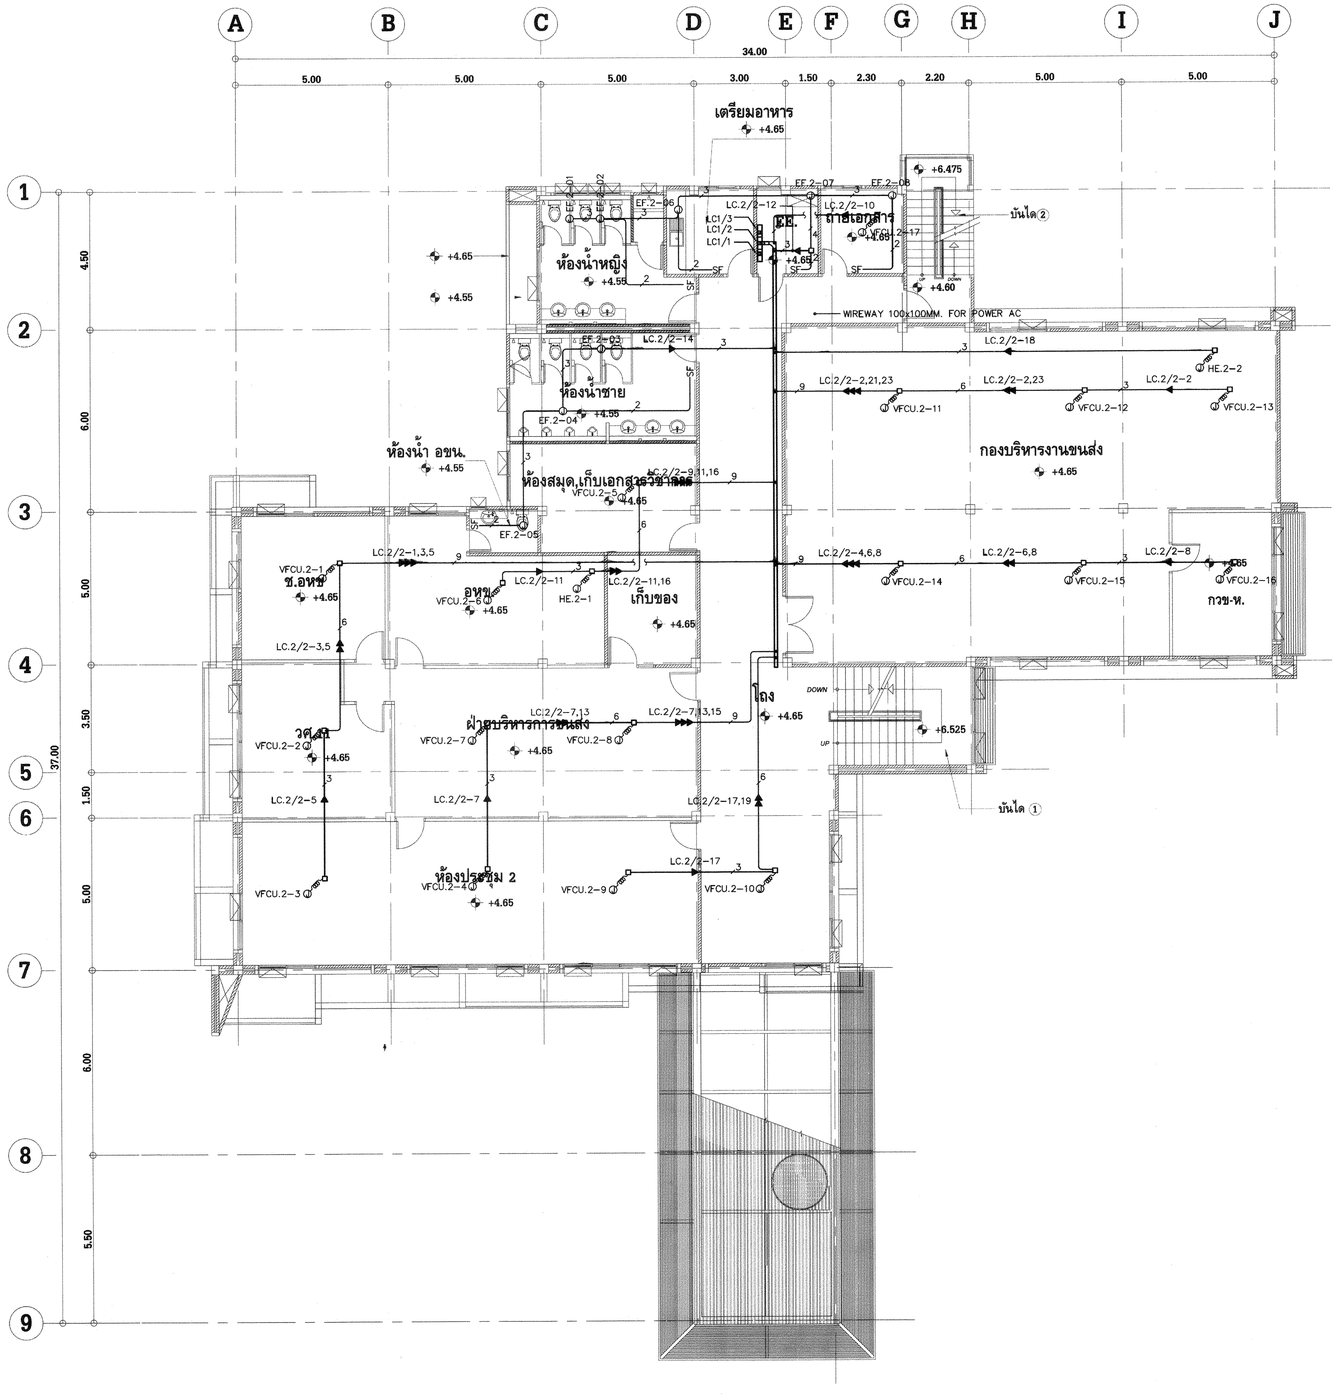

POWER FOR AIR CONDITIONING AND VENTILATING SYSTEM PLAN 2nd FLOOR

SCALE *1:100*

REMARK

2...5	2...5x2.5 SQ.mm., IEC01 IN #1/2"EMT.
2...5	2...5x2.5 SQ.mm., IEC01 IN #1/2"IMC.
6...10	6...10x2.5 SQ.mm., IEC01 IN #3/4"EMT.
6...10	6...10x2.5 SQ.mm., IEC01 IN #3/4"IMC.
4G	2-1x4/01-1x2.5 SQ.mm., IEC01 IN #1/2"EMT.
4G	2-1x4/01-1x2.5 SQ.mm., IEC01 IN #1/2"IMC.
2(4G)	2(2-1x4/01-1x2.5 SQ.mm., IEC01) IN #3/4"EMT.
2(4G)	2(2-1x4/01-1x2.5 SQ.mm., IEC01) IN #3/4"IMC.

การไฟฟ้าฝ่ายผลิตแห่งประเทศไทย

ฝ่ายออกแบบและบริหารงานก่อสร้าง

ได้รับการรับรอง ISO 9001:2008

53 หมู่ 2 ถนนรัชดาภิเษก บางกรวย นนทบุรี 11130 โทร436-1910-3

งานออกแบบ และ เอกสารประกอบแบบถือเป็นสมบัติของ ฝ่ายออกแบบและบริหารงานก่อสร้าง การไฟฟ้าฝ่ายผลิตแห่งประเทศไทย ห้ามผู้ใดนำไปใช้งาน ทำซ้ำ หรือ ดัดแปลง โดยไม่ได้รับอนุญาตเป็นลายลักษณ์อักษร จาก การไฟฟ้าฝ่ายผลิตแห่งประเทศไทย

ออกแบบ

สถาปนิก (นาย อดิศร ศรีสุพรรณ)

สถาปนิกภายใน (นางสาวศานดิวร เอื้อประเสริฐ)

(นาย อภิสิทธิ์ ณัฐวรวโรตม์)

วิศวกรโครงสร้าง (นาย ทรงคุณ วิชินโรจน์จร้อ)

(นาย กานต์เดช ปั่นเจริญ)

วิศวกรสุขาภิบาล (นาย วัชระ สมโรจน์วัฒน์)

วิศวกรไฟฟ้า (นาย ประพันธ์ ชื่นสุมศรี)

วิศวกรเครื่องกล (นาย อุกฤษฎ์ จำปาชนม์)

ตรวจสอบ

ผู้ควบคุมงาน กฟผ. (นาย บุญชัย ผดุงสมบัติถาวร)

(นาย ดนุพงษ์ สรรพอุดม)

(นาย อภิศักดิ์ ร่าพึงพิศ)

(นาย นนทชัย สกุลรัตน์ไพศาล)

หัวหน้าแผนกบริหารสัญญาก่อสร้างอาคาร (นาย ศรชัย อภิบาลพลธรรม)

เห็นชอบ

(นาย สาโรจน์ จีนโก้ว)
หัวหน้ากองบริหารงานก่อสร้าง

ผู้รับจ้าง

CAN DO CONSTRUCTION CO.,LTD
222 ถนนเทพารักษ์เหนือ แขวงสายหยุด
เขตสมุทรปราการ 10900
TEL. 591-3972 , 591-4906 FAX. 954-3759

เขียนแบบ (นาย สุธีรพันธ์ ภู่ไหม)

ตรวจสอบ (นาย ทัศพร จันทร์ต้น)

รับรอง (นาย สำราญ เจริญวงศ์)
วิศวกรโครงการ

AS-BUILT DRAWING

งานอาคารสำนักงาน (อขน.)

แบบแสดง
POWER FOR AIR CONDITIONING AND VENTILATING SYSTEM PLAN 2nd FLOOR

อ้างอิงแบบ กฟผ. เลขที่	แบบเลขที่
SNO-OF12-05-EE-15/27	AB-SNO-OF12-05-E-16/30
เลขที่งาน 257112-4	จำนวนแผ่น 30