แบบเลขที่ | AB-SNO-OF12-05-E-18/30 | แก้ไขครั้งที่

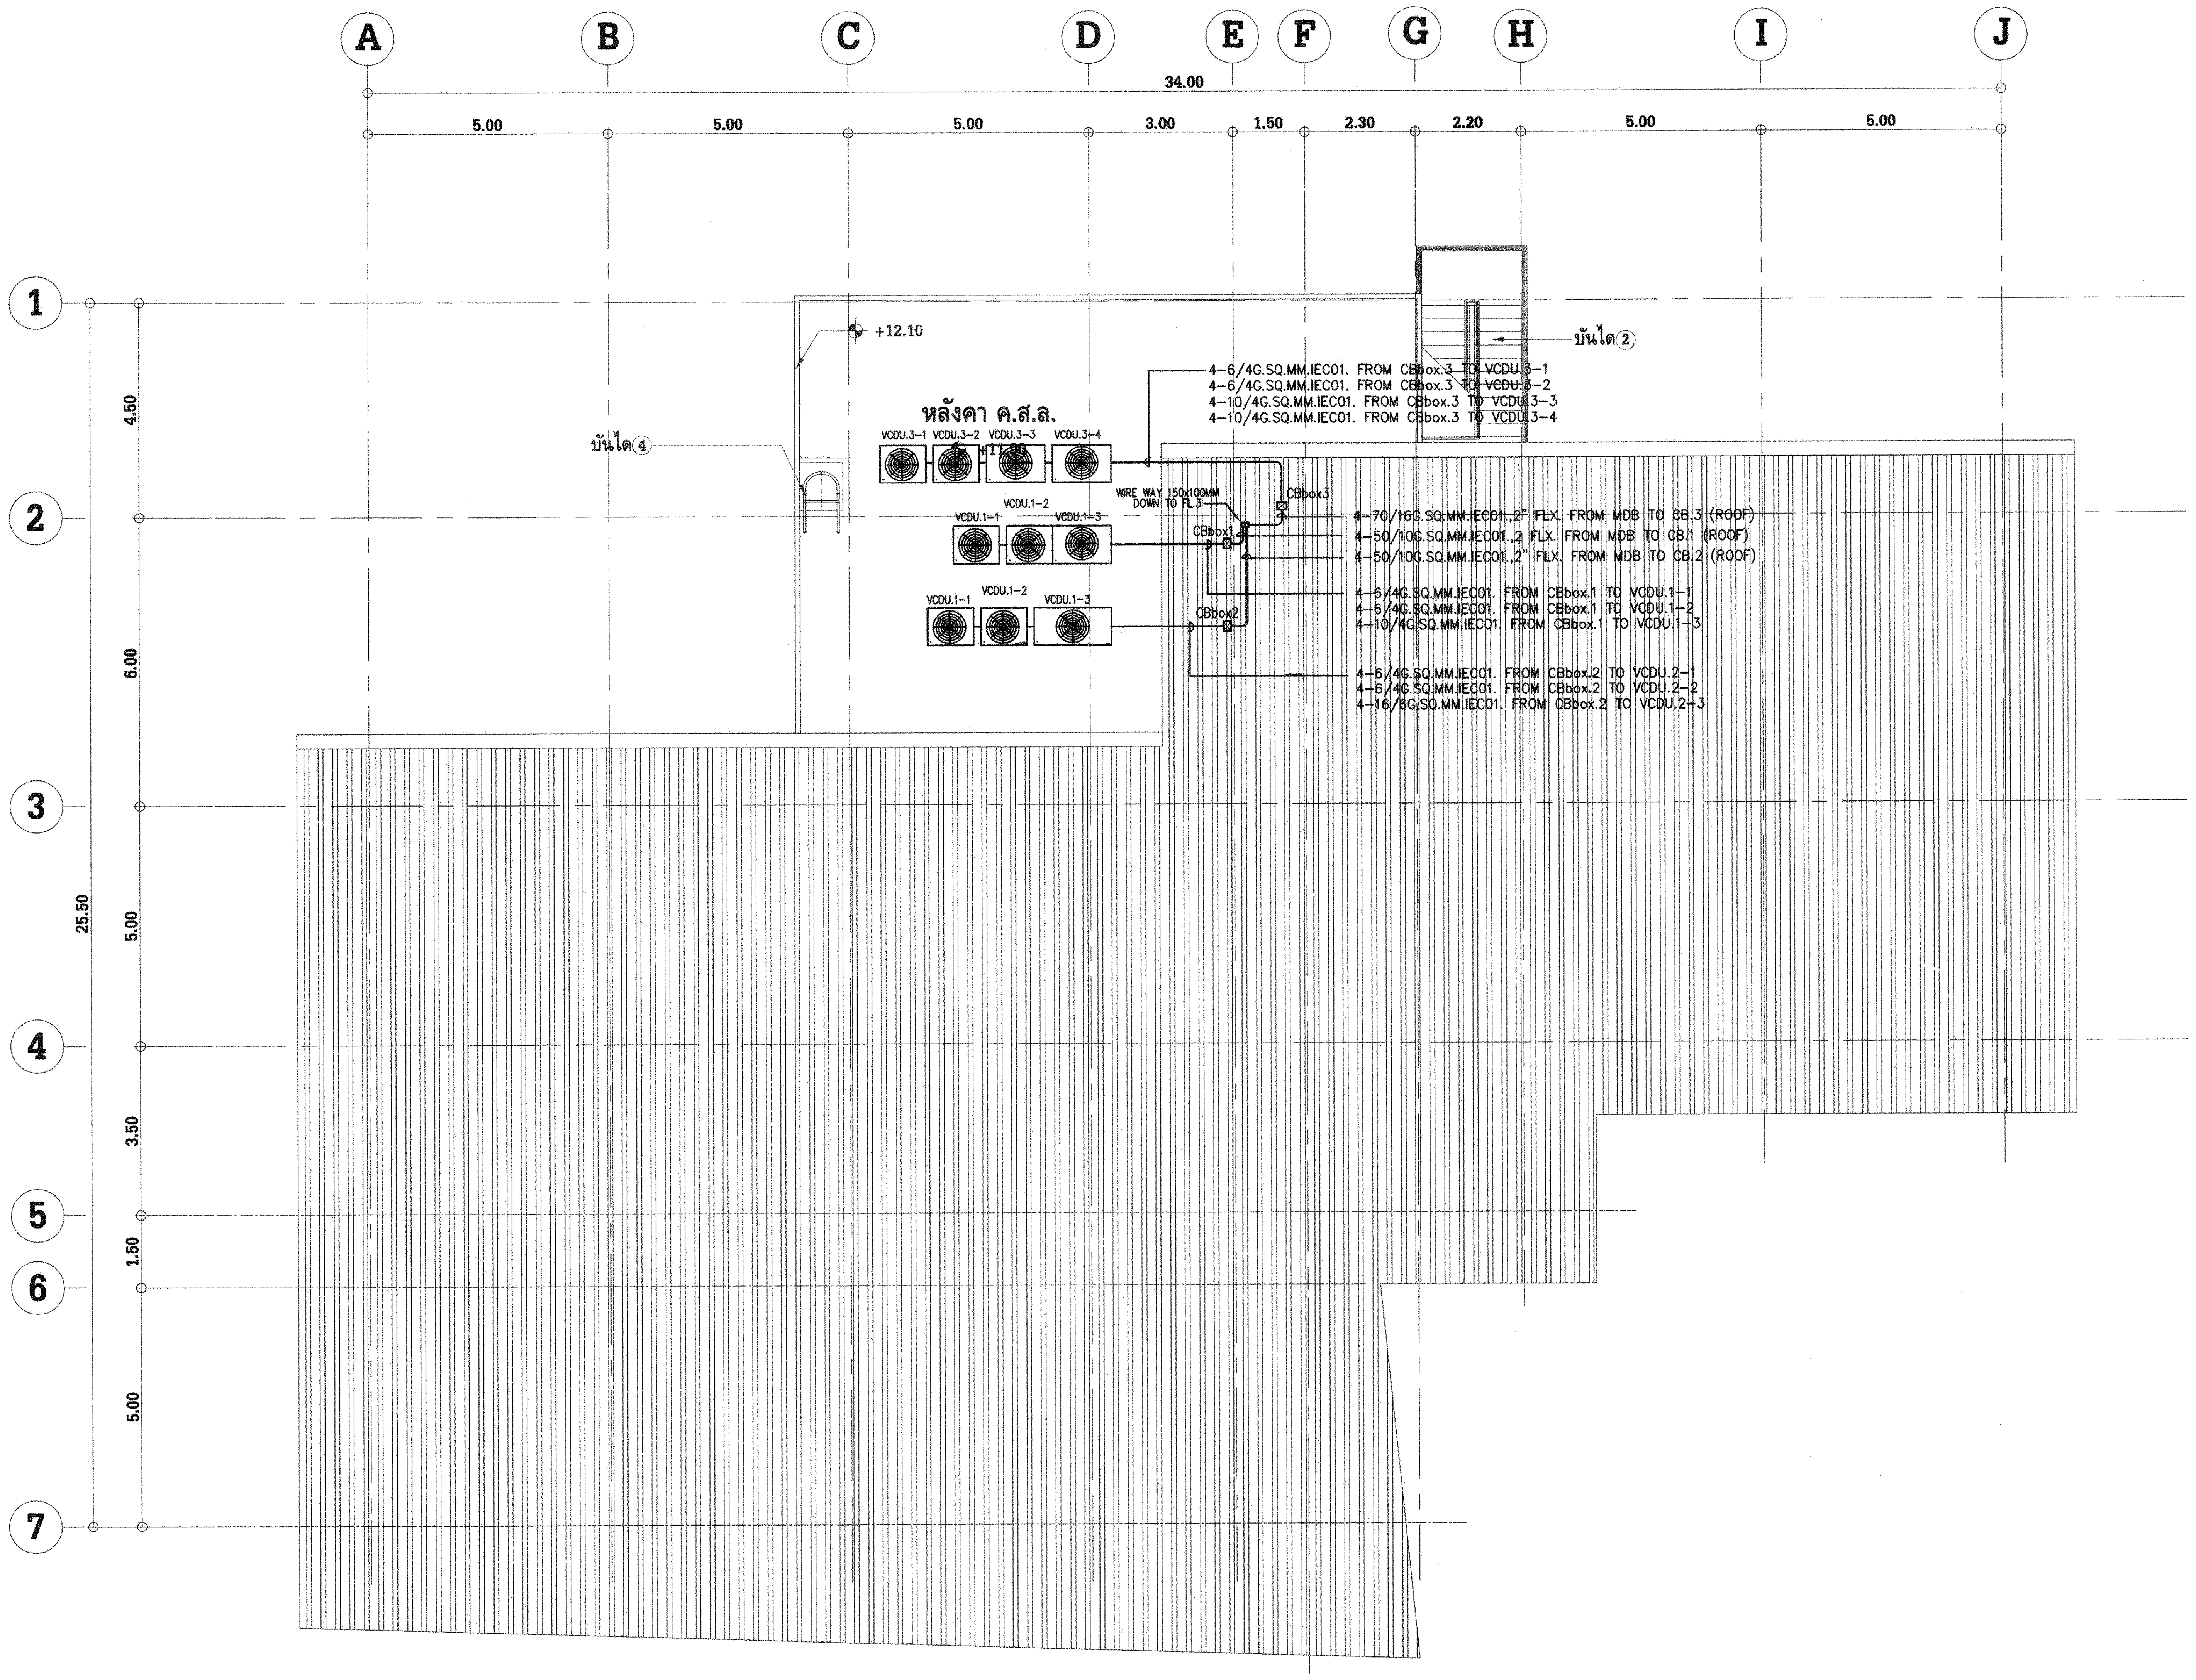
A
B
C
D
E
F
G
H
I
J
34.00
5.00
5.00
5.00
3.00
1.50
2.30
2.20
5.00
5.00
1
2
3
4
5
6
7
4.50
6.00
5.00
3.50
1.50
5.00
25.50
+12.10
บันได②
บันได④
หลังคา ค.ส.ล.
+11.90
VCDU.3-1
VCDU.3-2
VCDU.3-3
VCDU.3-4
VCDU.1-1
VCDU.1-2
VCDU.1-3
VCDU.1-1
VCDU.1-2
VCDU.1-3
WIRE WAY 150x100MM
DOWN TO FL.3
CBbox3
CBbox1
CBbox2
4-6/4G.SQ.MM.IEC01. FROM CBbox.3 TO VCDU.3-1
4-6/4G.SQ.MM.IEC01. FROM CBbox.3 TO VCDU.3-2
4-10/4G.SQ.MM.IEC01. FROM CBbox.3 TO VCDU.3-3
4-10/4G.SQ.MM.IEC01. FROM CBbox.3 TO VCDU.3-4
4-70/16G.SQ.MM.IEC01.,2" FLX. FROM MDB TO CB.3 (ROOF)
4-50/10G.SQ.MM.IEC01.,2 FLX. FROM MDB TO CB.1 (ROOF)
4-50/10G.SQ.MM.IEC01.,2" FLX. FROM MDB TO CB.2 (ROOF)
4-6/4G.SQ.MM.IEC01. FROM CBbox.1 TO VCDU.1-1
4-6/4G.SQ.MM.IEC01. FROM CBbox.1 TO VCDU.1-2
4-10/4G.SQ.MM.IEC01. FROM CBbox.1 TO VCDU.1-3
4-6/4G.SQ.MM.IEC01. FROM CBbox.2 TO VCDU.2-1
4-6/4G.SQ.MM.IEC01. FROM CBbox.2 TO VCDU.2-2
4-16/6G.SQ.MM.IEC01. FROM CBbox.2 TO VCDU.2-3

*POWER FOR AIR CONDITIONING AND VENTILATING SYSTEM PLAN ROOF FLOOR*

*SCALE* *1:100*

REMARK

|  |  |
|---|---|
| 2...5 | 2...5x2.5 SQ.mm., IEC01 IN ø1/2"EMT. |
| 2...5 | 2...5x2.5 SQ.mm., IEC01 IN ø1/2"IMC. |
| 6...10 | 6...10x2.5 SQ.mm., IEC01 IN ø3/4"EMT. |
| 6...10 | 6...10x2.5 SQ.mm., IEC01 IN ø3/4"IMC. |
| 4G | 2-1x4/G1-1x2.5 SQ.mm., IEC01 IN ø1/2"EMT. |
| 4G | 2-1x4/G1-1x2.5 SQ.mm., IEC01 IN ø1/2"IMC. |
| 2(4G) | 2(2-1x4/G1-1x2.5 SQ.mm., IEC01) IN ø3/4"EMT. |
| 2(4G) | 2(2-1x4/G1-1x2.5 SQ.mm., IEC01) IN ø3/4"IMC. |

## การไฟฟ้าฝ่ายผลิตแห่งประเทศไทย

ฝ่ายออกแบบและบริหารงานก่อสร้าง
ได้รับการรับรอง ISO 9001:2008
53 หมู่ 2 ถนนจรัญสนิทวงศ์ บางกรวย นนทบุรี 11130 โทร436-1910-3

งานออกแบบ และ เอกสารประกอบแบบถือเป็นสมบัติของ ฝ่ายออกแบบและบริหารงานก่อสร้าง การไฟฟ้าฝ่ายผลิตแห่งประเทศไทย ห้ามผู้ใดนำไปใช้งาน ทำซ้ำ หรือ ดัดแปลง โดยไม่ได้รับอนุญาตเป็นลายลักษณ์อักษร จาก การไฟฟ้าฝ่ายผลิตแห่งประเทศไทย

ออกแบบ

| | |
|---|---|
| สถาปนิก | ( นาย อดิศร ศรีสุพรรณ ) |
| สถาปนิกภายใน | ( นางสาวศานติวร เอื้อประเสริฐ ) |
| | ( นาย อภิสิทธิ์ ณัฐวรวโรดม์ ) |
| วิศวกรโครงสร้าง | ( นาย ทรงคุณ วิชินโรจน์จรัล ) |
| | ( นาย กานต์เดช ปั่นเจริญ ) |
| วิศวกรสุขาภิบาล | ( นาย วัชระ สมโรจน์รัตน์ ) |
| วิศวกรไฟฟ้า | ( นาย ประพัทธ์ ชื่นชุมศรี ) |
| วิศวกรเครื่องกล | ( นาย อุกฤษฎ์ จำปาชนม์ ) |

ตรวจสอบ

ผู้ควบคุมงาน กฟผ.

บุญชัย ผดุงสมบัติถาวร
( นาย บุญชัย ผดุงสมบัติถาวร )

( นาย ดนุพงษ์ สรรพอุดม )

( นาย อภิศักดิ์ รำพึงกิจ )

( นาย นนทชัย สกุลรัศมีไพศาล )

หัวหน้าแผนกบริหารสัญญาก่อสร้างอาคาร
( นาย ศรชัย อภิบาลพลธรรม )

เห็นชอบ

( นาย สาโรจน์ จีนโก๊ว )
หัวหน้ากองบริหารงานก่อสร้าง

## ผู้รับจ้าง

*CAN DO CONSTRUCTION CO.,LTD*
222 ถนนเทศบาลรังรักษ์เหนือ แขวงลาดยาว
เขตจตุจักร กรุงเทพมหานคร 10900
TEL. 591-3972 , 591-4906 FAX. 954-3759

เขียนแบบ
( นาย สุธีรพันธ์ ภู่ไหม )

ตรวจสอบ
( นาย ทศพร จันทร์สน )

รับรอง
( นาย สำราญ เจริญวงศ์ )
วิศวกรโครงการ

# AS-BUILT DRAWING

## งานอาคารสำนักงาน (อขน.)

แบบแสดง
**POWER FOR AIR CONDITIONING AND VENTILATING SYSTEM PLAN ROOF FLOOR**

| | |
|---|---|
| อ้างอิงแบบ กฟผ. เลขที่<br>- | แบบเลขที่<br>AB-SNO-OF12-05-E-18/30 |
| เลขที่งาน<br>257112-4 | จำนวนแผ่น<br>30 |