
แผ่นที่	AB-SNO-OF12-05-E-19/30	แผ่นที่

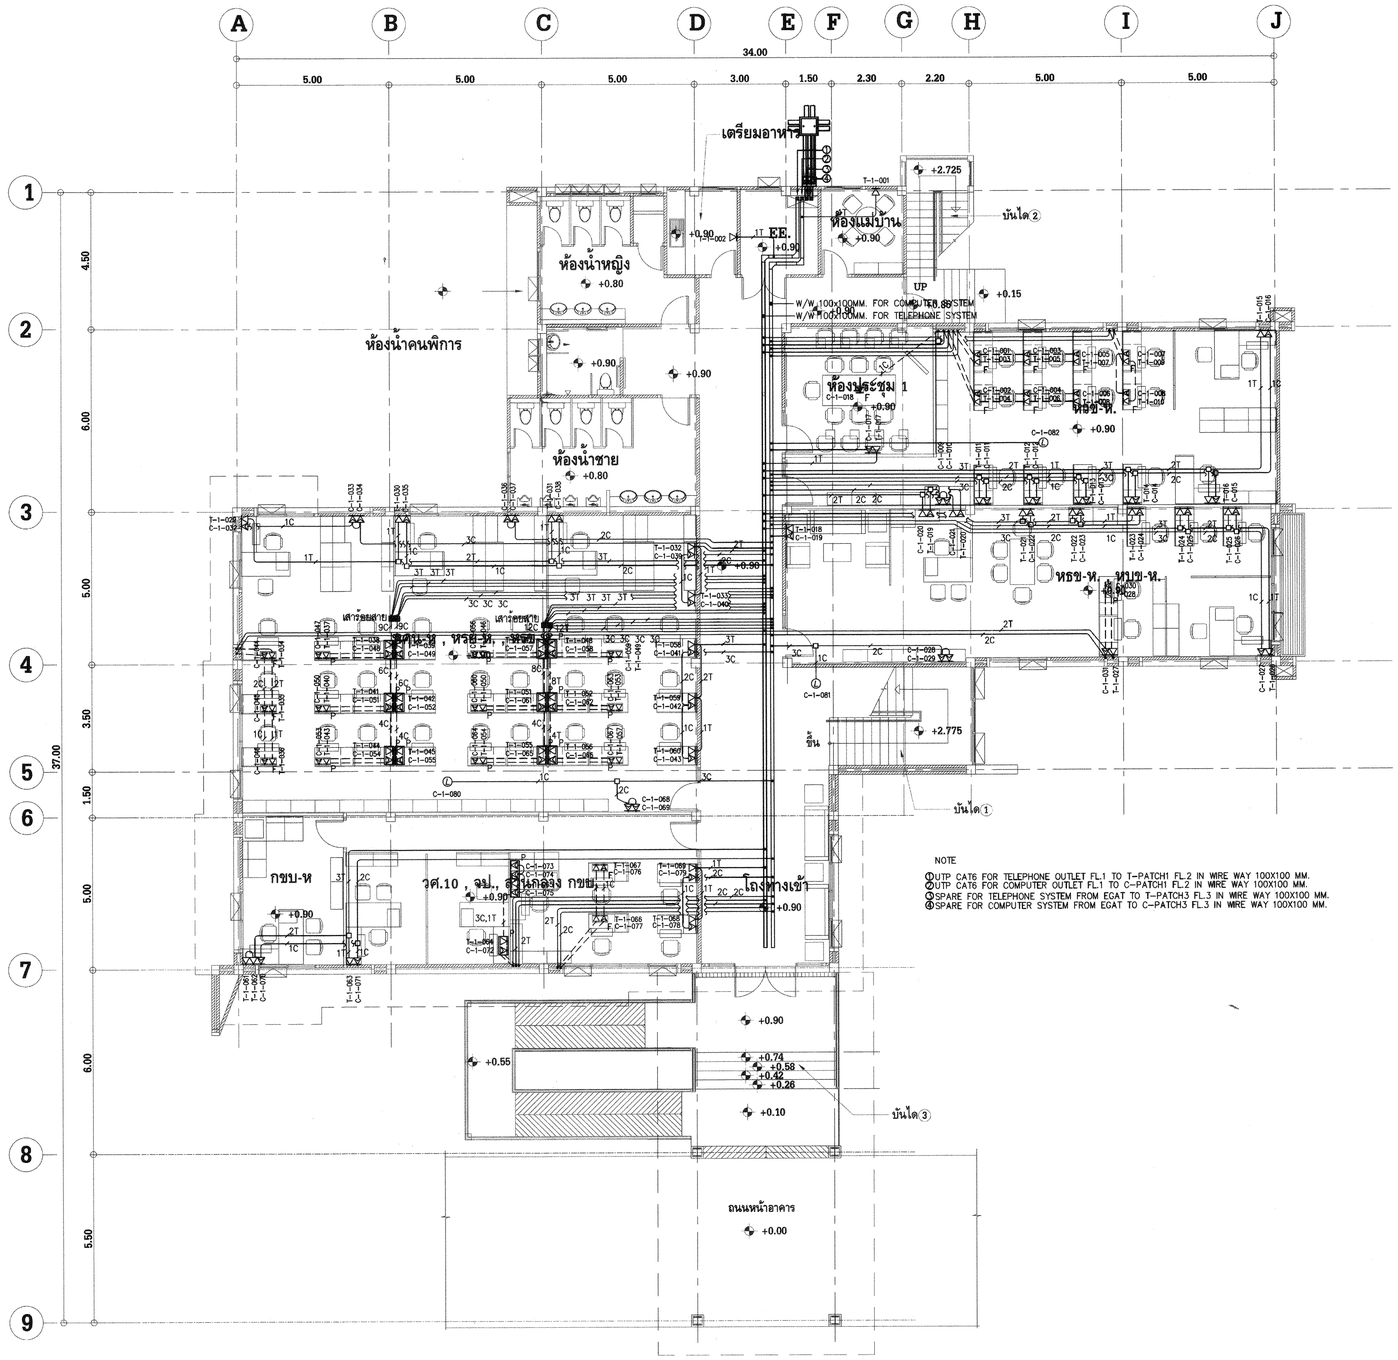

NOTE

①UTP CAT6 FOR TELEPHONE OUTLET FL.1 TO T-PATCH1 FL.2 IN WIRE WAY 100X100 MM.
②UTP CAT6 FOR COMPUTER OUTLET FL.1 TO C-PATCH1 FL.2 IN WIRE WAY 100X100 MM.
③SPARE FOR TELEPHONE SYSTEM FROM EGAT TO T-PATCH3 FL.3 IN WIRE WAY 100X100 MM.
④SPARE FOR COMPUTER SYSTEM FROM EGAT TO C-PATCH3 FL.3 IN WIRE WAY 100X100 MM.

TELEPHONE AND COMPUTER SYSTEM PLAN 1st FLOOR

SCALE *1:100*

REMARK

1C	(1)xUTP CAT6 IN ø1/2"EMT.
2C..3C	(2-3)xUTP CAT6 IN ø3/4"EMT.
1T	(1)xUTP CAT6 IN ø1/2"MC.
2T..3T	(2-3)xUTP CAT6 IN ø3/4"MC.

การไฟฟ้าฝ่ายผลิตแห่งประเทศไทย

ฝ่ายออกแบบและบริหารงานก่อสร้าง

ได้รับการรับรอง ISO 9001:2008

53 หมู่ 2 ถนนรัฐบูรณ์ทวงศ์ บางกรวย นนทบุรี 11130 โทร436-1910-3

งานออกแบบ และ เอกสารประกอบแบบถือเป็นสมบัติของ ฝ่ายออกแบบและบริหารงานก่อสร้าง การไฟฟ้าฝ่ายผลิตแห่งประเทศไทย ห้ามผู้ใดนำไปใช้งาน ทำซ้ำ หรือ ดัดแปลง โดยไม่ได้รับอนุญาตเป็นลายลักษณ์อักษร จาก การไฟฟ้าฝ่ายผลิตแห่งประเทศไทย

ออกแบบ

สถาปนิก	(นาย อดิศร ศรีสุพรรณ)
สถาปนิกภายใน	(นางสาวศานติวร เอี่ยประเสริฐ)
	(นาย อภิสิทธิ์ ณัฐวรวโรฒม์)
วิศวกรโครงสร้าง	(นาย ทรงคุณ วิชินโรจน์จร)
	(นาย กานต์เดช ปั้นจริญ)
วิศวกรสุขาภิบาล	(นาย วัชระ สมโรจน์รัตน์)
วิศวกรไฟฟ้า	(นาย ประพัทธ์ ชื่นชุมศรี)
วิศวกรเครื่องกล	(นาย ฤกฤษฎ์ จำปาชนม์)

ตรวจสอบ

ผู้ควบคุมงาน กฟผ.	(นาย บุญชัย ผดุงสมบัติถาวร)
	(นาย ตนุพงษ์ สรรพอุดม)
	(นาย อภิศักดิ์ ร่าพึงใจ)
	(นาย นนทชัย สกุลรัศมีโพศาล)
หัวหน้าแผนกบริหารสัญญาก่อสร้างอาคาร	(นาย ศรชัย อภิบาลพลธรรม)

เห็นชอบ

(นาย สโรจน์ จีนโก้ว)
หัวหน้ากองบริหารงานก่อสร้าง

ผู้รับจ้าง

CAN DO CONSTRUCTION CO.,LTD

222 ถนนเทศบาลรังรักษ์เหนือ แขวงลาดยาว
เขตจตุจักร กรุงเทพมหานคร 10900
TEL. 591-3972 , 591-4906 FAX. 954-3759

เขียนแบบ

(นาย สุธีรพันธ์ ภูไหม)

ตรวจสอบ

(นาย ทศพร จันทร์สัน)

รับรอง

(นาย สำราญ เจริญวงศ์)
วิศวกรโครงการ

AS-BUILT DRAWING

งานอาคารสำนักงาน (อชน.)

แบบแสดง

TELEPHONE AND COMPUTER SYSTEM
PLAN 1st FLOOR

อ้างอิงแบบ กฟผ. เลขที่	แบบเลขที่
SNO-OF12-05-EE-17/27	AB-SNO-OF12-05-E-19/30
เลขที่งาน 257112-4	จำนวนแผ่น 30